

Tekeningenlijst				
Tekeningnr.	Omschrijving	Schaal	Datum	Opmerking
BT-01	Begane grond	1:100		
BT-01	Kelder	1:100		
BT-02	1e verdieping	1:100		
BT-03	2e verdieping	1:100		
BT-04	Zolder	1:100		
BT-05	Voorgevel	1:100		
BT-06	Linkerzijgevel	1:100		
BT-07	Achtergevel	1:100		
BT-08	Rechterzijgevel	1:100		
BT-09	Doorsnede A-A	1:100		
BT-10	Doorsnede B-B	1:100		



VAN IERSSEL
vastgoeddatabase

werk: Inmeting van het Stadhuis Venlo
aan de Markt 1 te Venlo

onderdeel: Inmetingstekeningen
Tekeningenlijst

opdrachtgever: Gemeente Venlo
Hanzeplaats 1 5912 AC Venlo

Kerstrooslaan 8-10 Postbus 442 5600 AK Eindhoven T 040-2555510 E Info@ierssel.nl I www.ierssel.nl	schaal:	1:1
	formaat:	A3
	getekend:	AP/JJ
	datum:	16-12-2020
werknummer: 220066	A:	
	B:	
	C:	
	D:	
bladnummer: BT-00		



VAN IERSSEL
vastgoeddatabeheer


werk: Inmeting van het Stadhuis Venlo
aan de Markt 1 te Venlo
onderdeel: Inmetingstekeningen
Kelder
opdrachtgever: Gemeente Venlo
Hanzeplaats 1 5912 AC Venlo

Kerstrooslaan 8-10
Postbus 442
5600 AK Eindhoven
T 040-2555510
E info@ierssel.nl
I www.ierssel.nl

schaal: 1:100
formaat: A2
getekend: AP/JJ
datum: 16-12-2020

werknummer:
220066
bladnummer:
BT-01


A:
B:
C:
D:

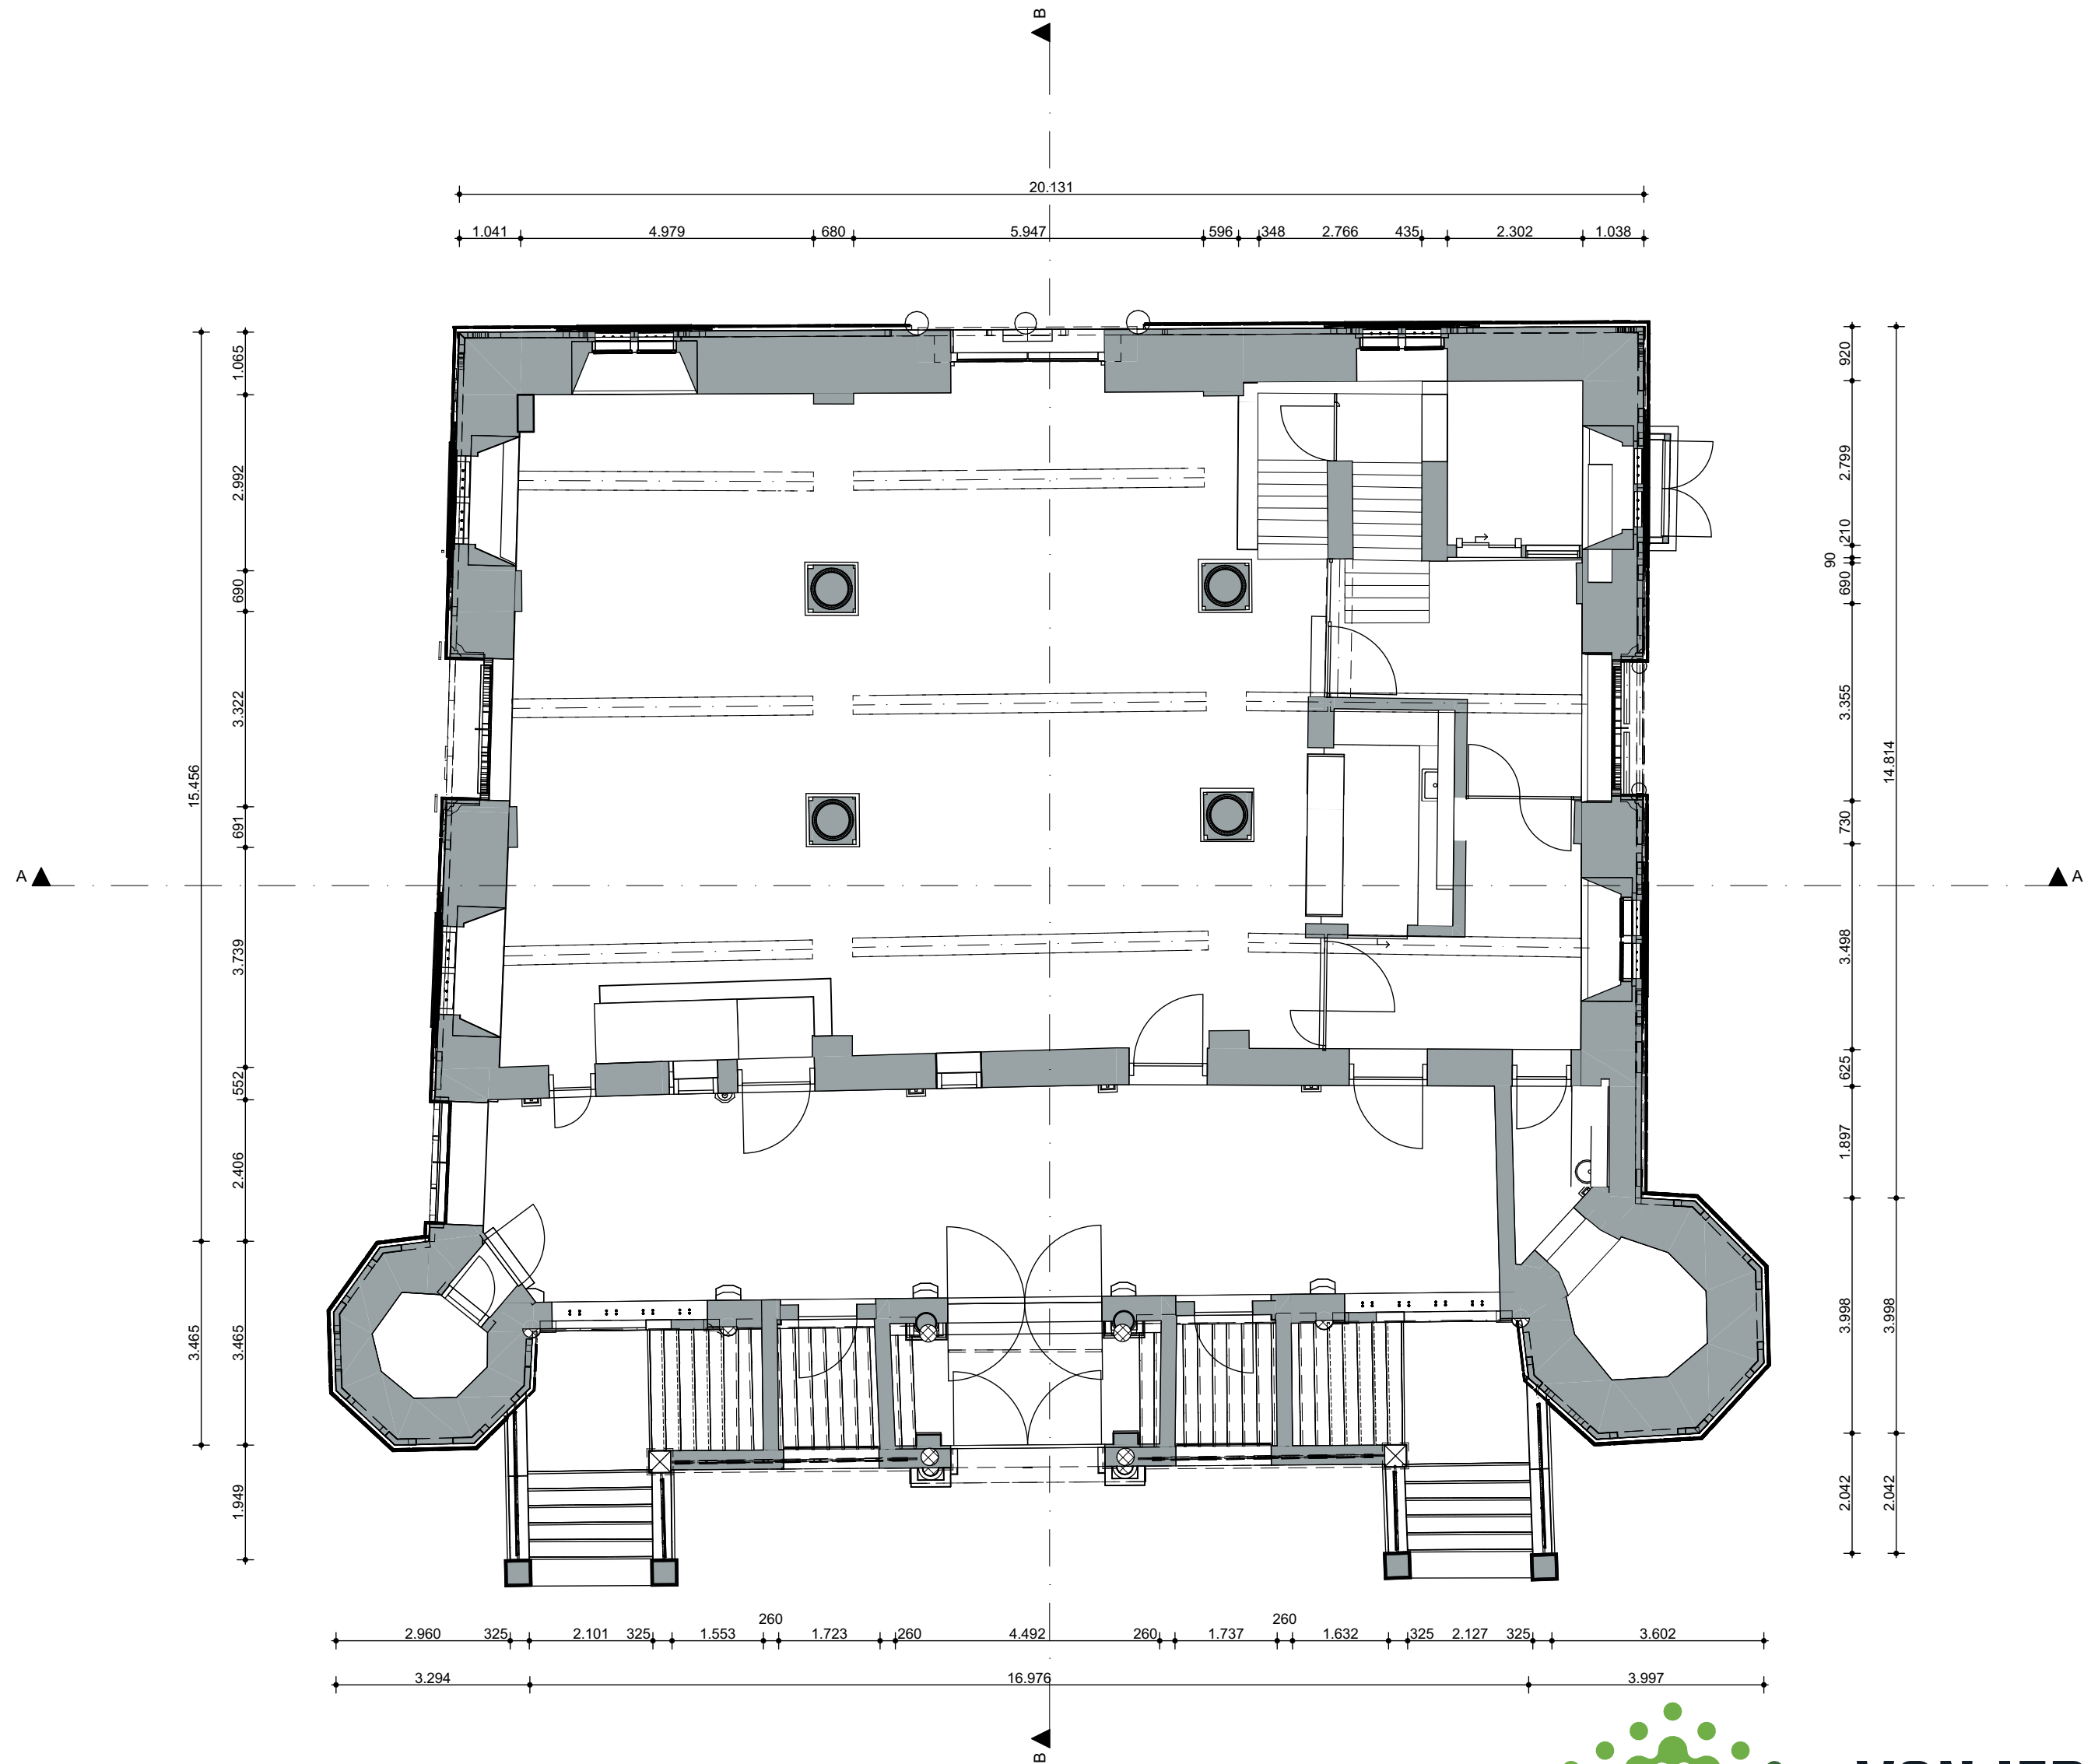

VAN IERSSEL
vastgoeddatabeheer

werk: Inmeting van het Stadhuis Venlo
aan de Markt 1 te Venlo
onderdeel: Inmetingstekeningen
Begane grond
opdrachtgever: Gemeente Venlo
Hanzeplaats 1 5912 AC Venlo

Kerstrooslaan 8-10 Postbus 442 5600 AK Eindhoven T 040-2555510 E info@ierssel.nl I www.ierssel.nl	schaal:	1:100
	formaat:	A2
	getekend:	AP/JJ
	datum:	16-12-2020
werknummer: 220066	A:	
	B:	
	C:	
	D:	
bladnummer: BT-01		

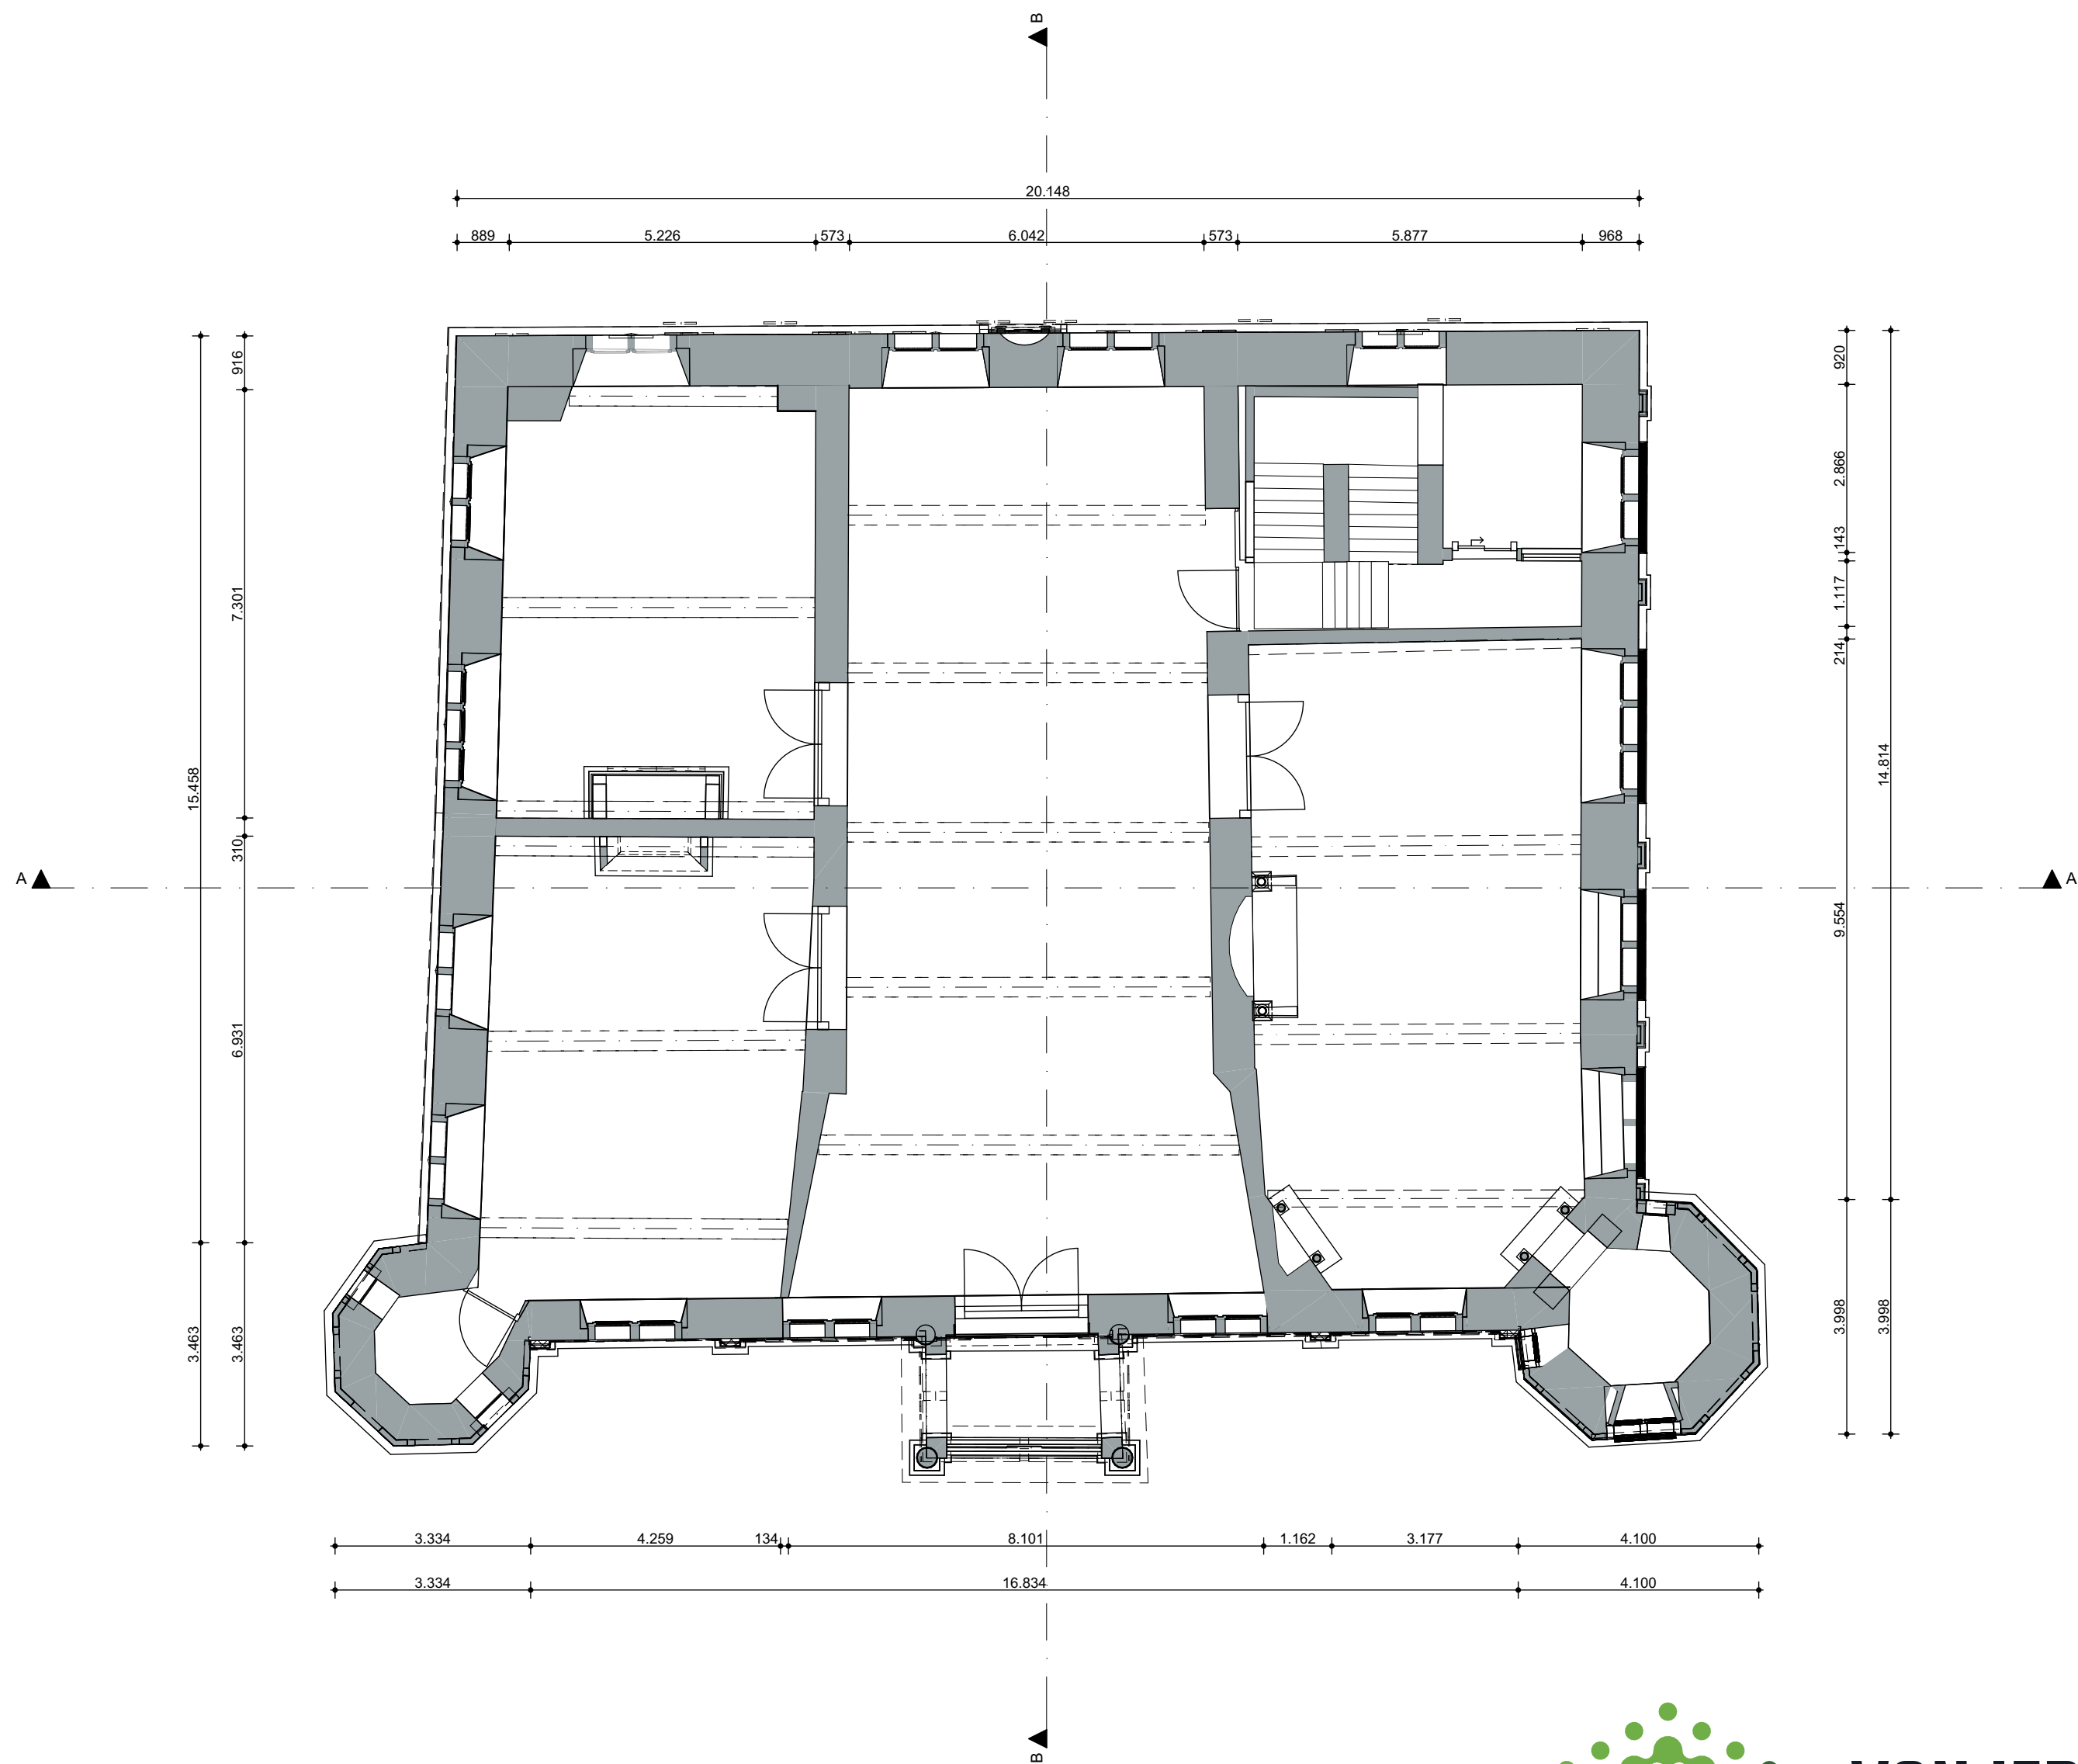

VAN IERSSEL
vastgoeddatabeheer


werk: Inmeting van het Stadhuis Venlo
aan de Markt 1 te Venlo
onderdeel: Inmetingstekeningen
1e verdieping
opdrachtgever: Gemeente Venlo
Hanzeplaats 1 5912 AC Venlo

Kerstrooslaan 8-10
Postbus 442
5600 AK Eindhoven
T 040-2555510
E info@ierssel.nl
I www.ierssel.nl

schaal: 1:100
formaat: A2
getekend: AP/JJ
datum: 16-12-2020

werknnummer:
220066
bladnummer:
BT-02

A:
B:
C:
D:

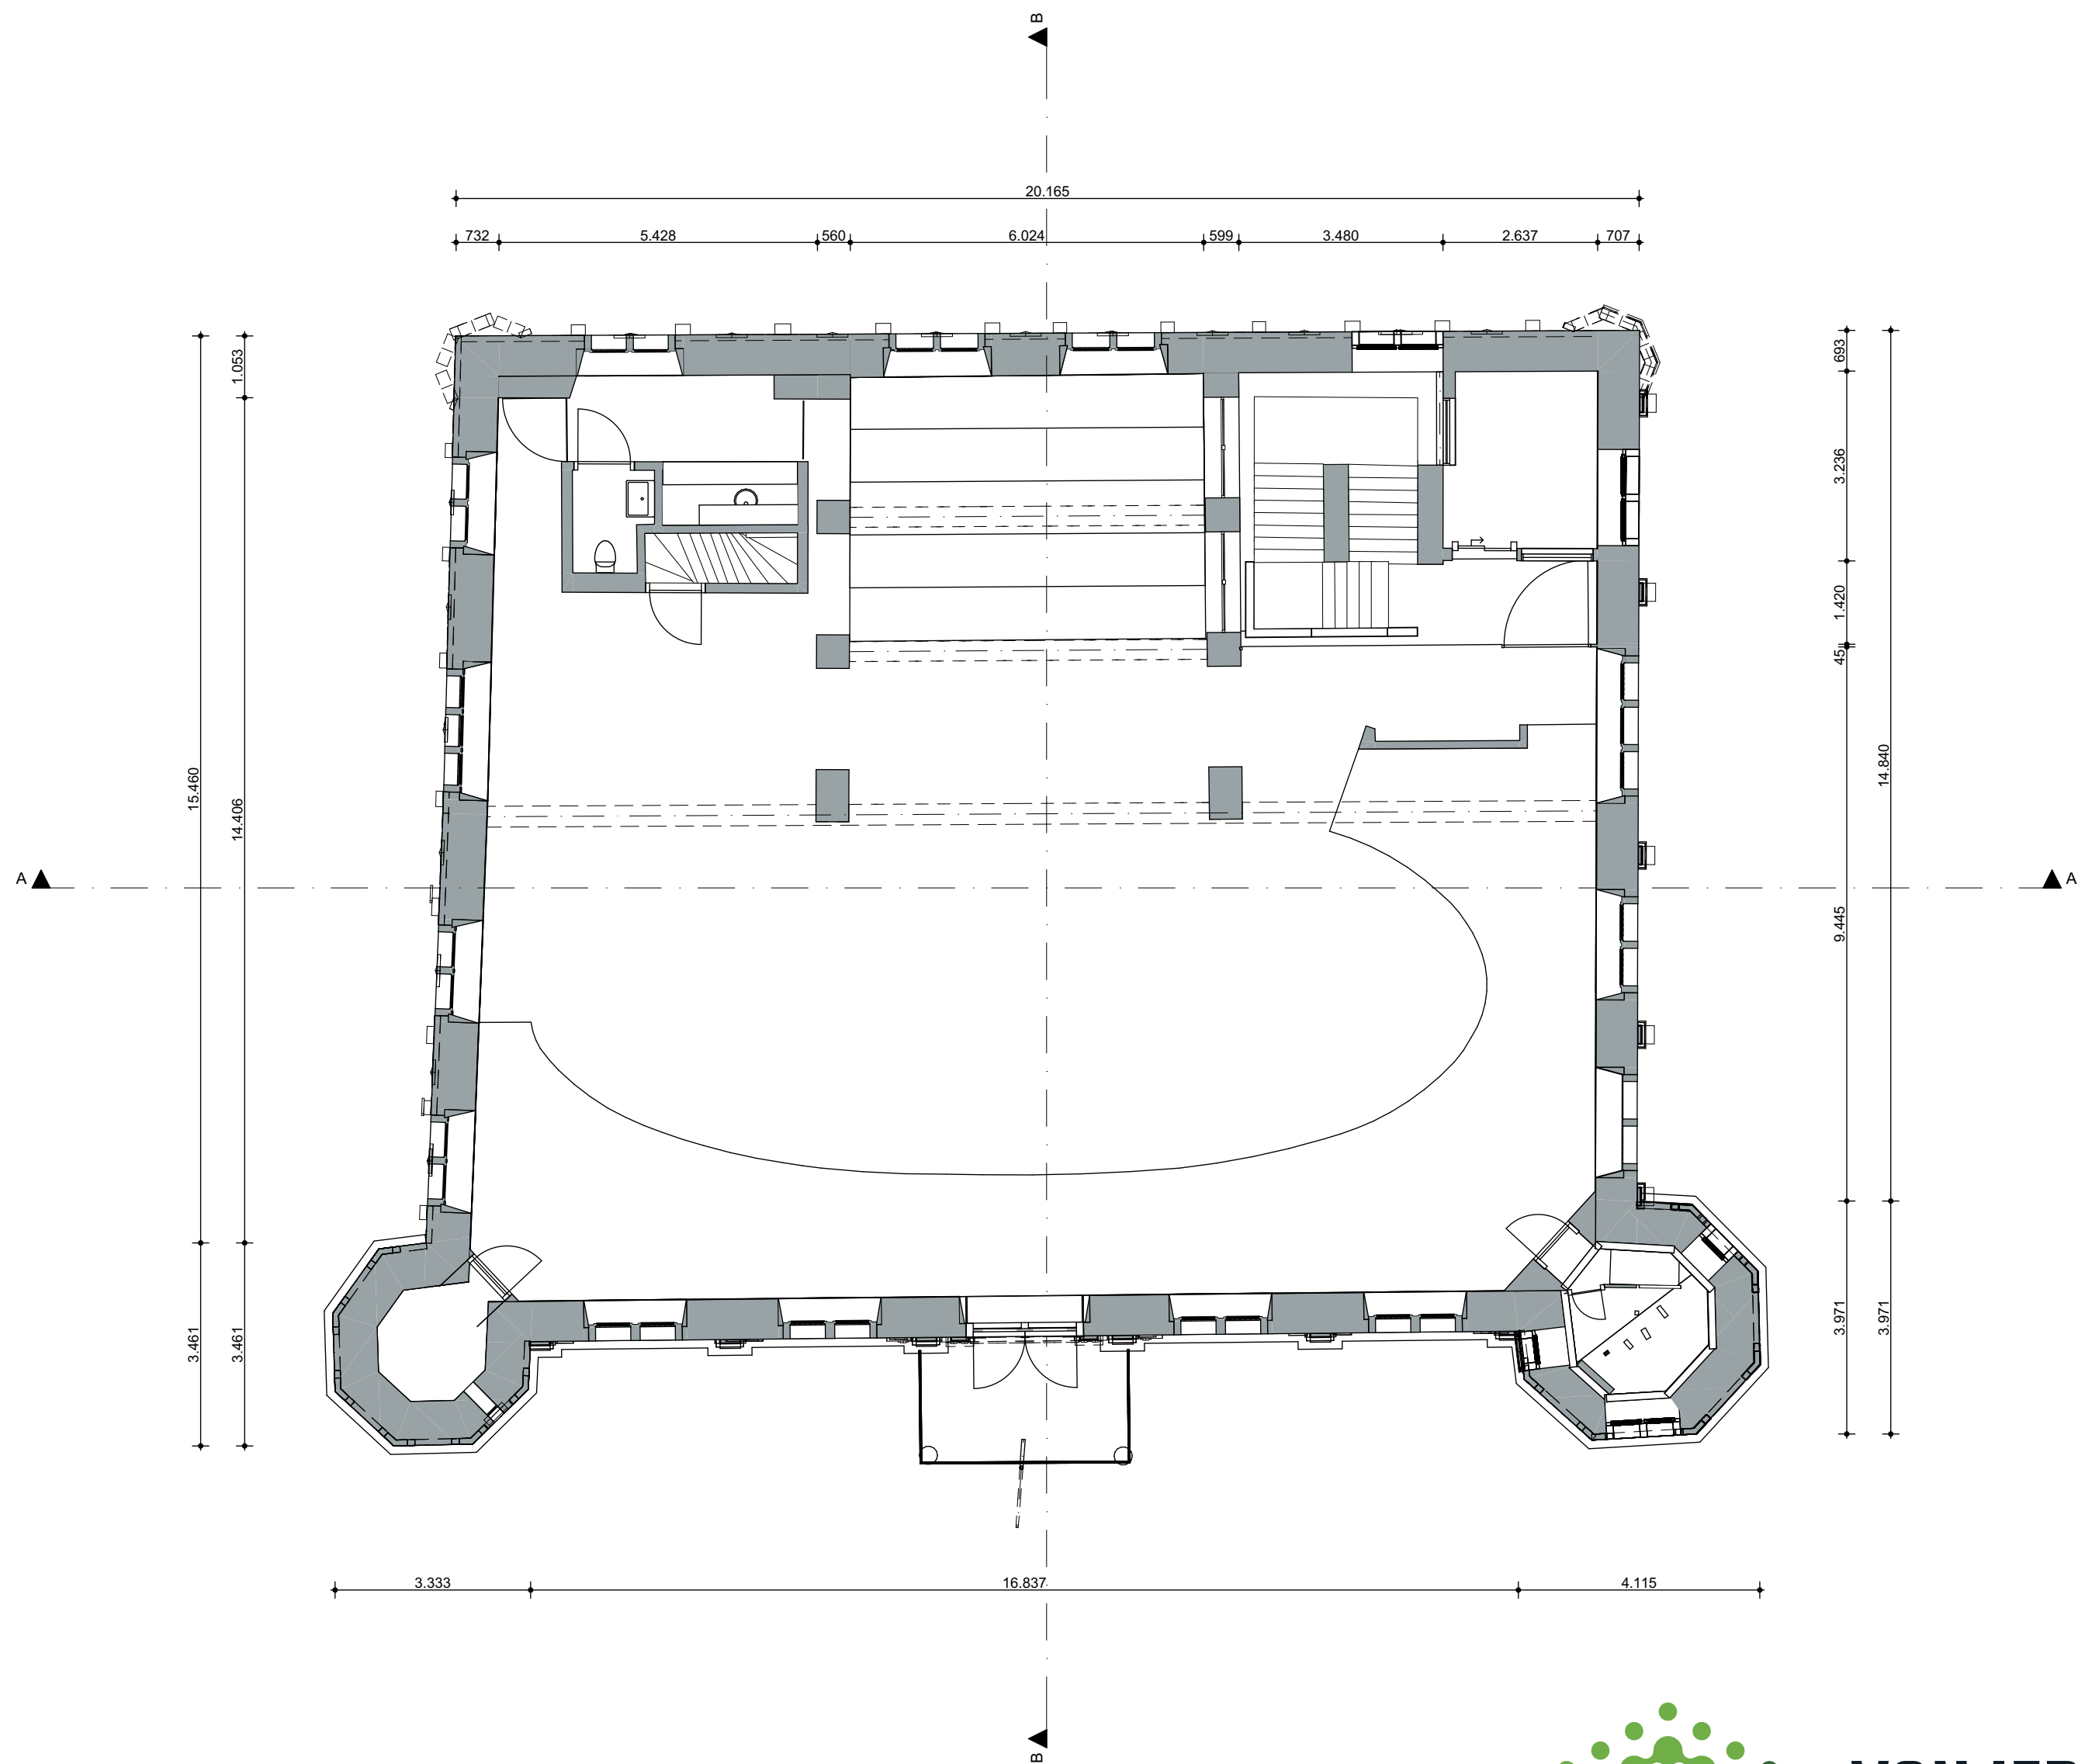

VAN IERSSEL
vastgoeddatabeheer


werk: Inmeting van het Stadhuis Venlo
aan de Markt 1 te Venlo
onderdeel: Inmetingstekeningen
2e verdieping
opdrachtgever: Gemeente Venlo
Hanzeplaats 1 5912 AC Venlo

Kerstrooslaan 8-10
Postbus 442
5600 AK Eindhoven
T 040-2555510
E info@ierssel.nl
I www.ierssel.nl

schaal: 1:100
formaat: A2
getekend: AP/JJ
datum: 16-12-2020

werknnummer:
220066
bladnummer:
BT-03


A:
B:
C:
D:

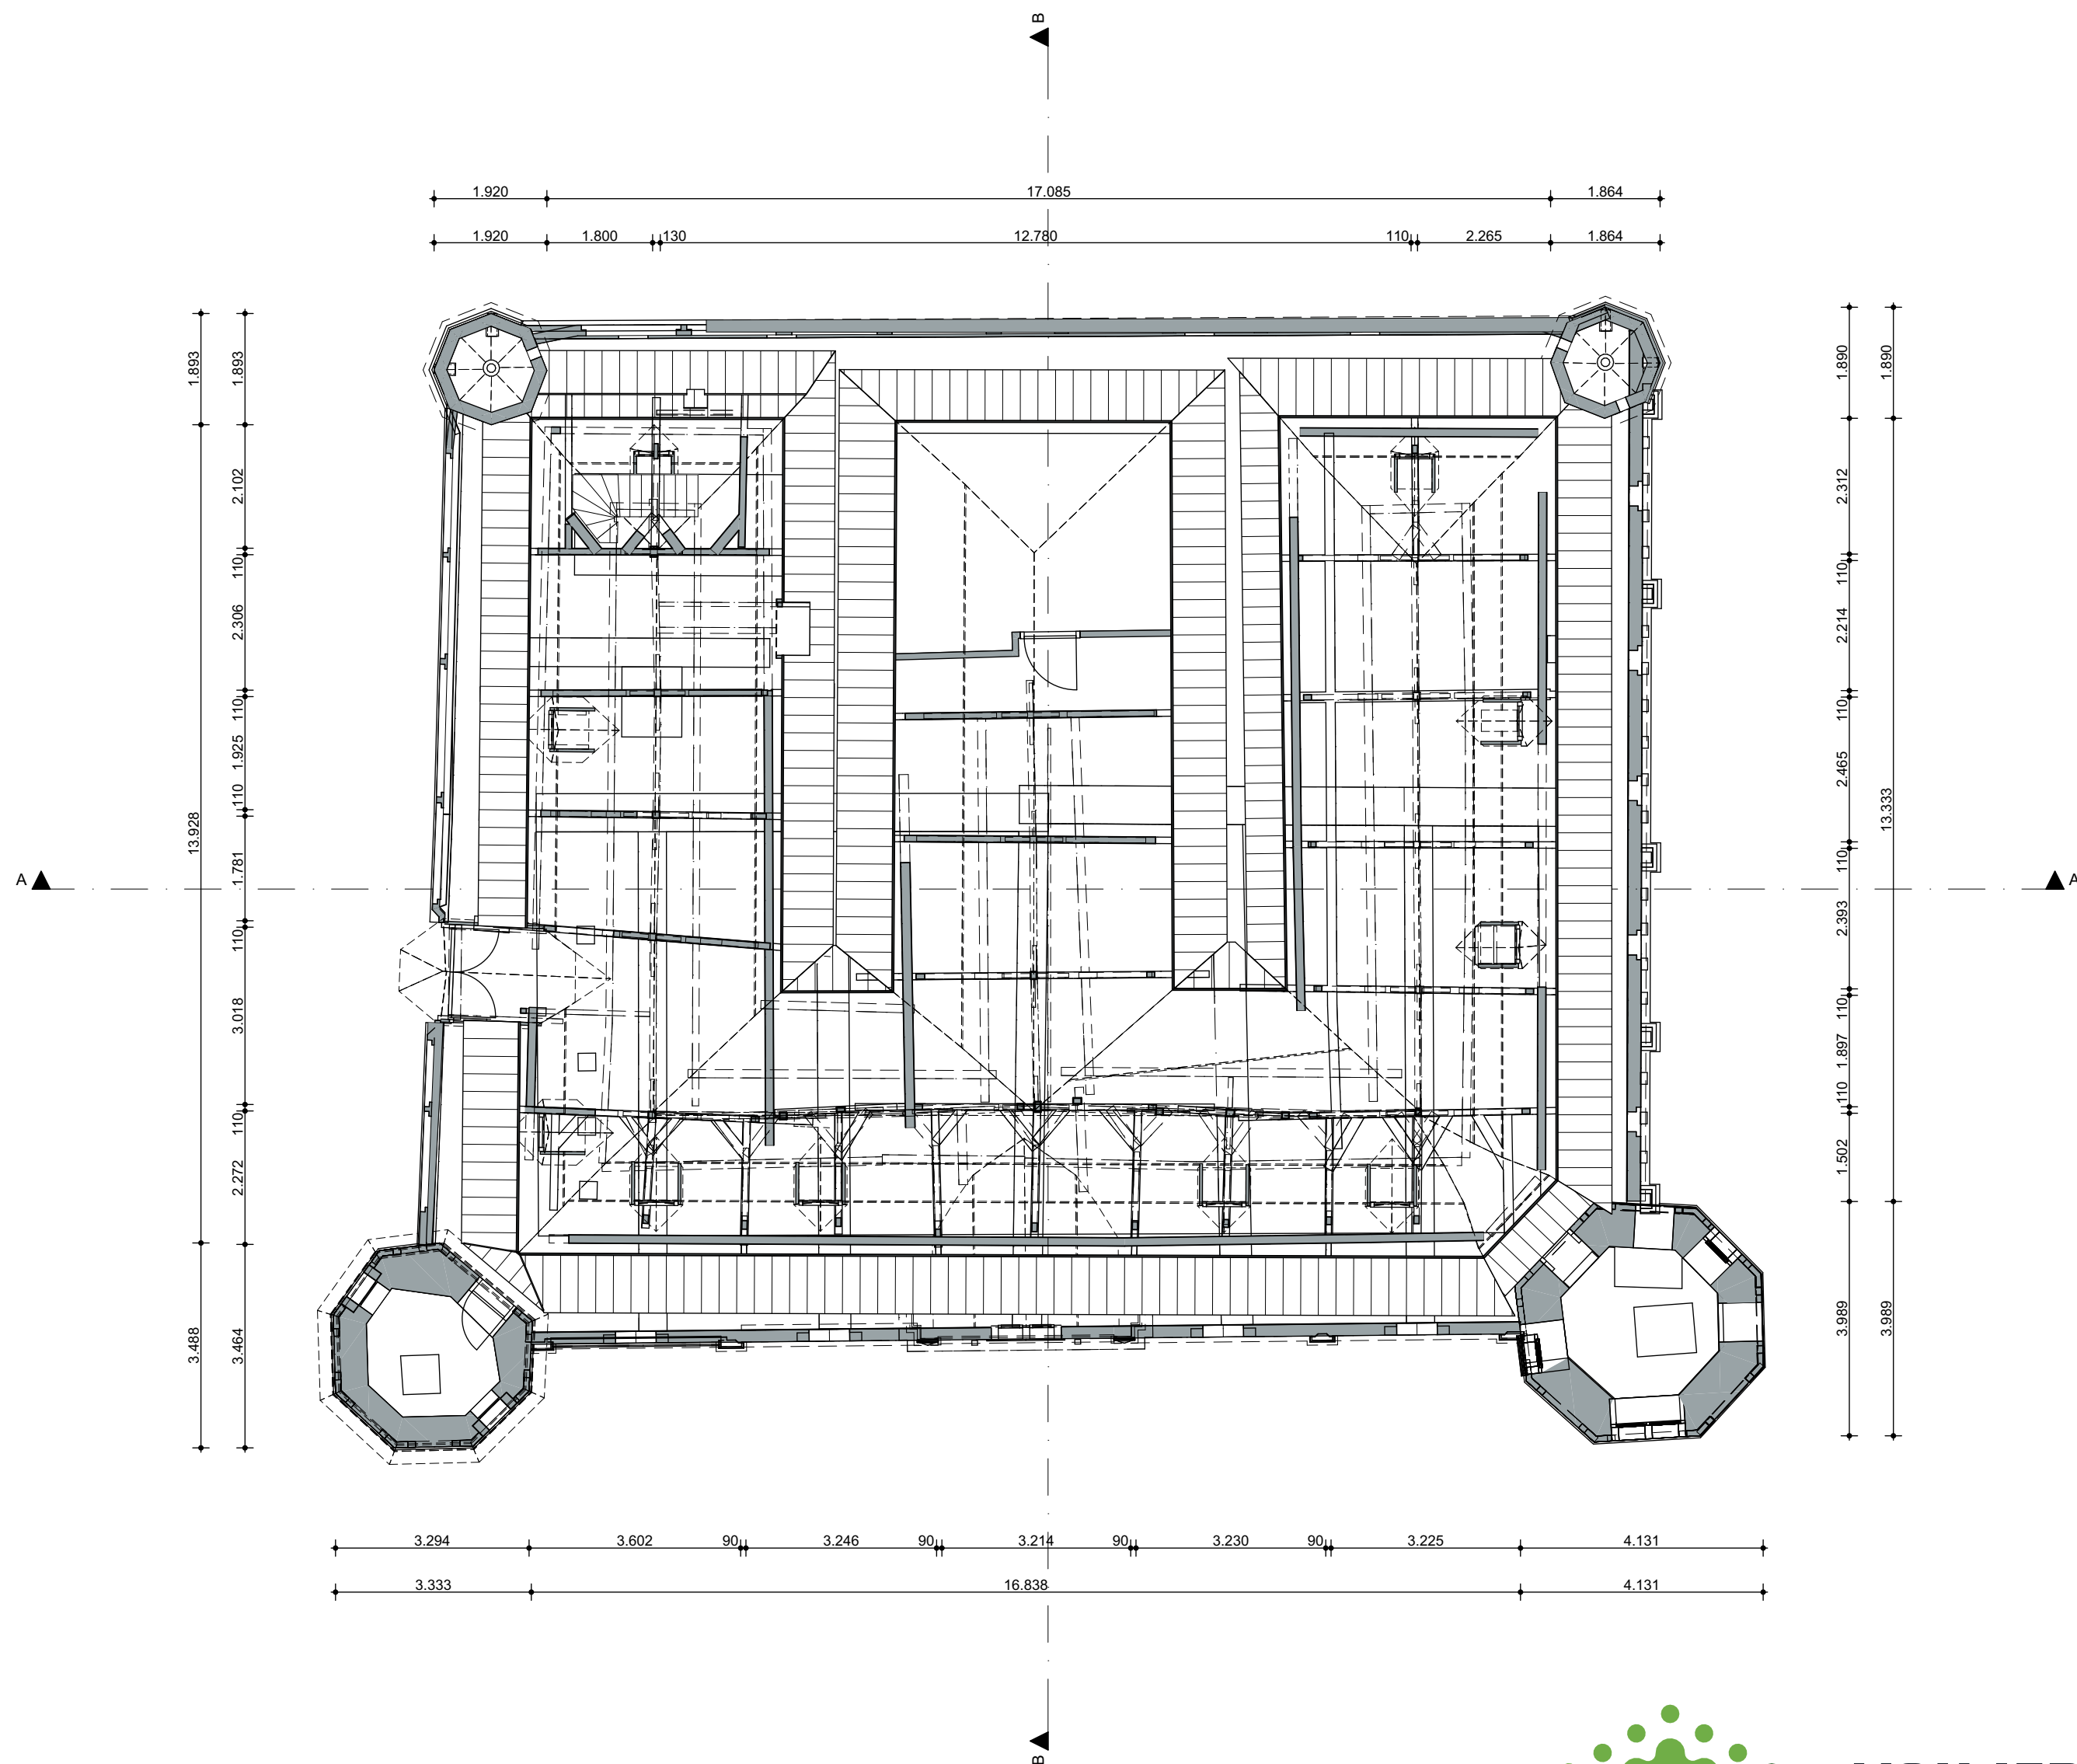

VAN IERSSEL
vastgoeddatabeheer

werk: Inmeting van het Stadhuis Venlo
aan de Markt 1 te Venlo
onderdeel: Inmetingstekeningen
Zolder
opdrachtgever: Gemeente Venlo
Hanzeplaats 1 5912 AC Venlo

Kerstrooslaan 8-10 Postbus 442 5600 AK Eindhoven T 040-2555510 E info@ierssel.nl I www.ierssel.nl	schaal: 1:100
	formaat: A2
	getekend: AP/JJ
	datum: 16-12-2020
werknnummer: 220066	A:
bladnummer: BT-04	B:
	C:
	D:

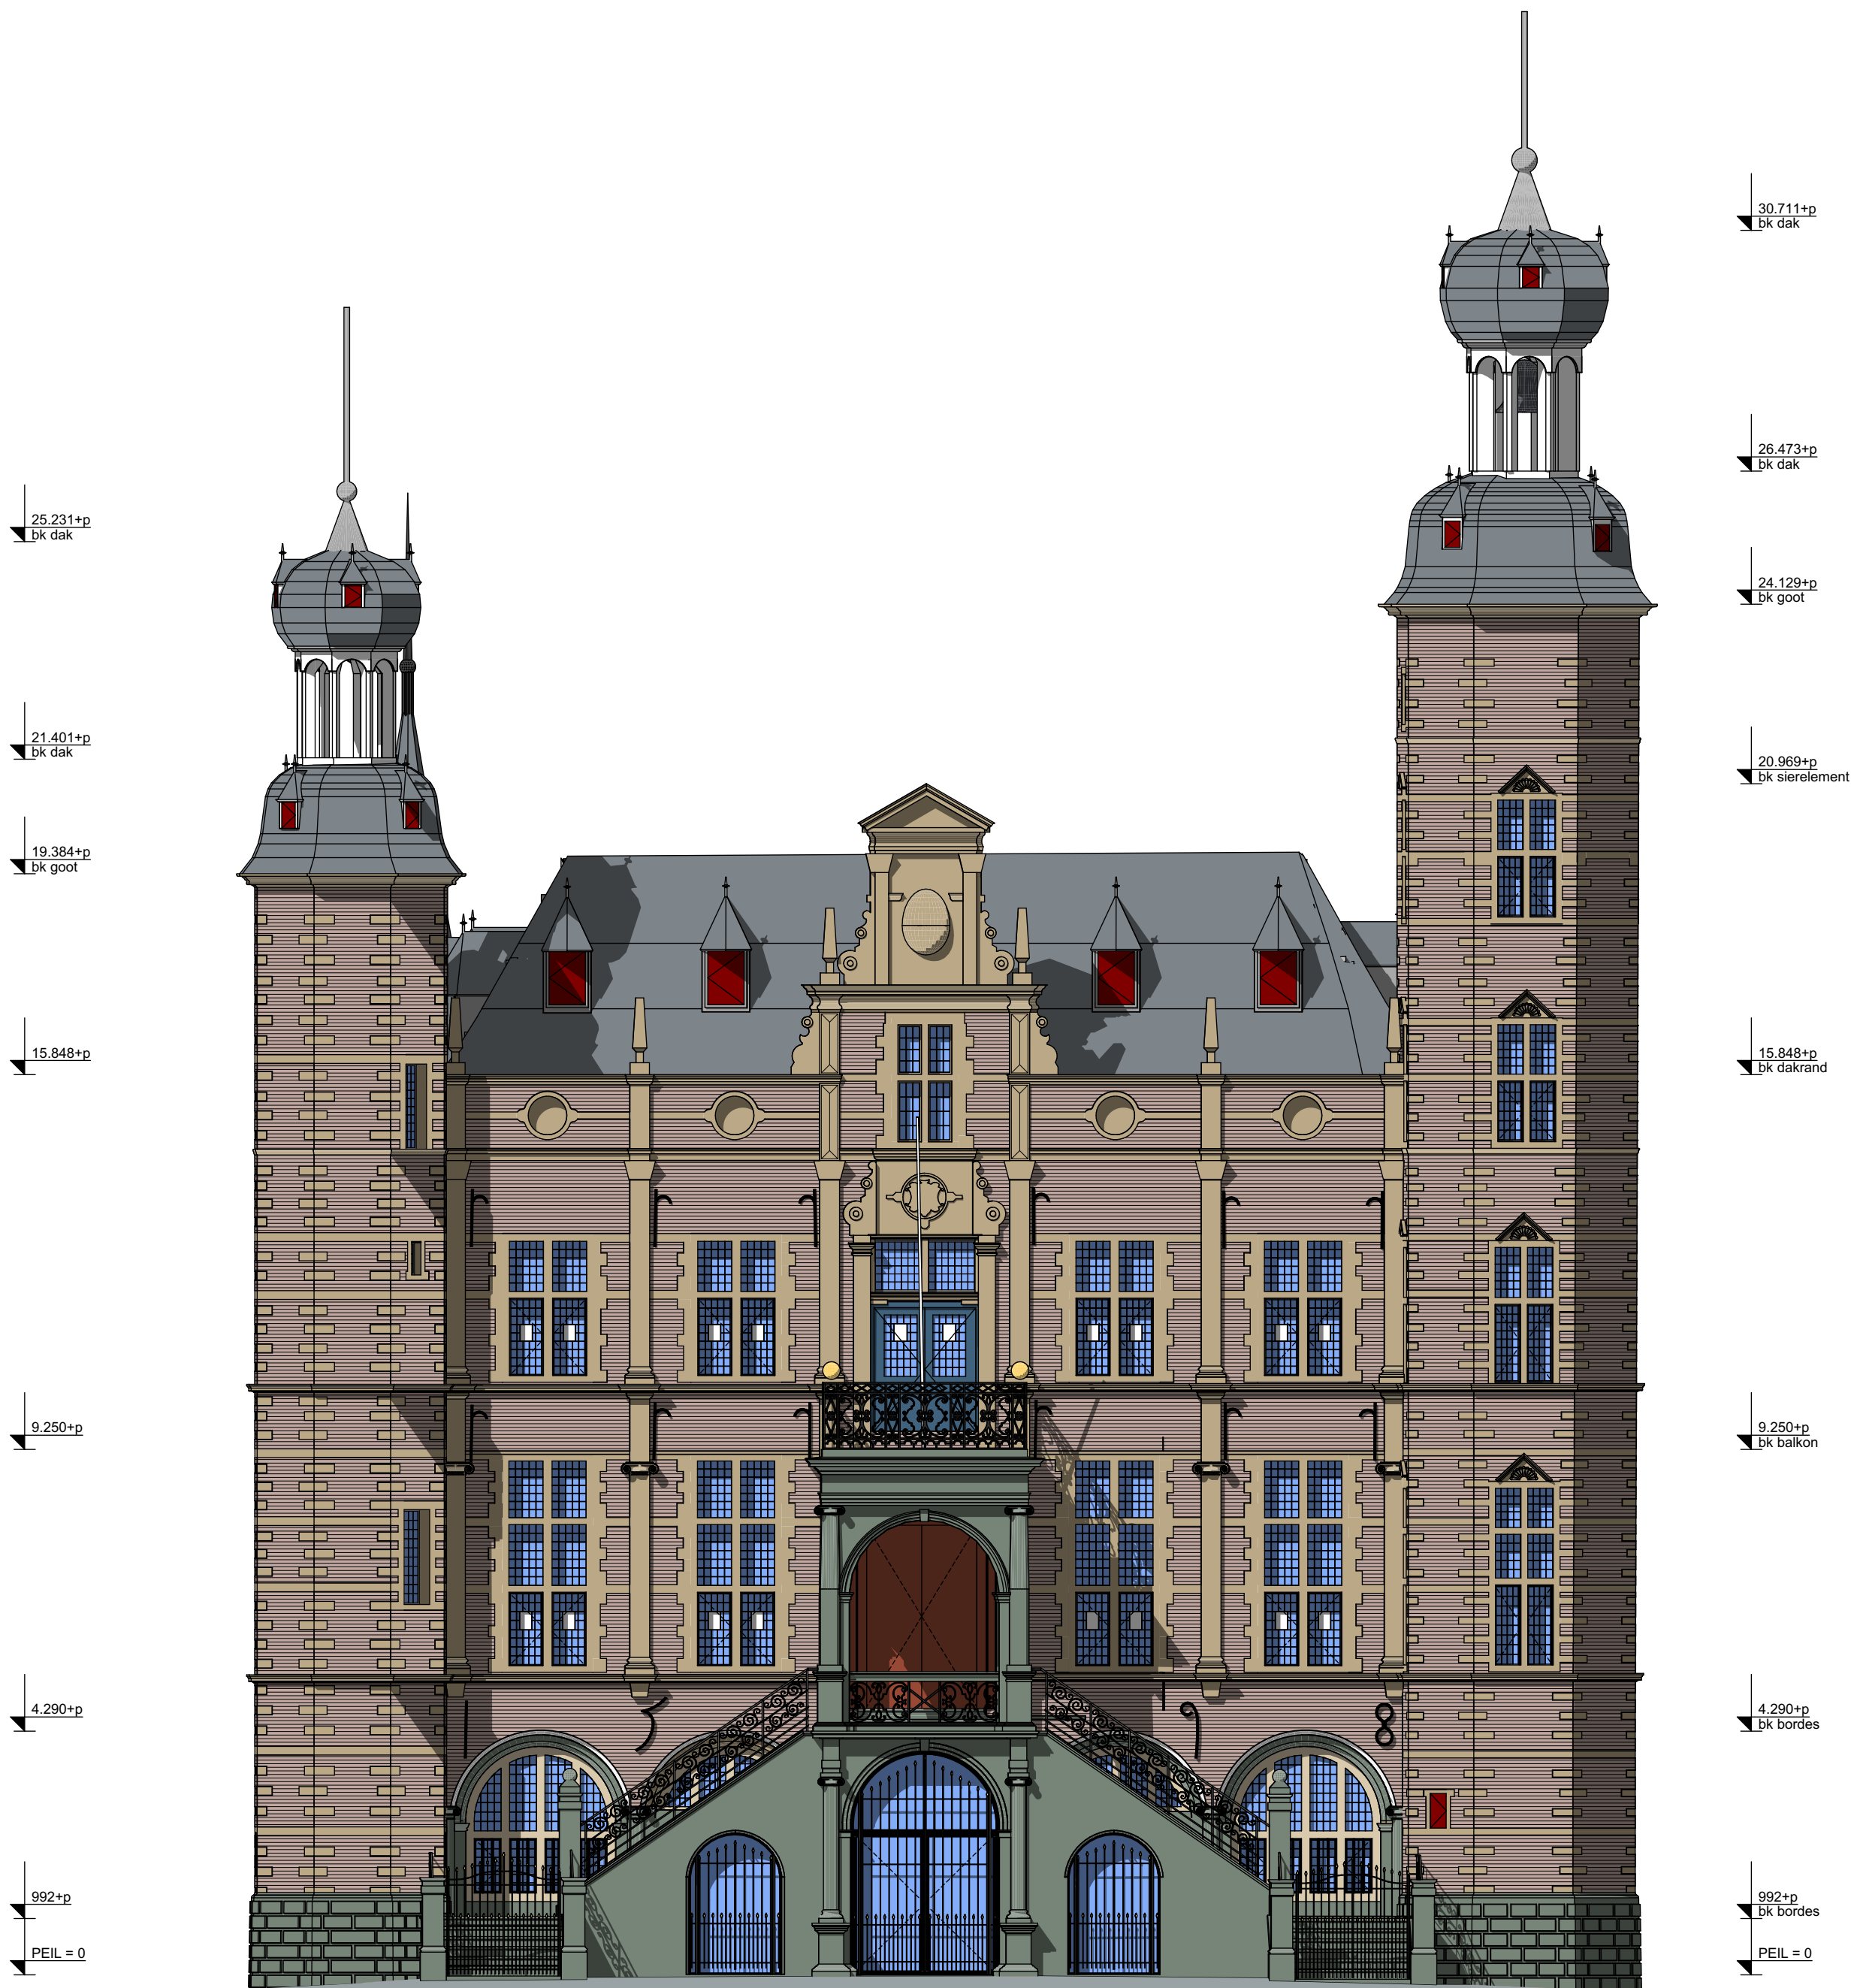

VAN IERSSEL
vastgoeddatabase


werk: Inmeting van het Stadhuis Venlo
aan de Markt 1 te Venlo
onderdeel: Inmetingstekeningen
Voorgevel
opdrachtgever: Gemeente Venlo
Hanzeplaats 1 5912 AC Venlo

Kerstrooslaan 8-10
Postbus 442
5600 AK Eindhoven
T 040-2555510
E Info@ierssel.nl
I www.ierssel.nl

schaal: 1:100
formaat: A2
getekend: AP/JJ
datum: 16-12-2020

werknummer:
220066
bladnummer:
BT-05

A:
B:
C:
D:

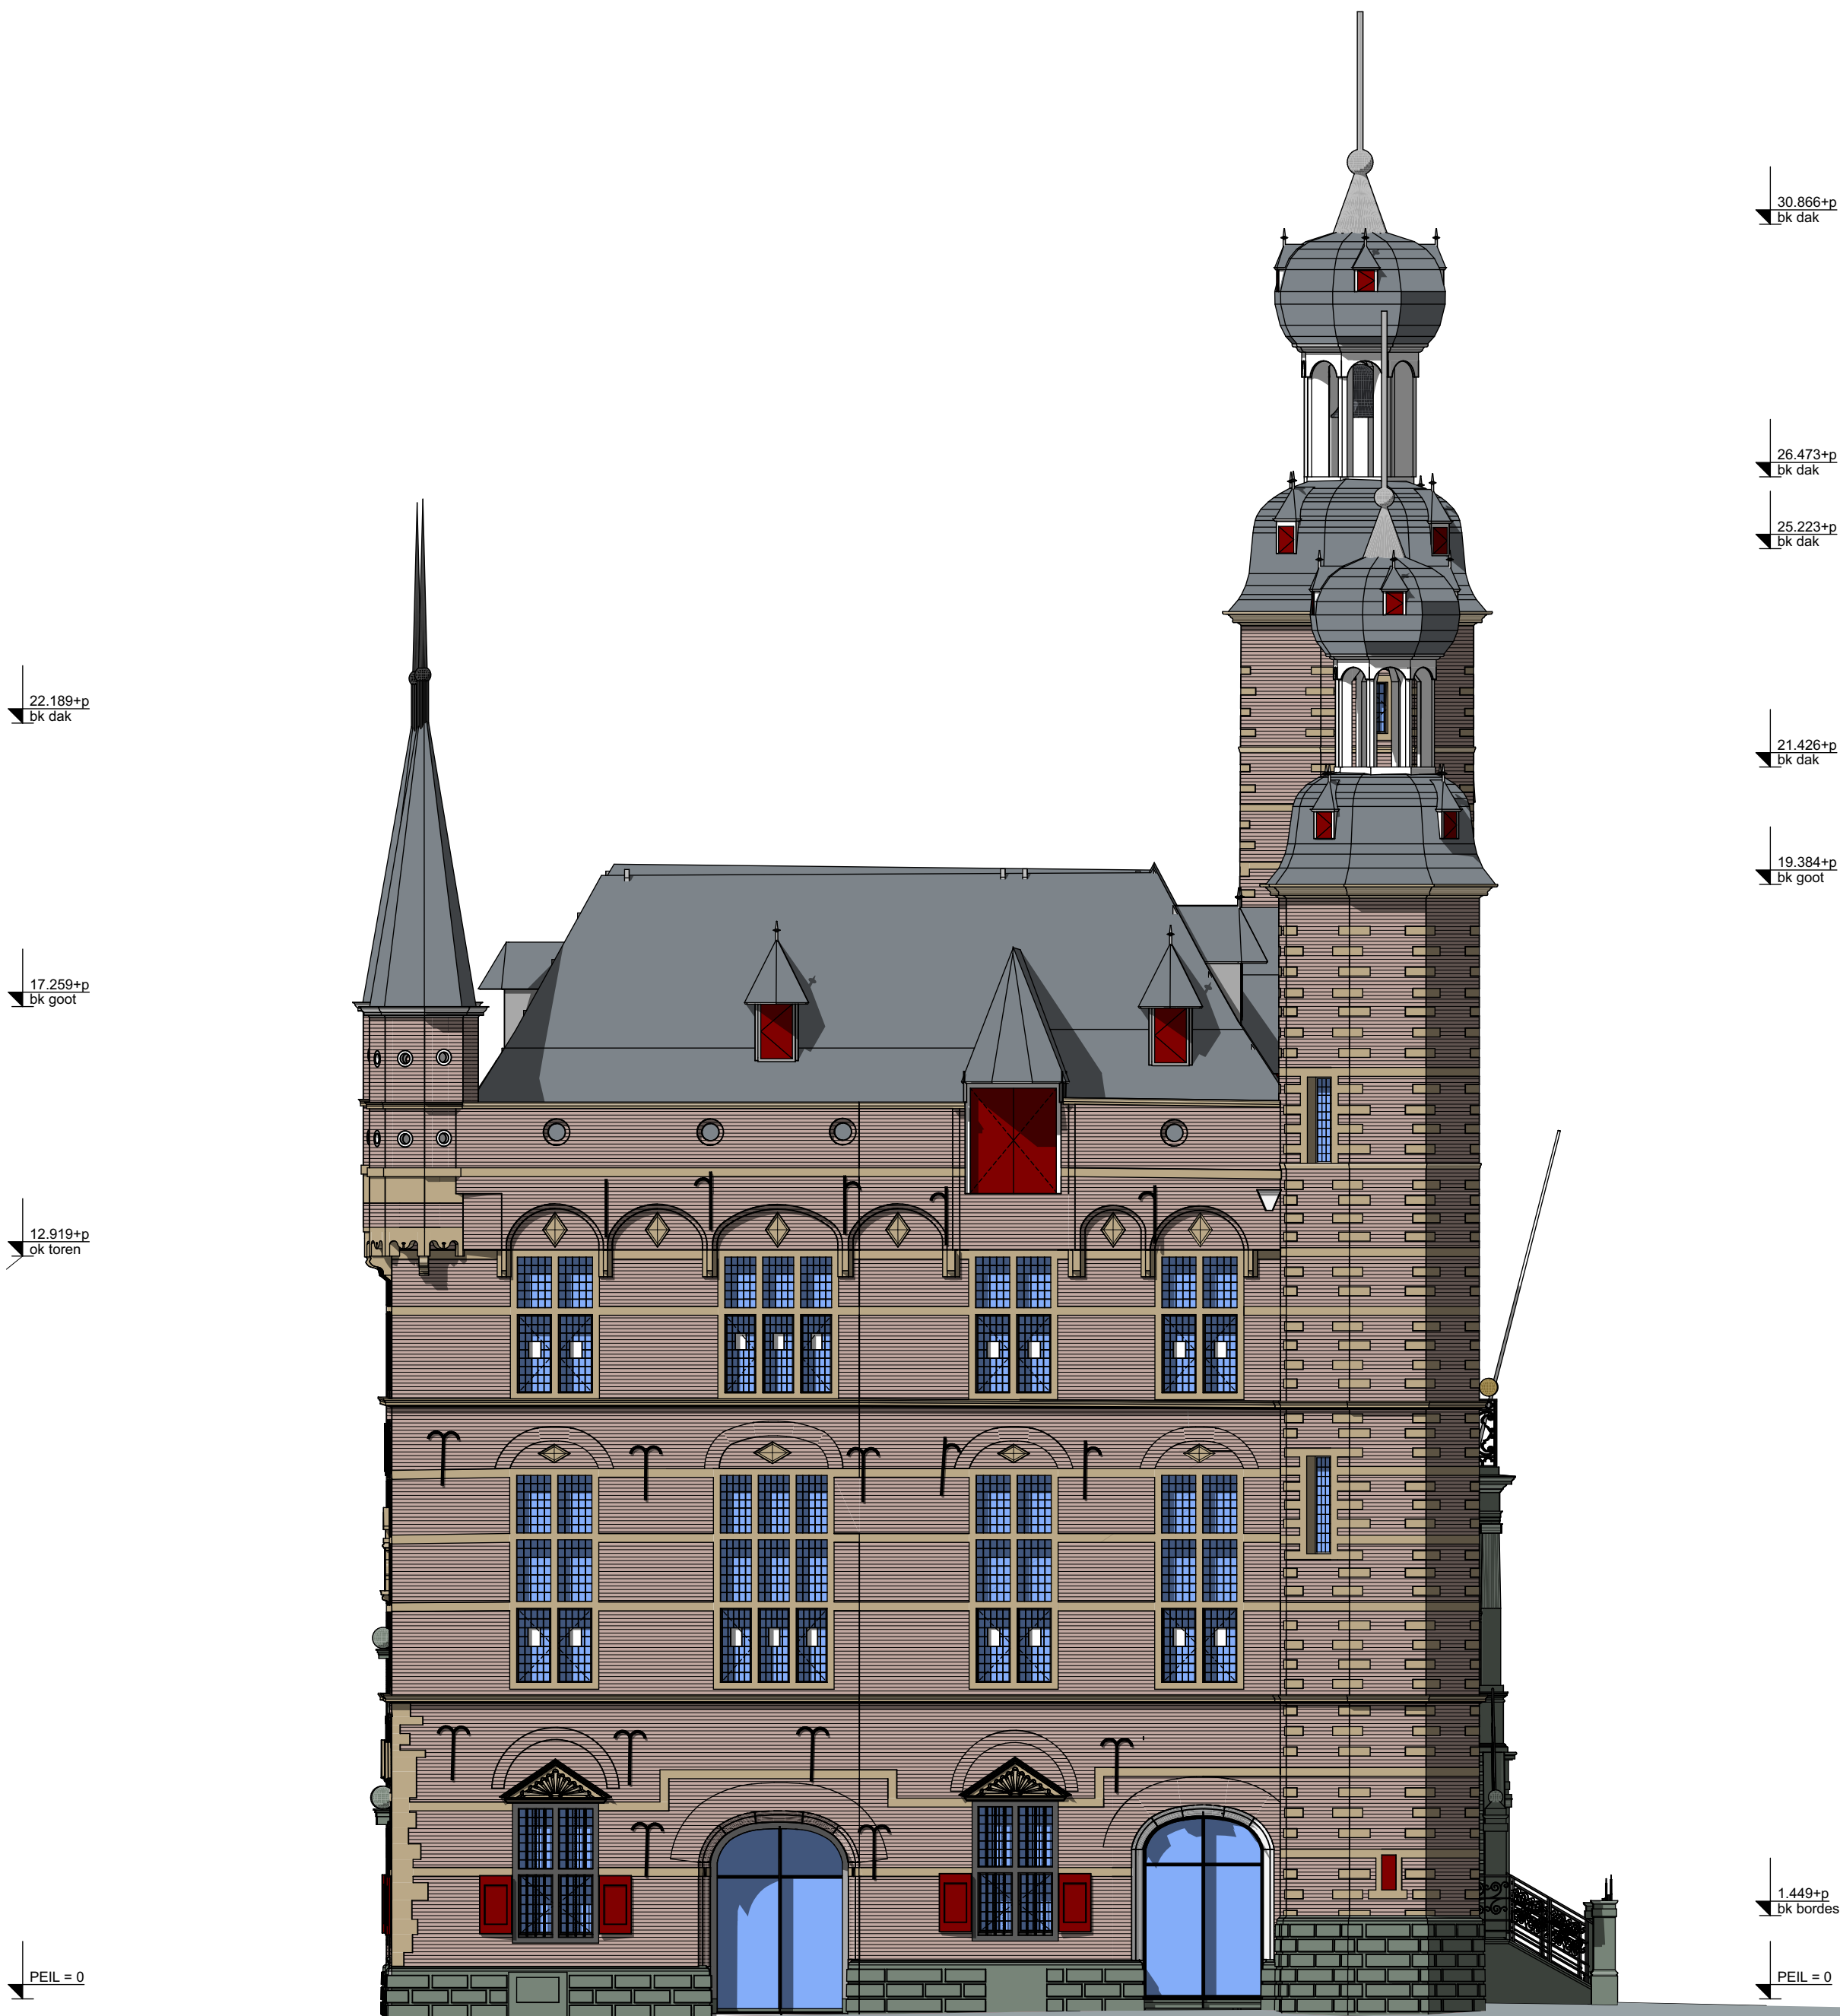

VAN IERSSEL
vastgoeddatabase


werk: Inmeting van het Stadhuis Venlo
aan de Markt 1 te Venlo
onderdeel: Inmetingstekeningen
Linkerzijgevel
opdrachtgever: Gemeente Venlo
Hanzeplaats 1 5912 AC Venlo

Kerstrooslaan 8-10
Postbus 442
5600 AK Eindhoven
T 040-2555510
E Info@ierssel.nl
I www.ierssel.nl

schaal: 1:100
formaat: A2
getekend: AP/JJ
datum: 16-12-2020

werknummer: 220066
bladnummer: BT-06

A:
B:
C:
D:

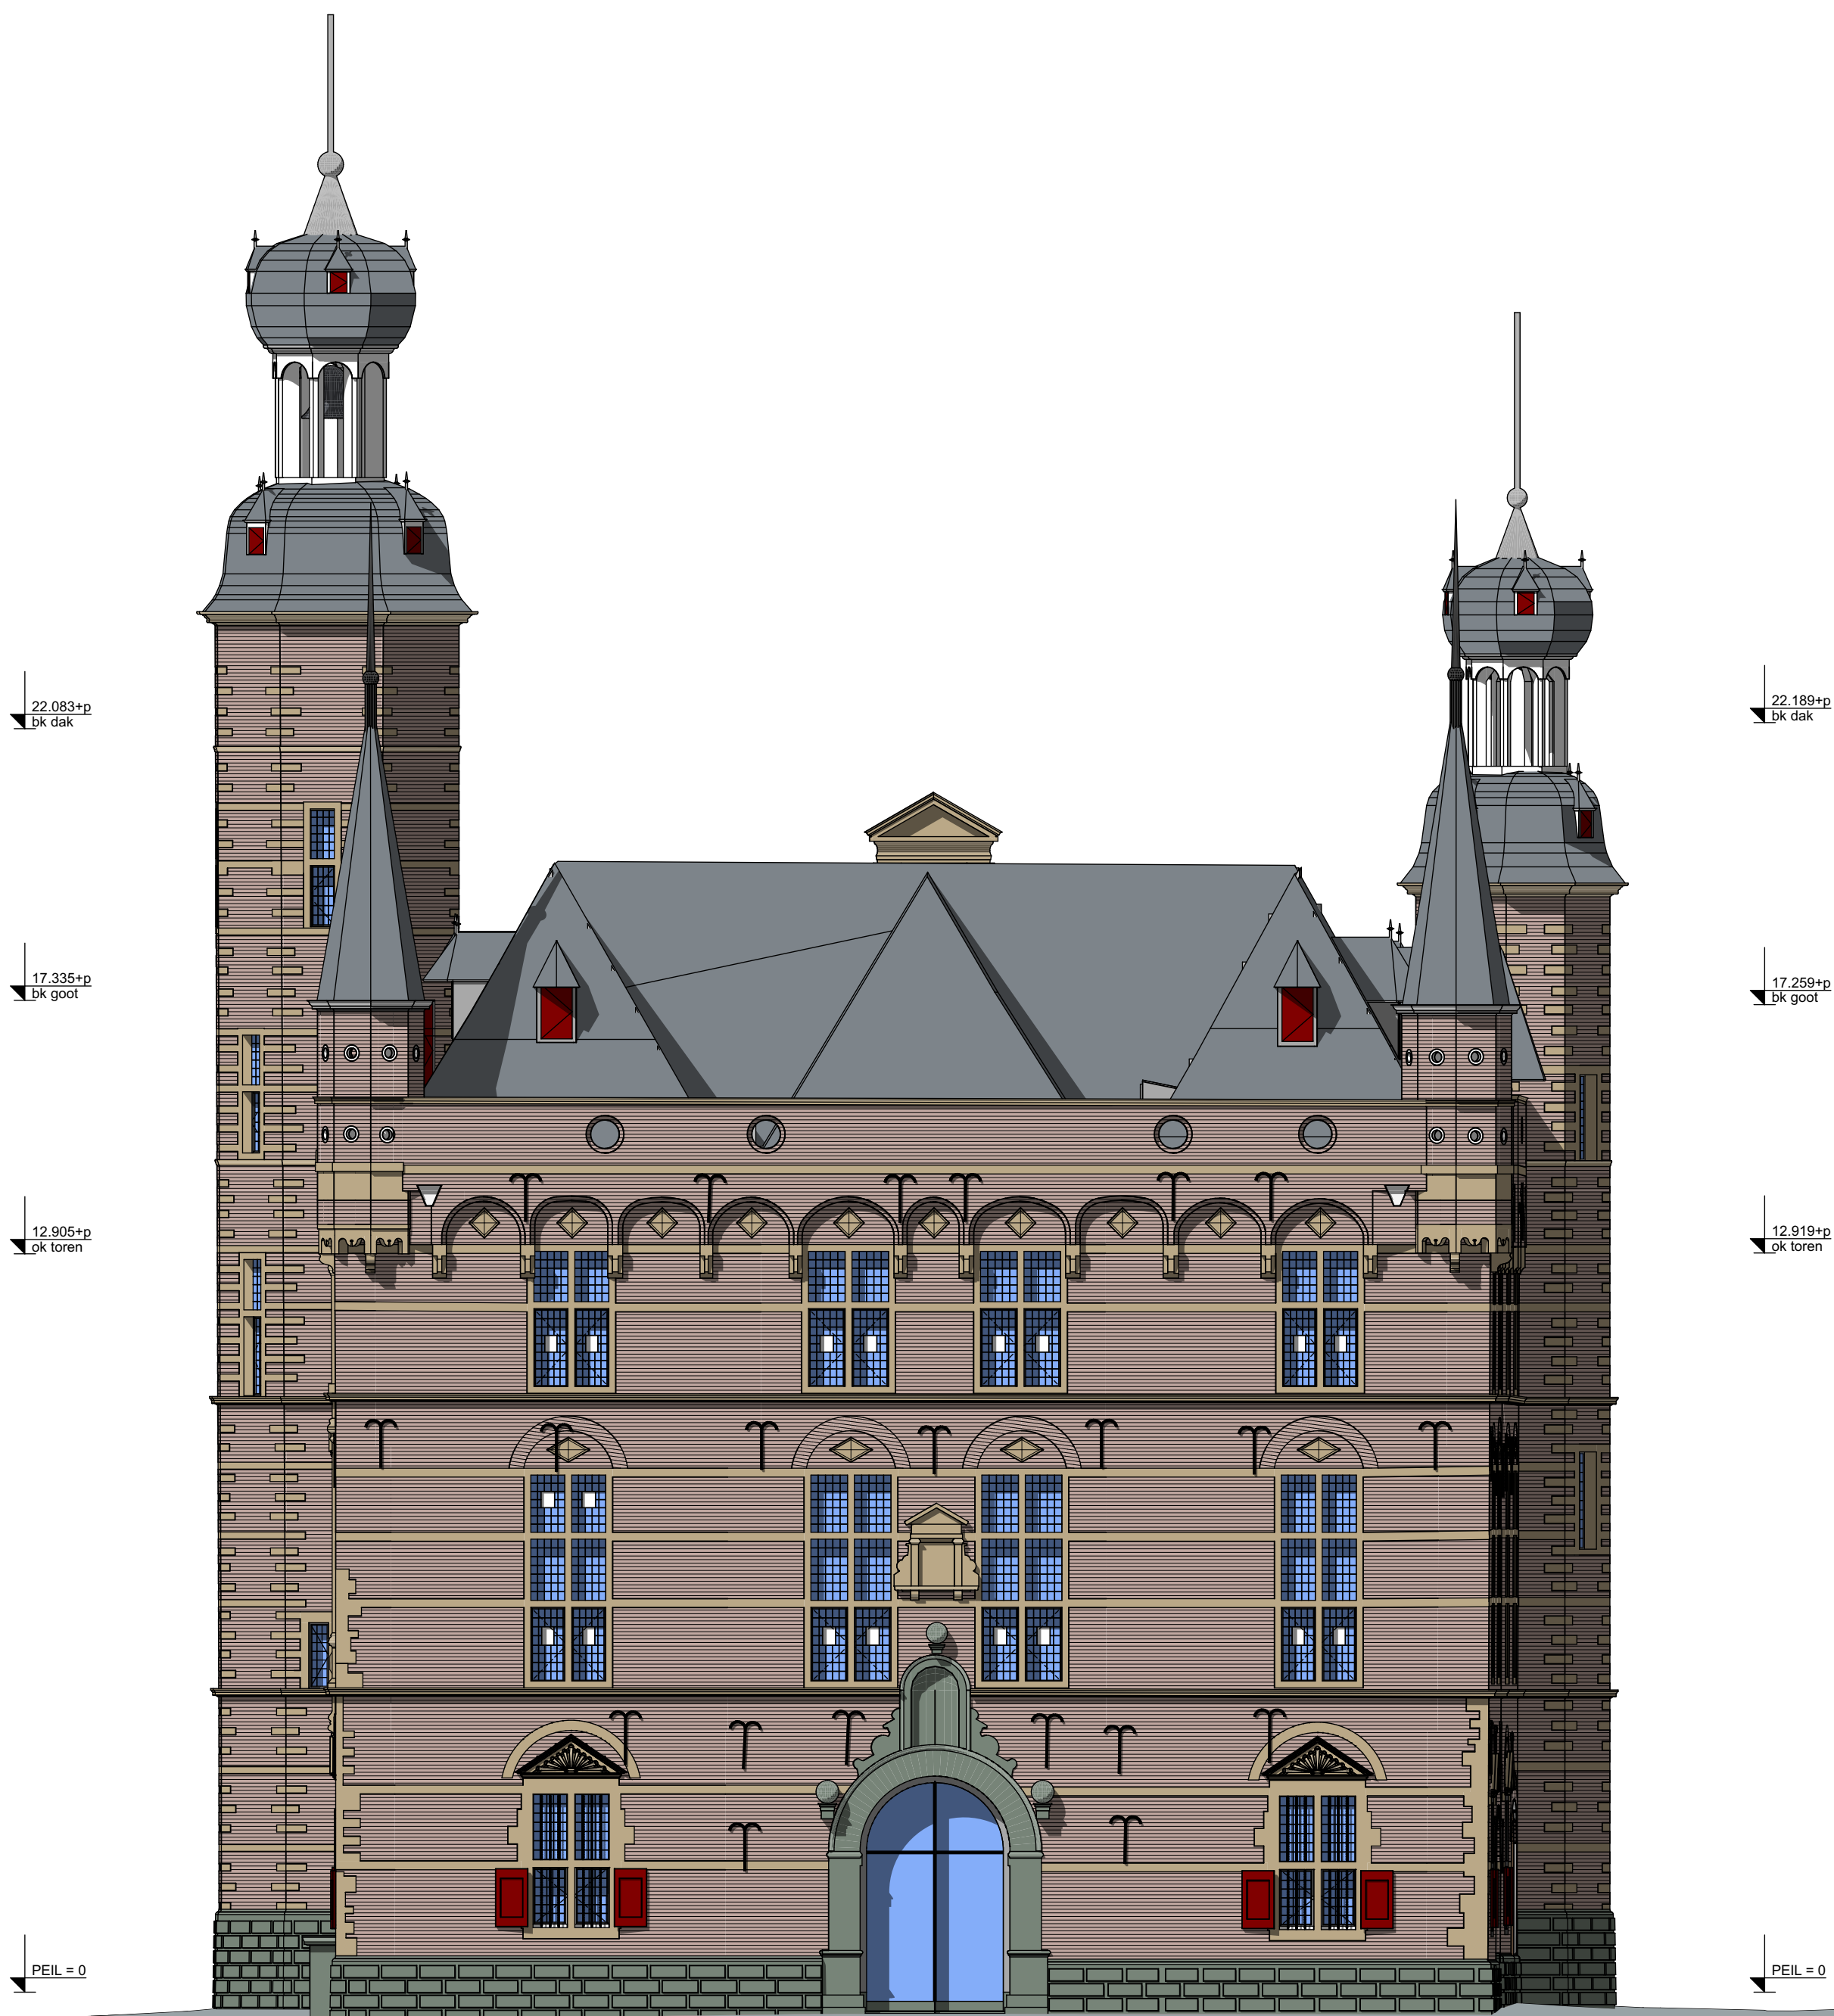


VAN IERSSEL
vastgoeddatabasebeheer

werk: Inmeting van het Stadhuis Venlo
aan de Markt 1 te Venlo
onderdeel: Inmetingstekeningen
Achtergevel
opdrachtgever: Gemeente Venlo
Hanzeplaats 1 5912 AC Venlo

Kerstrooslaan 8-10
Postbus 442
5600 AK Eindhoven
T 040-2555510
E Info@ierssel.nl
I www.ierssel.nl

schaal: 1:100
formaat: A2
getekend: AP/JJ
datum: 16-12-2020

werknummer: 220066
bladnummer: BT-07
A:
B:
C:
D:

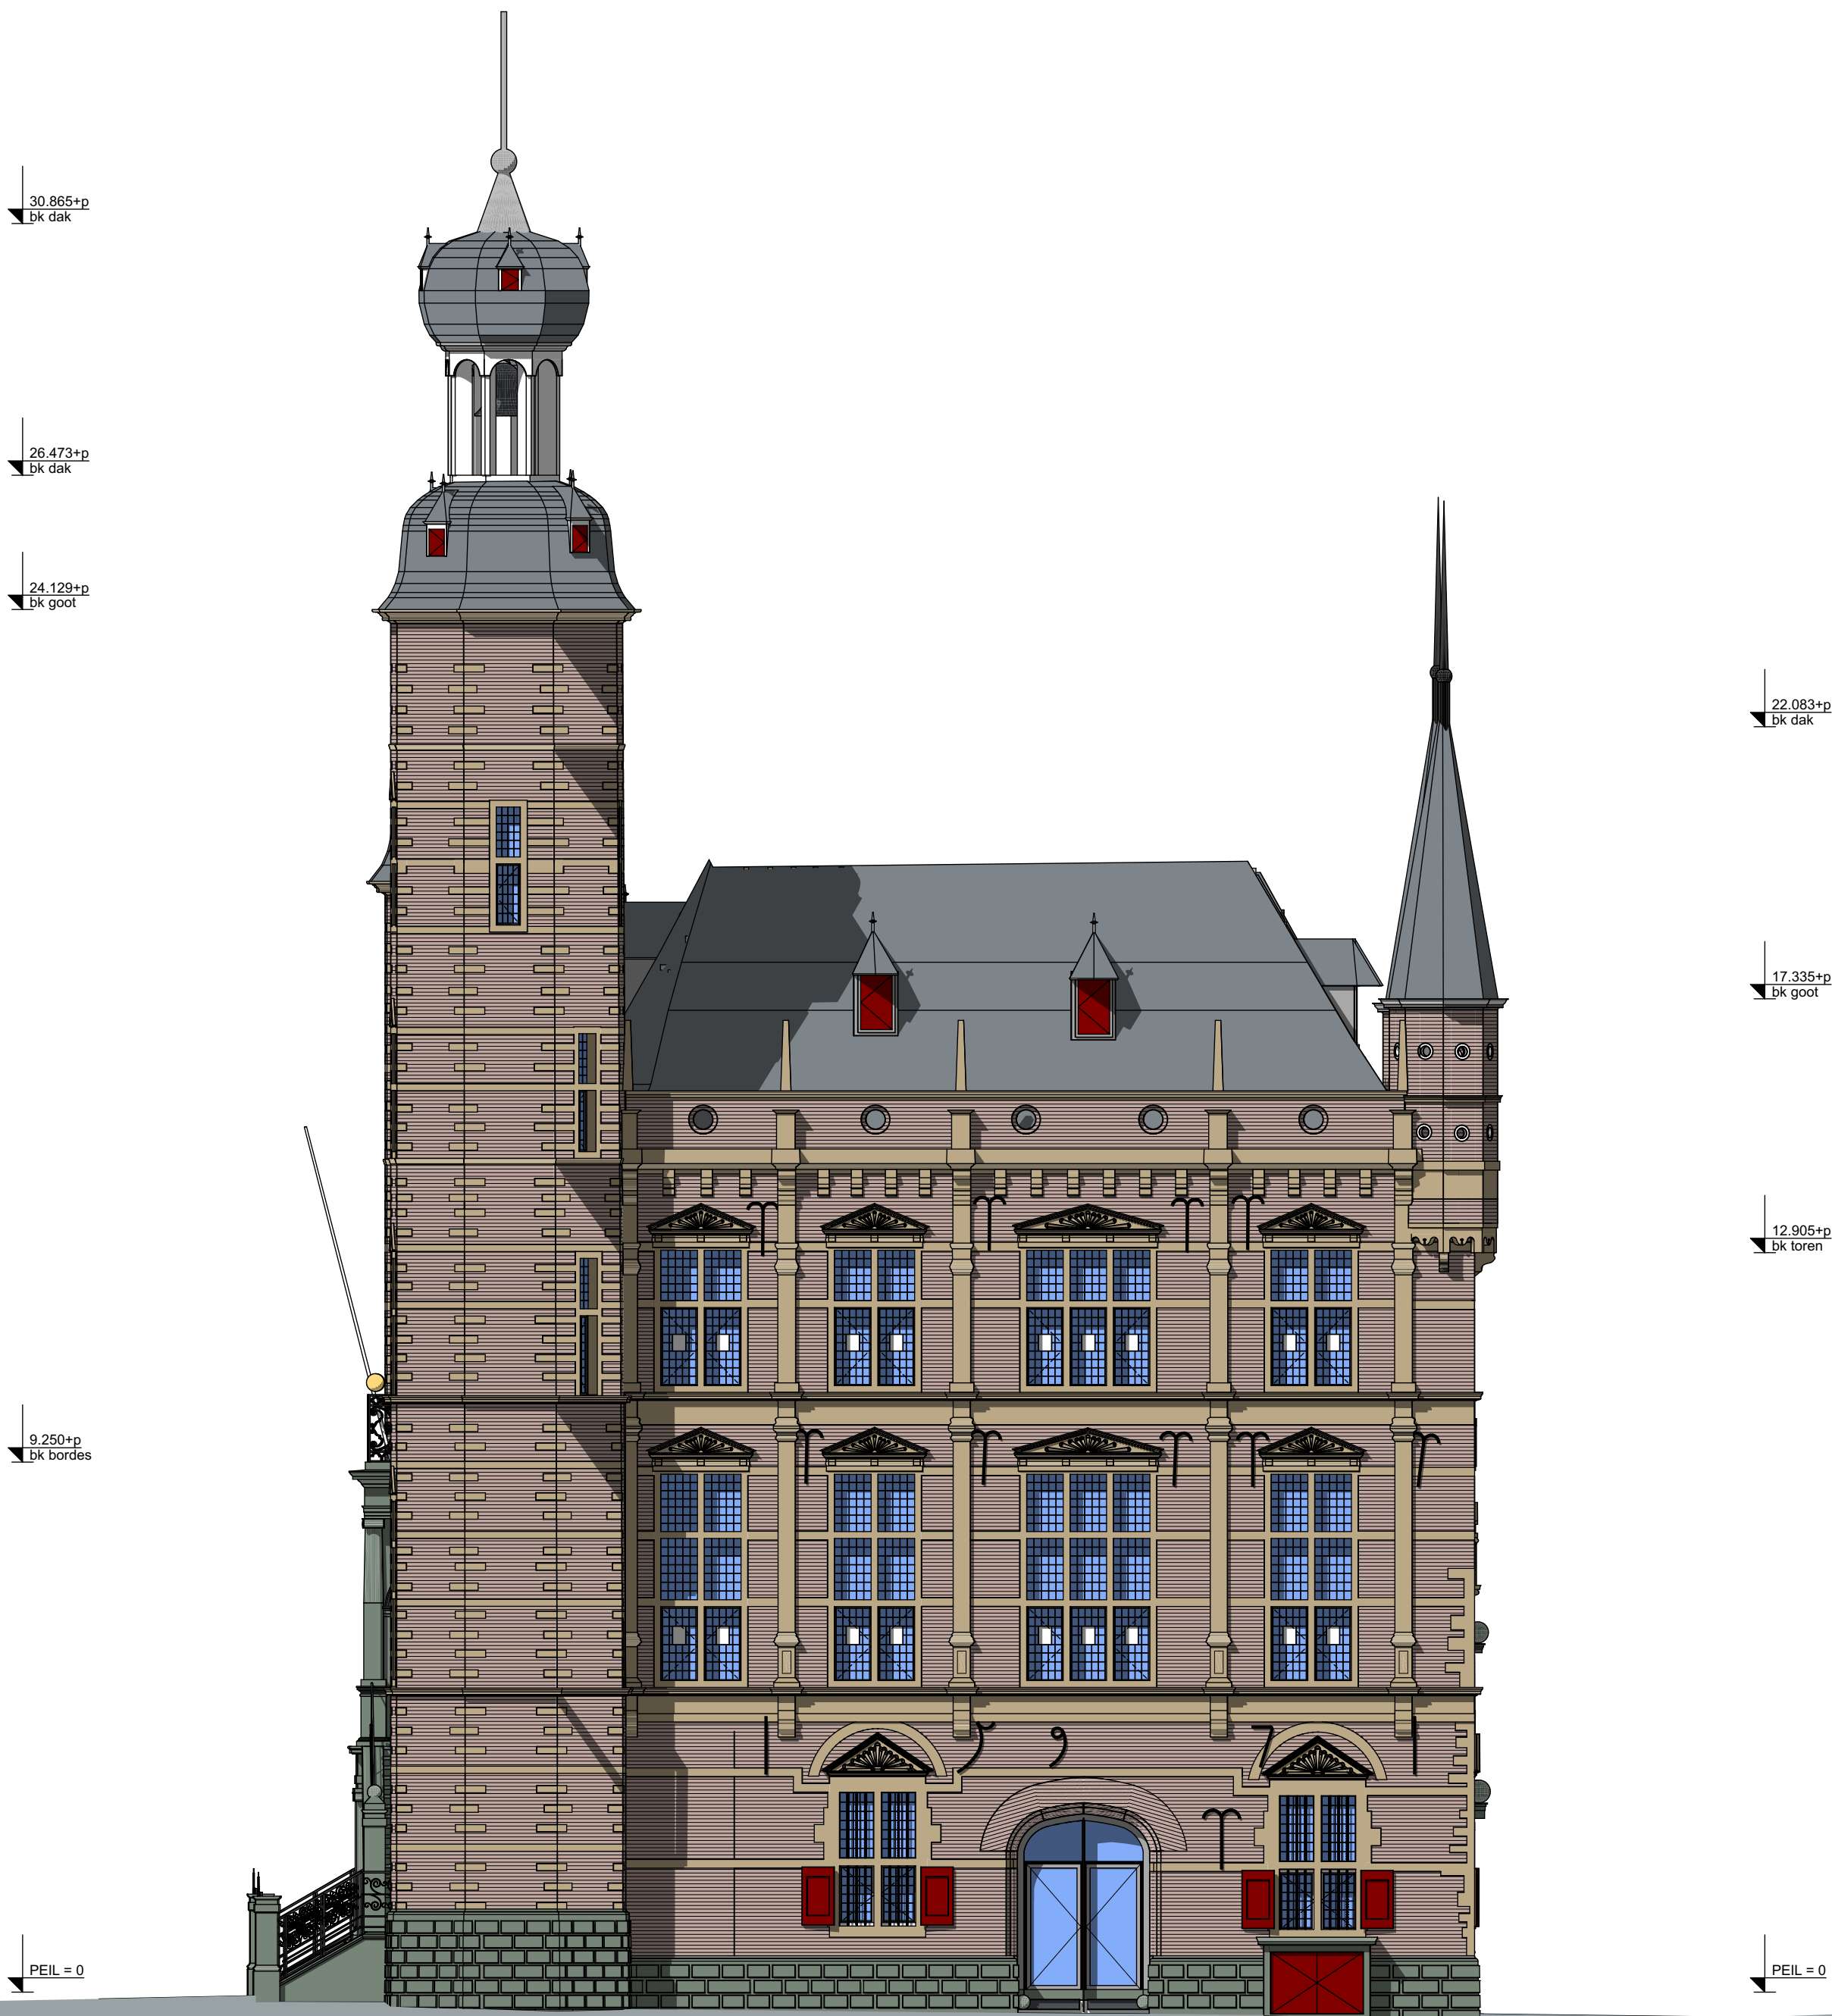

VAN IERSSEL
vastgoeddatabase

werk: Inmeting van het Stadhuis Venlo
aan de Markt 1 te Venlo
onderdeel: Inmetingstekeningen
Rechterzijgevel
opdrachtgever: Gemeente Venlo
Hanzeplaats 1 5912 AC Venlo

Kerstrooslaan 8-10 Postbus 442 5600 AK Eindhoven T 040-2555510 E Info@ierssel.nl I www.ierssel.nl	schaal: 1:100
	formaat: A2
	getekend: AP/JJ
	datum: 16-12-2020
werknummer: 220066	A:
bladnummer: BT-08	B:
	C:
	D:



19.655+p
bk dak

17.335+p
bk goot

14.105+p
bk vloer
ok vloer
13.818+p

9.630+p
bk vloer
ok vloer
9.320+p

4.660+p
bk vloer
ok vloer
4.490+p

PEIL = 0
bk vloer

-3.680+p
bk vloer



VAN IERSSEL
vastgoeddatabase


werk: Inmeting van het Stadhuis Venlo
aan de Markt 1 te Venlo
onderdeel: Inmetingstekeningen
Doorsnede A-A
opdrachtgever: Gemeente Venlo
Hanzeplaats 1 5912 AC Venlo

Kerstrooslaan 8-10
Postbus 442
5600 AK Eindhoven
T 040-2555510
E Info@ierssel.nl
I www.ierssel.nl

schaal: 1:100
formaat: A2
getekend: AP/JJ
datum: 16-12-2020

werknnummer:
220066
bladnummer:
BT-09

A:
B:
C:
D:

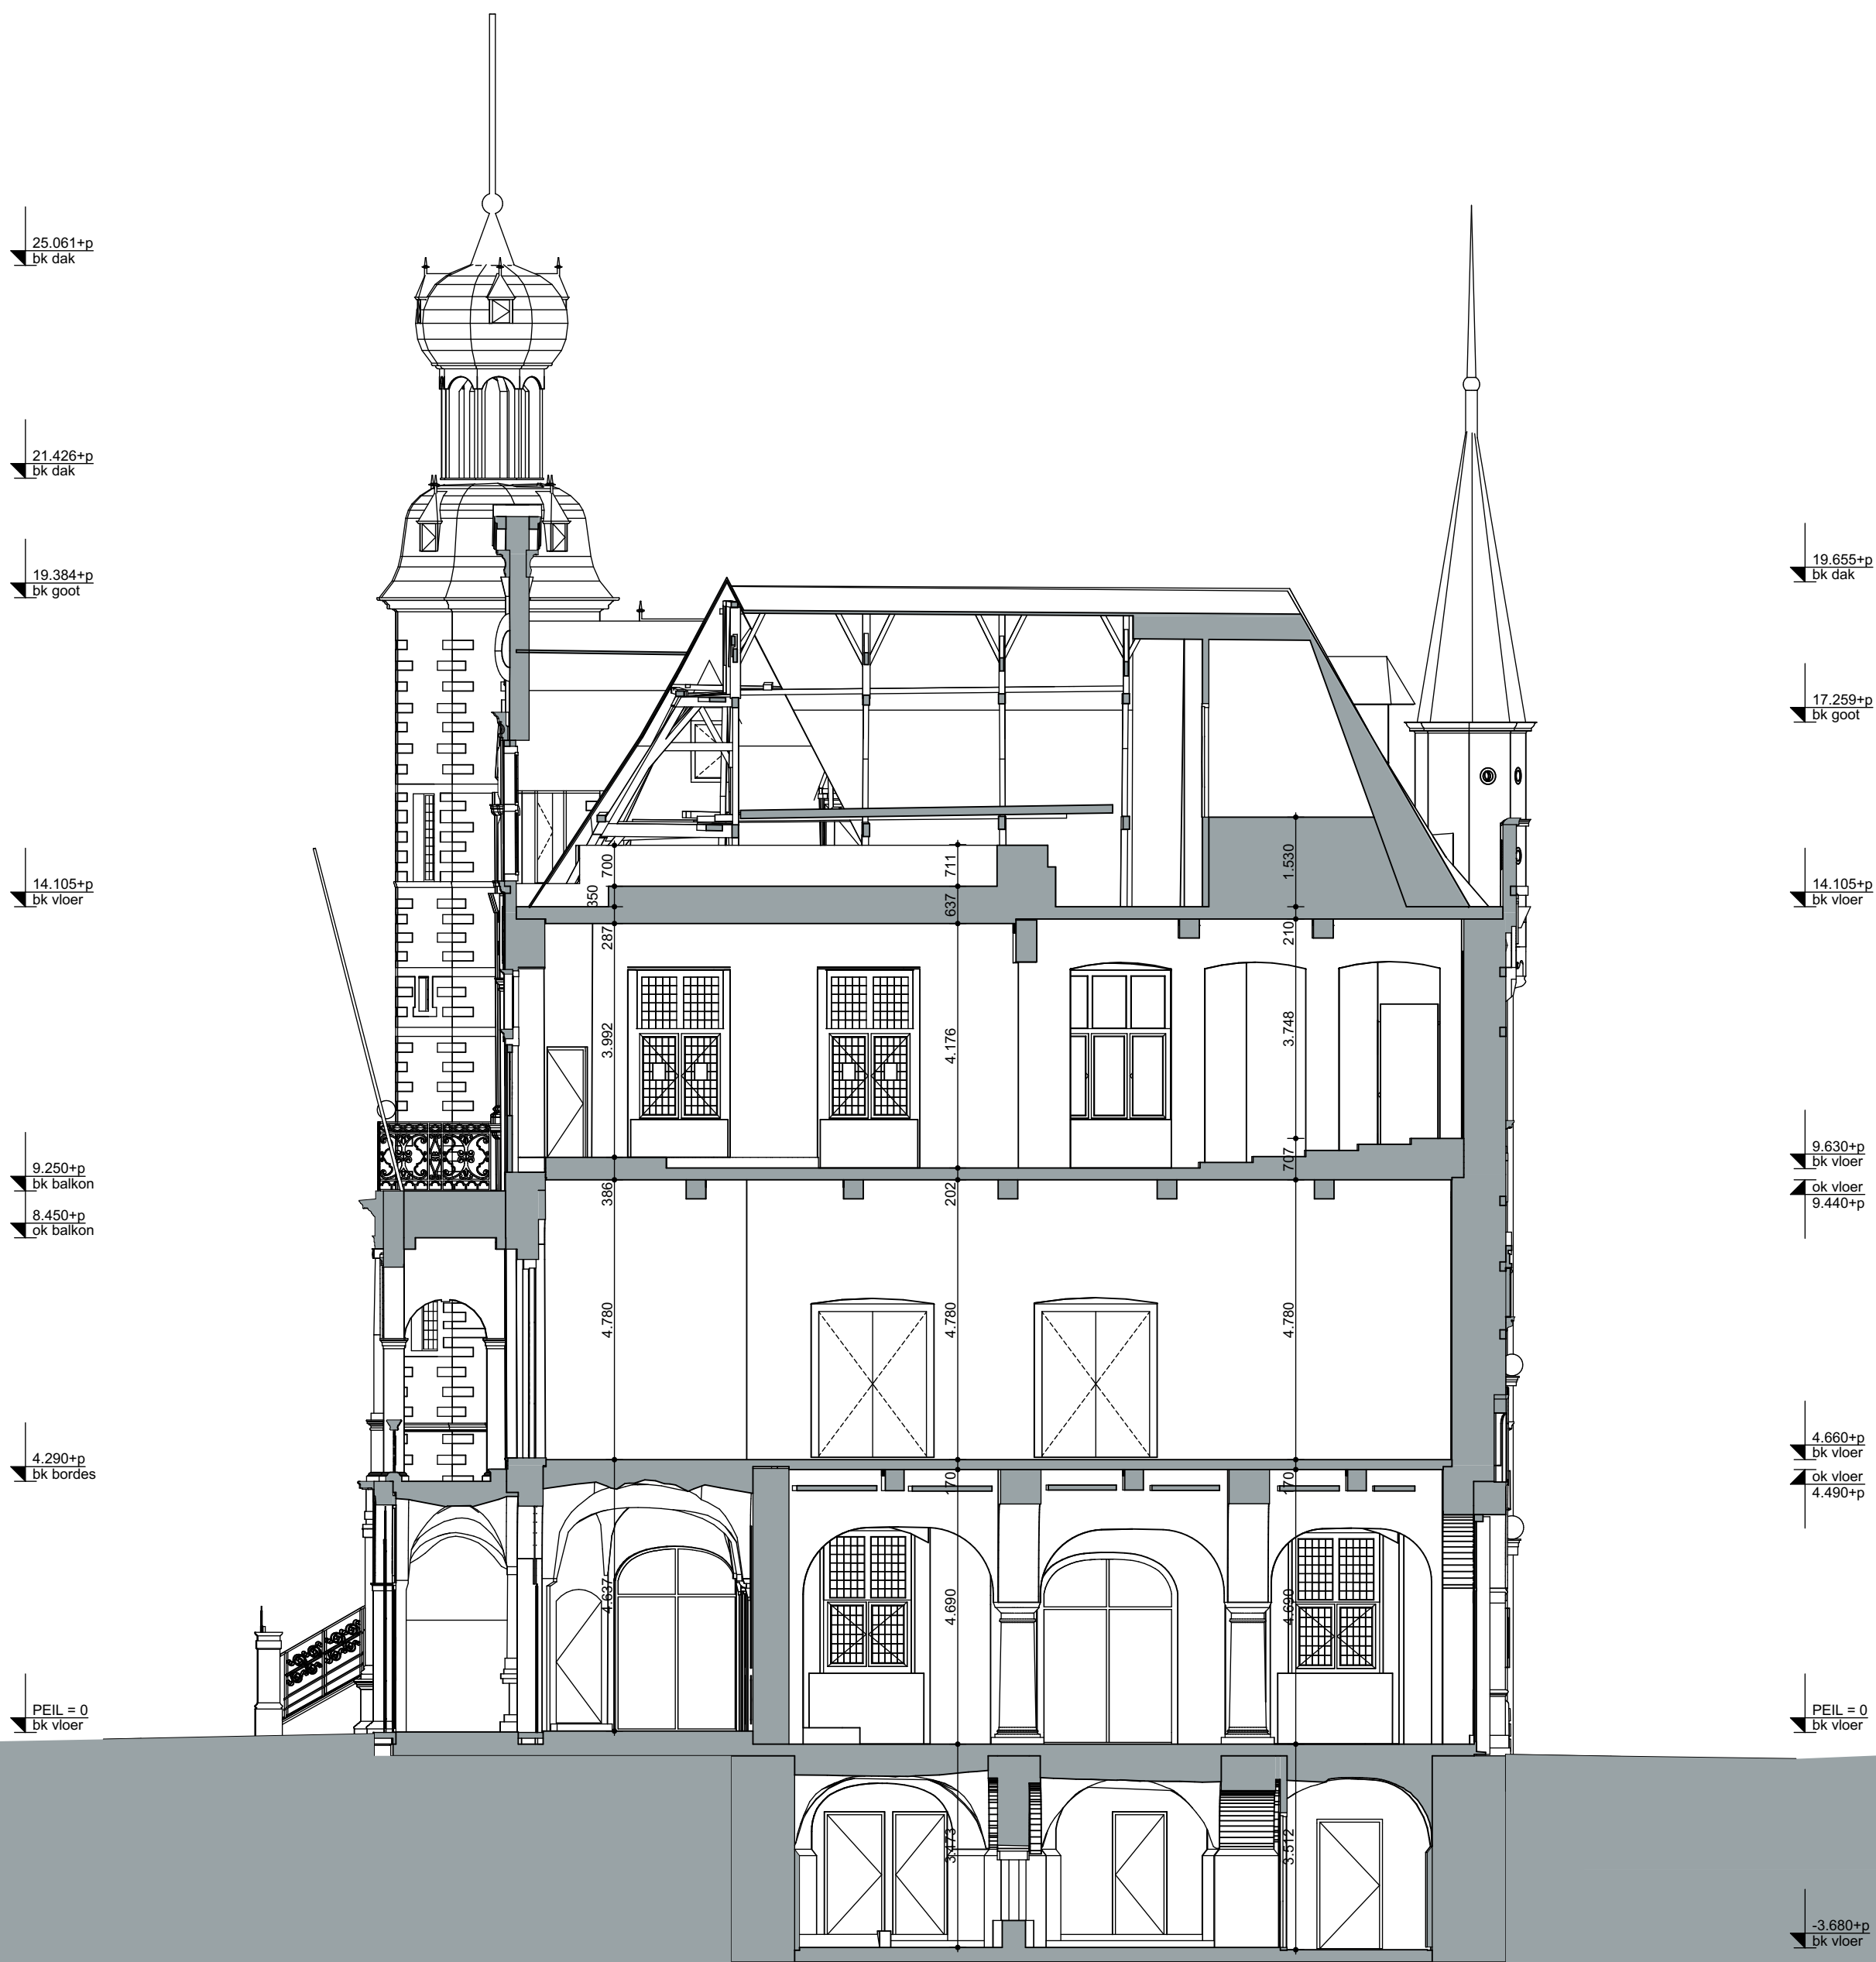

VAN IERSSEL
vastgoeddatabeheer

werk: Inmeting van het Stadhuis Venlo
aan de Markt 1 te Venlo
onderdeel: Inmetingstekeningen
Doorsnede B-B
opdrachtgever: Gemeente Venlo
Hanzeplaats 1 5912 AC Venlo

Kerstrooslaan 8-10
Postbus 442
5600 AK Eindhoven
T 040-2555510
E Info@ierssel.nl
I www.ierssel.nl

schaal: 1:100
formaat: A2
getekend: AP/JJ
datum: 16-12-2020

werknnummer: 220066
bladnummer: BT-10
A:
B:
C:
D: