


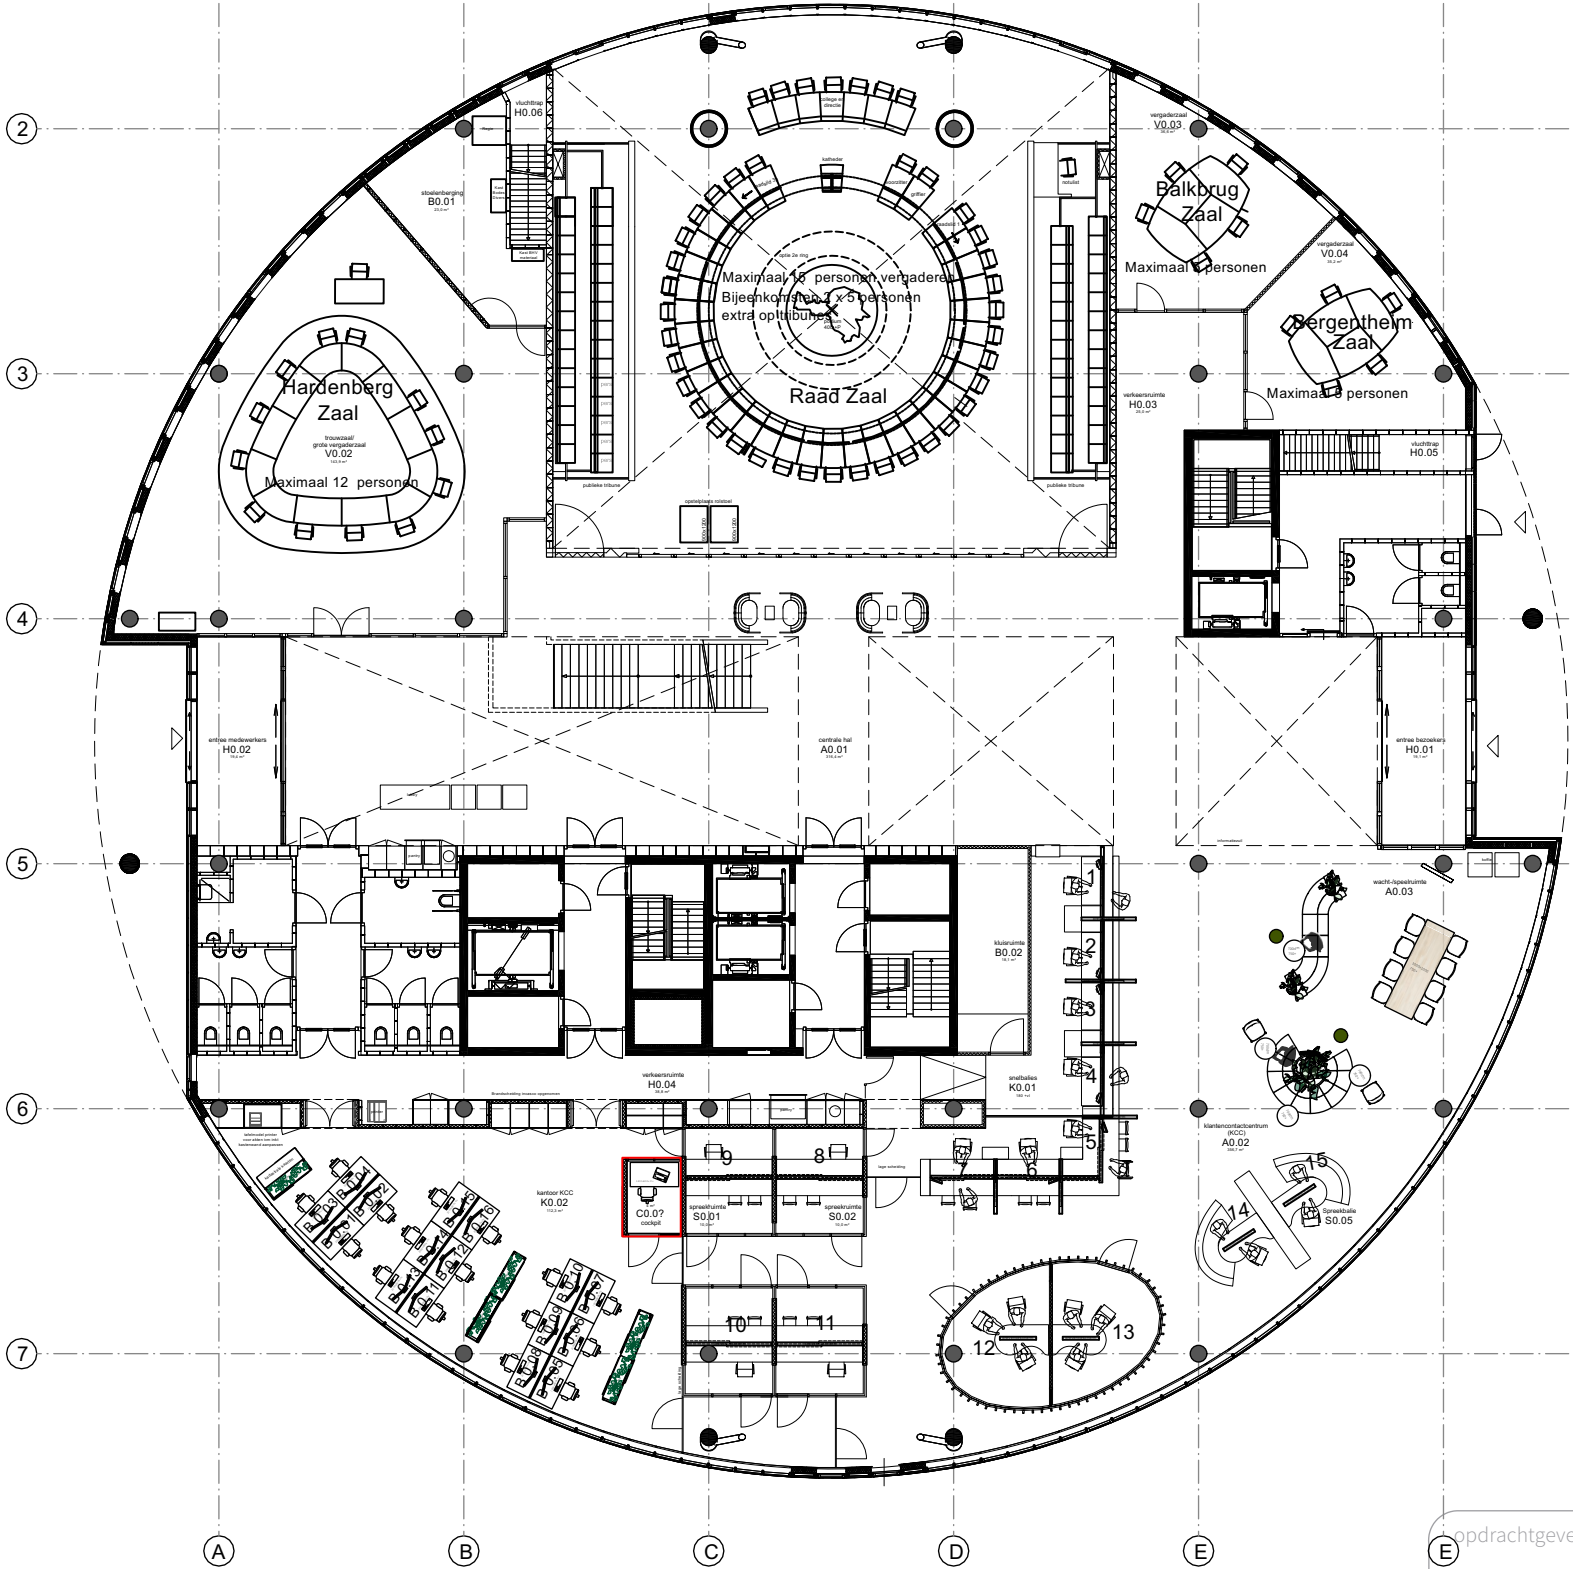


Gemeentehuis _ Hardenberg

Plattegrond

ONGEWIJZIGD VOORLOPIG ONTWERP

opdrachtgever	Gemeentehuis Hardenberg, stephanuspark 1, 7772HZ			
onderwerp	plattegrond begane grond			
datum	getek.	schaal	nb. alle maten inmeten in het werk	
04-11-2024	KZ	1: 250	tek. nr. PL001	

Bouwkundige aanpassingen zijn rood aangegeven

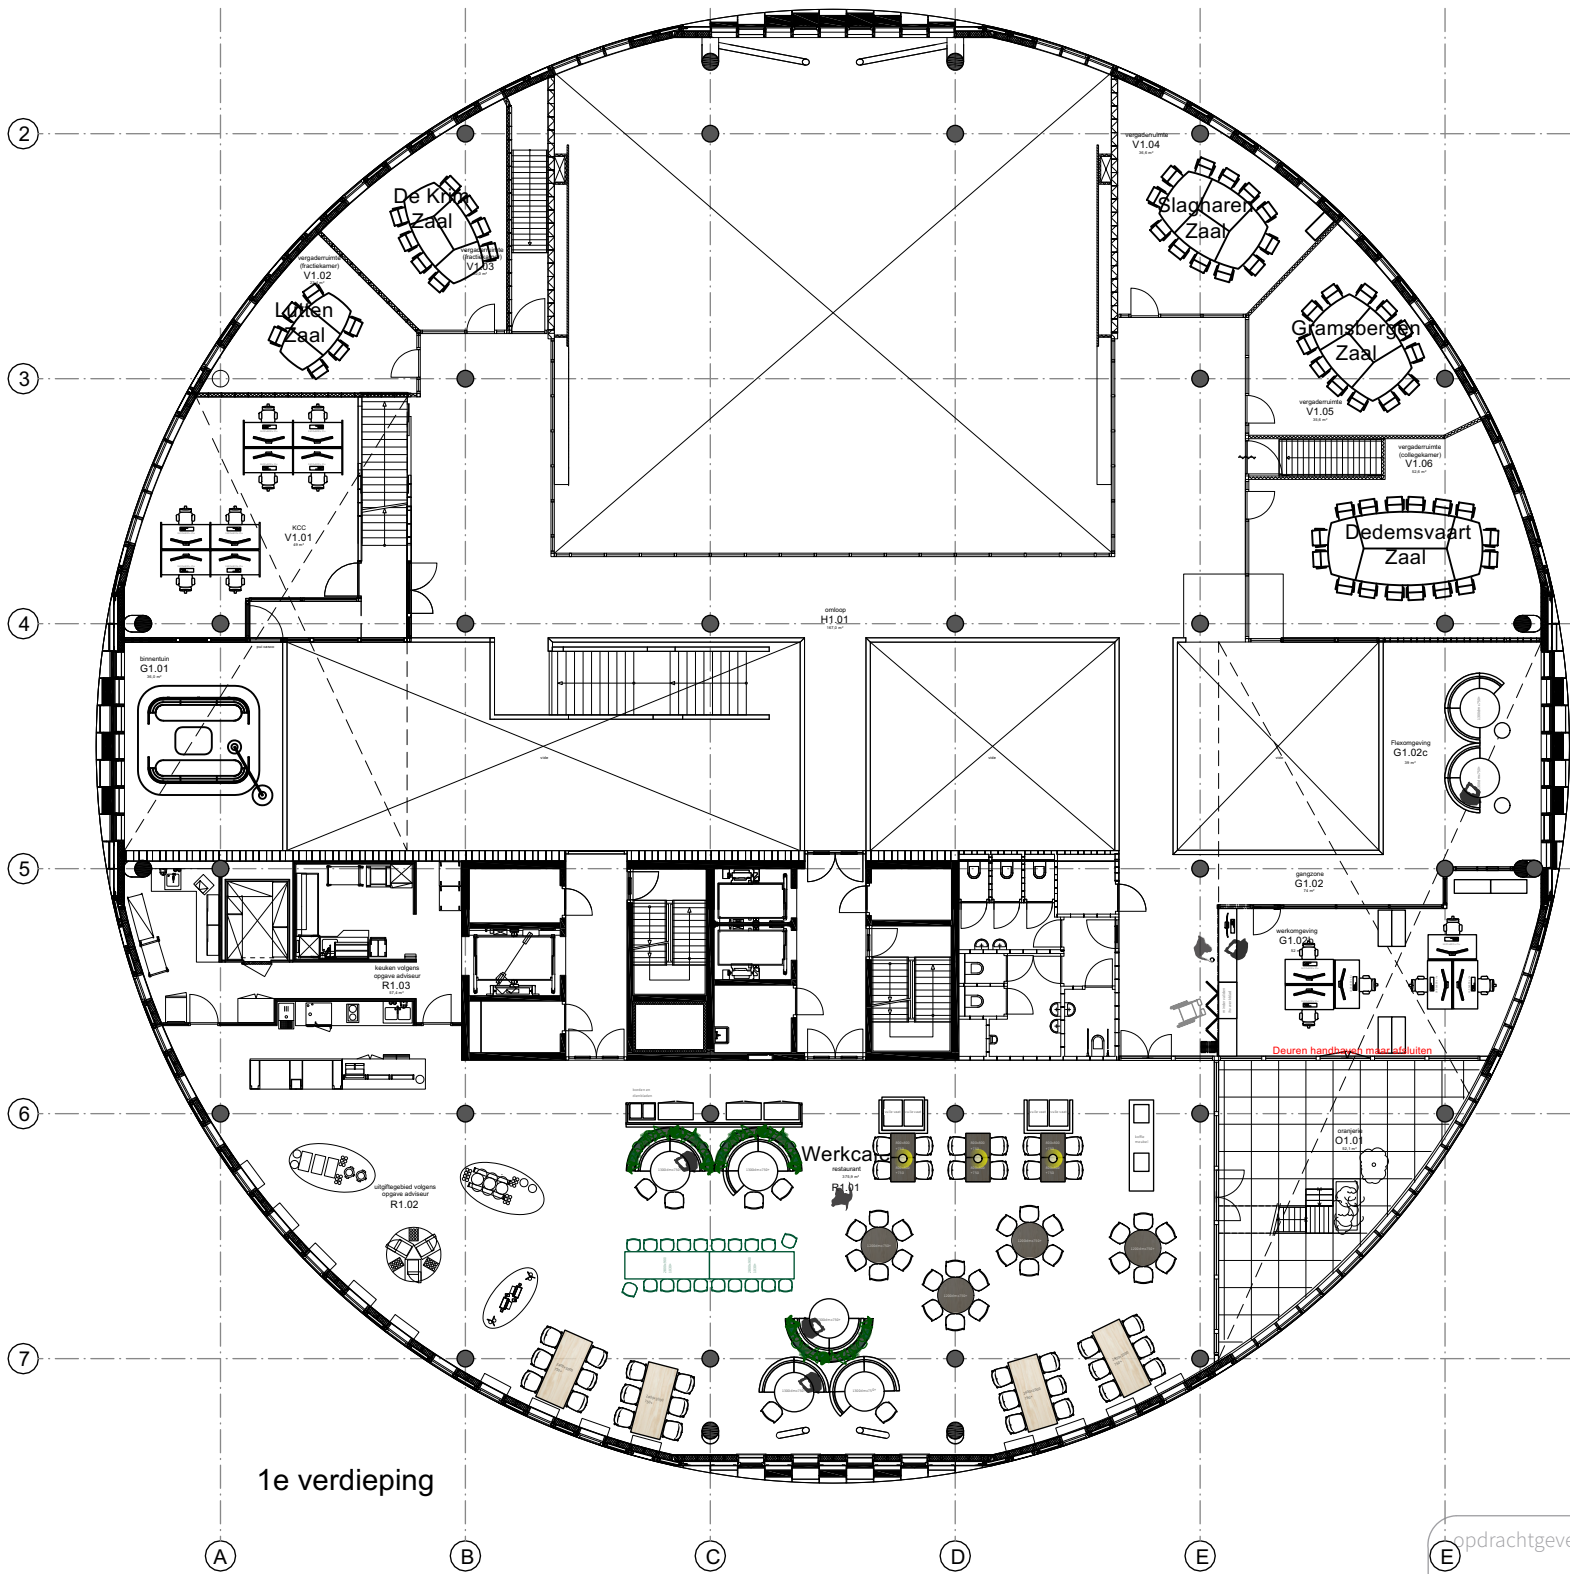


Gemeentehuis _ Hardenberg

Plattegrond

ONGEWIJZGD VOORLOPIG ONTWERP

opdrachtgever	Gemeentehuis Hardenberg, stephanuspark 1, 7772HZ			
onderwerp	plattegrond 1e verdieping			
datum	getek.	schaal	nb. alle maten inmeten in het werk	
04-11-2024	KZ	1: 250		
			tek. nr.	PL002

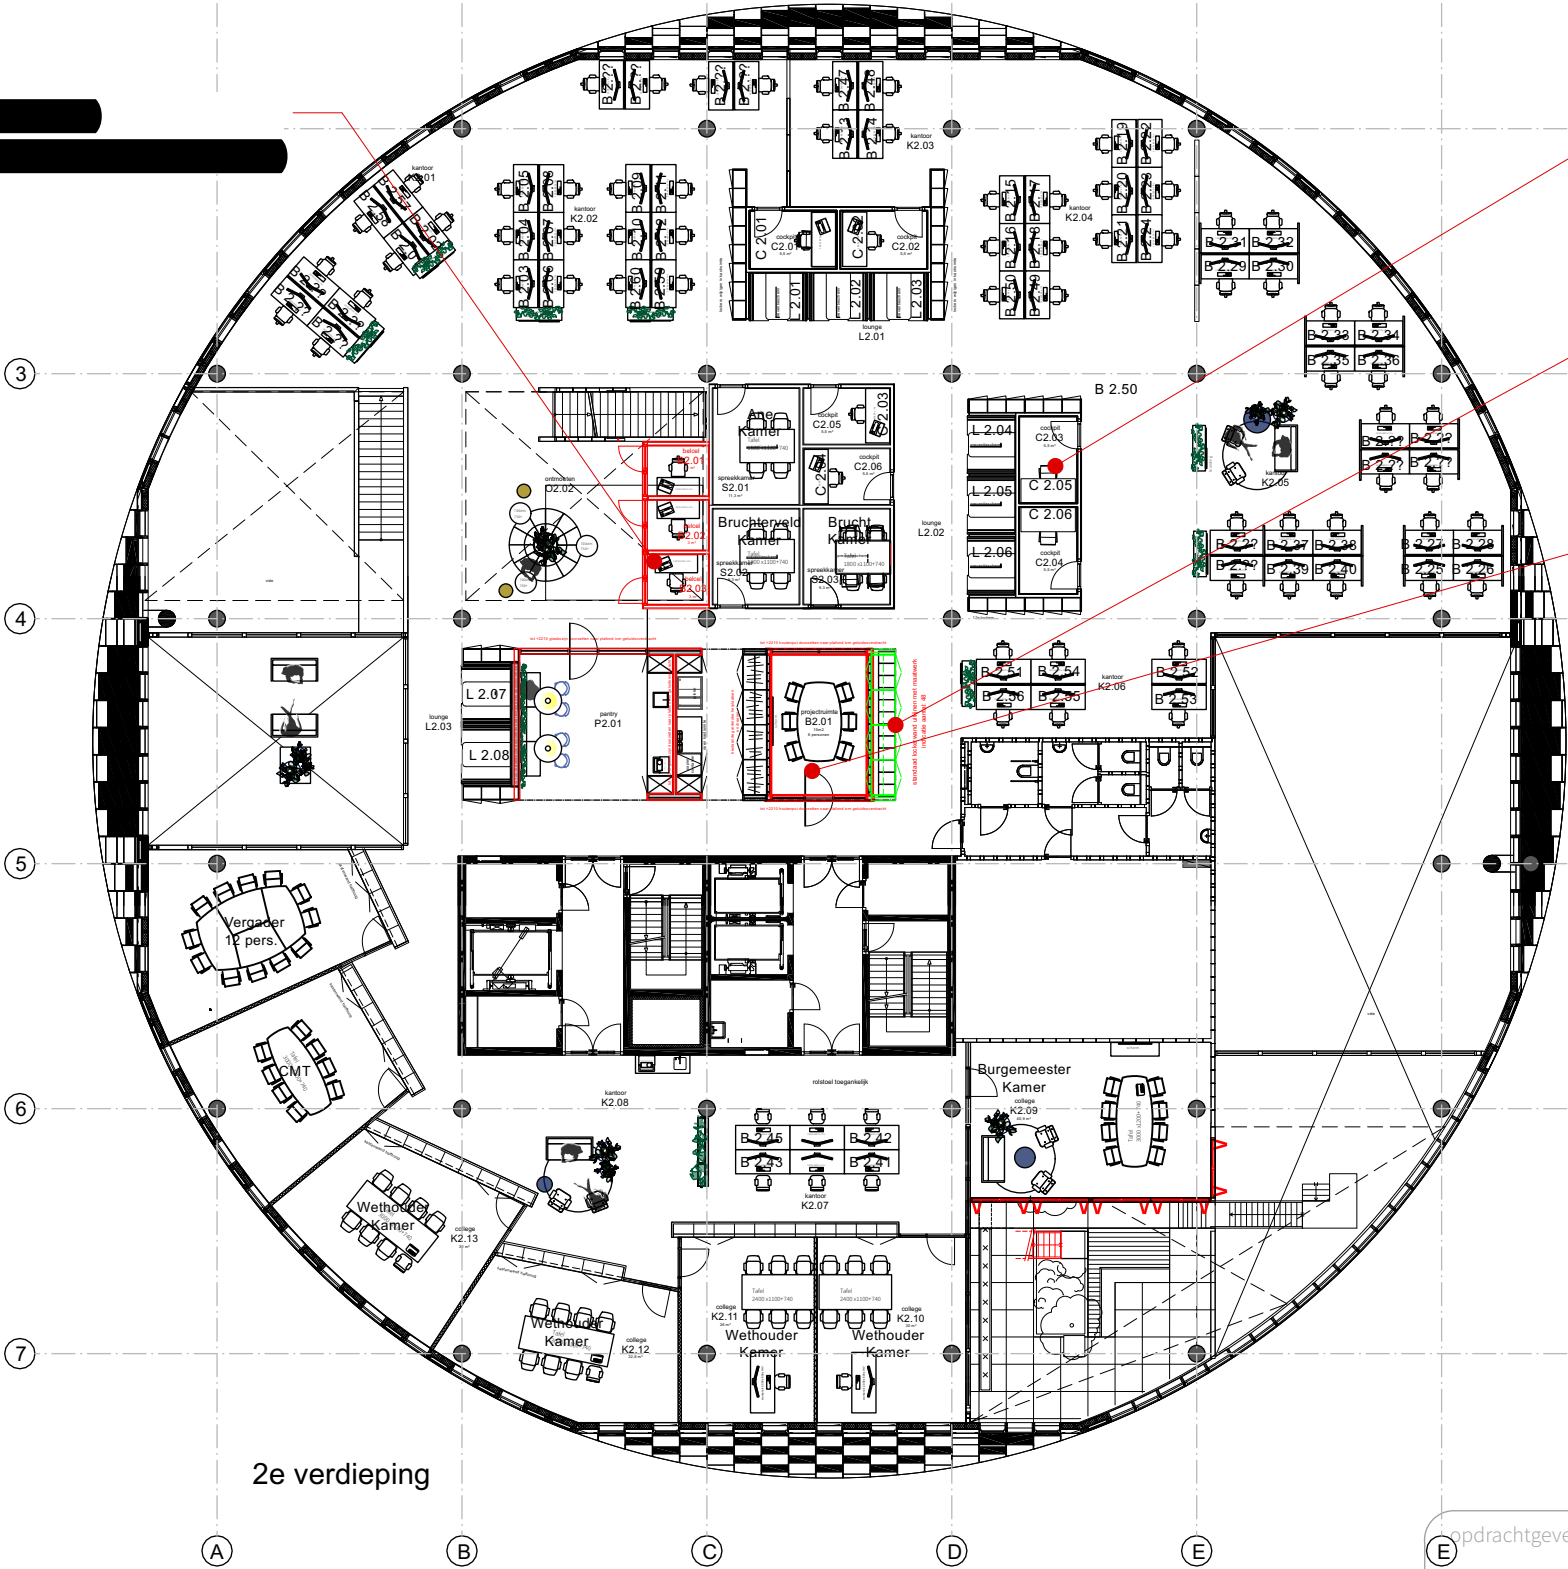


Gemeentehuis _ Hardenberg

Plattegrond

DEFINITIEF ONTWERP

opdrachtgever	Gemeentehuis Hardenberg, stephanuspark 1, 7772HZ			
onderwerp	plattegrond 2e verdieping			
datum	getek.	schaal	nb. alle maten inmeten in het werk	
04-11-2024	KZ	1: 250		
			tek. nr.	PL003

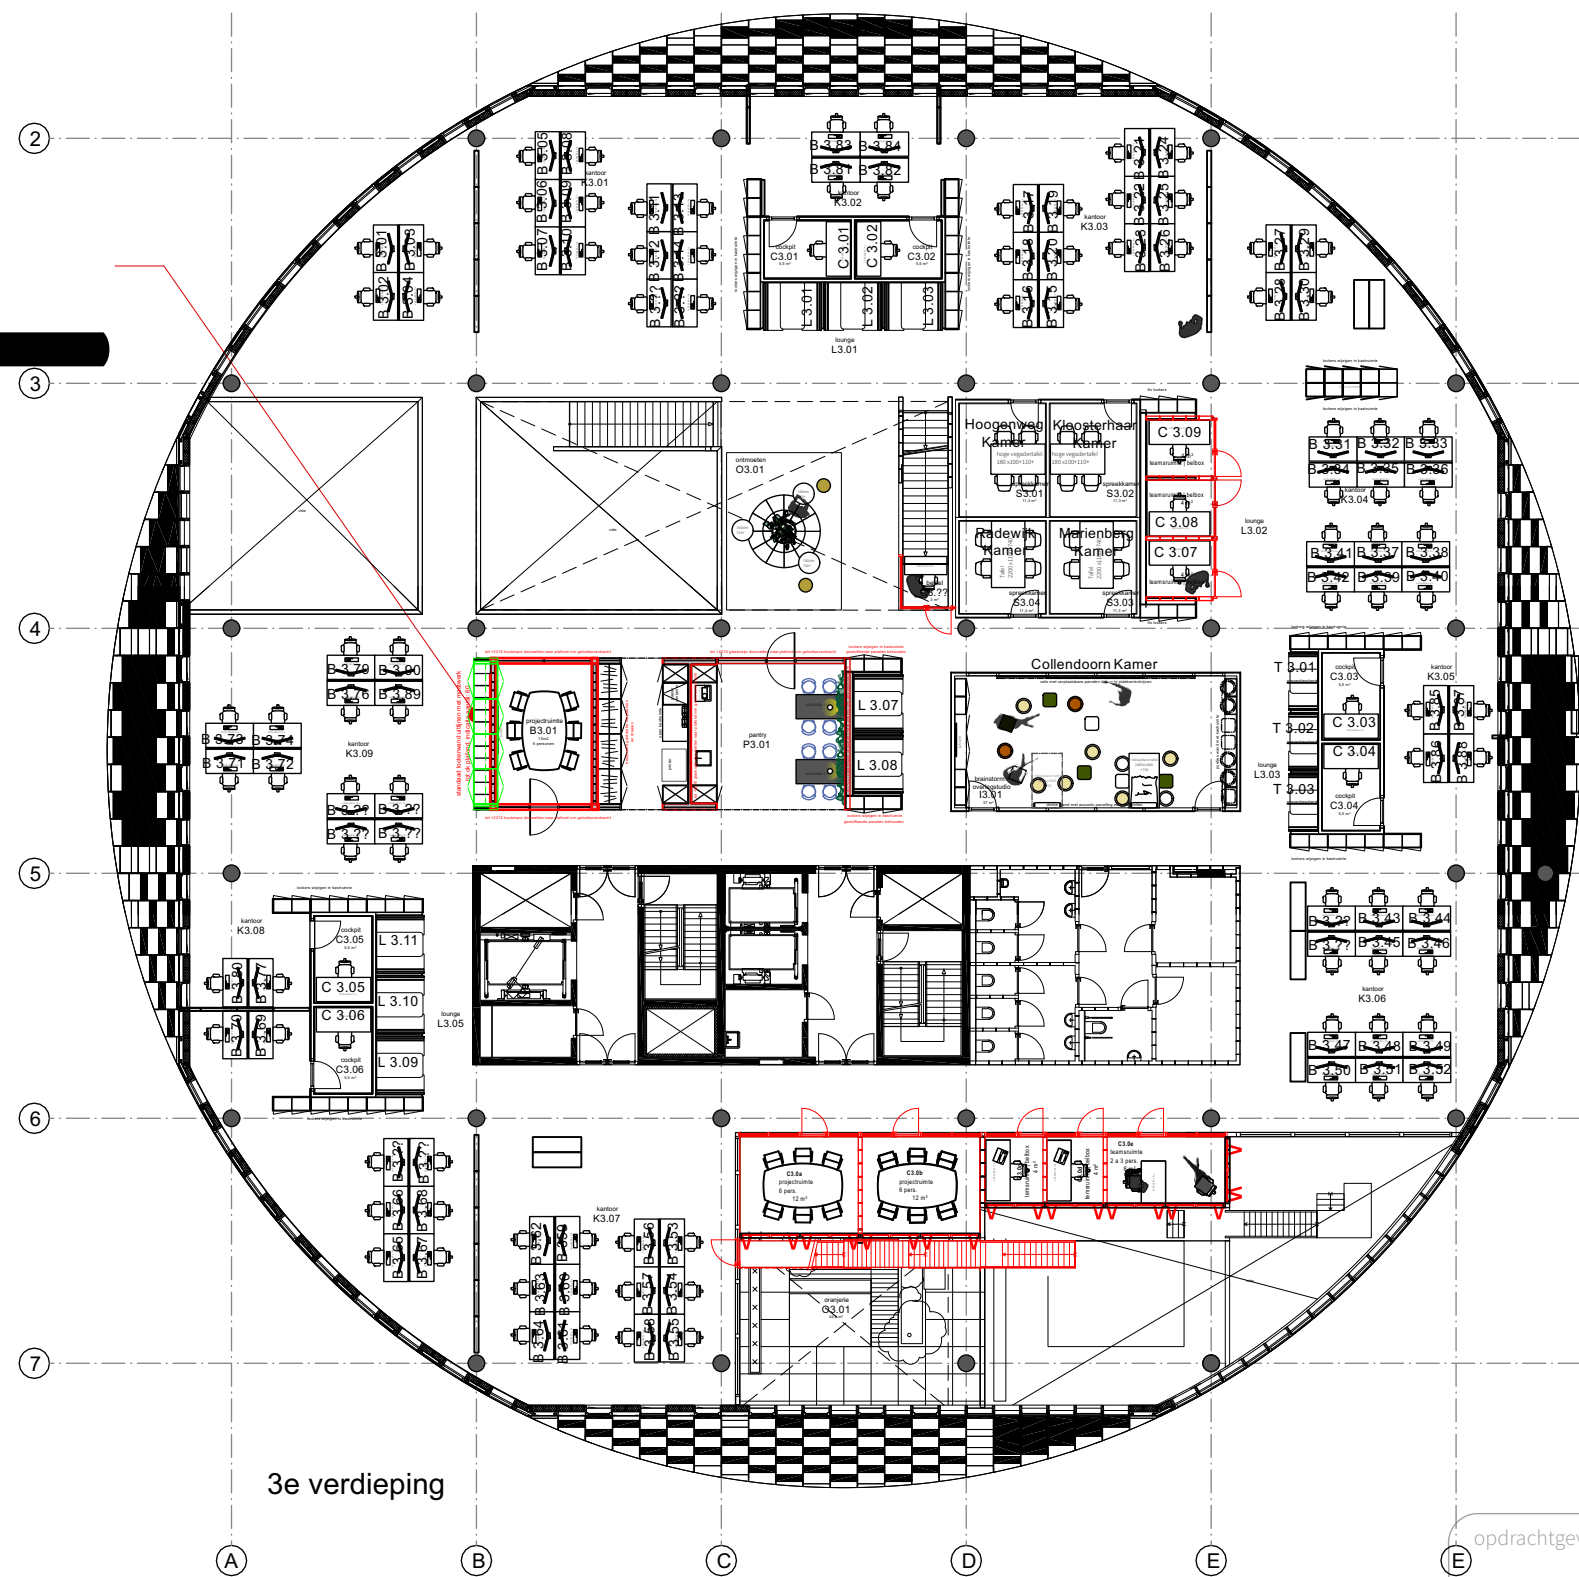


Gemeentehuis _ Hardenberg

Plattegrond

DEFINITIEF ONTWERP

opdrachtgever	Gemeentehuis Hardenberg, stephanuspark 1, 7772HZ			
onderwerp	plattegrond 3e verdieping			
datum	04-11-2024	getek.	KZ	schaal
				1: 250
			nb. alle maten inmeten in het werk	
			tek. nr.	PL004

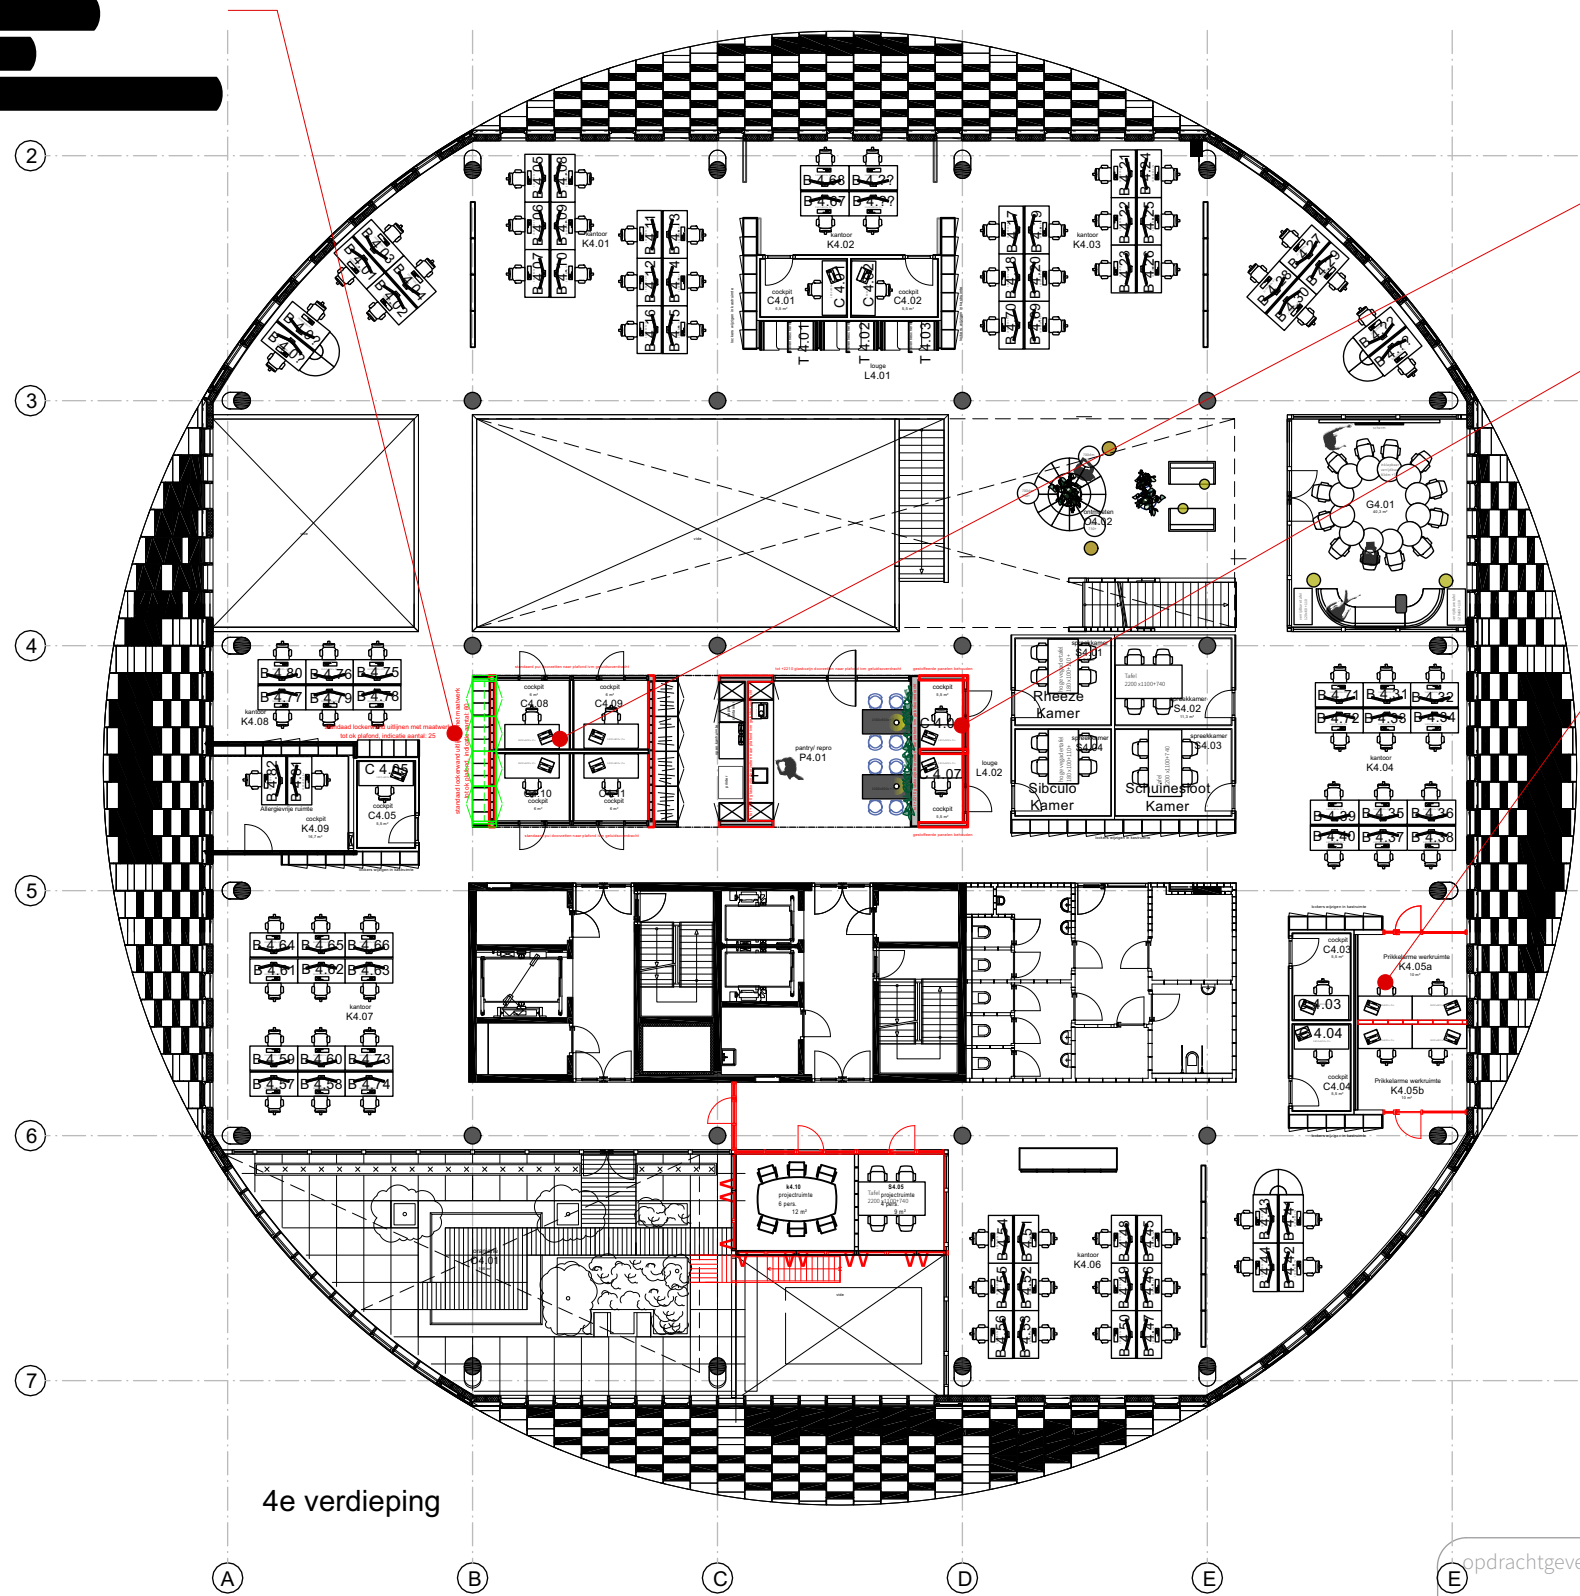


4e verdieping

Gemeentehuis _ Hardenberg

Plattegrond

DEFINITIEF ONTWERP

opdrachtgever	Gemeentehuis Hardenberg, stephanuspark 1, 7772HZ			
onderwerp	plattegrond 4e verdieping			
datum	getek.	schaal	tek. nr.	
04-11-2024	KZ	1:250	nb. alle maten inmeten in het werk PL005	

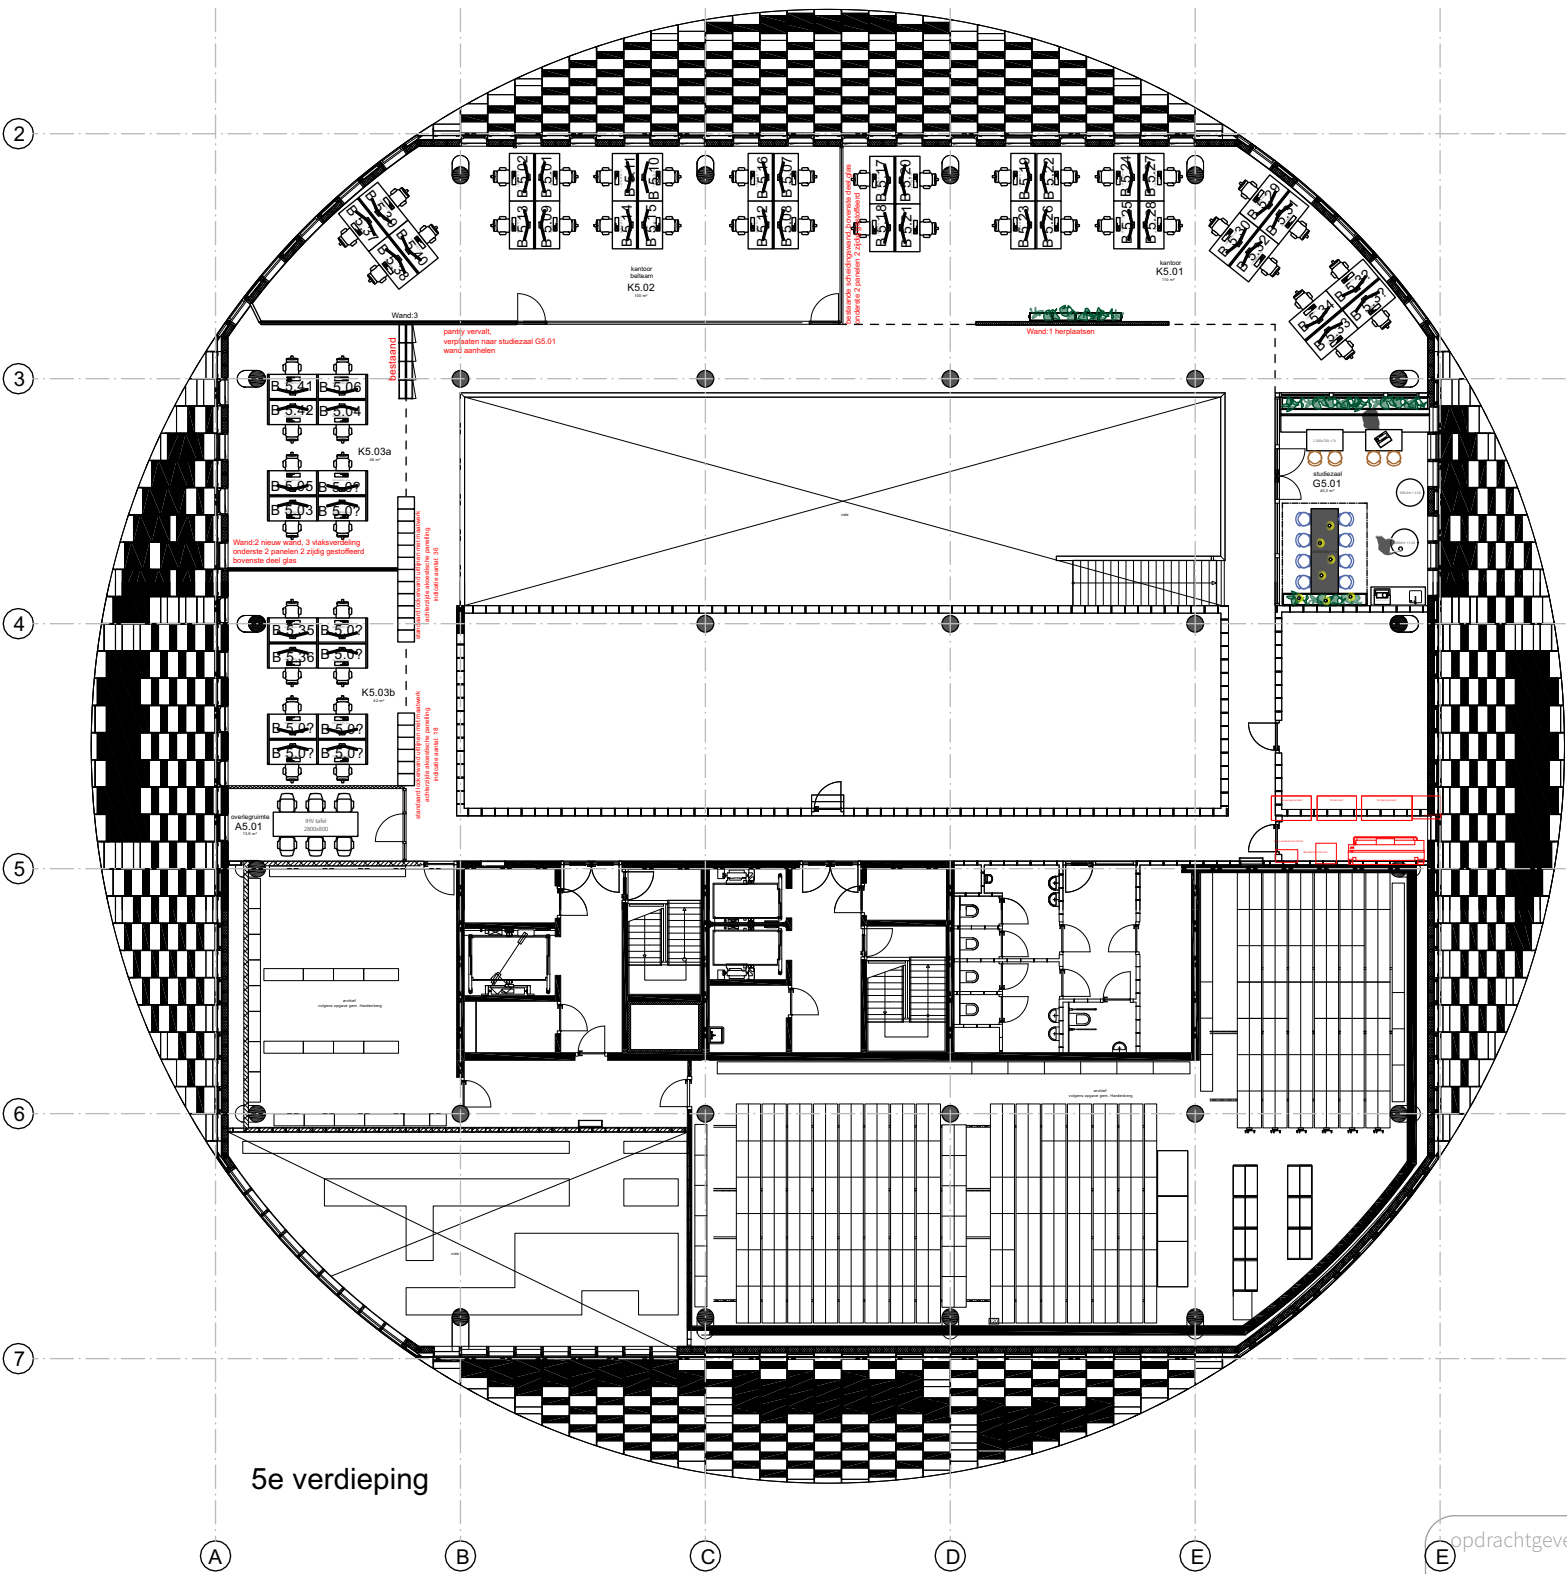

Gemeentehuis _ Hardenberg

Plattegrond

ONGEWIJZIGD VOORLOPIG ONTWERP

opdrachtgever	Gemeentehuis Hardenberg, stephanuspark 1, 7772HZ			
onderwerp	plattegrond 5e verdieping			
datum	getek.	schaal	nb. alle maten inmeten in het werk	
04-11-2024	KZ	1: 250	tek. nr. PL006	