

Indelingsplattegronden LVB3

SO+ optie t.b.v. herzieningsclausule

maximaal gewenste aanpassingen inbouwpakket


Renvooi:

-  vaste werkkamer 3x / 1wp + 8p vergaderen = 4p zitje
-  omsloten werkplekken: 124 werkplekken (6m2) en 5 aanlandwerkplekken (4m2)
-  open/omsloten werkplekken: 8 werkplekken (6m2) en 74 aanlandwerkplekken (4m2)
-  overlegplekken: 26
en belplekken: 17
-  4x 8p omsloten projectkamers
-  omsloten vaste werkplekken: 16 werkplekken
-  facilitair: 10 werkplekken
-  vergaderen 284 zitplekken (verdeeld over 26 ruimten)
-  pantry's: als bestaand meegenomen
-  horeca: als bestaand / ca. 110 zitplekken
- sanitair: as is
- MER/SER: as is

Indelingsplattegronden SO+ optie t.b.v. herzieningsclausule

d.d. 29 april 2024

-  beveiligingsschil
-  wanden bestaand
-  wanden verwijderen
-  wanden nieuw

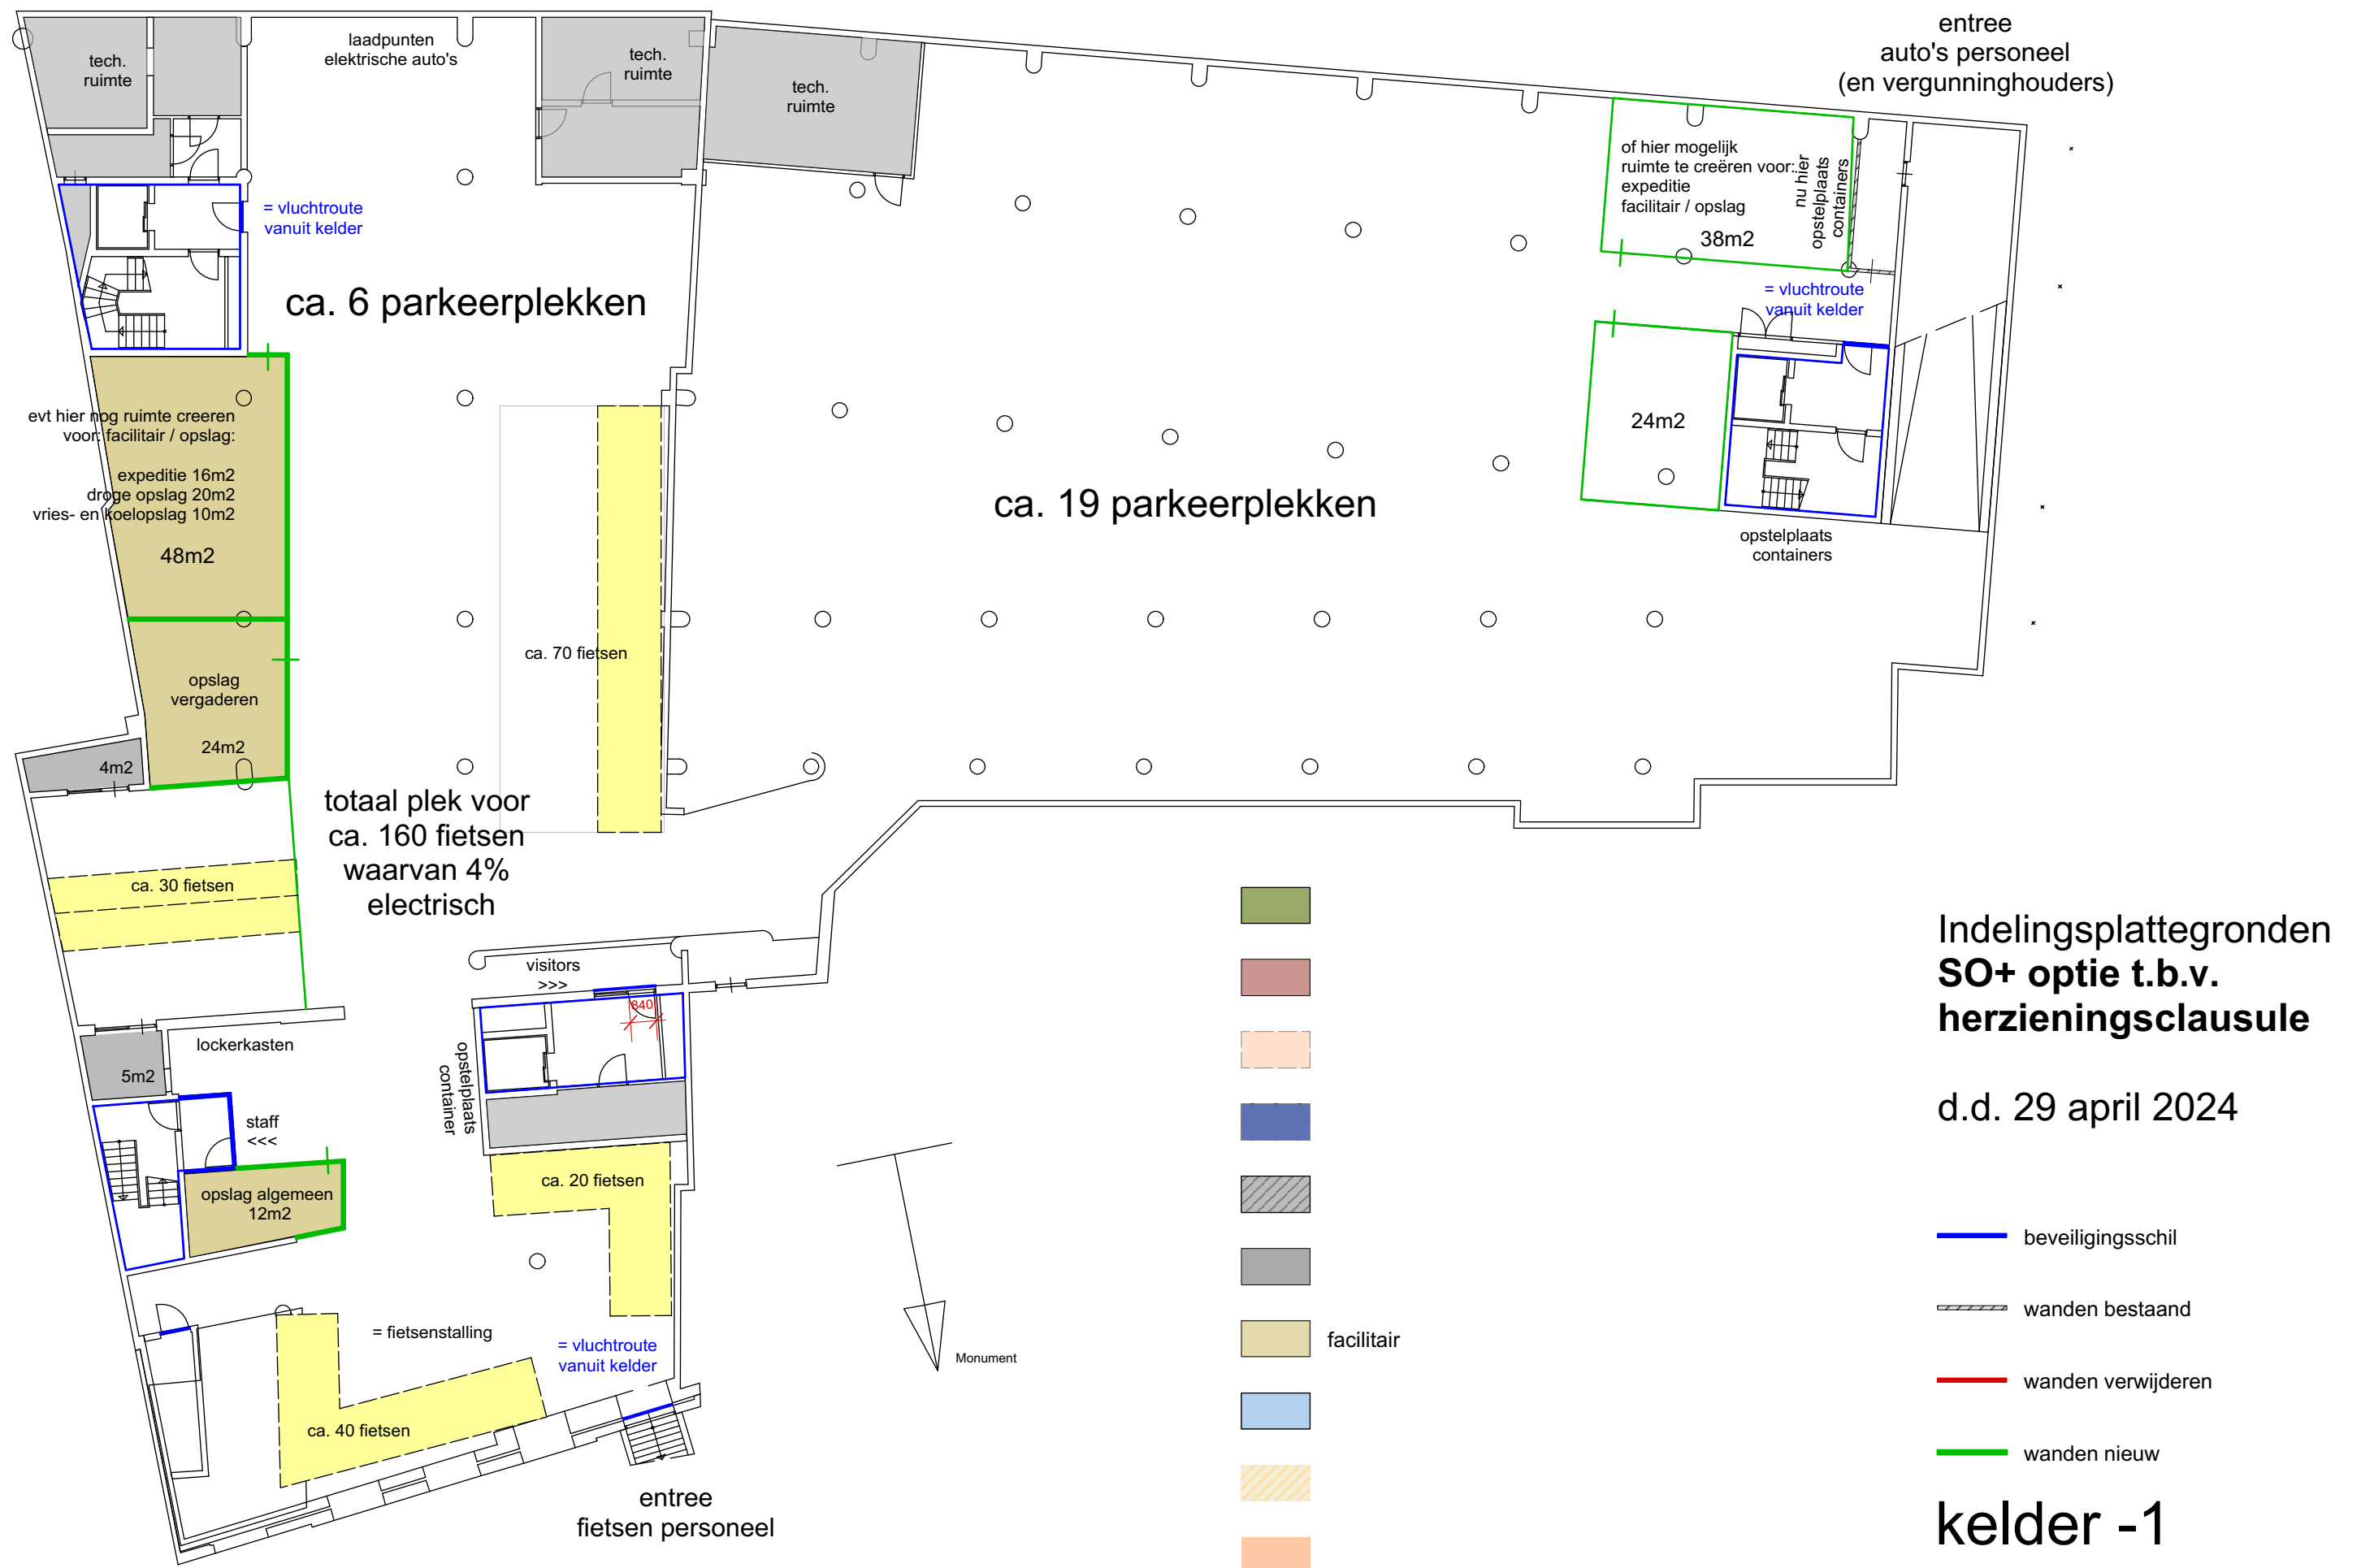

kelder -1



Indelingsplattegronden SO+ optie t.b.v. herzieningsclausule

d.d. 29 april 2024

beveiligingsschil

wanden bestaand

wanden verwijderen

wanden nieuw

2e verdieping

