



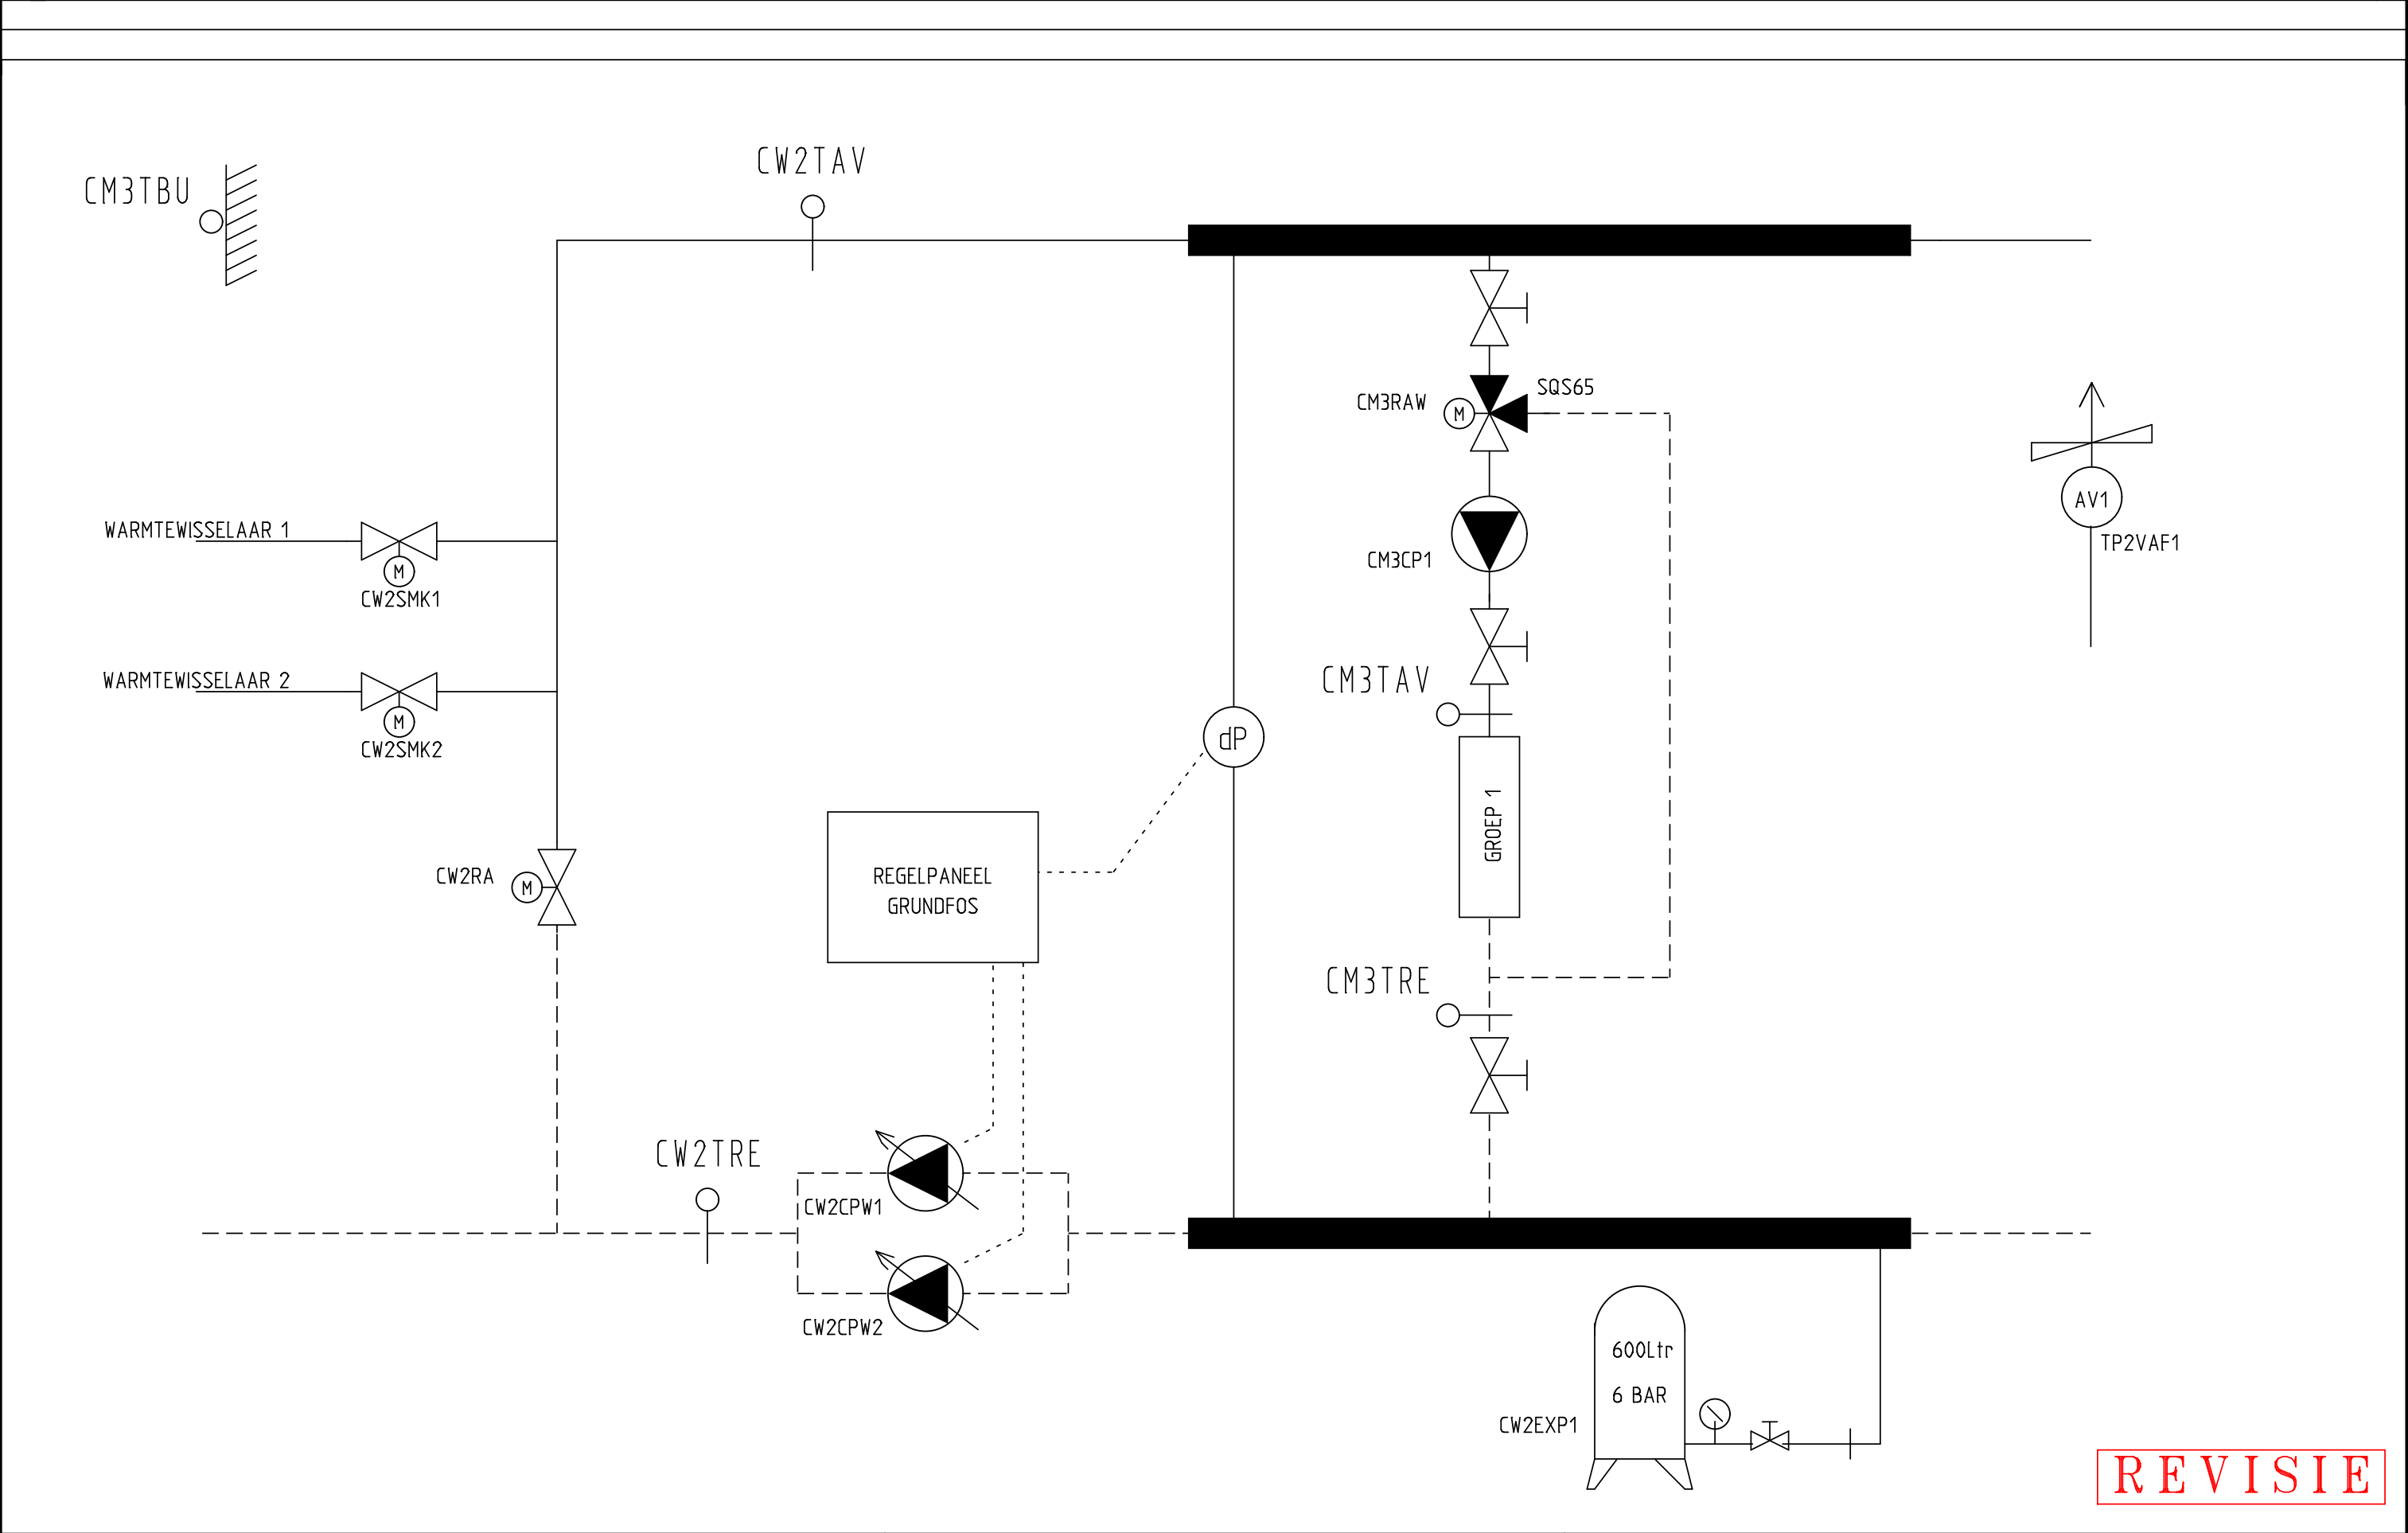



REVISIE

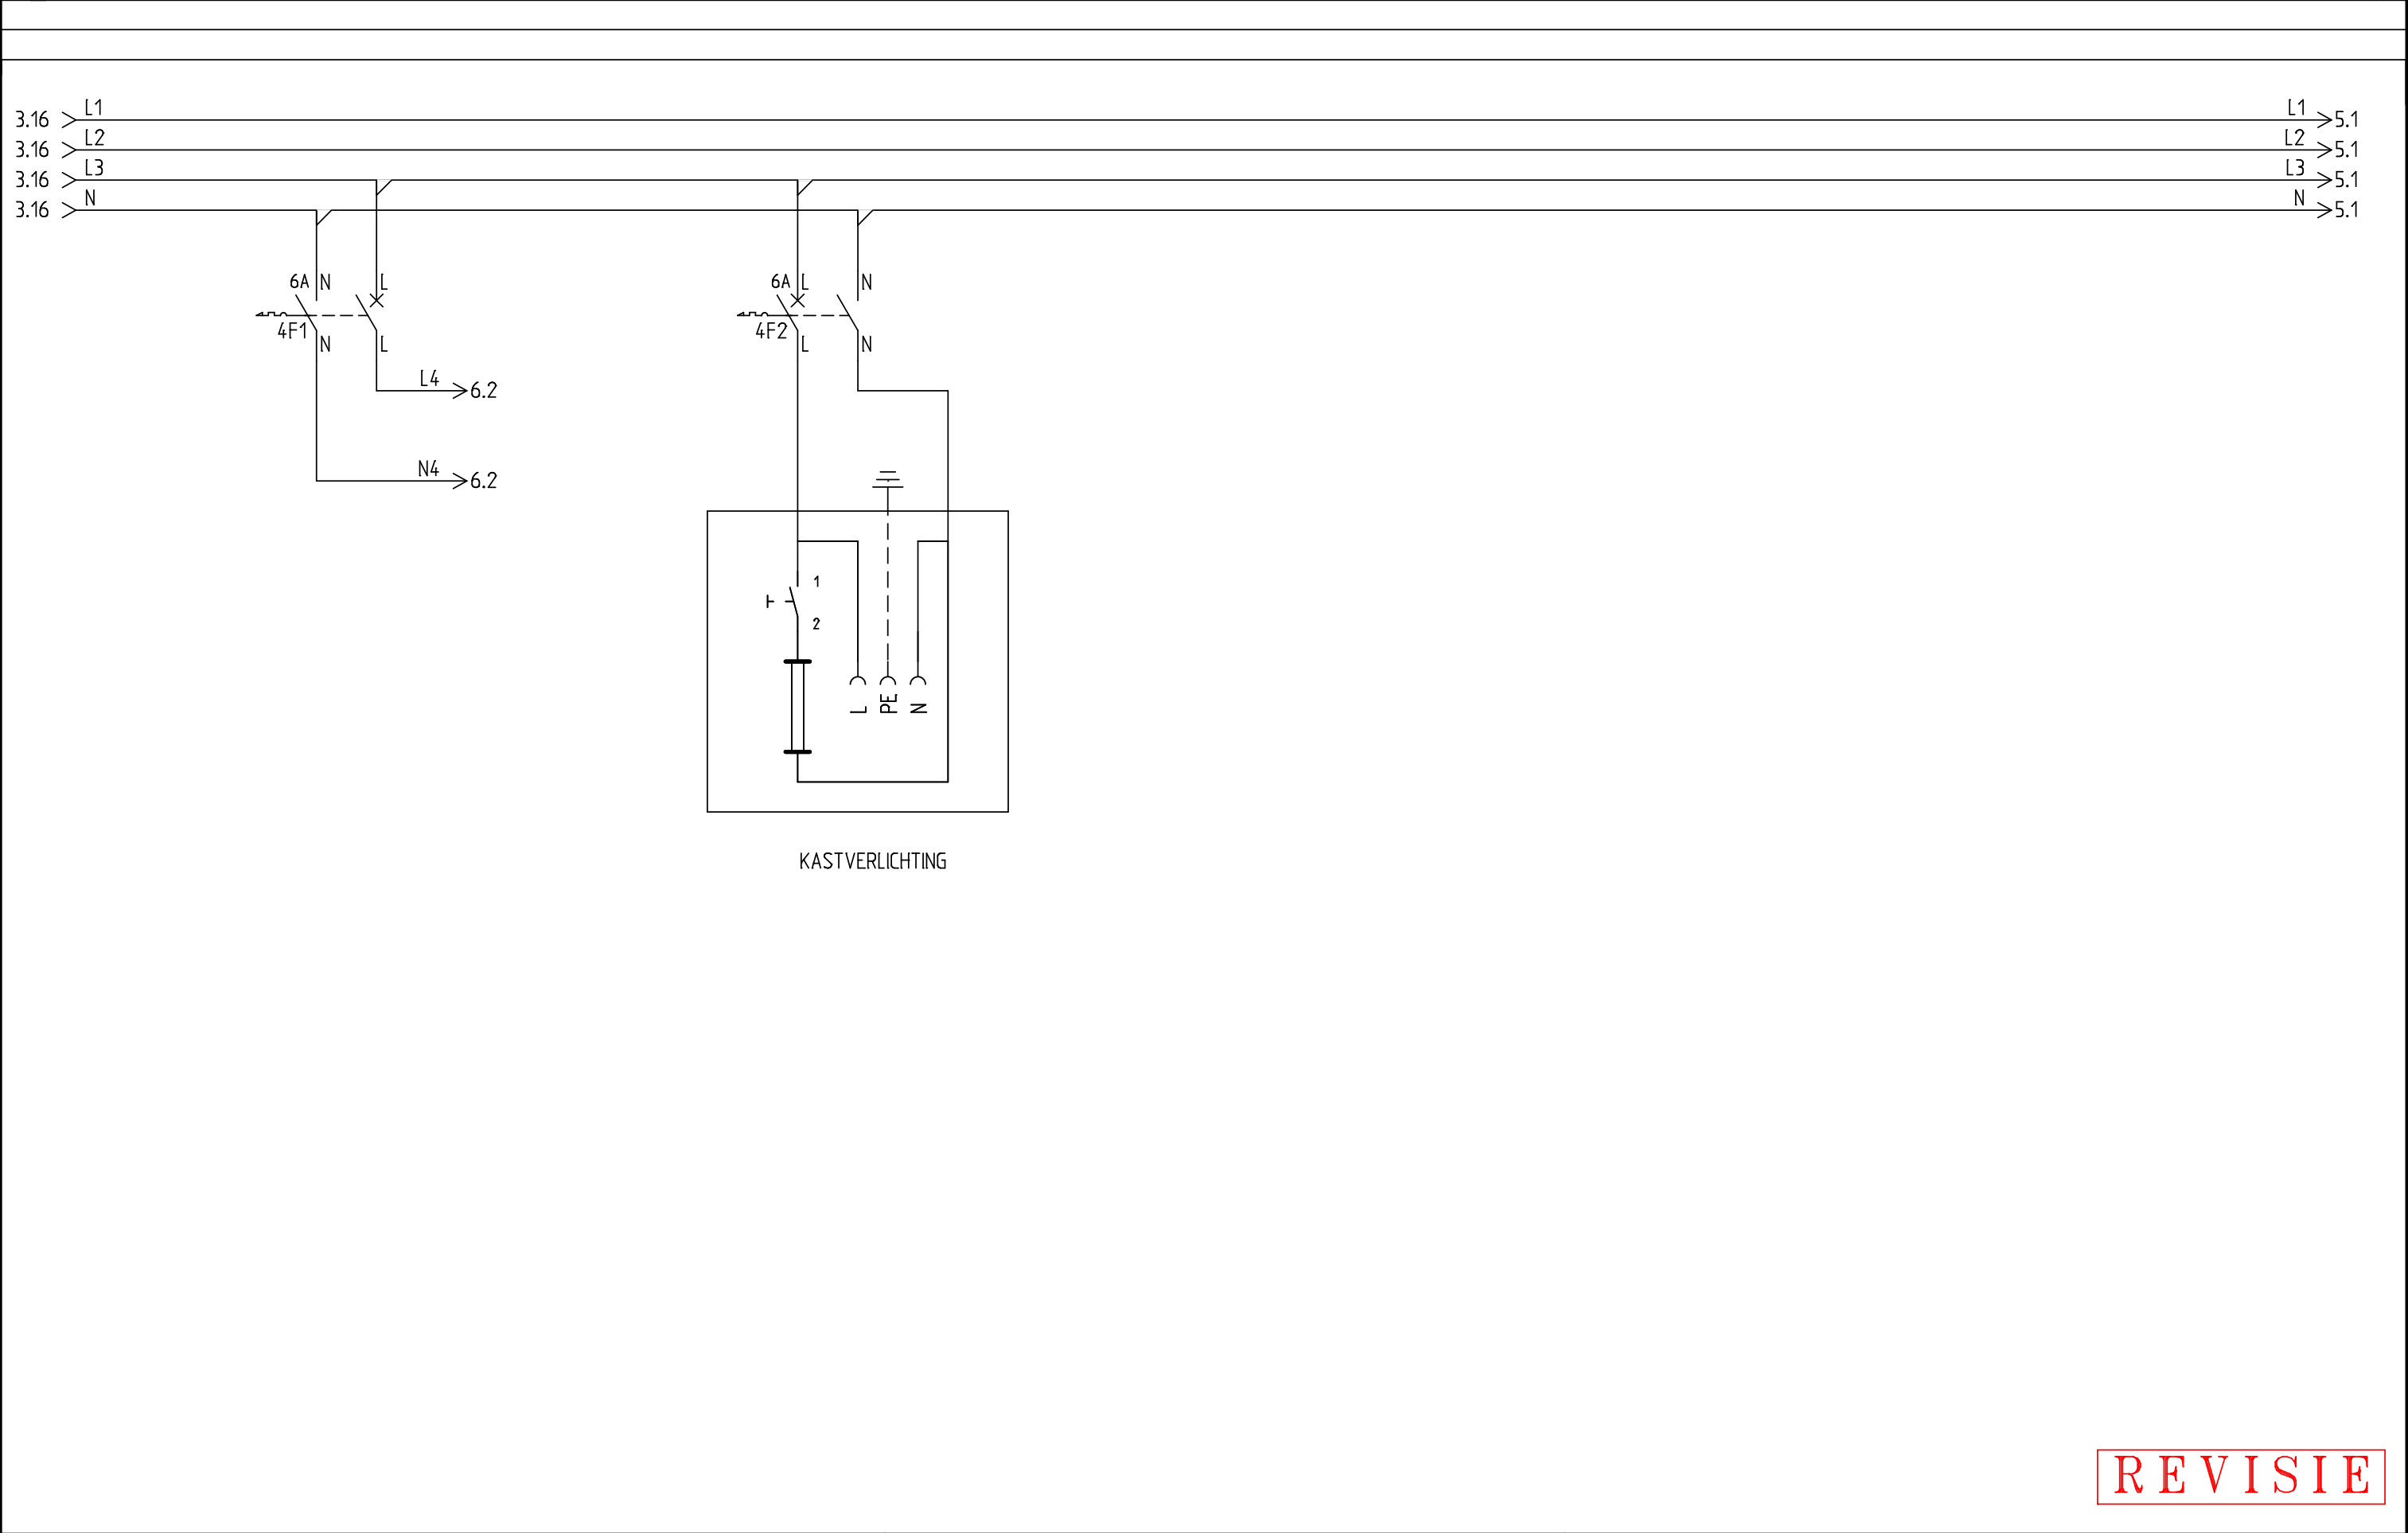



REVISIE





























