




1	2	3	4	5	6	7	8	9	10	11	12	13	14	15	16



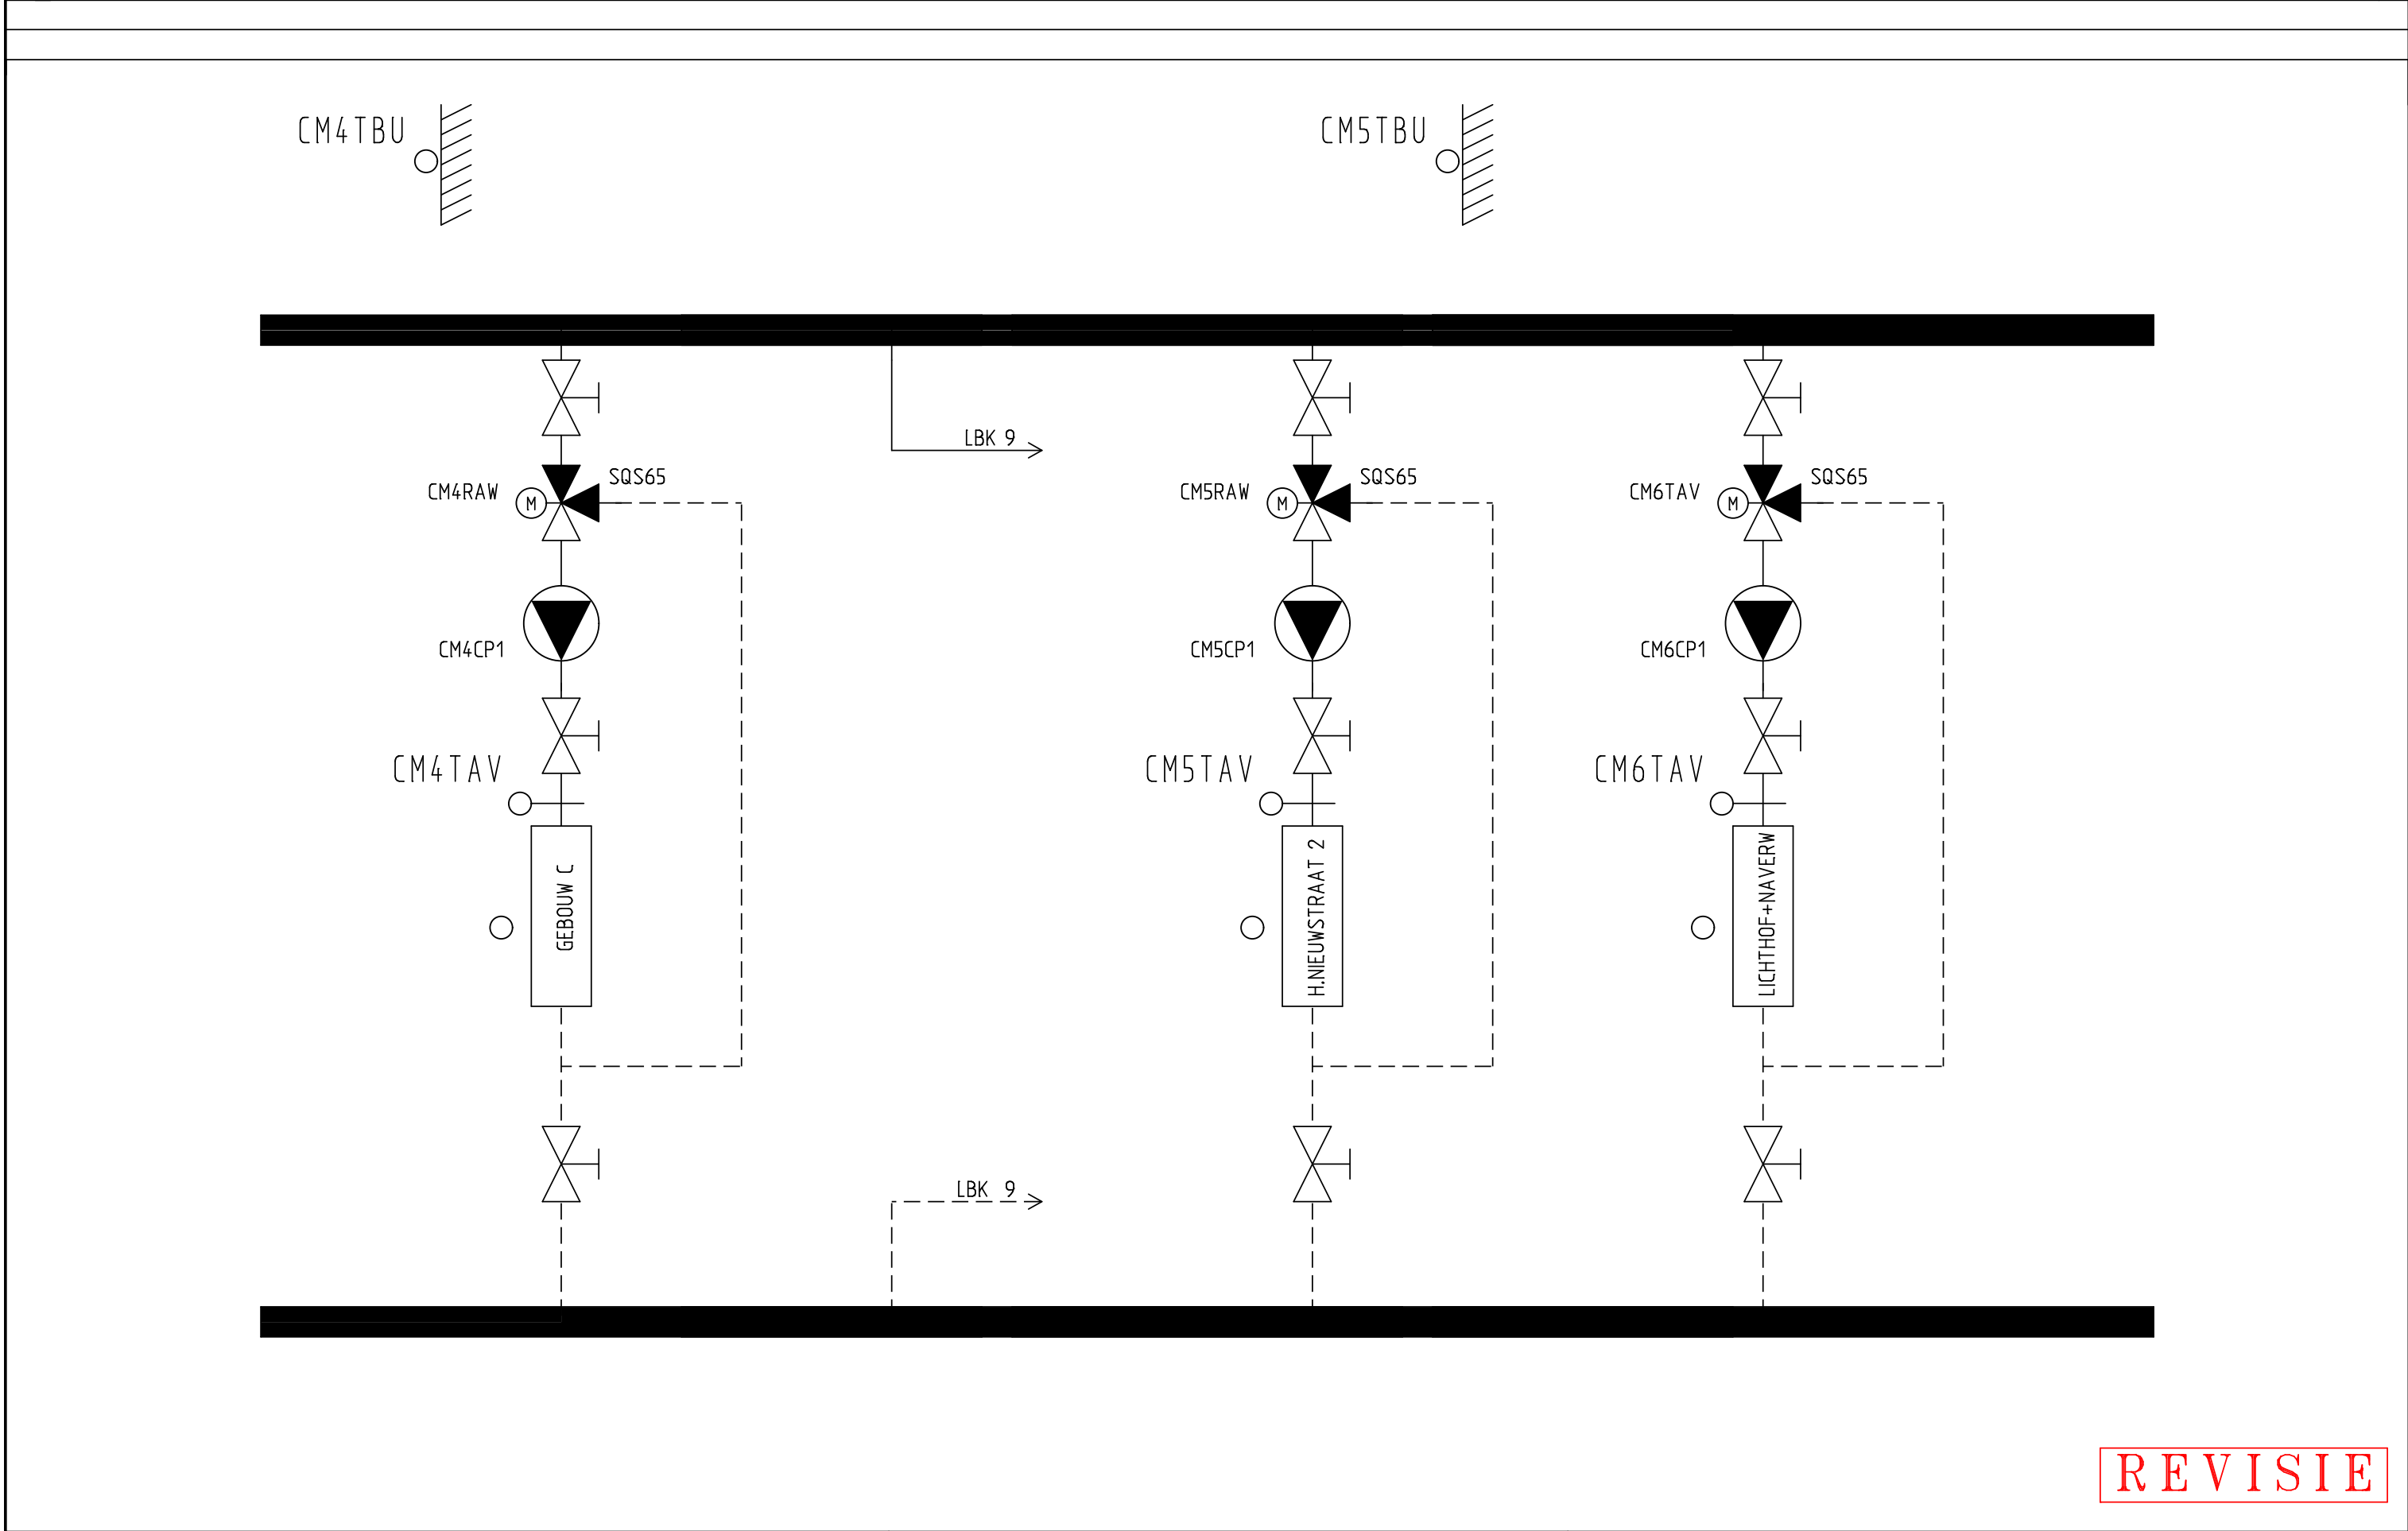


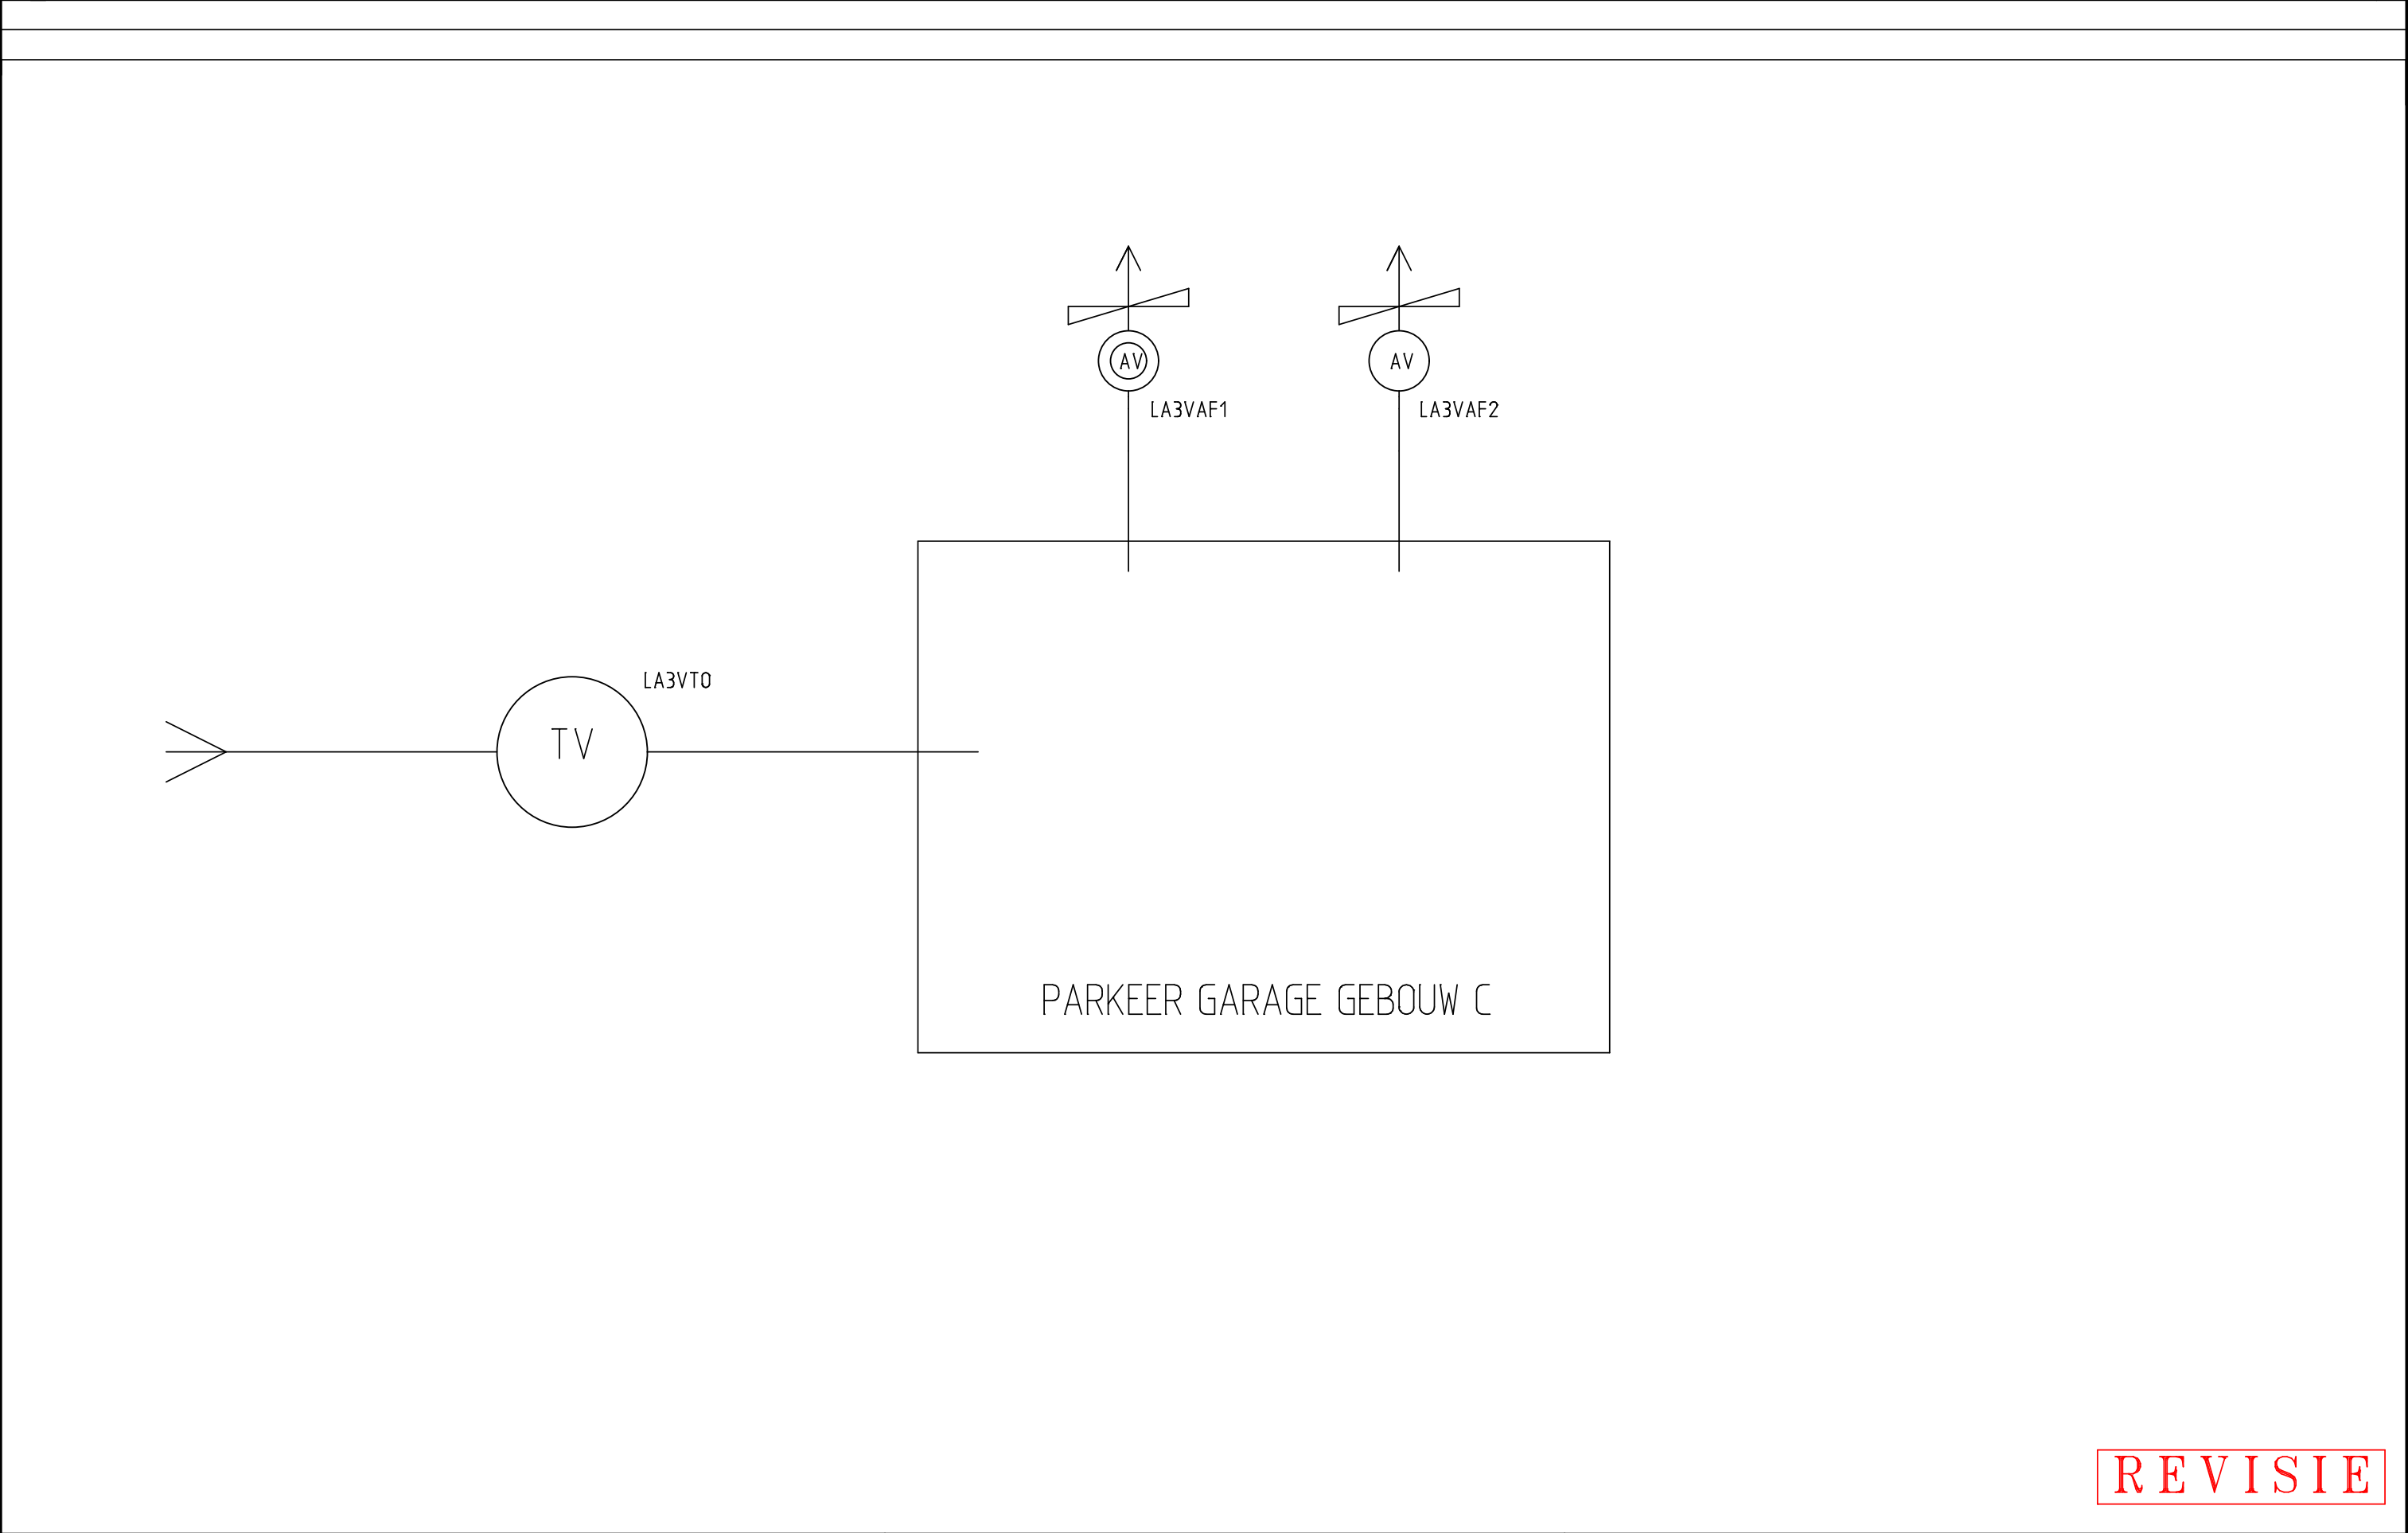


REVISIE

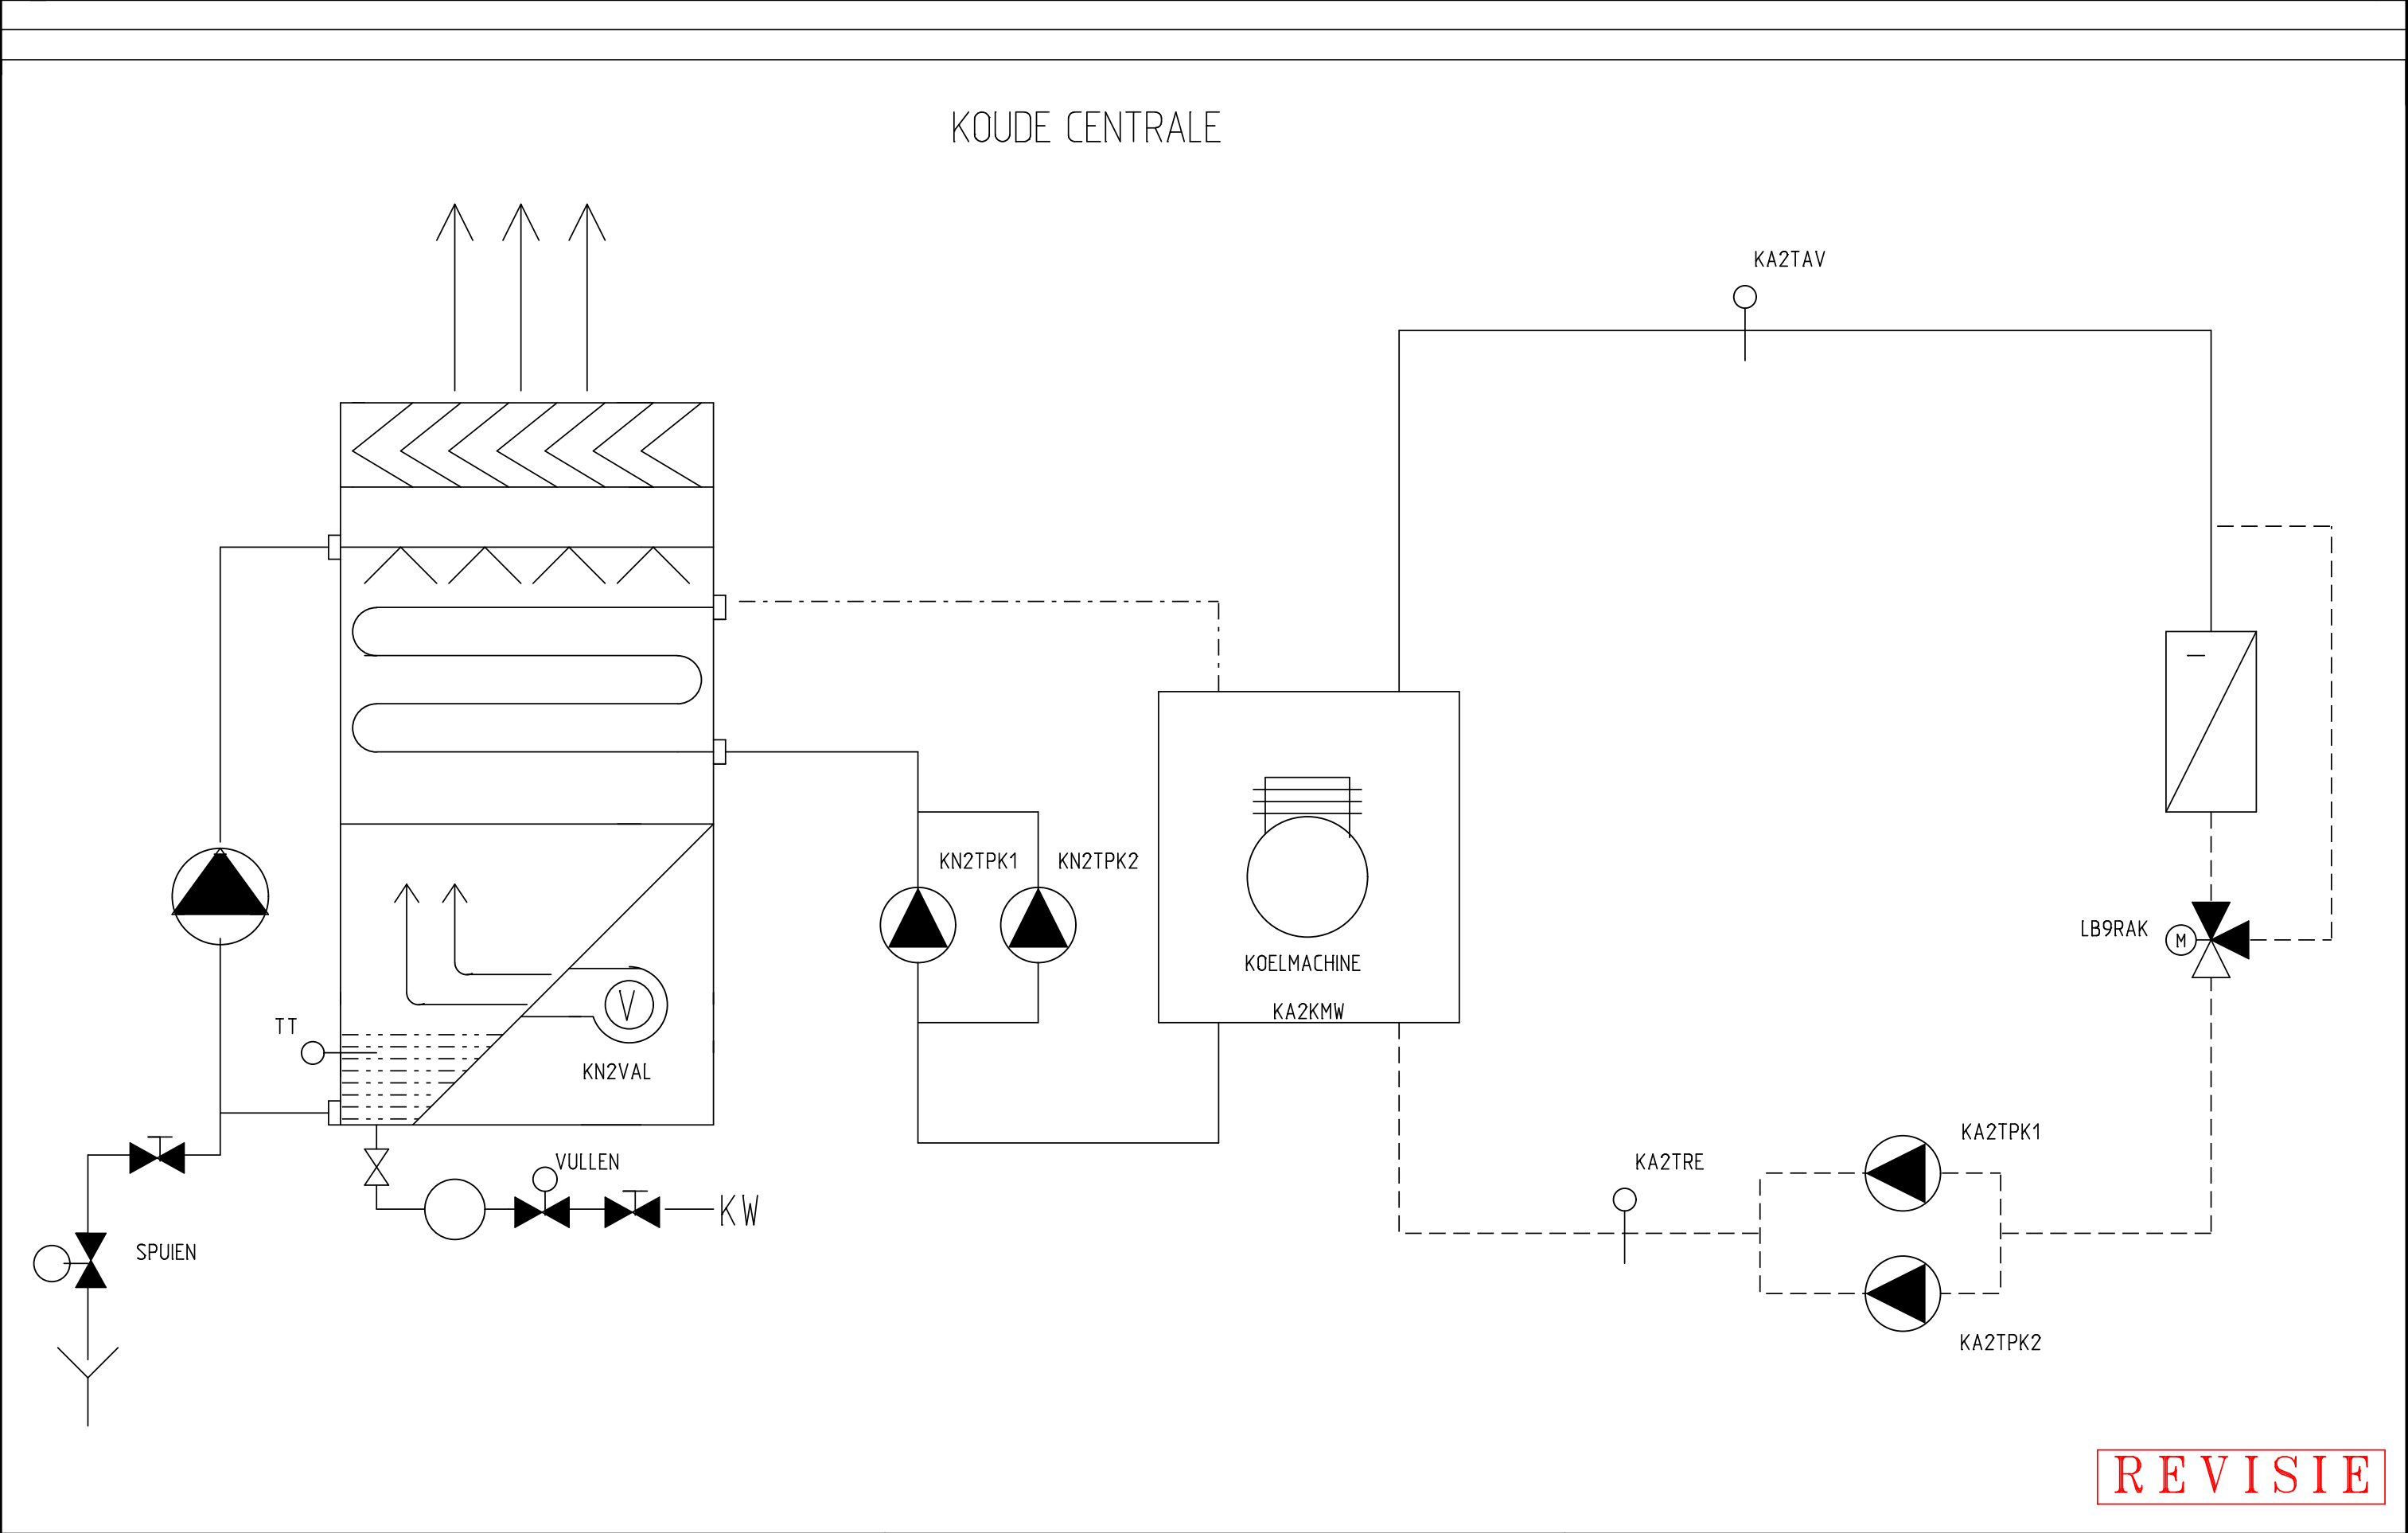

REVISIE

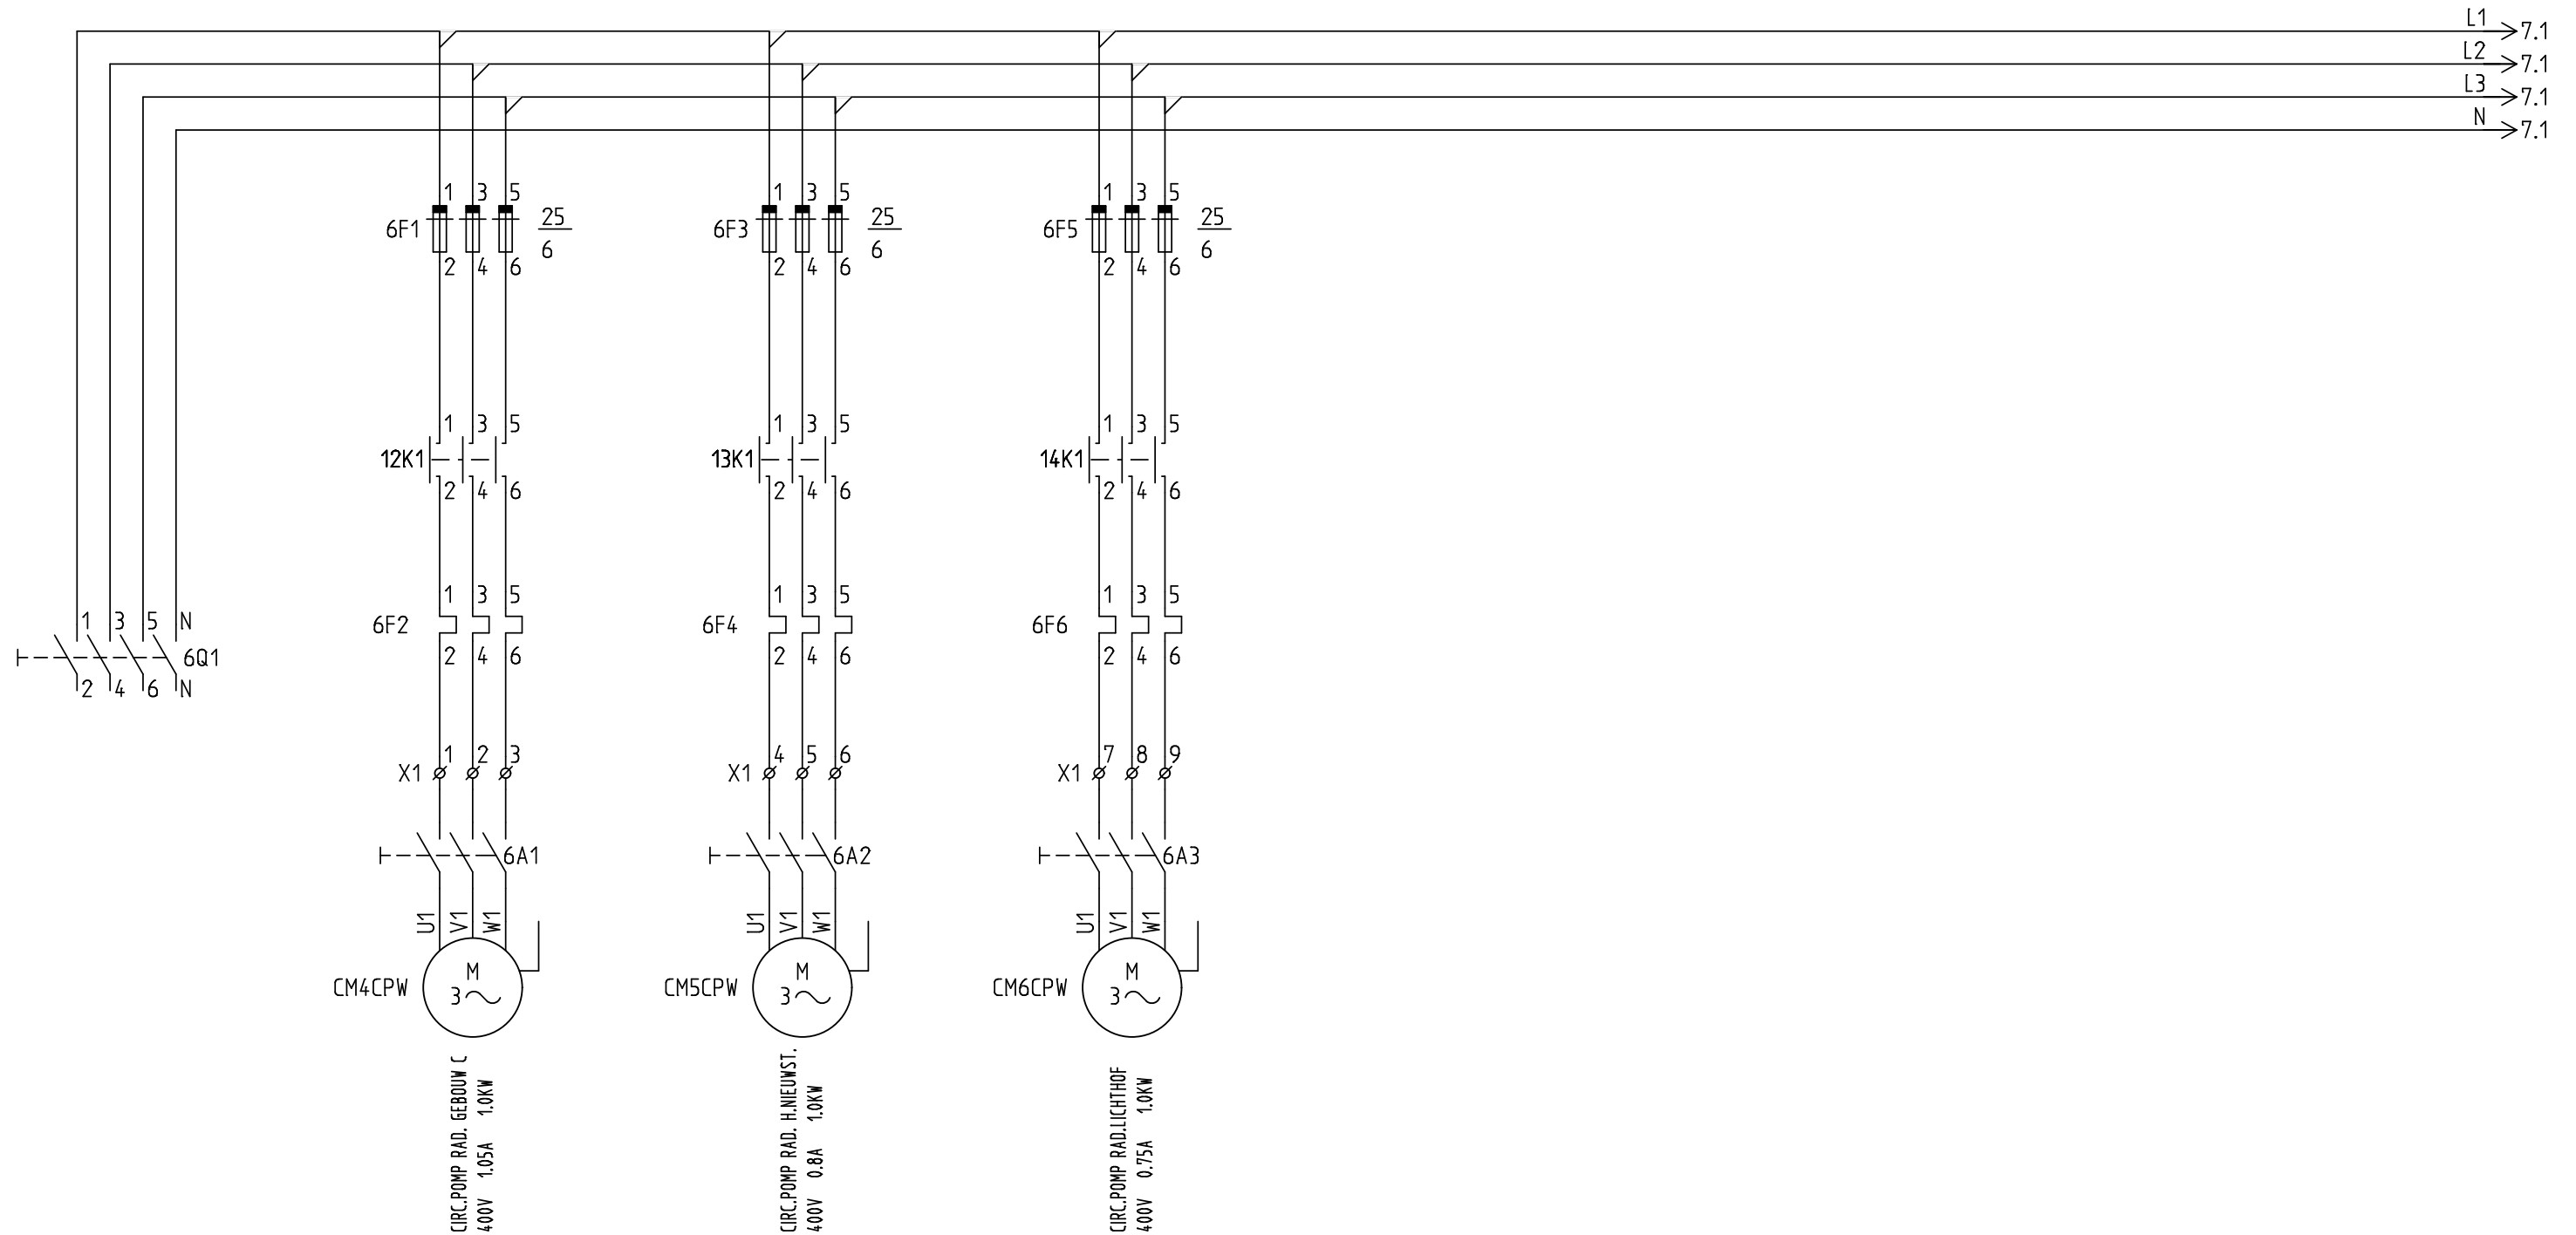


REVISIE

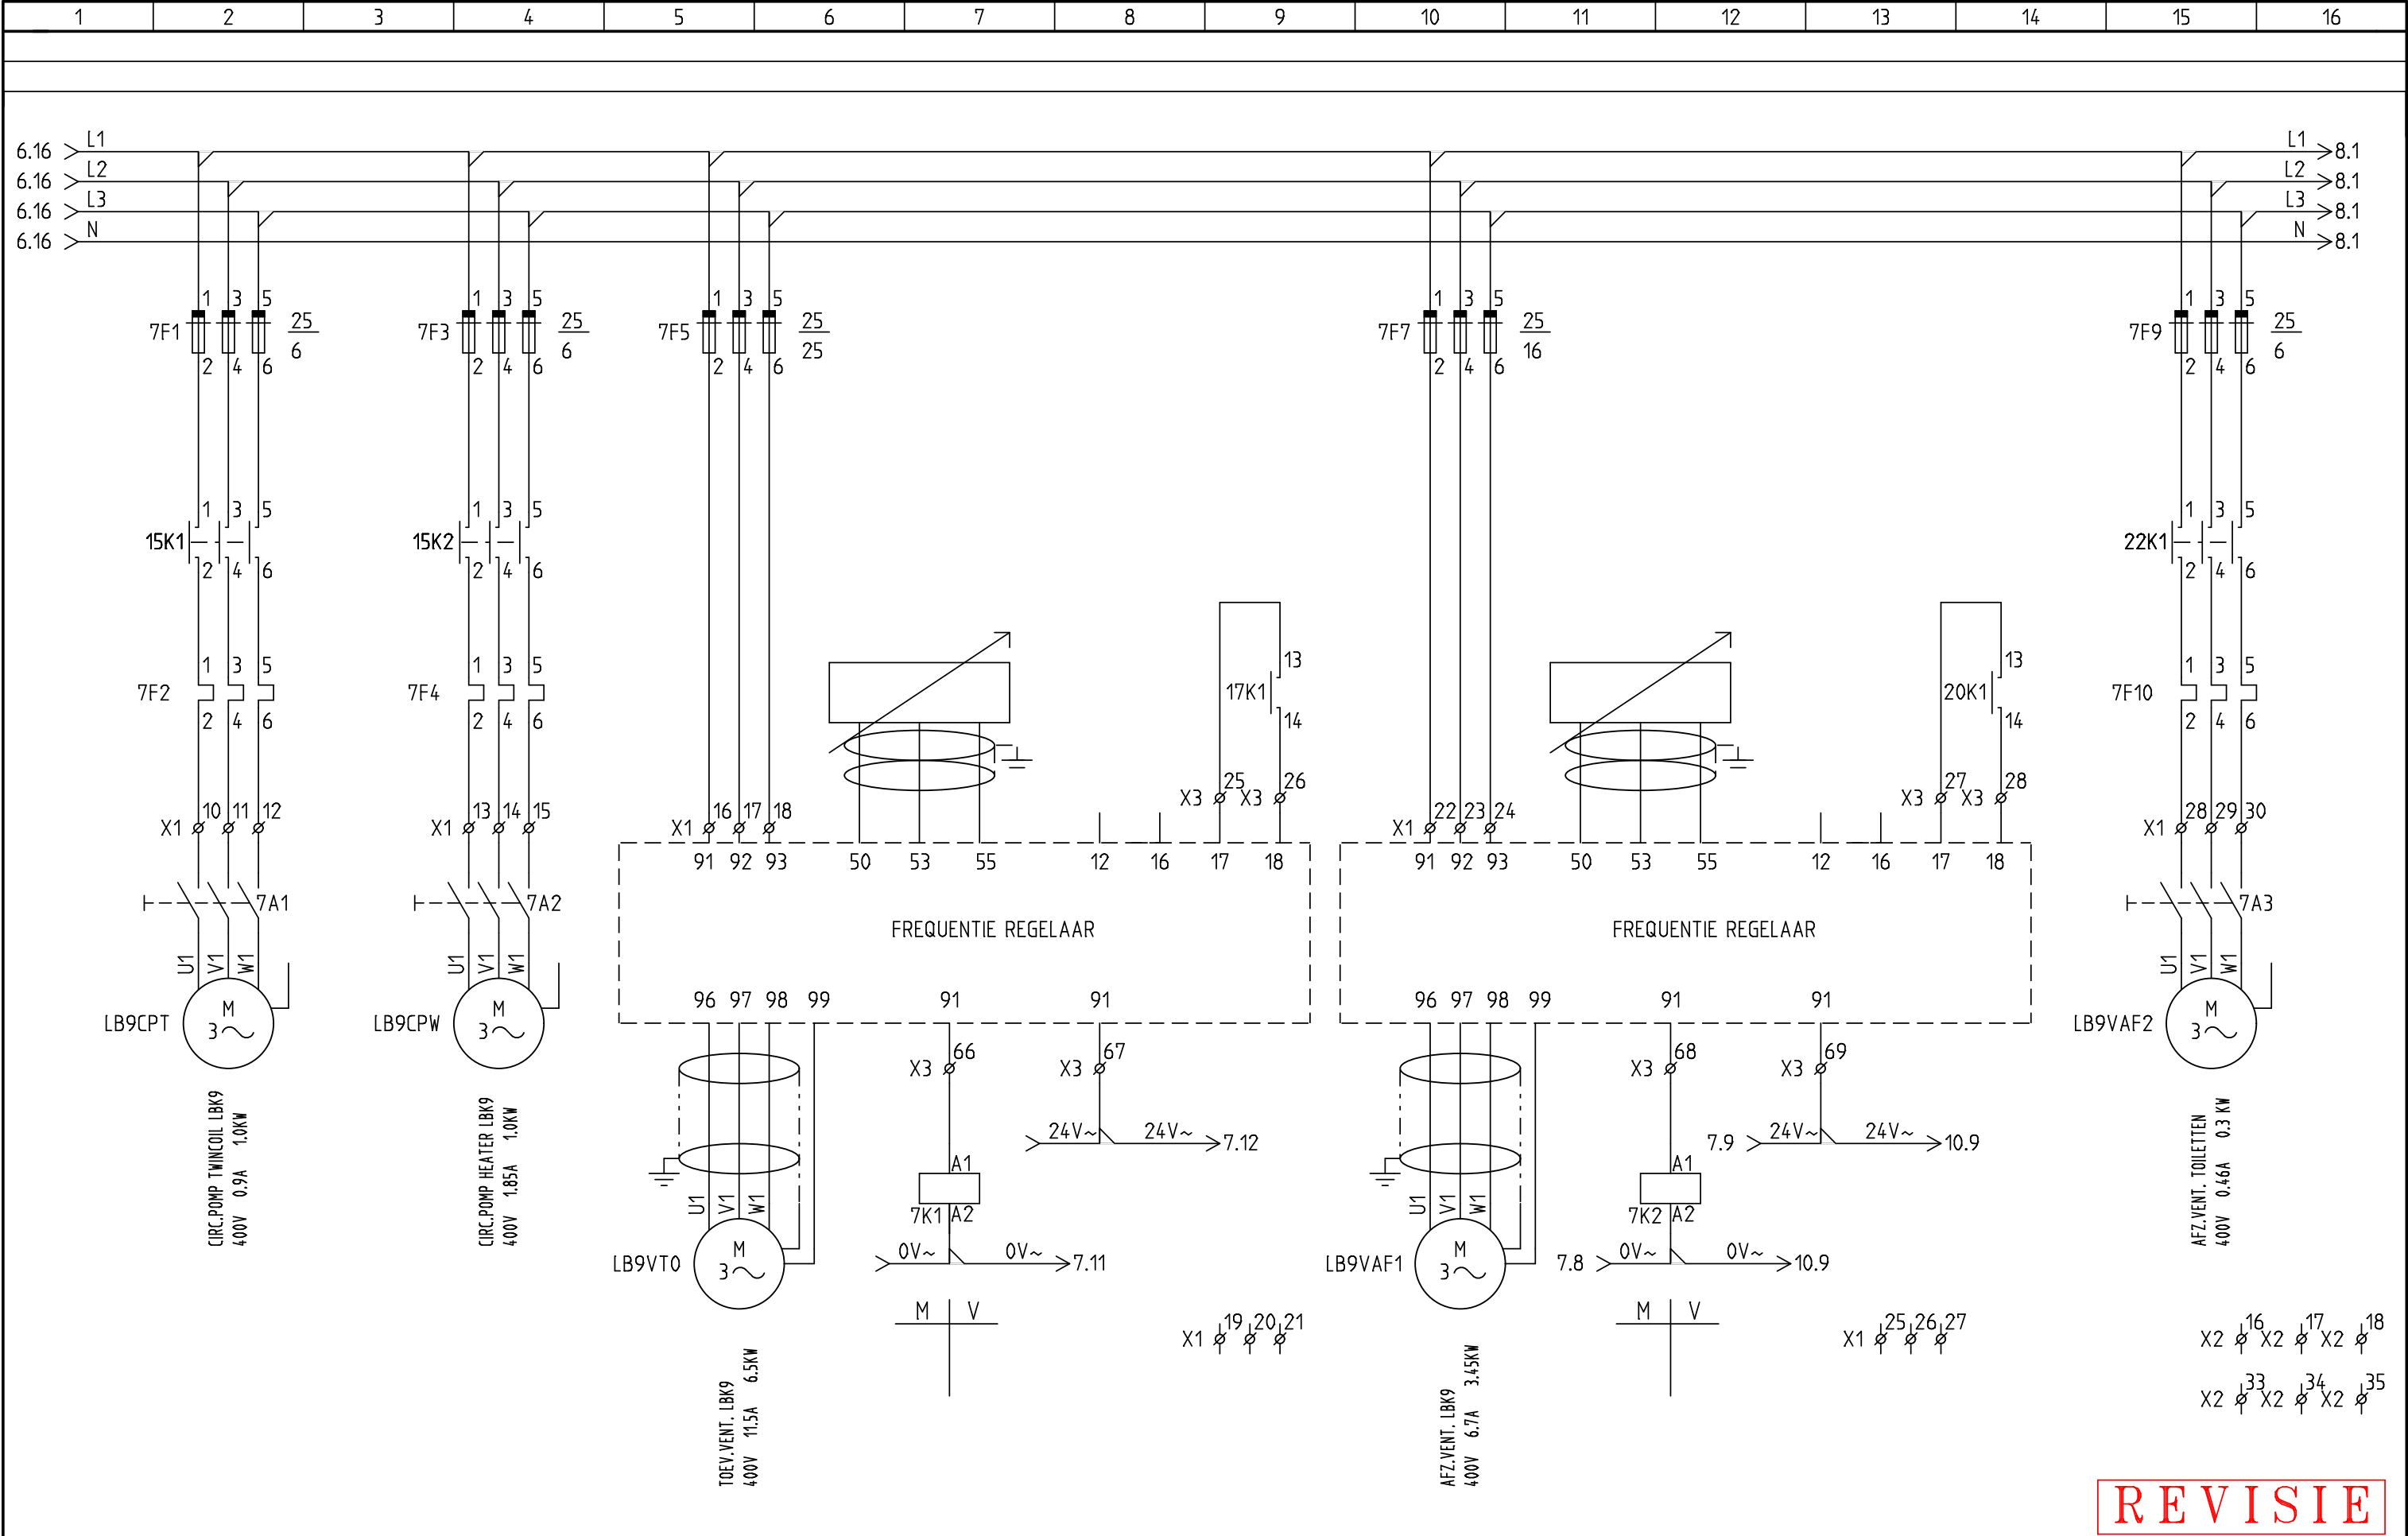


REVISIE


Datum: 27-5-2015	BESTEMMING: LANGE VIJVERBERG DEN-HAAG	ASE TECHNISCH INSTALLATIE BURO BV ZEEMANSTRAAT 23 2991 XR, BARENDRECHT POSTBUS 337 2980 AH, RIDDERKERK	BLADTITEL: HOOFDSTROOM LBK 9 OPDRACHTGEVER: SCHREUDER-RUITENBEEK	ONDERWERP: VERWARMINGSREGELING EXTRA OMSCHRIJVING: REGELKAST : RK5	TEK.NR: 15-028-5 Blad: 7 Van : 42
Revisie datum: 14-7-2015			TEL : 010 4112238 FAX : 010 4119362 E-MAIL : INFO@ASEBV.NL WWW.ASEBV.NL		

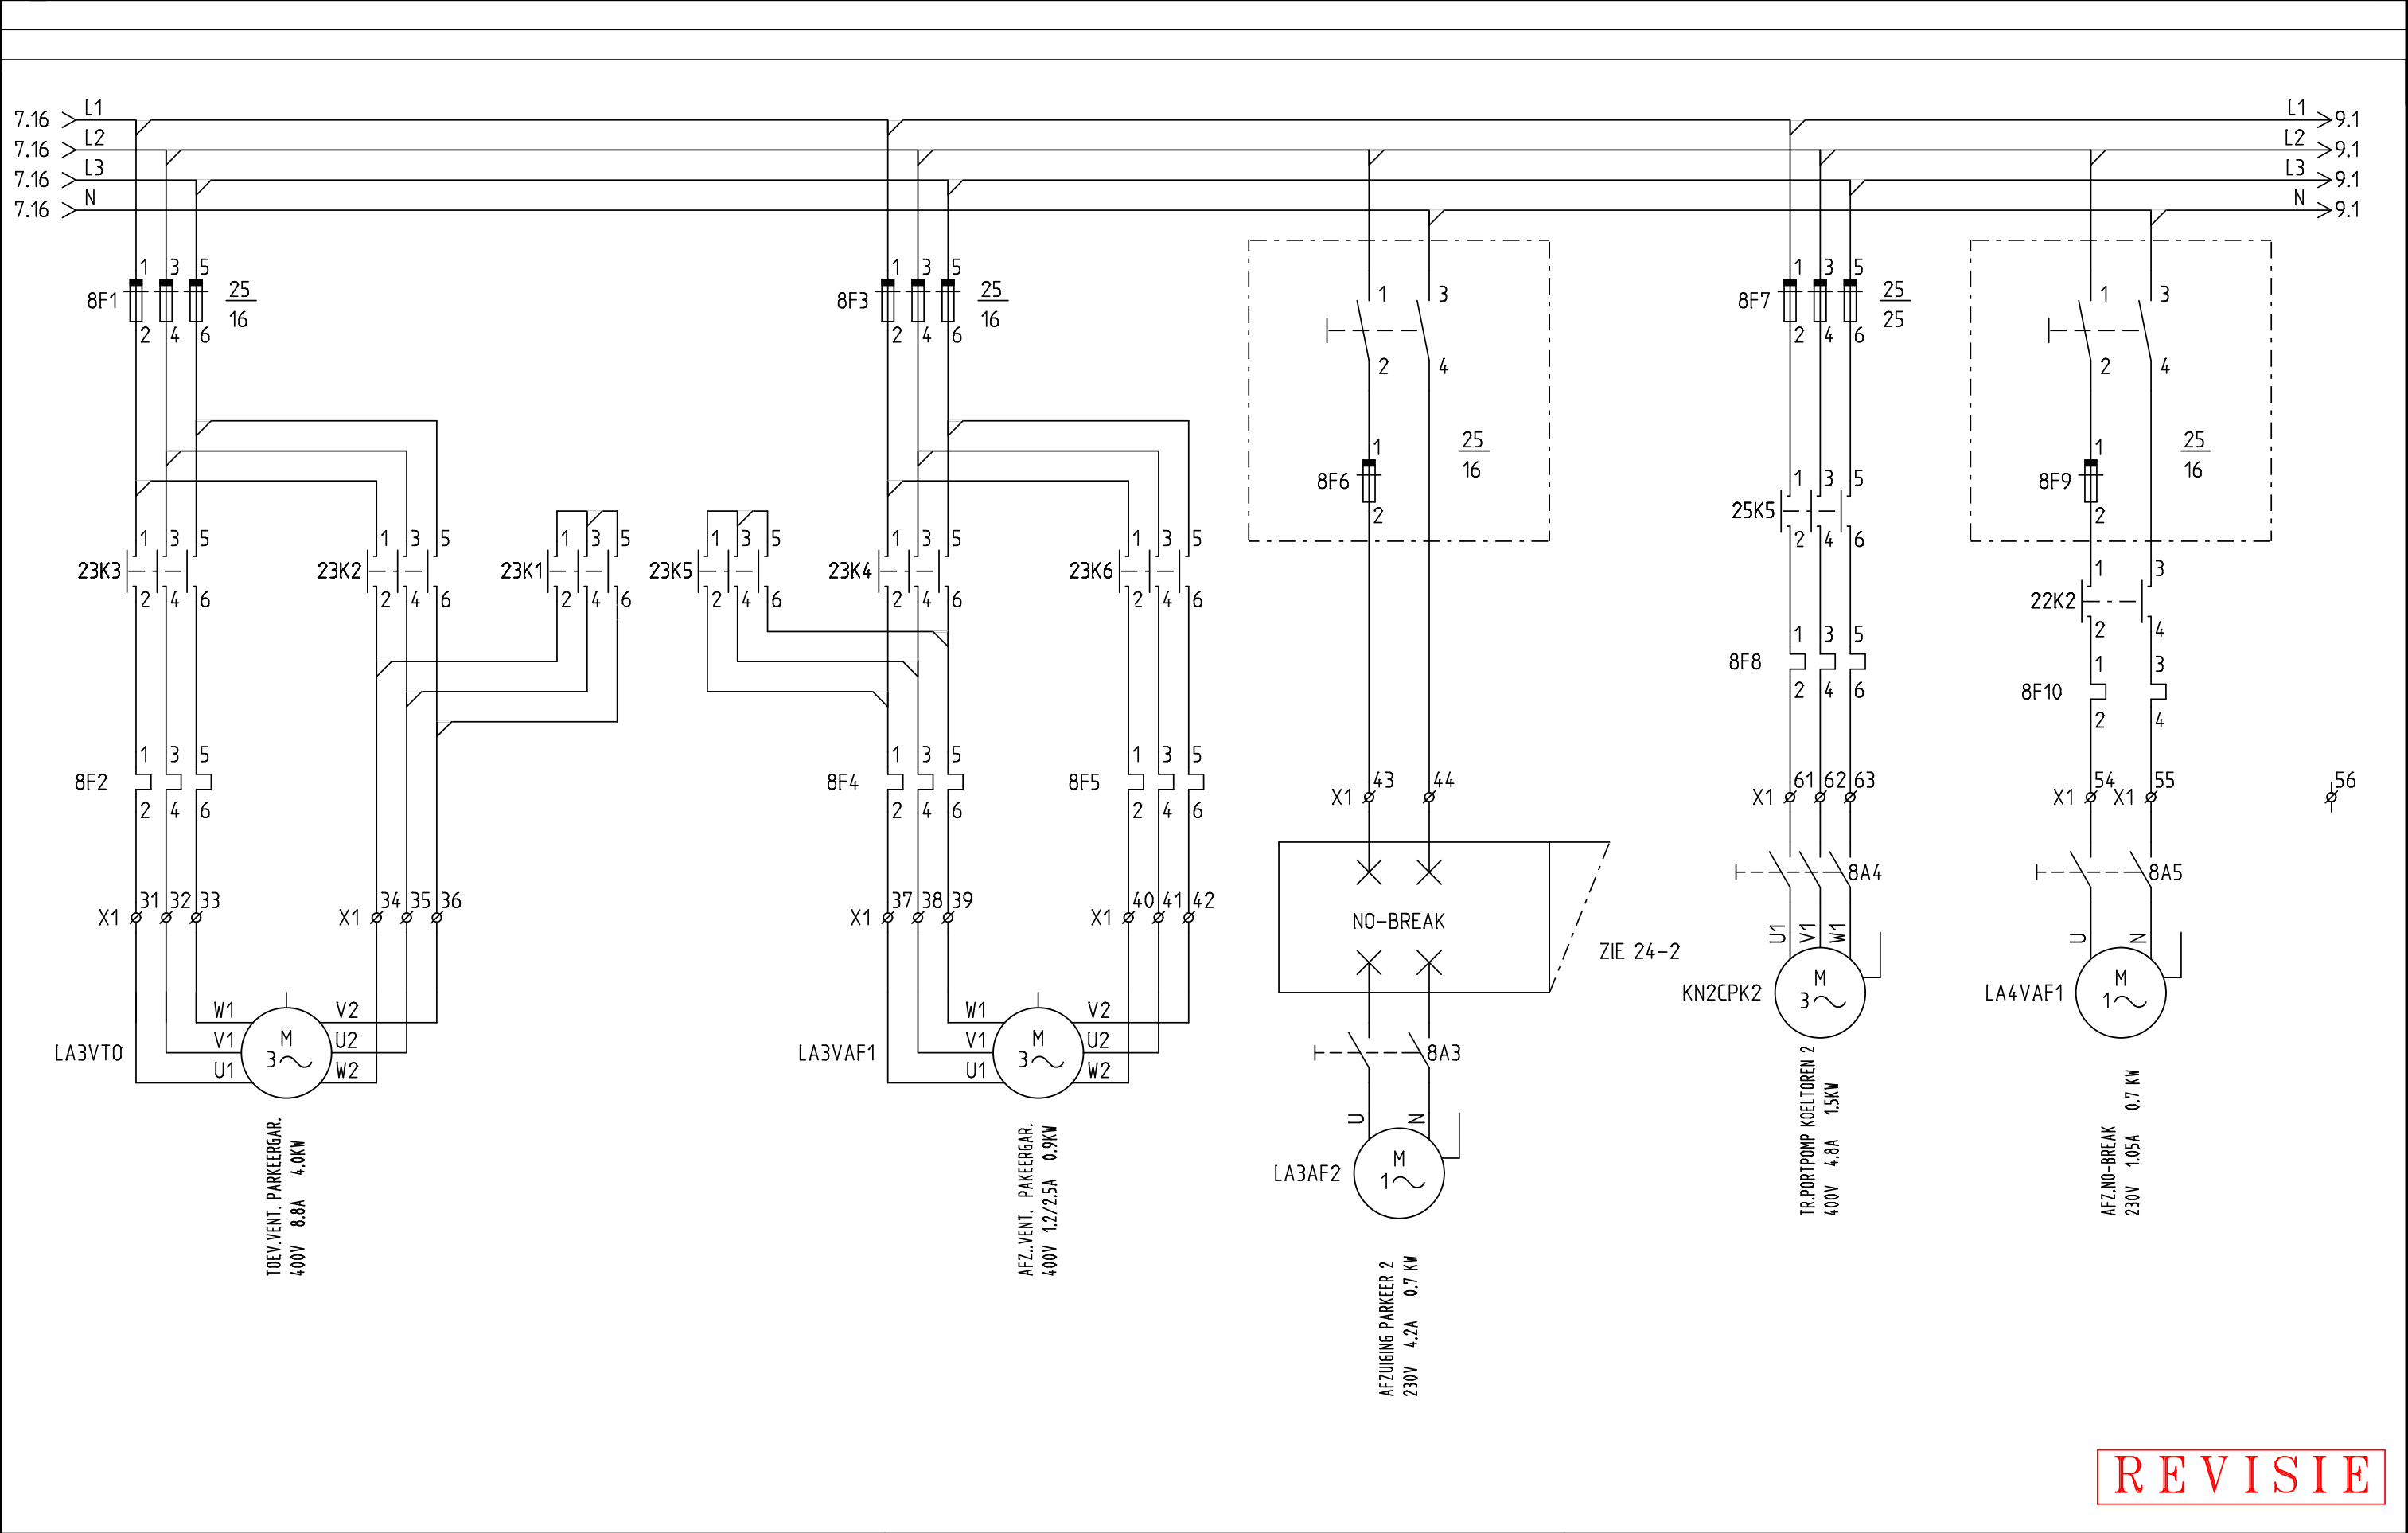

REVISIE

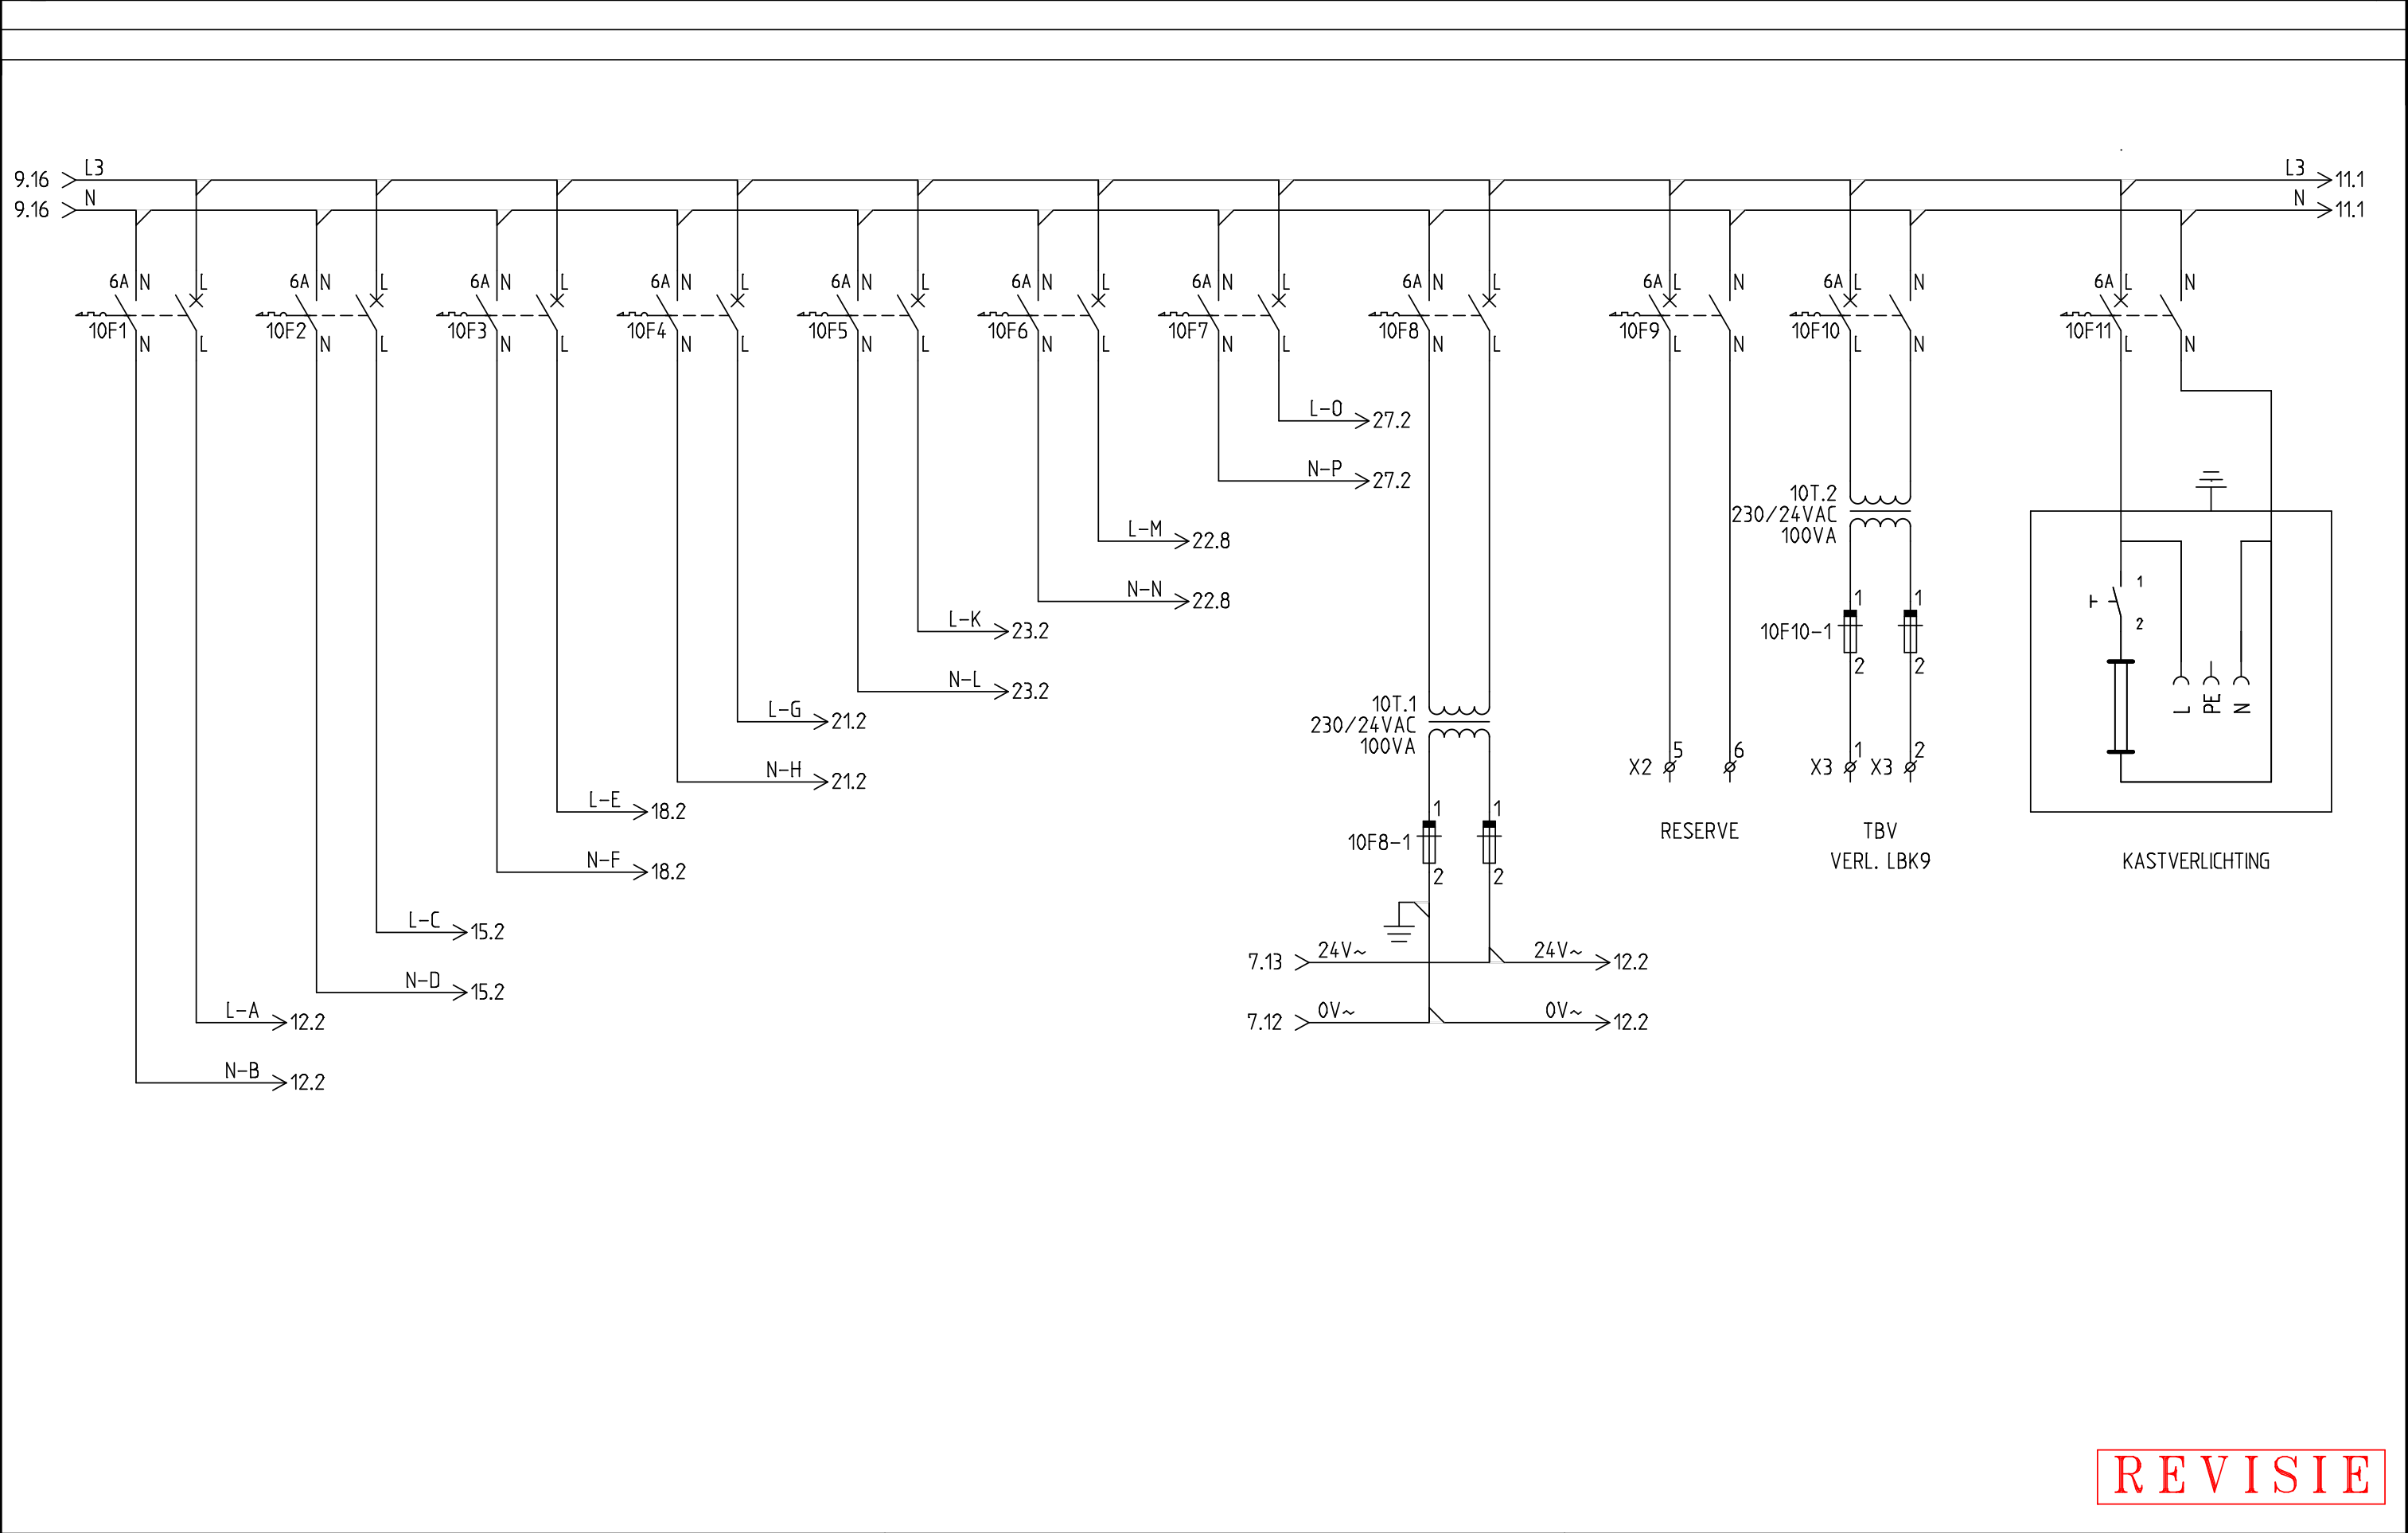


REVISIE

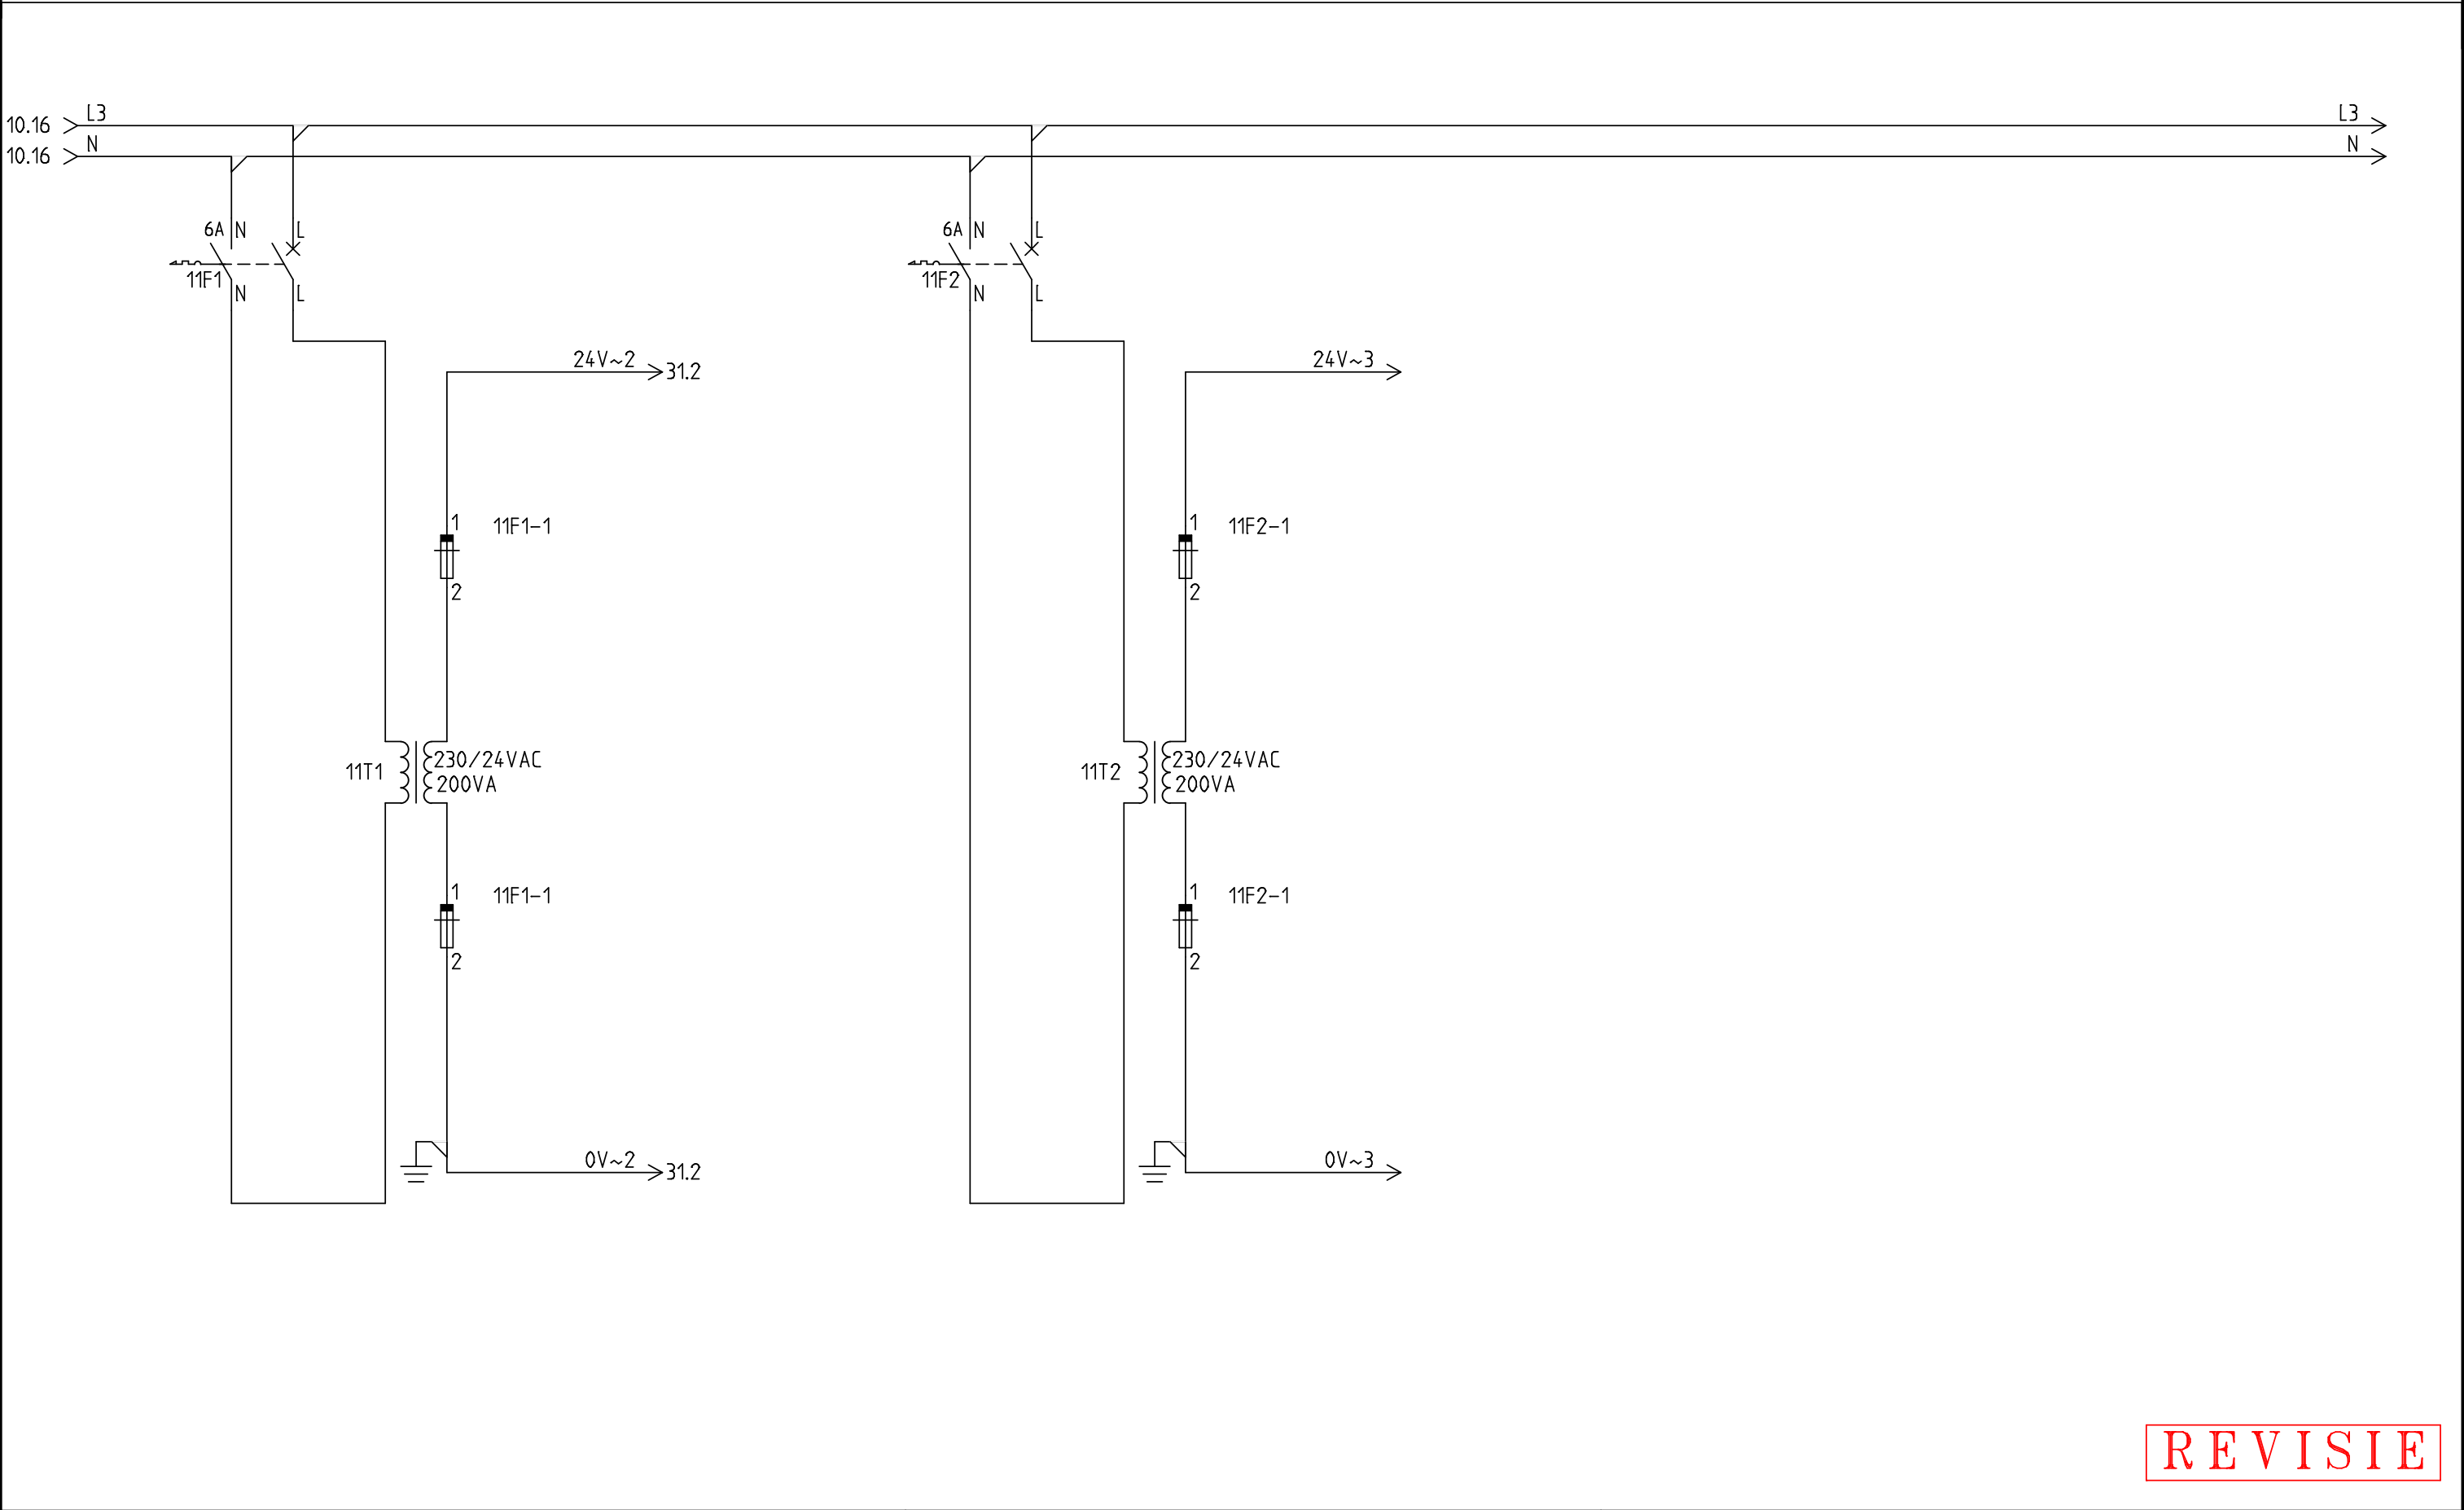


1	2	3	4	5	6	7	8	9	10	11	12	13	14	15	16
---	---	---	---	---	---	---	---	---	----	----	----	----	----	----	----


Plotblad: 12 van: 53 Plotdatum: 14-7-2015 Plottijd: 20:38:11

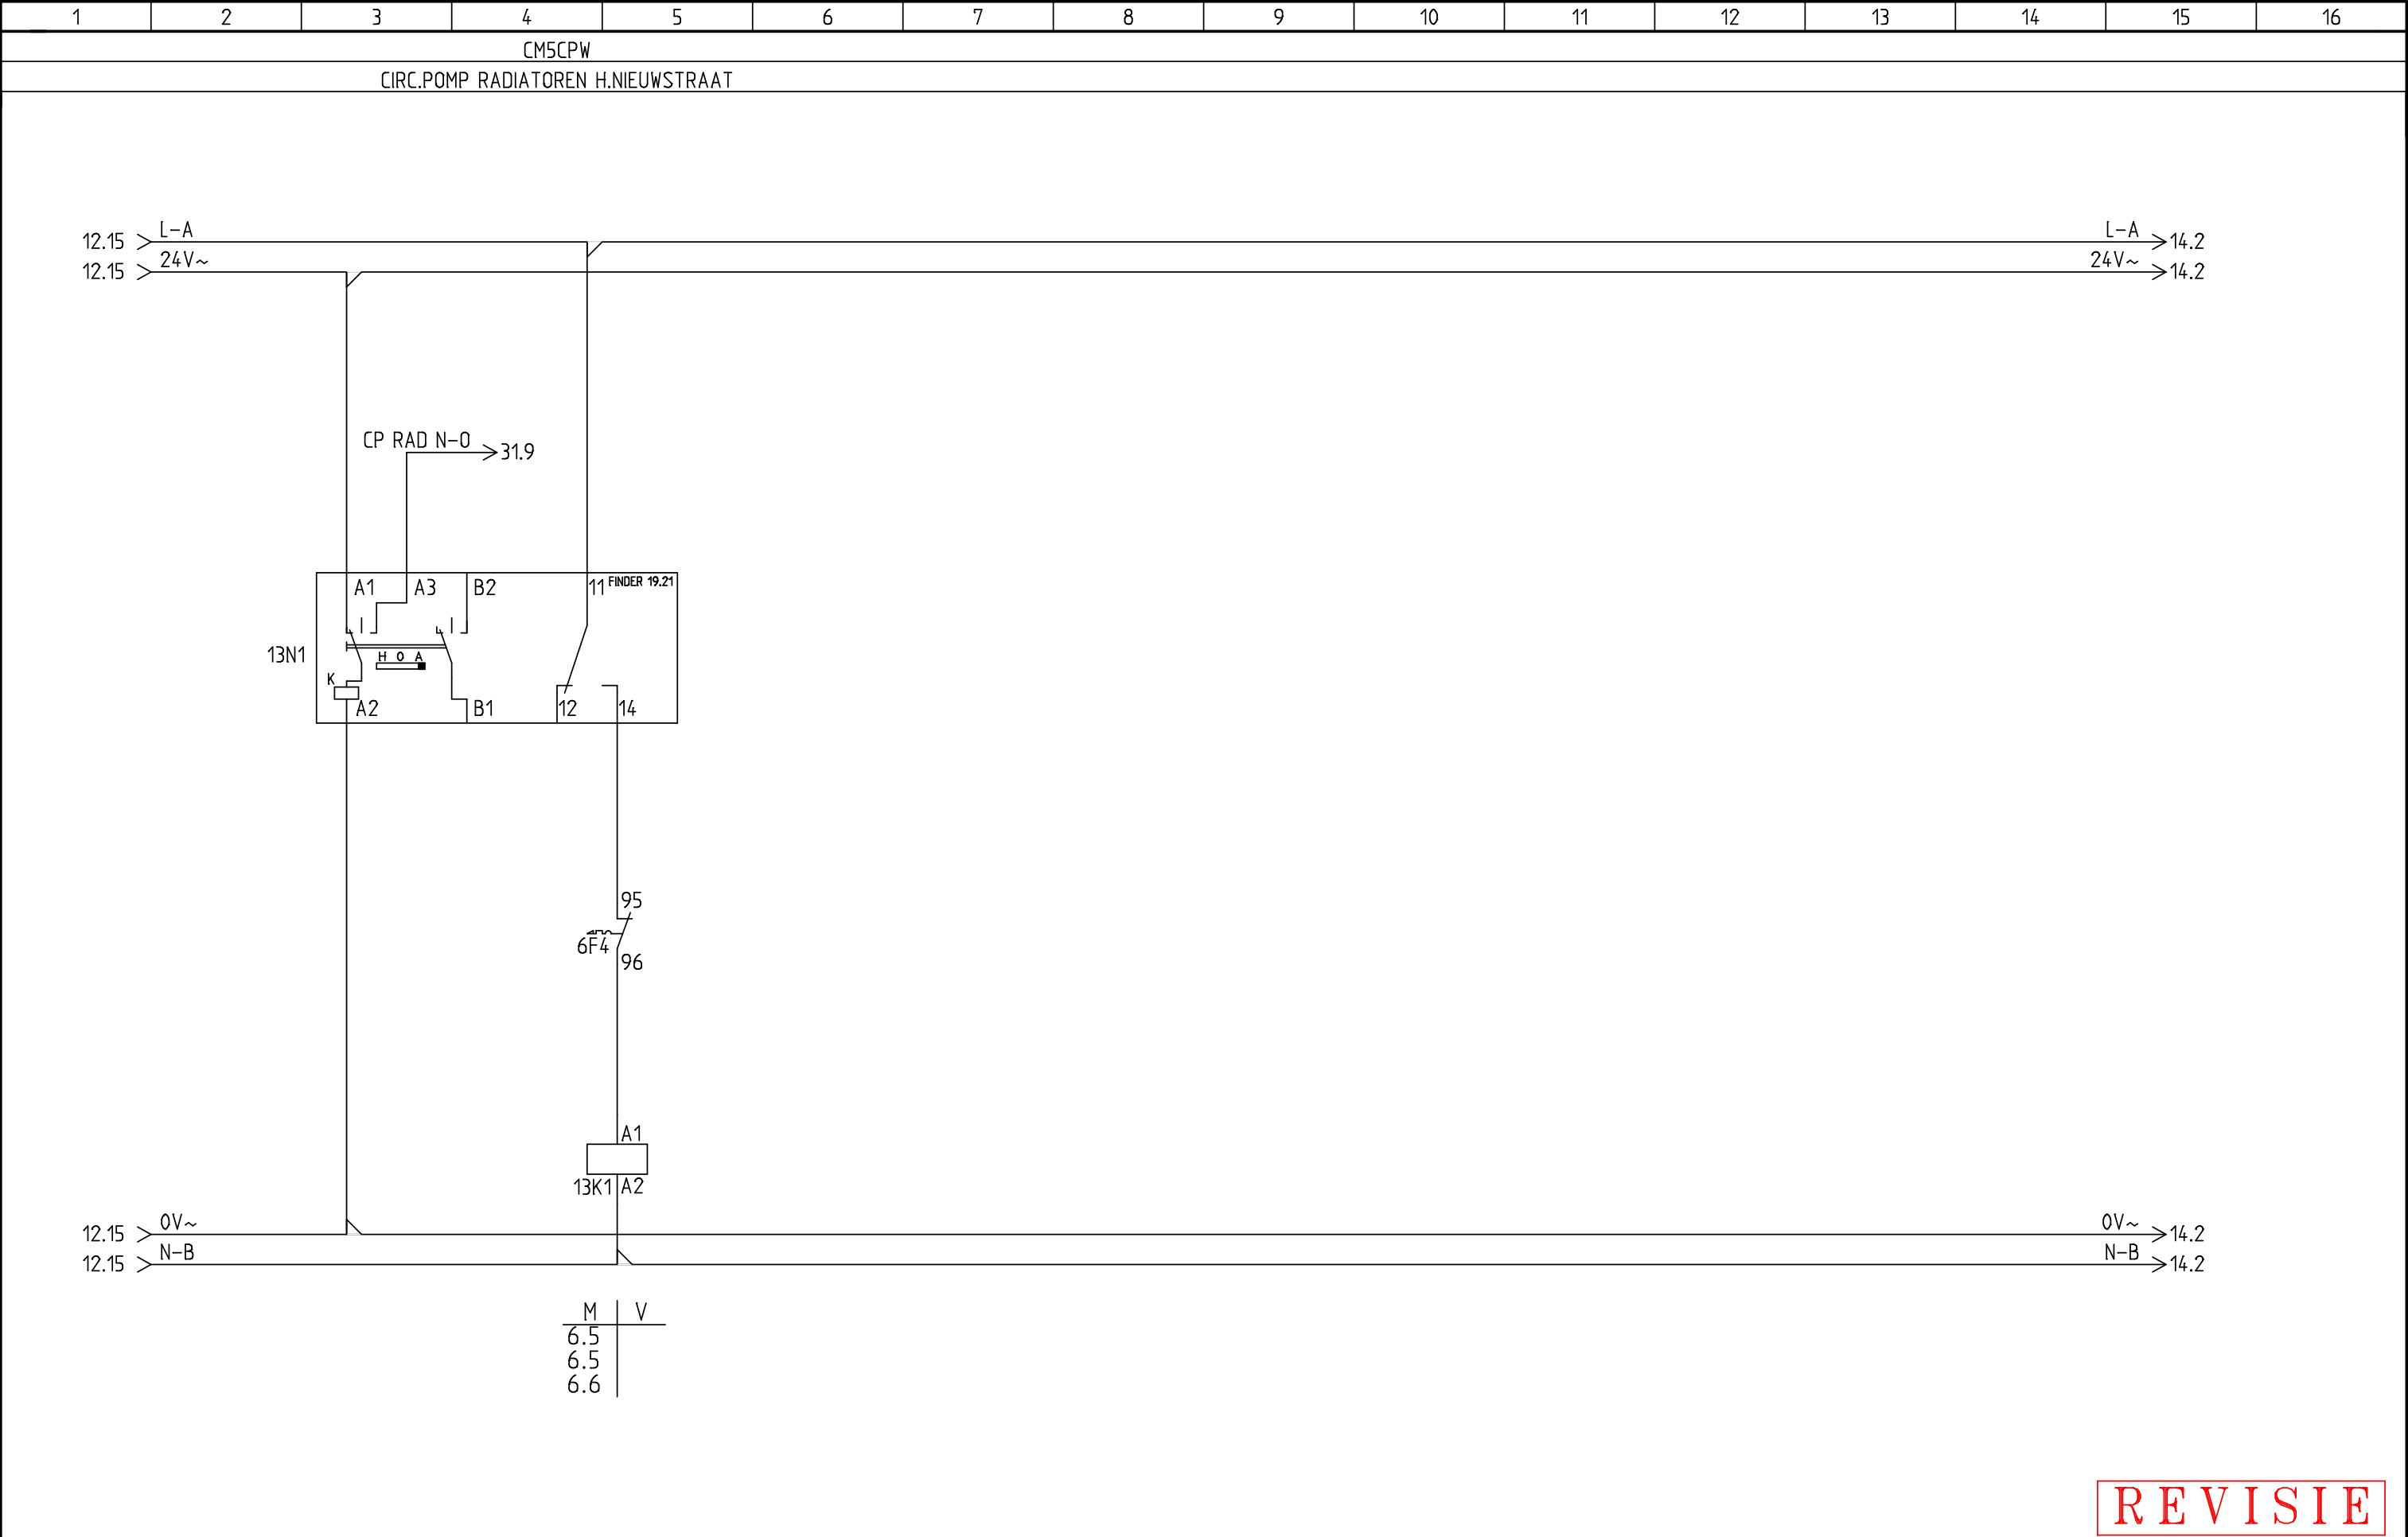

REVISIE


Datum: 29-5-2015	BESTEMMING: LANGE VIJVERBERG DEN-HAAG	ASE TECHNISCH INSTALLATIE BURO BV ZEEMANSTRAAT 23 2991 XR, BARENDRECHT POSTBUS 337 2980 AH, RIDDERKERK	TEL : 010 4112238 FAX : 010 4119362 E-MAIL : INFO@ASEBV.NL WWW.ASEBV.NL	BLADTITEL:	ONDERWERP:	TEK.NR:	
GETEKEND: FERRY				BESTURING CIRC.POMP H NIEUWSTRAAT	VERWARMINGSREGELING	15-028-5	
Revisie datum: 14-7-2015				OPDRACHTGEVER: SCHREUDER-RUITENBEEK	EXTRA OMSCHRIJVING: REGELKAST : RK5	Blad: 13	Van : 42

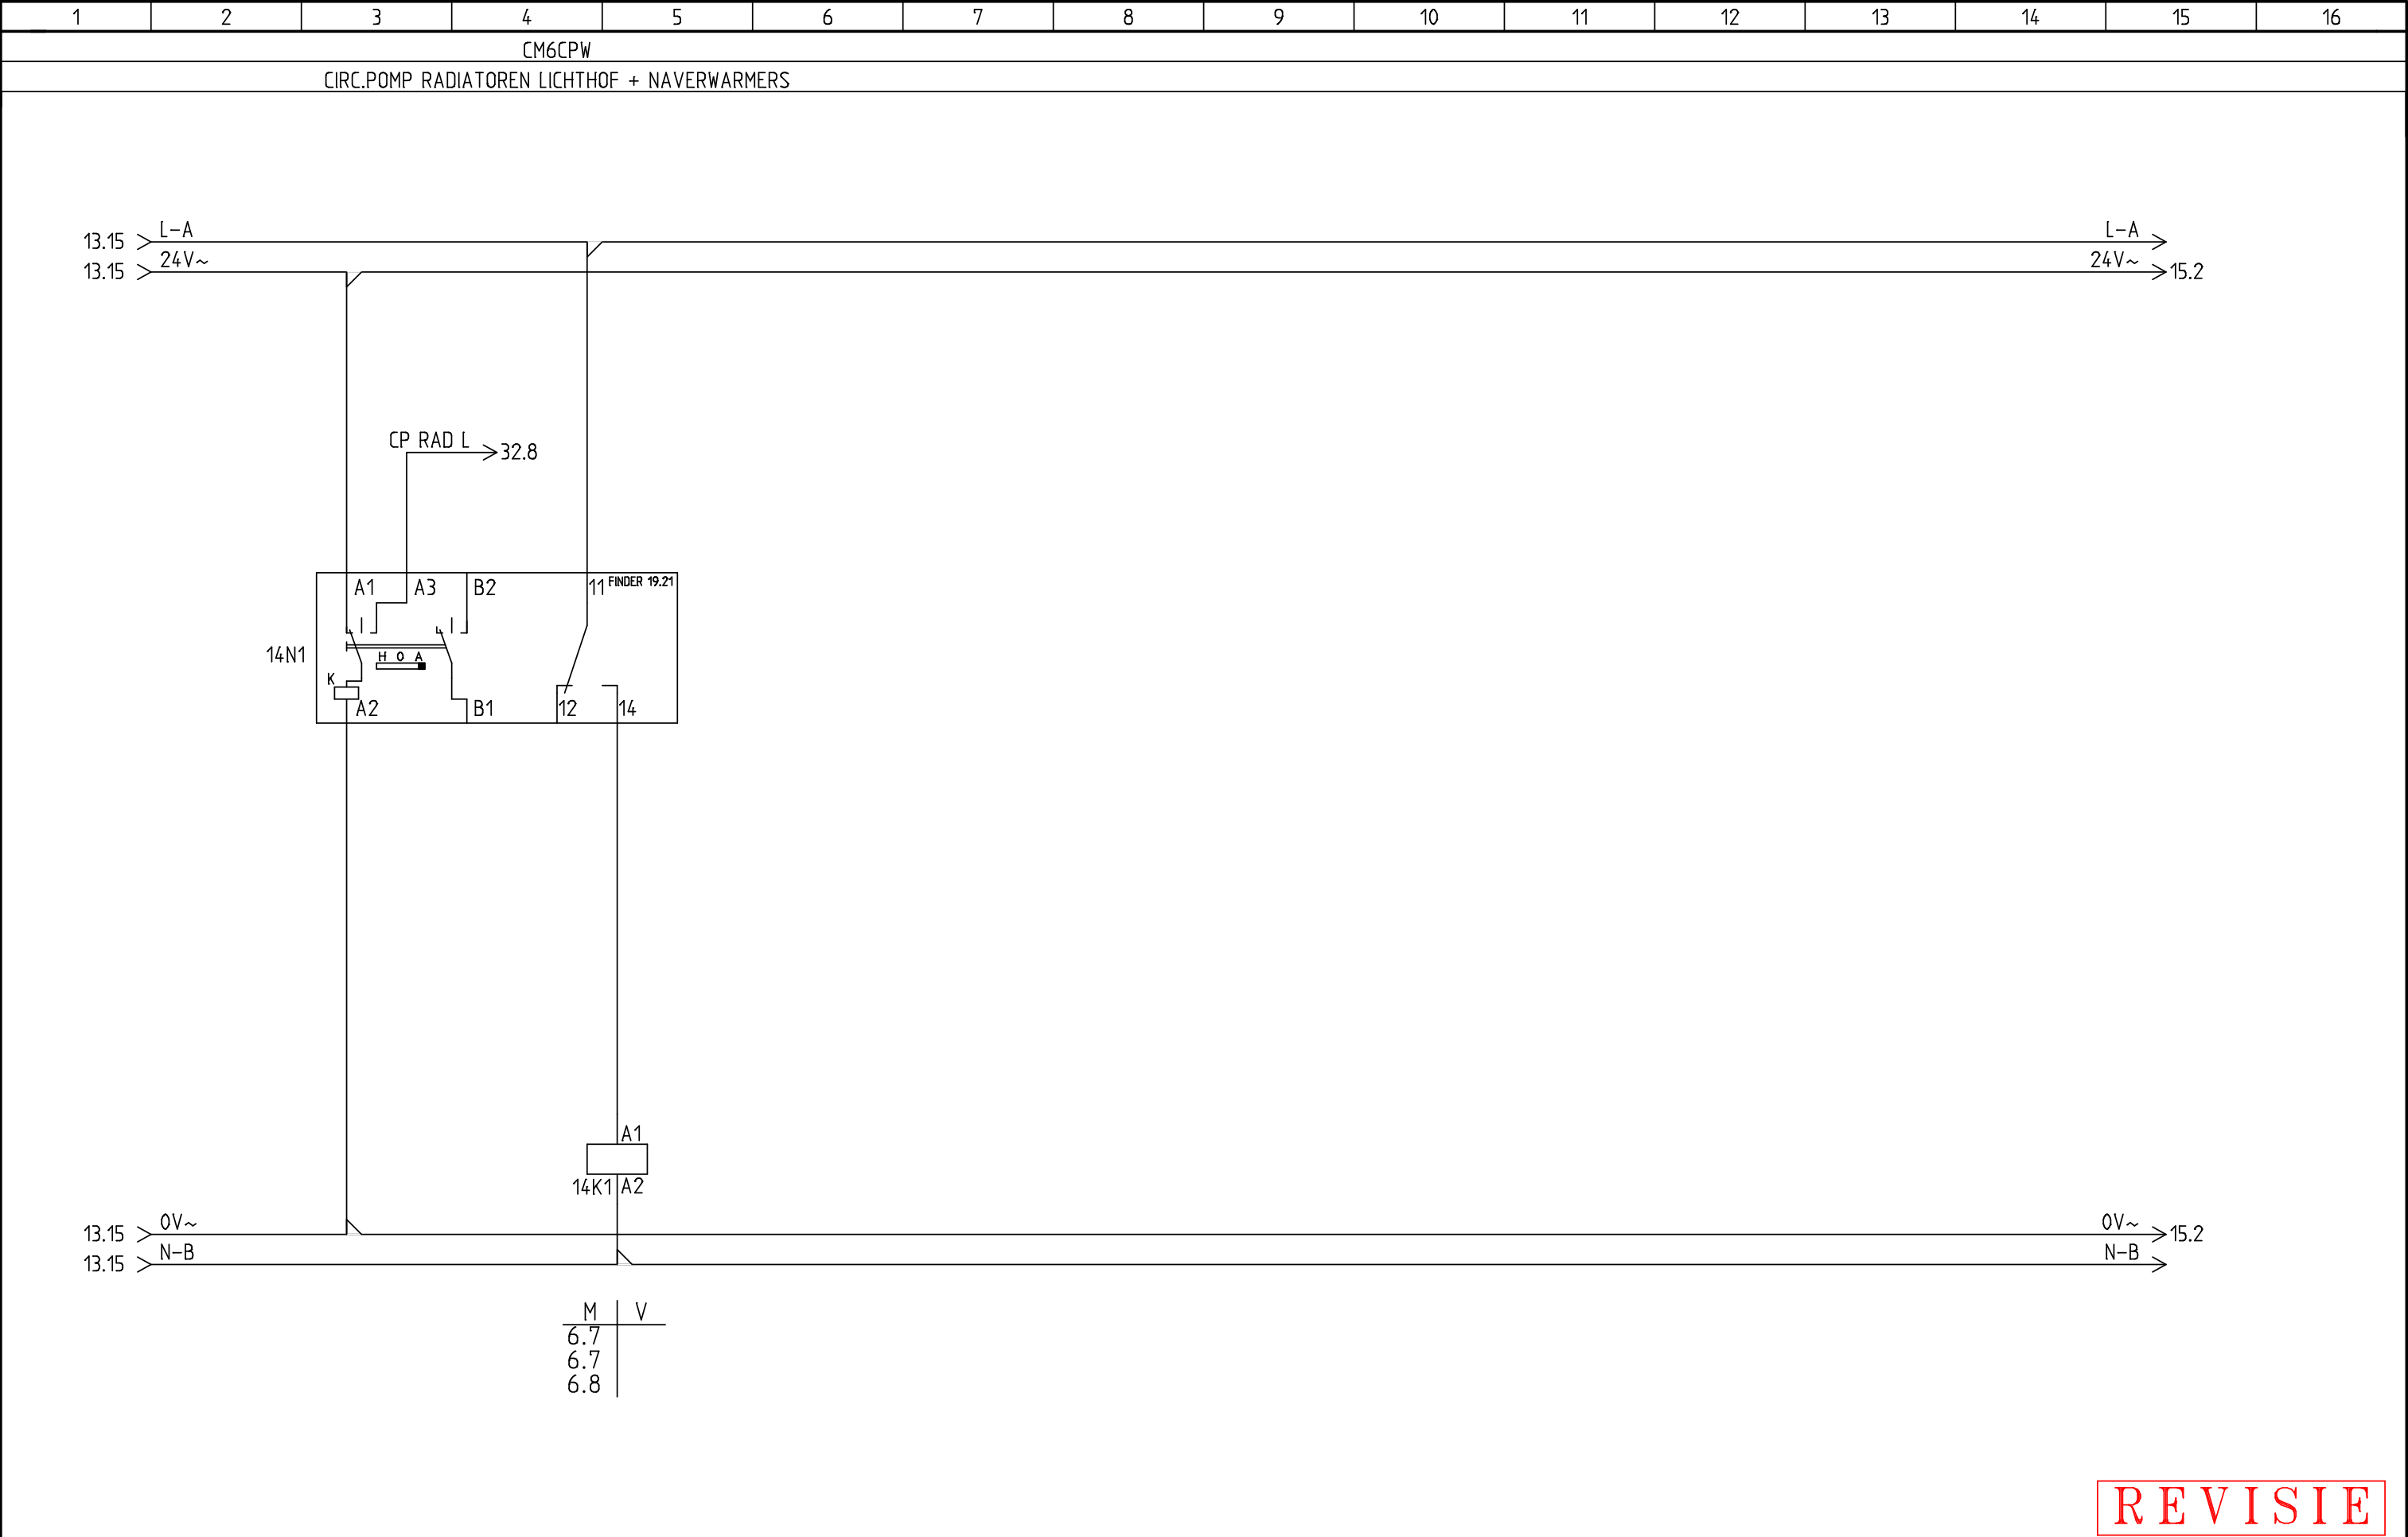

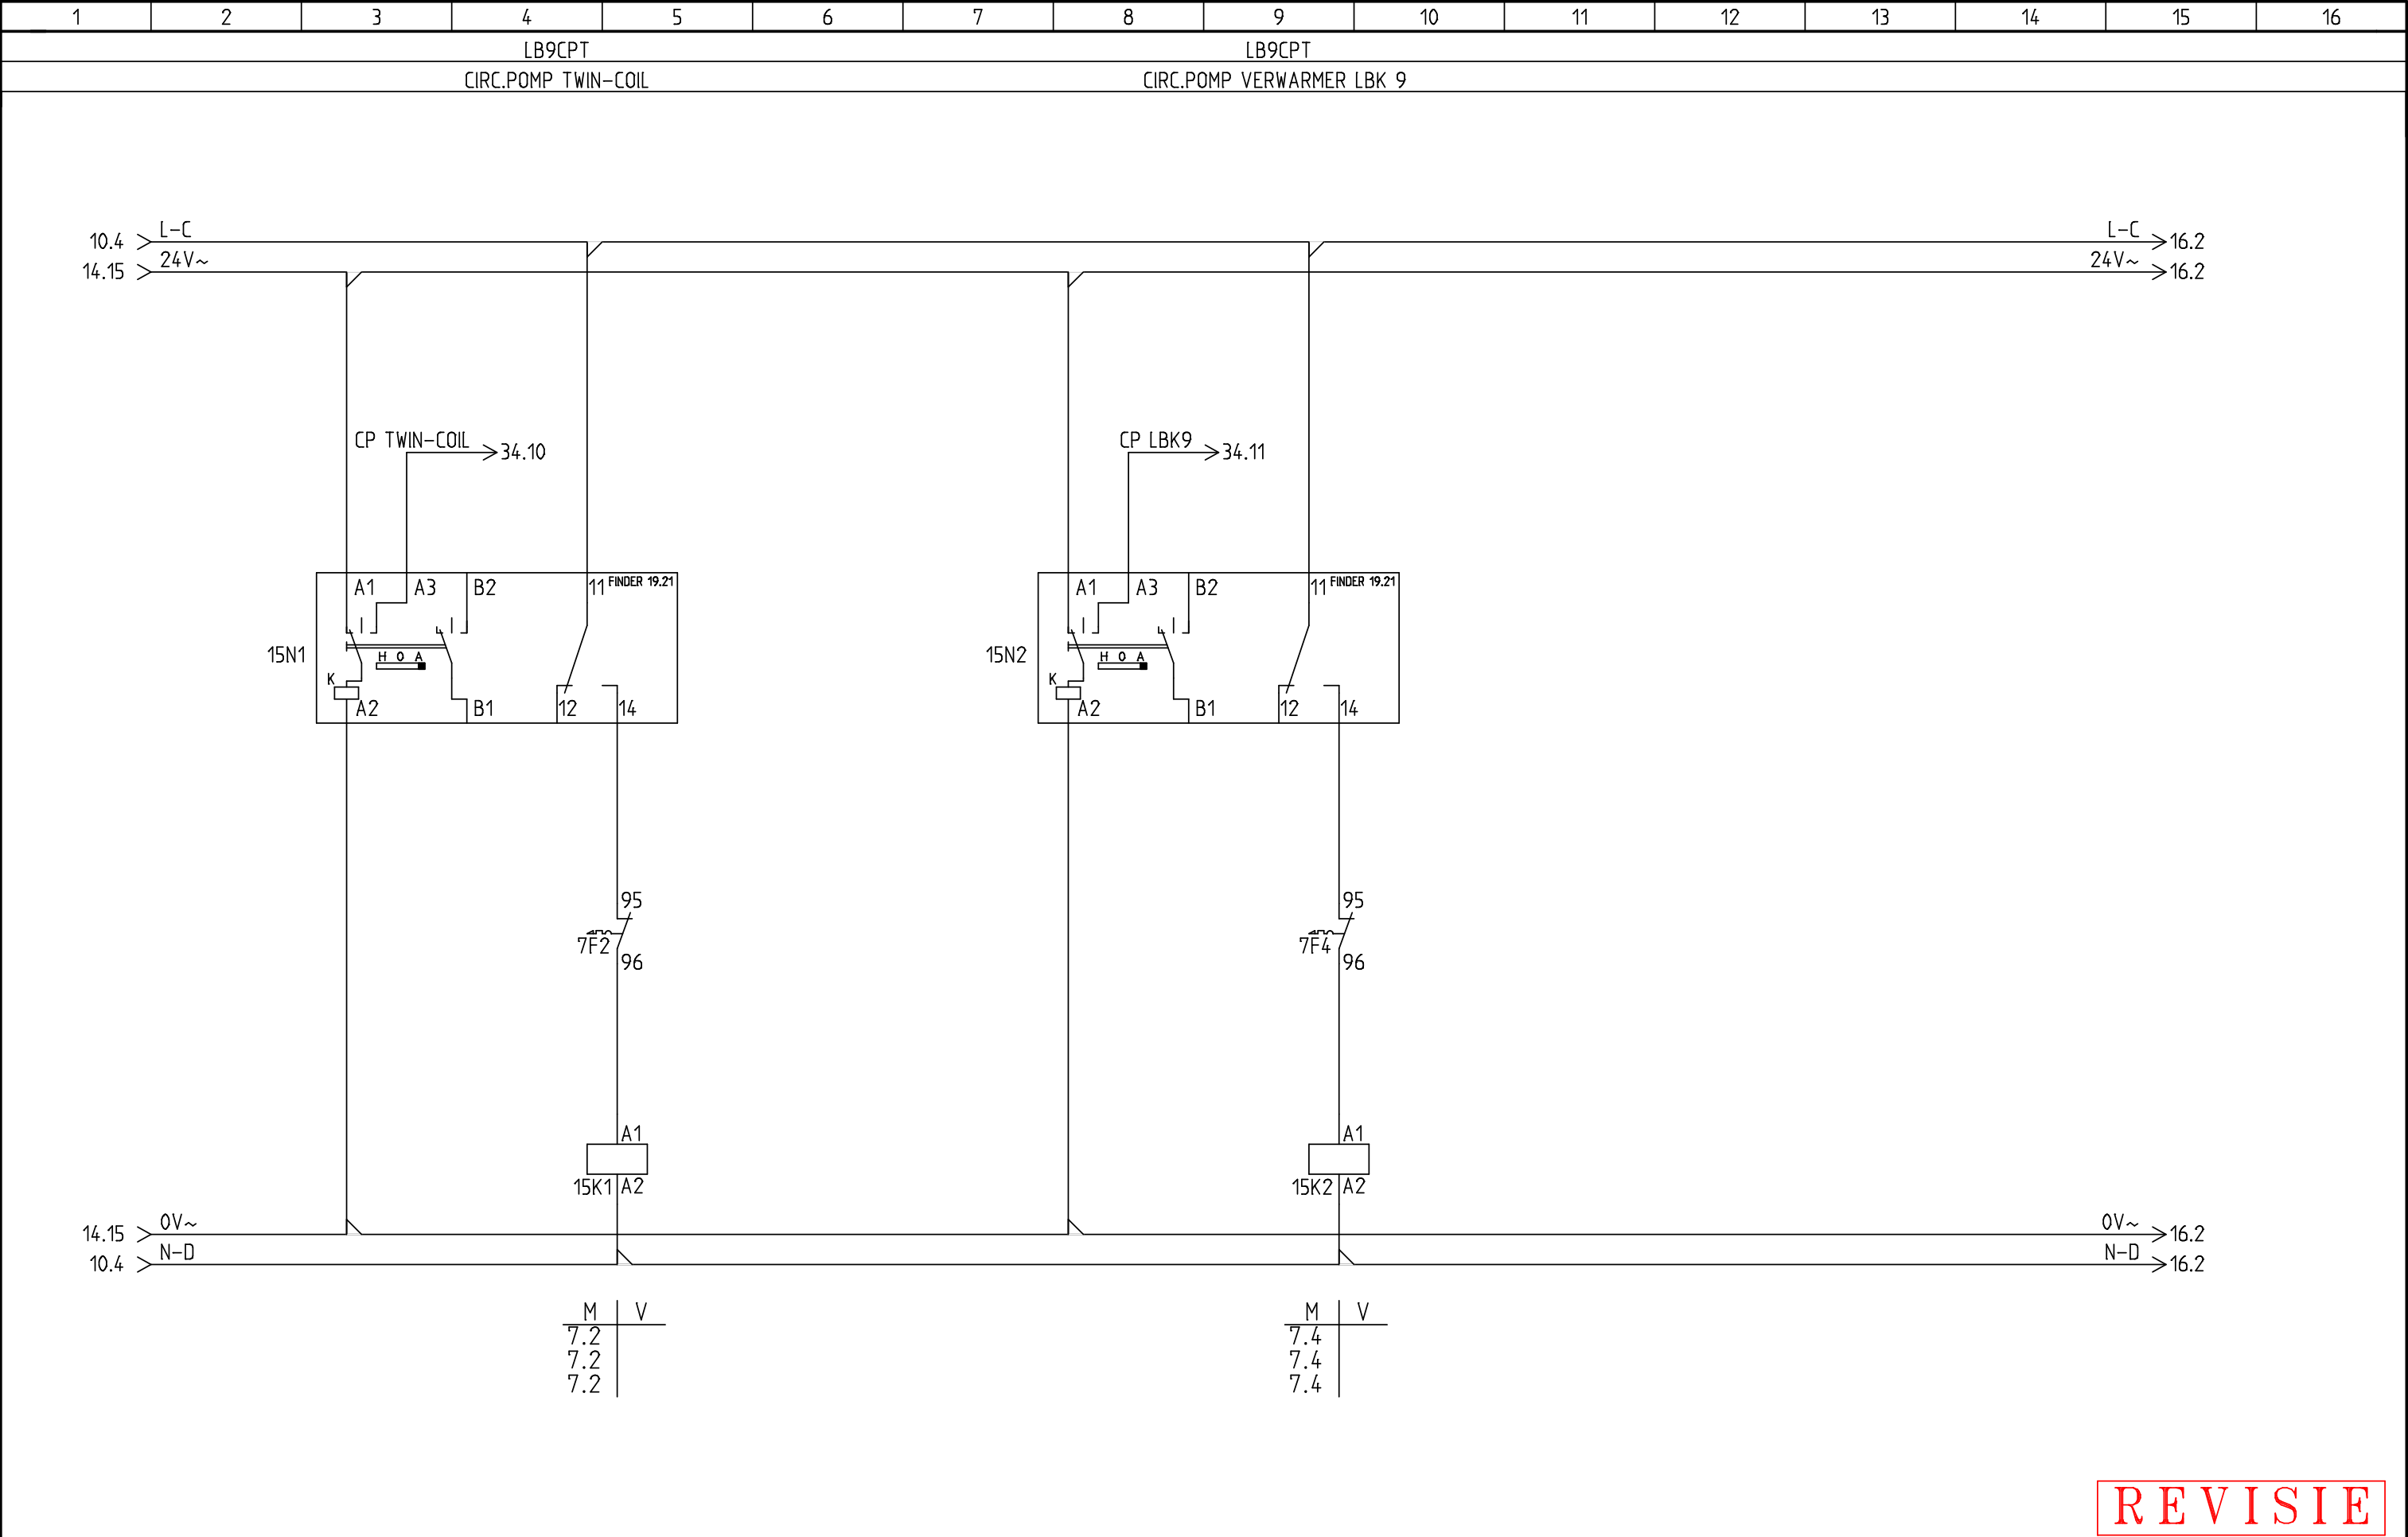

REVISIE


1	2	3	4	5	6	7	8	9	10	11	12	13	14	15	16

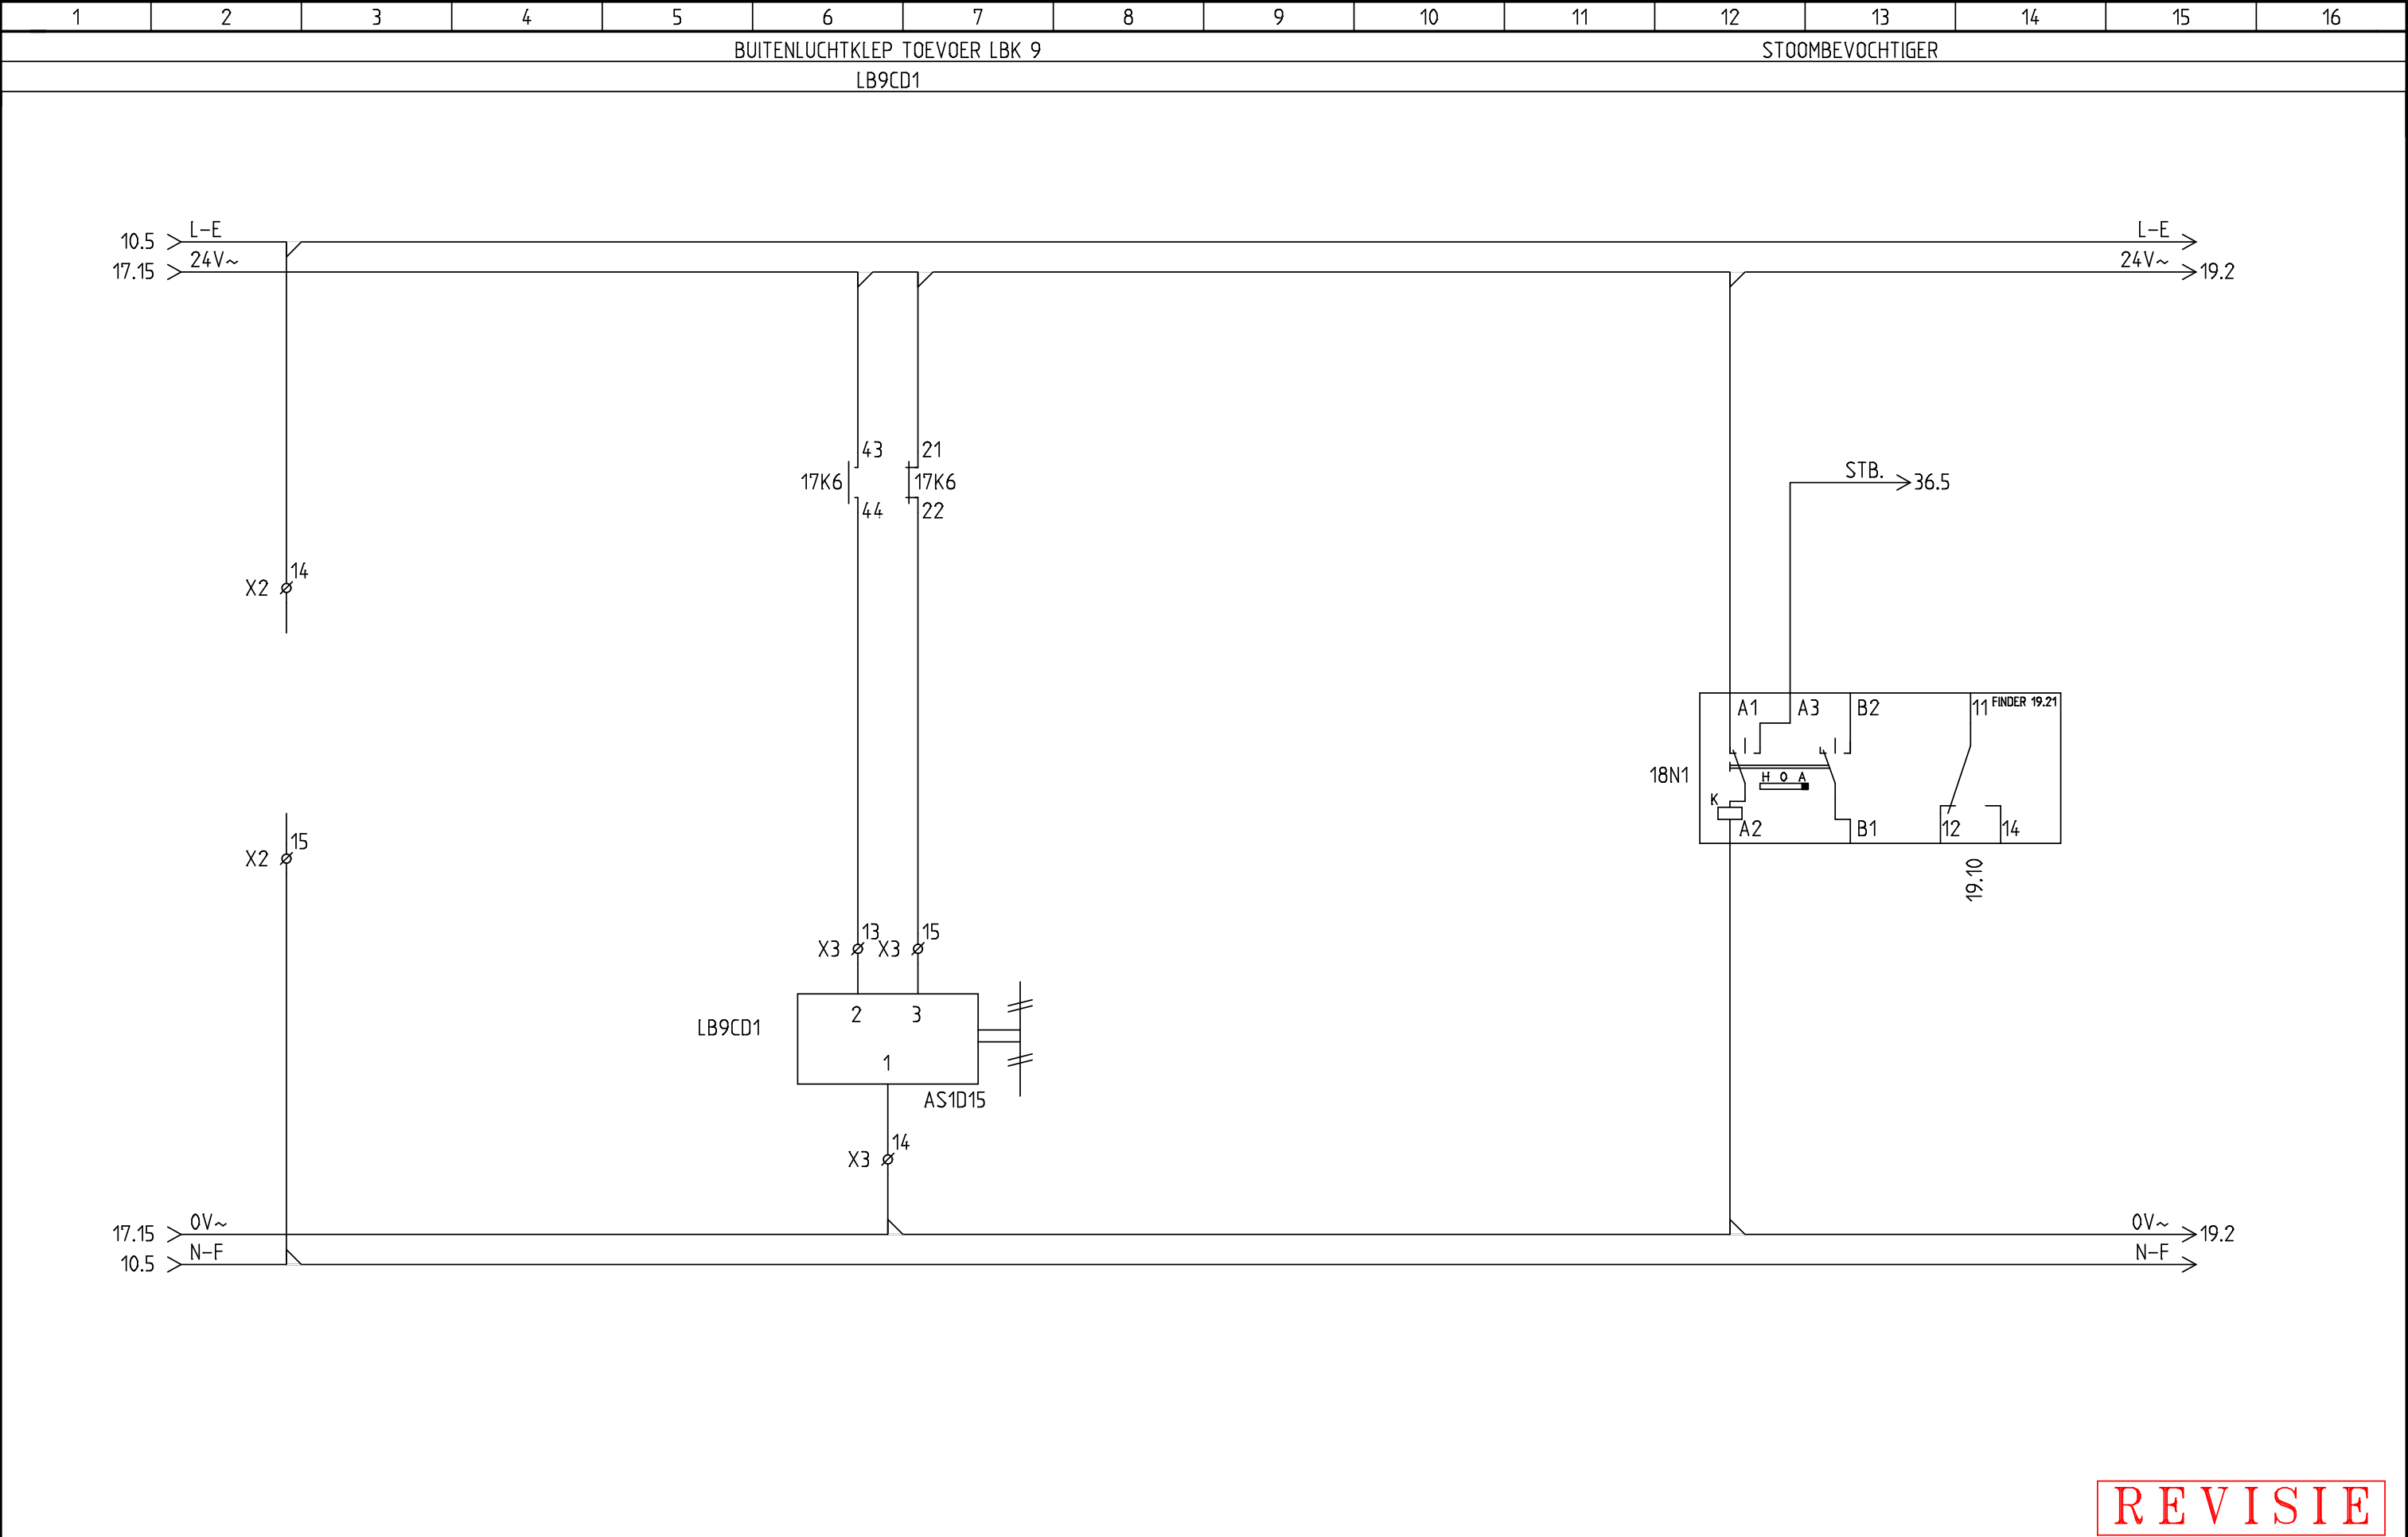



REVISIE


Datum: 29-5-2015	BESTEMMING: LANGE VIJVERBERG DEN-HAAG	ASE TECHNISCH INSTALLATIE BURO BV ZEEMANSTRAAT 23 2991 XR, BARENDRECHT POSTBUS 337 2980 AH, RIDDERKERK	TEL : 010 4112238 FAX : 010 4119362 E-MAIL : INFO@ASEBV.NL WWW.ASEBV.NL	BLADTITEL:	ONDERWERP:	TEK.NR:	
GETEKEND: FERRY				BUI TENLUCHTKLEP LBK 9 TOEV.VENT.	VERWARMINGSREGELING	15-028-5	
Revisie datum: 14-7-2015				OPDRACHTGEVER: SCHREUDER-RUITENBEEK	EXTRA OMSCHRIJVING: REGELKAST : RK5	Blad: 18	Van : 42

Plotblad: 18 van: 53 Plotdatum: 14-7-2015 PlotTijd: 20:38:12

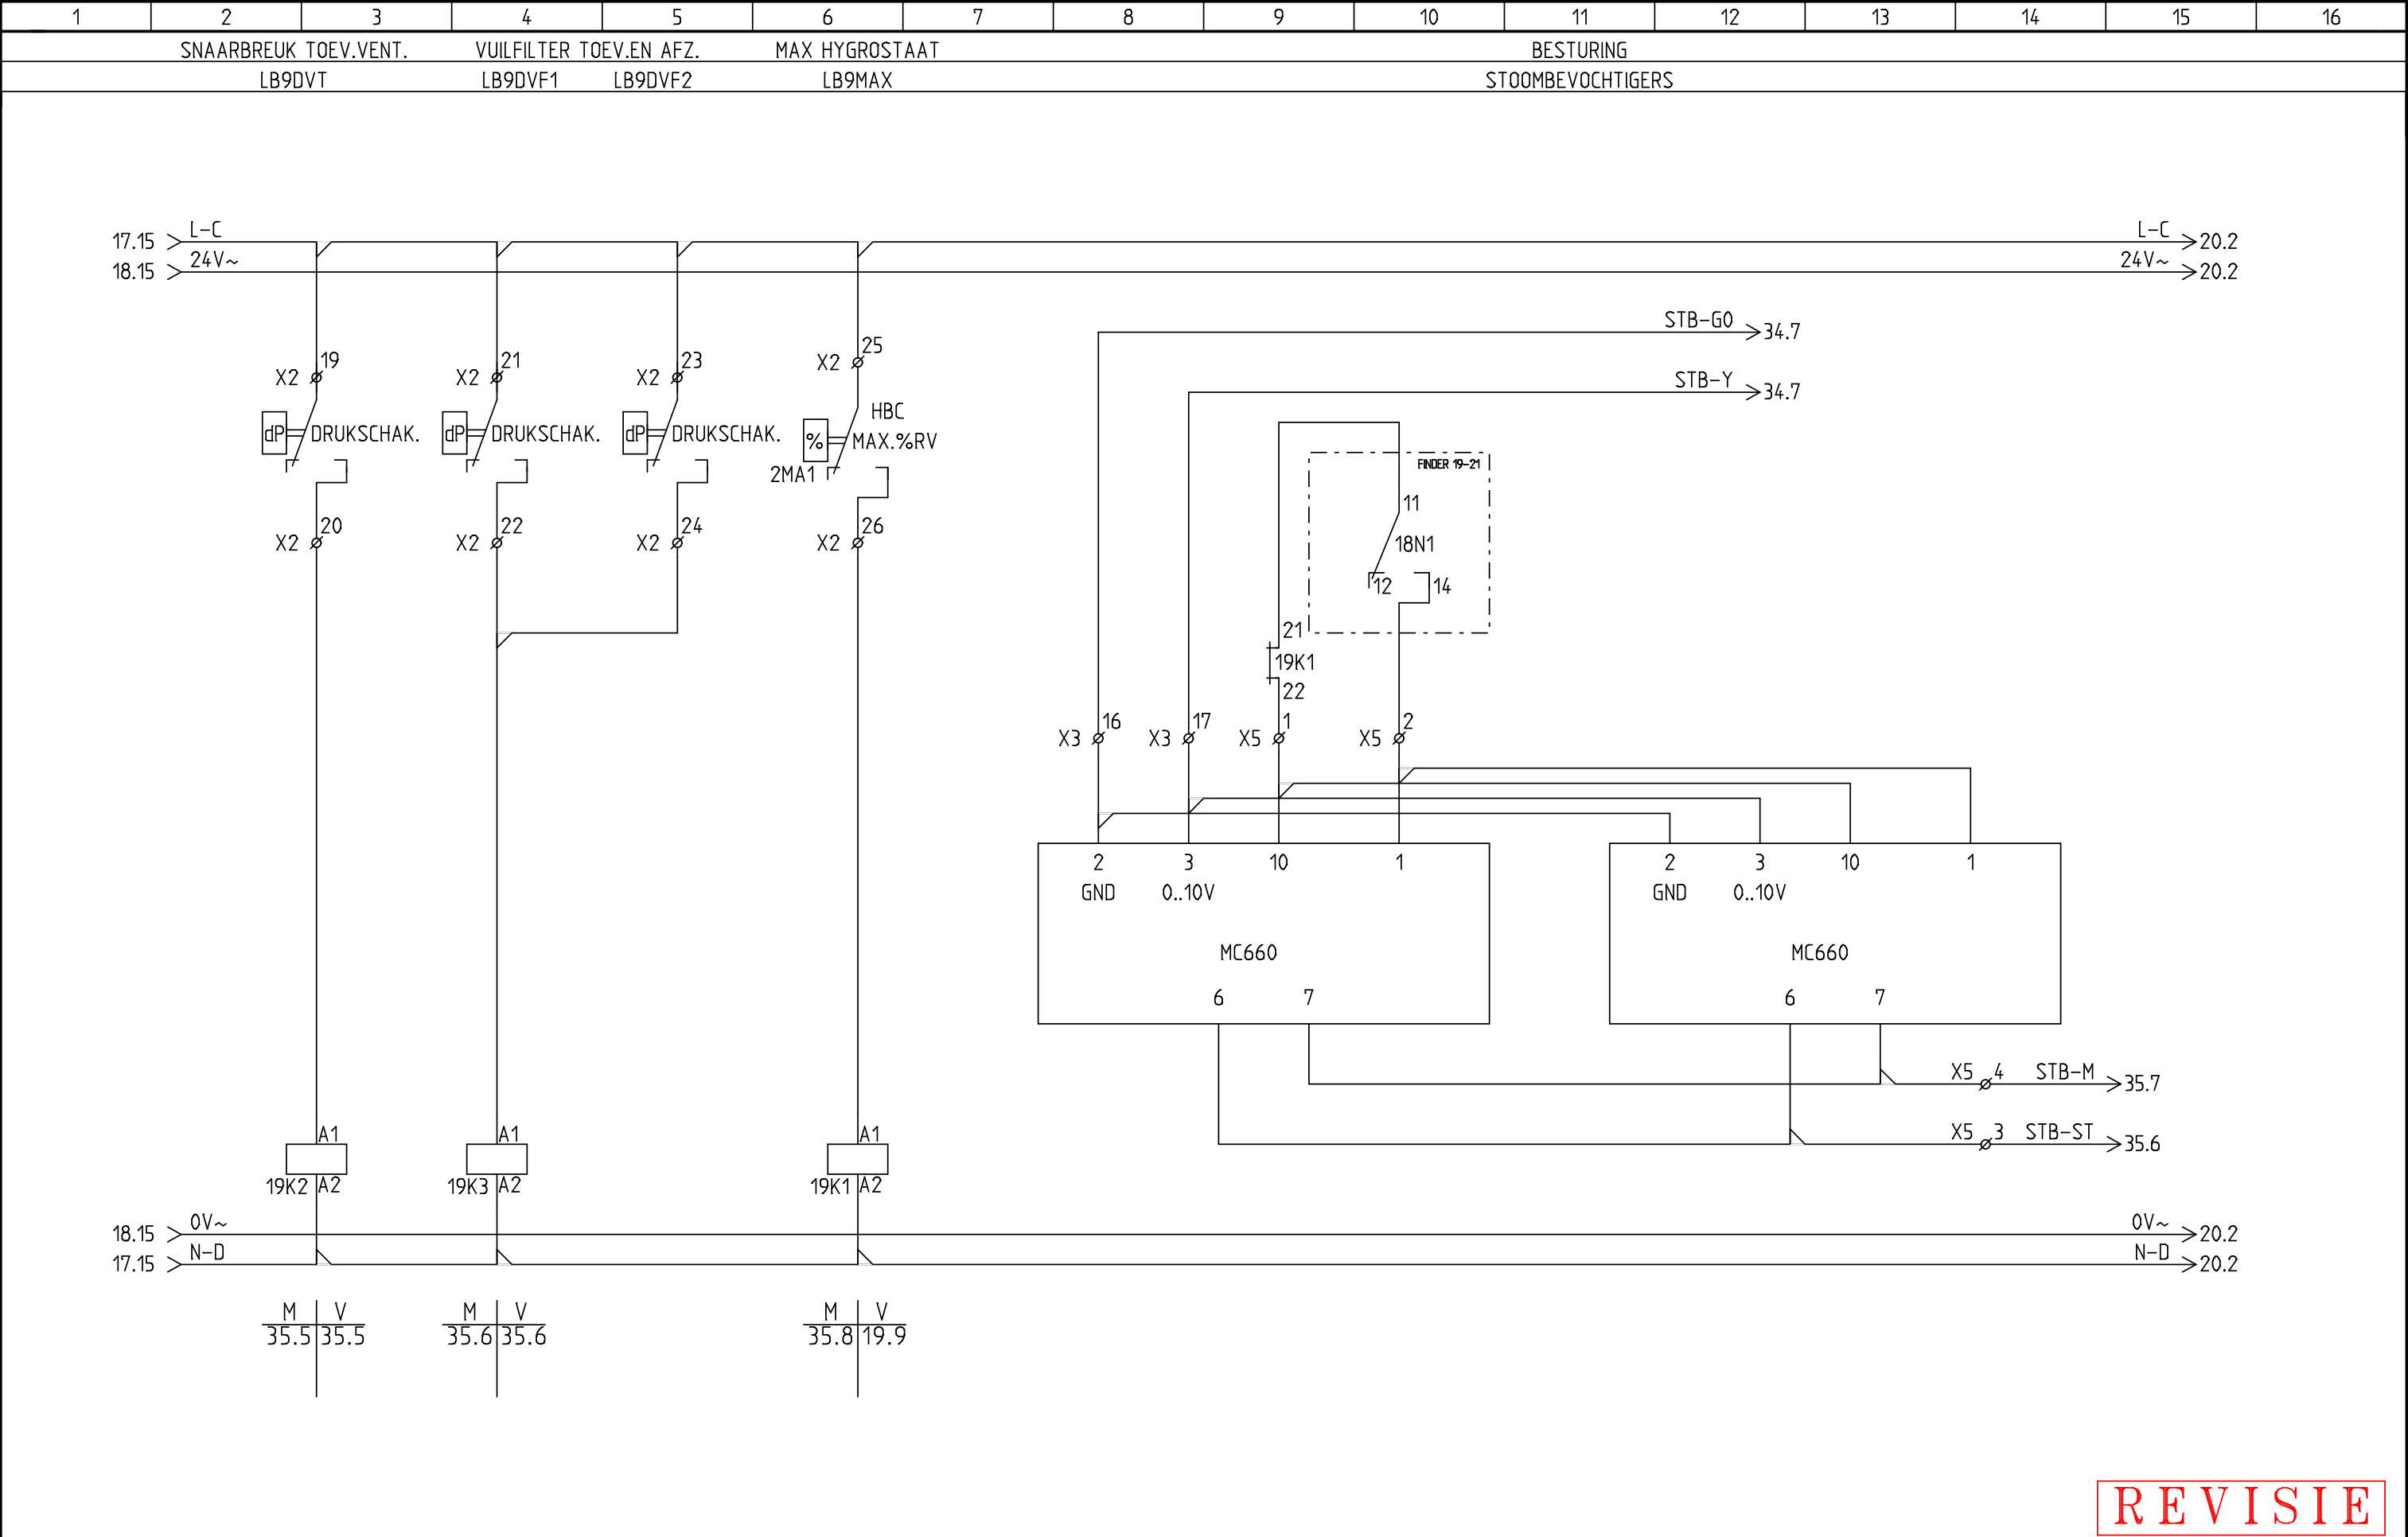

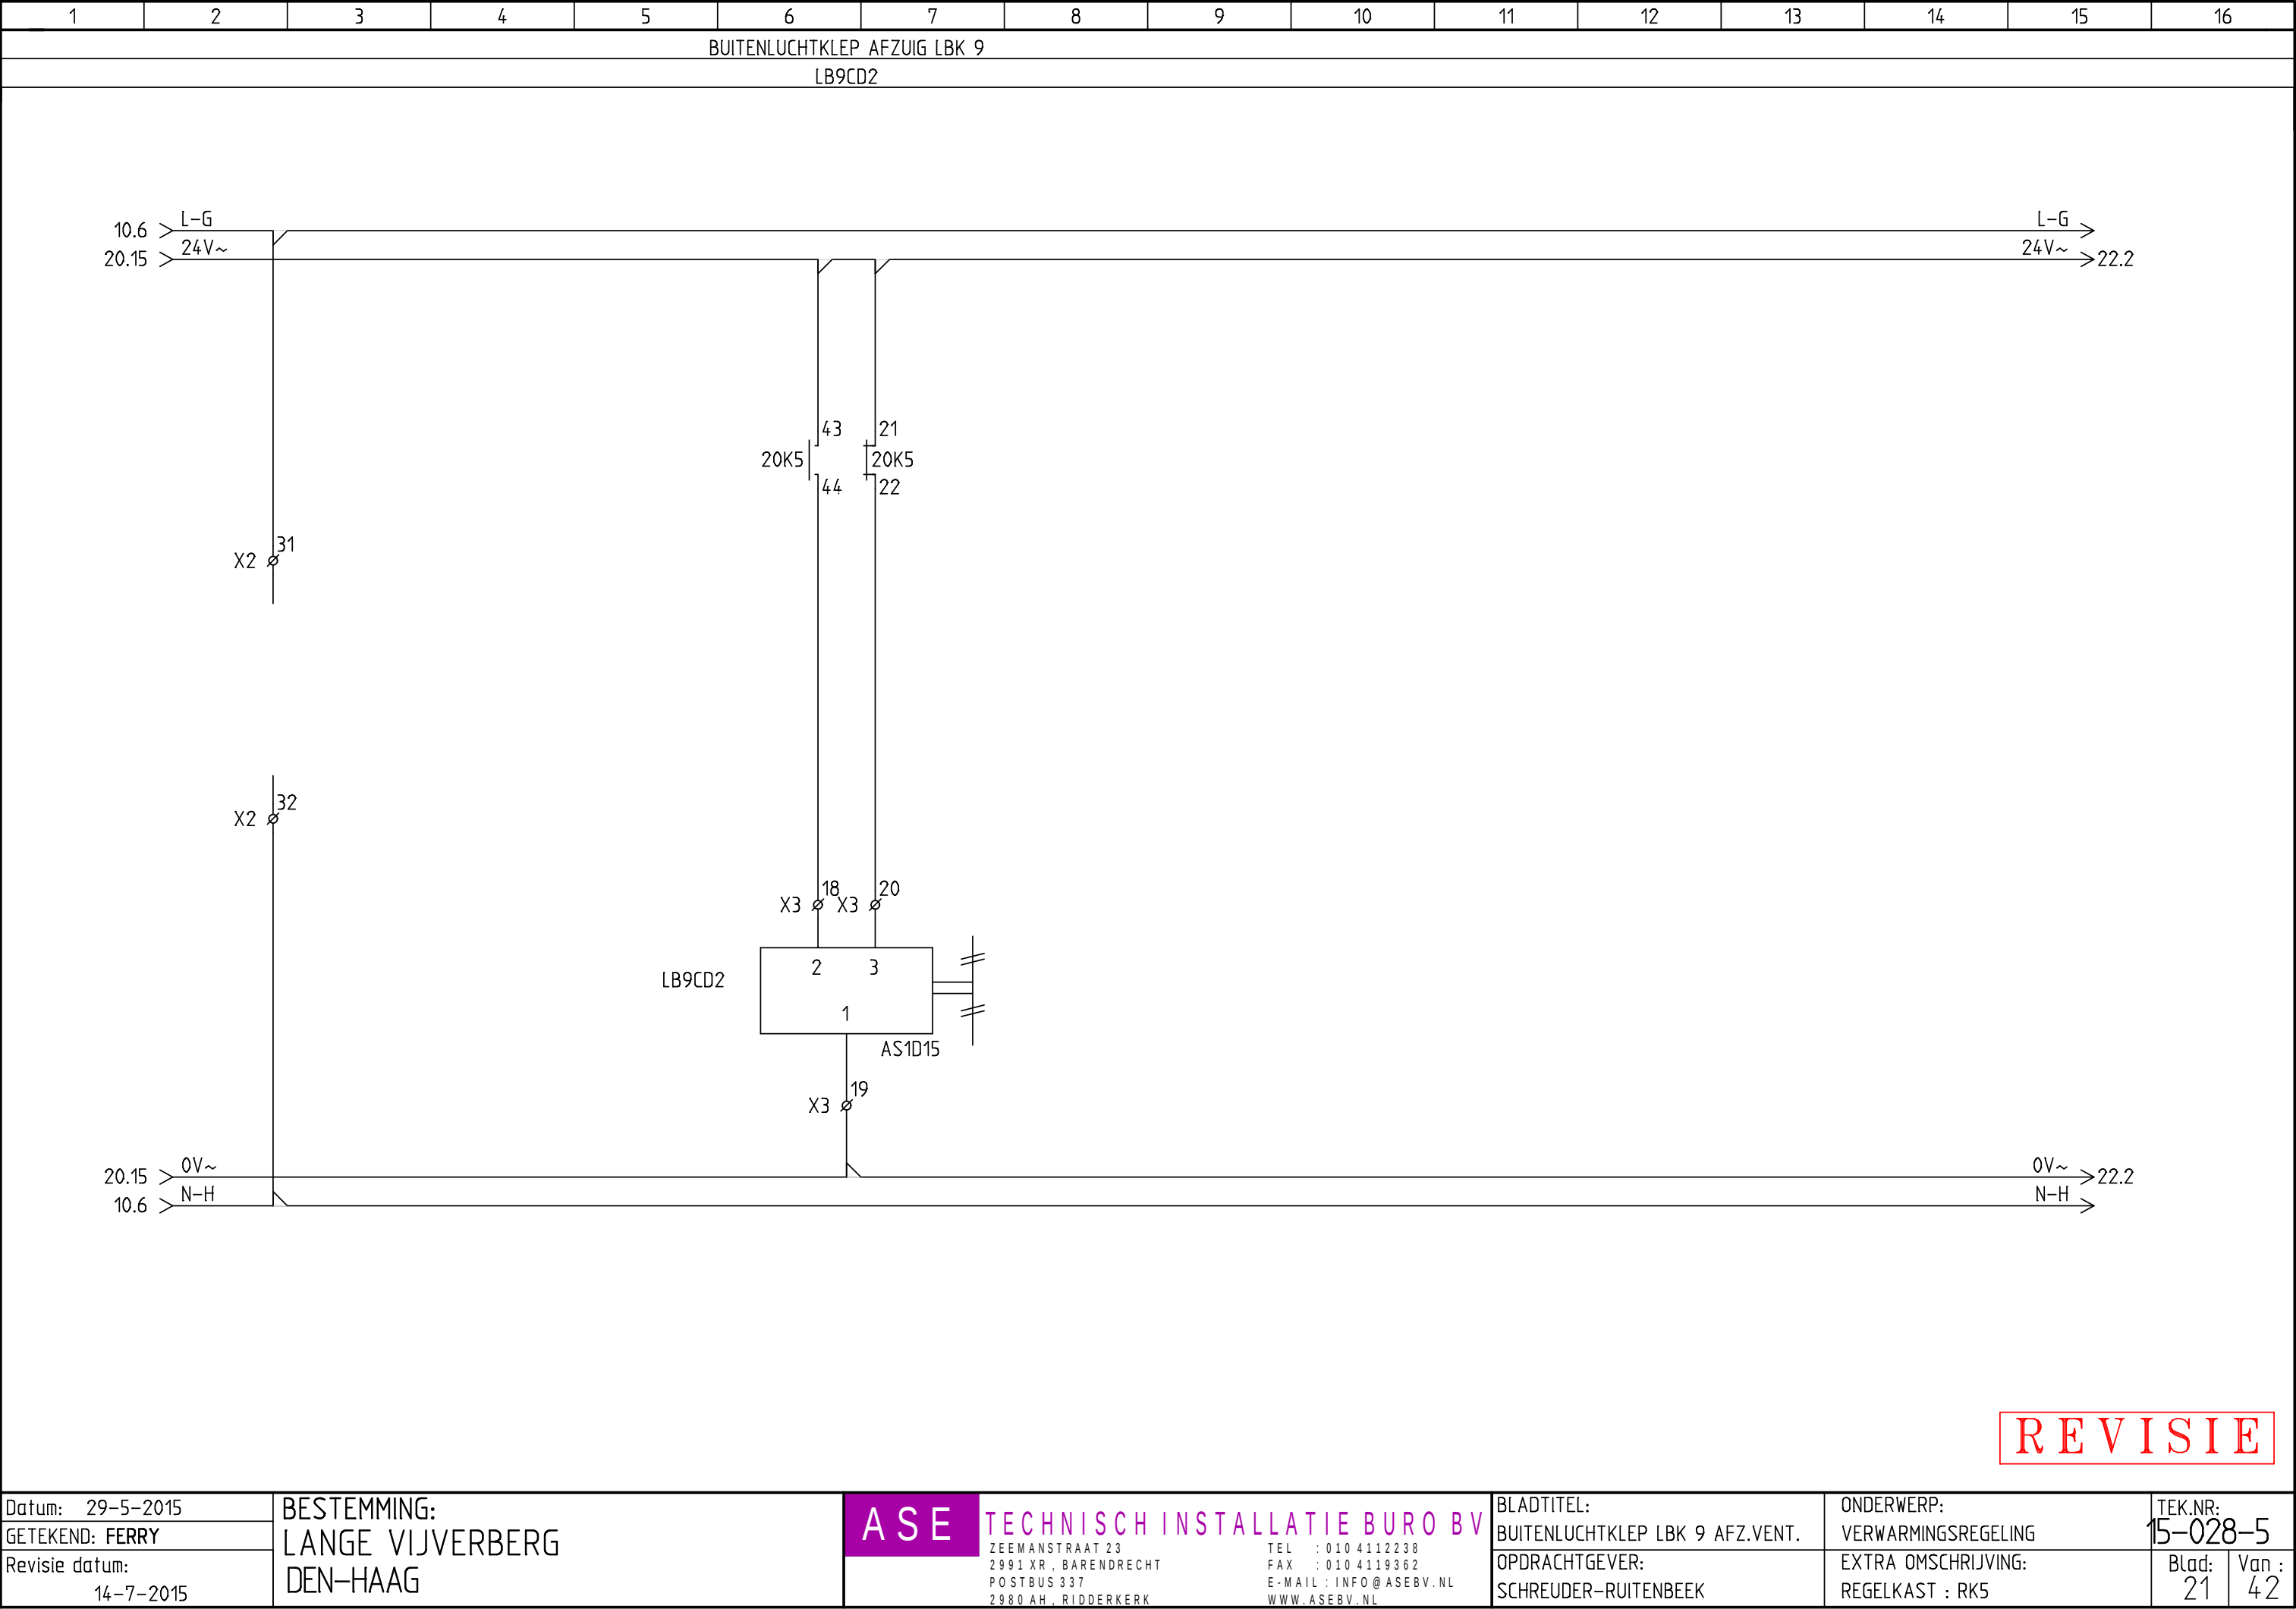

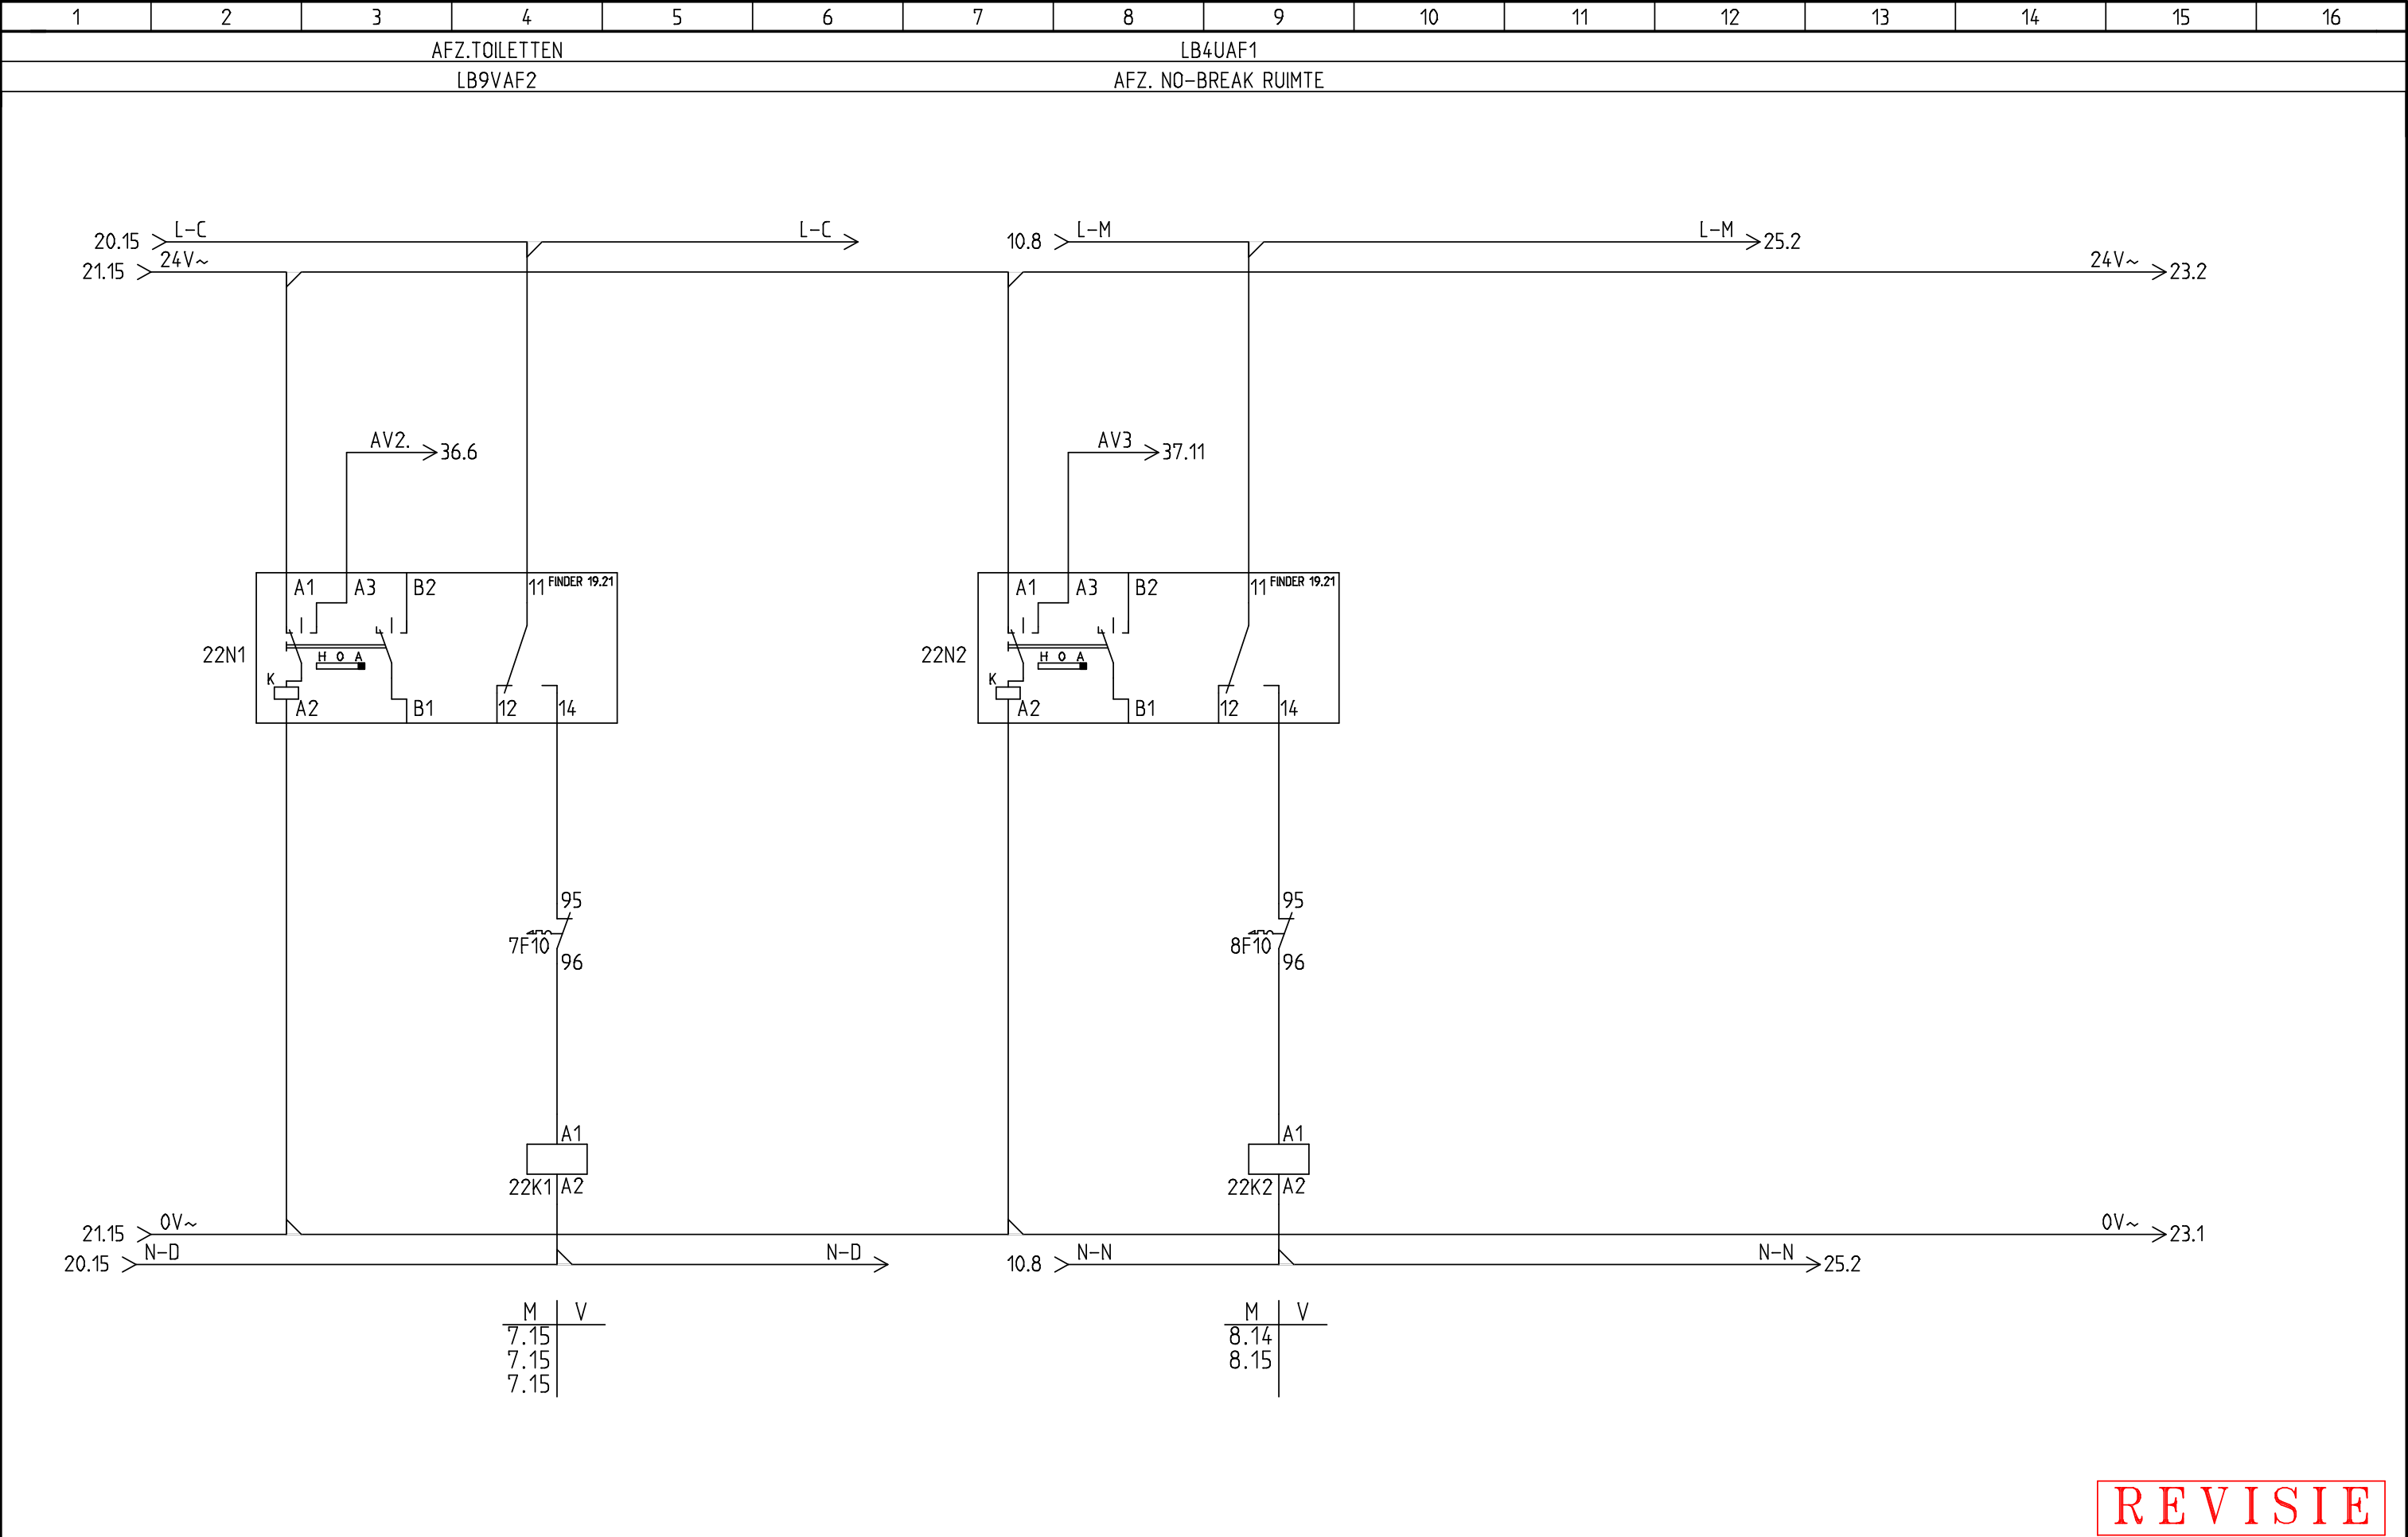

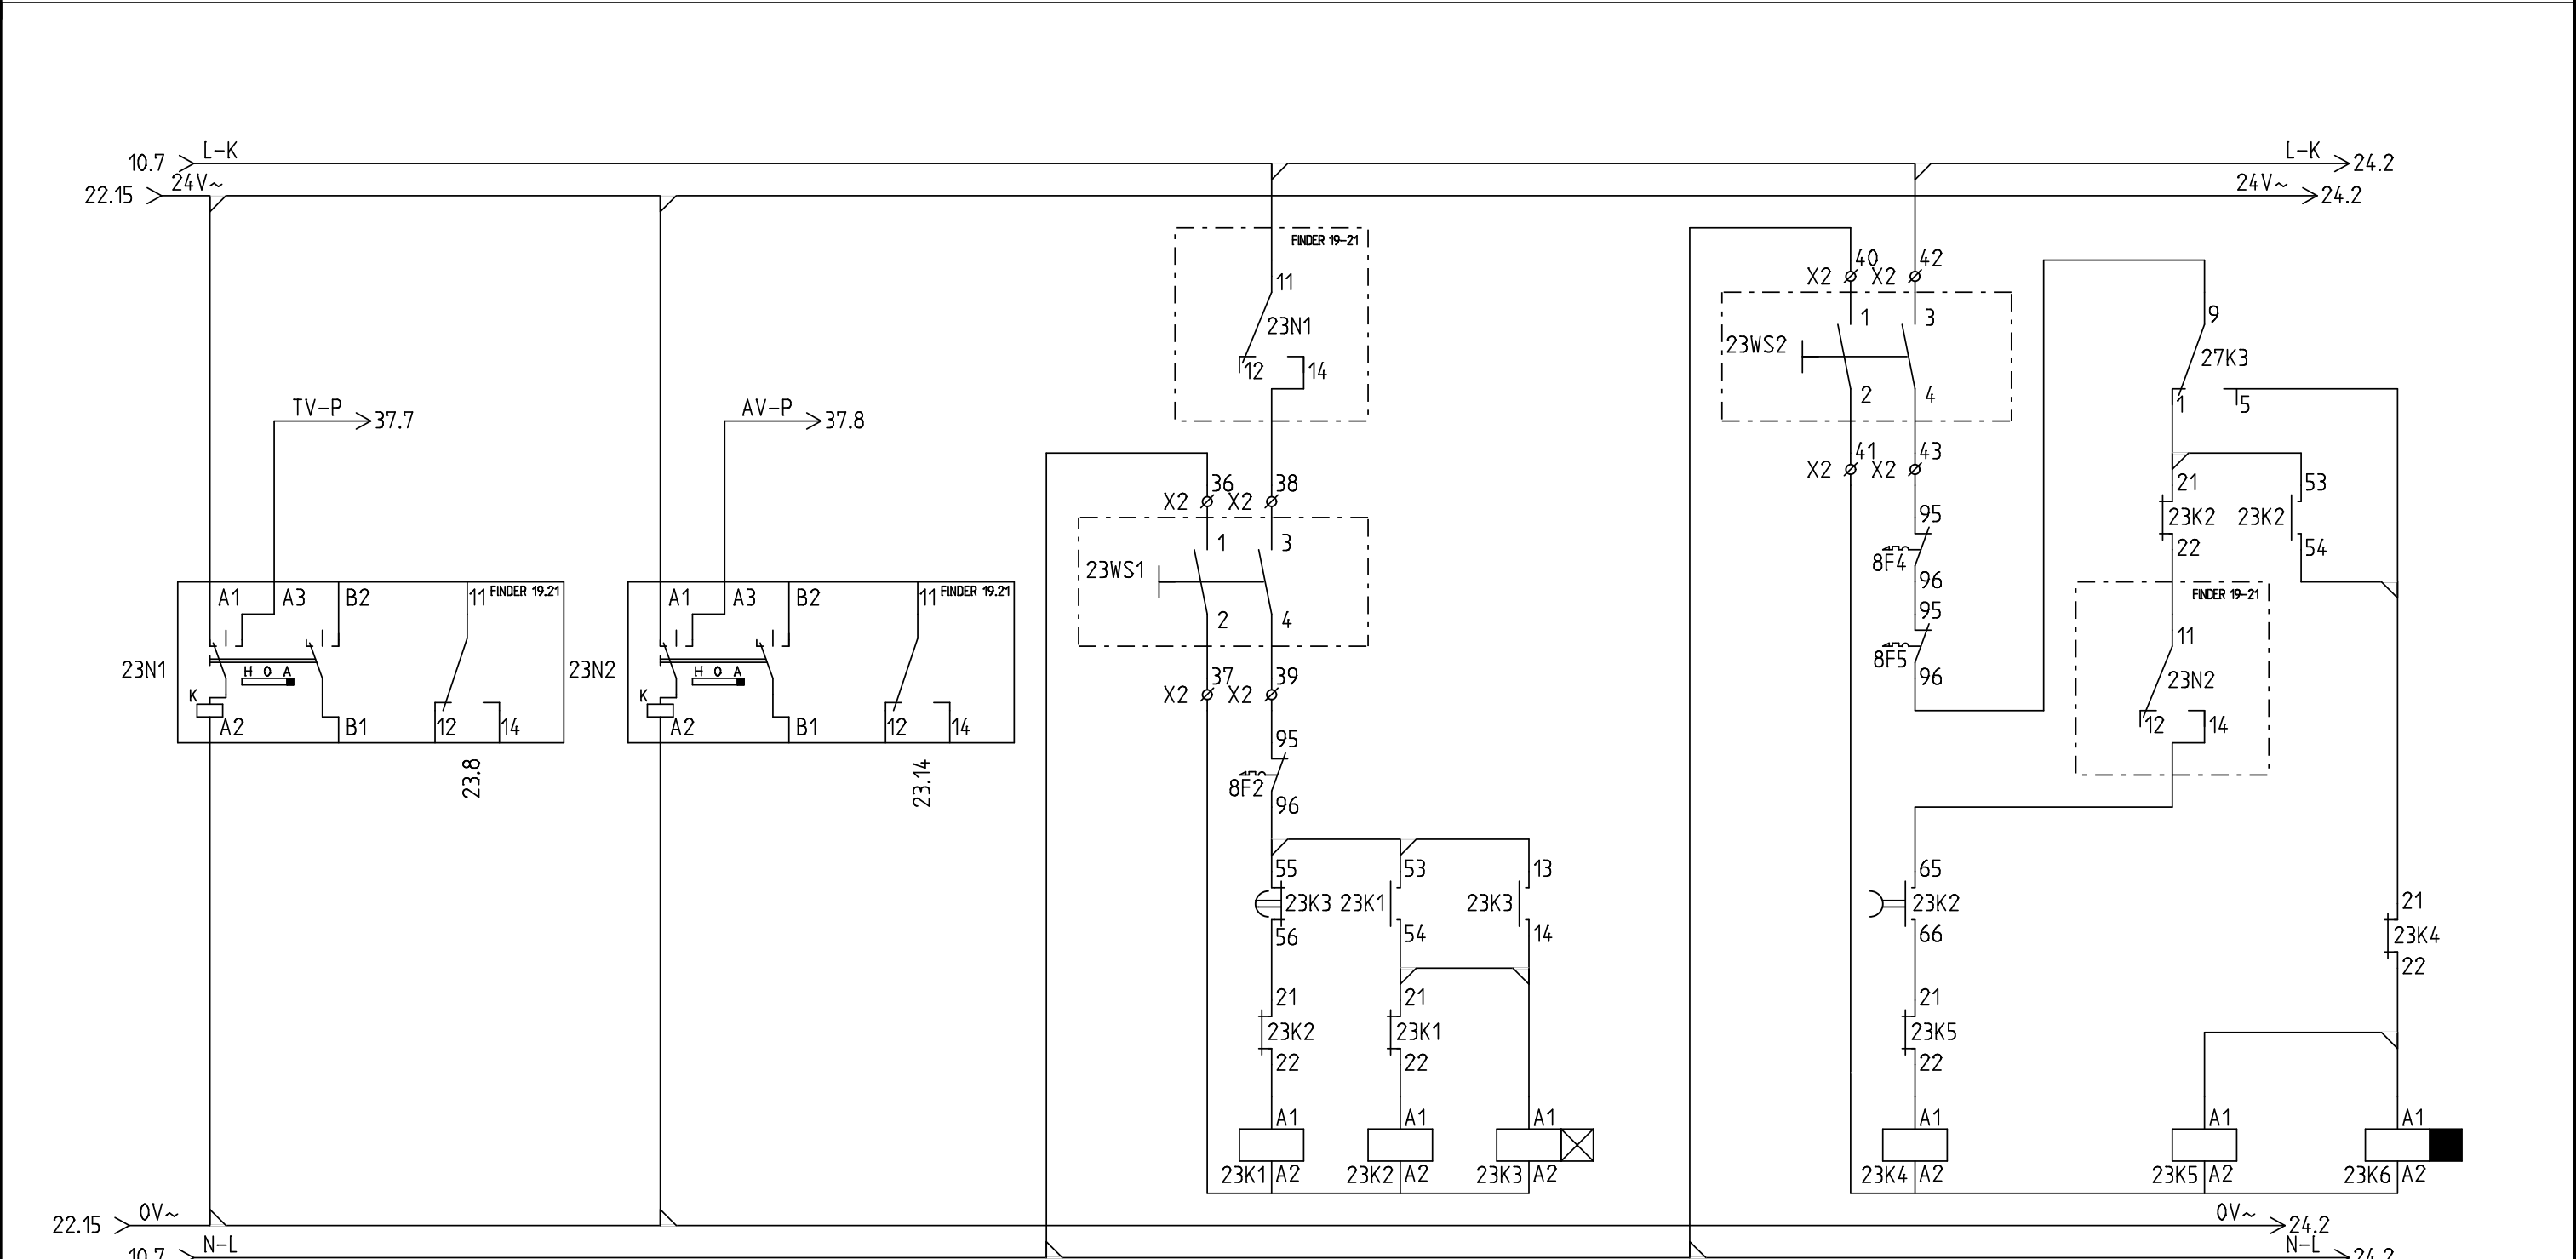


M	V	M	V	M	V
8.4	23.9	8.3	23.8	8.1	23.8
8.4		8.3	23.14	8.2	
8.5		8.3		8.2	
23.9		23.15		23.10	
		23.12			

M	V
8.6	23.15
8.7	
8.7	

M	V	M	V
8.5	23.12	8.8	
8.5		8.8	
8.6		8.8	

REVISIE

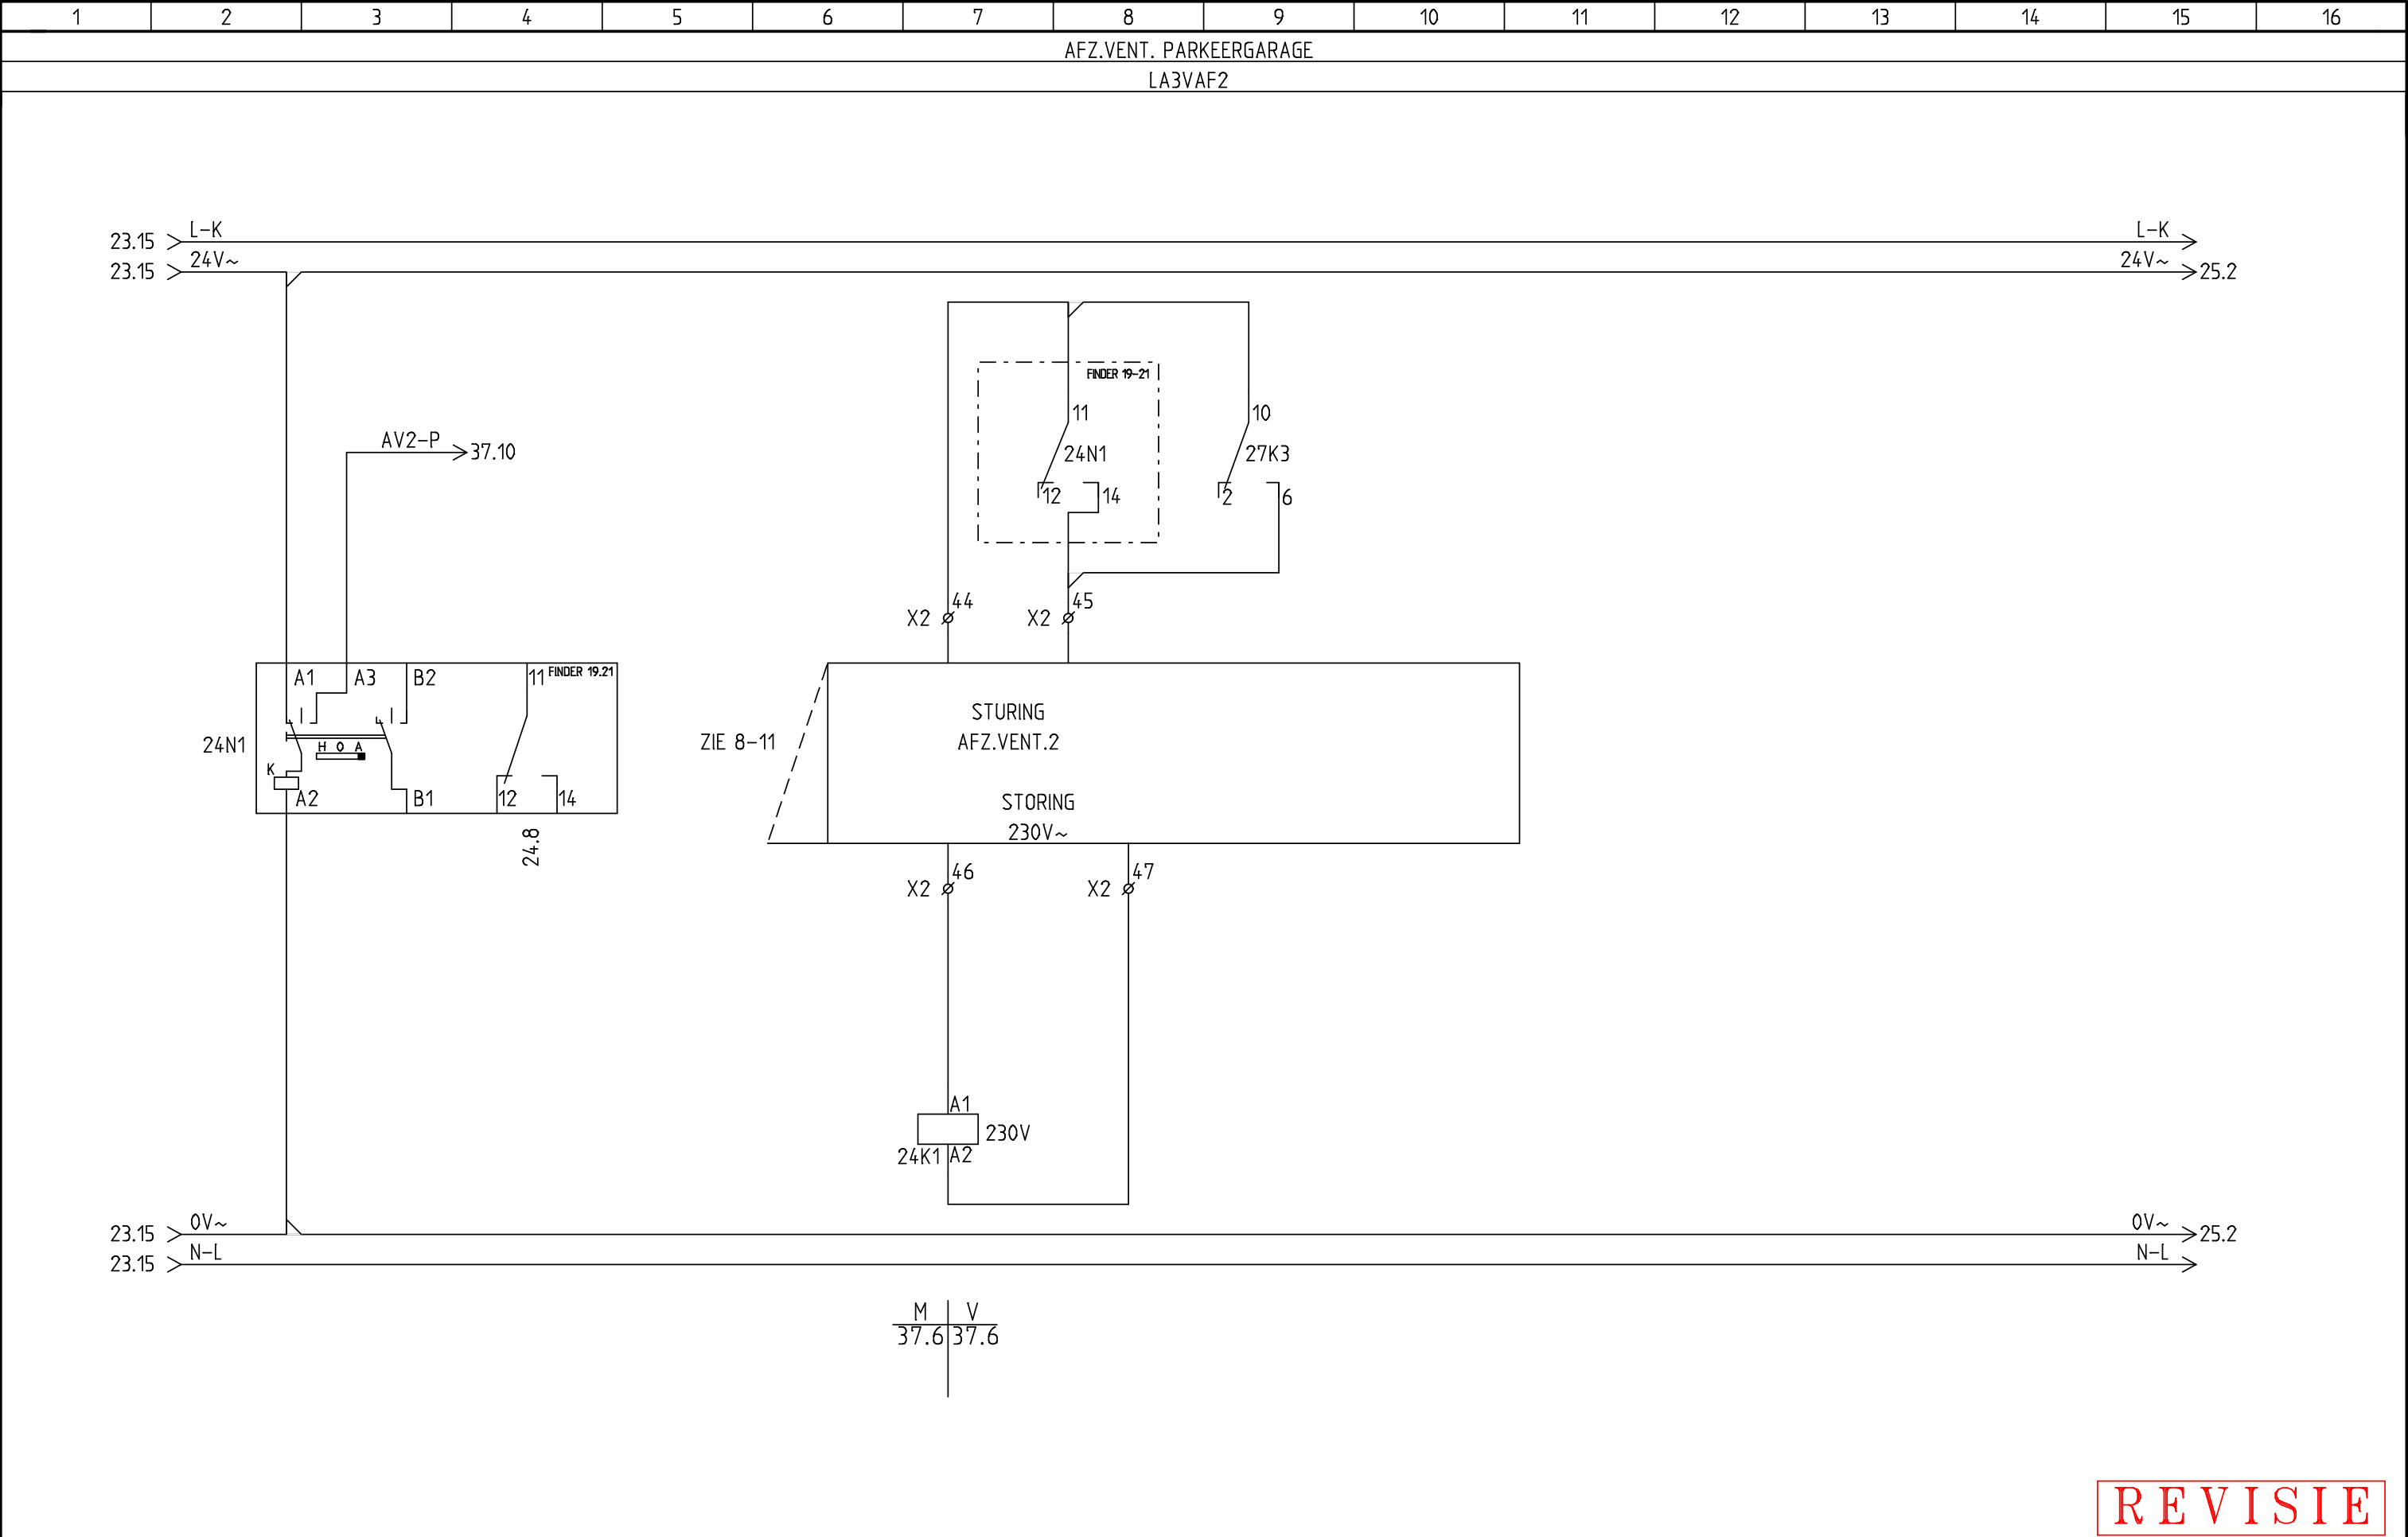

Datum: 29-5-2015
GETEKEND: FERRY
Revisie datum: 14-7-2015

BESTEMMING:
LANGE VIJVERBERG
DEN-HAAG

ASE

TECHNISCH INSTALLATIE BURO BV

ZEEMANSTRAAT 23
2991 XR, BARENDRECHT
POSTBUS 337
2980 AH, RIDDERKERK

TEL : 010 4112238
FAX : 010 4119362
E-MAIL : INFO@ASEBV.NL
WWW.ASEBV.NL

BLADTITEL:
BESTURING AFZ.VENT.2 PARKEERG.

OPDRACHTGEVER:
SCHREUDER-RUITENBEEK

ONDERWERP:
VERWARMINGSREGELING

EXTRA OMSCHRIJVING:
REGELKAST : RK5

TEK.NR:
15-028-5


Blad: 24
Van : 42

Plotblad: 24


van: 53


Plotdatum: 14-7-2015


Plottijd: 20:38:12

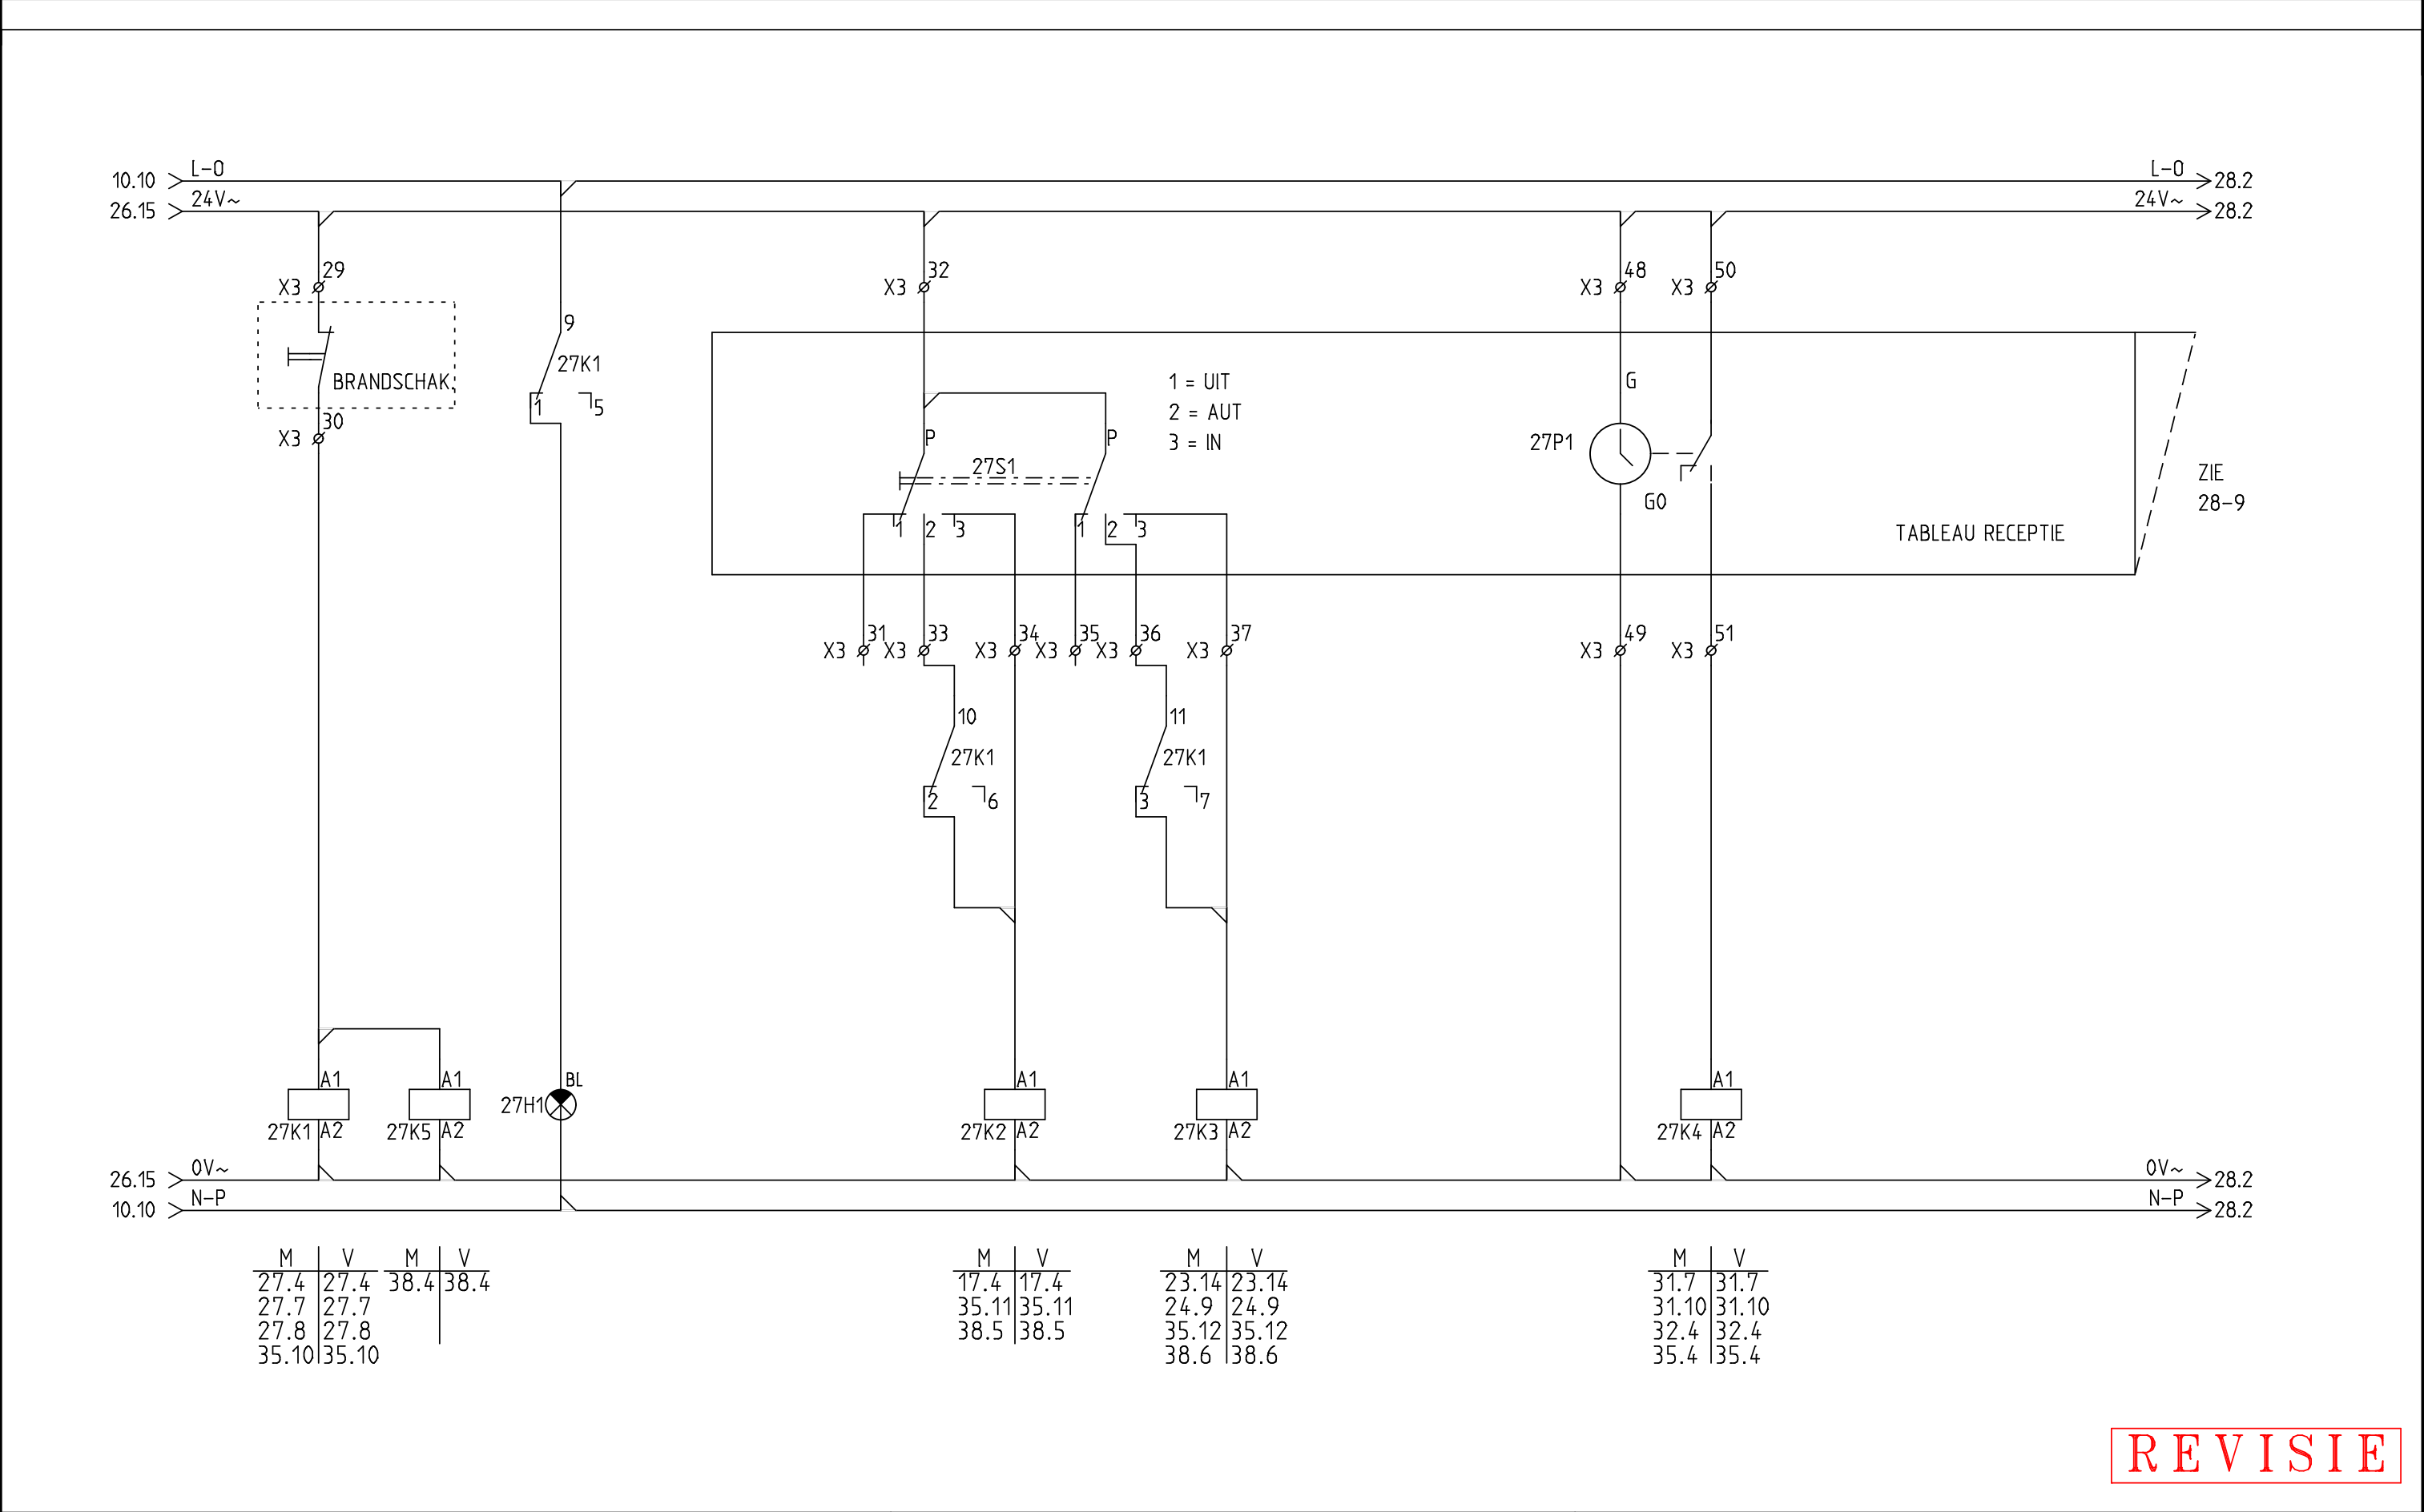


REVISIE

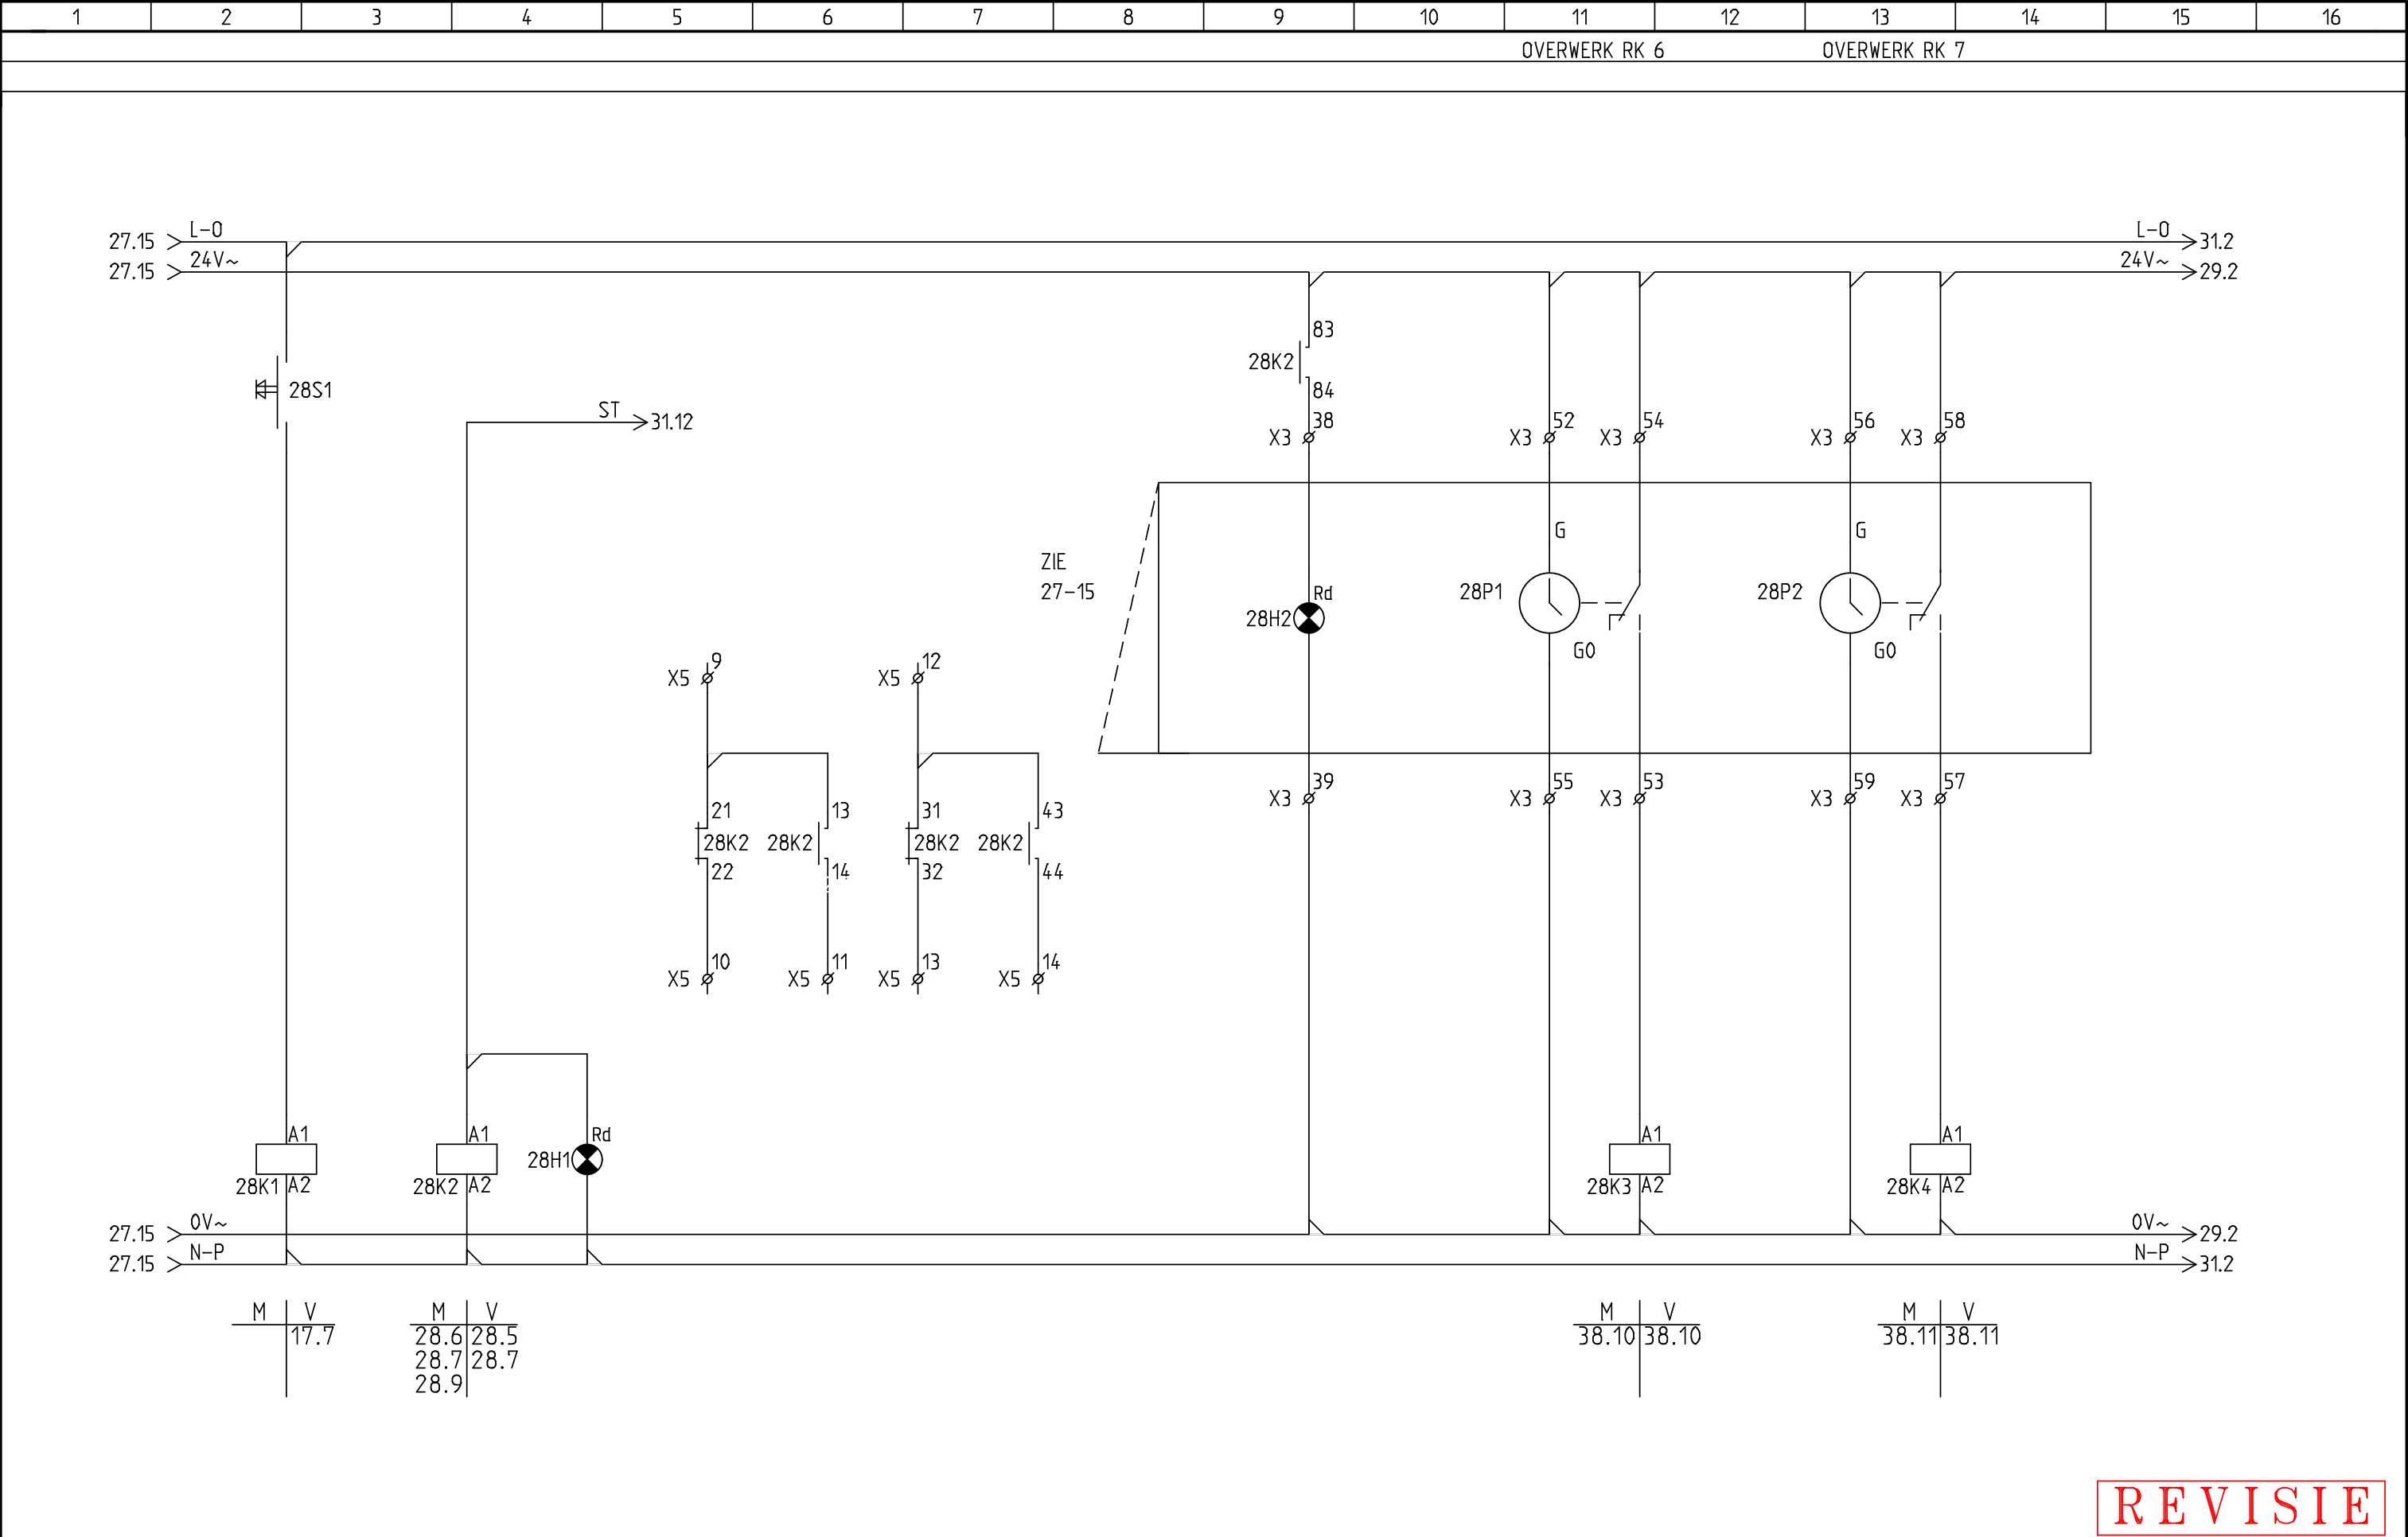


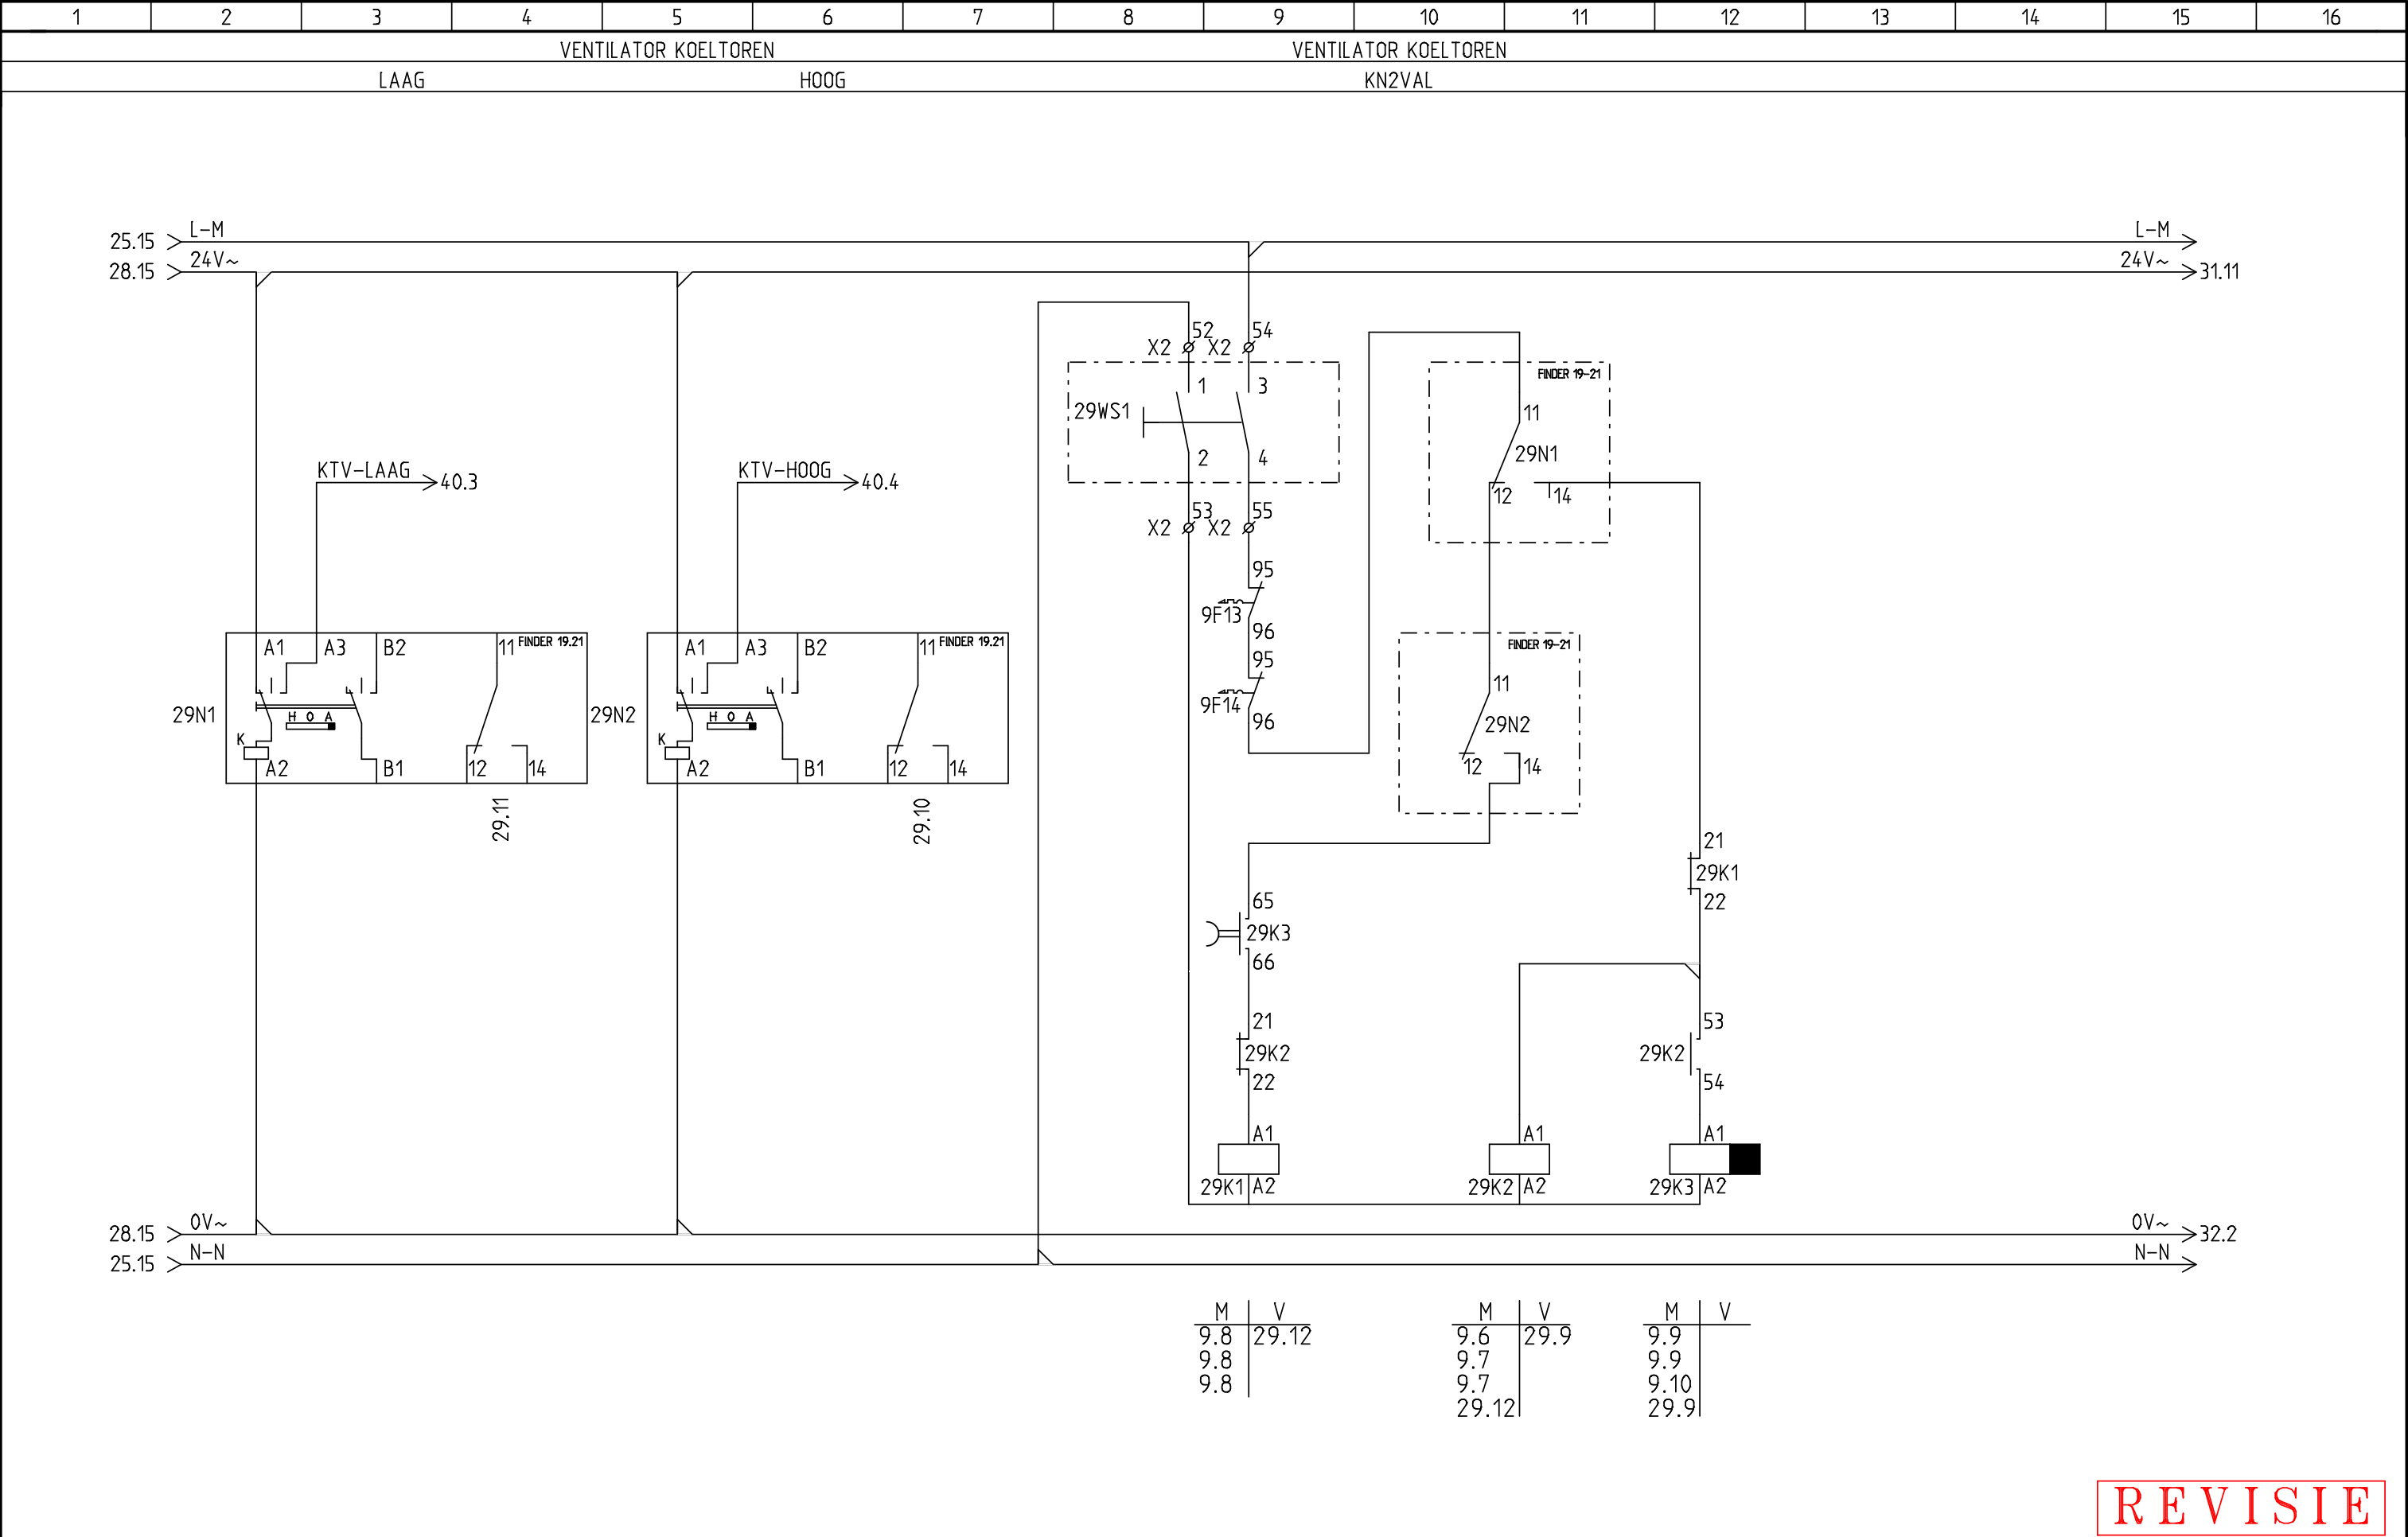


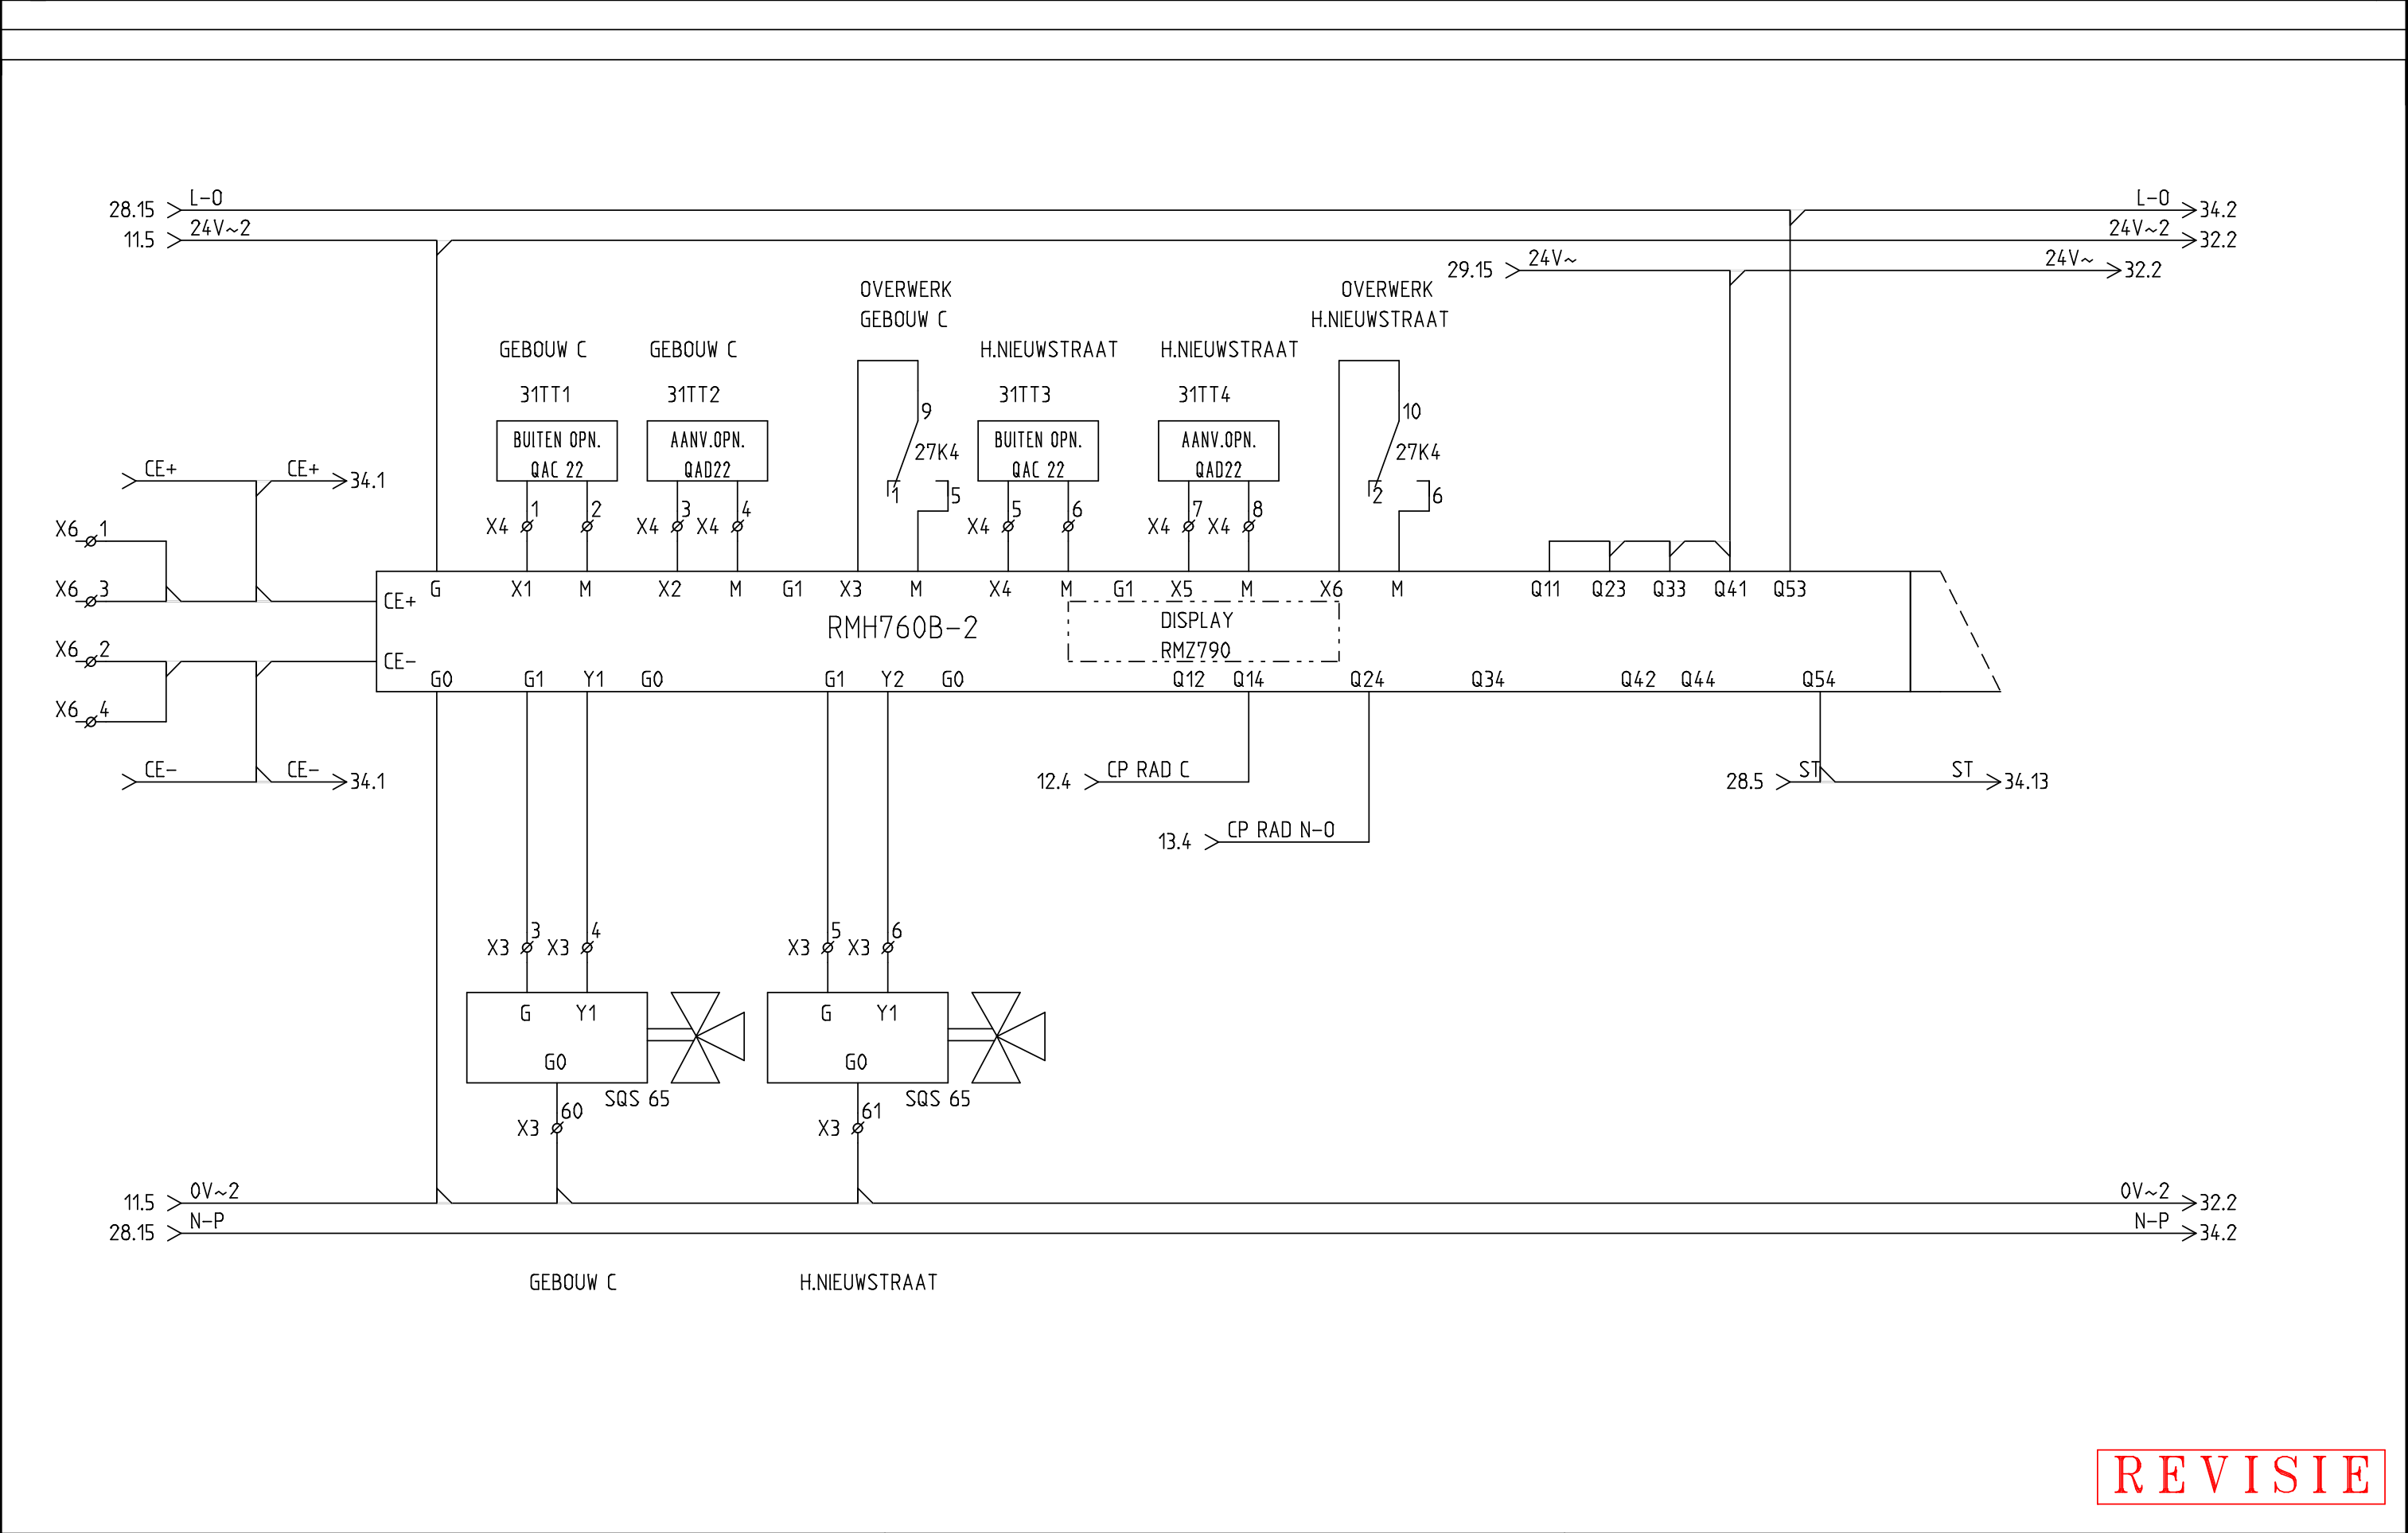


REVISIE

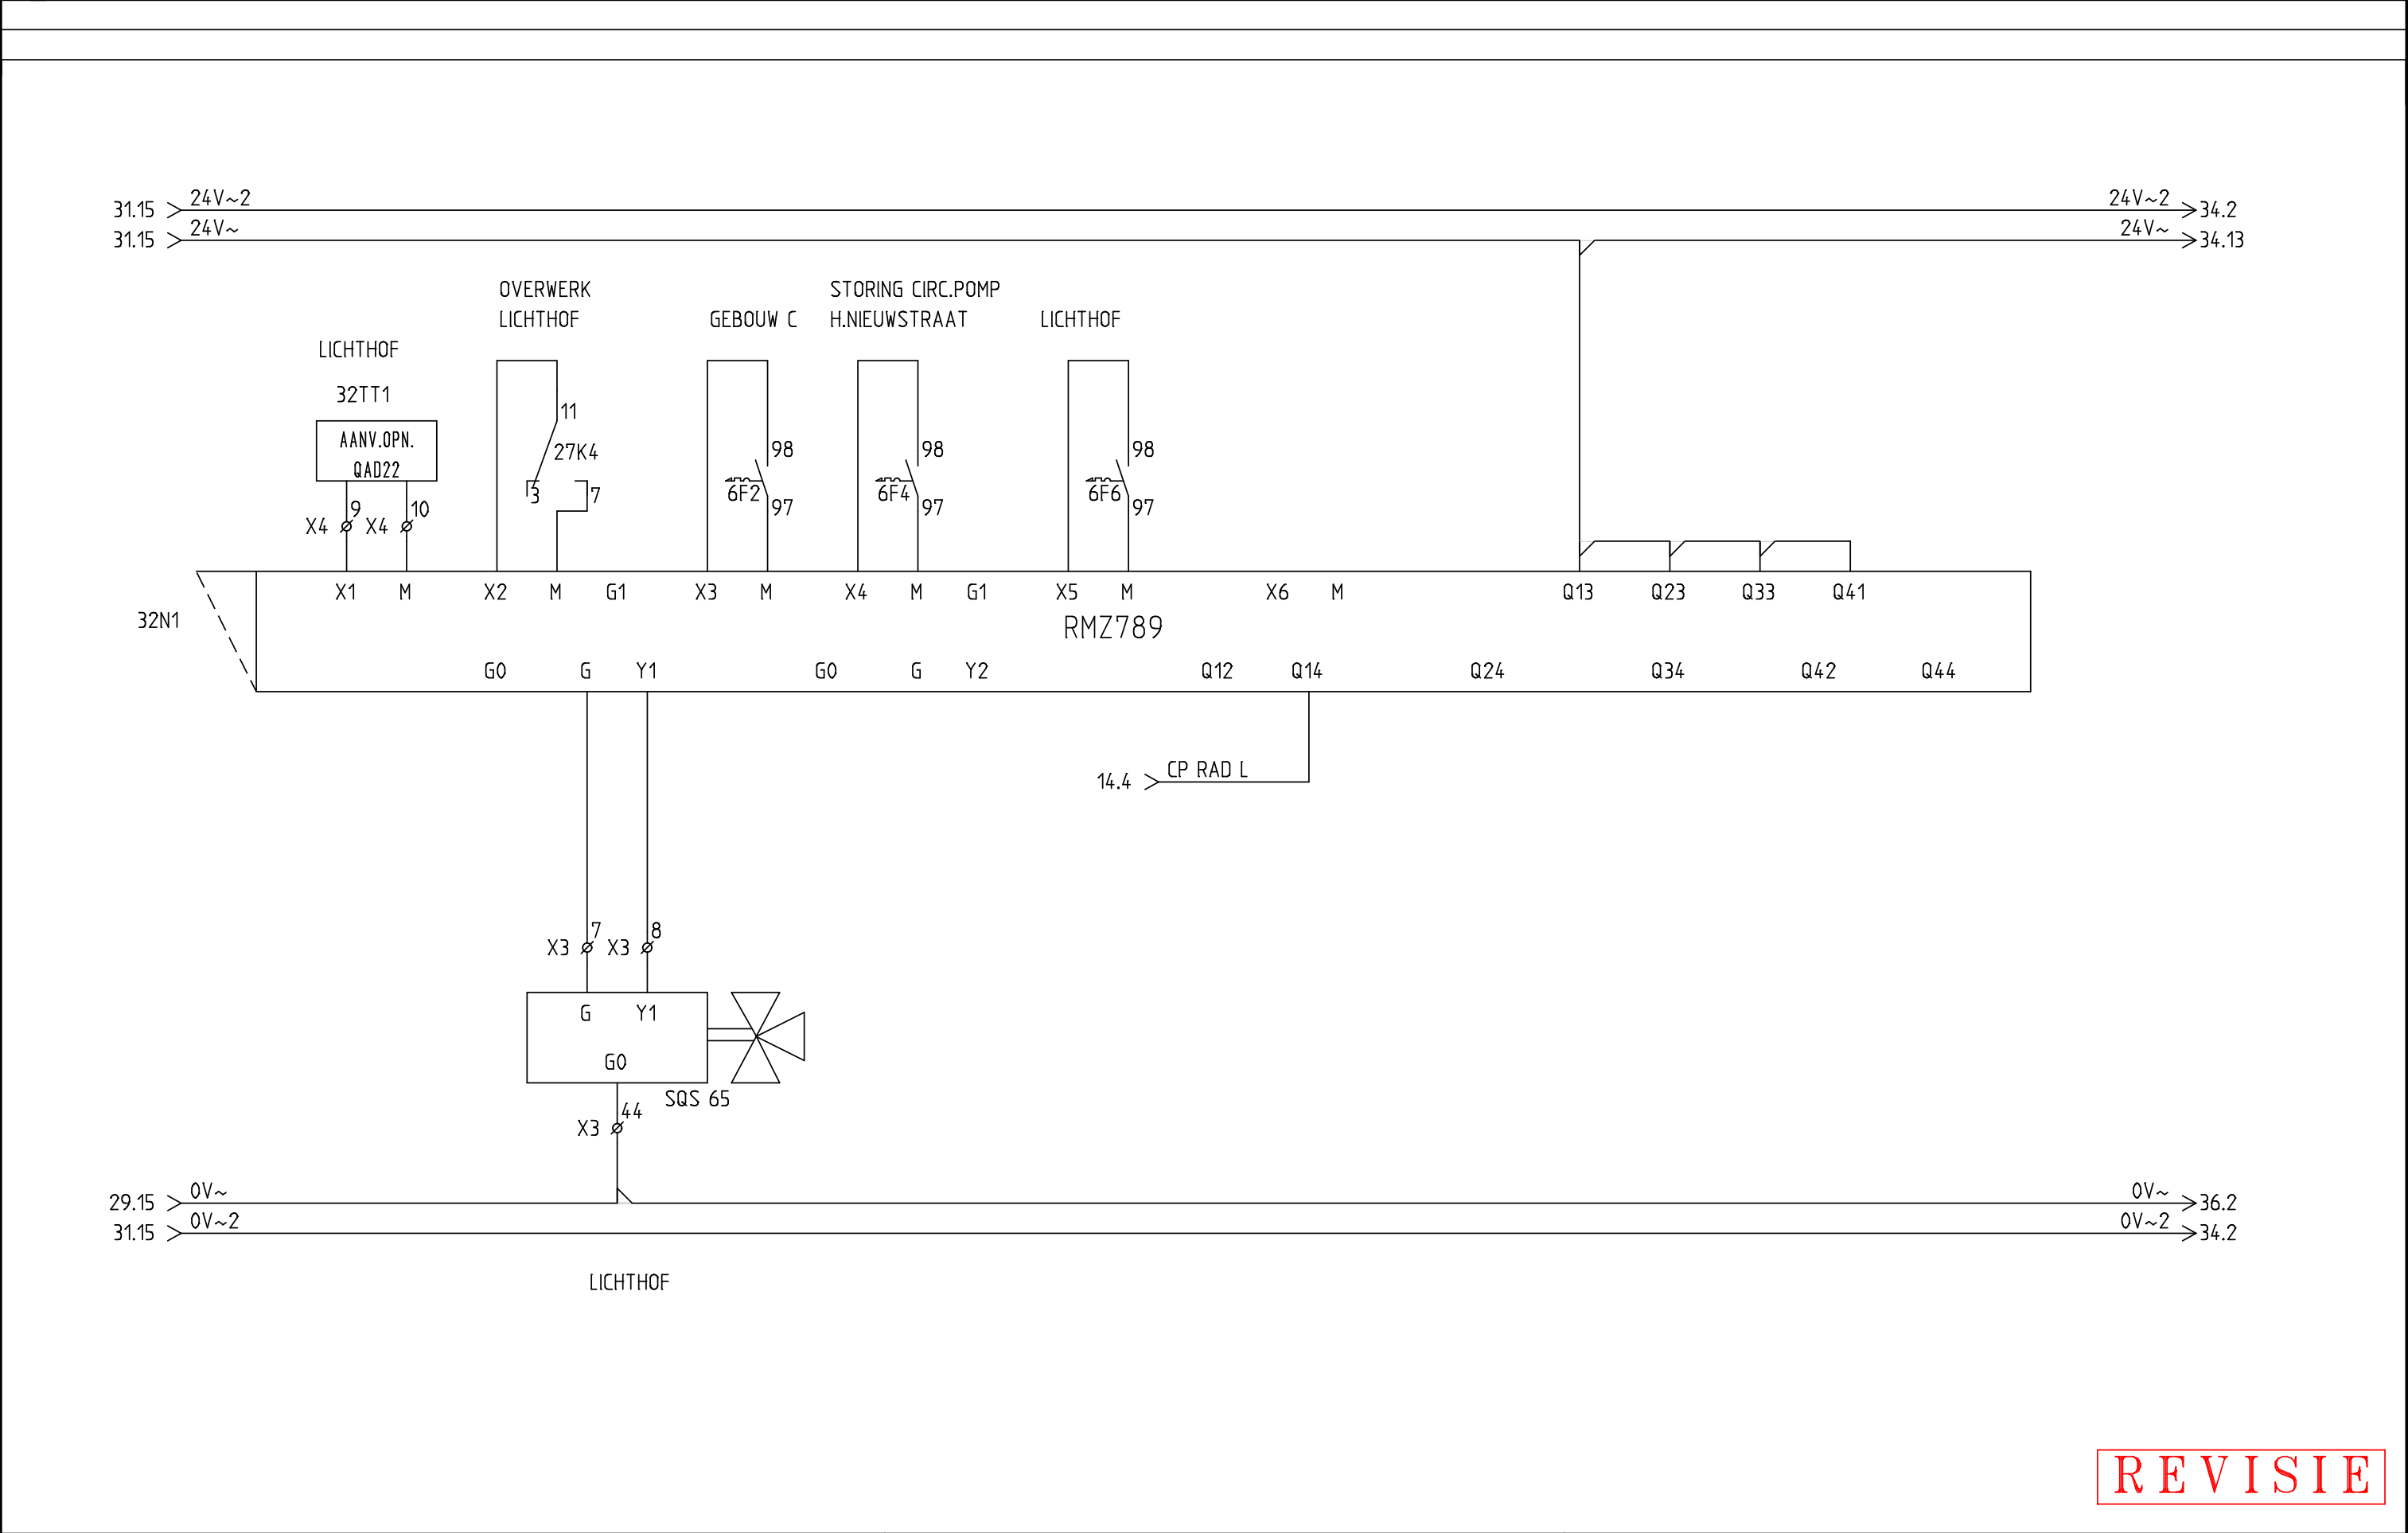

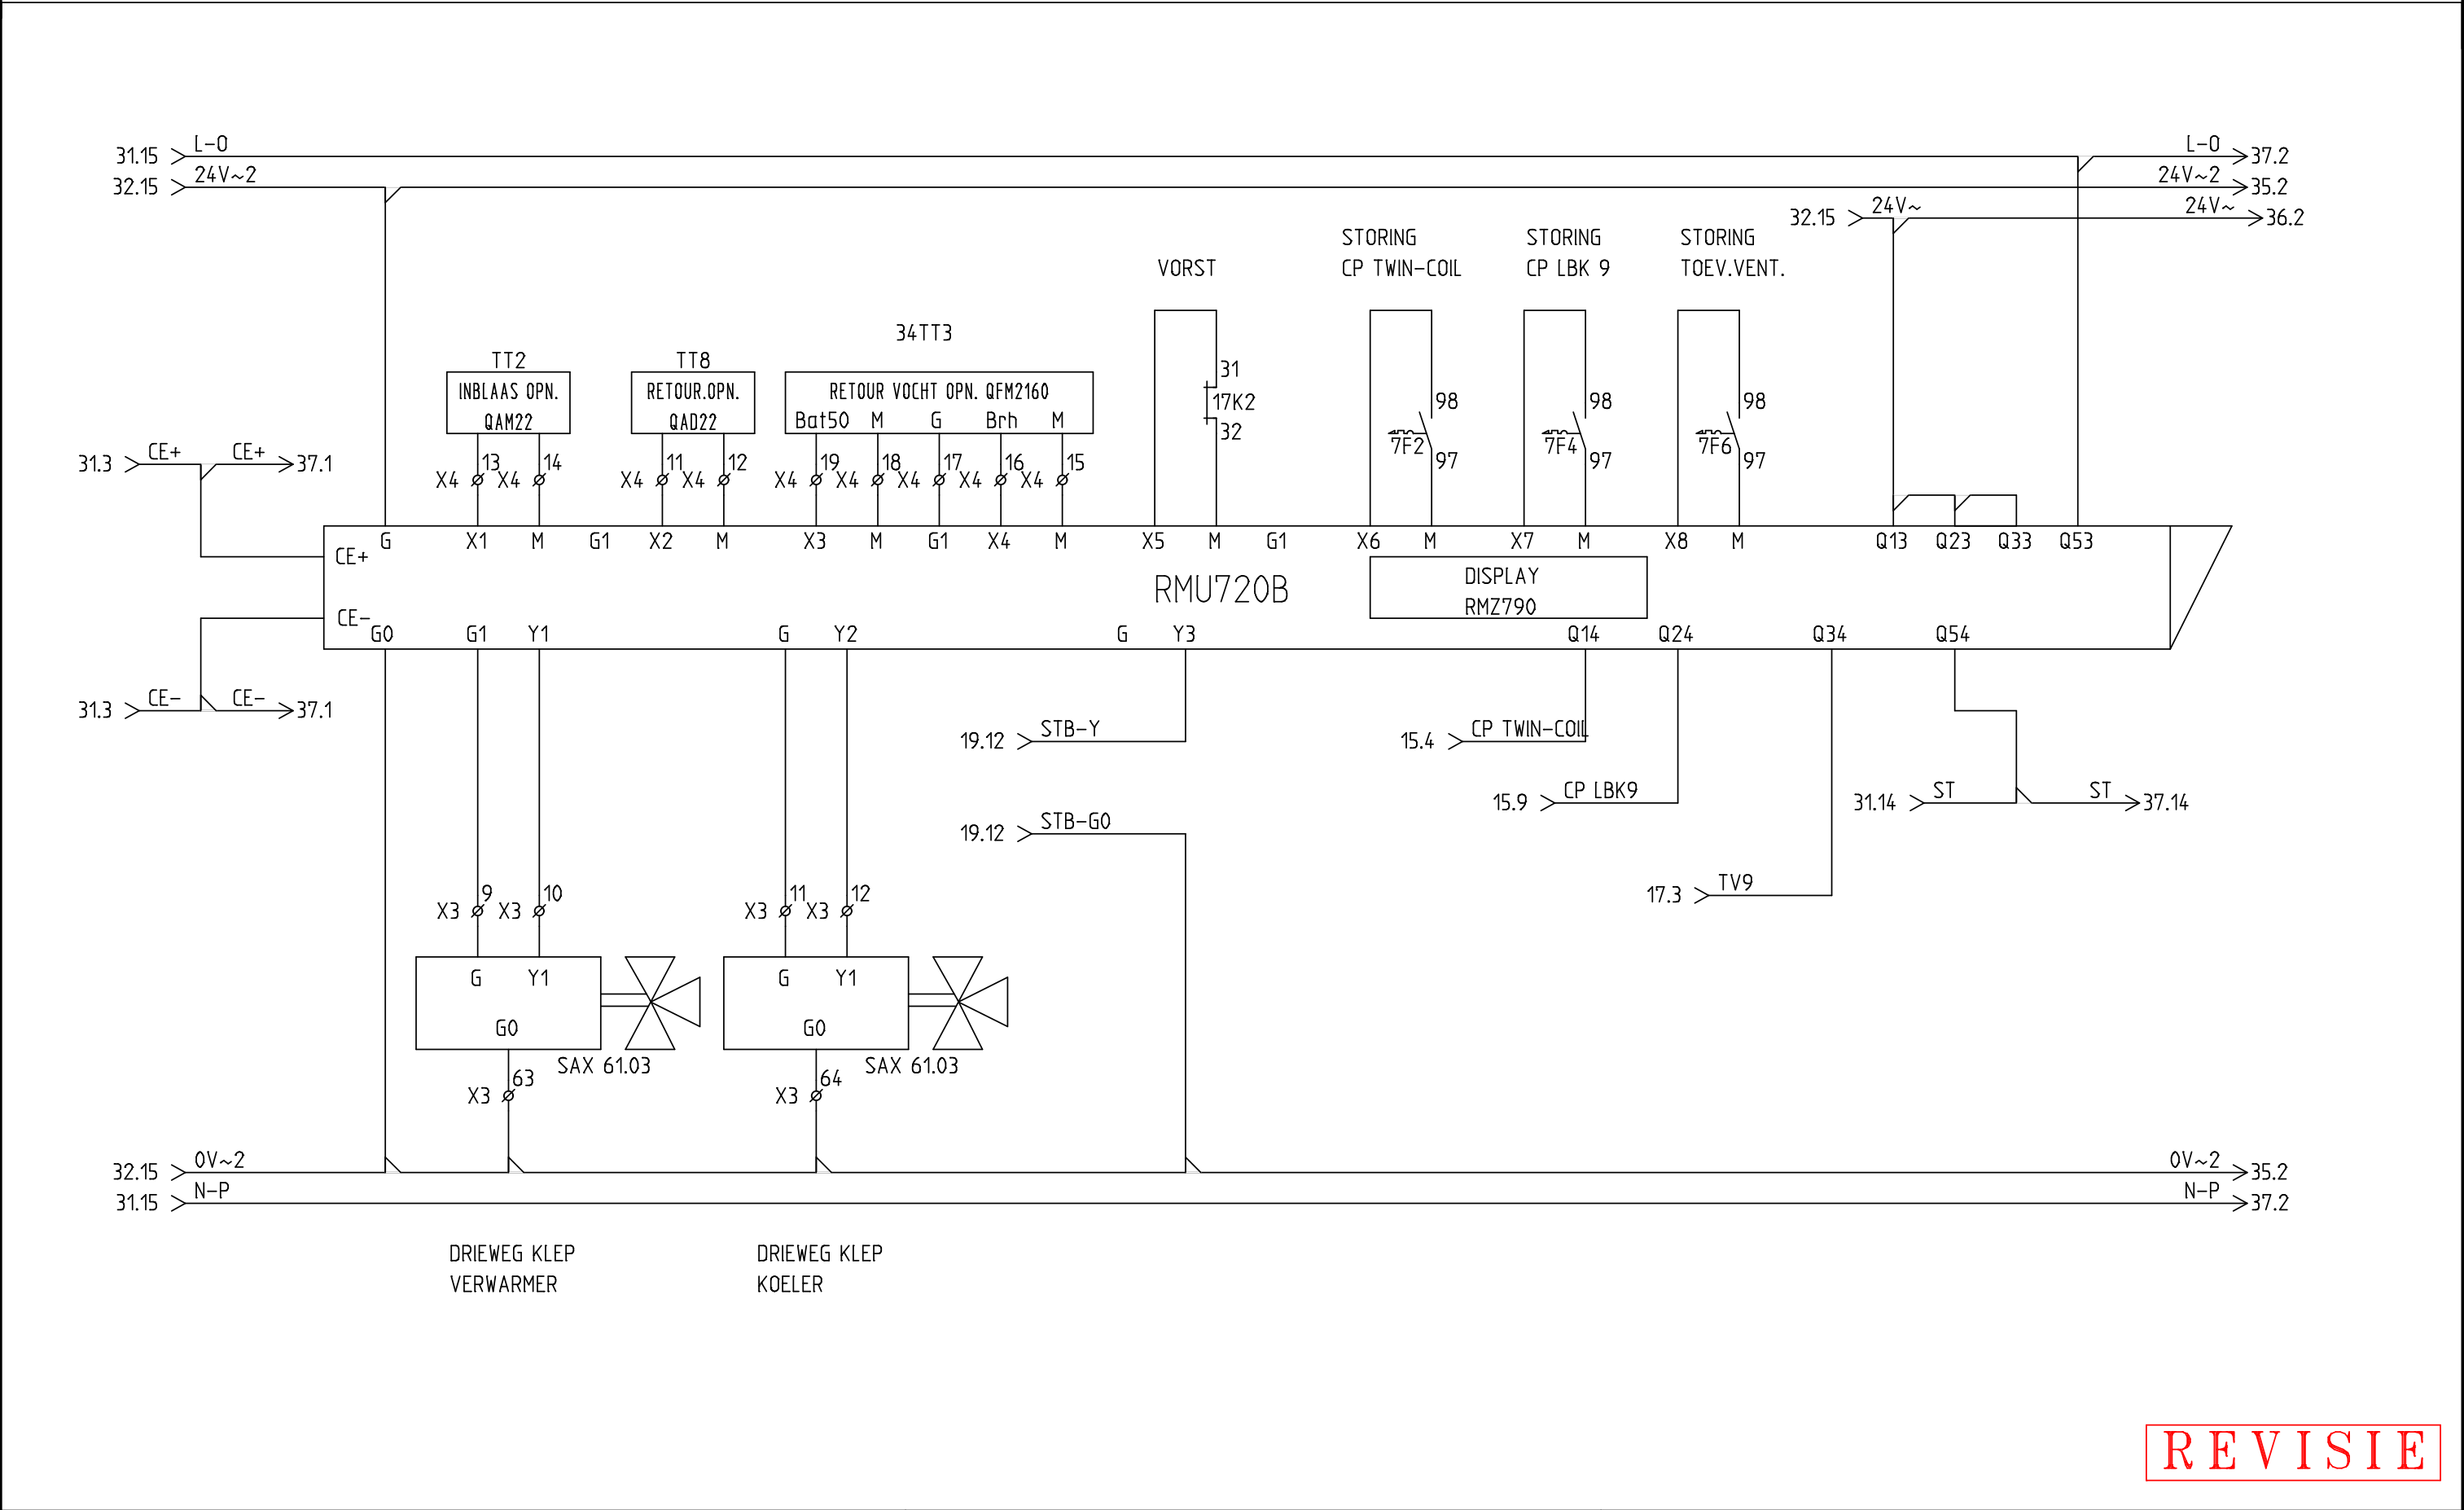


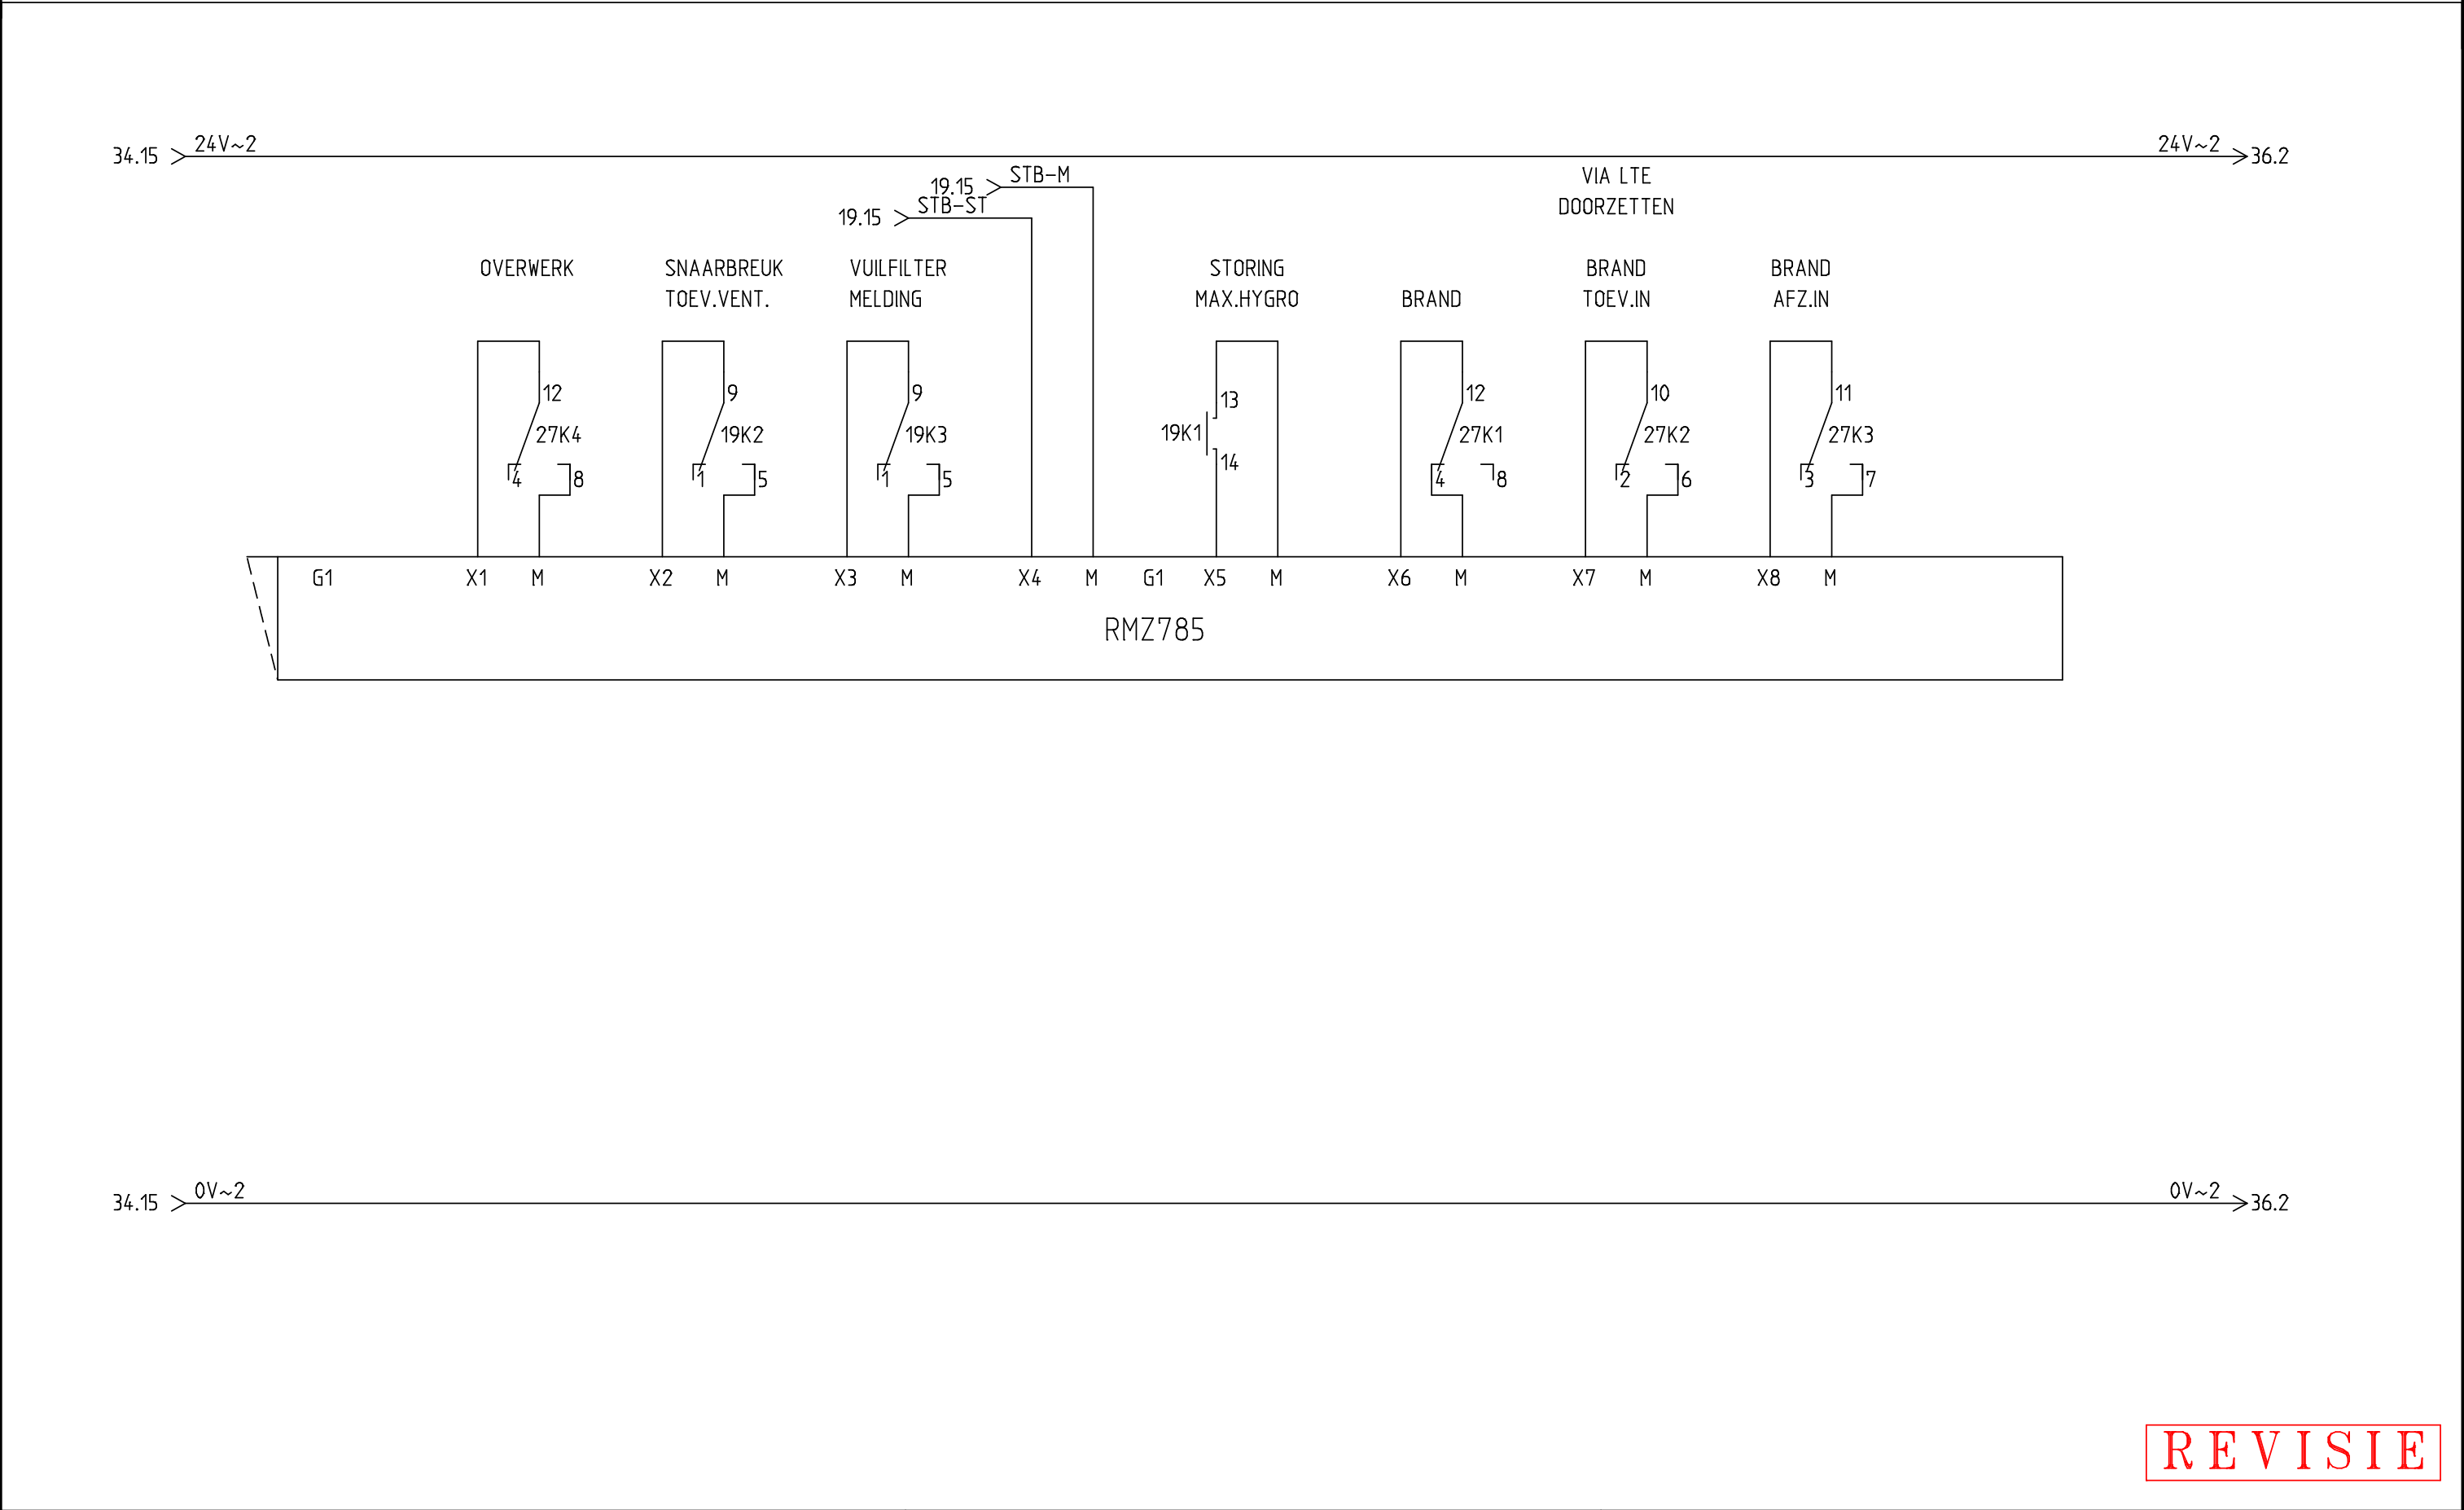


REVISIE

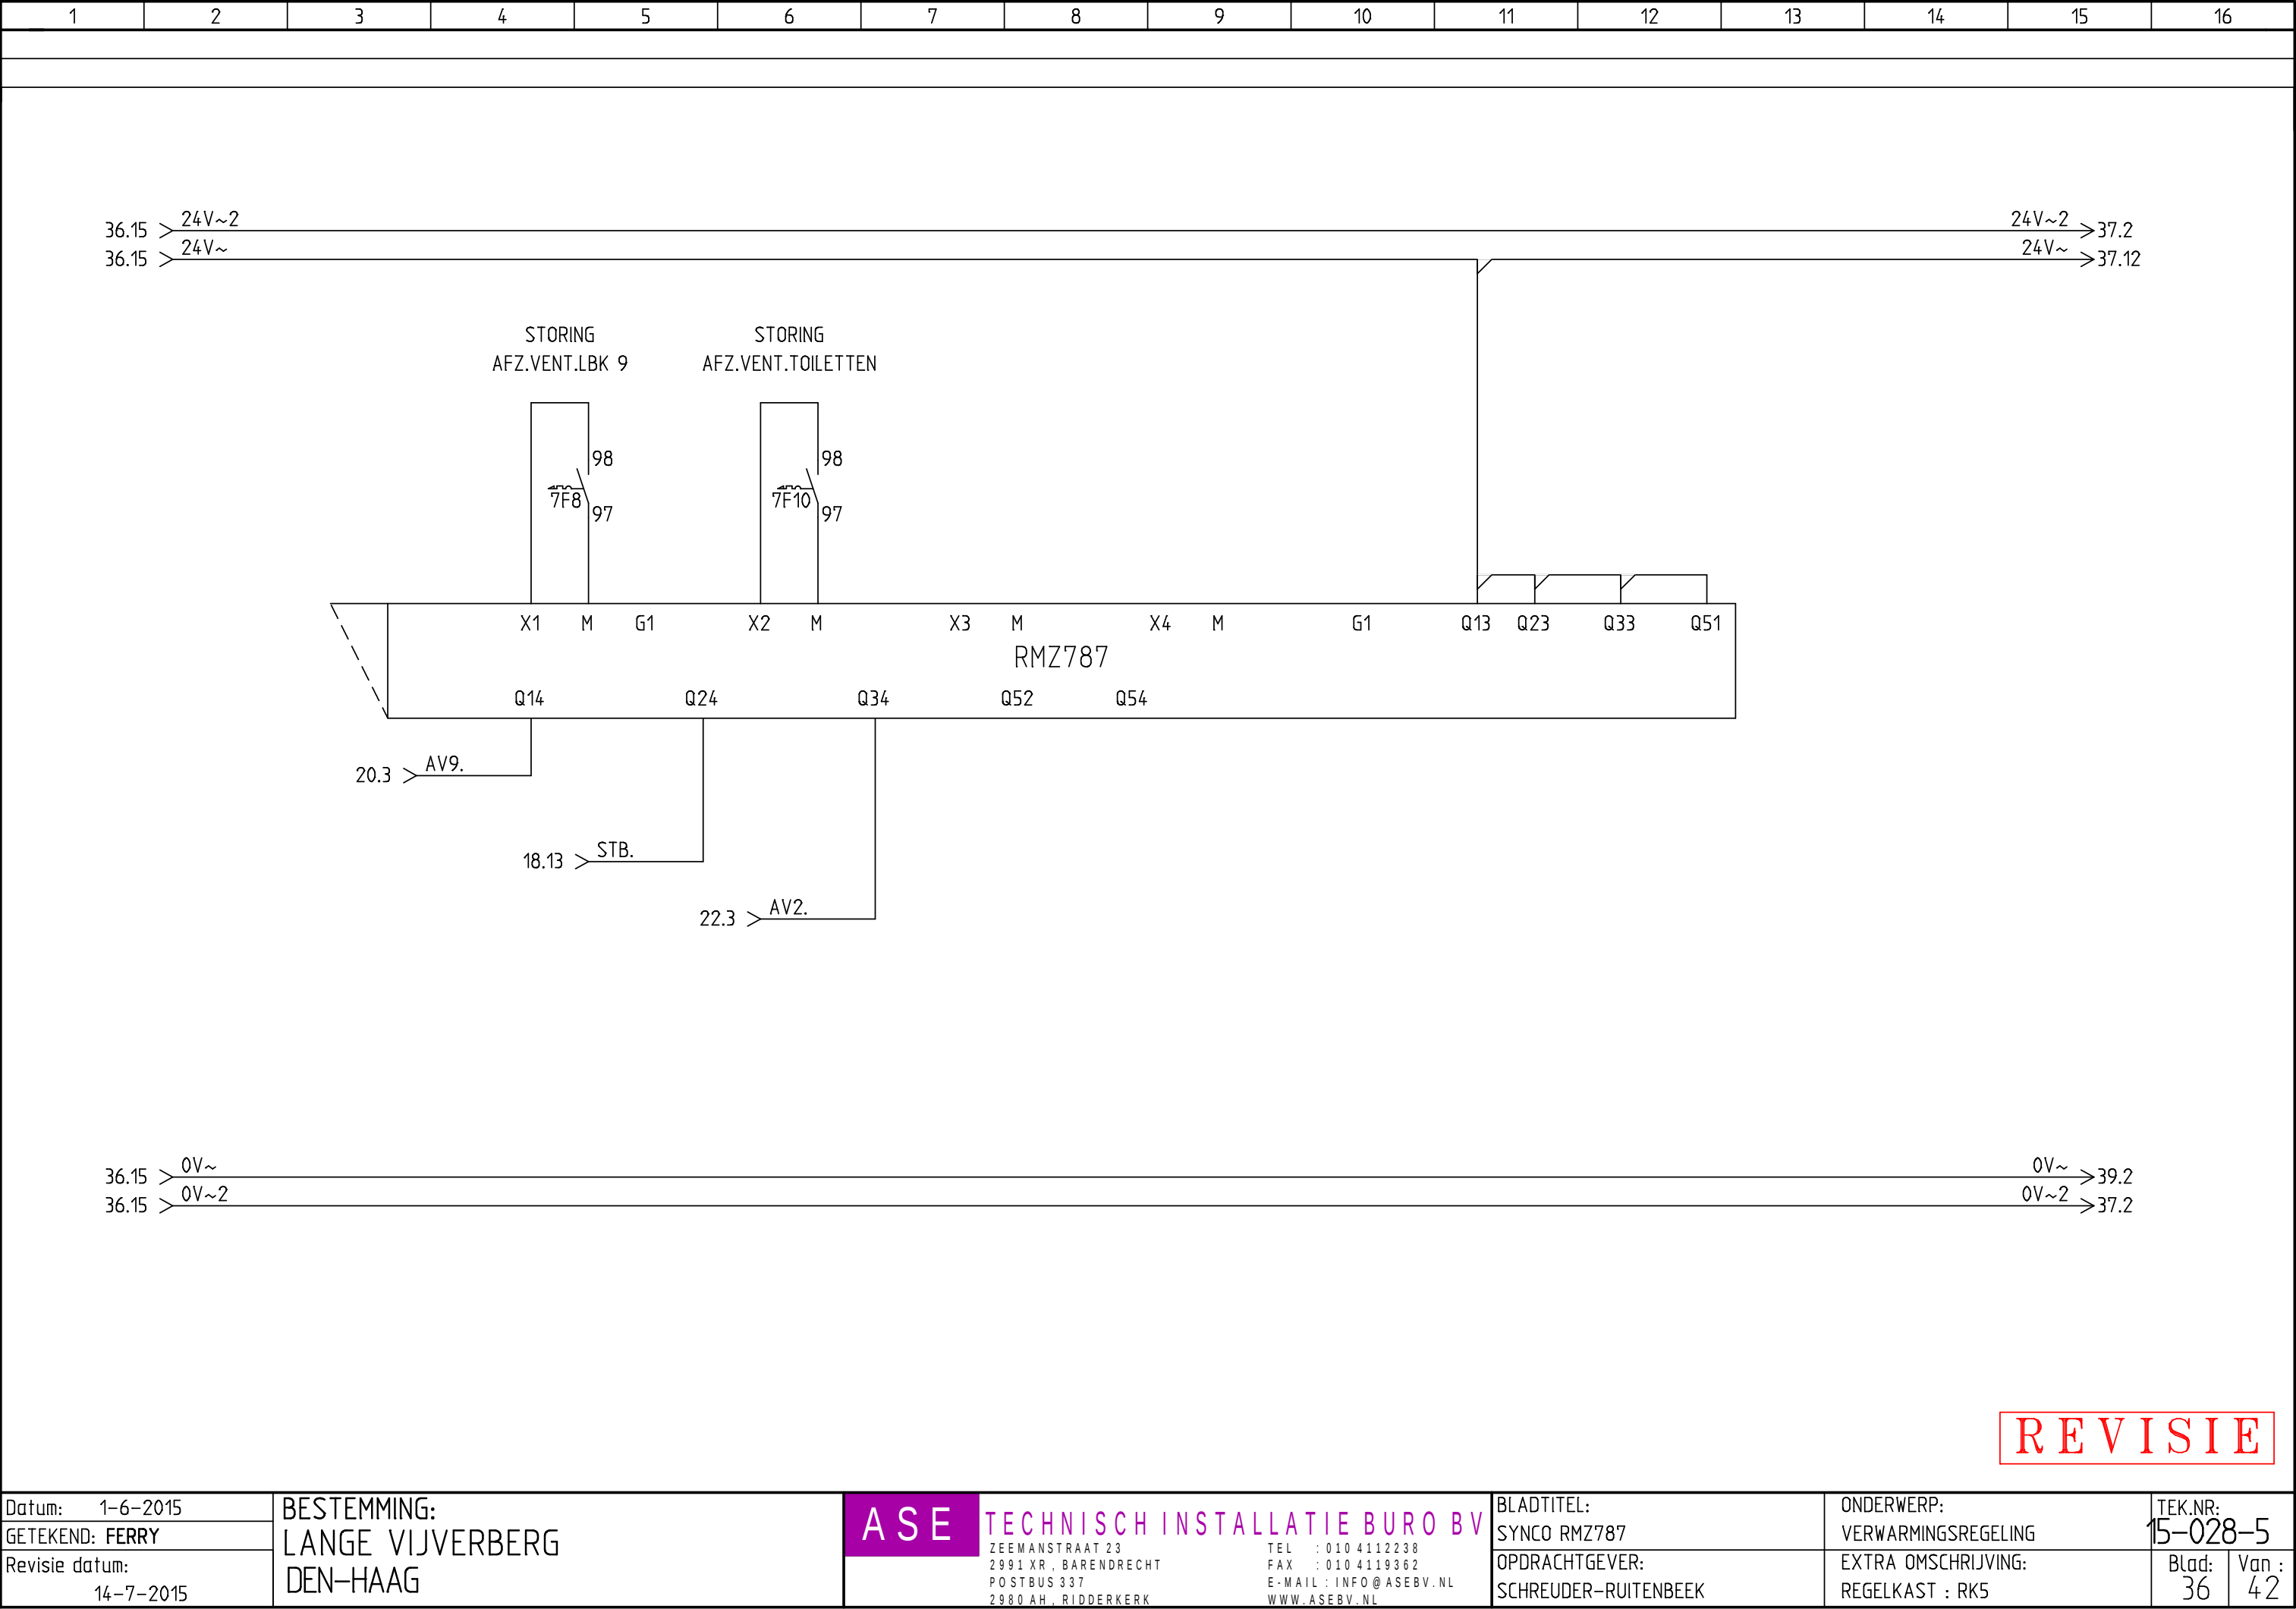


Plotblad: 36 van: 53 Plotdatum: 14-7-2015 Plottijd: 20:38:14

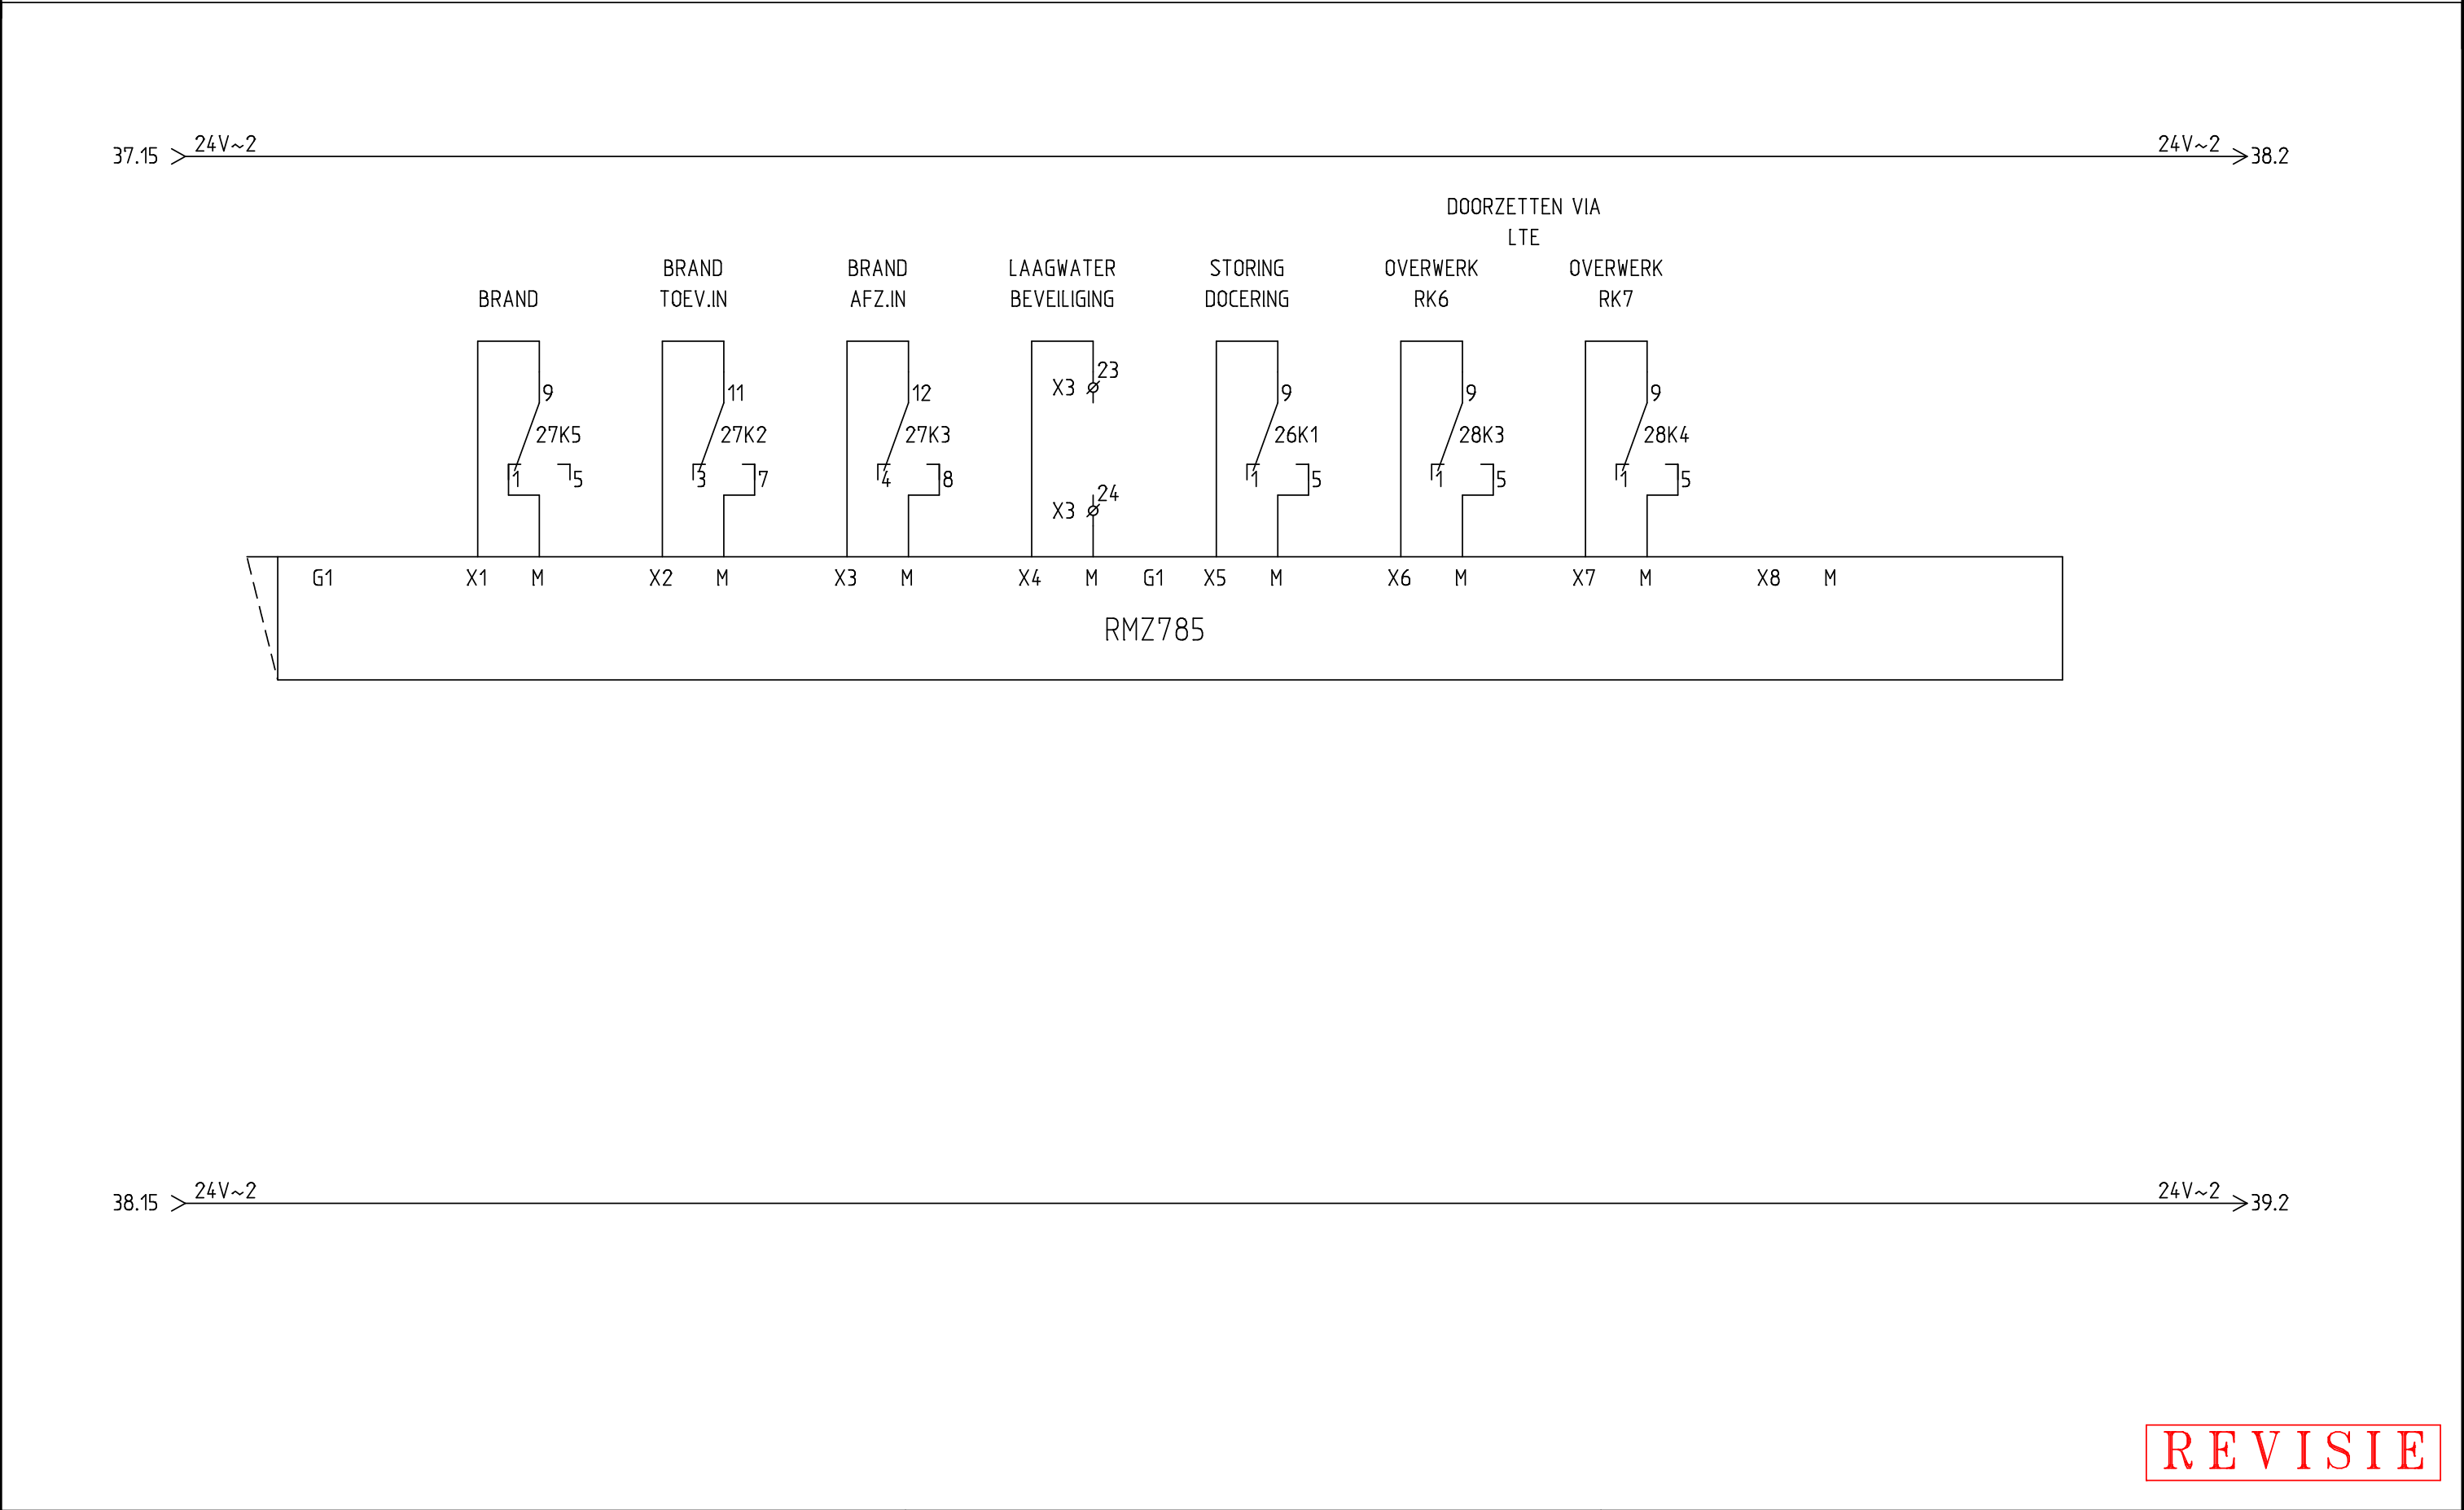

REVISIE

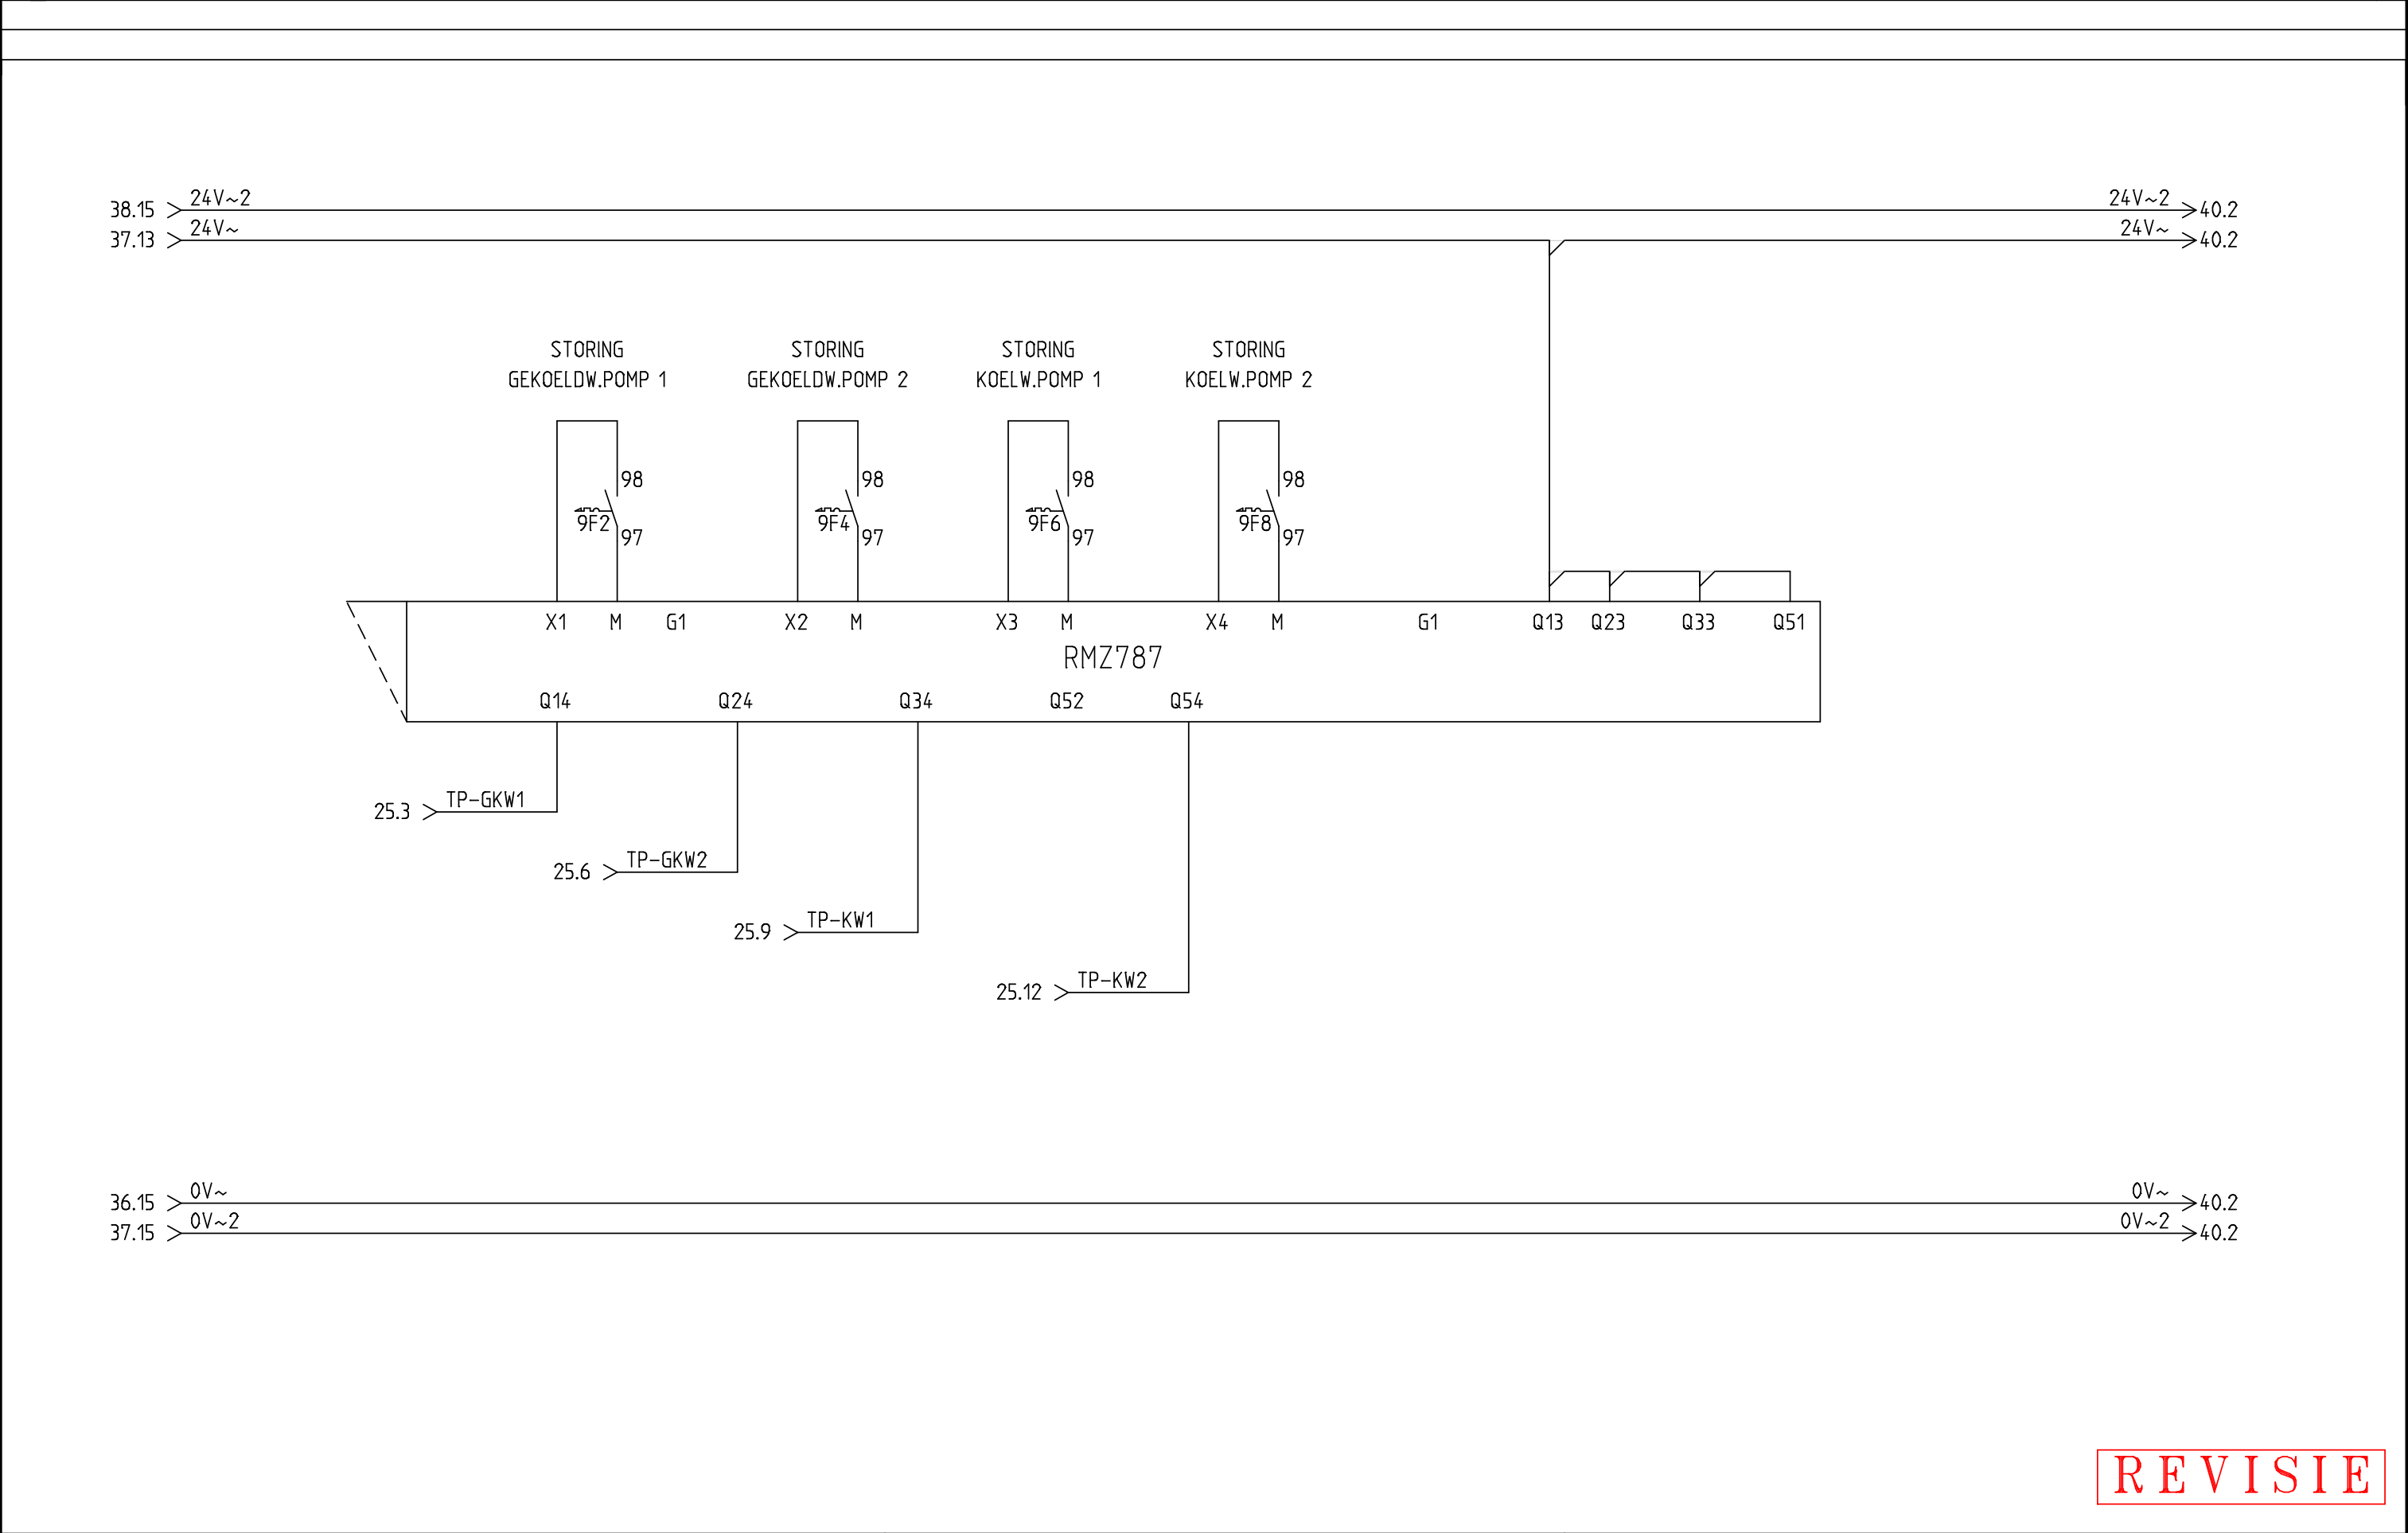

REVISIE

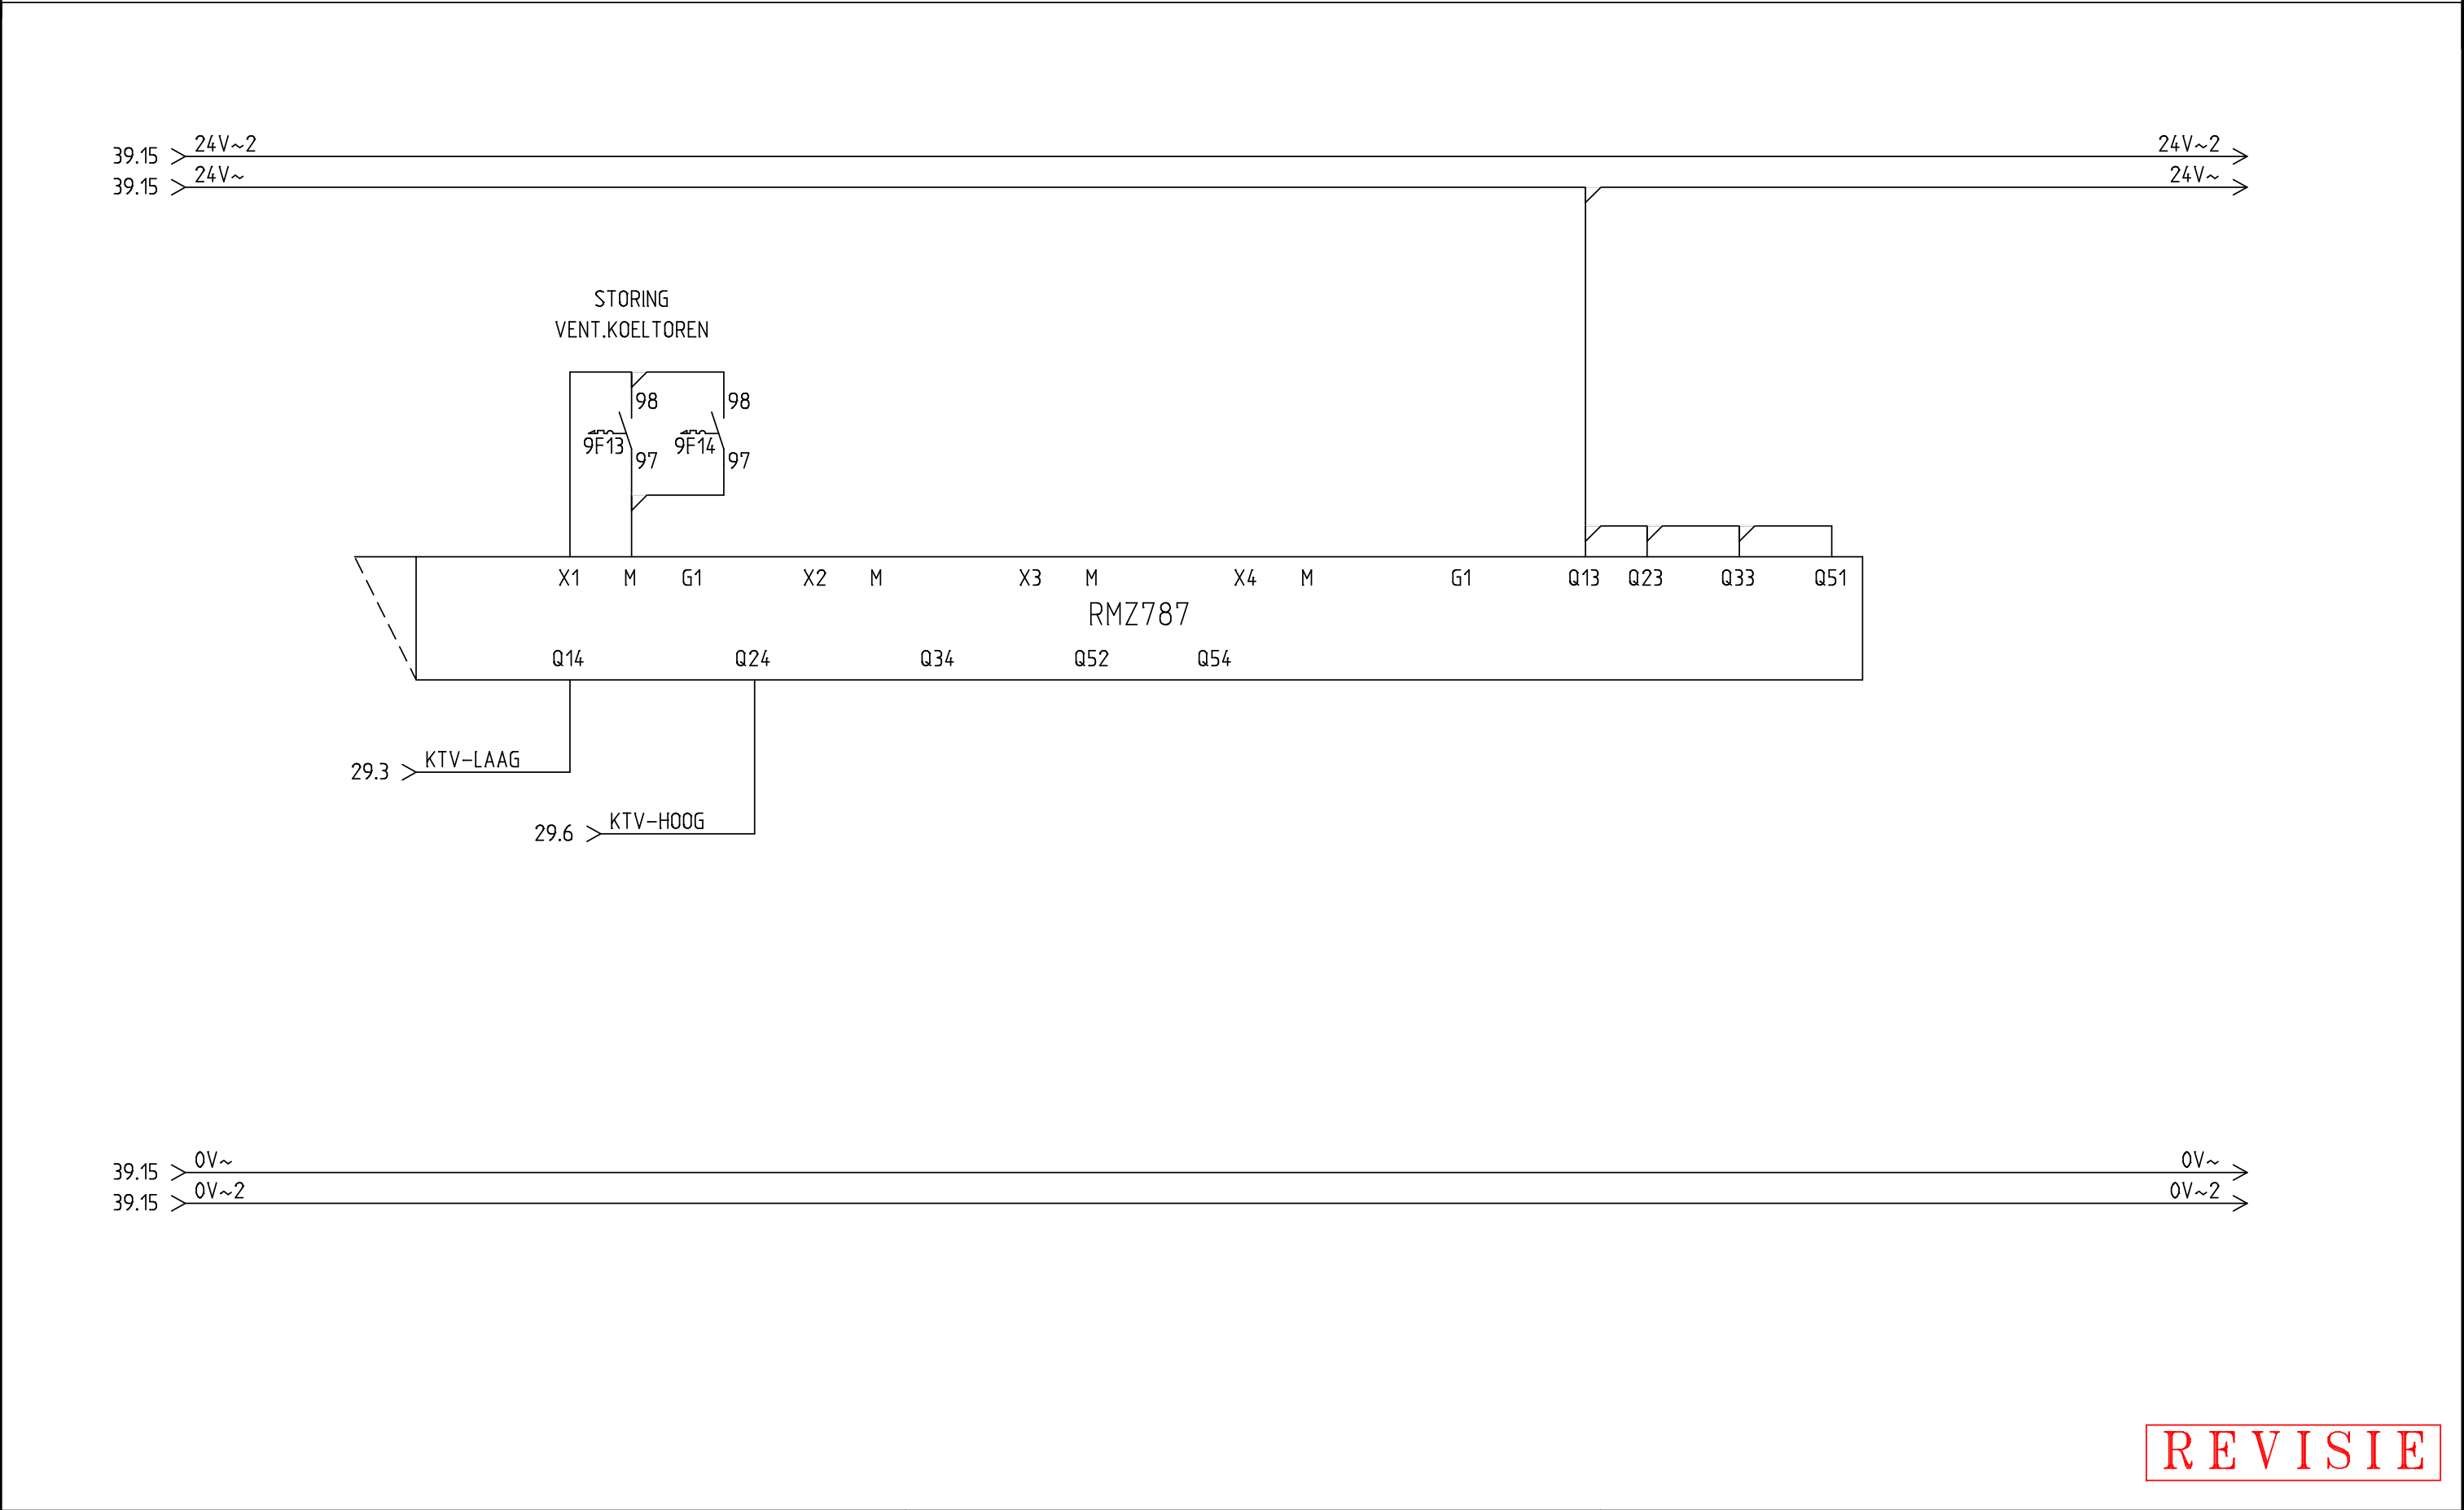

1	2	3	4	5	6	7	8	9	10	11	12	13	14	15	16

1	2	3	4	5	6	7	8	9	10	11	12	13	14	15	16		
140.00 180.00 20.00																	
REVISIE																	
Datum: 1-6-2015		BESTEMMING: LANGE VIJVERBERG DEN-HAAG				ASE TECHNISCH INSTALLATIE BURO BV ZEEMANSTRAAT 23 2991 XR, BARENDRECHT POSTBUS 337 2980 AH, RIDDERKERK TEL : 010 4112238 FAX : 010 4119362 E-MAIL : INFO@ASEBV.NL WWW.ASEBV.NL				BLADTITEL: KAST INDELING		ONDERWERP: VERWARMINGSREGELING		TEK.NR: 15-028-5			
GETEKEND: FERRY										OPDRACHTGEVER: SCHREUDER-RUITENBEEK		EXTRA OMSCHRIJVING: REGELKAST : RK5		Blad: 42		Van : 42	
Revisie datum: 14-7-2015																	

REVISIE

INHOUDSOPGAVE

BLAD	DOCUMENT-TYPE	OMSCHRIJVING	REVISIE-DATUM
1	Inhoudsopgave	Inhoudsopgave	14-7-2015
2	Inhoudsopgave	Inhoudsopgave	14-7-2015
3	Inhoudsopgave	Inhoudsopgave	14-7-2015
1	Schema	ALGEMEEN	14-7-2015
2	Schema	PRINCIPE CV INSTALLATIE	14-7-2015
3	Schema	PRINCIPE LUCHTBEHANDELING 9	14-7-2015
4	Schema	PRINCIPE VENTILATIE GARAGE	14-7-2015
5	Schema	PRINCIPE KOELMACHINE	14-7-2015
6	Schema	HOOFDSTROOM CIRC.POMPEN	14-7-2015
7	Schema	HOOFDSTROOM LBK 9	14-7-2015
8	Schema	HOOFDSTROOM PAKEERGARAGE	14-7-2015
9	Schema	HOOFDSTROOM KOELING	14-7-2015
10	Schema	STUURSTROOM	14-7-2015
11	Schema	VERVOLG STUURSTROOM	14-7-2015
12	Schema	BESTURING CIRC.POMP GEBOUW C	14-7-2015
13	Schema	BESTURING CIRC.POMP H NIEUWSTRAAT	14-7-2015
14	Schema	BESTURING CIRC.POMP LICHTHOF	14-7-2015
15	Schema	BESTURING CIRC.POMPEN LBK9	14-7-2015
16	Schema	RESERVE	14-7-2015
17	Schema	BESTURING LBK 9 TOEV.VENT.	14-7-2015

REVISIE

INHOUDSOPGAVE

BLAD	DOCUMENT-TYPE	OMSCHRIJVING	REVISIE-DATUM
18	Schema	BUITENLUCHTKLEP LBK 9 TOEV.VENT.	14-7-2015
19	Schema	STOOMBEVOCHTIGER LBK 9	14-7-2015
20	Schema	BESTURING LBK 9 AFZ.VENT.	14-7-2015
21	Schema	BUITENLUCHTKLEP LBK 9 AFZ.VENT.	14-7-2015
22	Schema	BESTURING AFZUIGVENTILATOREN	14-7-2015
23	Schema	BESTURING VENT. PARKEERGARAGE	14-7-2015
24	Schema	BESTURING AFZ.VENT.2 PARKEERG.	14-7-2015
25	Schema	BESTURING KOELPOMPEN	14-7-2015
26	Schema	BESTURING KOELMACHINE	14-7-2015
27	Schema	BRANDSTURING	14-7-2015
28	Schema	STORING – OVERWERK	14-7-2015
29	Schema	BESTURING KOELVENTILATOREN	14-7-2015
30	Schema	RESERVE	14-7-2015
31	Schema	SYNCO RMH760B	14-7-2015
32	Schema	SYNCO RMZ789	14-7-2015
33	Schema	RESERVE	14-7-2015
34	Schema	SYNCO RMU720B	14-7-2015
35	Schema	SYNCO RMZ785	14-7-2015
36	Schema	SYNCO RMZ787	14-7-2015
37	Schema	SYNCO RMS705B	14-7-2015

REVISIE

Datum: 14-7-2015	BESTEMMING:	 TECHNISCH INSTALLATIE BURO BV ZEEMANSTRAAT 23 2991 XR, BARENDRECHT POSTBUS 337 2980 AH, RIDDERKERK	BLADTITEL:	ONDERWERP:	TEK.NR:
GETEKEND: FERRY	LANGE VIJVERBERG		INHOUDSOPGAVE	VERWARMINGSREGELING	15-028-5
Revisie datum: 14-7-2015	DEN-HAAG		OPDRACHTGEVER:	EXTRA OMSCHRIJVING:	Blad: Van :
			SCHREUDER-RUITENBEEK	REGELKAST : RK5	2 3

INHOUDSOPGAVE

BLAD	DOCUMENT-TYPE	OMSCHRIJVING	REVISIE-DATUM
38	Schema	SYNCO RMZ785	14-7-2015
39	Schema	SYNCO RMZ787-1	14-7-2015
40	Schema	SYNCO RMZ787-2	14-7-2015
41	Schema	RESERVE	14-7-2015
42	Schema	KAST INDELING	14-7-2015
1	Grafische klemmenstrook	X1	14-7-2015
2	Grafische klemmenstrook	X1	14-7-2015
3	Grafische klemmenstrook	X2	14-7-2015
4	Grafische klemmenstrook	X3	14-7-2015
5	Grafische klemmenstrook	X3	14-7-2015
6	Grafische klemmenstrook	X4	14-7-2015
7	Grafische klemmenstrook	X5	14-7-2015
8	Grafische klemmenstrook	X6	14-7-2015

REVISIE

REVISIE

X1

[illegible]

REVISIE

X1

[illegible]

REVISIE

X2

[illegible]

REVISIE

X3

[illegible]

REVISIE

X3

[illegible]

REVISIE

[illegible]

REVISIE

X5

[illegible]

REVISIE

X6

[illegible]