




1	2	3	4	5	6	7	8	9	10	11	12	13	14	15	16

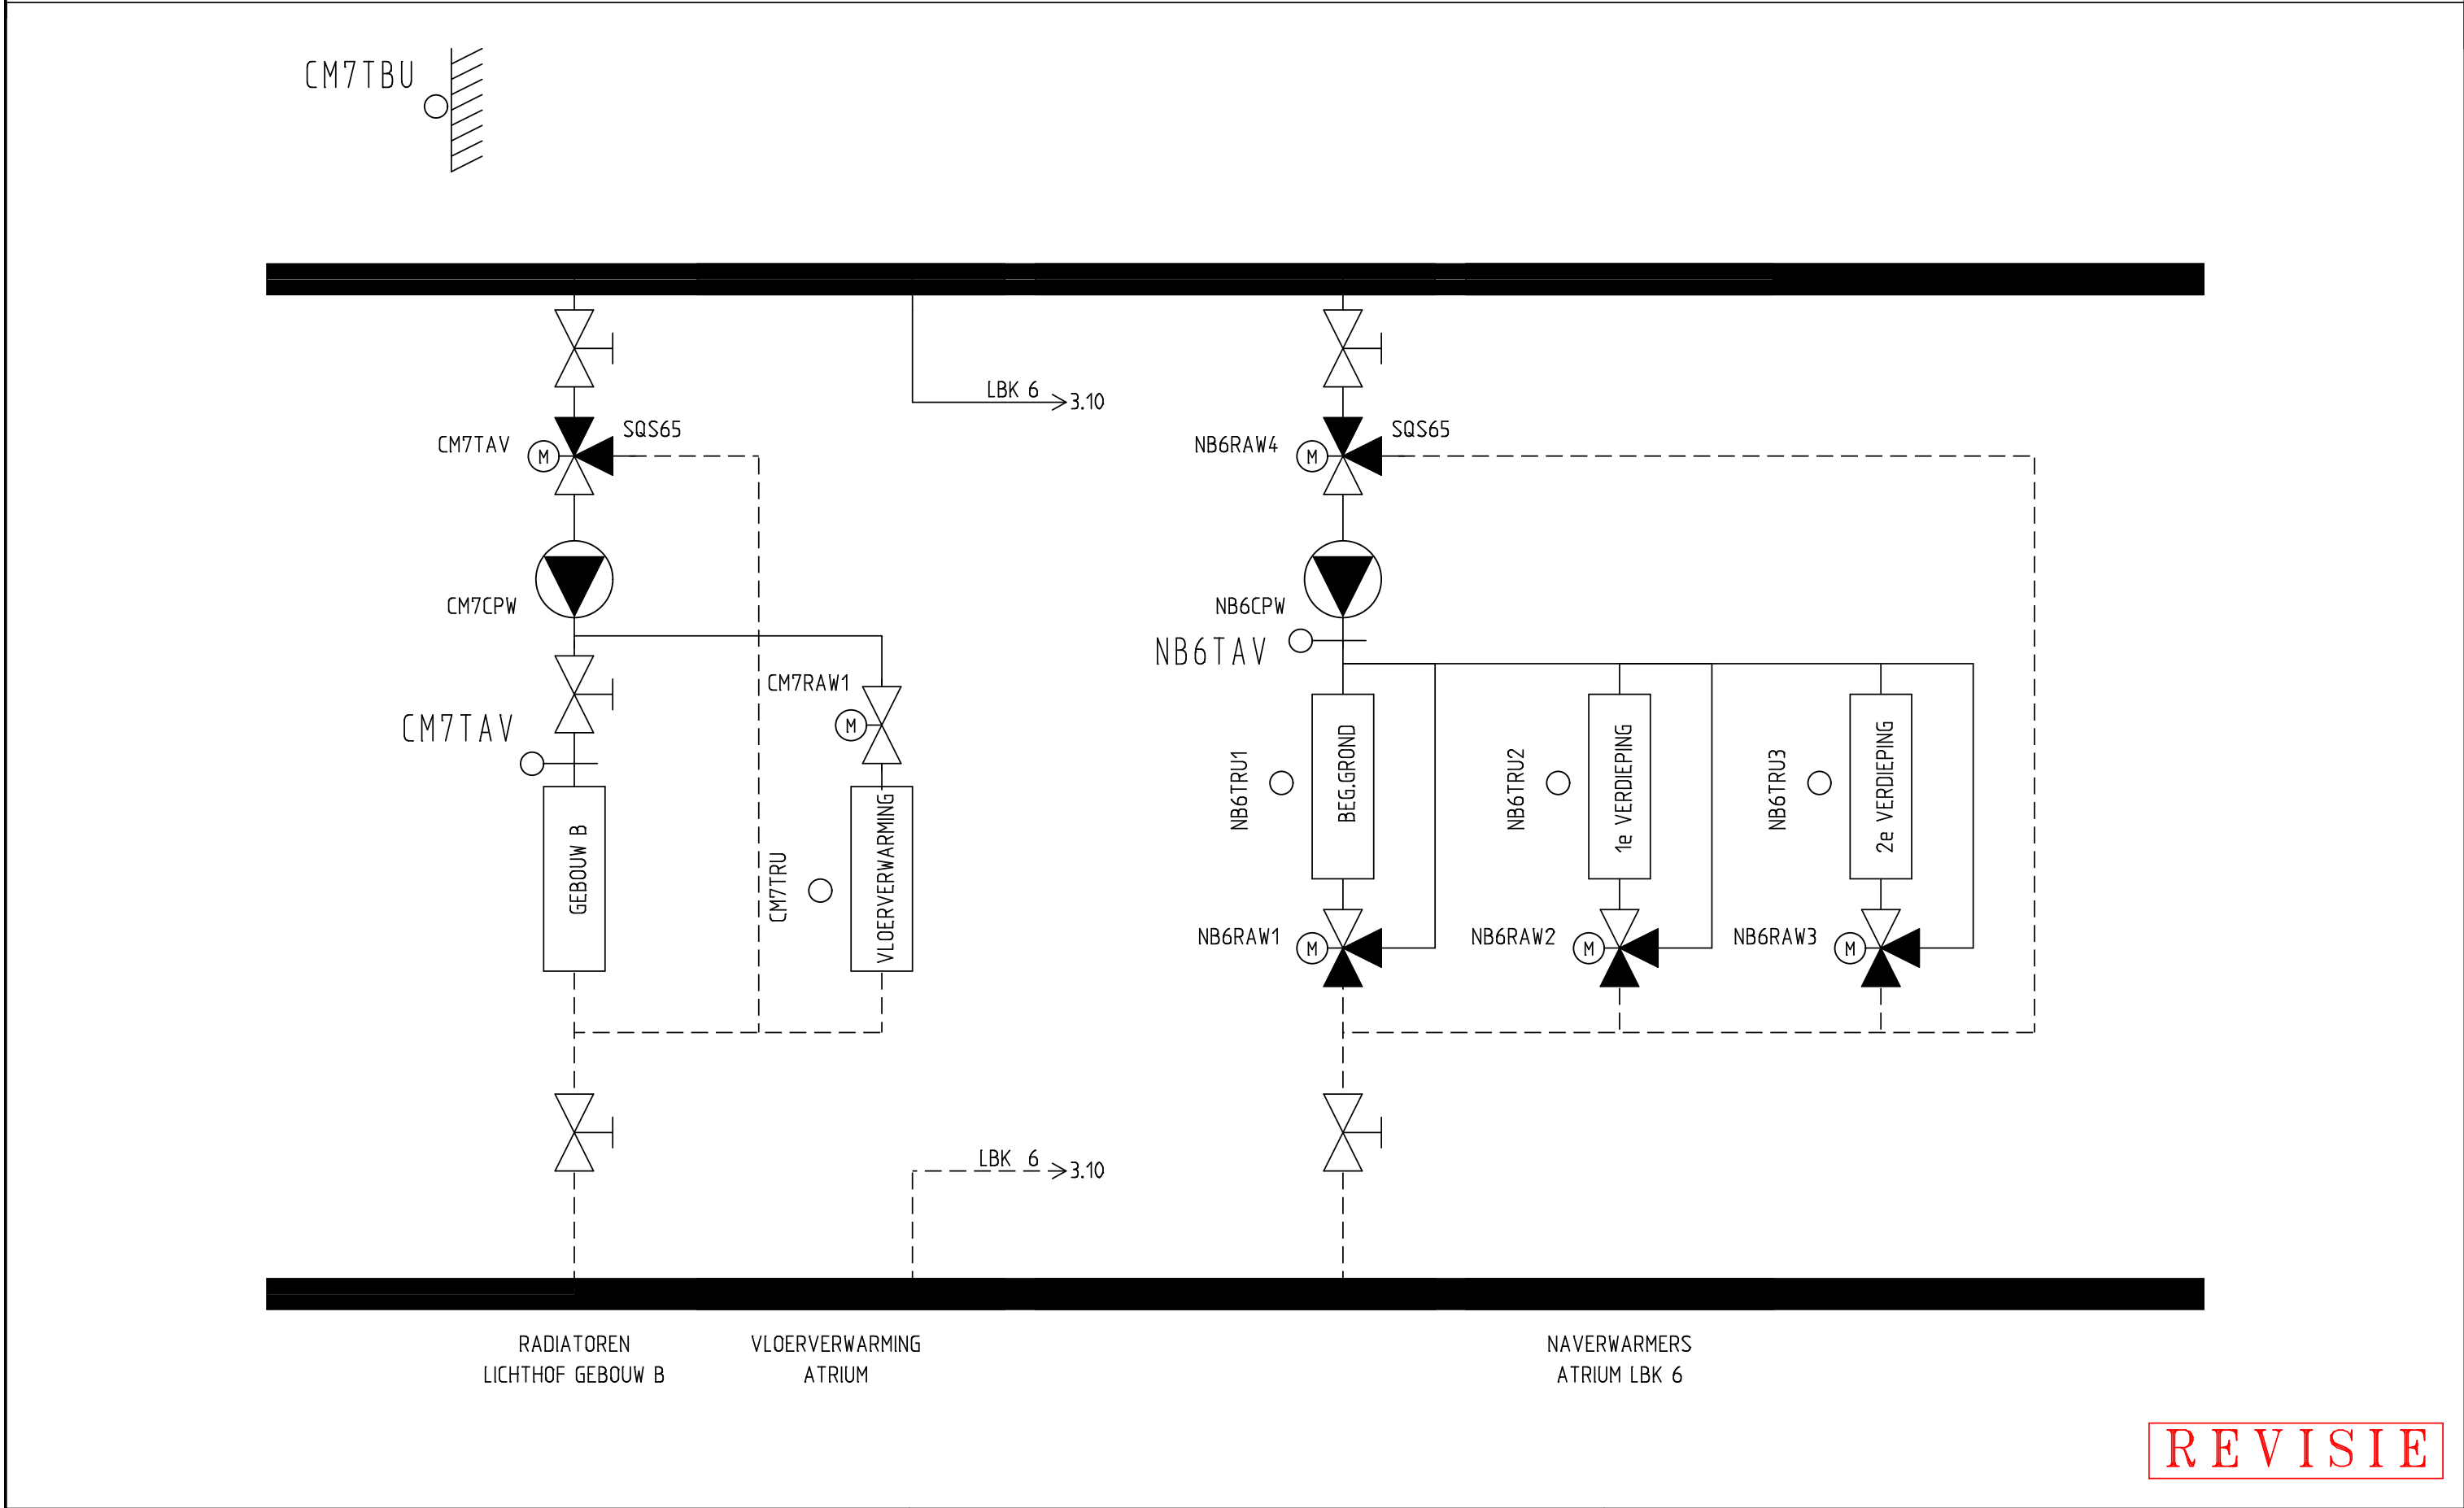


REVISIE

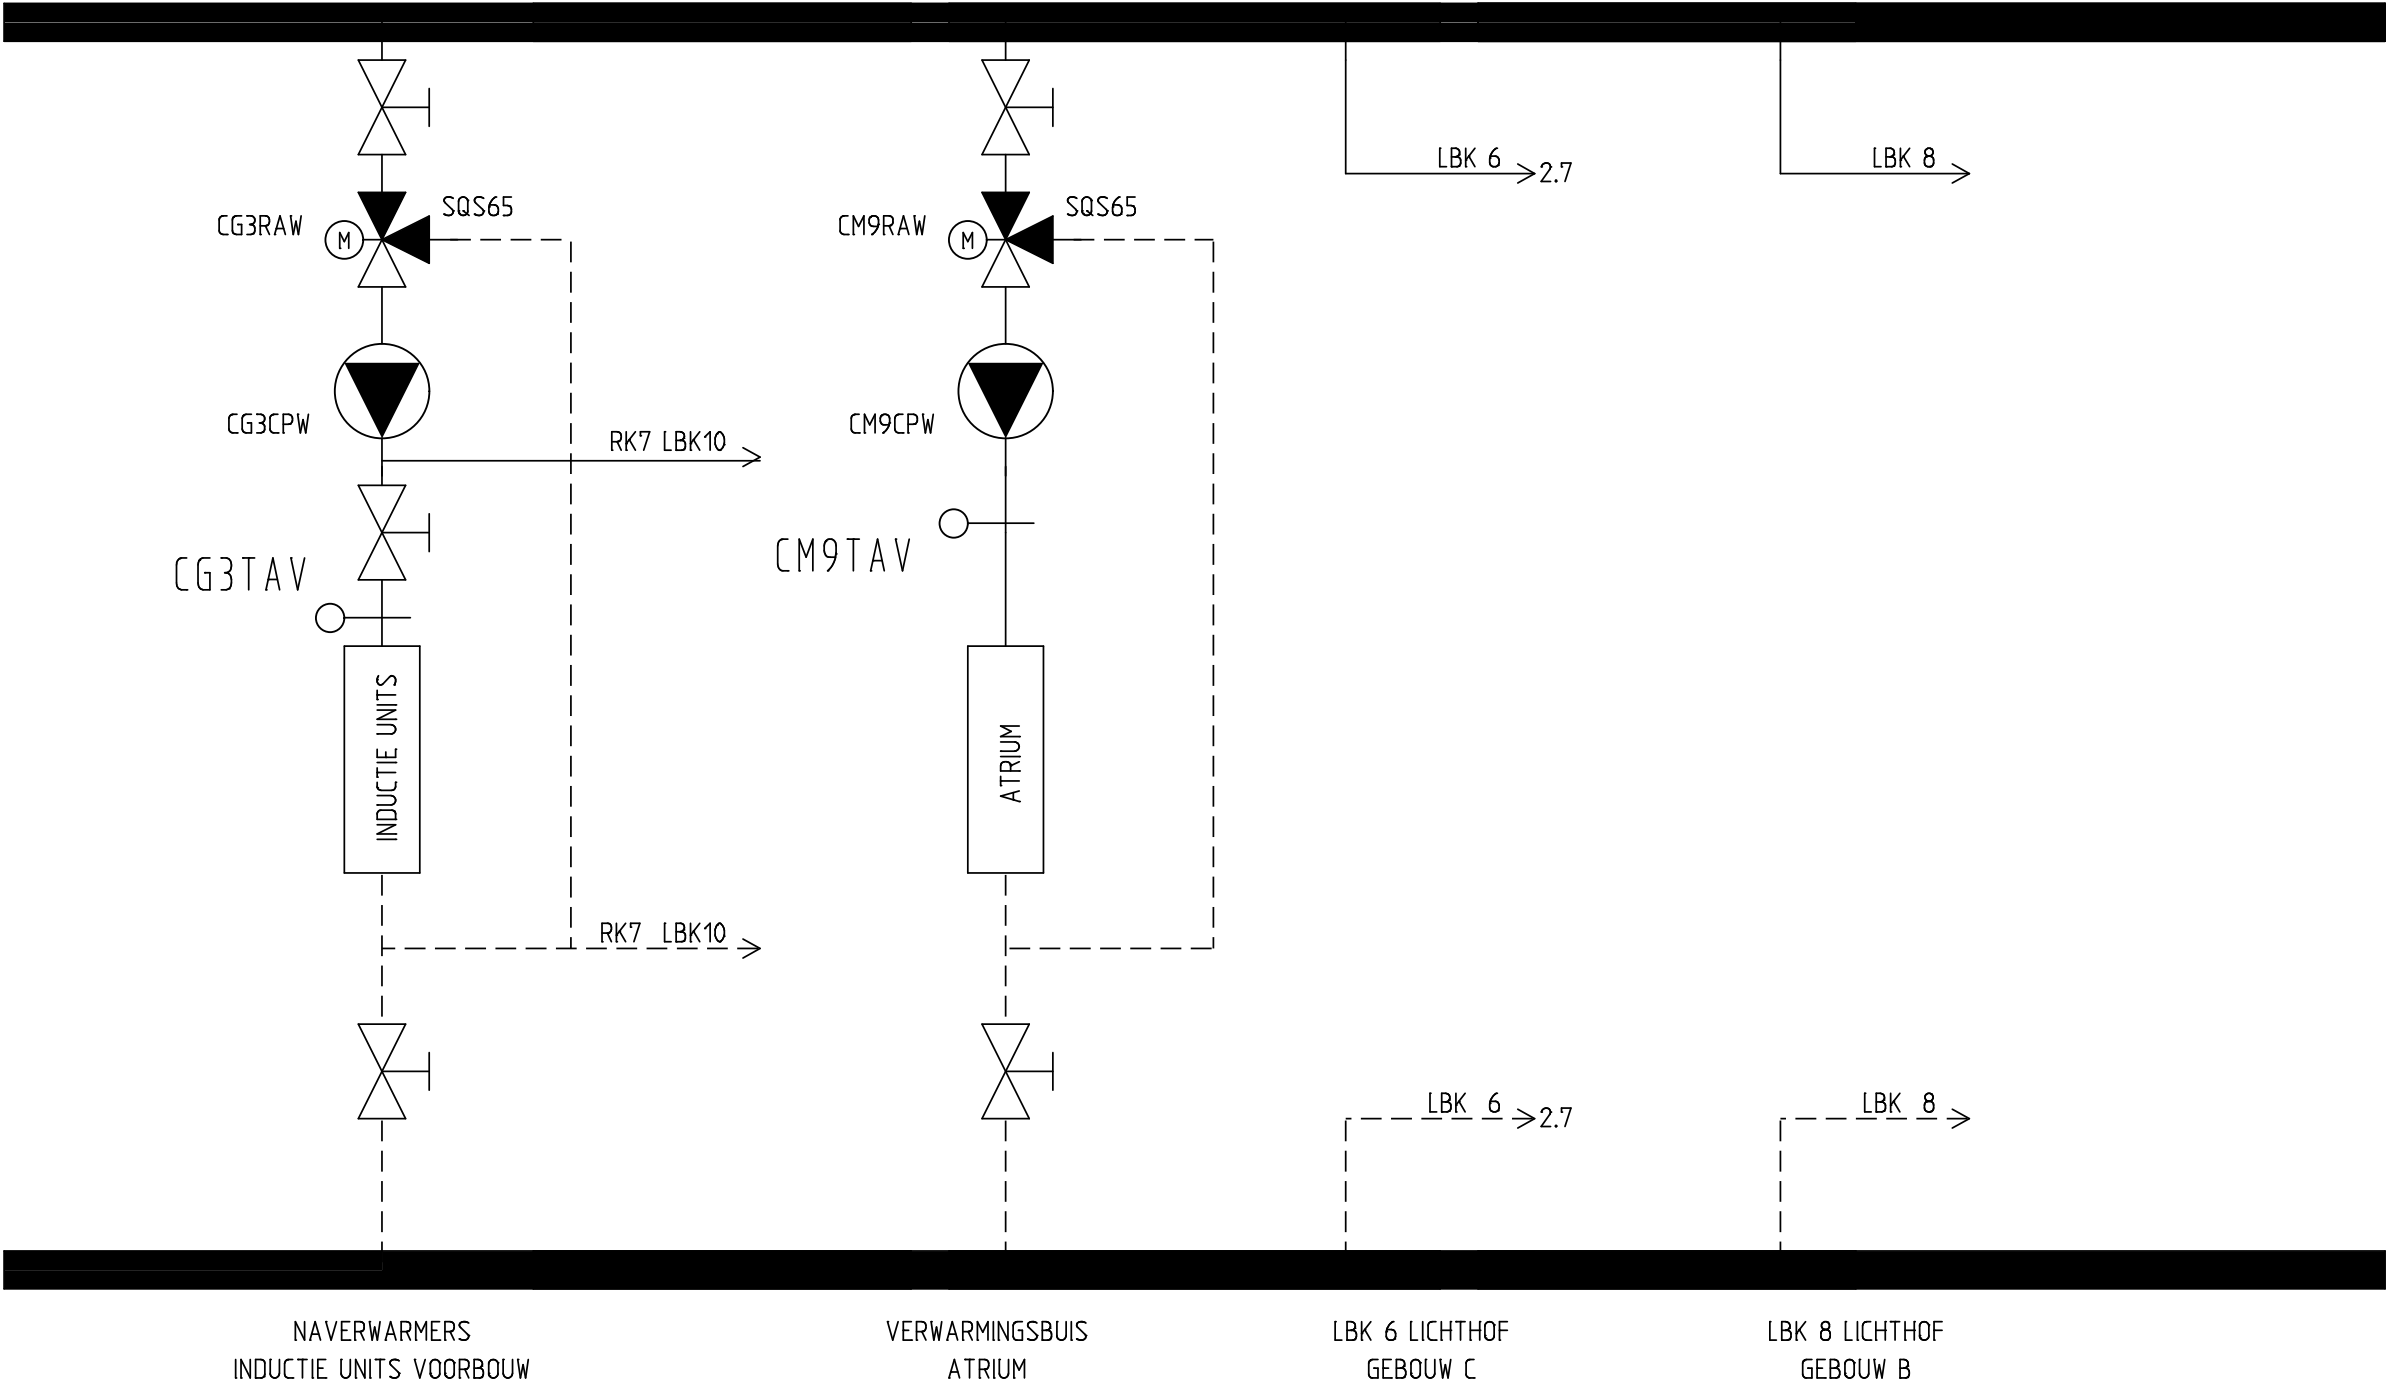


REVISIE

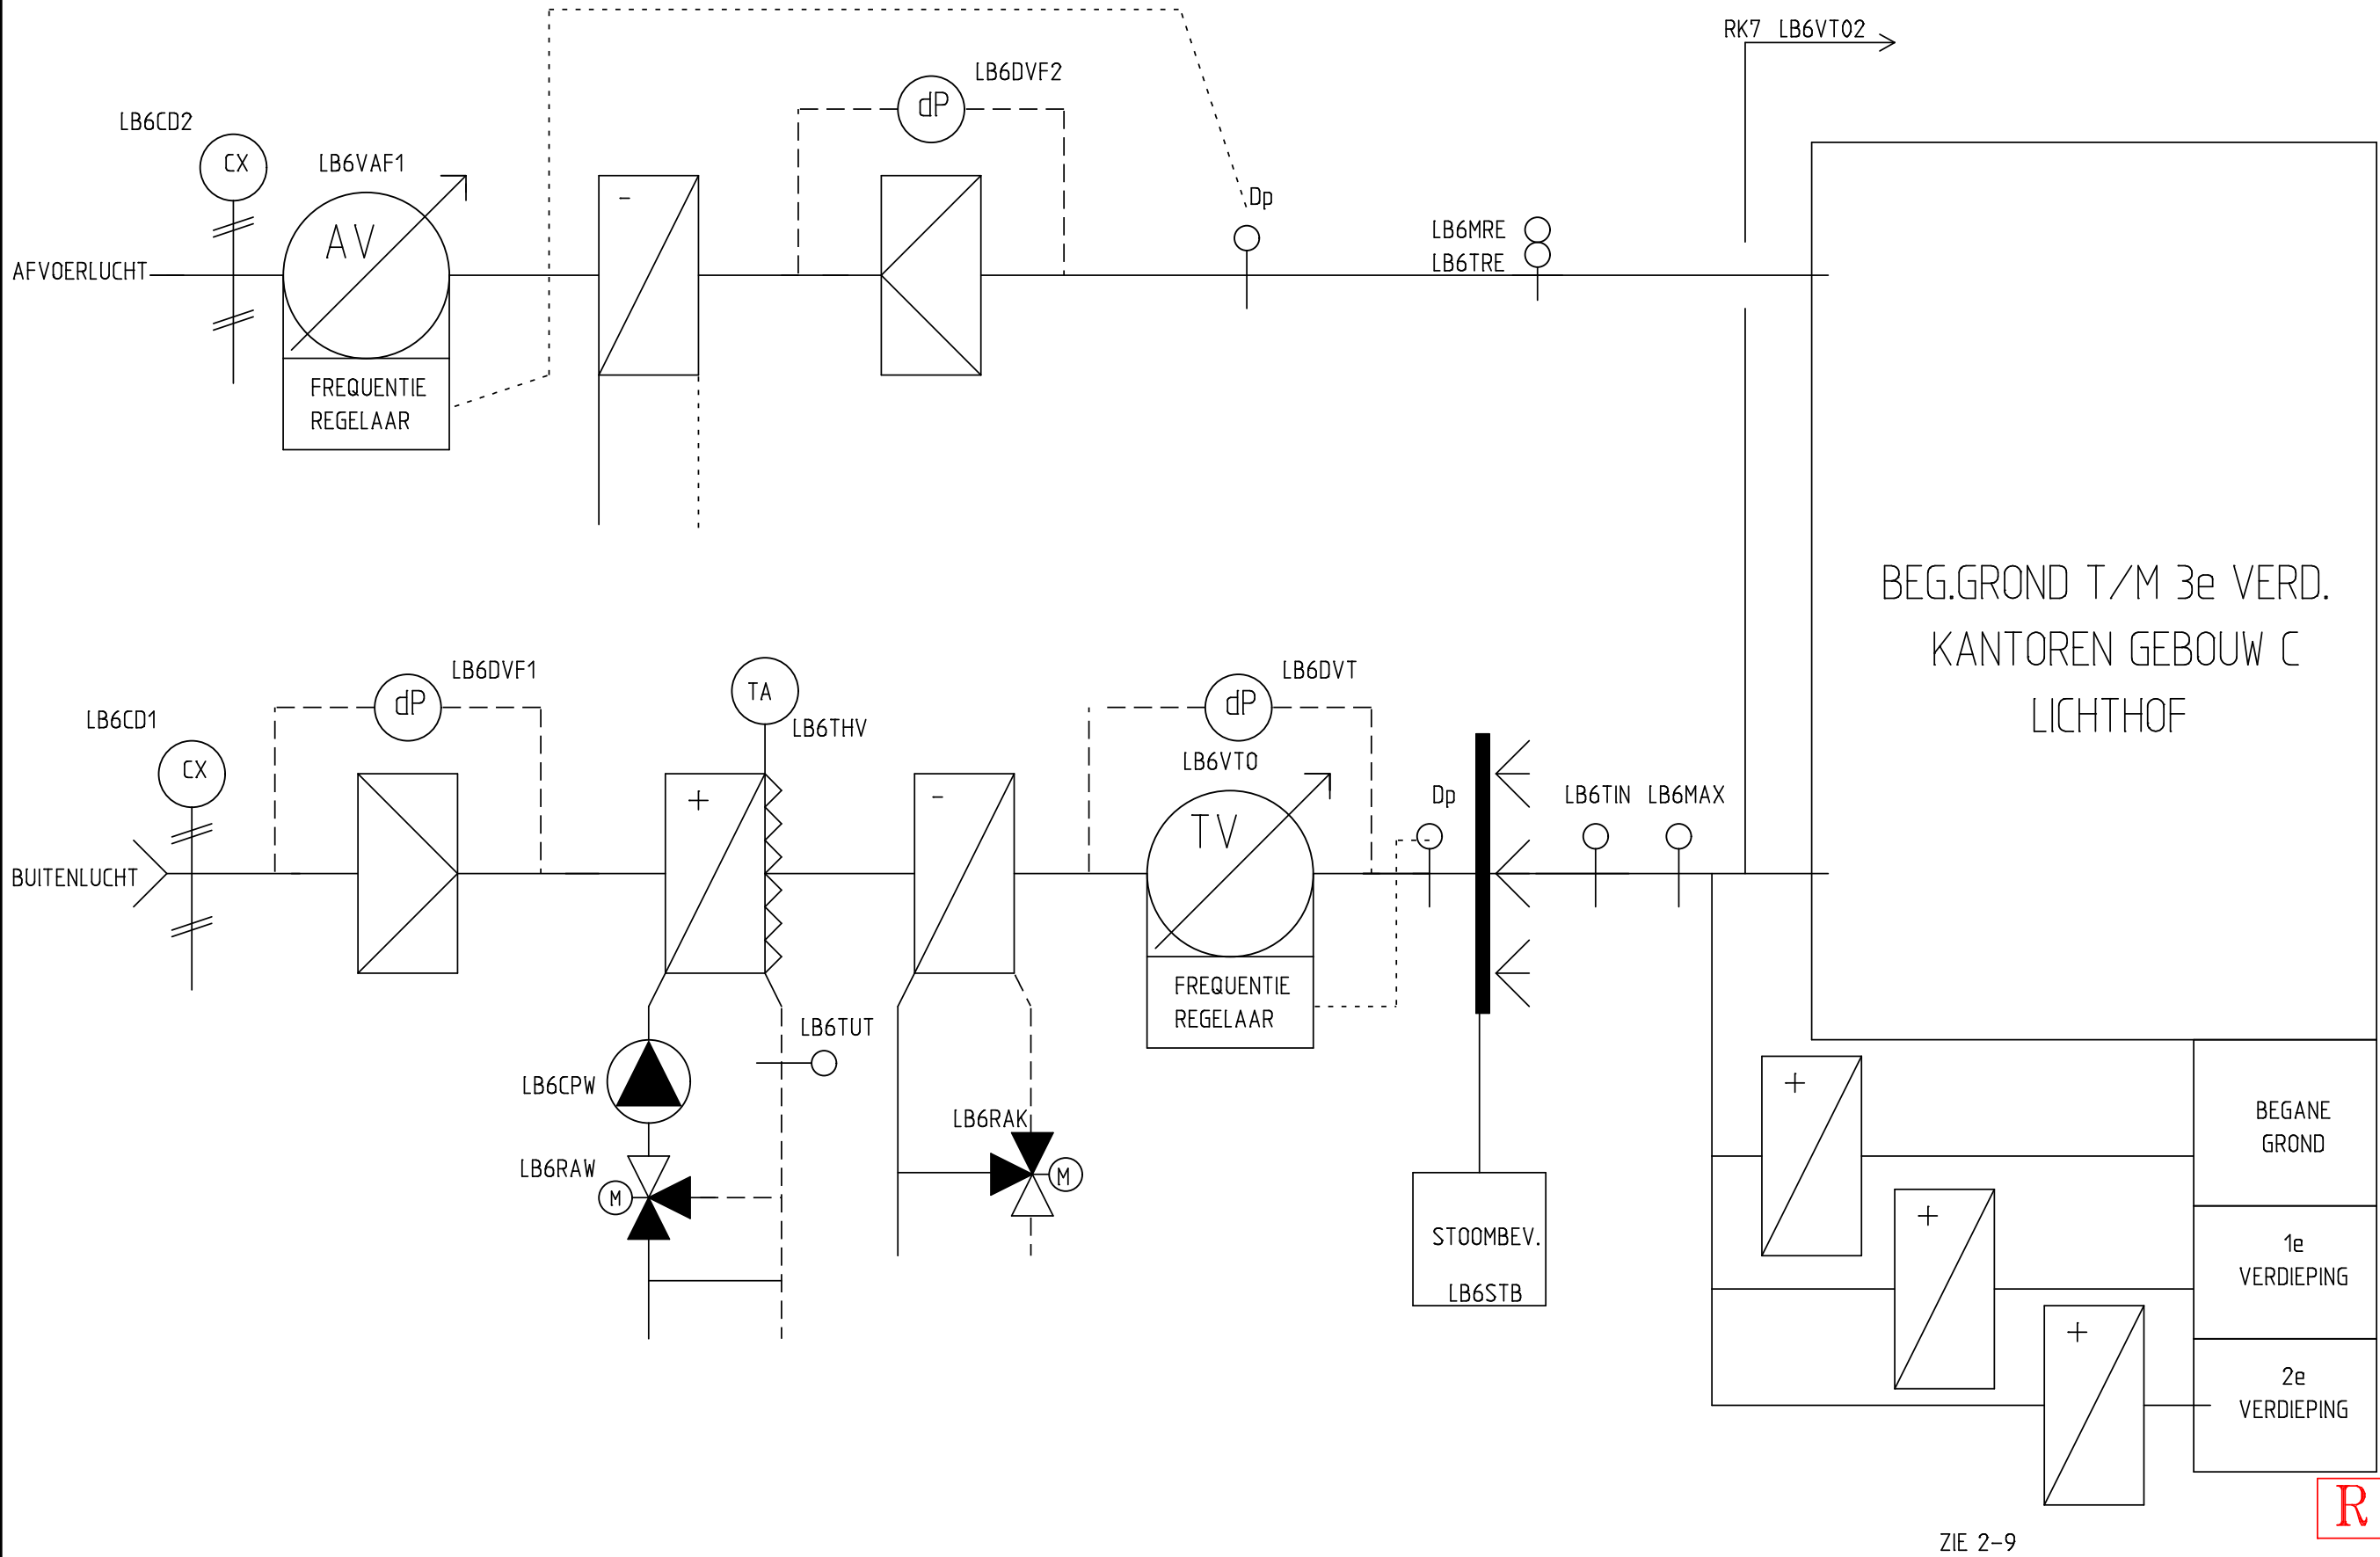


REVISIE

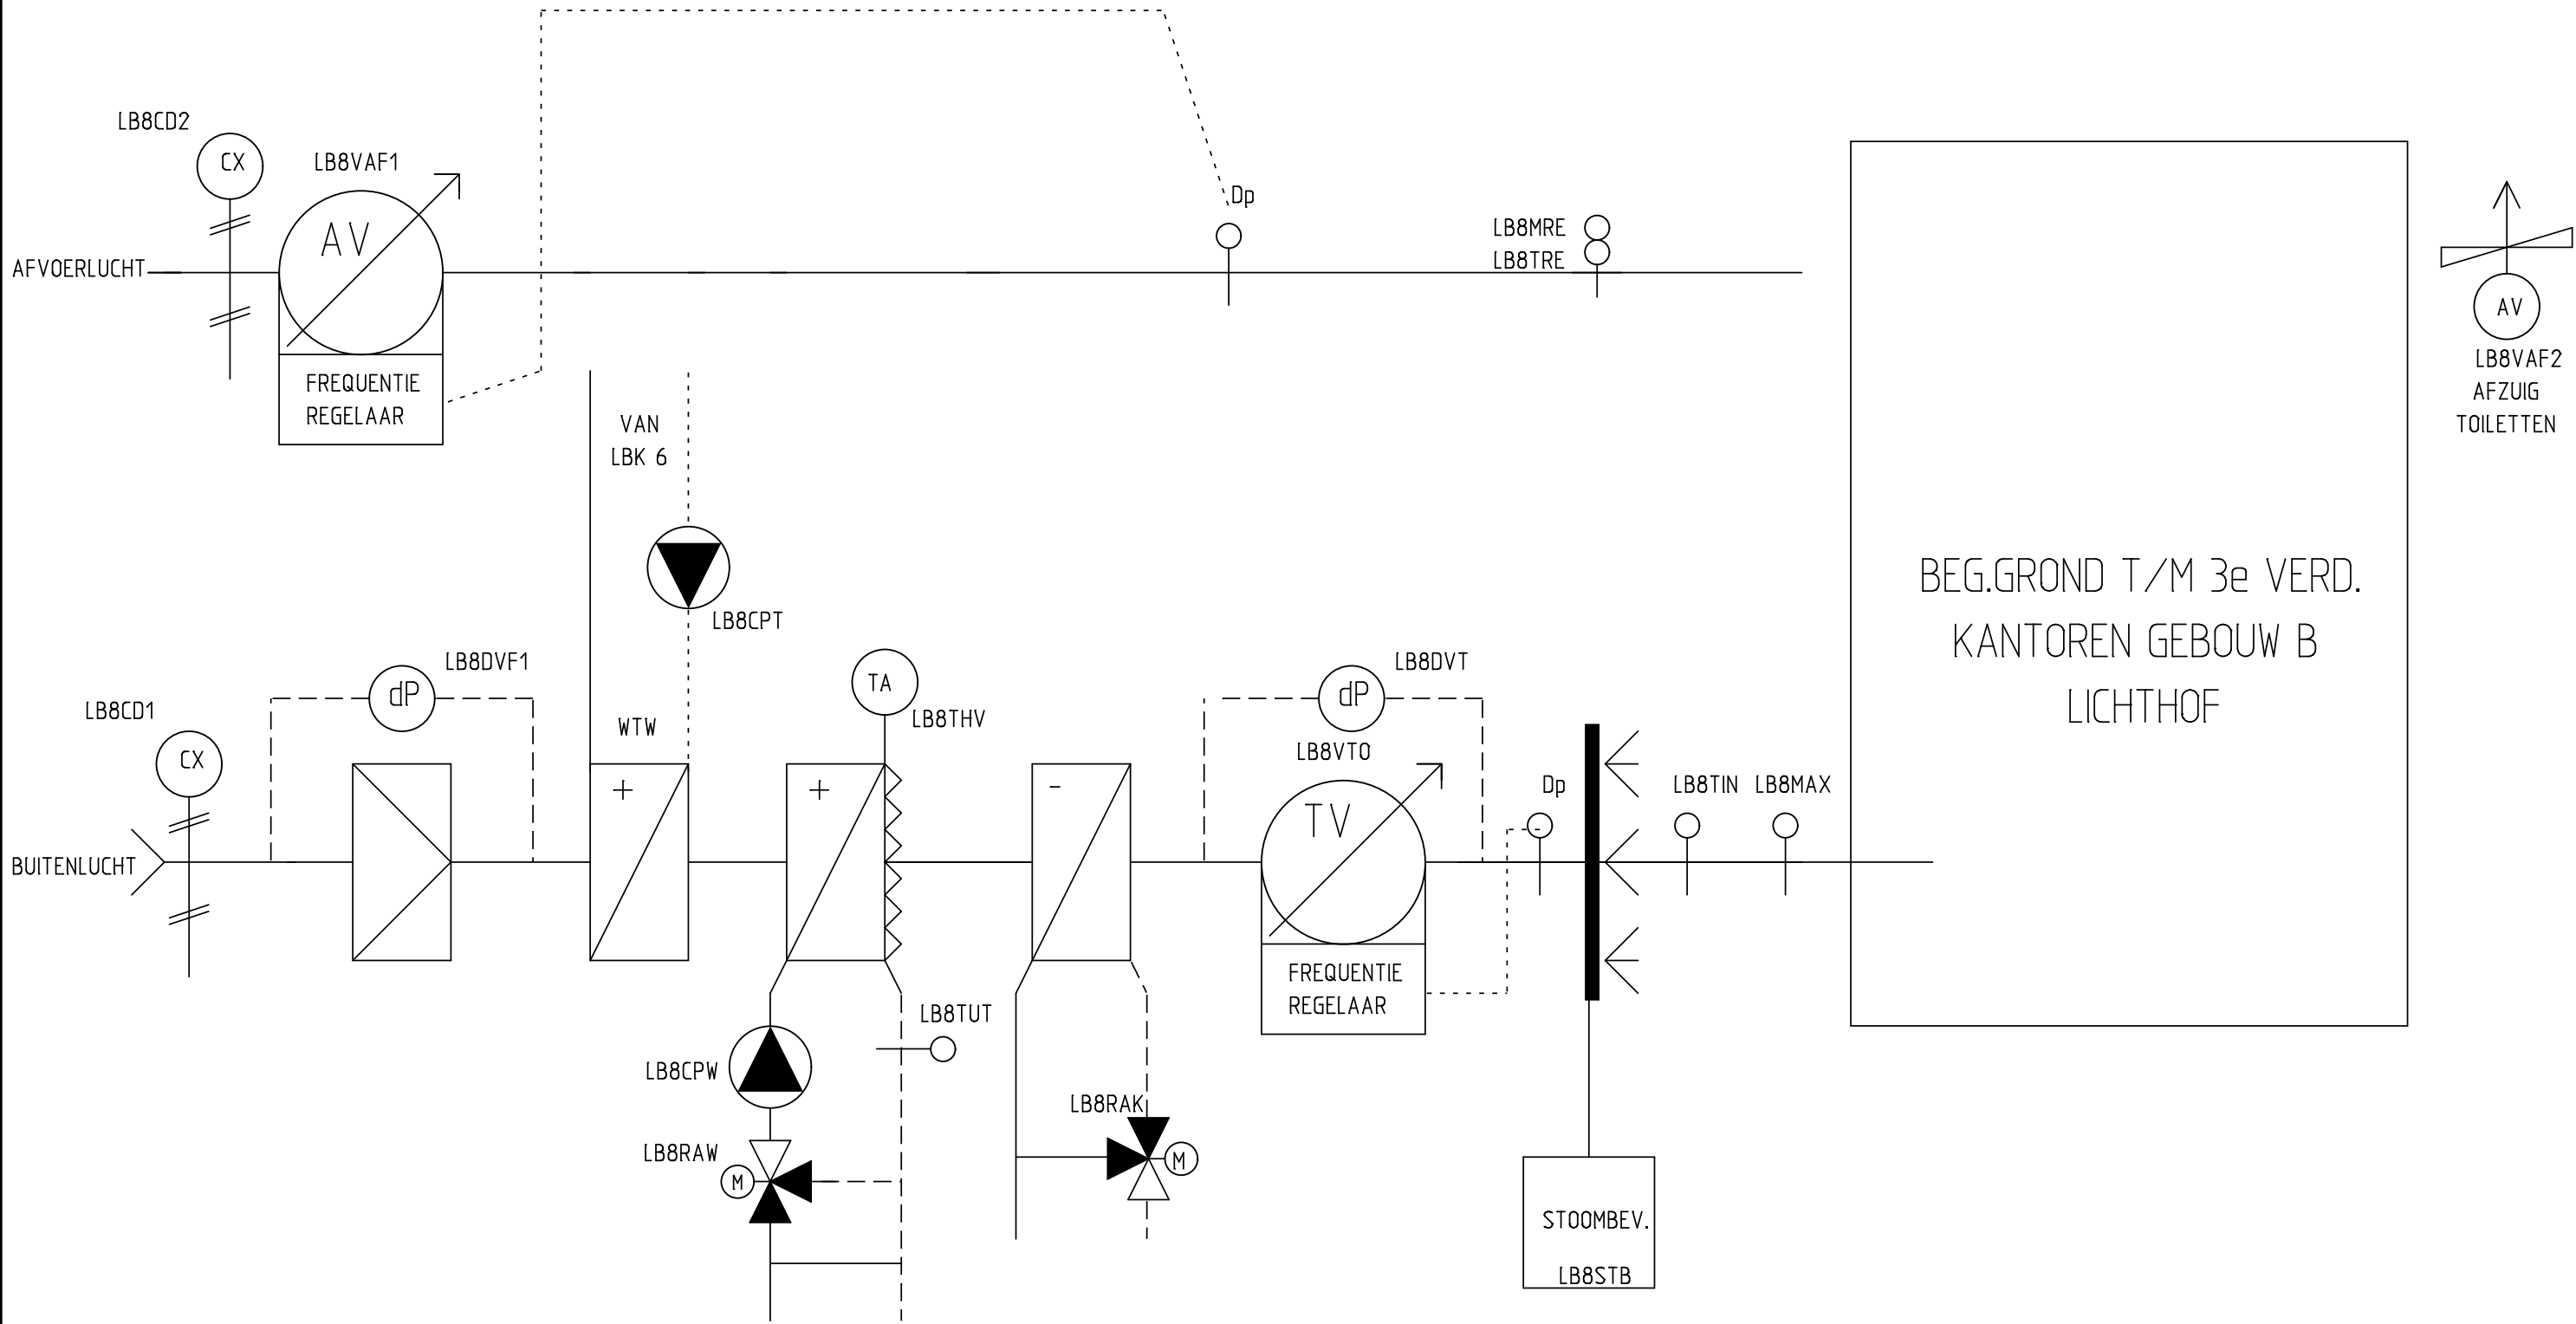


REVISIE

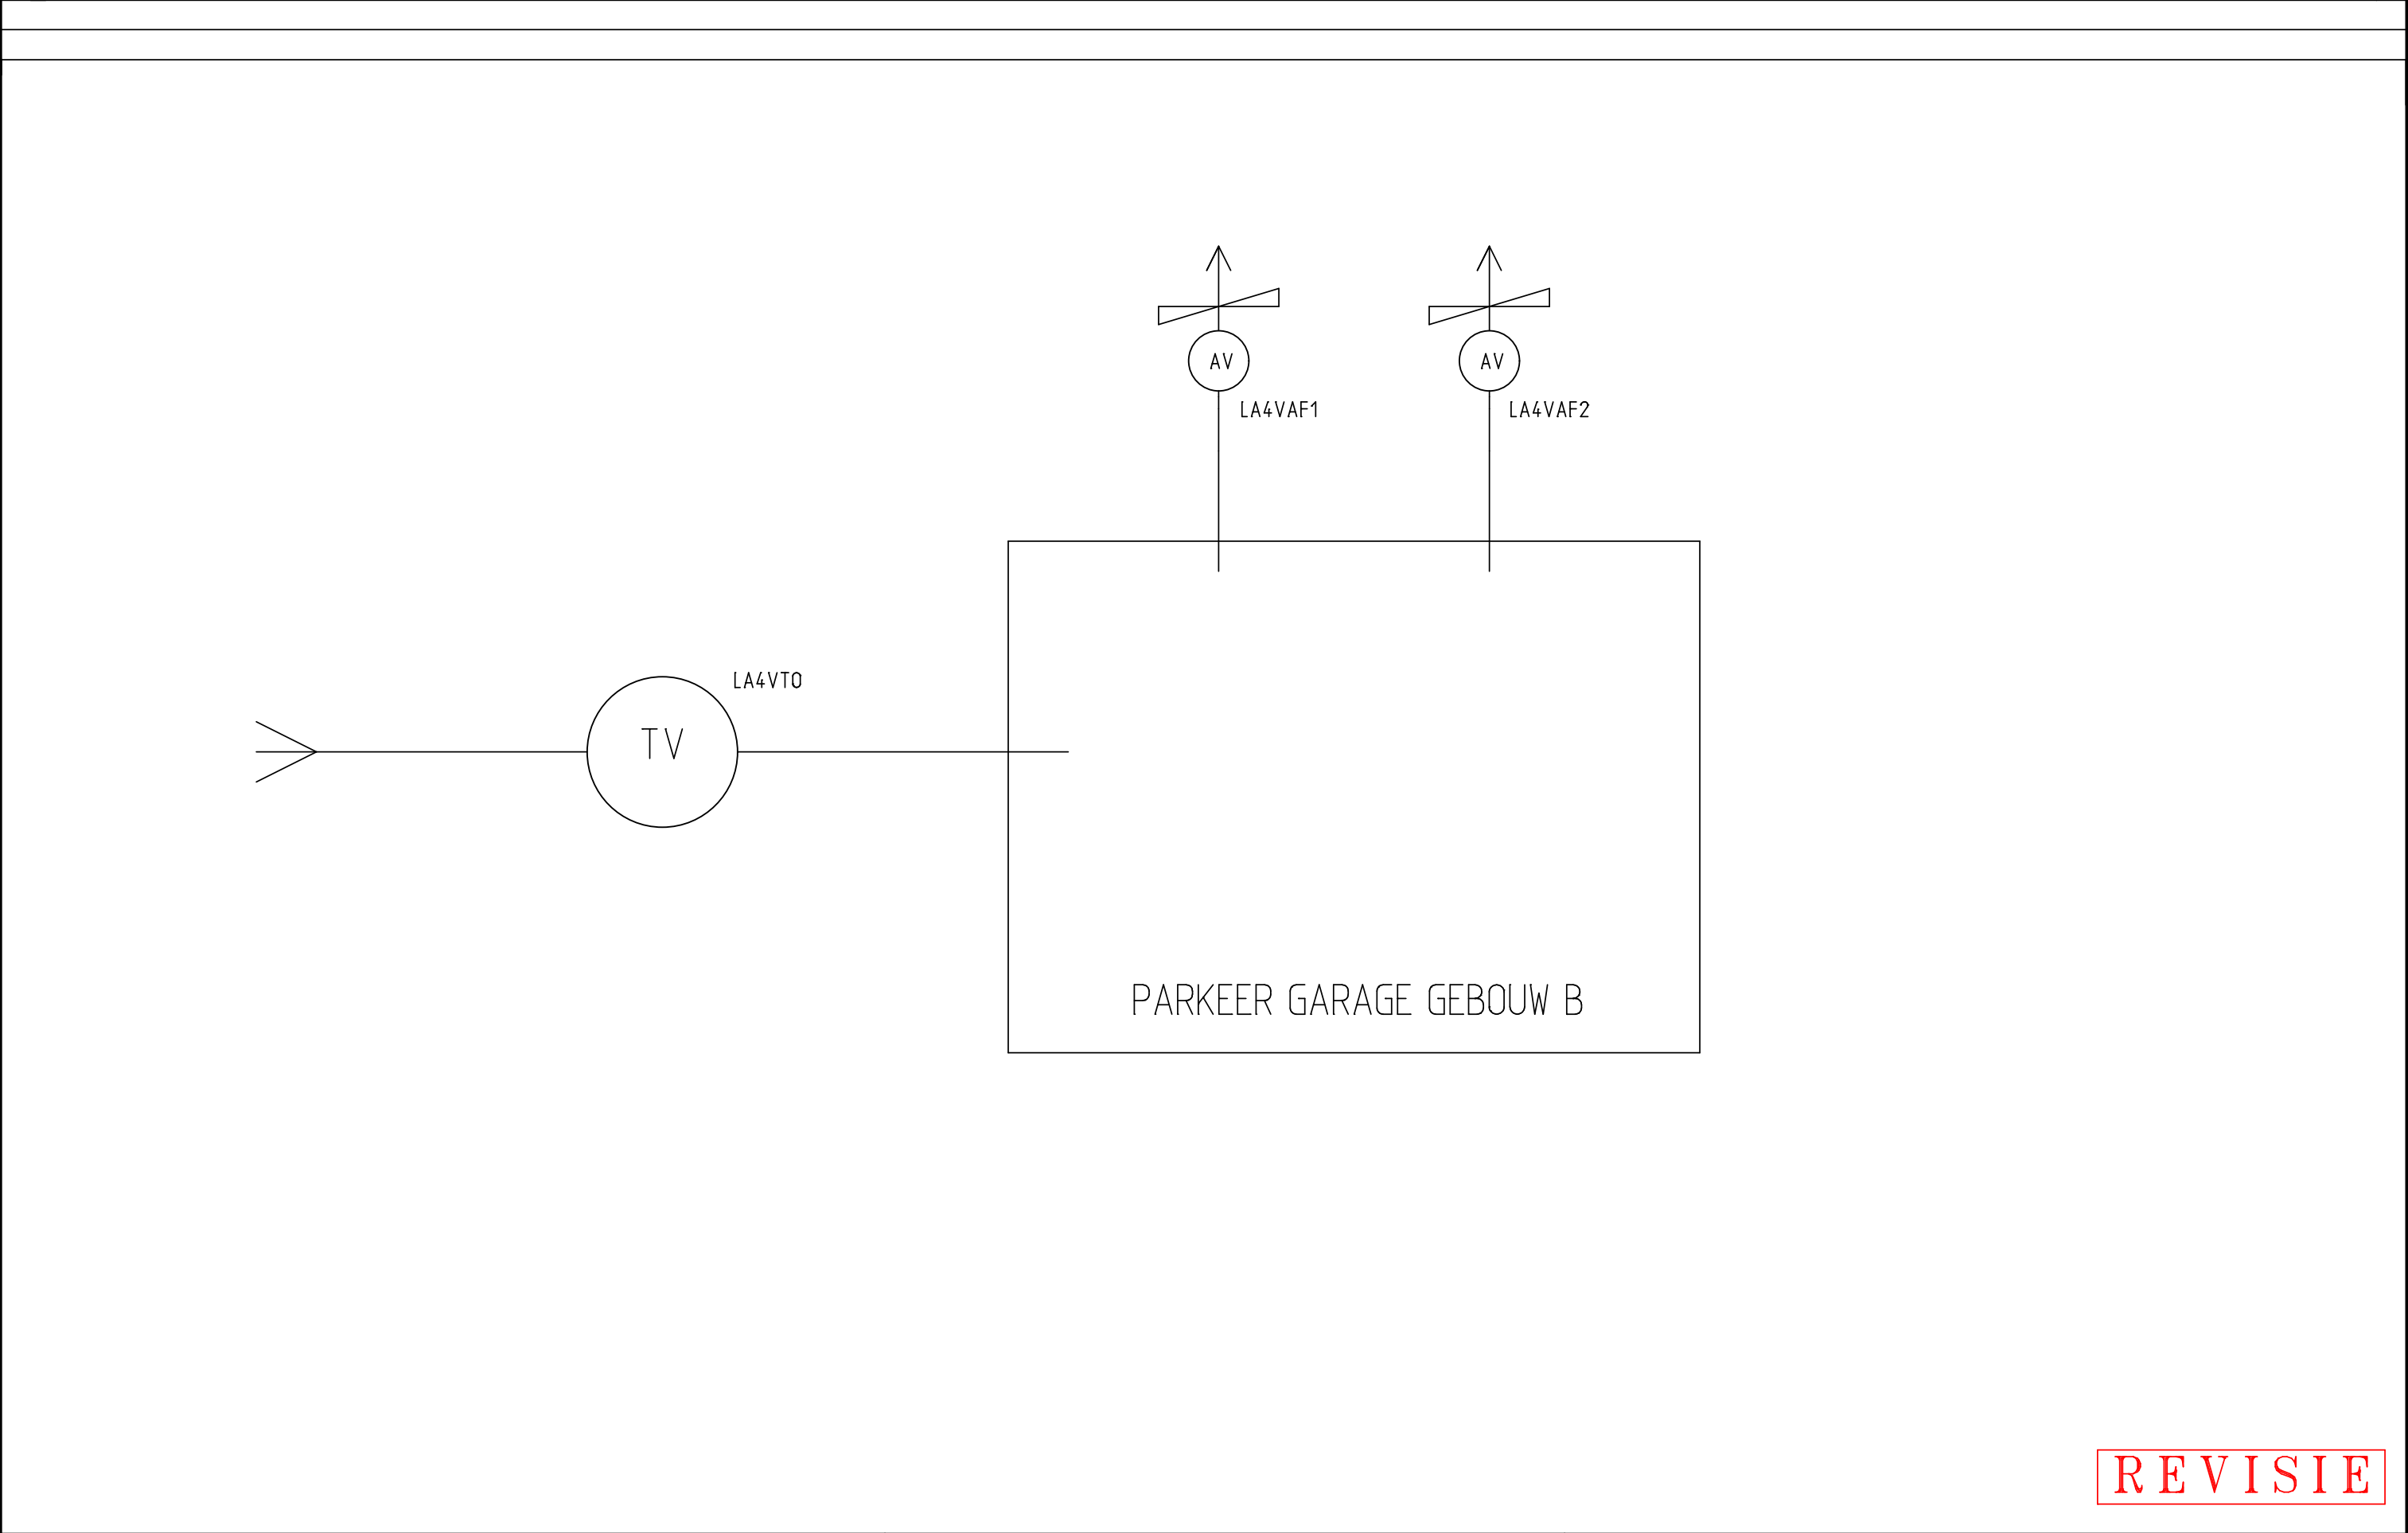


REVISIE

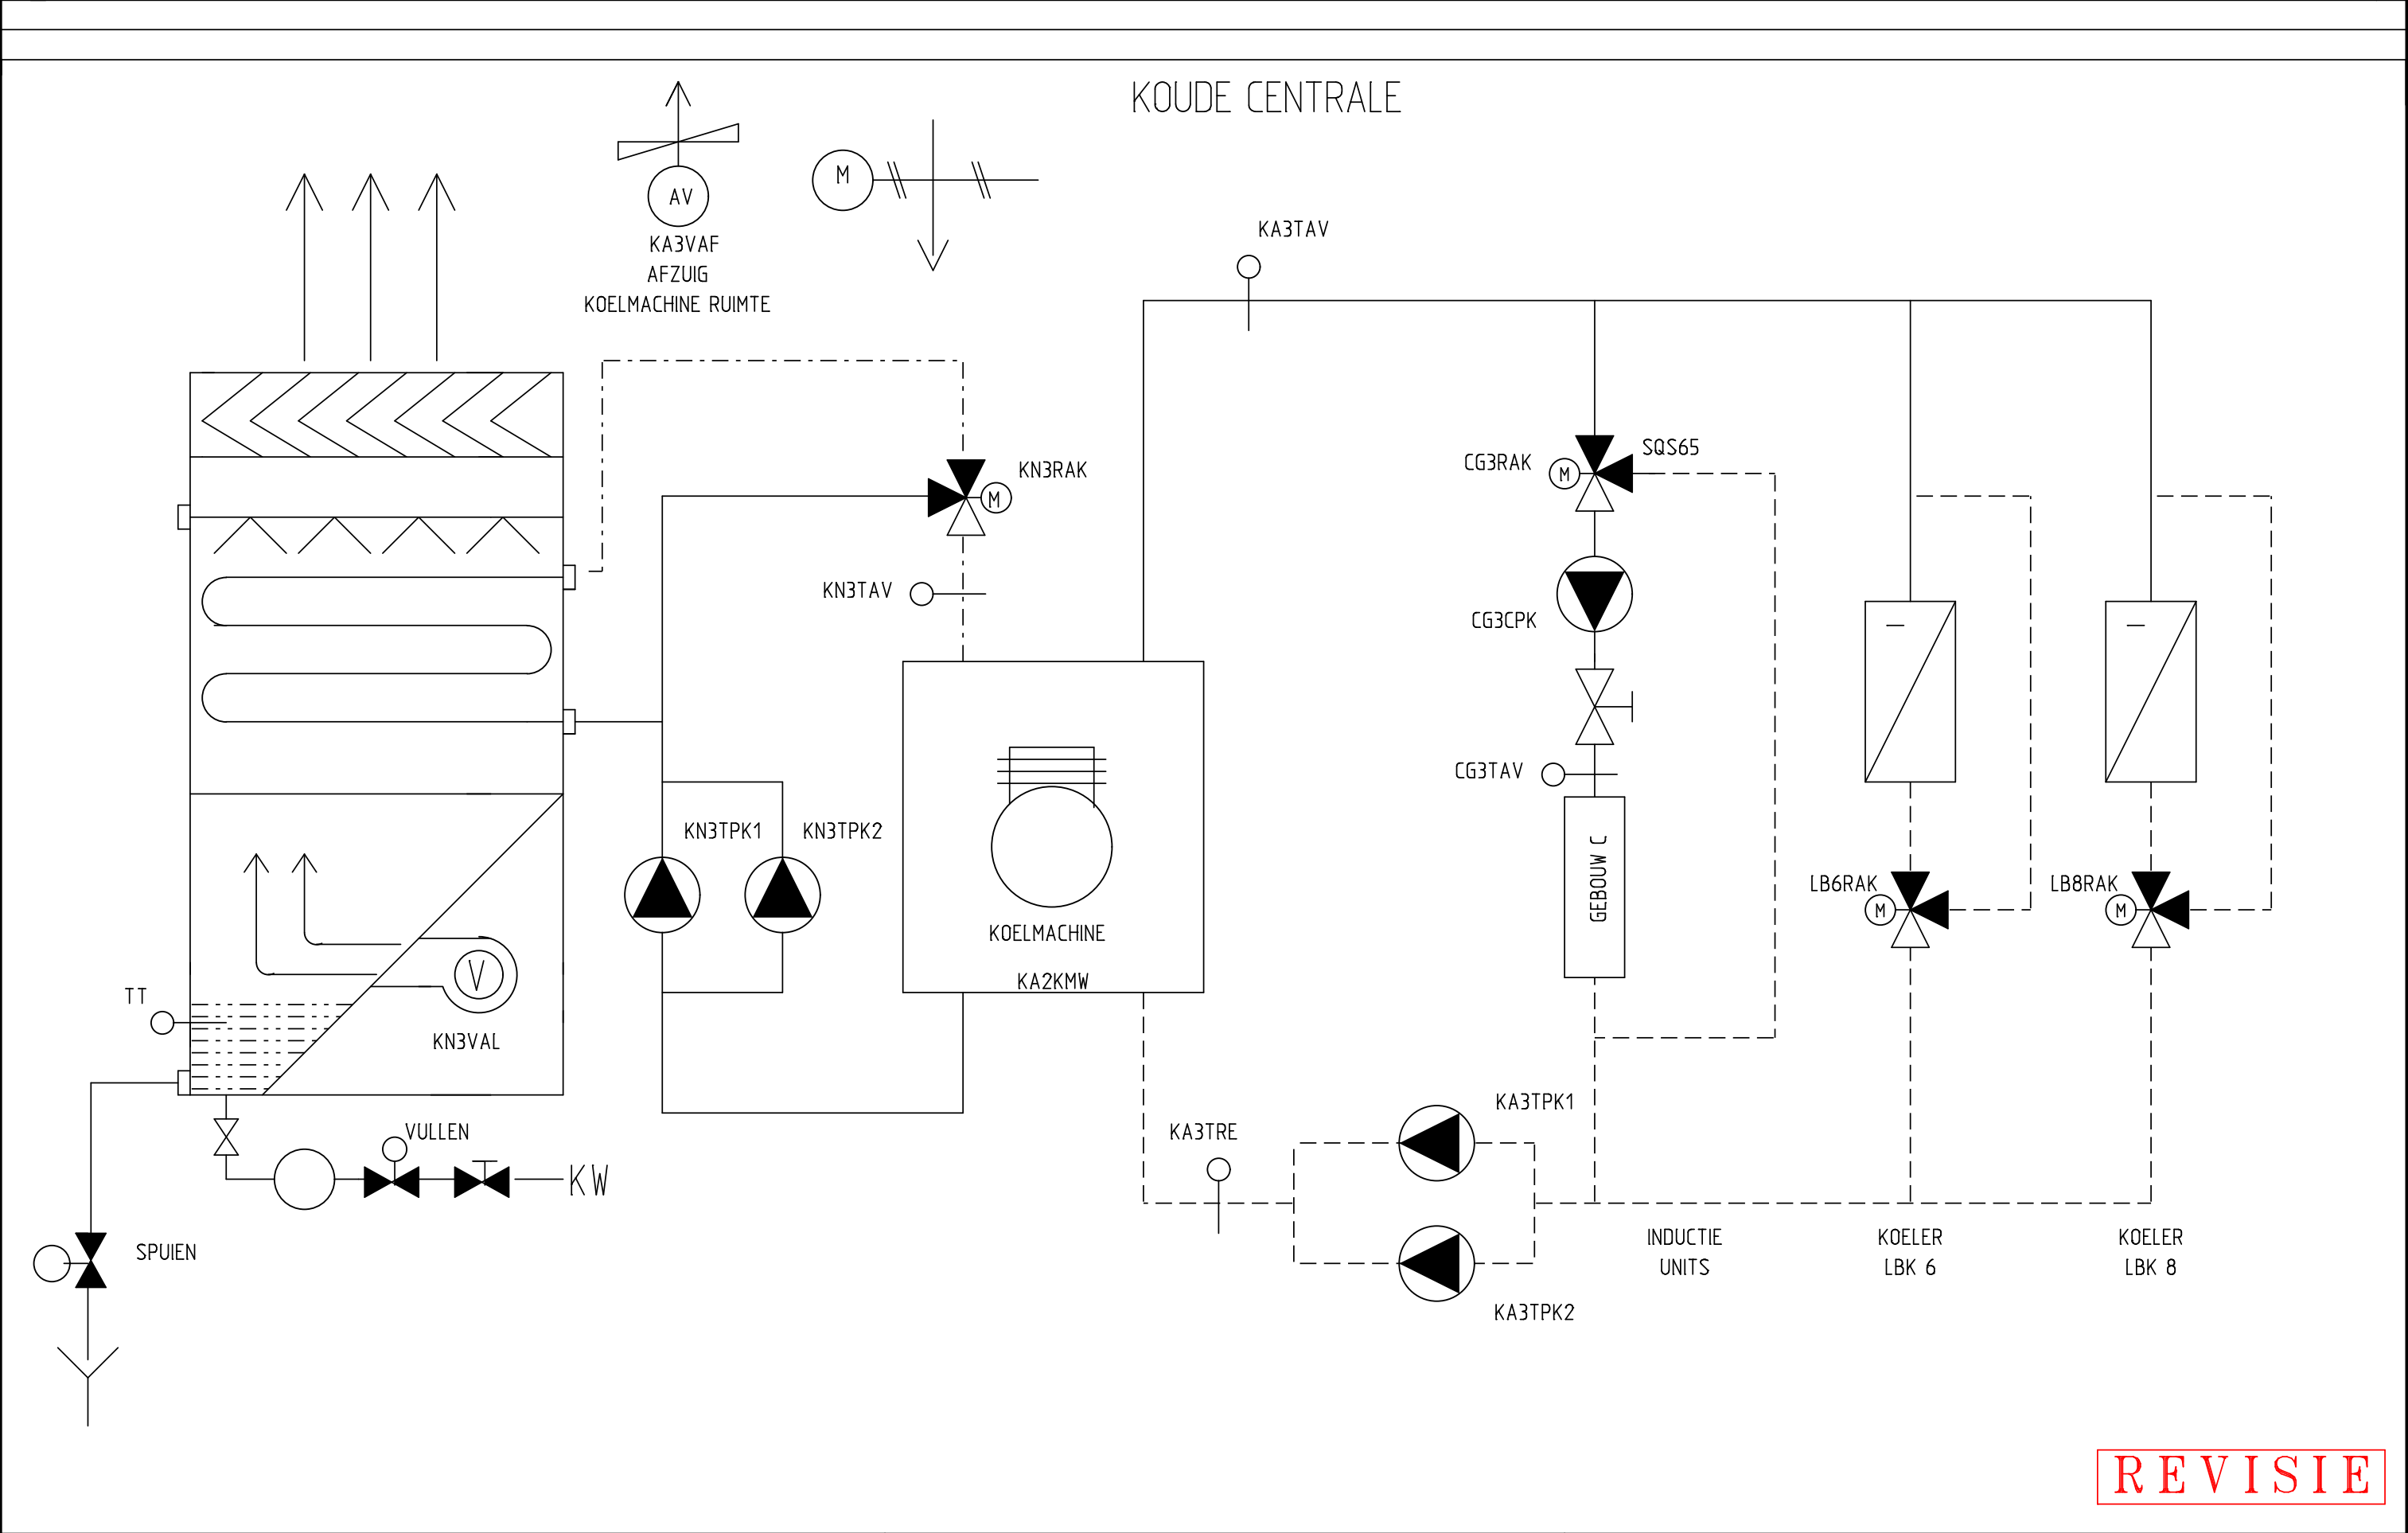


REVISIE

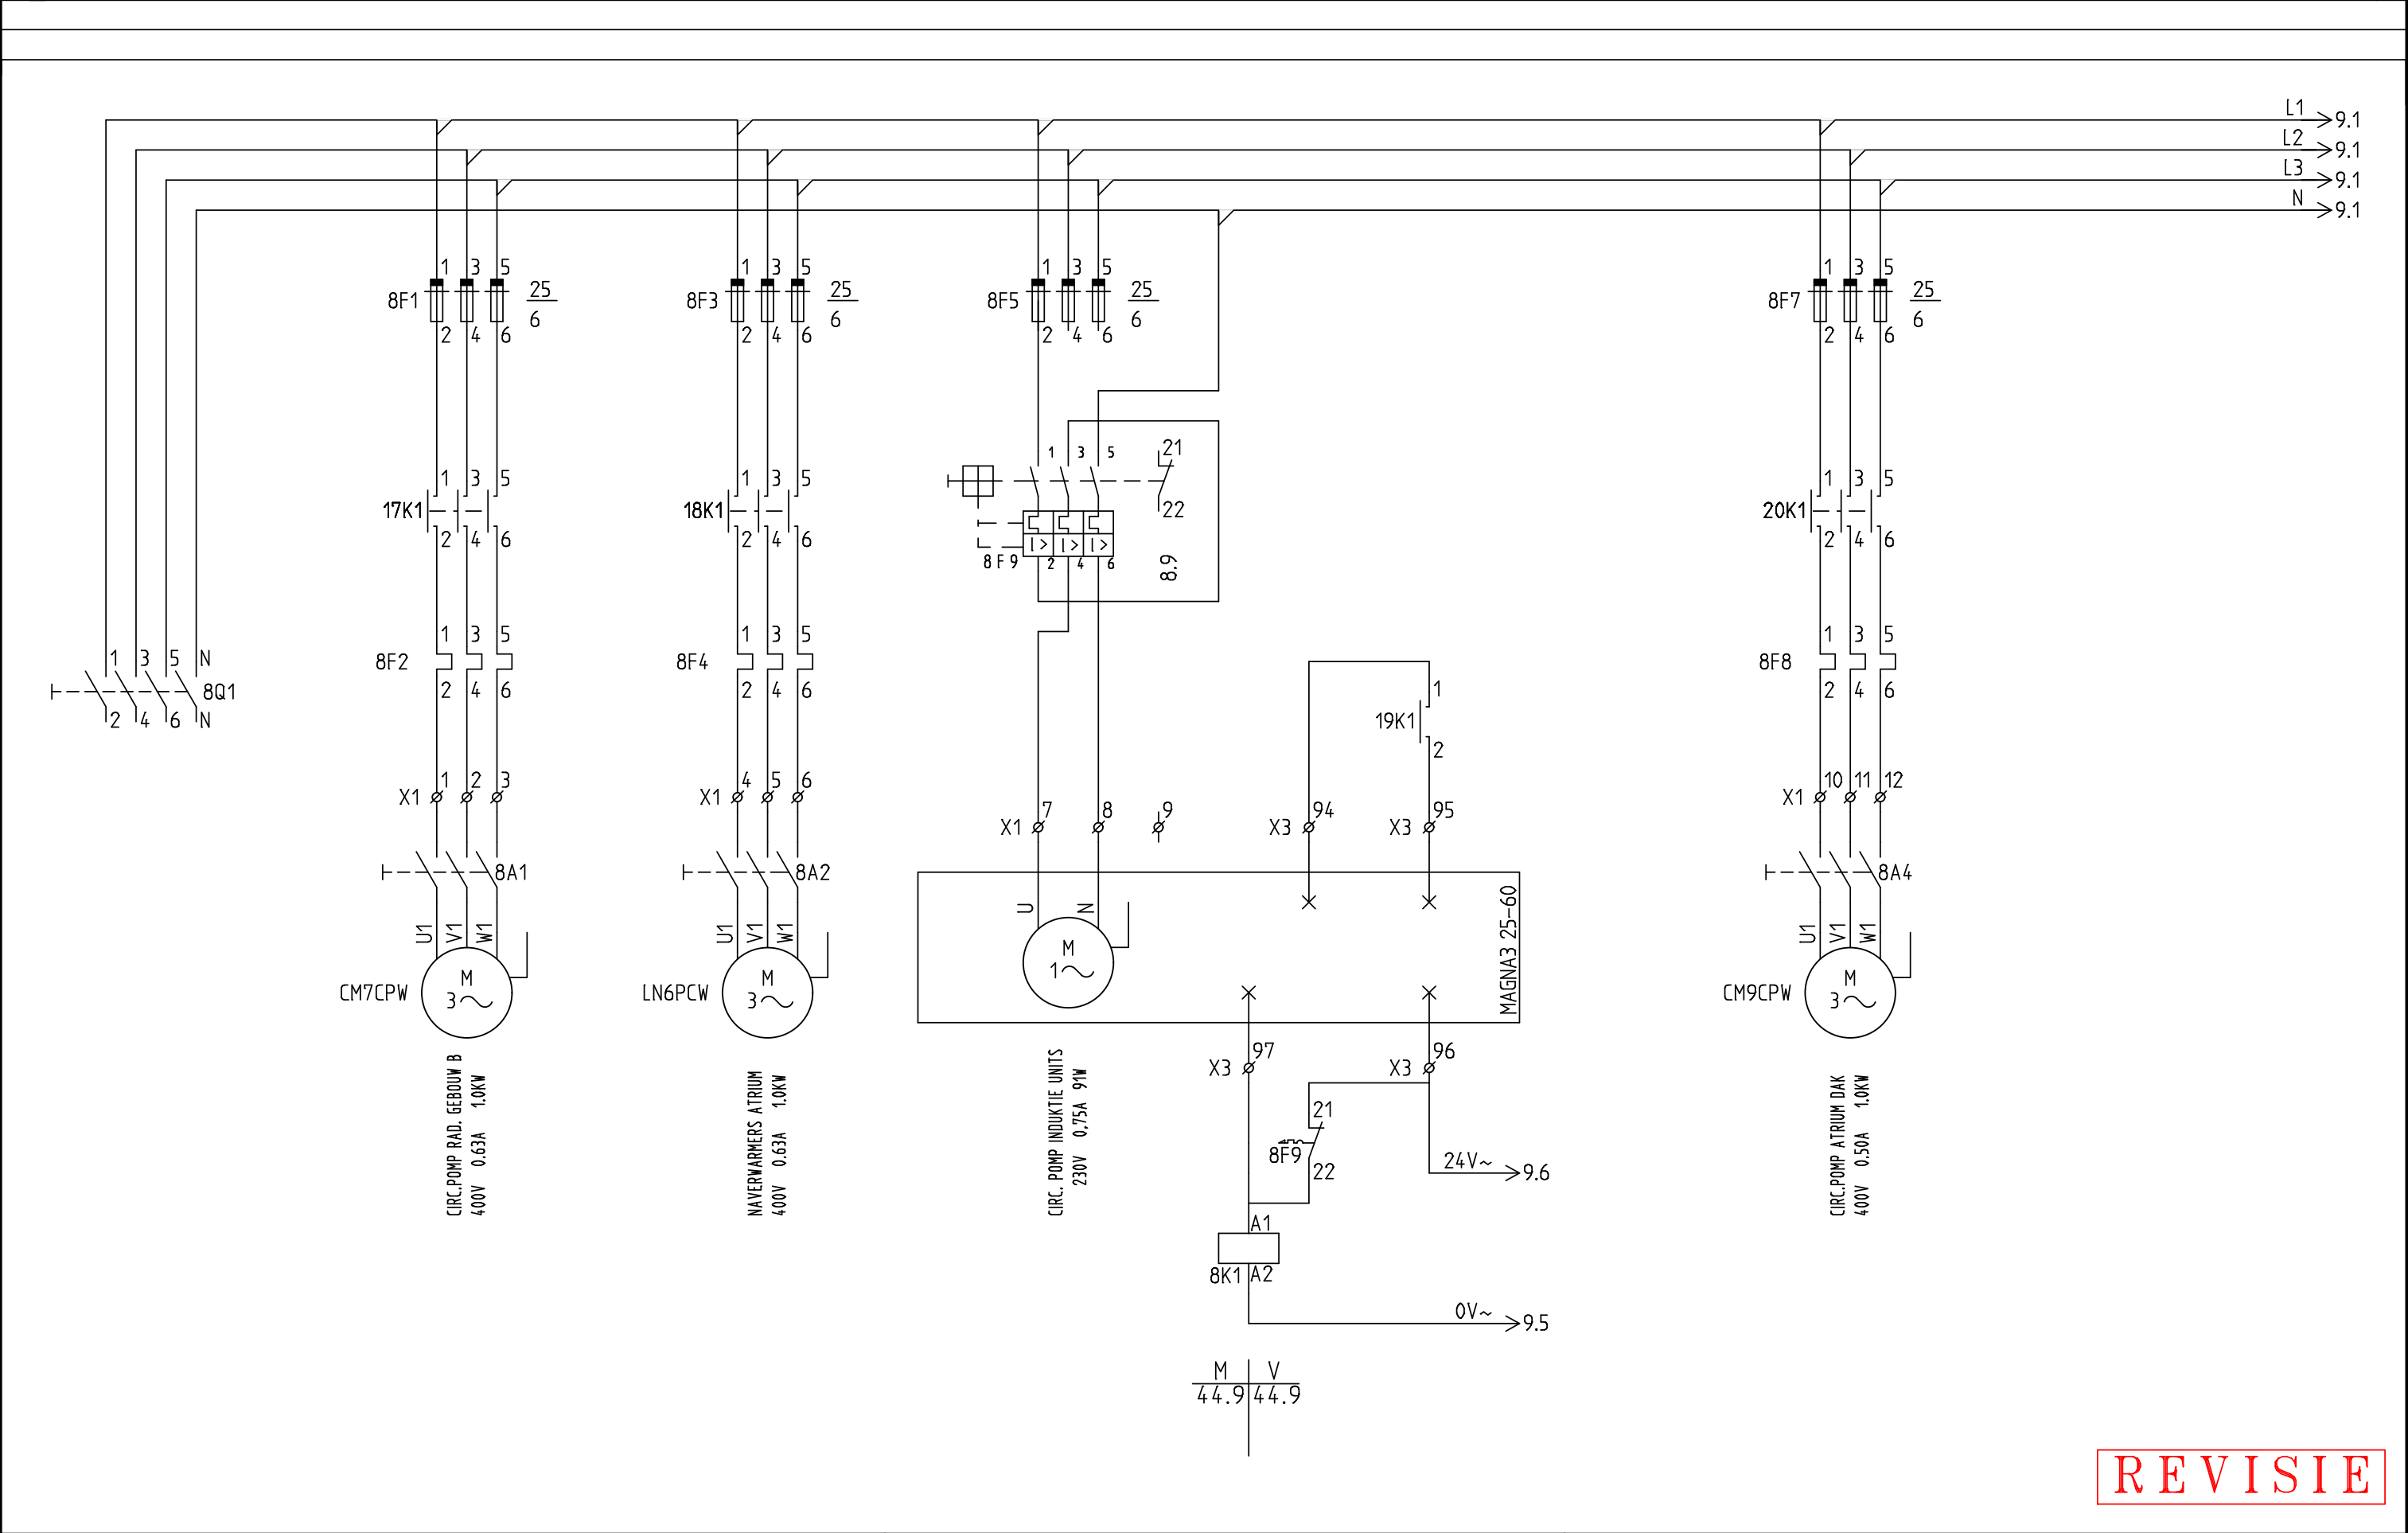


REVISIE

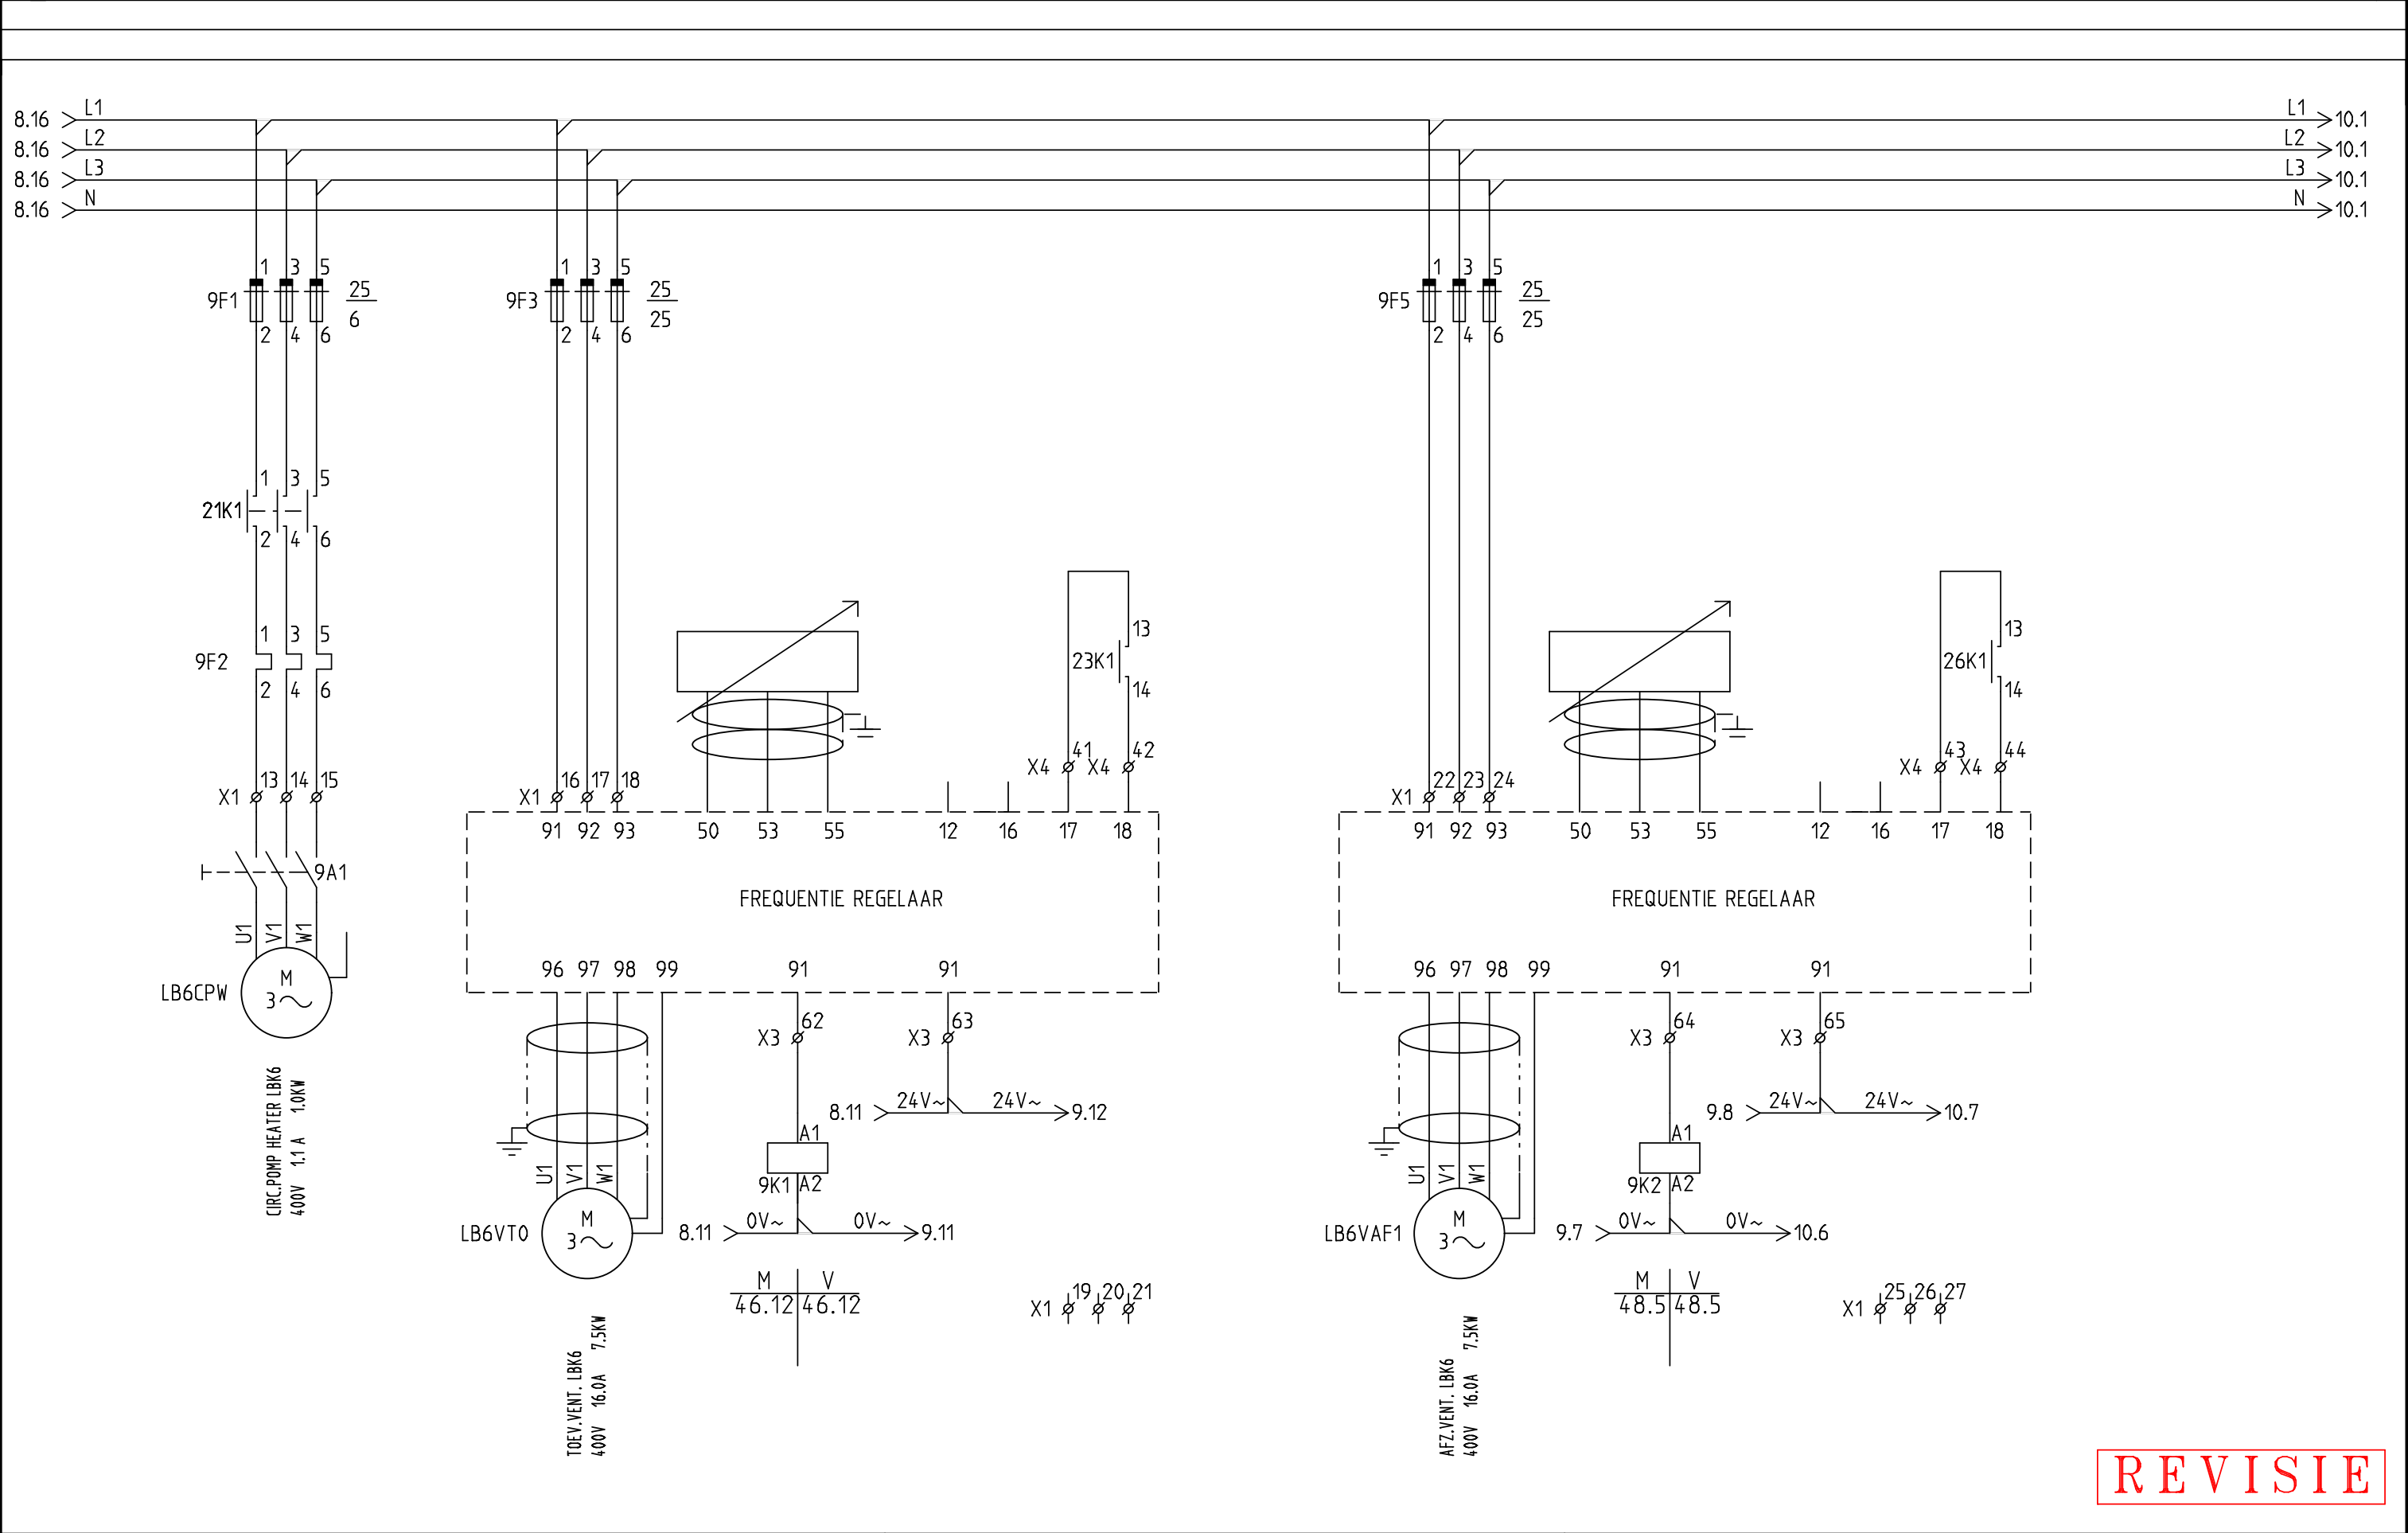


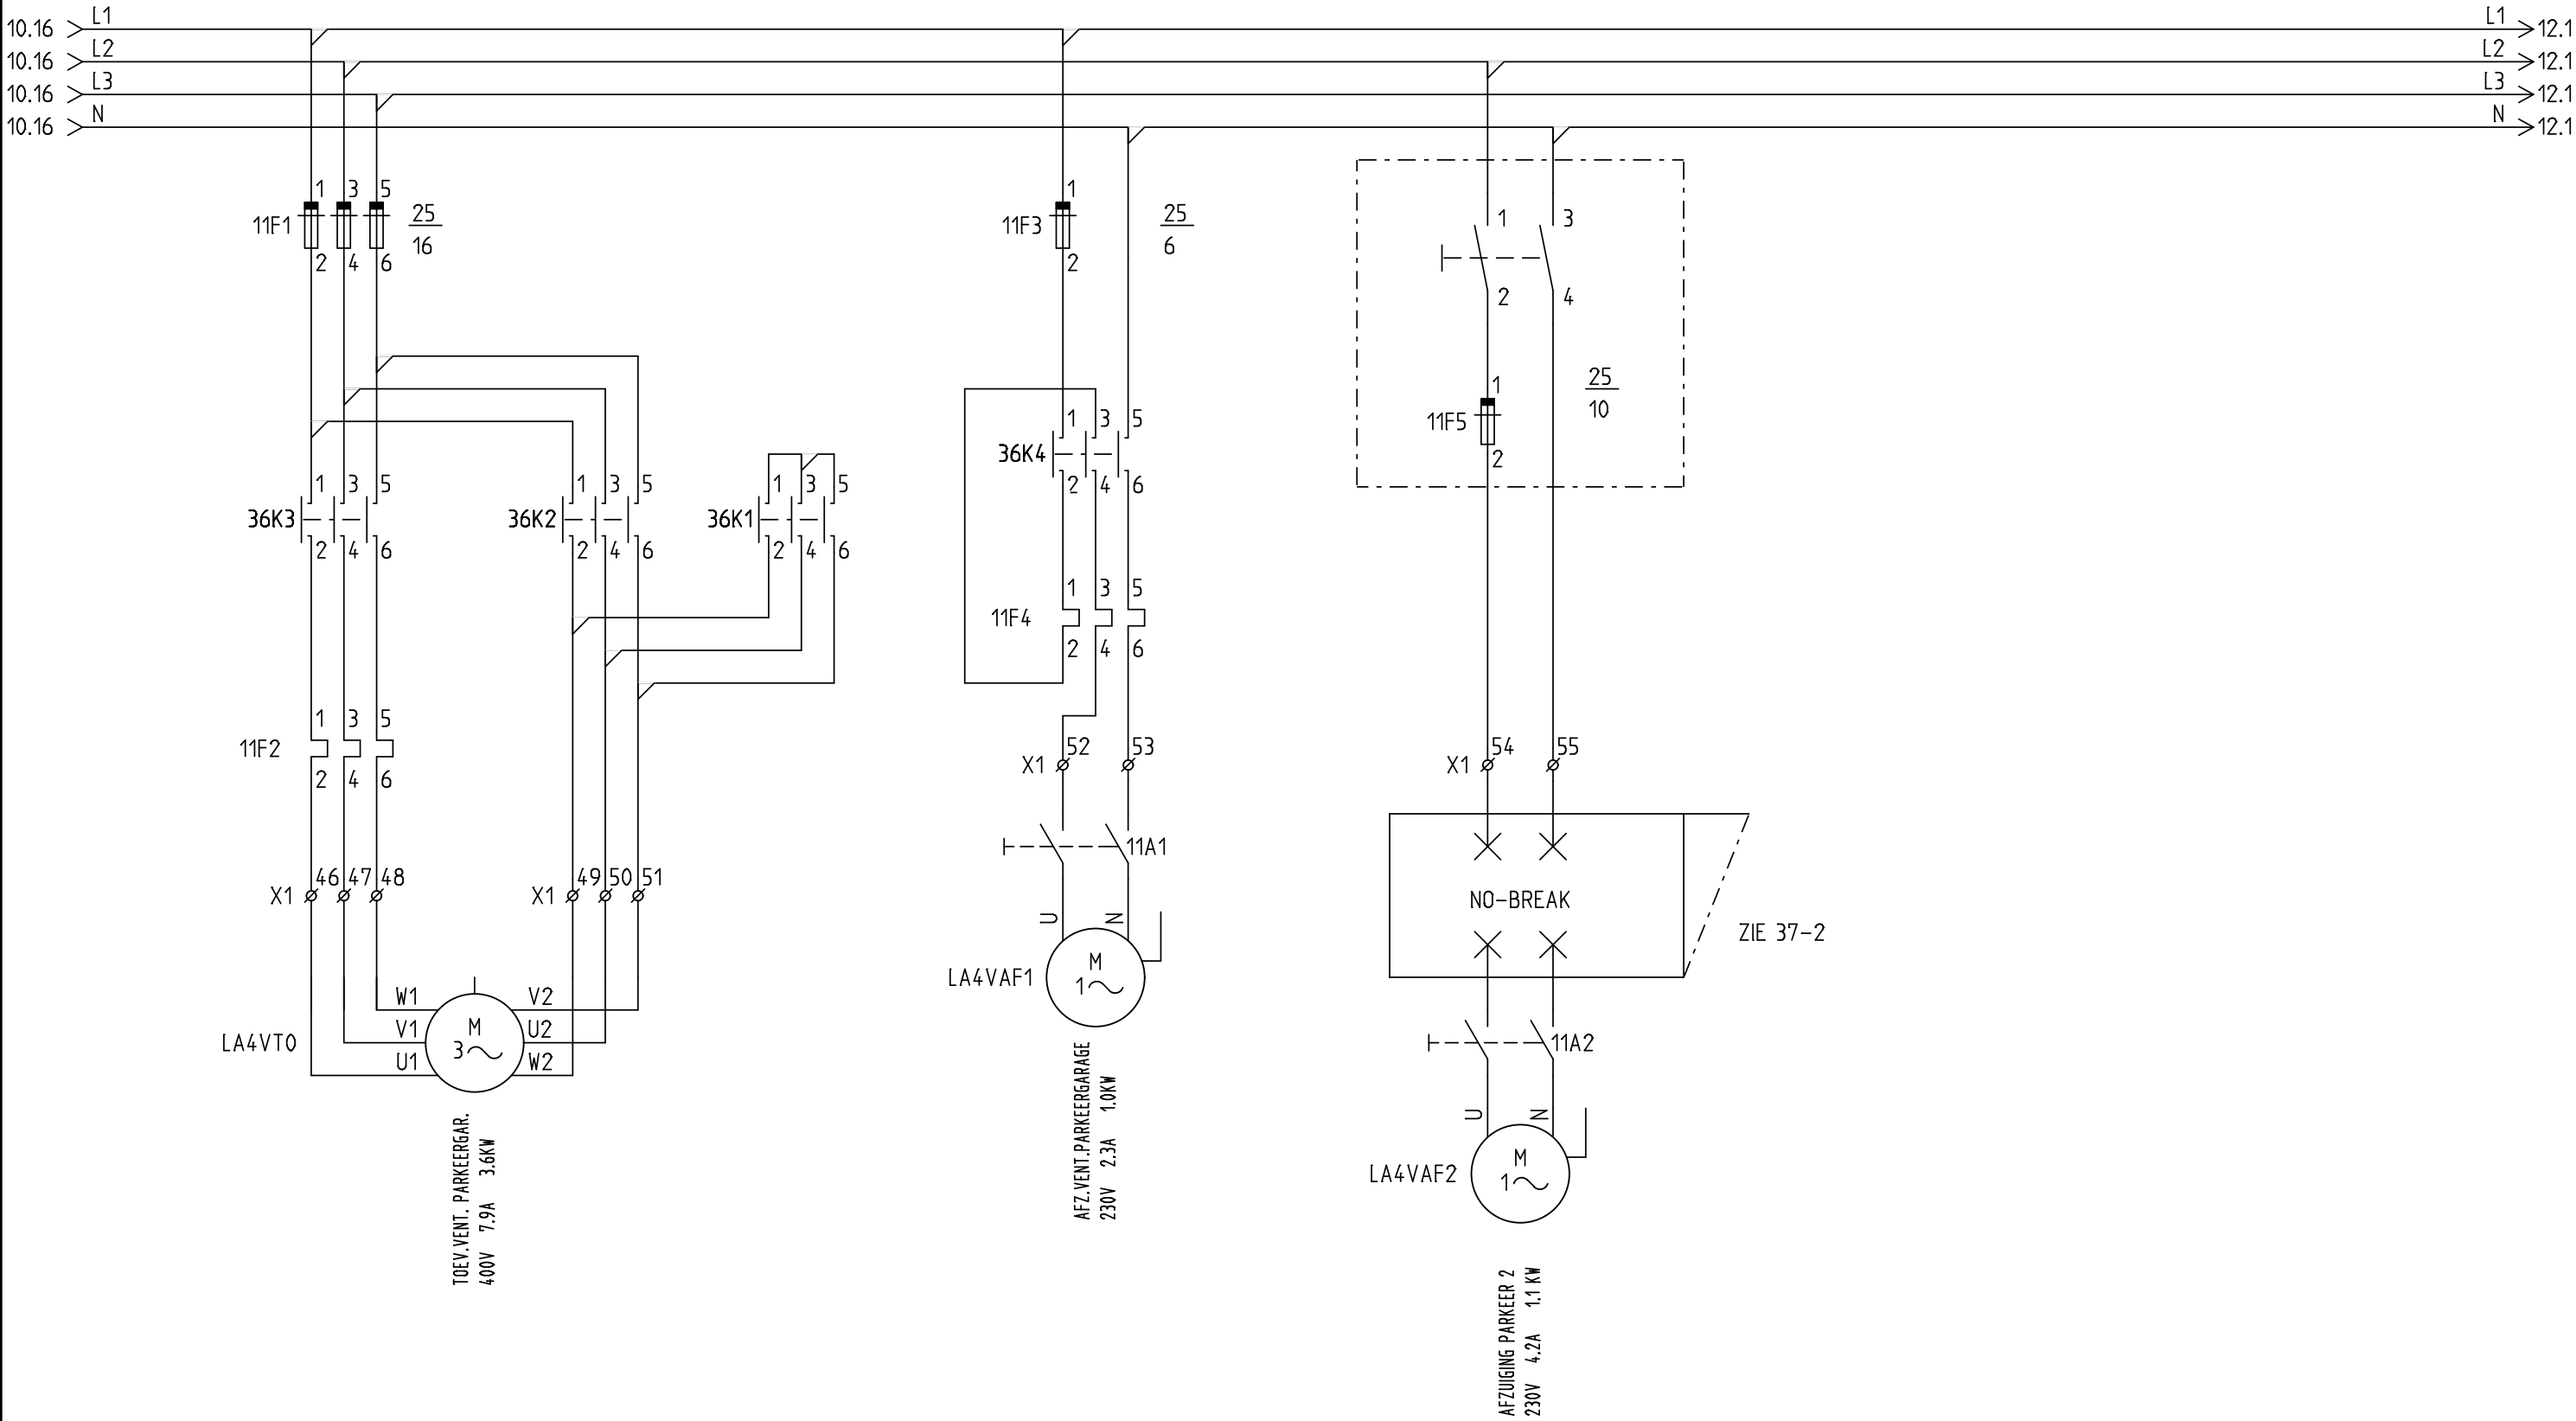


REVISIE

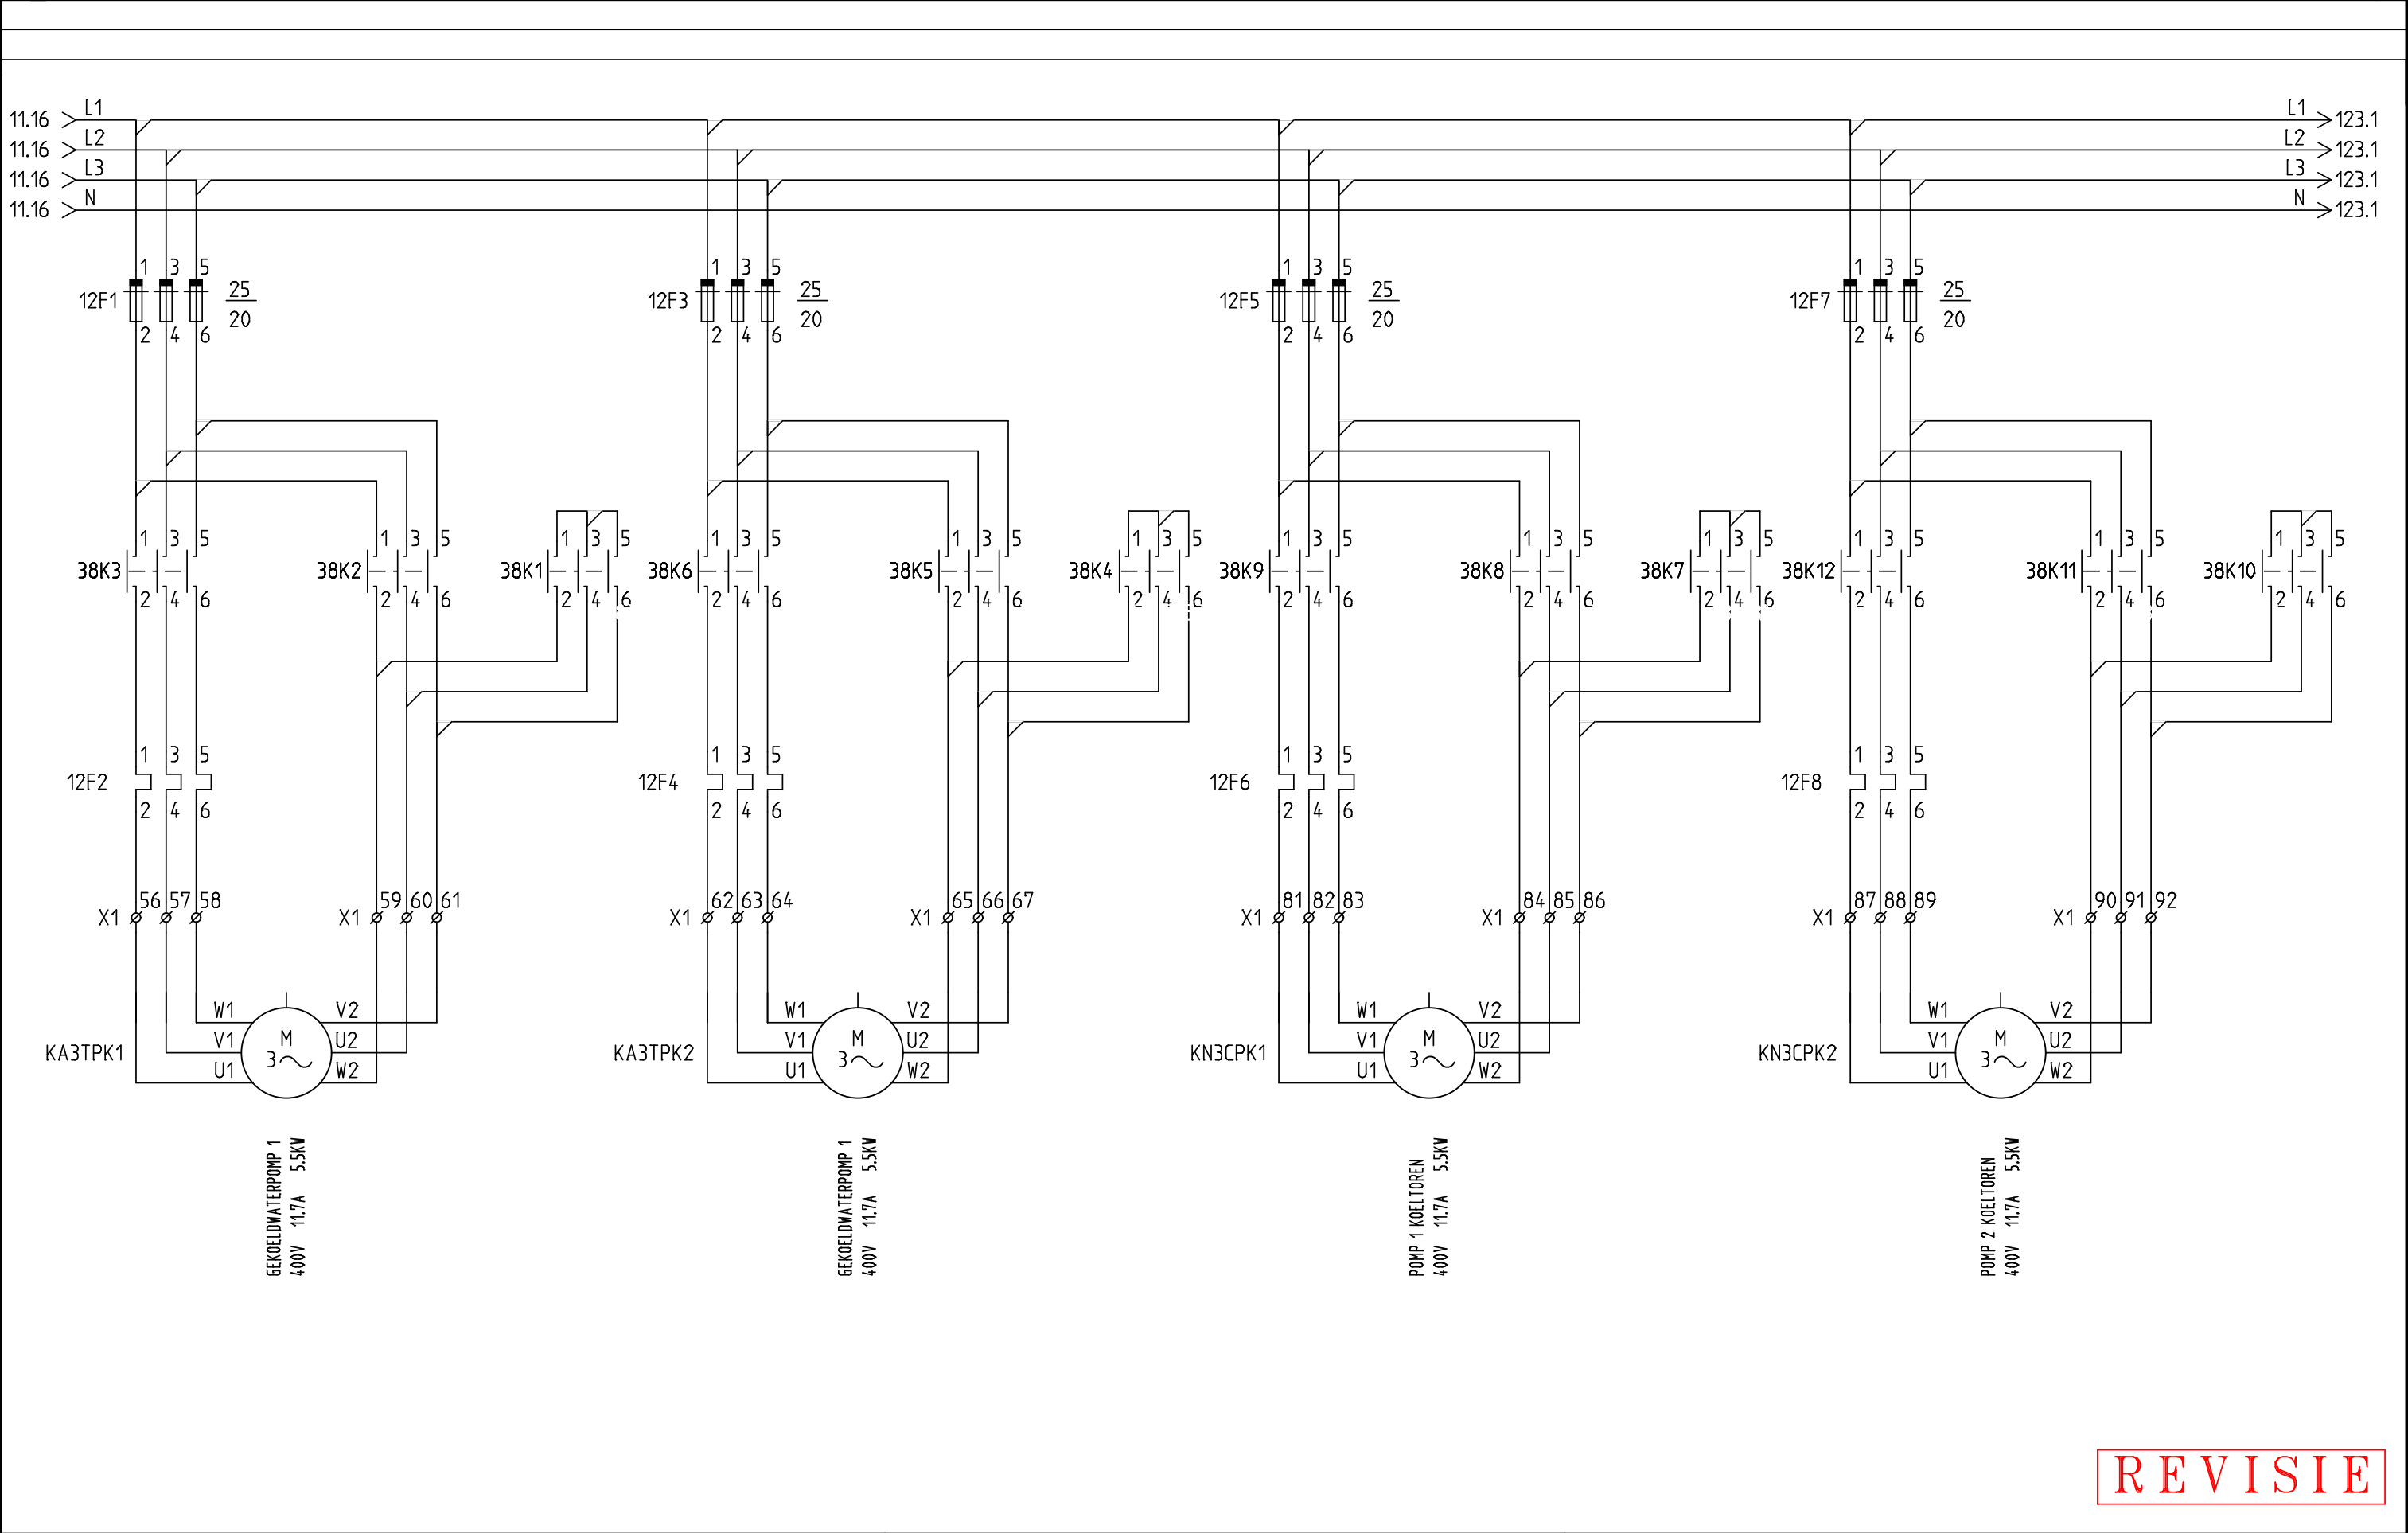


REVISIE

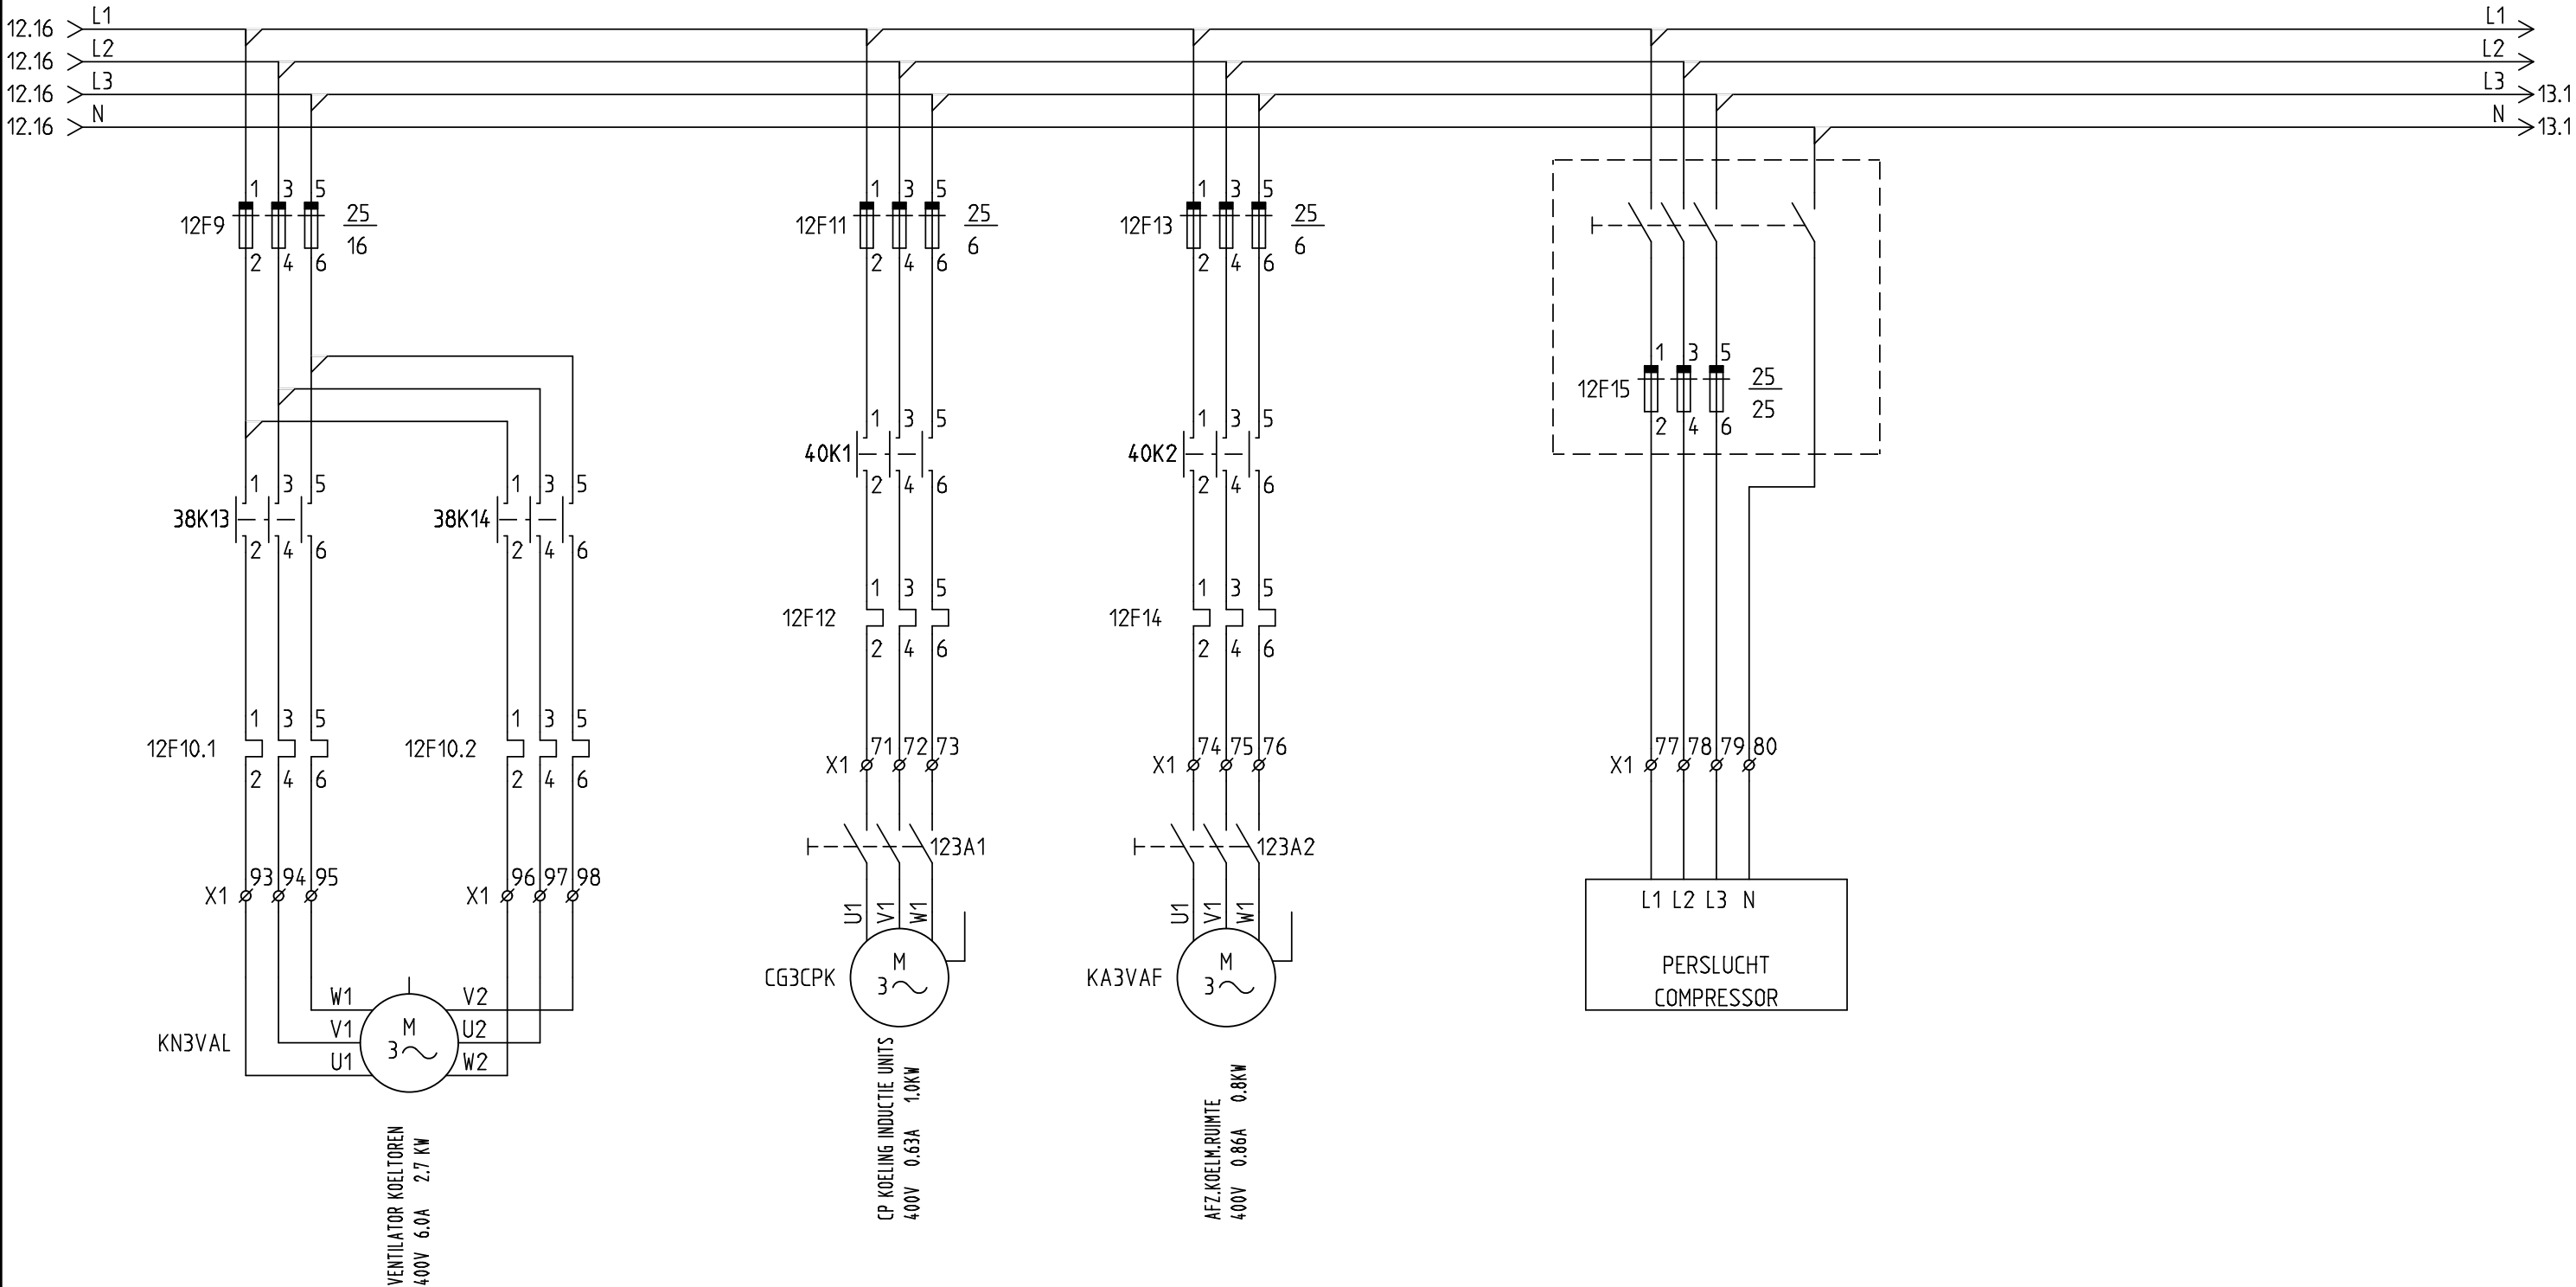


REVISIE

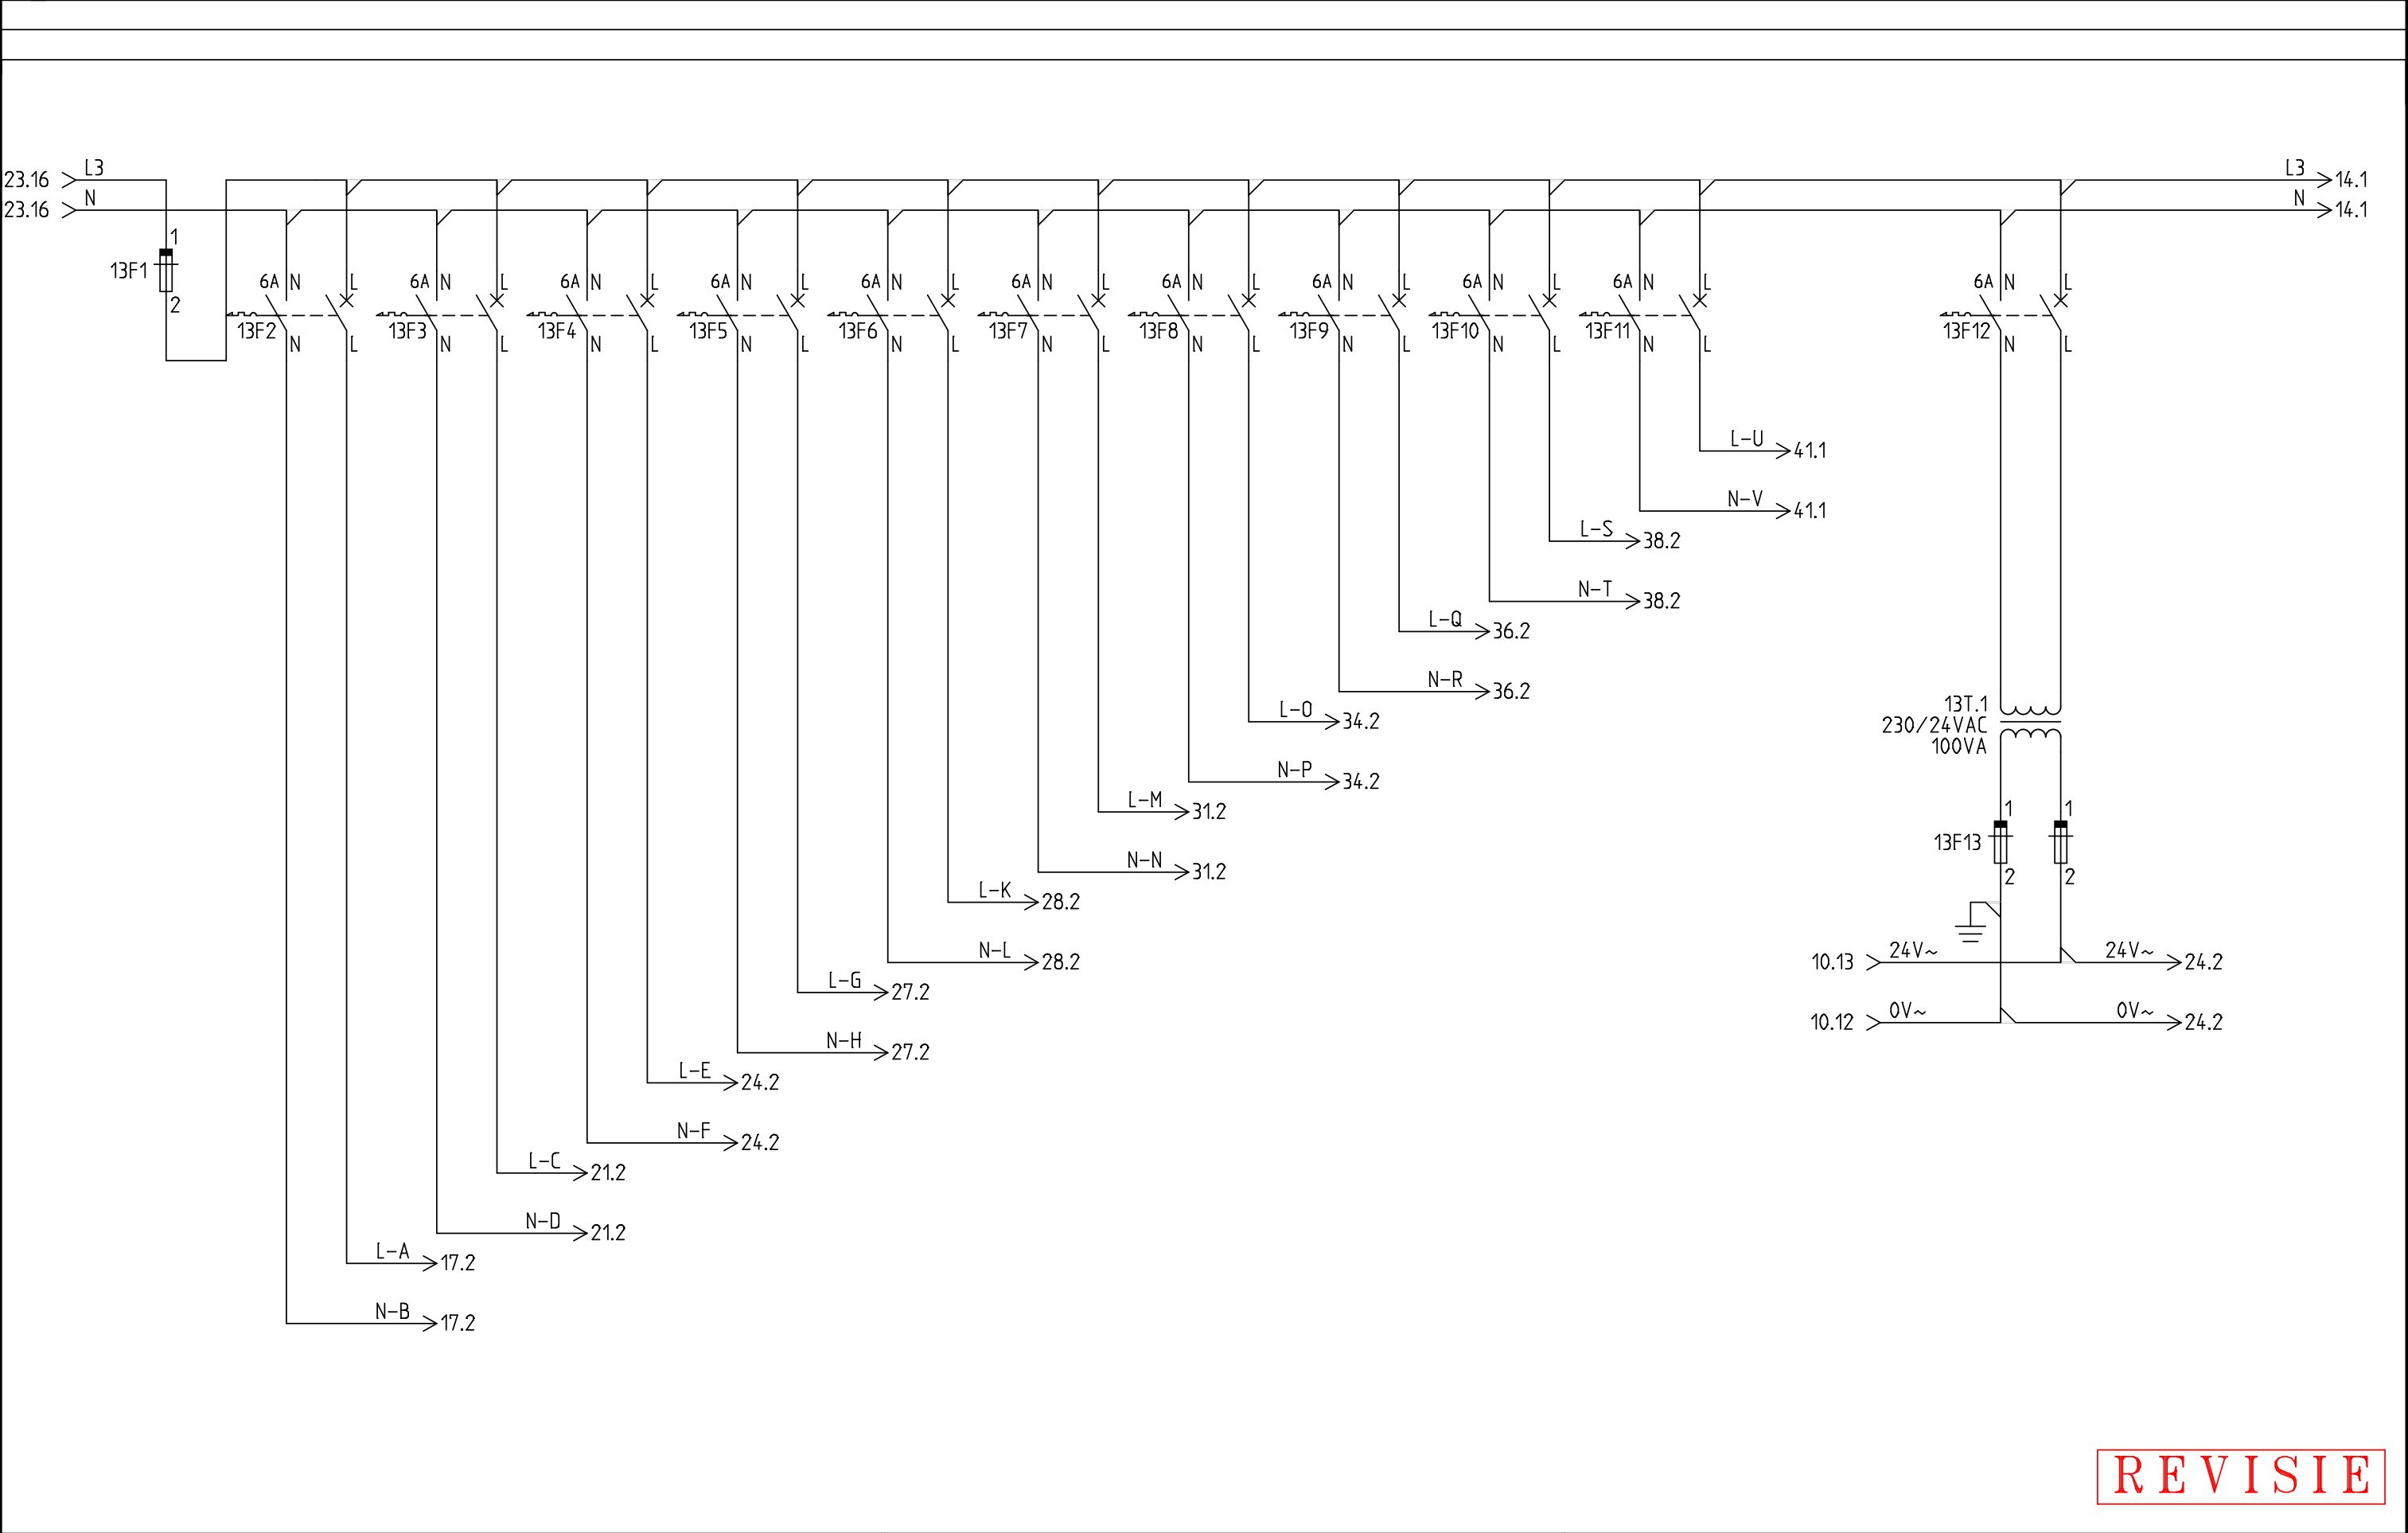

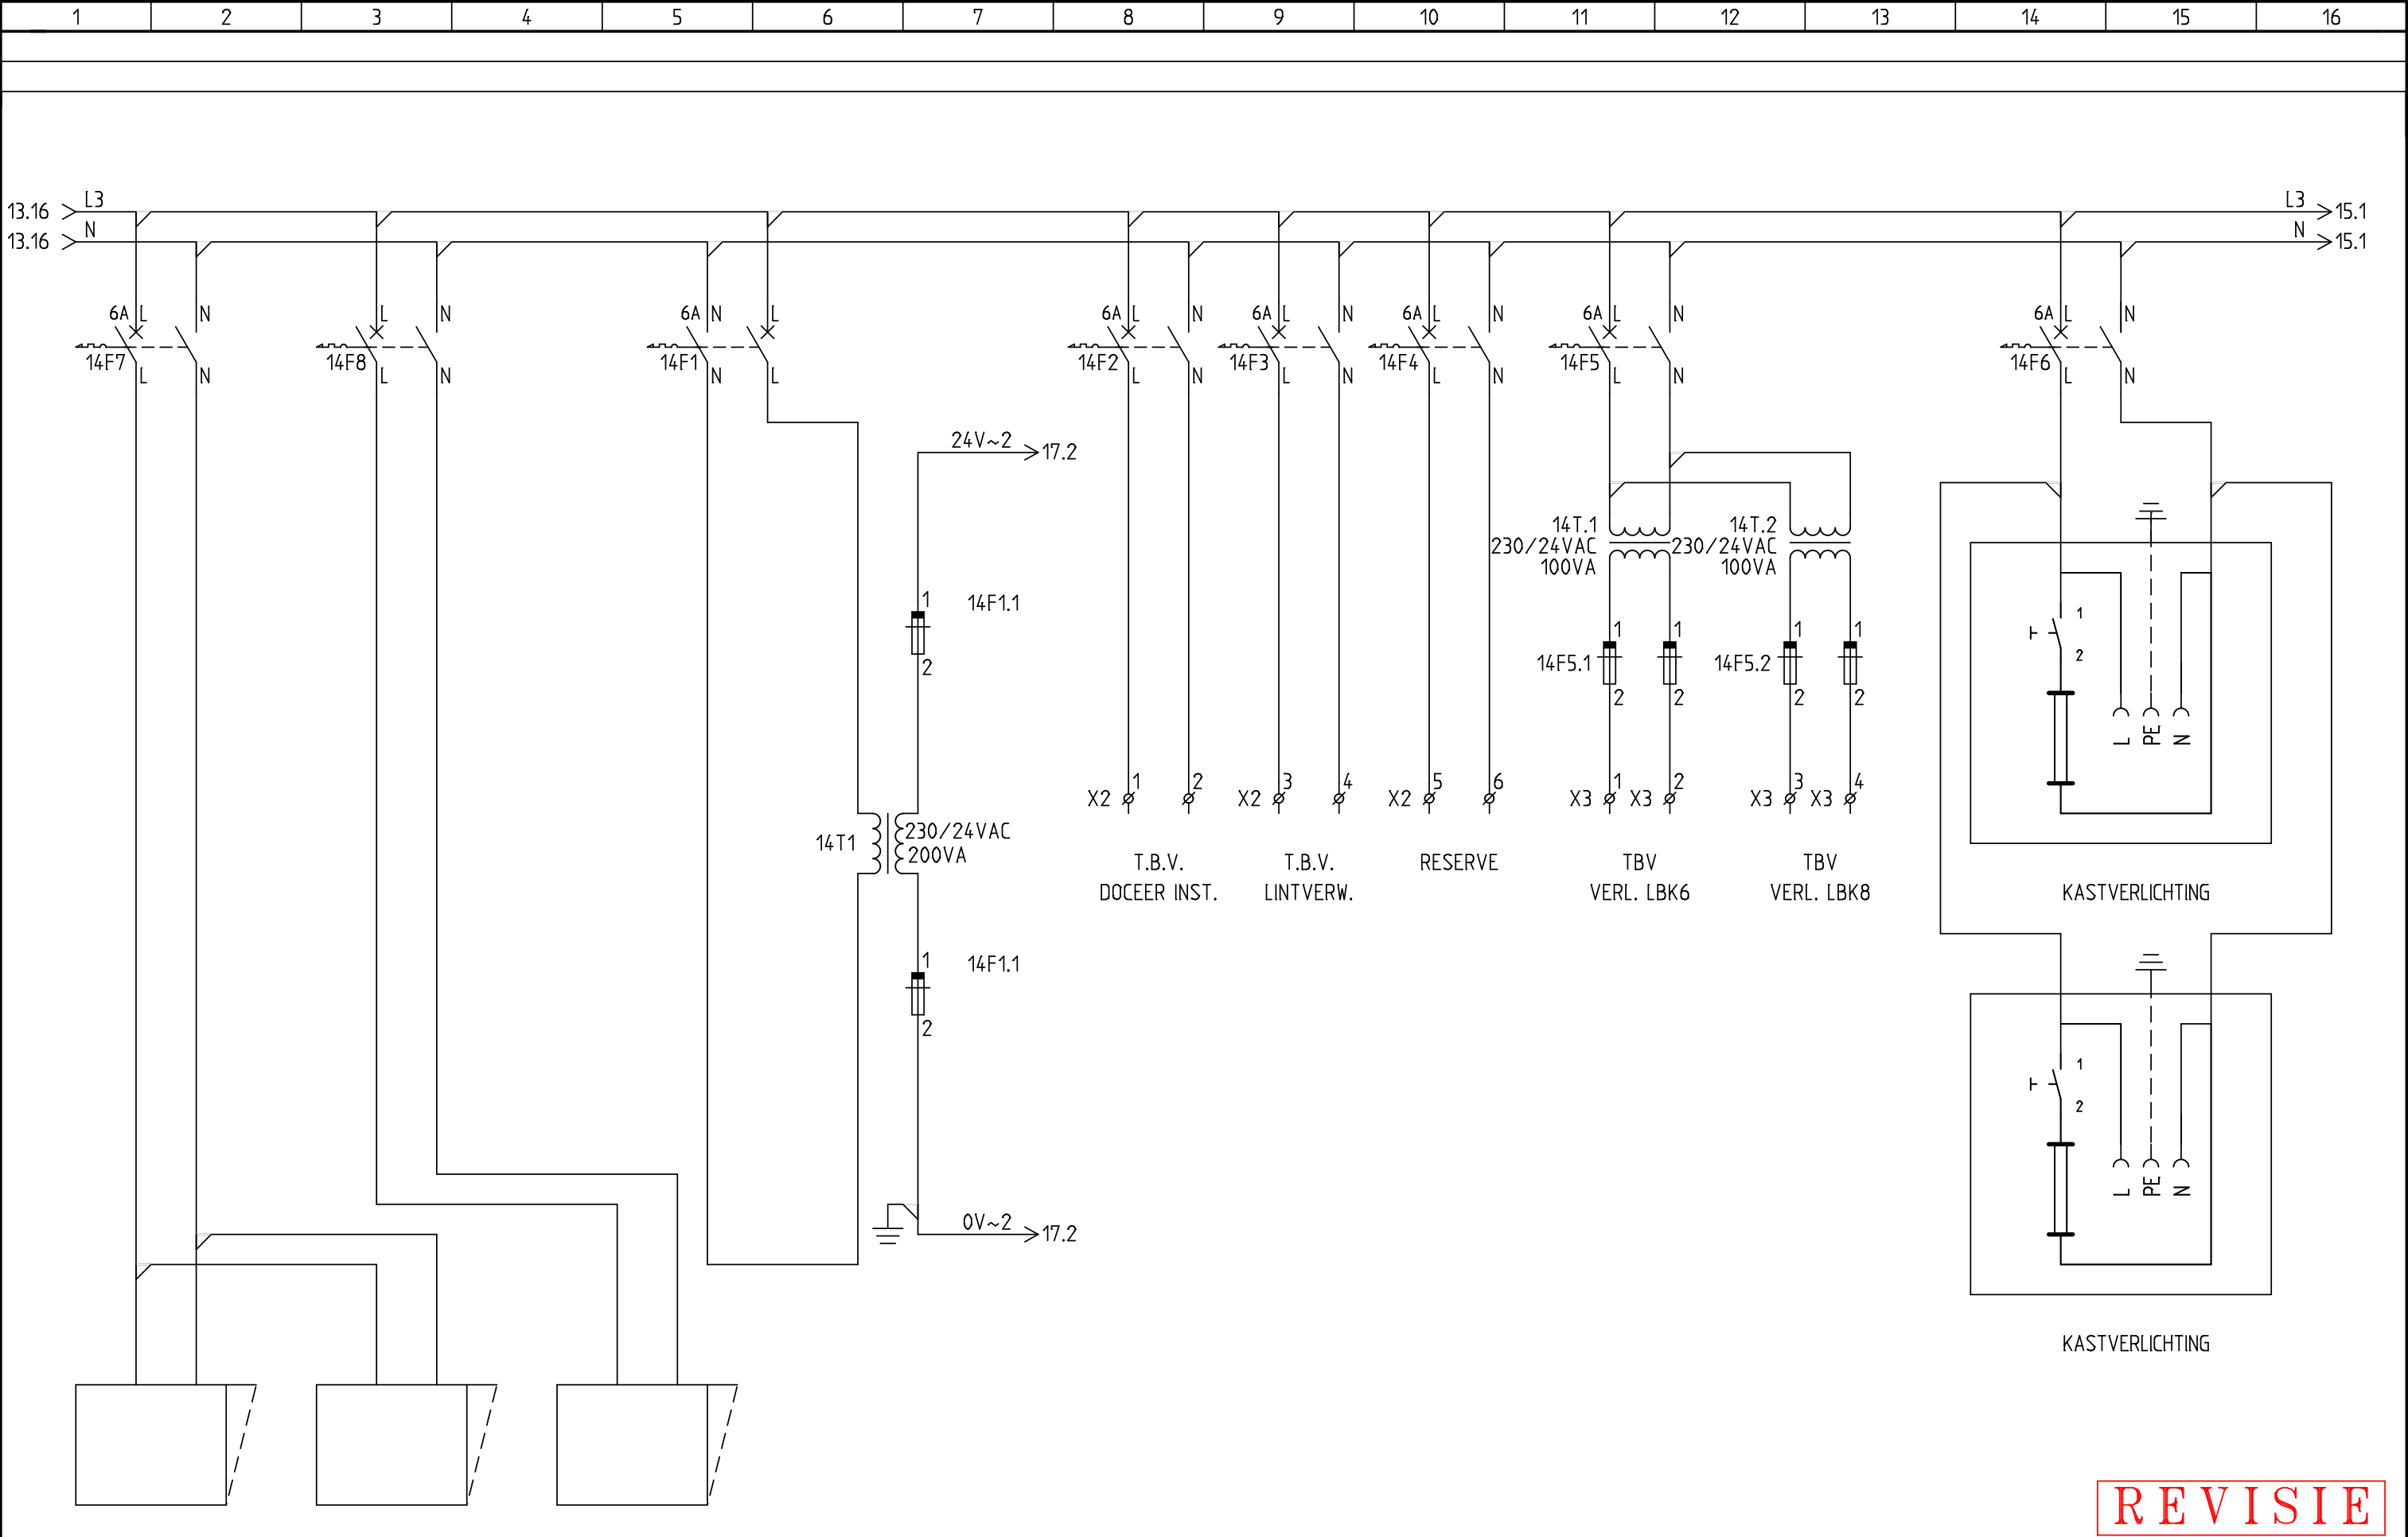

REVISIE

Datum: 2-6-2015	BESTEMMING: LANGE VIJVERBERG DEN-HAAG	ASE TECHNISCH INSTALLATIE BURO BV ZEEMANSTRAAT 23 2991 XR, BARENDRECHT POSTBUS 337 2980 AH, RIDDERKERK TEL : 010 4112238 FAX : 010 4119362 E-MAIL : INFO@ASEBV.NL WWW.ASEBV.NL	BLADTITEL: VERVOLG STUURSTROOM	ONDERWERP: VERWARMINGS REGELING	TEK.NR: 15-028-6
GETEKEND: FERRY			OPDRACHTGEVER: SCHREUDER-RUITENBEEK	EXTRA OMSCHRIJVING: REGELKAST : RK6	Blad: 14
Revisie datum: 15-3-2016					Van : 63

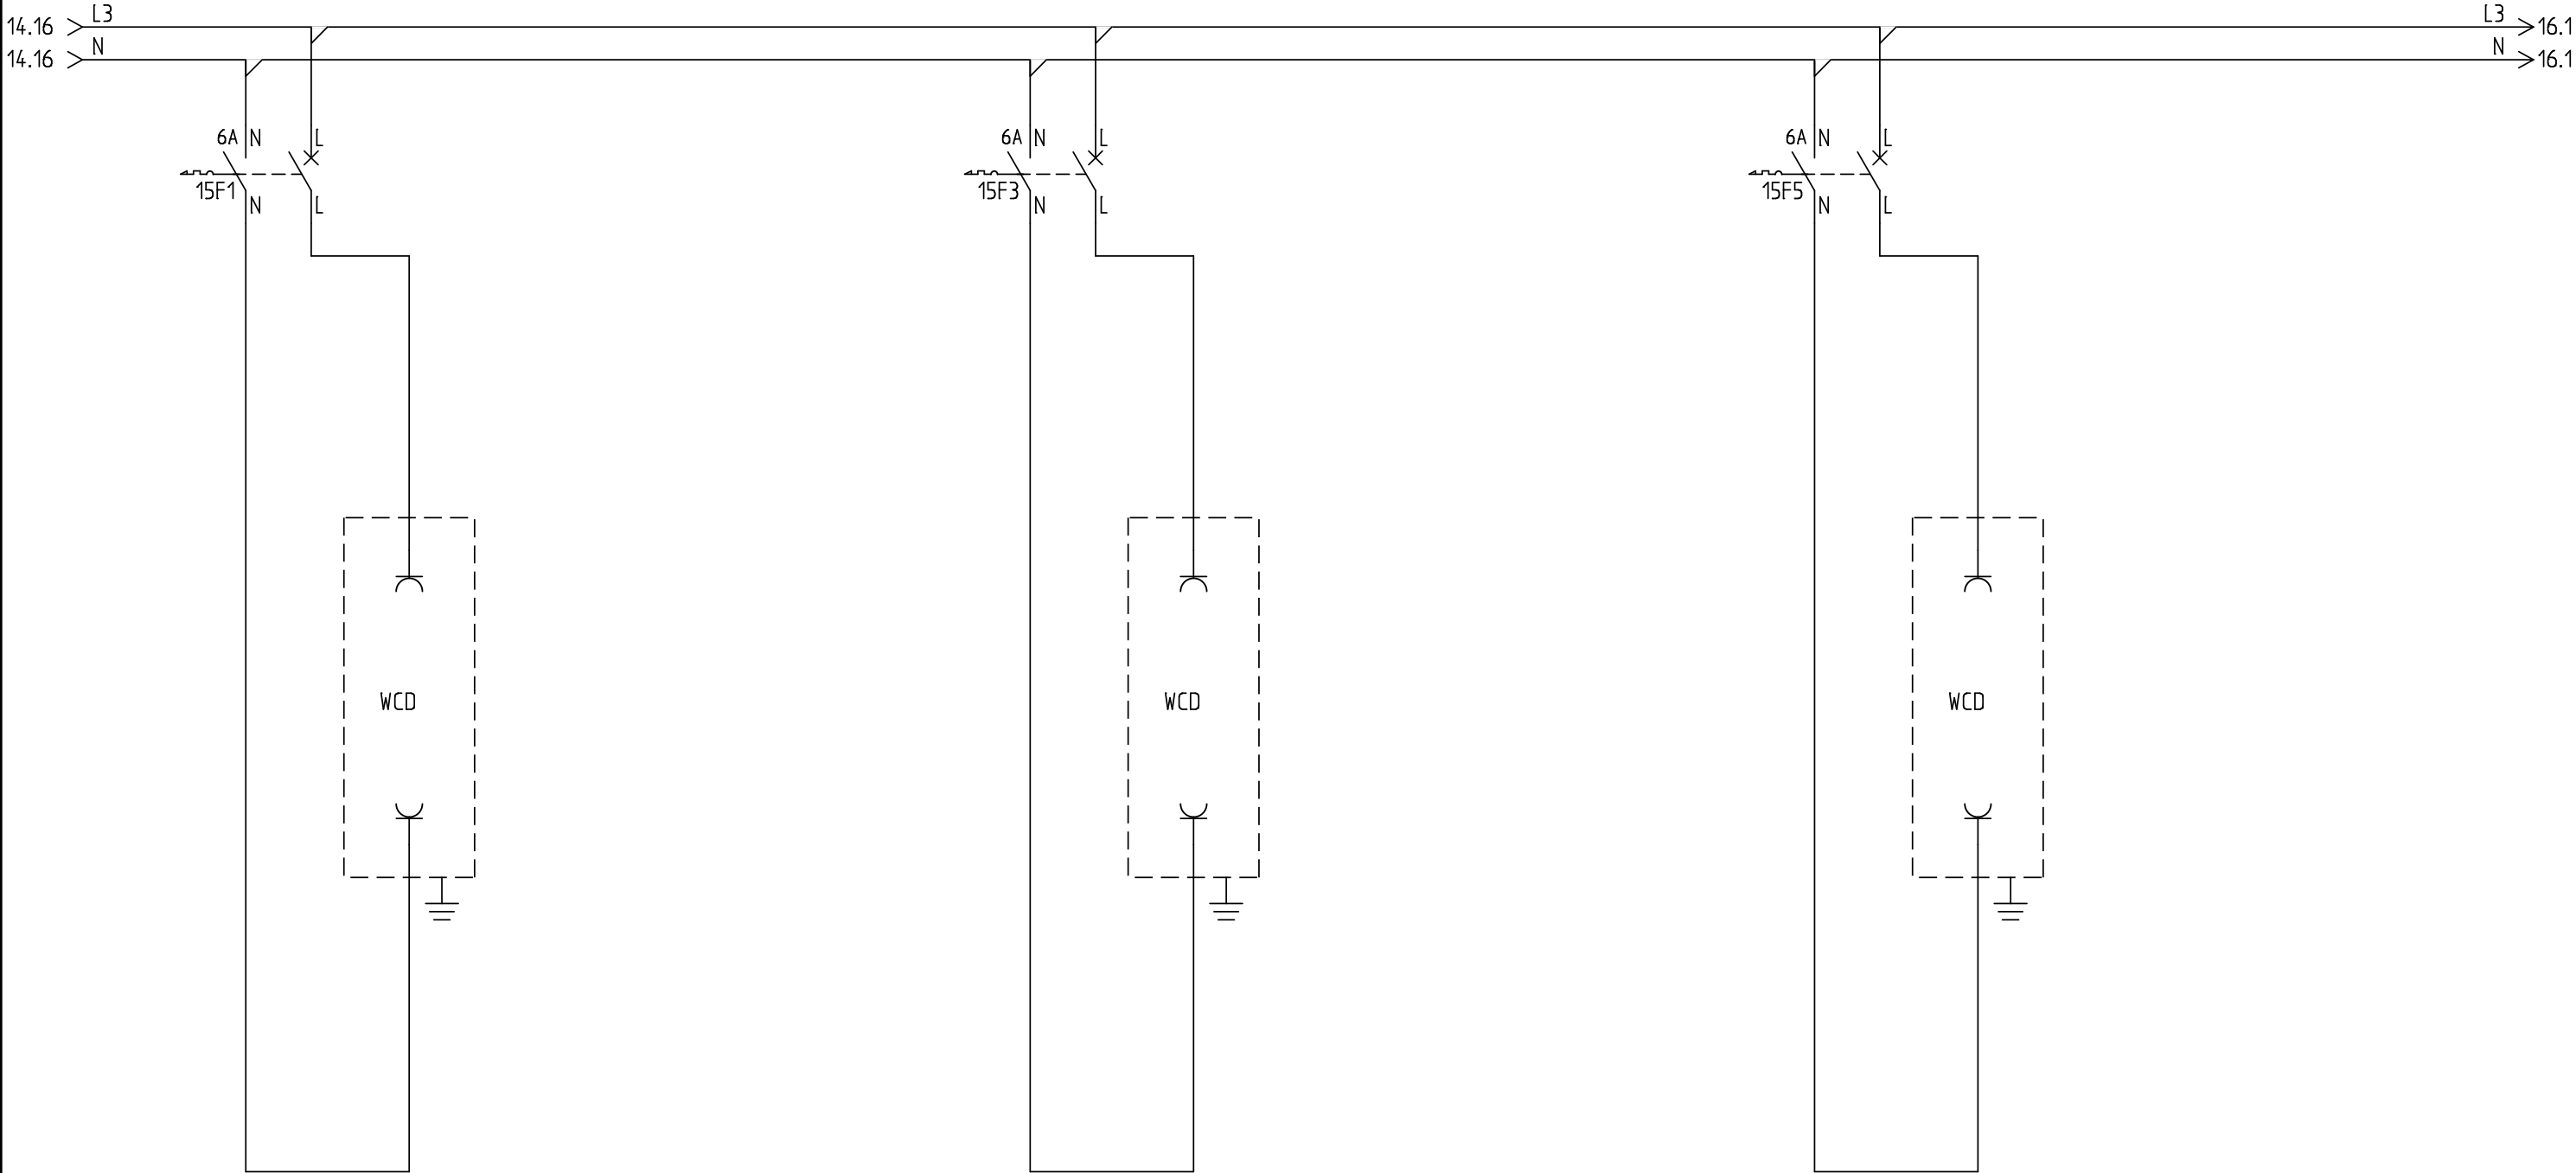


REVISIE



REVISIE

Datum: 2-6-2015	BESTEMMING: LANGE VIJVERBERG DEN-HAAG	 TECHNISCH INSTALLATIE BURO BV ZEEMANSTRAAT 23 TEL : 010 4112238 2991 XR, BARENDRECHT FAX : 010 4119362 POSTBUS 337 E-MAIL : INFO@ASEBV.NL 2980 AH, RIDDERKERK WWW.ASEBV.NL	BLADTITEL:	ONDERWERP:	TEK.NR.:
GETEKEND: FERRY			BESTURING CIRC.POMP GEBOUW B	VERWARMINGS REGELING	15-028-6
Revisie datum: 15-3-2016			OPDRACHTGEVER:	EXTRA OMSCHRIJVING:	Blad: Van :
			SCHREUDER-RUITENBEEK	REGELKAST : RK6	17 63

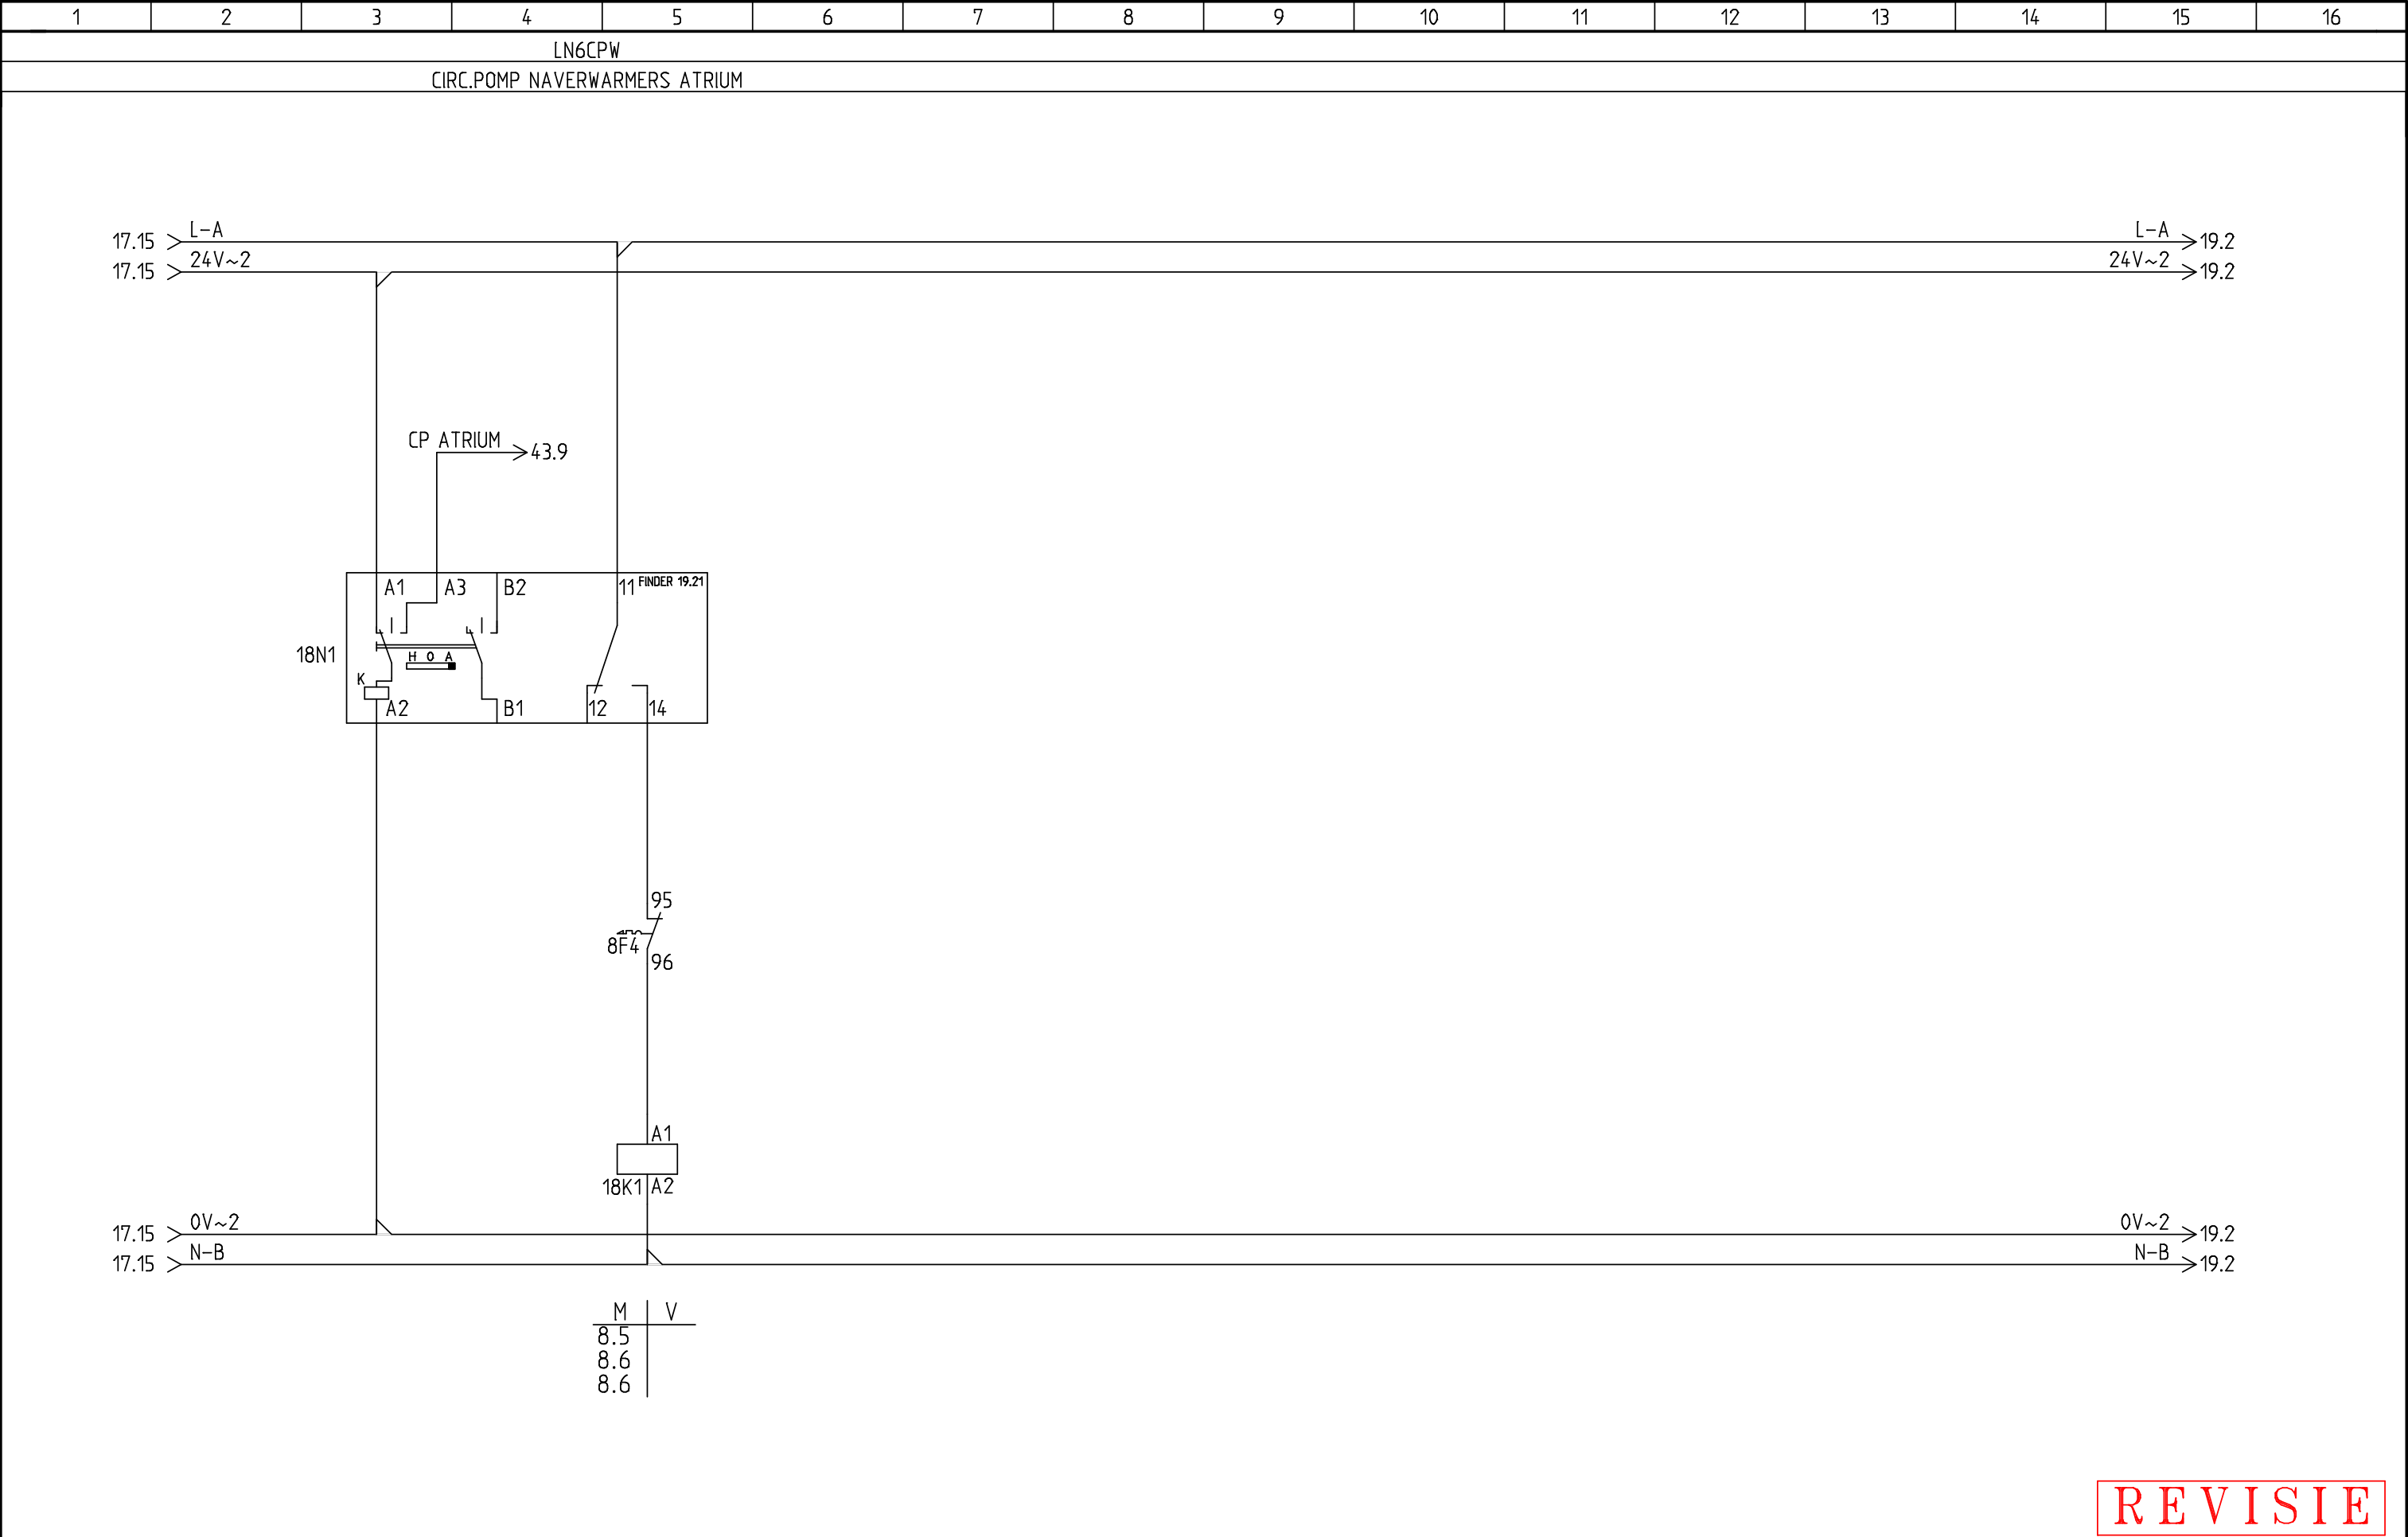

M


V

8.5

8.6

8.6

REVISIE

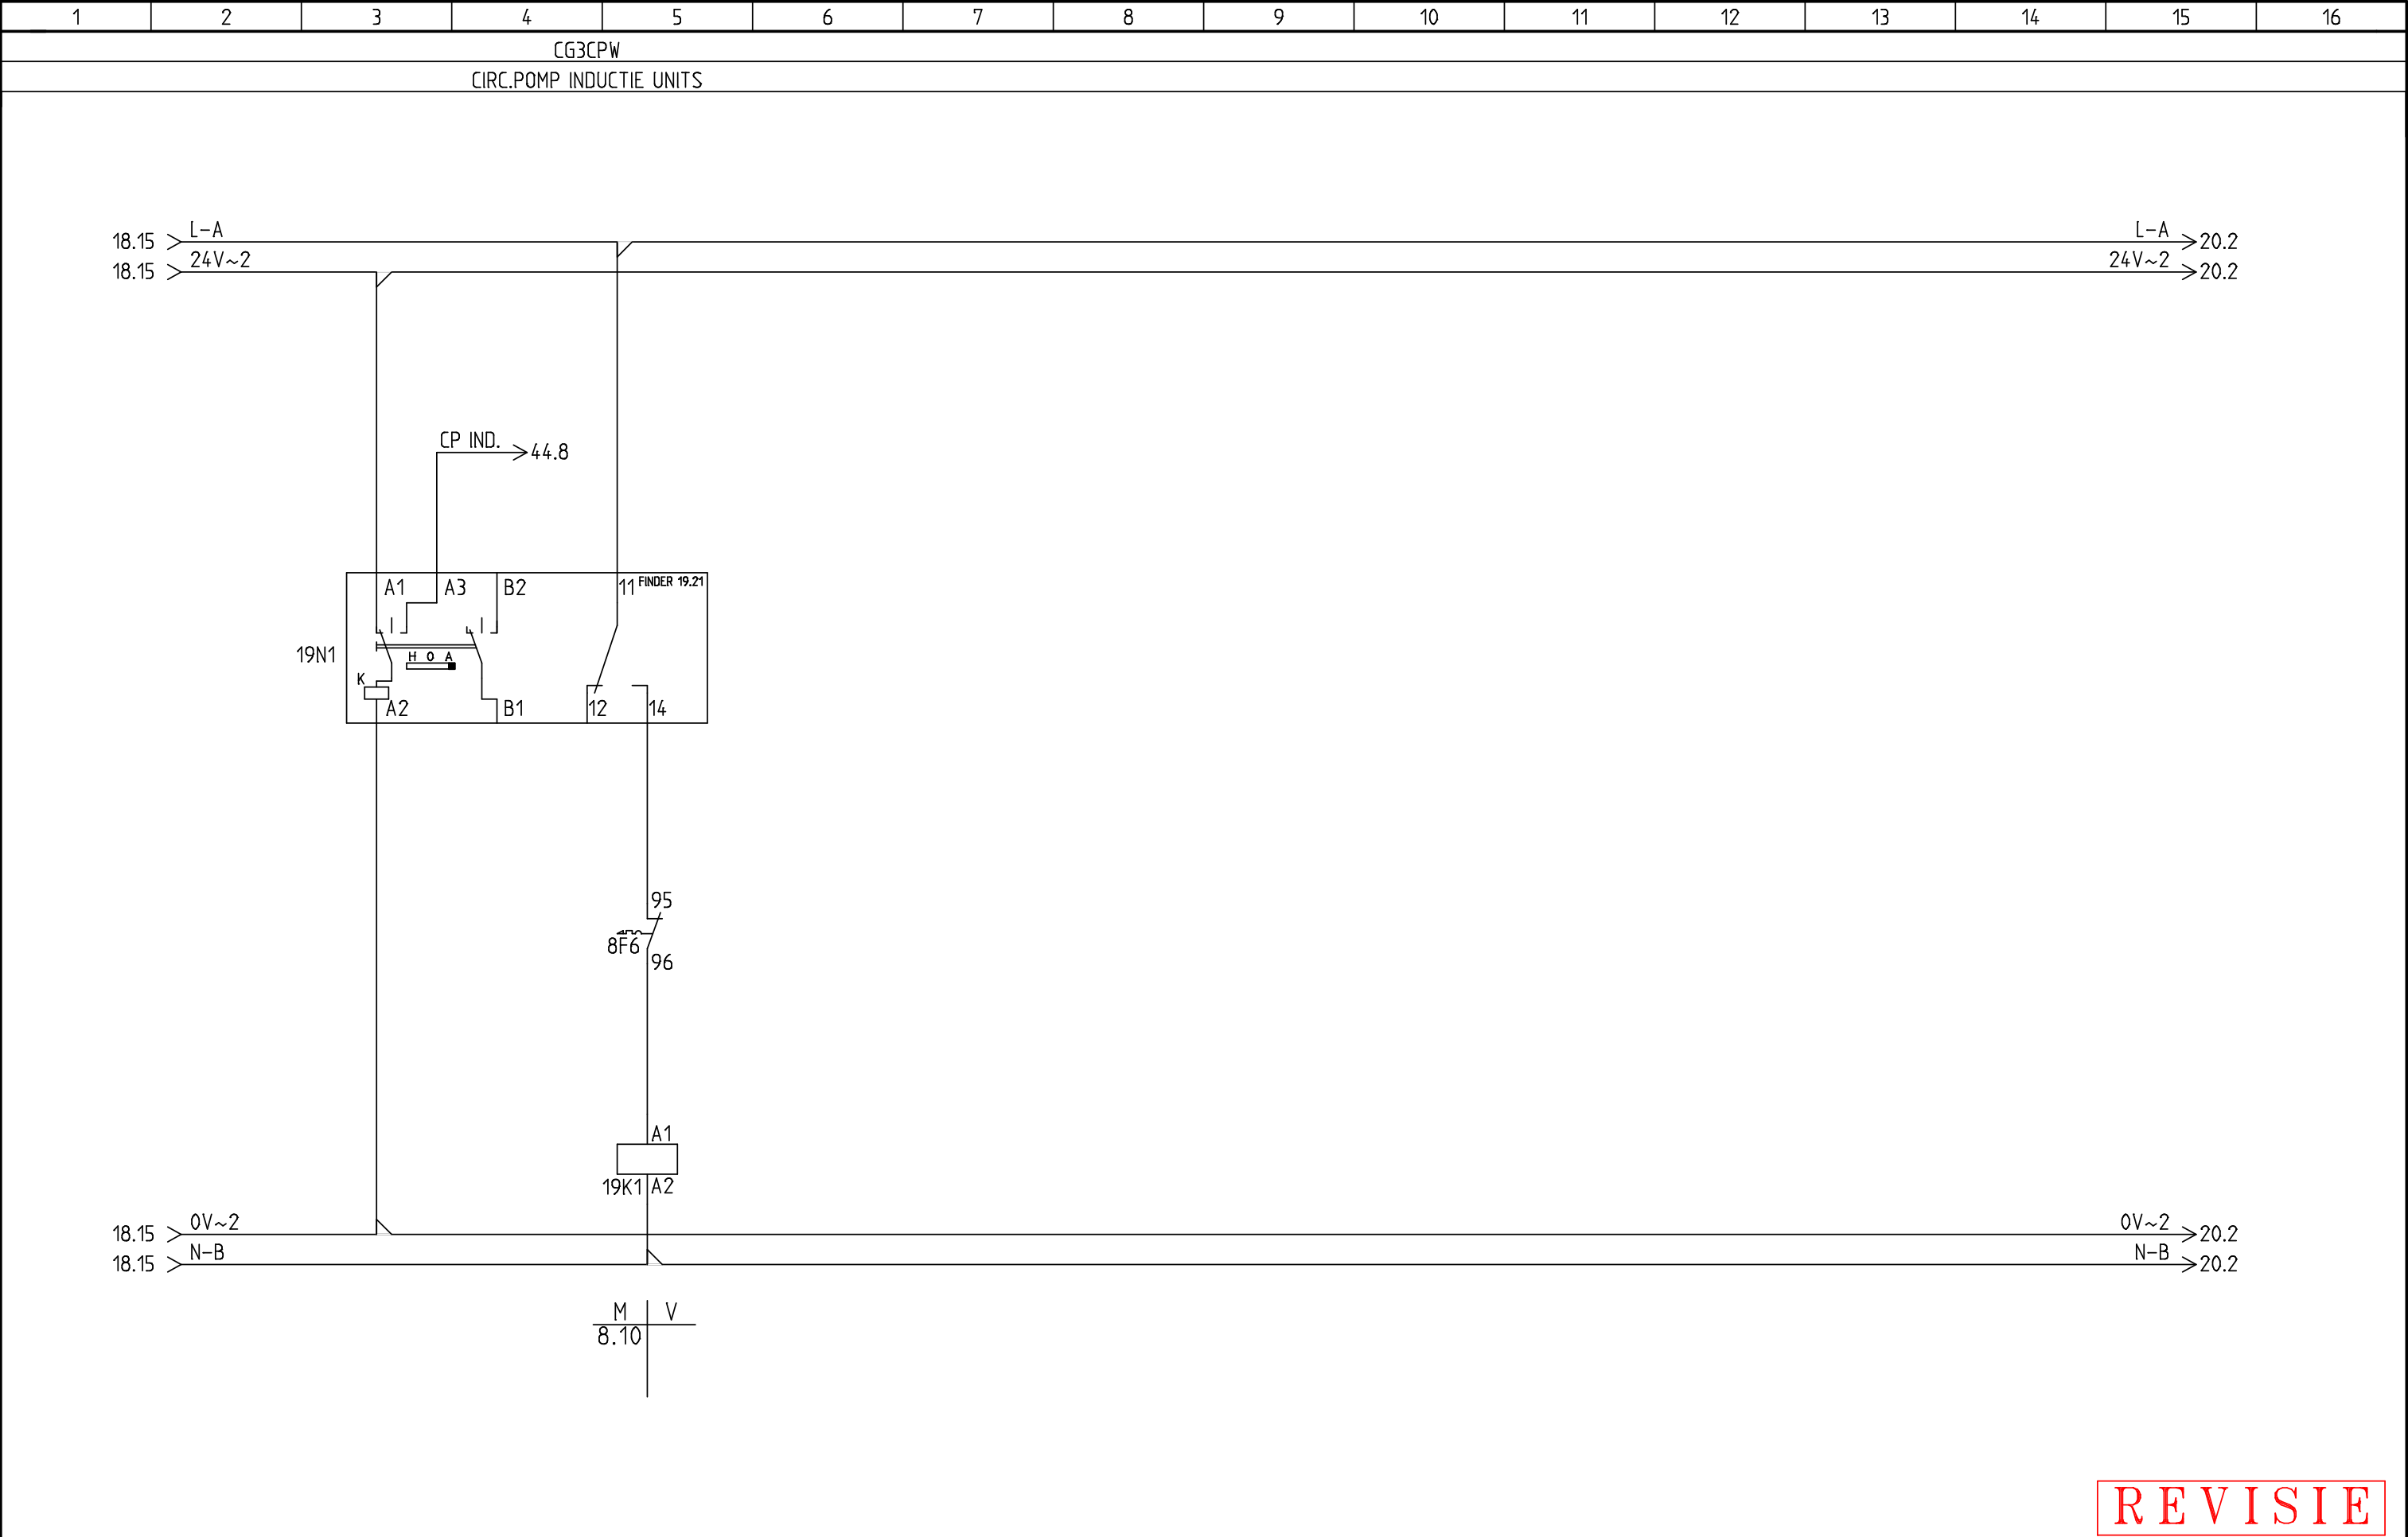

Datum: 2-6-2015

GETEKEND: FERRY

Revisie datum: 15-3-2016

BESTEMMING:

LANGE VIJVERBERG

DEN-HAAG

ASE

TECHNISCH INSTALLATIE BURO BV

ZEEMANSTRAAT 23

2991 XR, BARENDRECHT

POSTBUS 337

2980 AH, RIDDERKERK

TEL : 010 4112238

FAX : 010 4119362

E-MAIL : INFO@ASEBV.NL

WWW.ASEBV.NL

BLADTITEL:

BESTURING CIRC.POMP INDUCTIE-UNITS

OPDRACHTGEVER:

SCHREUDER-RUITENBEEK

ONDERWERP:

VERWARMINGS REGELING

EXTRA OMSCHRIJVING:

REGELKAST : RK6

TEK.NR:

15-028-6

Blad:


19

Van :

63

Plotblad: 20 van: 76 Plotdatum: 15-3-2016 PlotTijd: 8:50:07

Datum: 2-6-2015	BESTEMMING: LANGE VIJVERBERG DEN-HAAG	 TECHNISCH INSTALLATIE BURO BV ZEEMANSTRAAT 23 TEL : 010 4112238 2991 XR, BARENDRECHT FAX : 010 4119362 POSTBUS 337 E-MAIL : INFO@ASEBV.NL 2980 AH, RIDDERKERK WWW.ASEBV.NL	BLADTITEL:	ONDERWERP:	TEK.NR.:
GETEKEND: FERRY			BESTURING CIRC.POMP ATRIUM DAK	VERWARMINGS REGELING	15-028-6
Revisie datum: 15-3-2016			OPDRACHTGEVER: SCHREUDER-RUITENBEEK	EXTRA OMSCHRIJVING: REGELKAST : RK6	Blad: 20

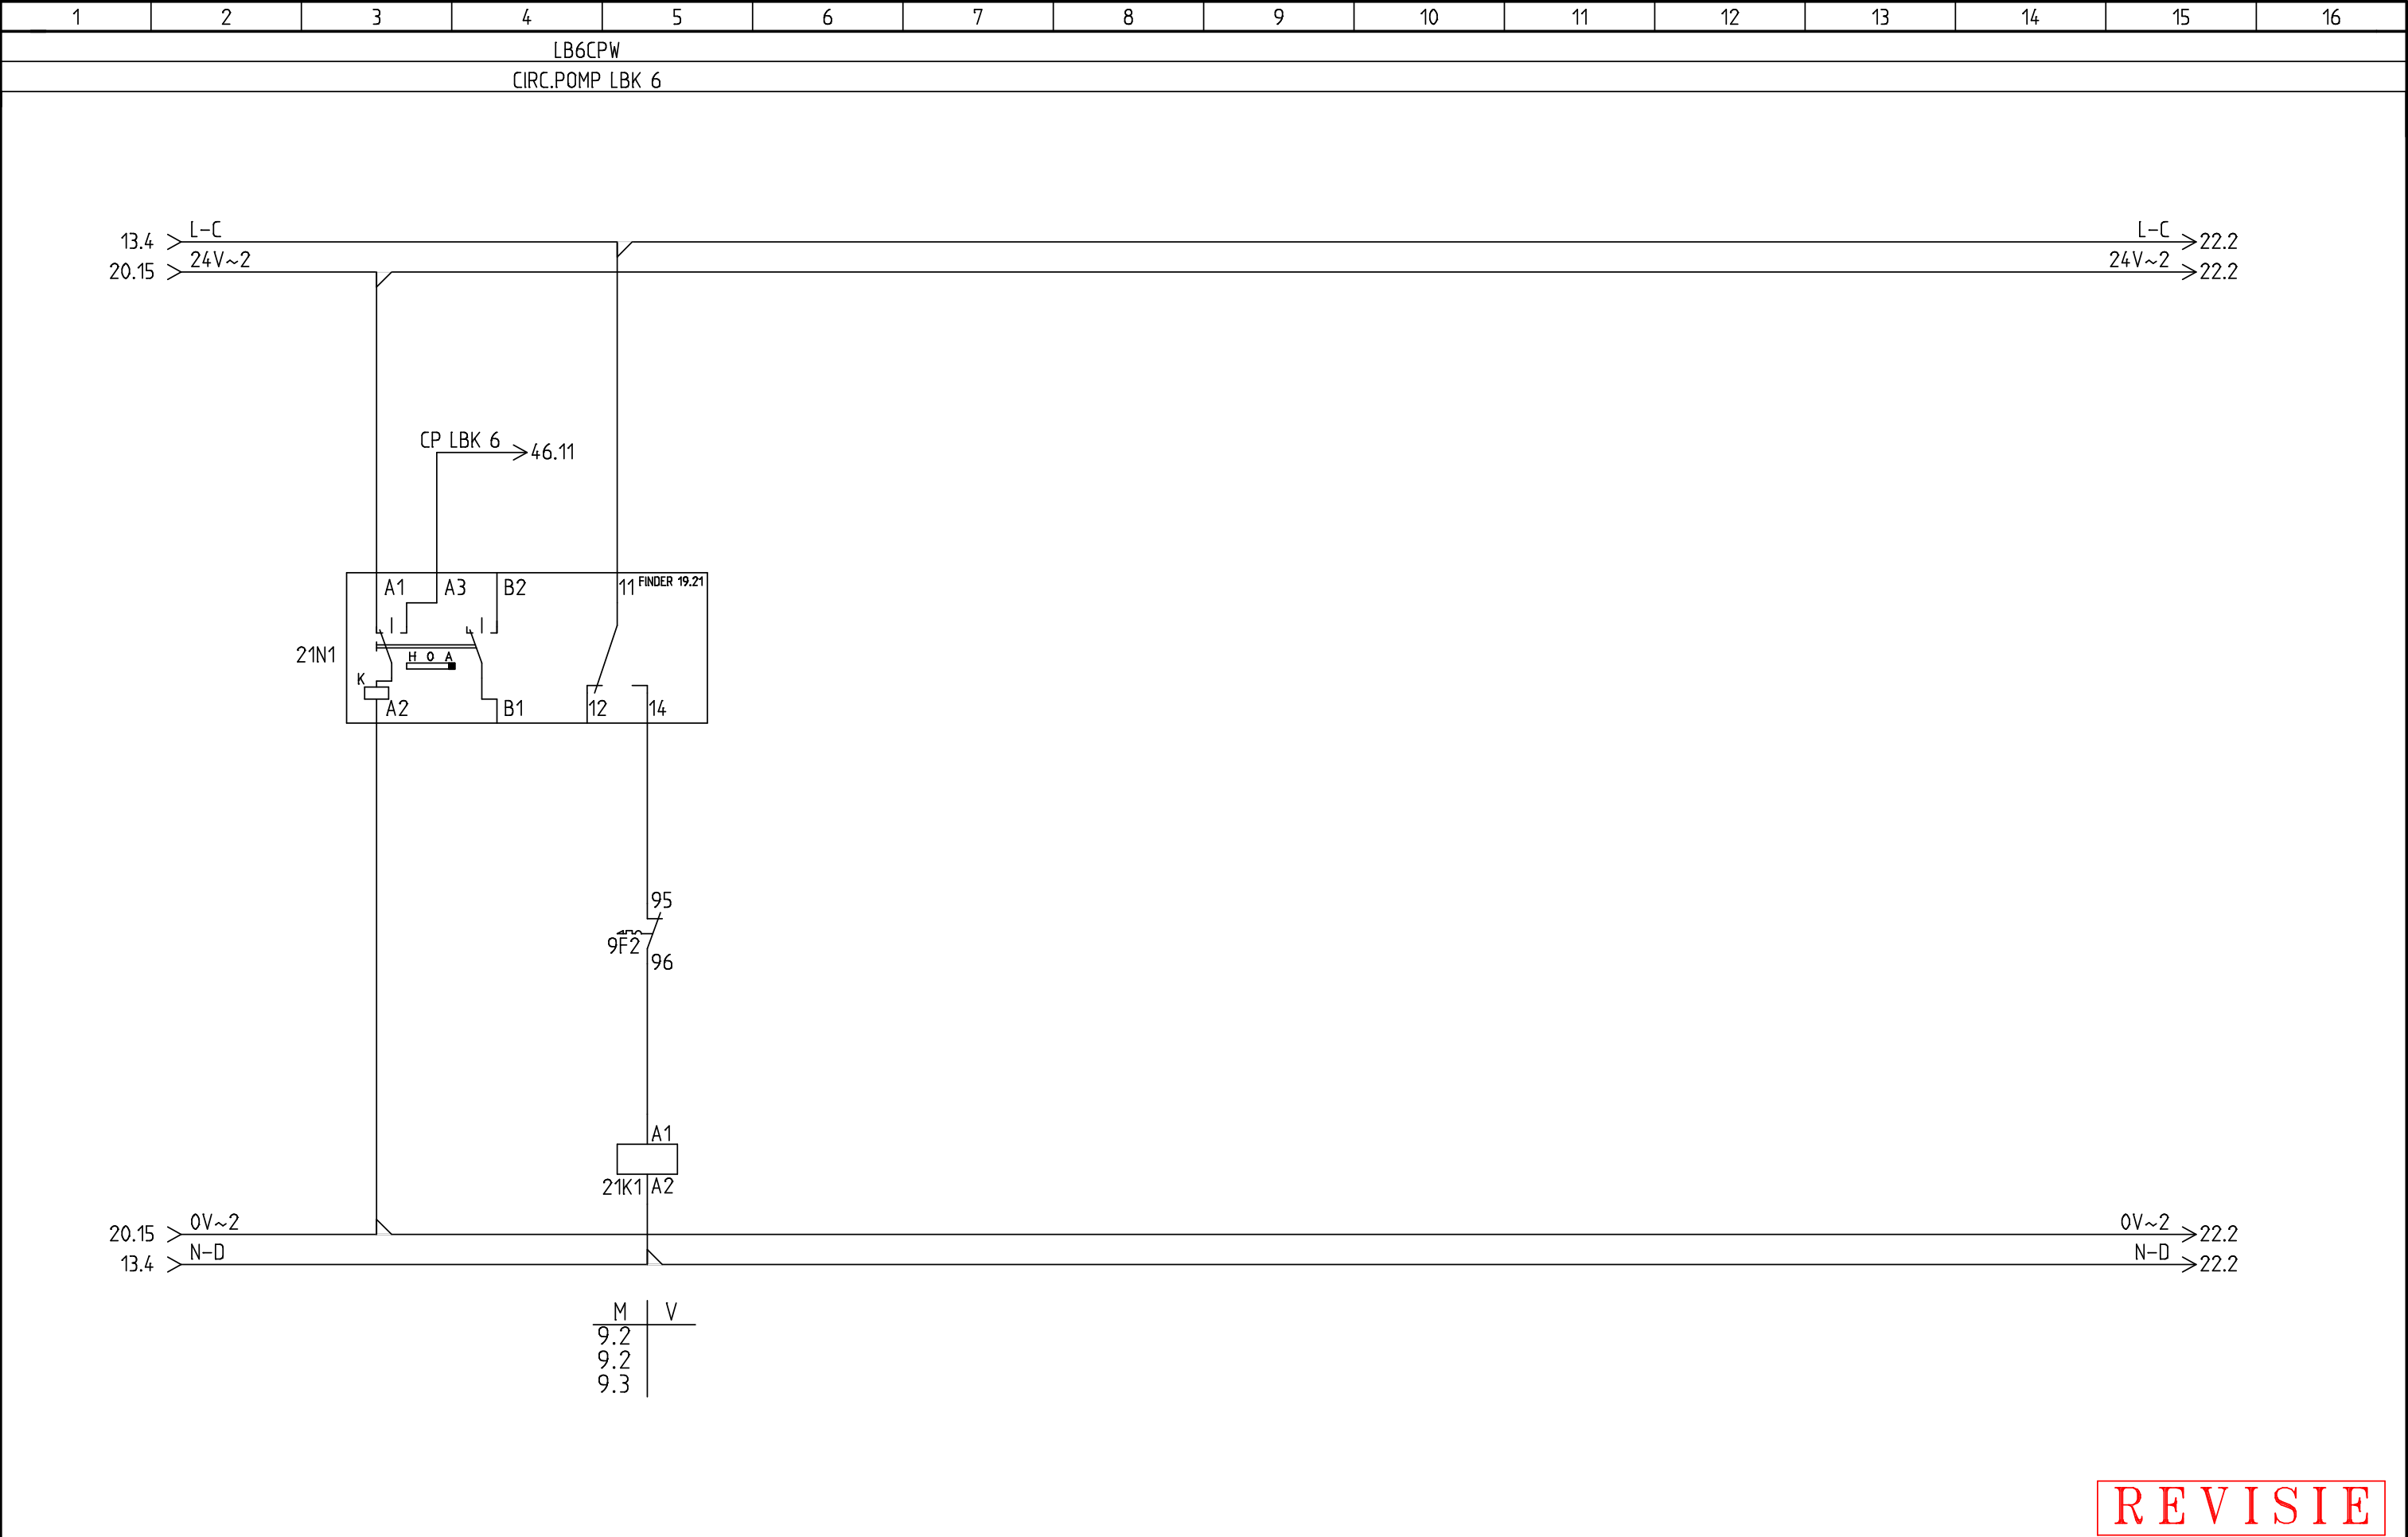

REVISIE

Datum: 2-6-2015

GETEKEND: FERRY

Revisie datum: 15-3-2016

BESTEMMING:

LANGE VIJVERBERG

DEN-HAAG

ASE

TECHNISCH INSTALLATIE BURO BV

ZEEMANSTRAAT 23

2991 XR , BARENDRECHT

POSTBUS 337

2980 AH , RIDDERKERK

TEL : 010 4112238

FAX : 010 4119362

E-MAIL : INFO@ASEBV.NL

WWW.ASEBV.NL

BLADTITEL:

BESTURING CIRC.POMP LBK 6

OPDRACHTGEVER:

SCHREUDER-RUITENBEEK

ONDERWERP:

VERWARMINGS REGELING

EXTRA OMSCHRIJVING:

REGELKAST : RK6

TEK.NR:

15-028-6

Blad:

21


Van :


63


Plotblad: 22 van: 76 Plotdatum: 15-3-2016 PlotTijd: 8:50:08

1	2	3	4	5	6	7	8	9	10	11	12	13	14	15	16

Plotblad: 23 van: 76 Plotdatum: 15-3-2016 PlotTijd: 8:50:08

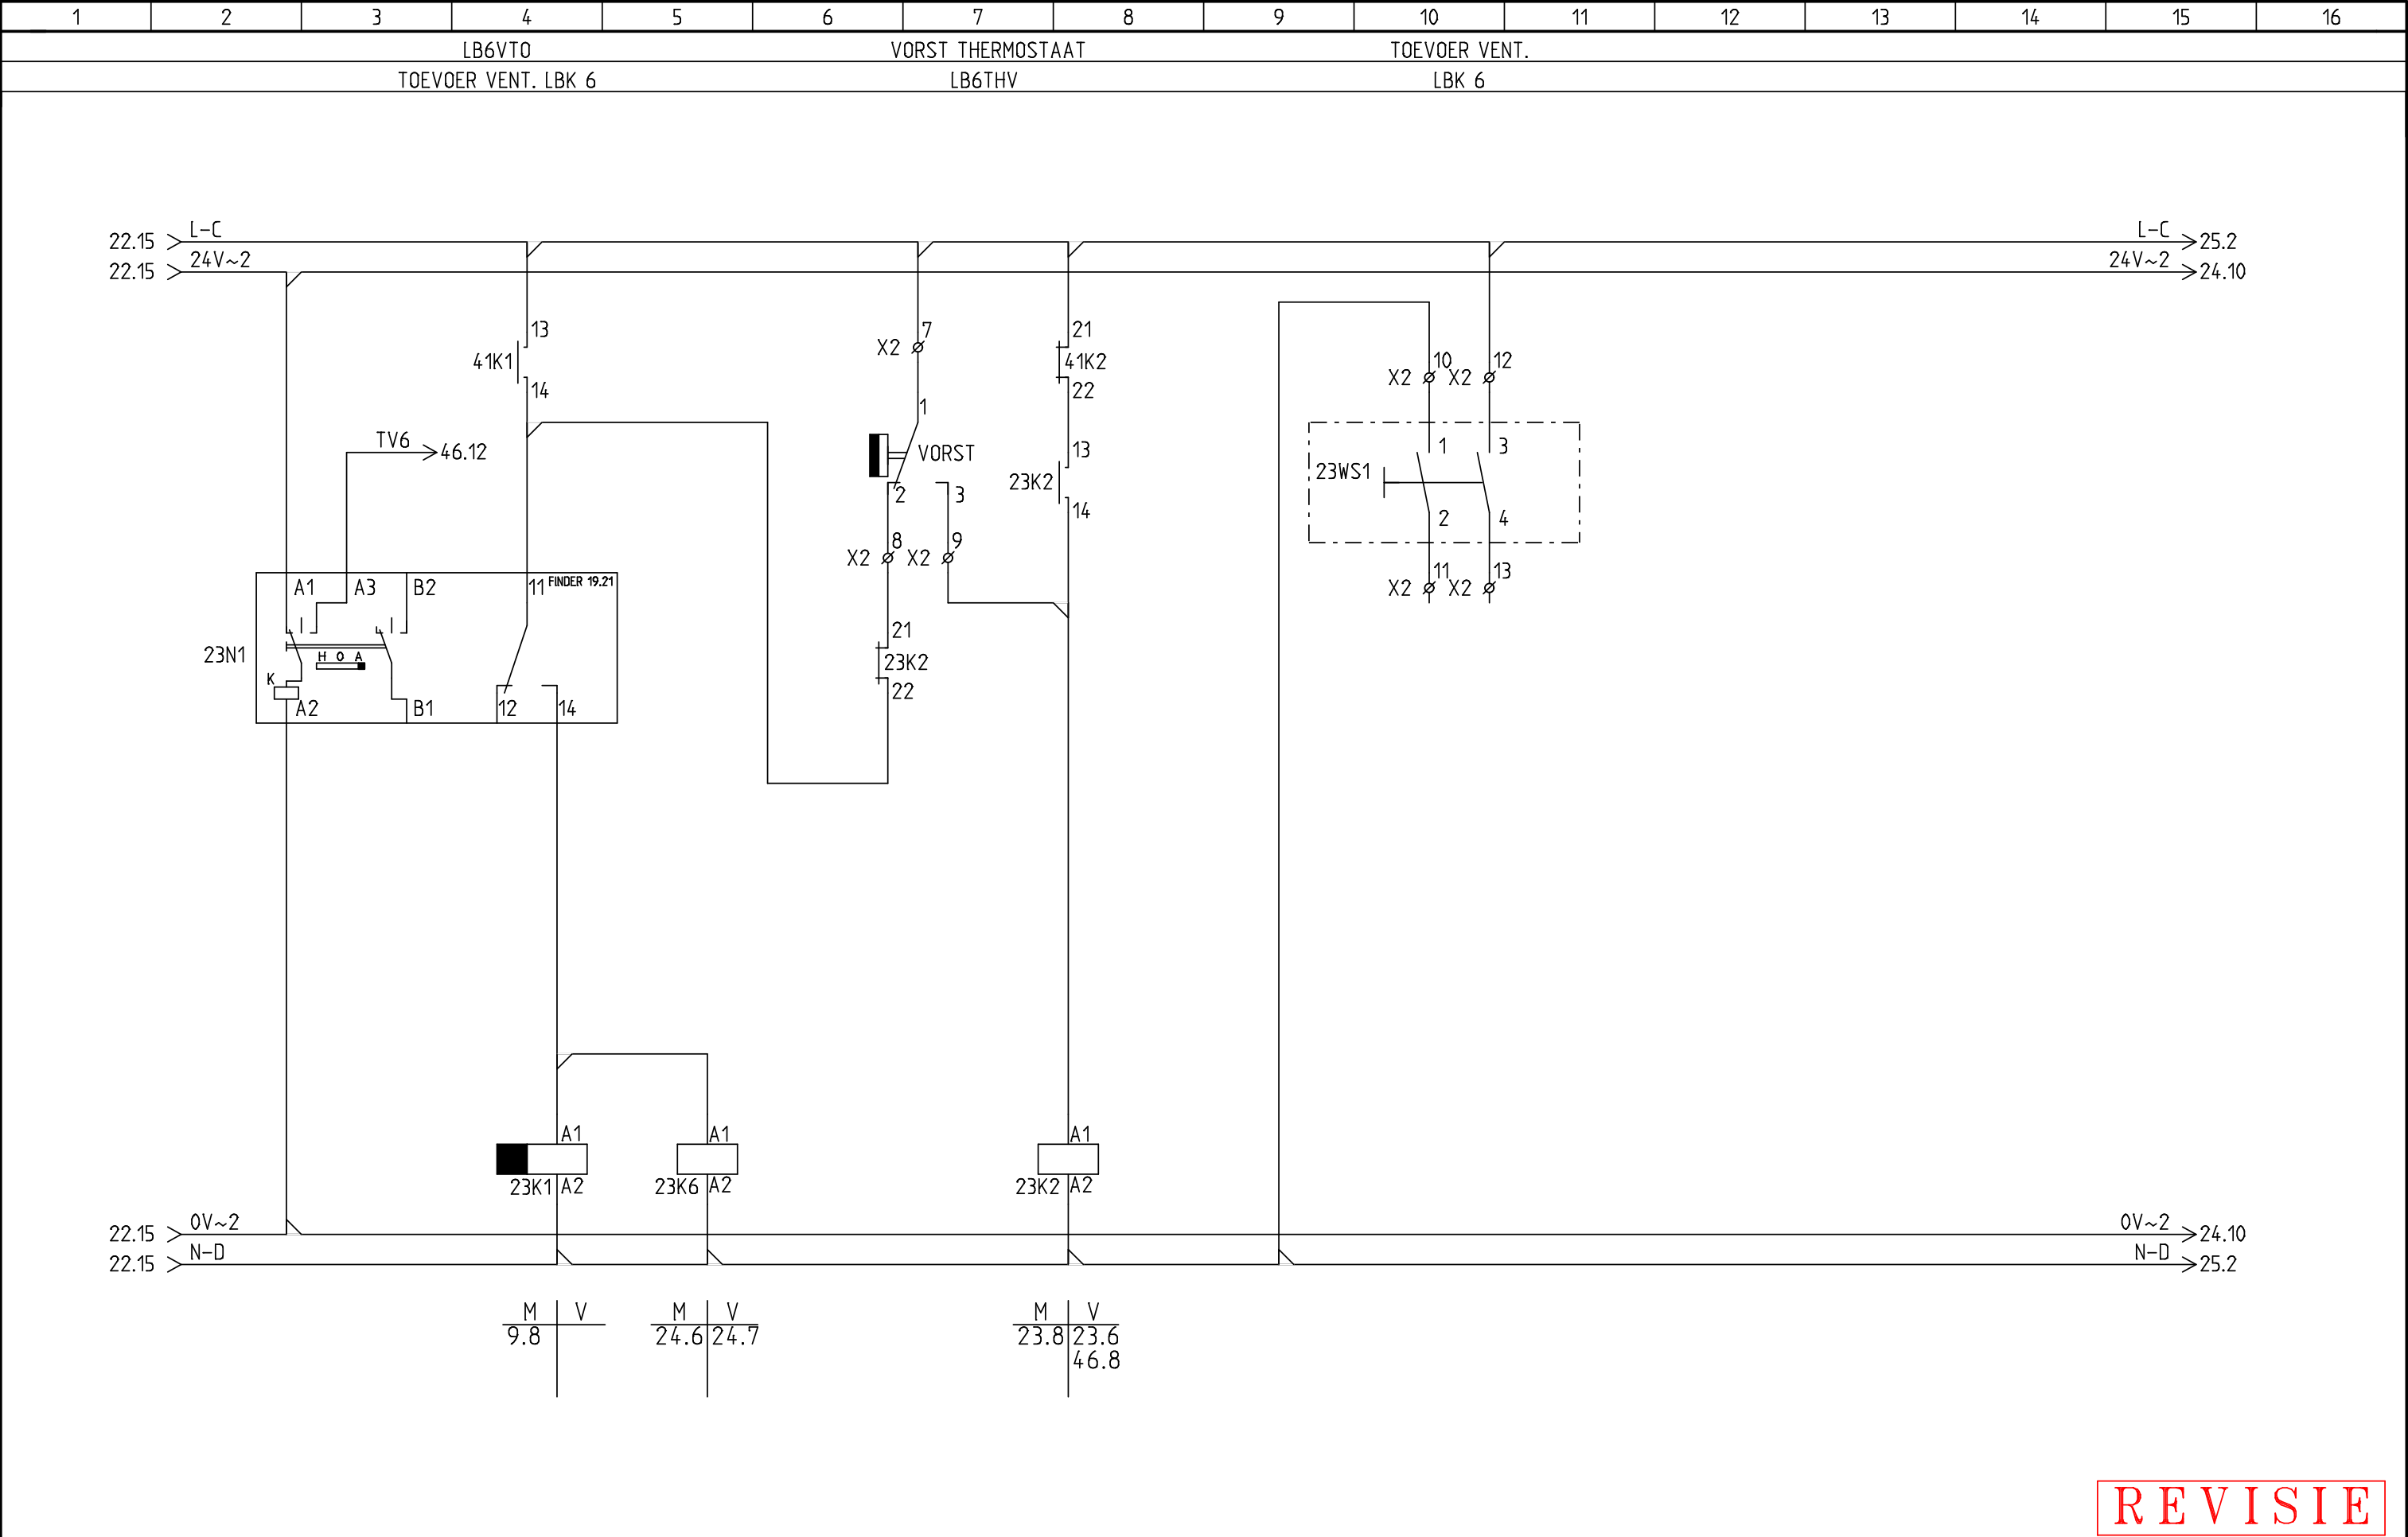

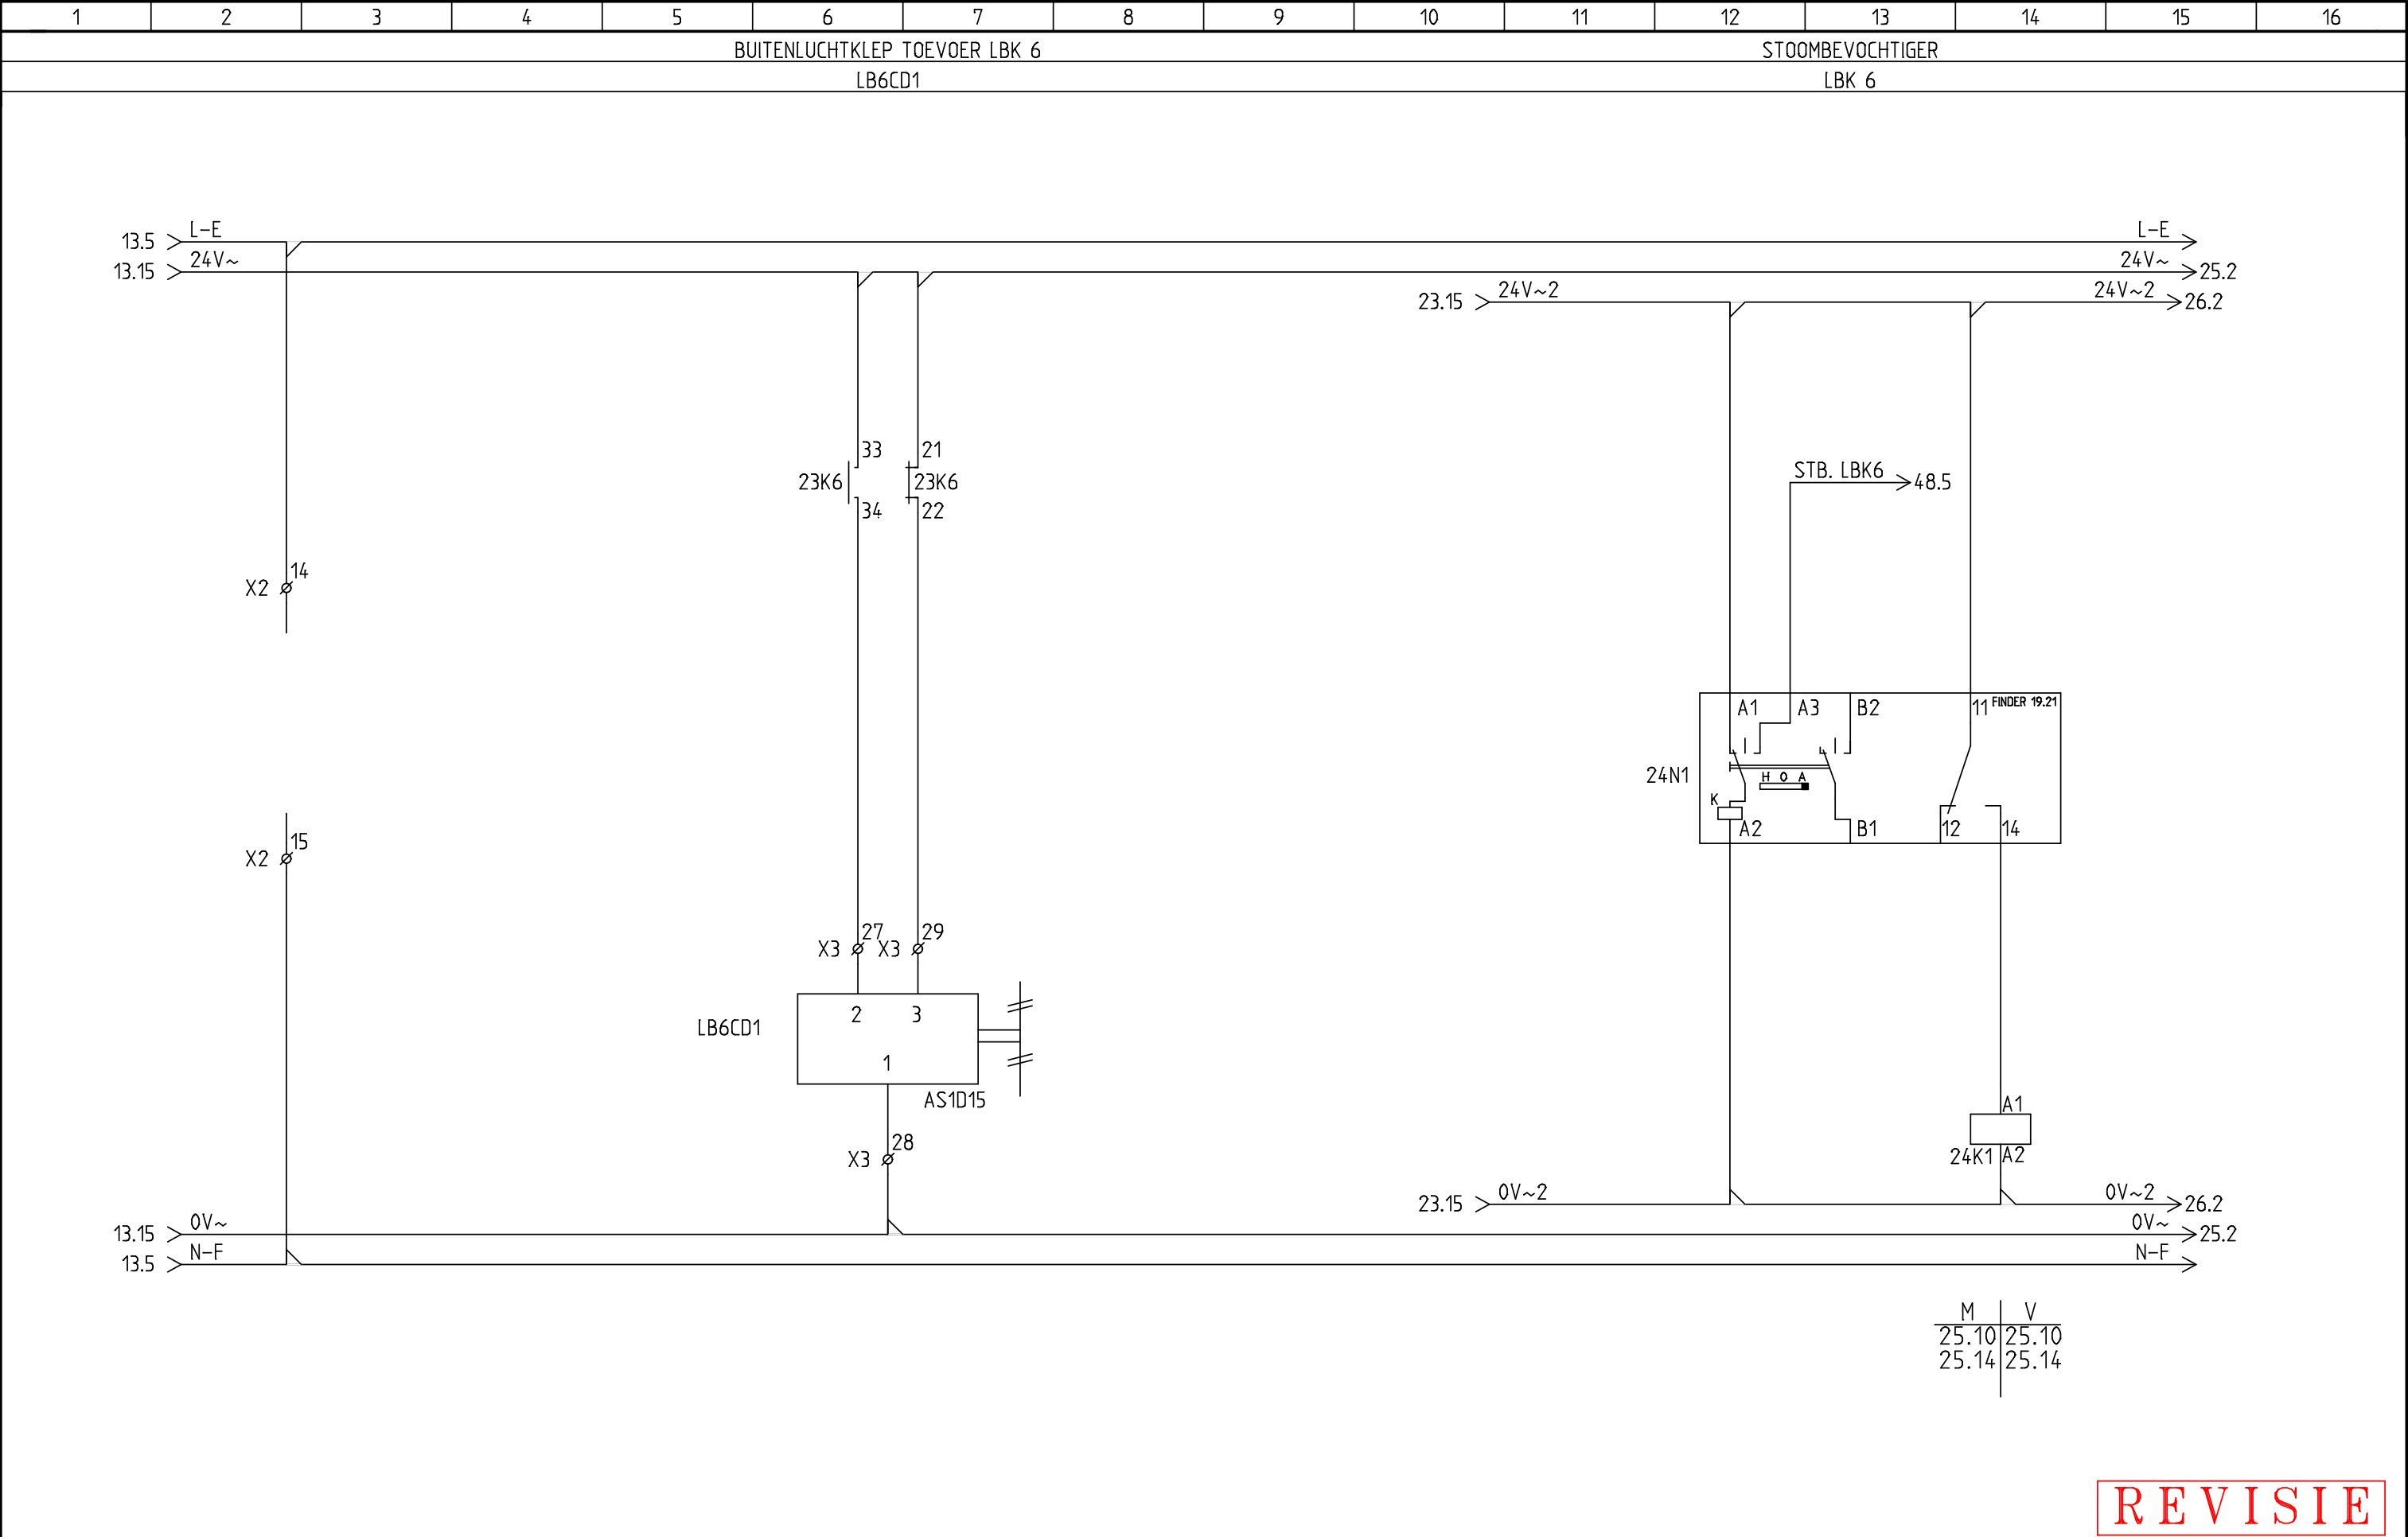


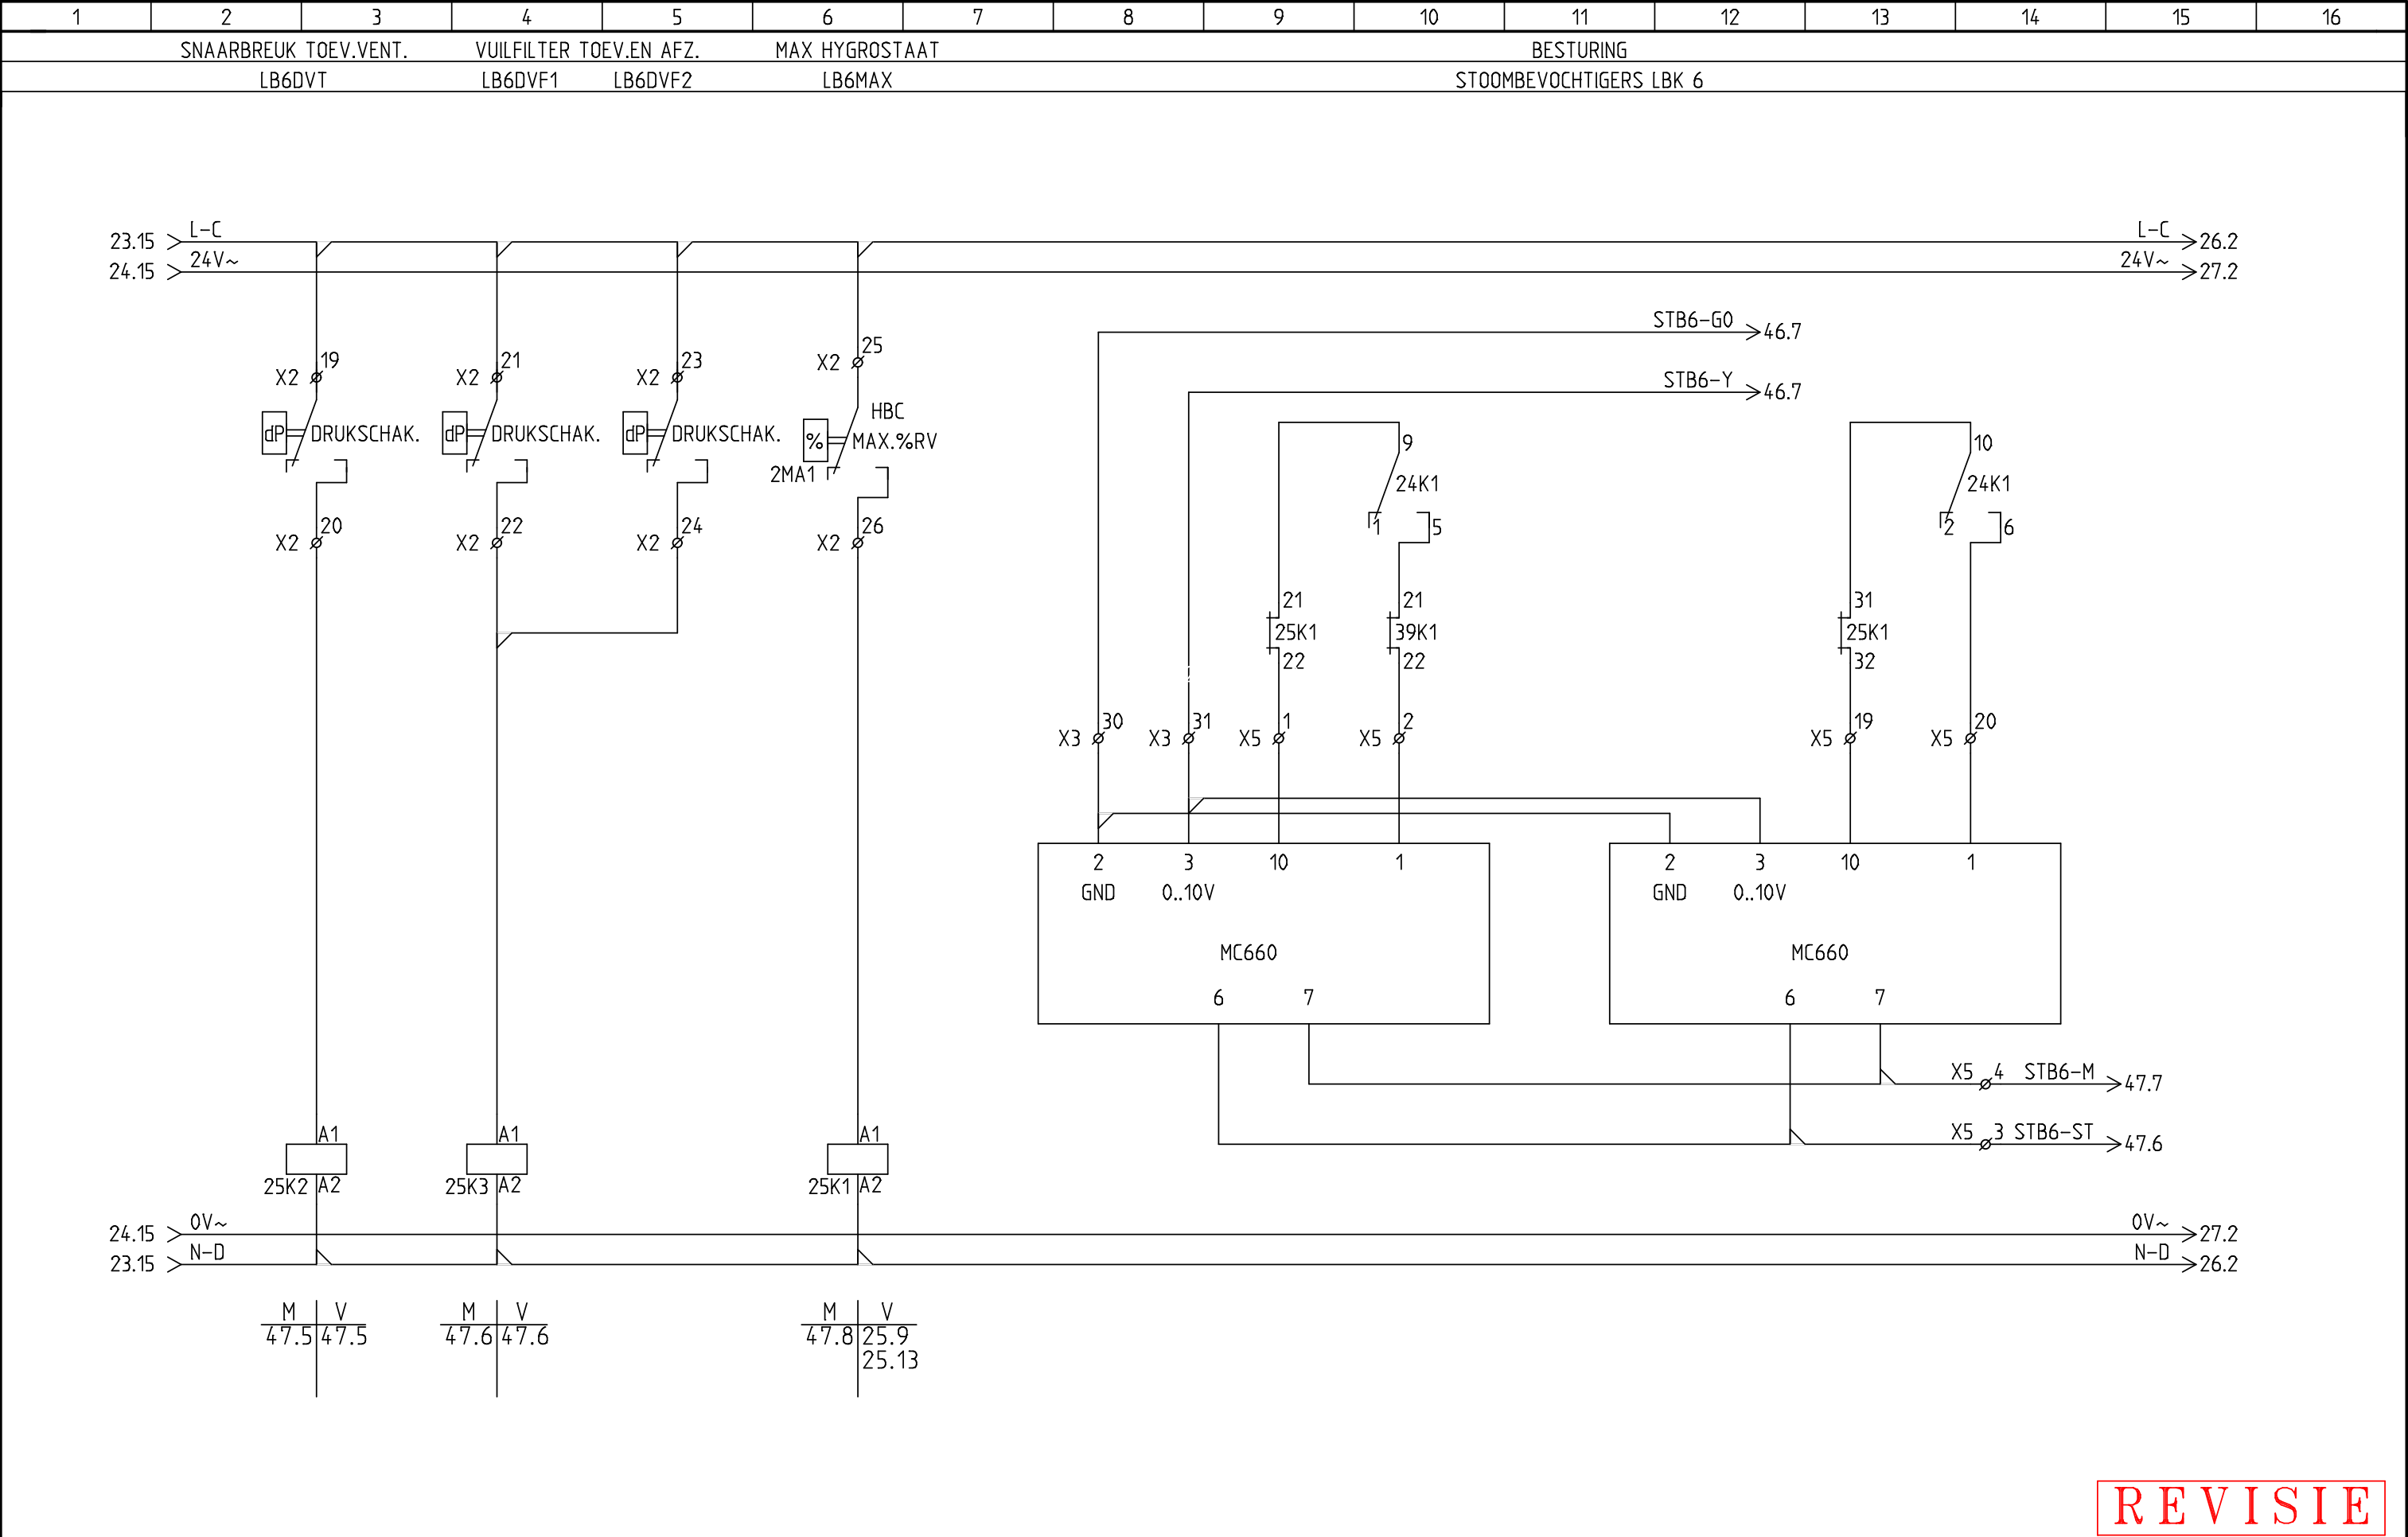

REVISIE

Datum: 2-6-2015	BESTEMMING: LANGE VIJVERBERG DEN-HAAG	ASE TECHNISCH INSTALLATIE BURO BV ZEEMANSTRAAT 23 2991 XR, BARENDRECHT POSTBUS 337 2980 AH, RIDDERKERK TEL : 010 4112238 FAX : 010 4119362 E-MAIL : INFO@ASEBV.NL WWW.ASEBV.NL	BLADTITEL:	ONDERWERP:	TEK.NR:	
GETEKEND: FERRY			STOOMBEVOCHTIGER LBK 6	VERWARMINGS REGELING	15-028-6	
Revisie datum: 15-3-2016			OPDRACHTGEVER:	EXTRA OMSCHRIJVING:	Blad:	Van :
			SCHREUDER-RUITENBEEK	REGELKAST : RK6	25	63


Plotblad: 26 van: 76 Plotdatum: 15-3-2016 Plottijd: 8:50:08

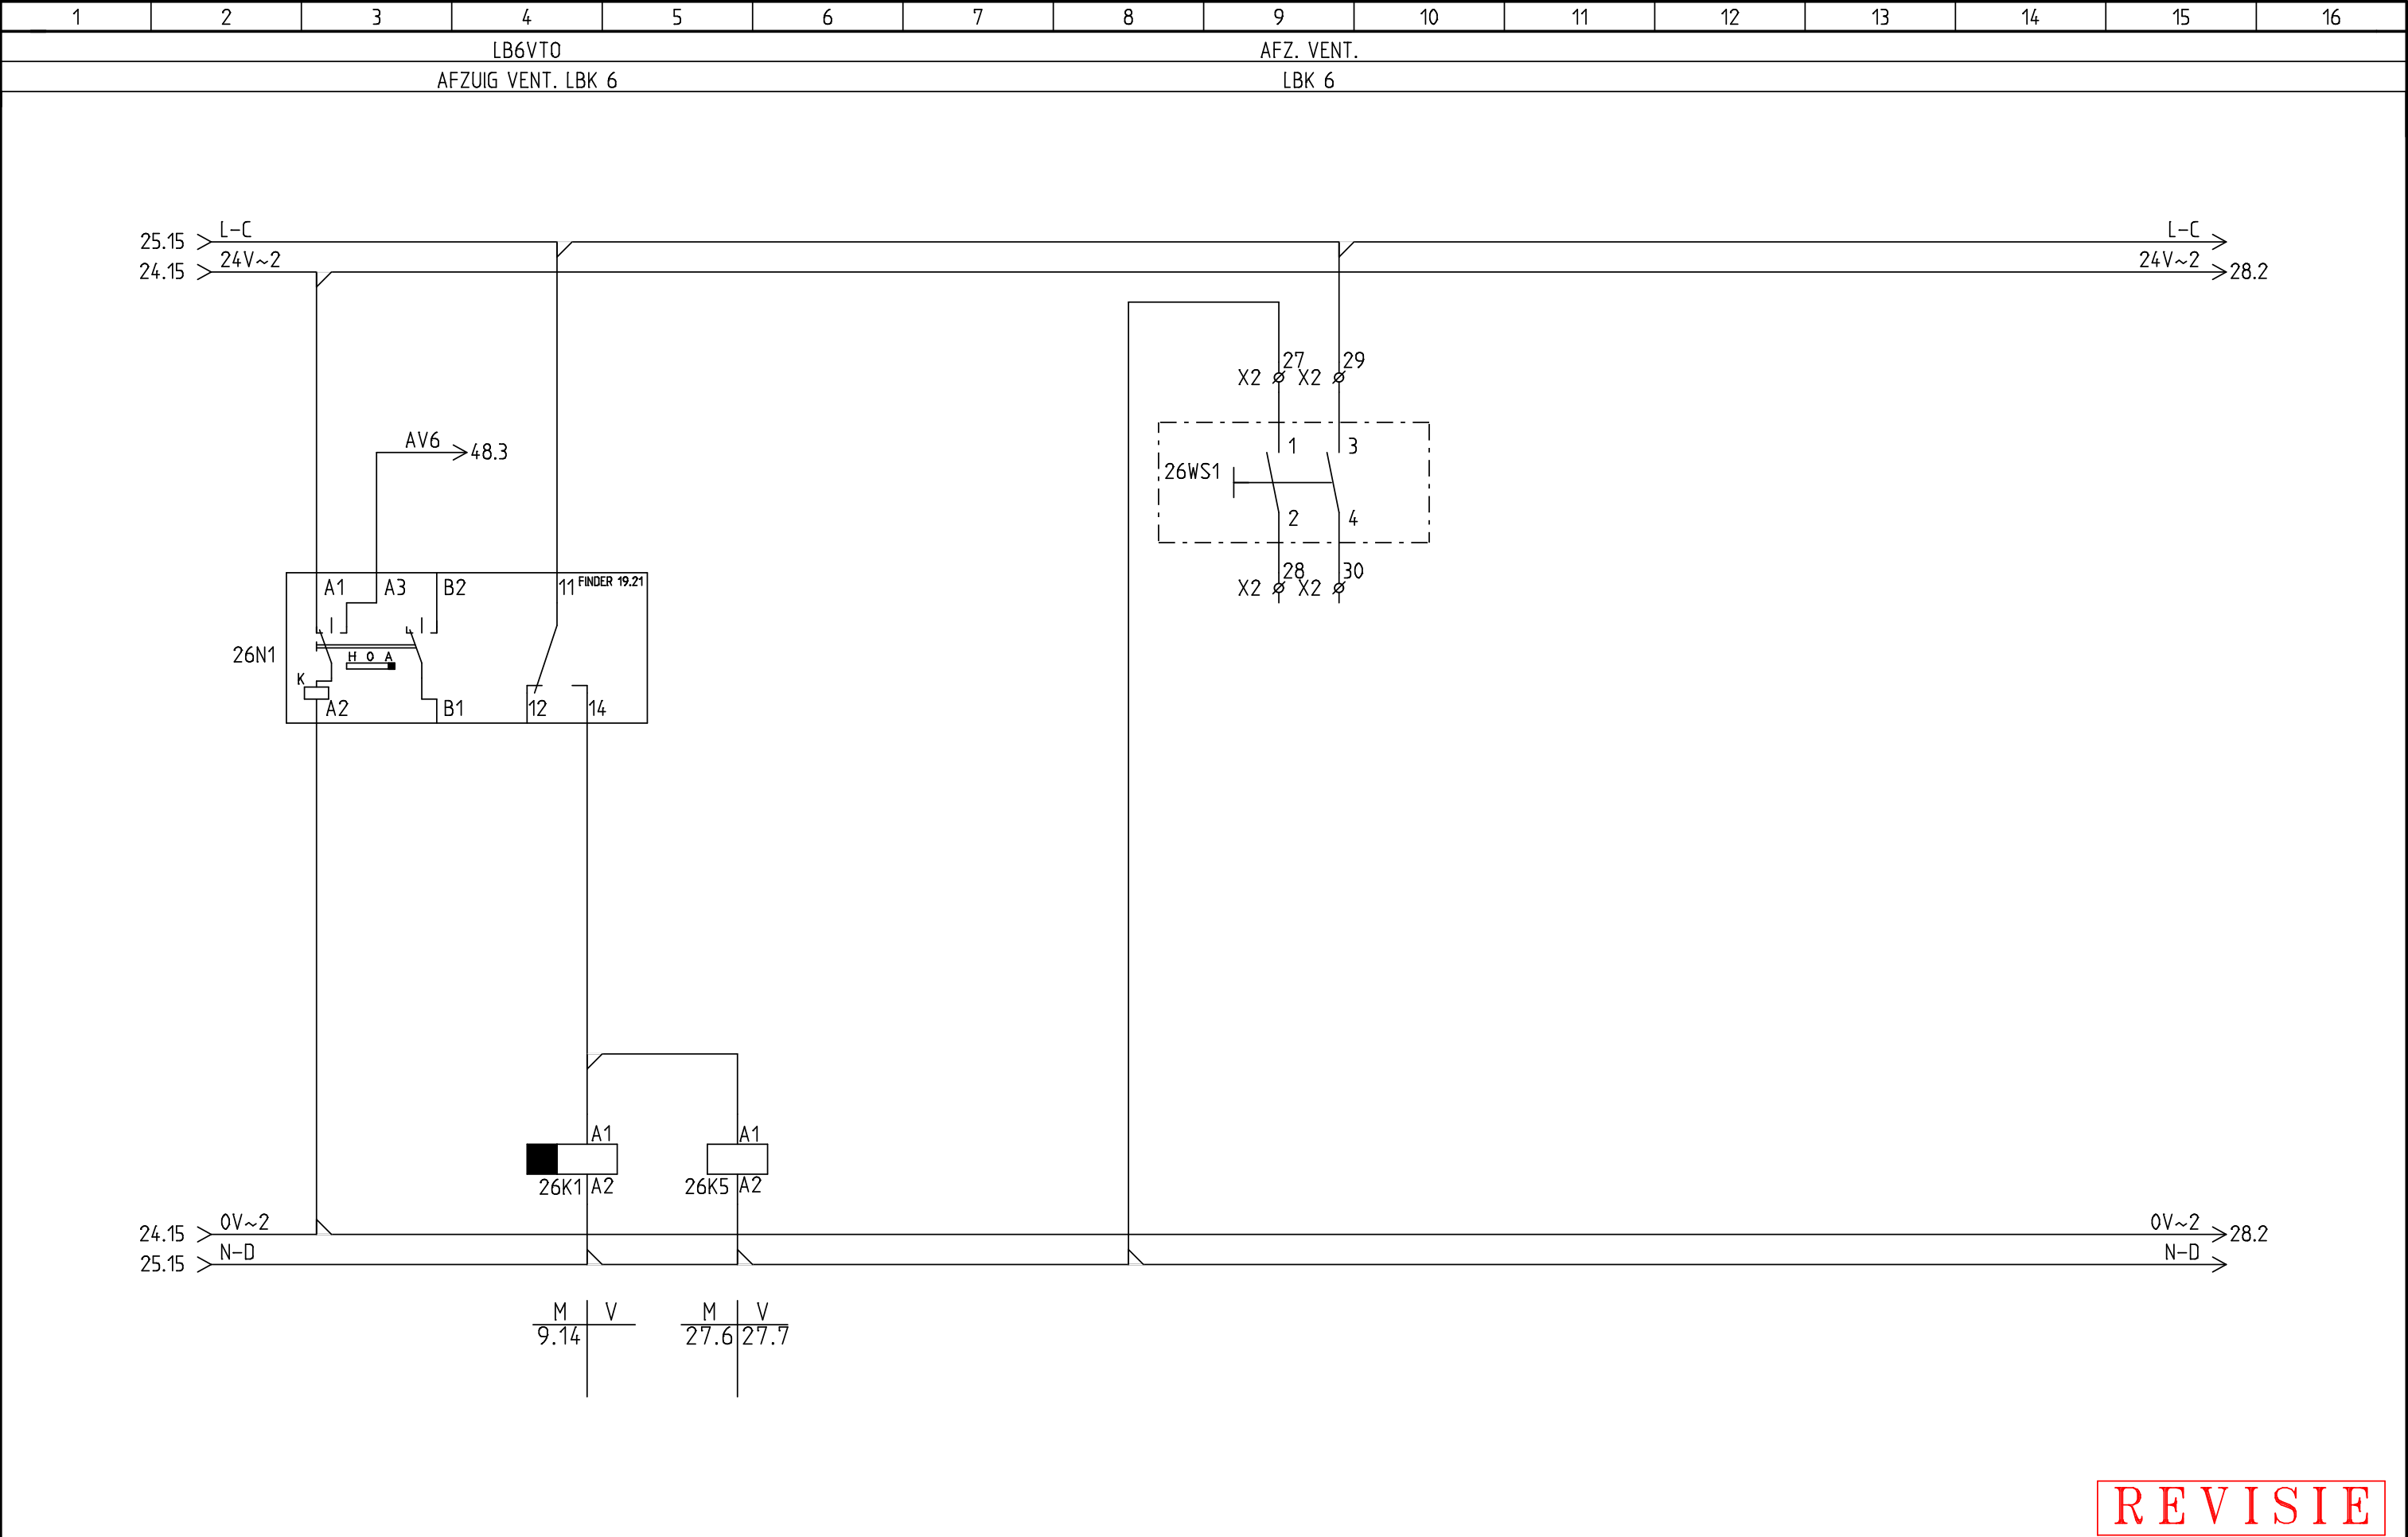


REVISIE


Datum: 2-6-2015	BESTEMMING: LANGE VIJVERBERG DEN-HAAG	ASE TECHNISCH INSTALLATIE BURO BV ZEEMANSTRAAT 23 2991 XR, BARENDRECHT POSTBUS 337 2980 AH, RIDDERKERK TEL : 010 4112238 FAX : 010 4119362 E-MAIL : INFO@ASEBV.NL WWW.ASEBV.NL	BLADTITEL:	ONDERWERP:	TEK.NR:	
GETEKEND: FERRY			BESTURING AFZ. VENT. LBK 6	VERWARMINGS REGELING	15-028-6	
Revisie datum: 15-3-2016			OPDRACHTGEVER: SCHREUDER-RUITENBEEK	EXTRA OMSCHRIJVING: REGELKAST : RK6	Blad:	Van :
					26	63


Plotblad: 27 van: 76 Plotdatum: 15-3-2016 Plottijd: 8:50:08

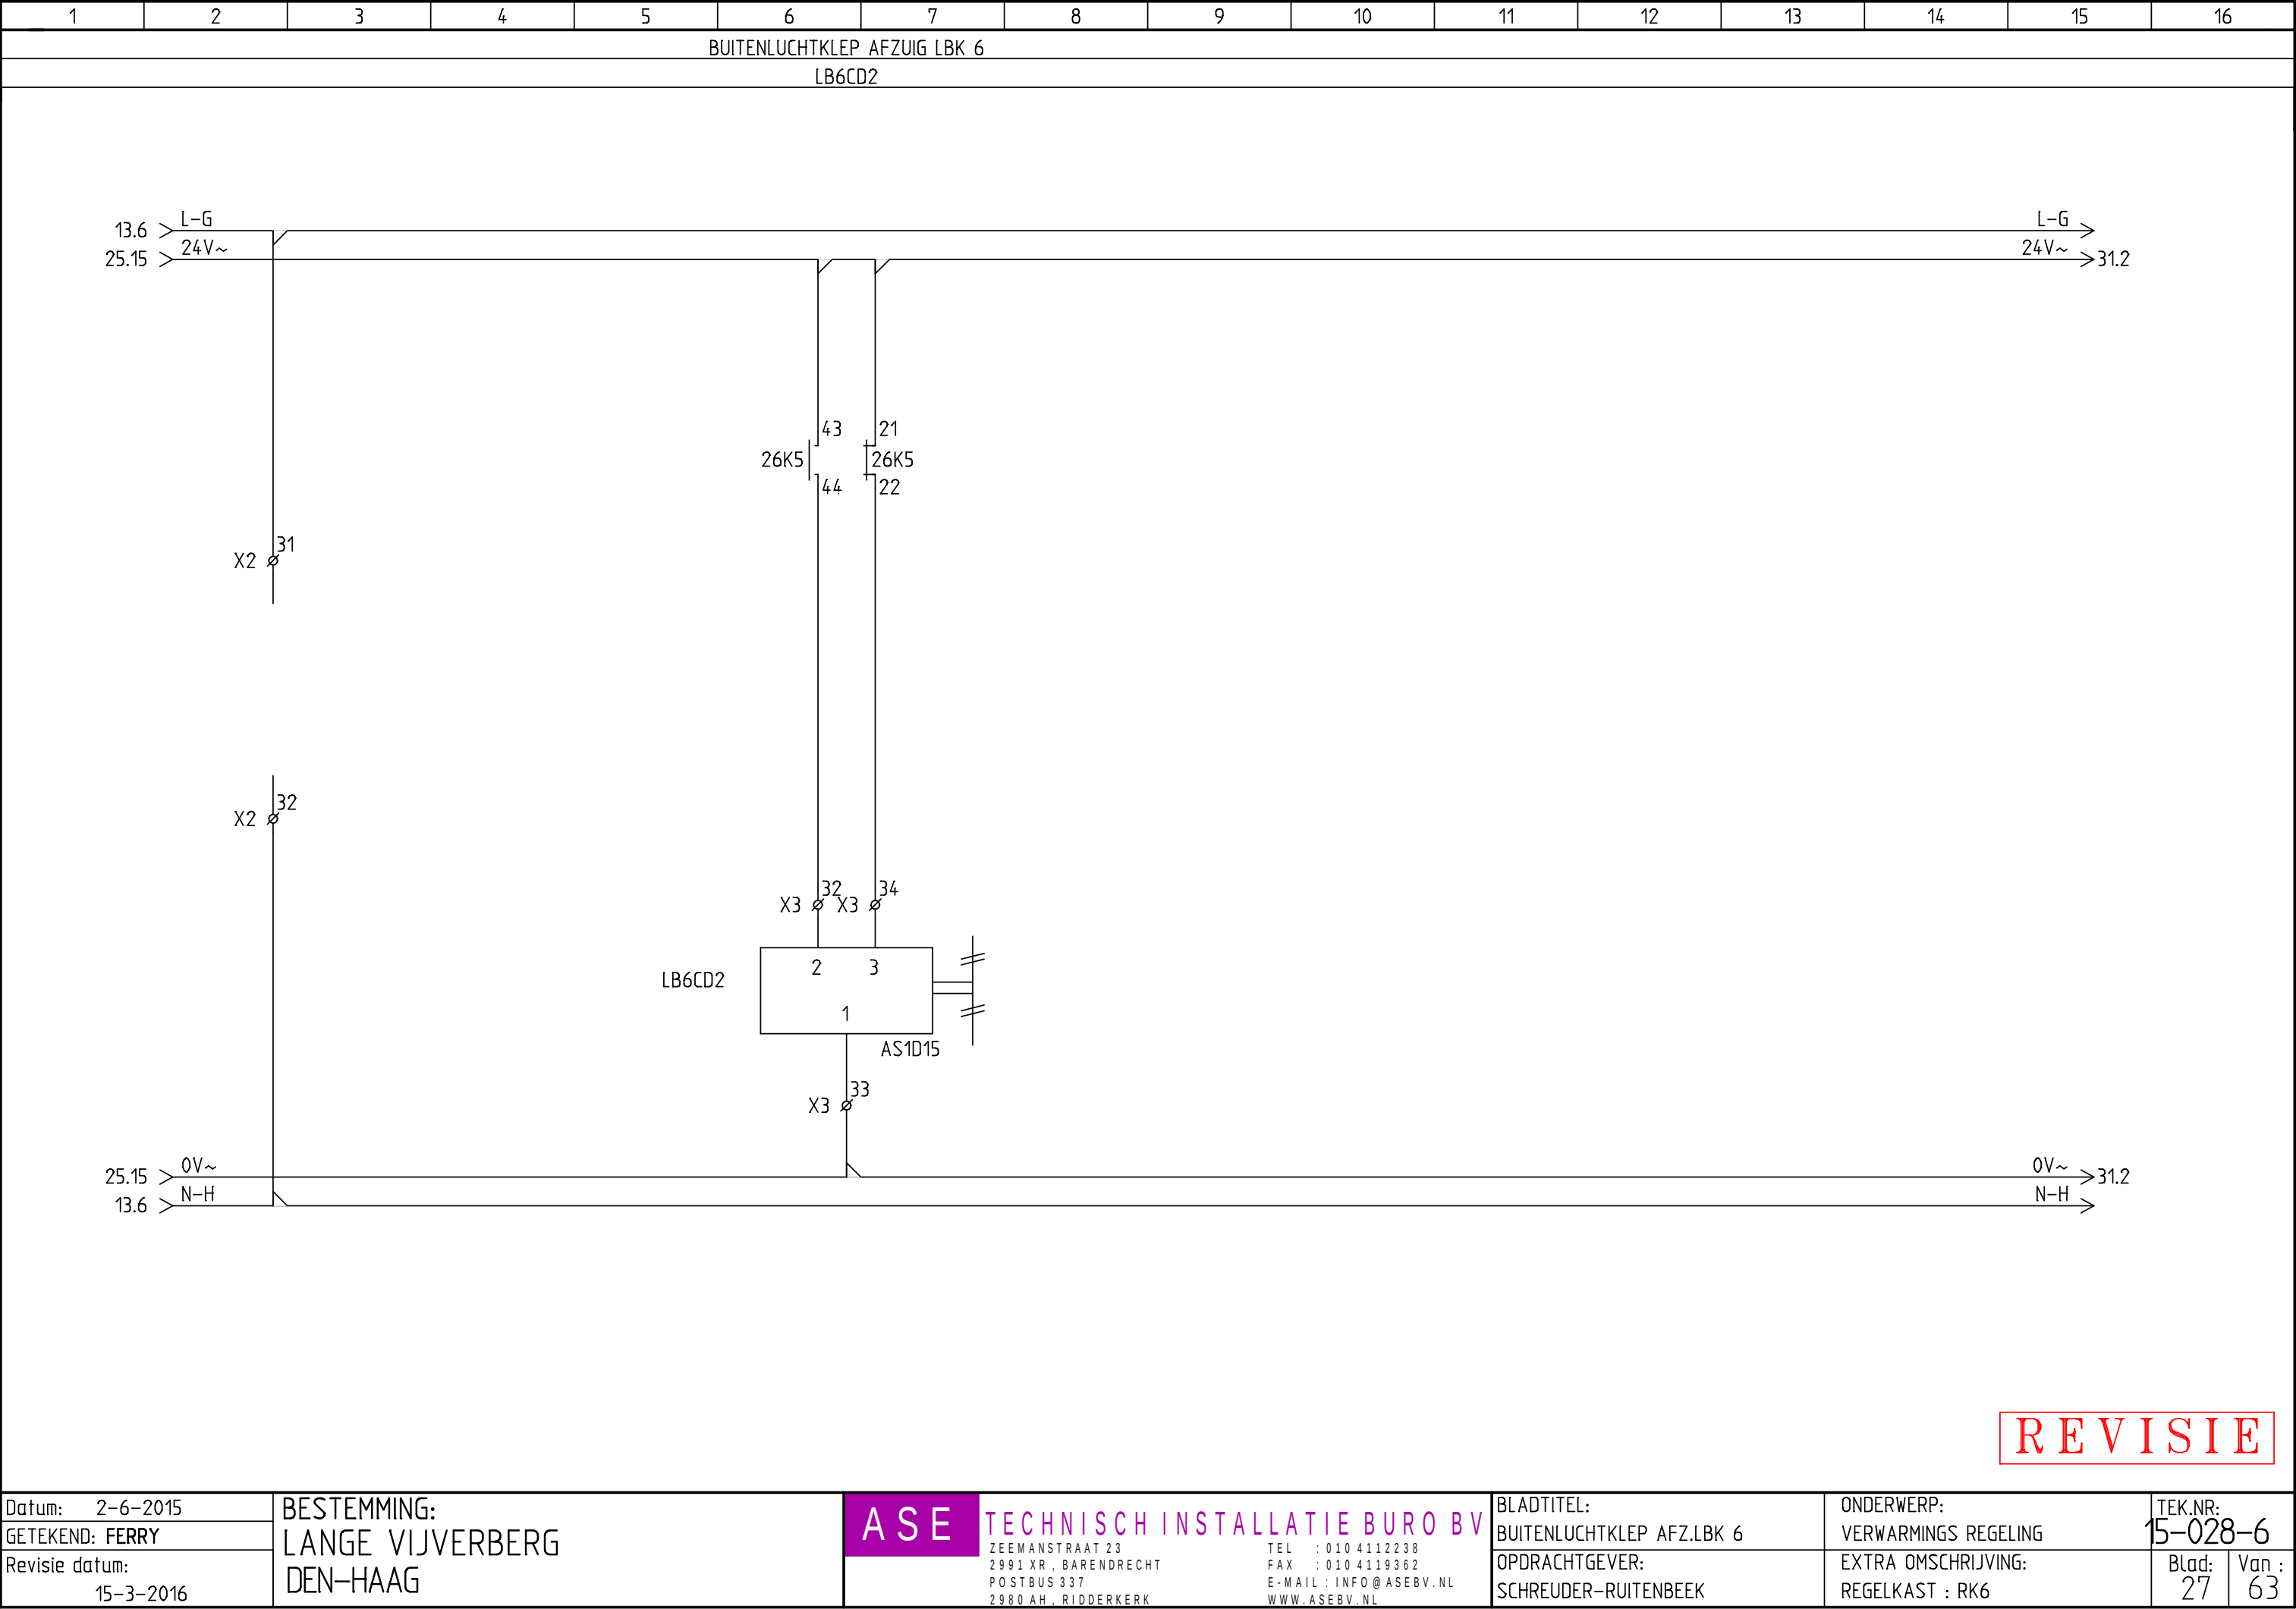

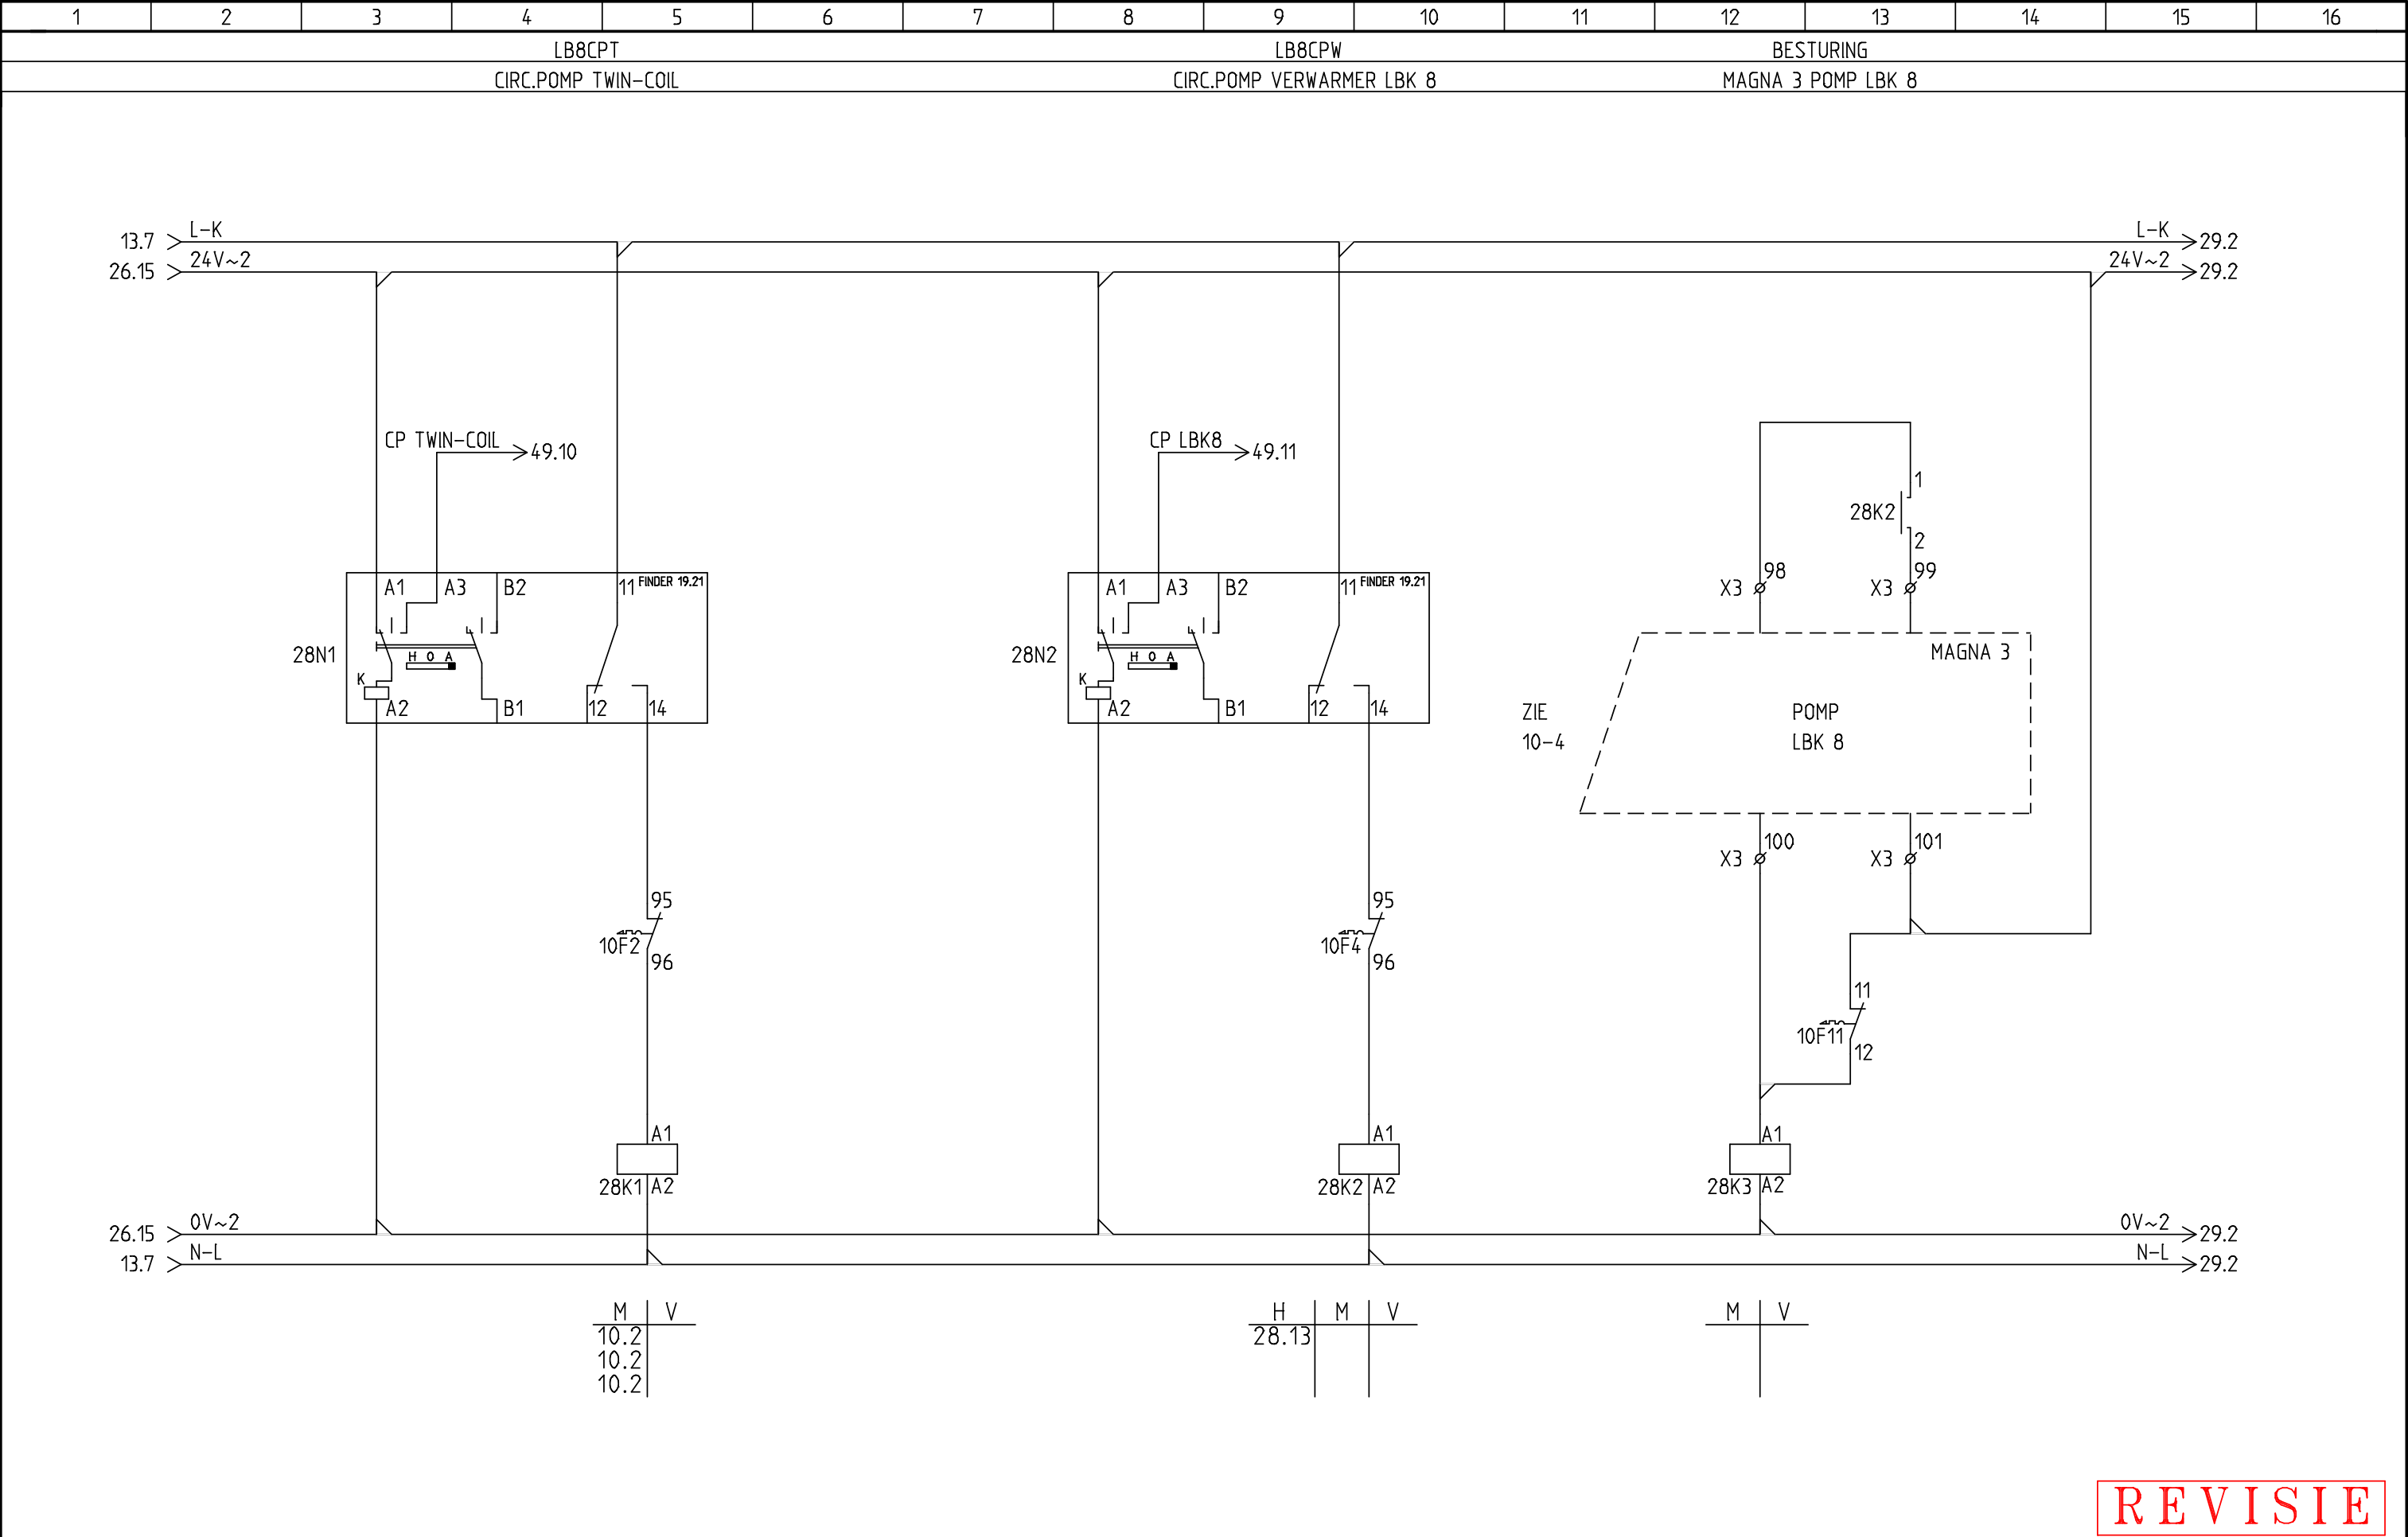

REVISIE

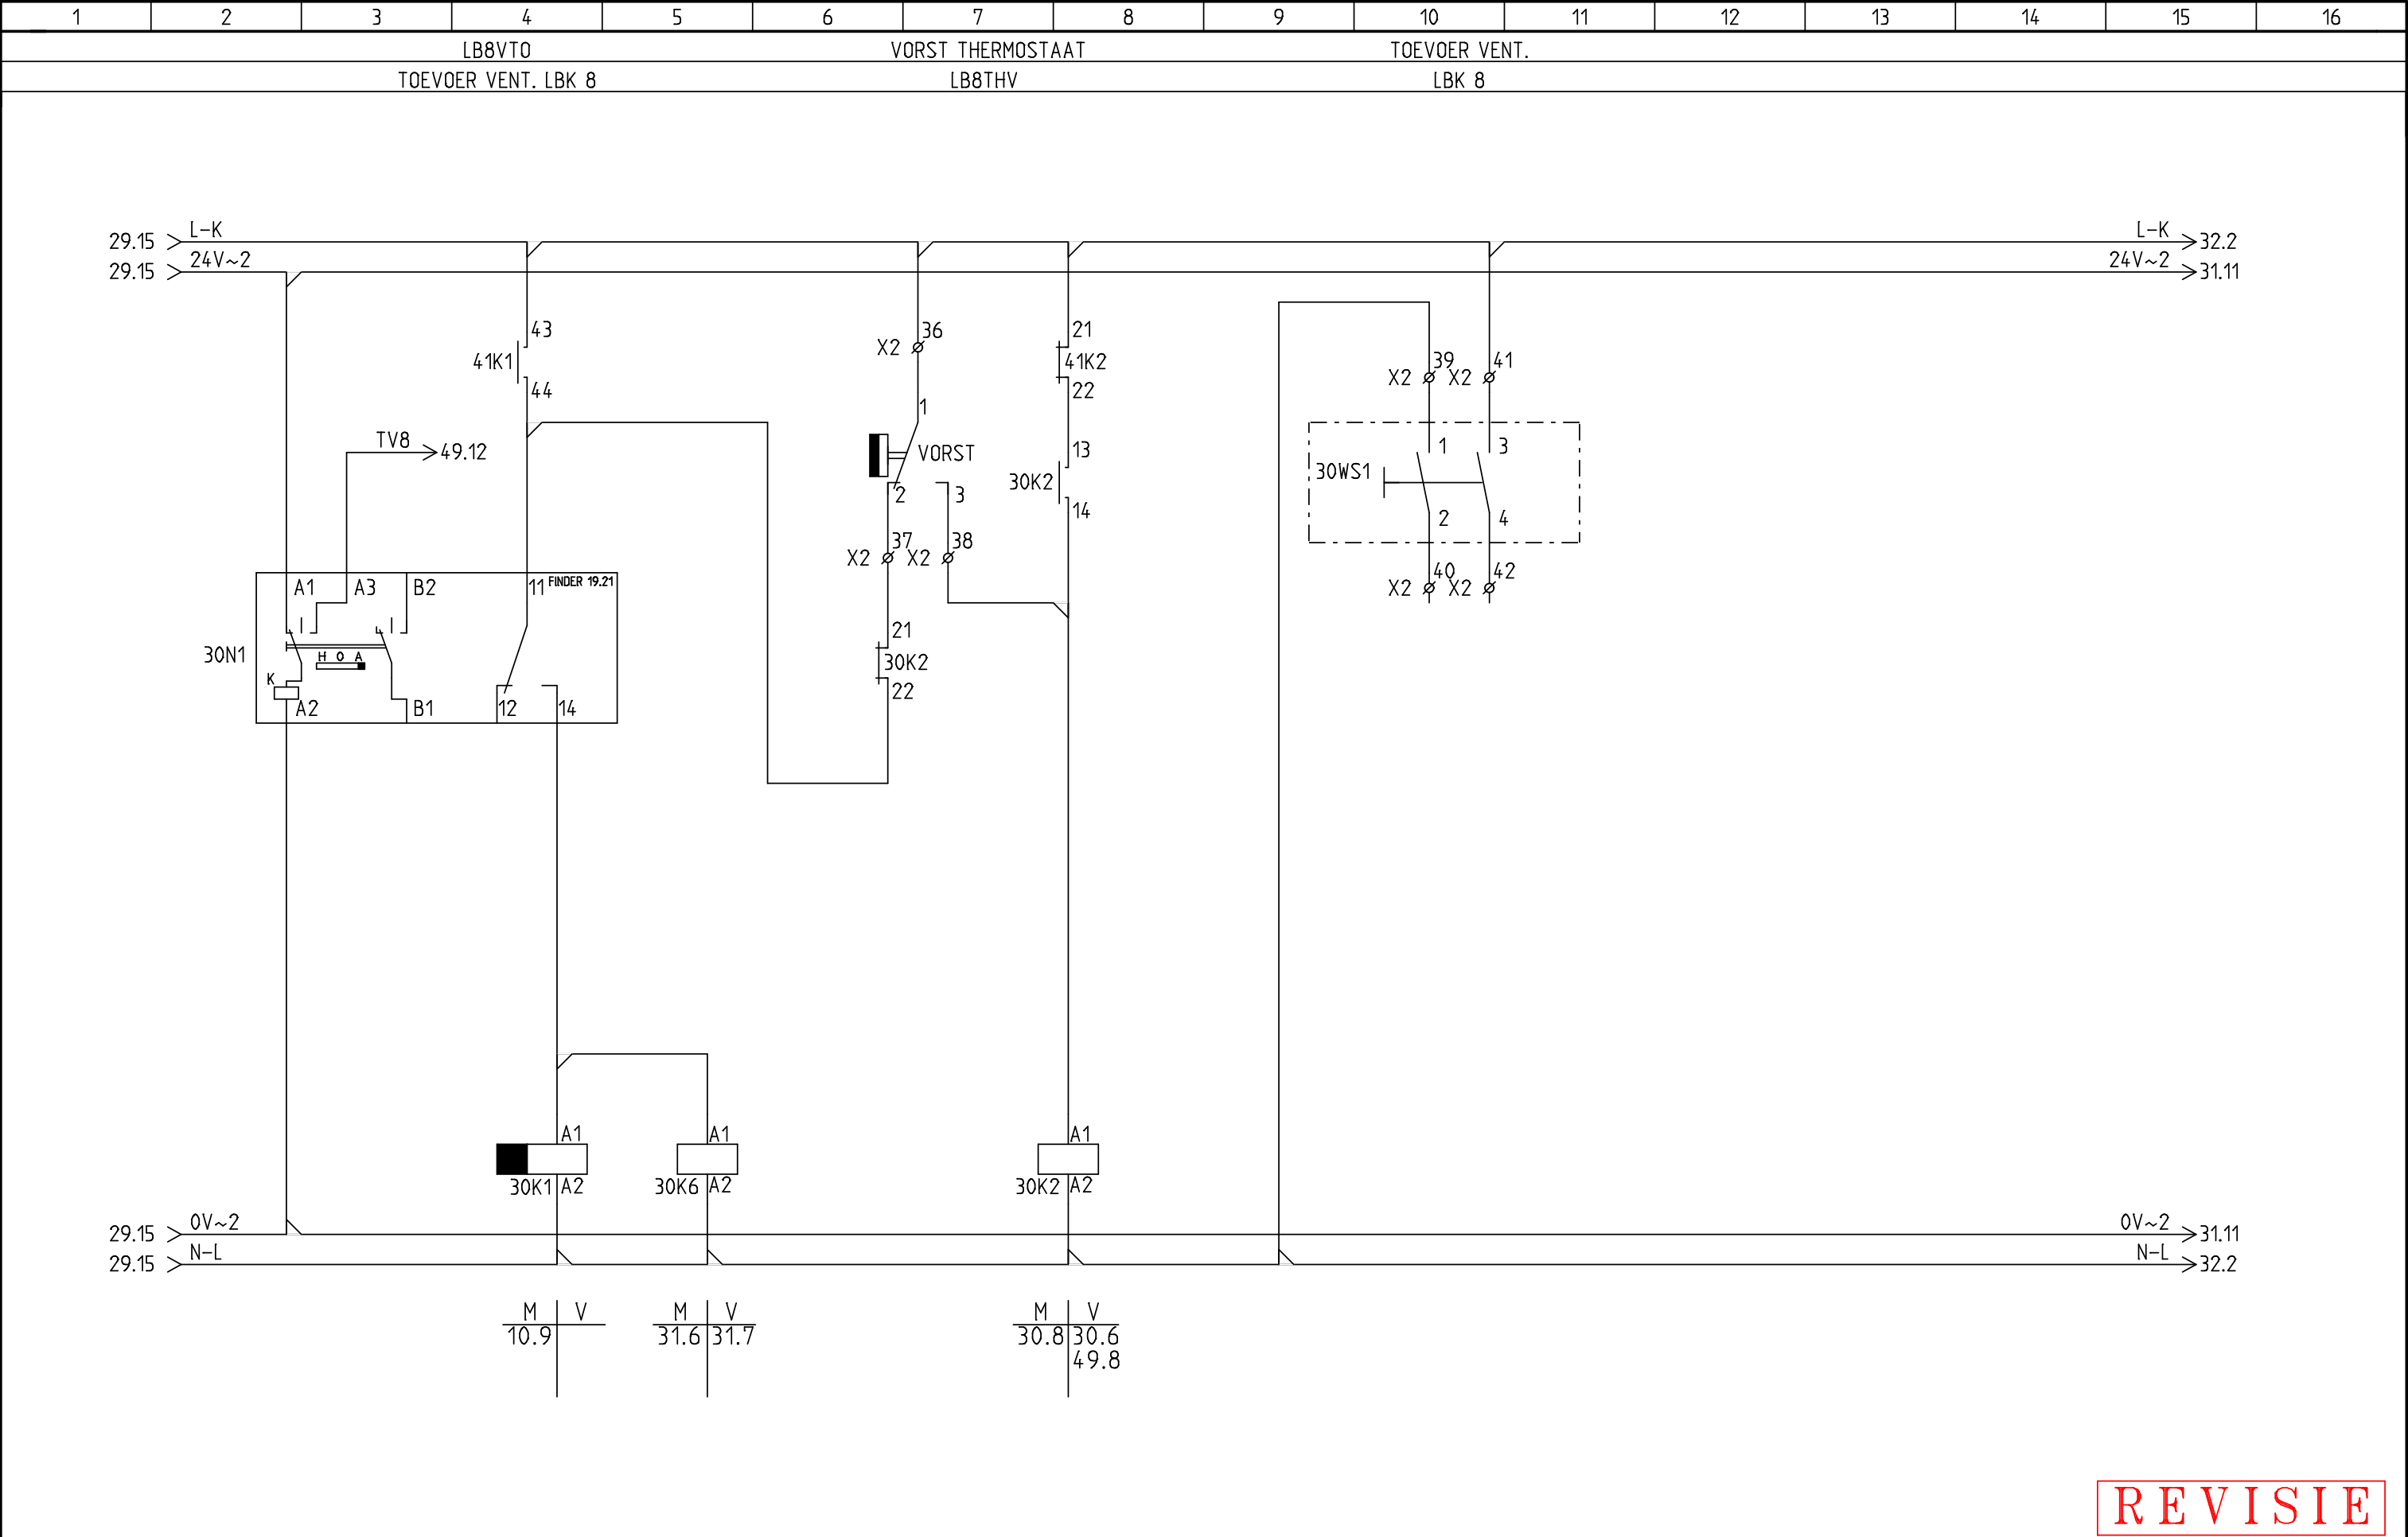

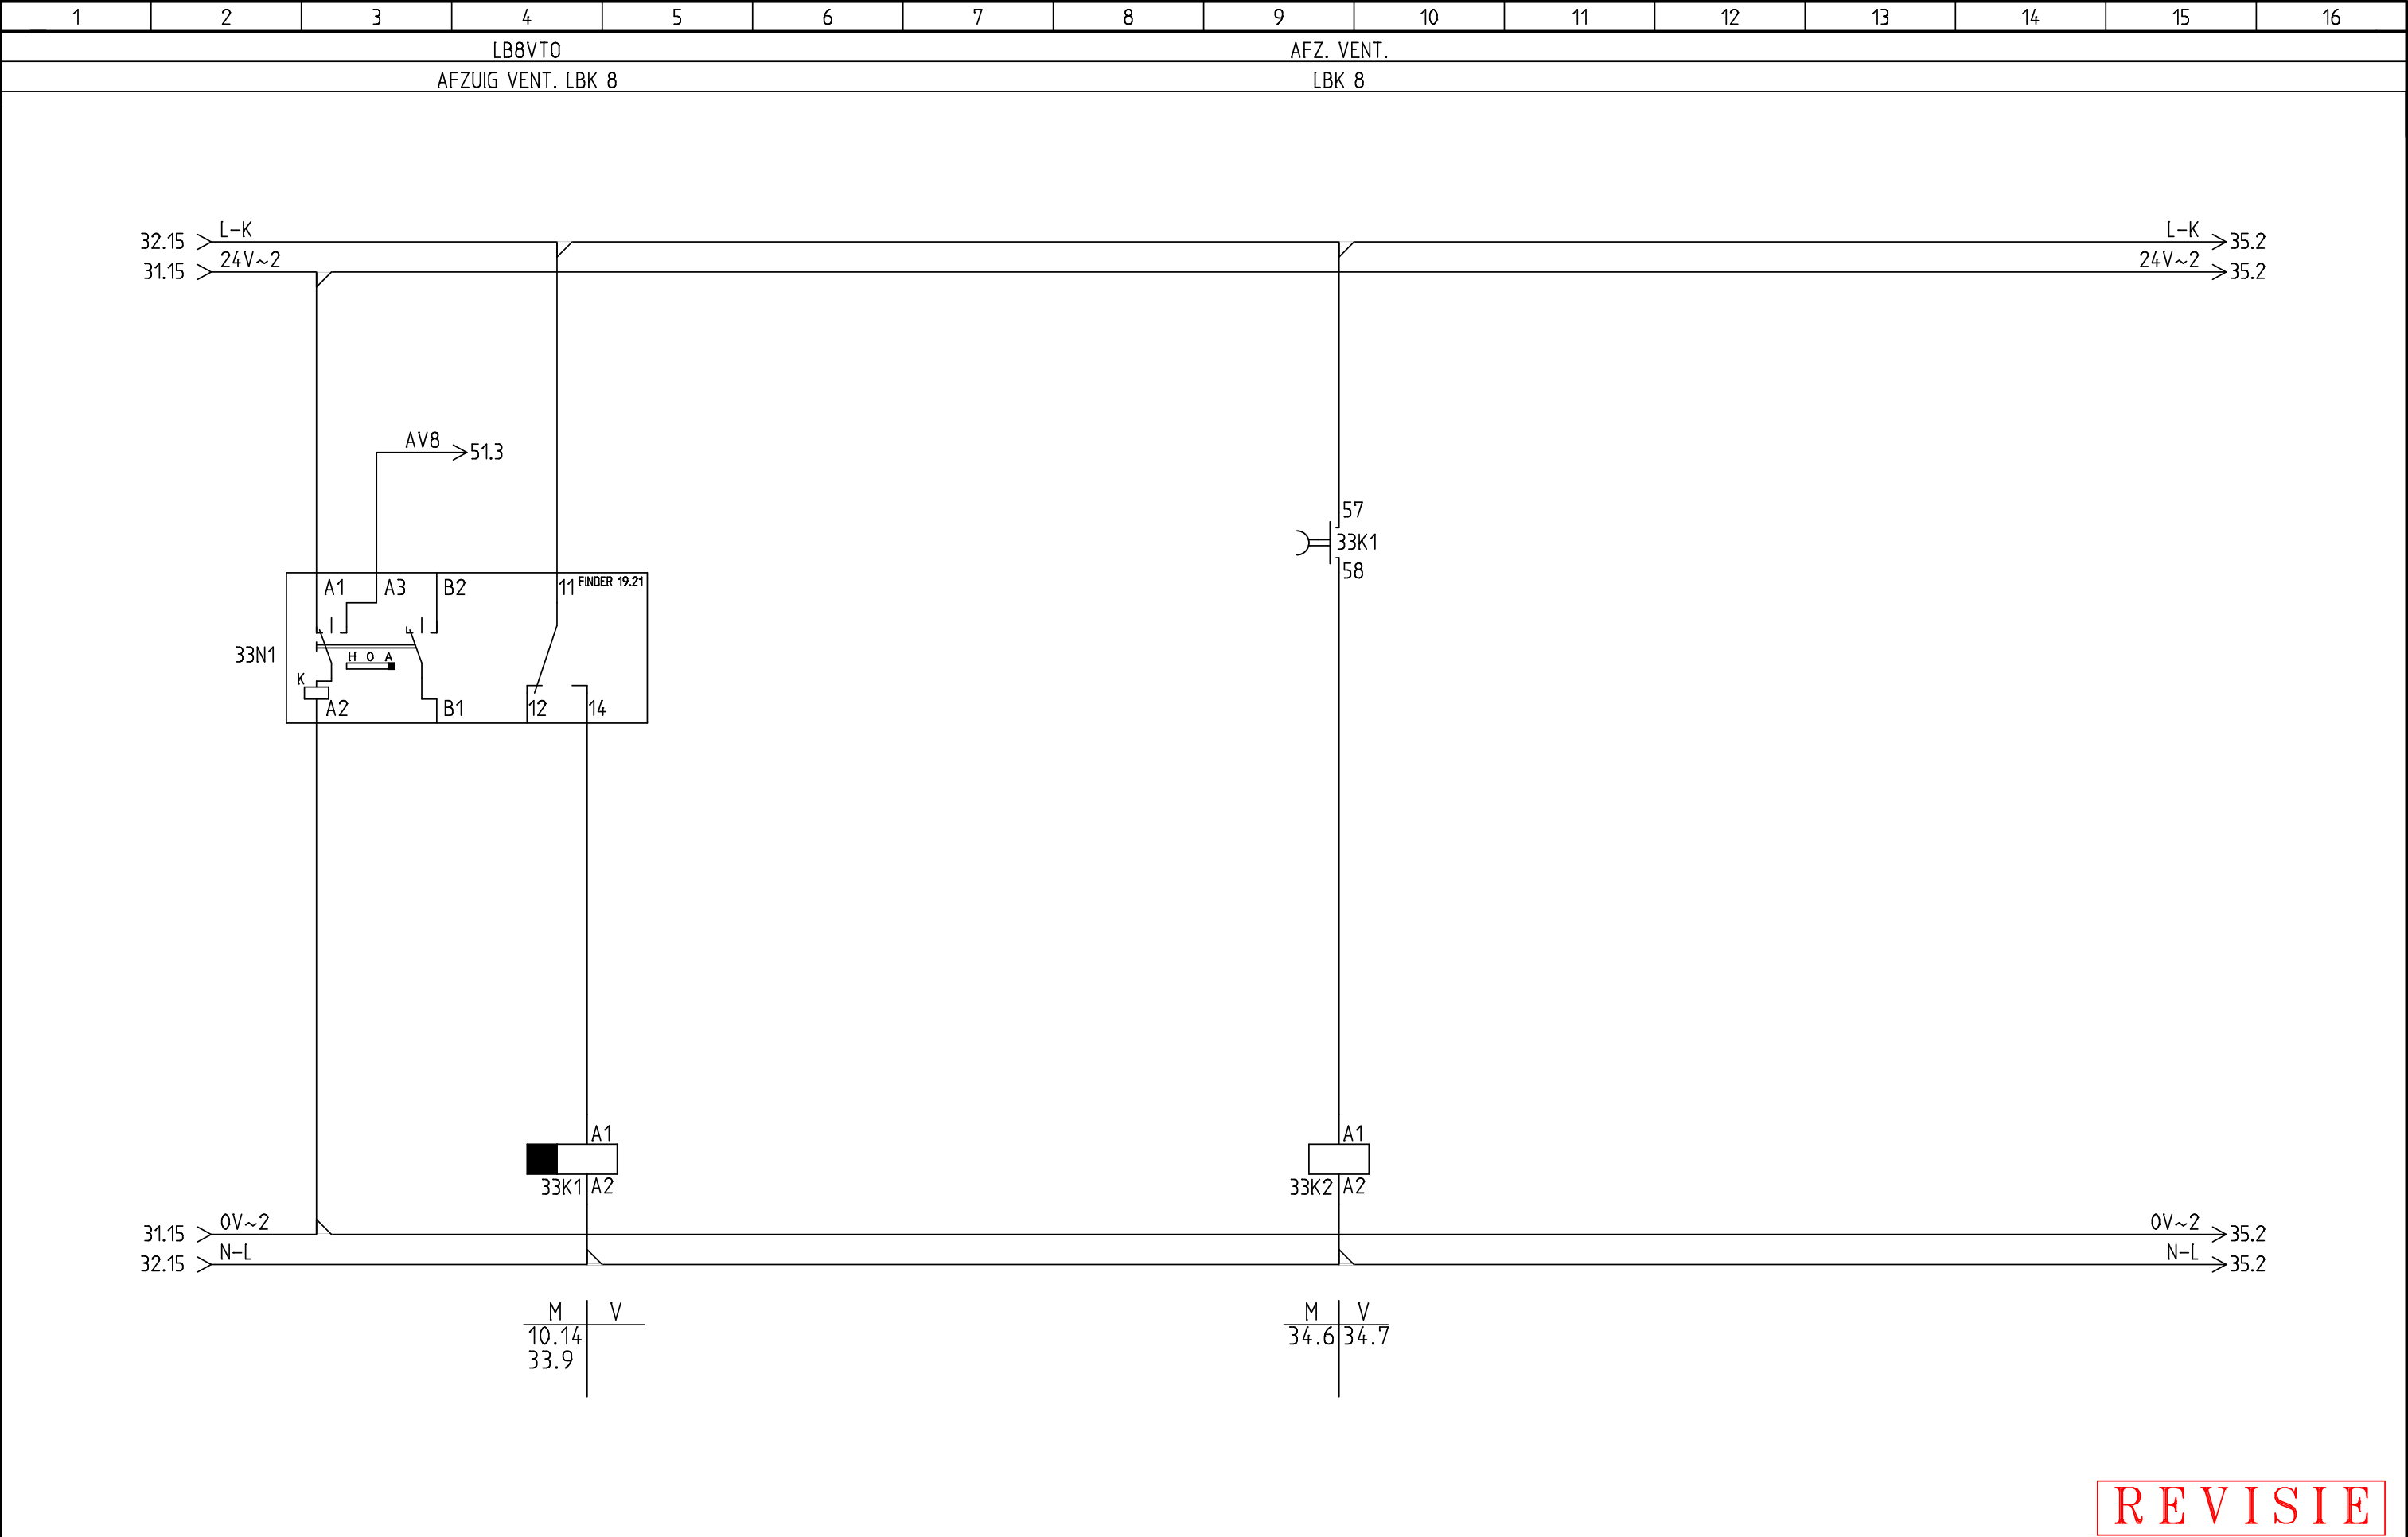


35.2

35.2

REVISIE

Datum: 2-6-2015	BESTEMMING: LANGE VIJVERBERG DEN-HAAG	ASE TECHNISCH INSTALLATIE BURO BV ZEEMANSTRAAT 23 2991 XR, BARENDRECHT POSTBUS 337 2980 AH, RIDDERKERK TEL : 010 4112238 FAX : 010 4119362 E-MAIL : INFO@ASEBV.NL WWW.ASEBV.NL	BLADTITEL:	ONDERWERP:	TEK.NR.:	
GETEKEND: FERRY			BUITENLUCHTKLEP AFZ. LBK 8	VERWARMINGS REGELING	15-028-6	
Revisie datum: 15-3-2016			OPDRACHTGEVER:	EXTRA OMSCHRIJVING:	Blad:	Van :
		SCHREUDER-RUITENBEEK	REGELKAST : RK6	34	63	

Plotblad: 35 van: 76 Plotdatum: 15-3-2016 Plottijd: 8:50:09

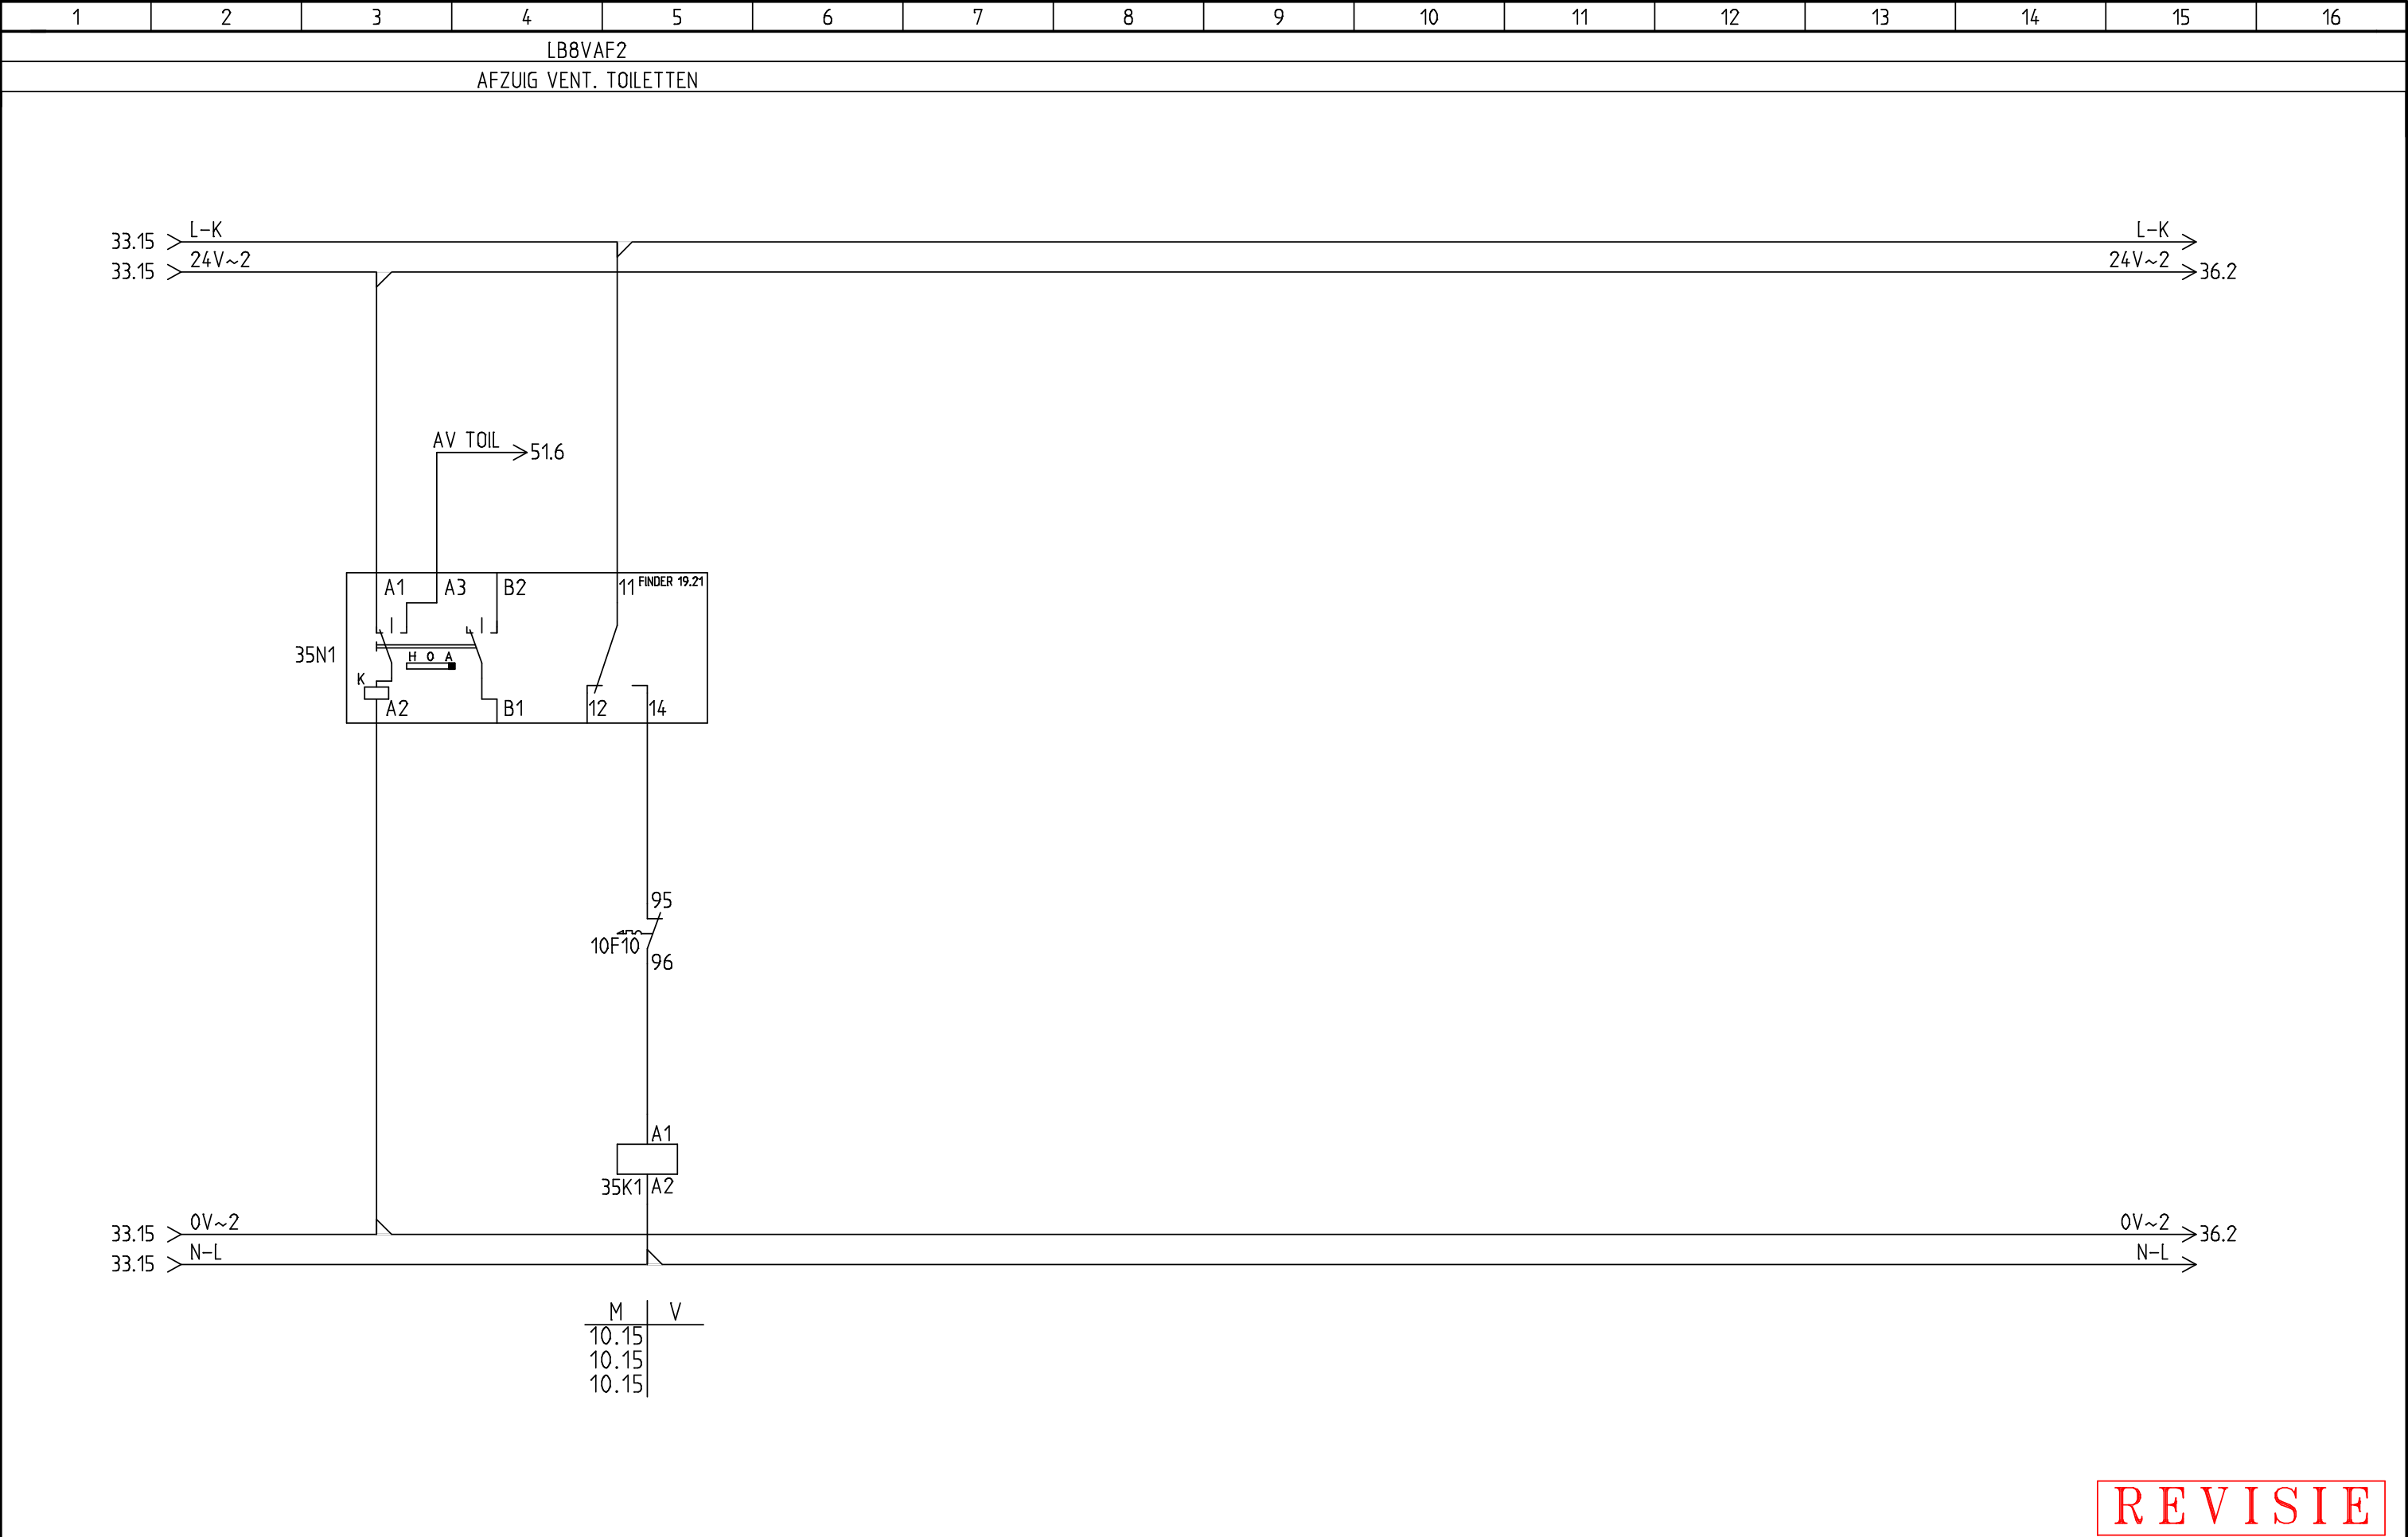

Datum: 2-6-2015

GETEKEND: FERRY

Revisie datum: 15-3-2016

BESTEMMING:

LANGE VIJVERBERG

DEN-HAAG

ASE

TECHNISCH INSTALLATIE BURO BV

ZEEMANSTRAAT 23

2991 XR, BARENDRECHT

POSTBUS 337

2980 AH, RIDDERKERK

TEL : 010 4112238

FAX : 010 4119362

E-MAIL : INFO@ASEBV.NL

WWW.ASEBV.NL

BLADTITEL:

BESTURING AFZ.VENT. TOILETTEN

OPDRACHTGEVER:

SCHREUDER-RUITENBEEK

ONDERWERP:

VERWARMINGS REGELING

EXTRA OMSCHRIJVING:

REGELKAST : RK6

TEK.NR:

15-028-6

Blad:

35

Van :


63

Plotblad: 36

van: 76

Plotdatum: 15-3-2016

PlotTijd: 8:50:09

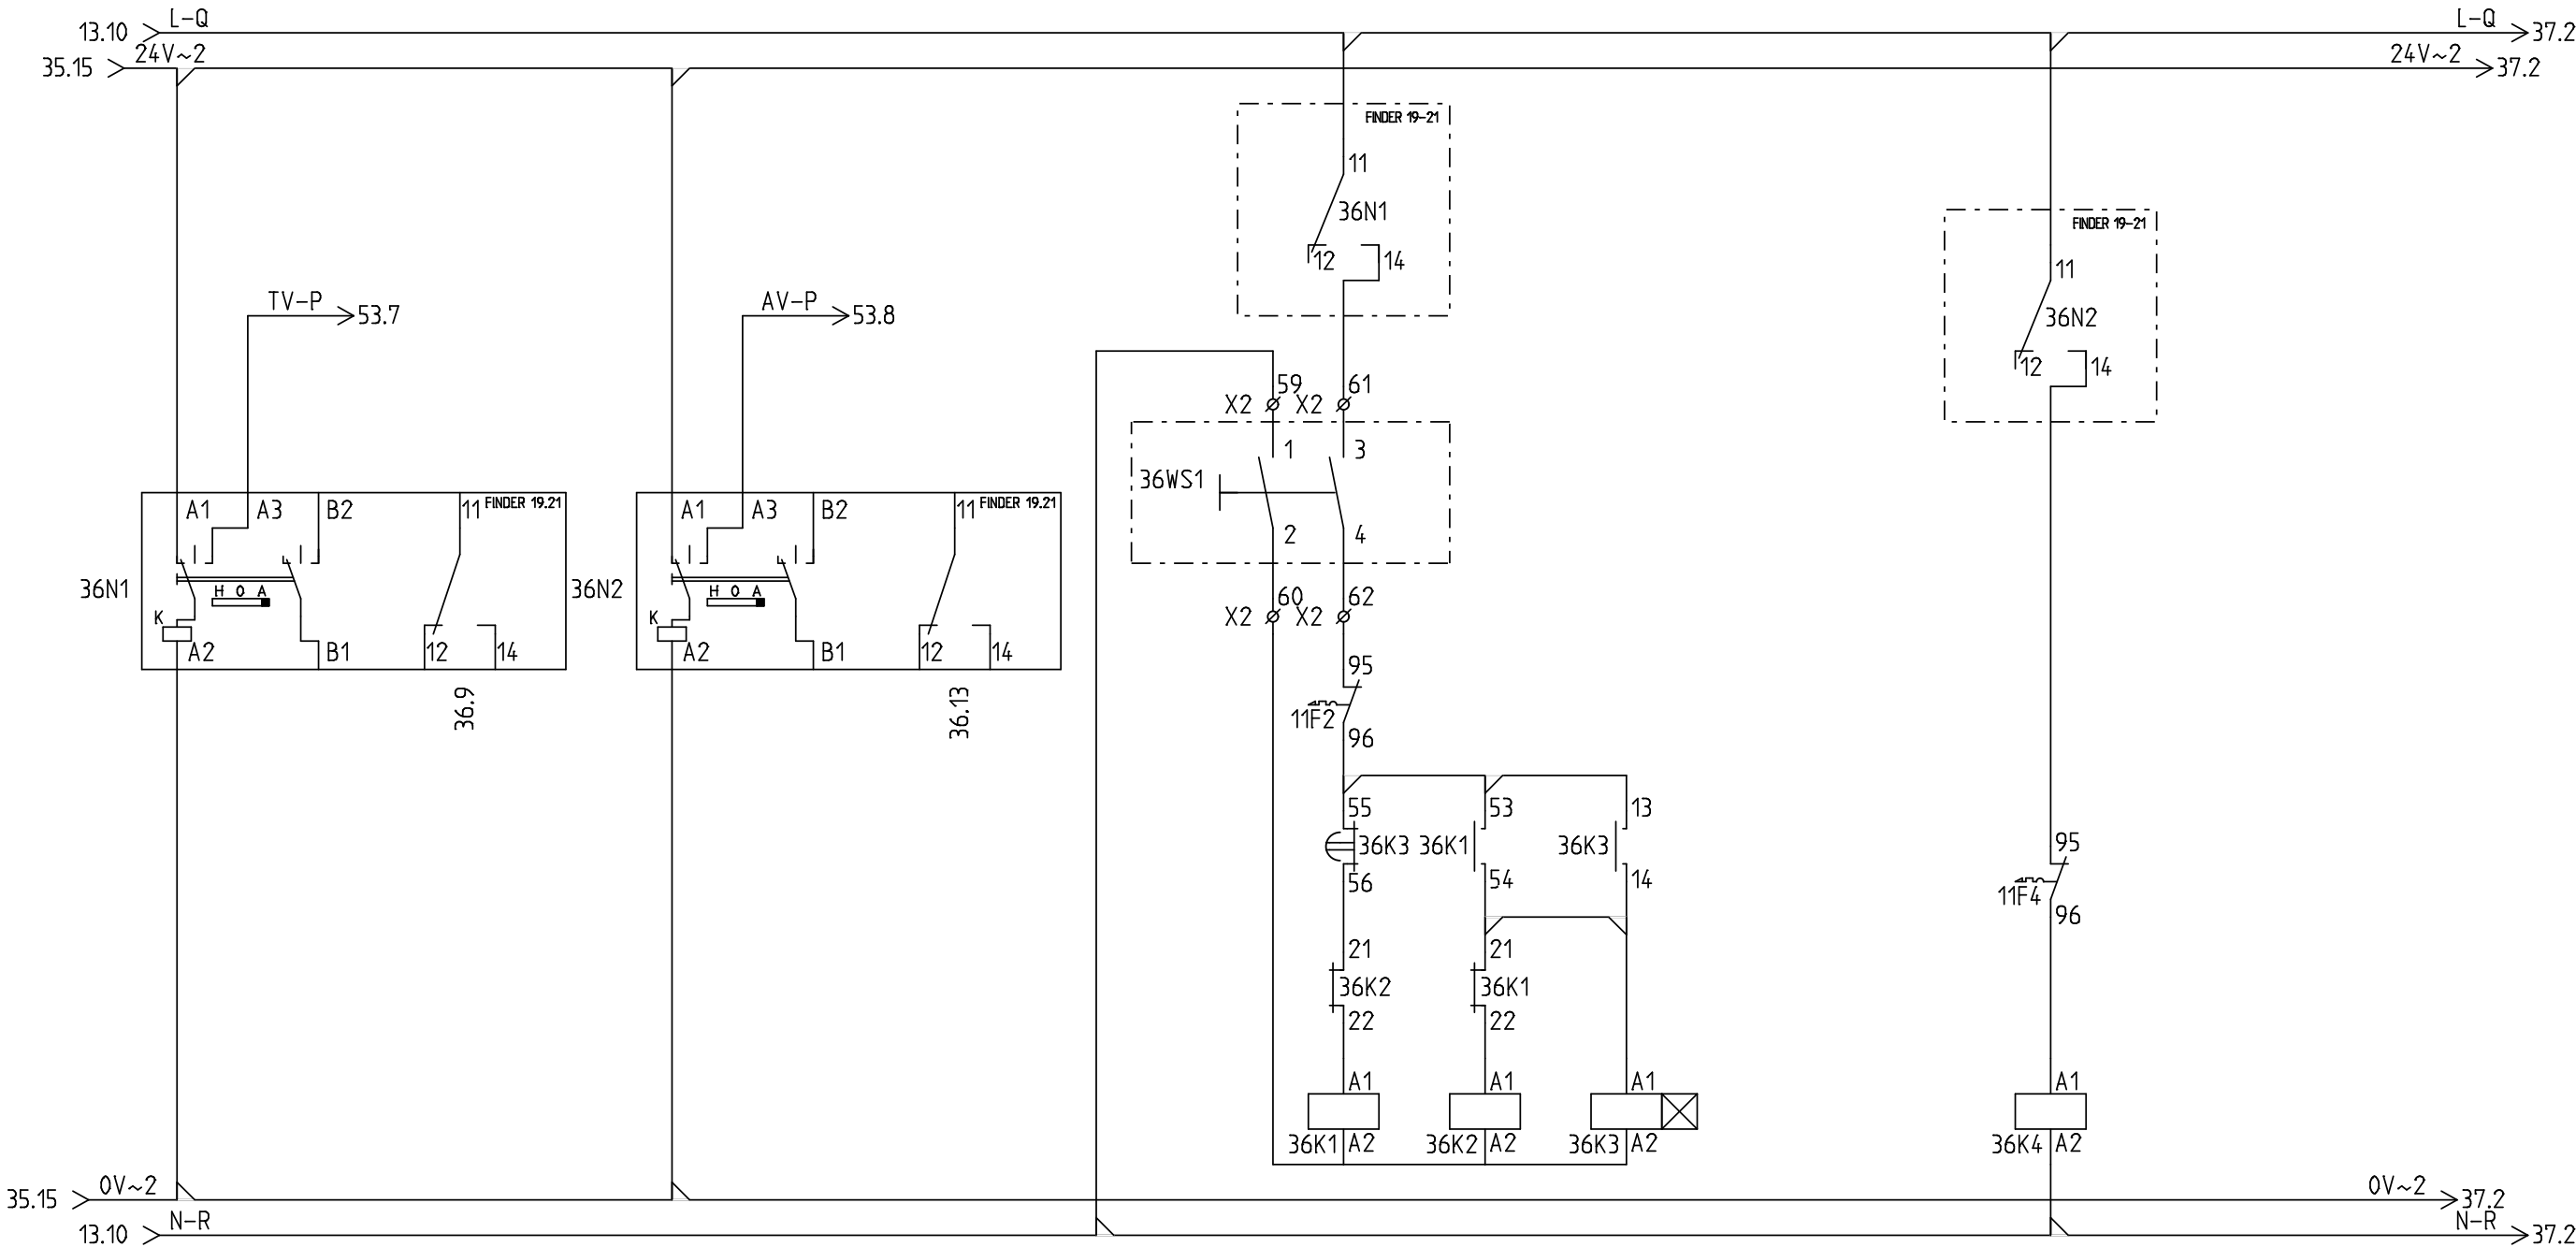


M	V	M	V	M	V
11.5	36.9	11.4	36.9	11.2	36.9
11.5		11.4		11.3	
11.6		11.4		11.3	
36.9				36.10	

M	V
11.7	
11.7	
11.7	

REVISIE

Datum: 2-6-2015	BESTEMMING: LANGE VIJVERBERG DEN-HAAG	ASE TECHNISCH INSTALLATIE BURO BV ZEEMANSTRAAT 23 2991 XR, BARENDRECHT POSTBUS 337 2980 AH, RIDDERKERK TEL : 010 4112238 FAX : 010 4119362 E-MAIL : INFO@ASEBV.NL WWW.ASEBV.NL	BLADTITEL:	ONDERWERP:	TEK.NR.:	
GETEKEND: FERRY			BESTURING VENT.2 PARKEERGARAGE	VERWARMINGS REGELING	15-028-6	
Revisie datum: 15-3-2016			OPDRACHTGEVER: SCHREUDER-RUITENBEEK	EXTRA OMSCHRIJVING: REGELKAST : RK6	Blad:	Van :
			37	63		


Plotblad: 38 van: 76 Plotdatum: 15-3-2016 Plottijd: 8:50:09

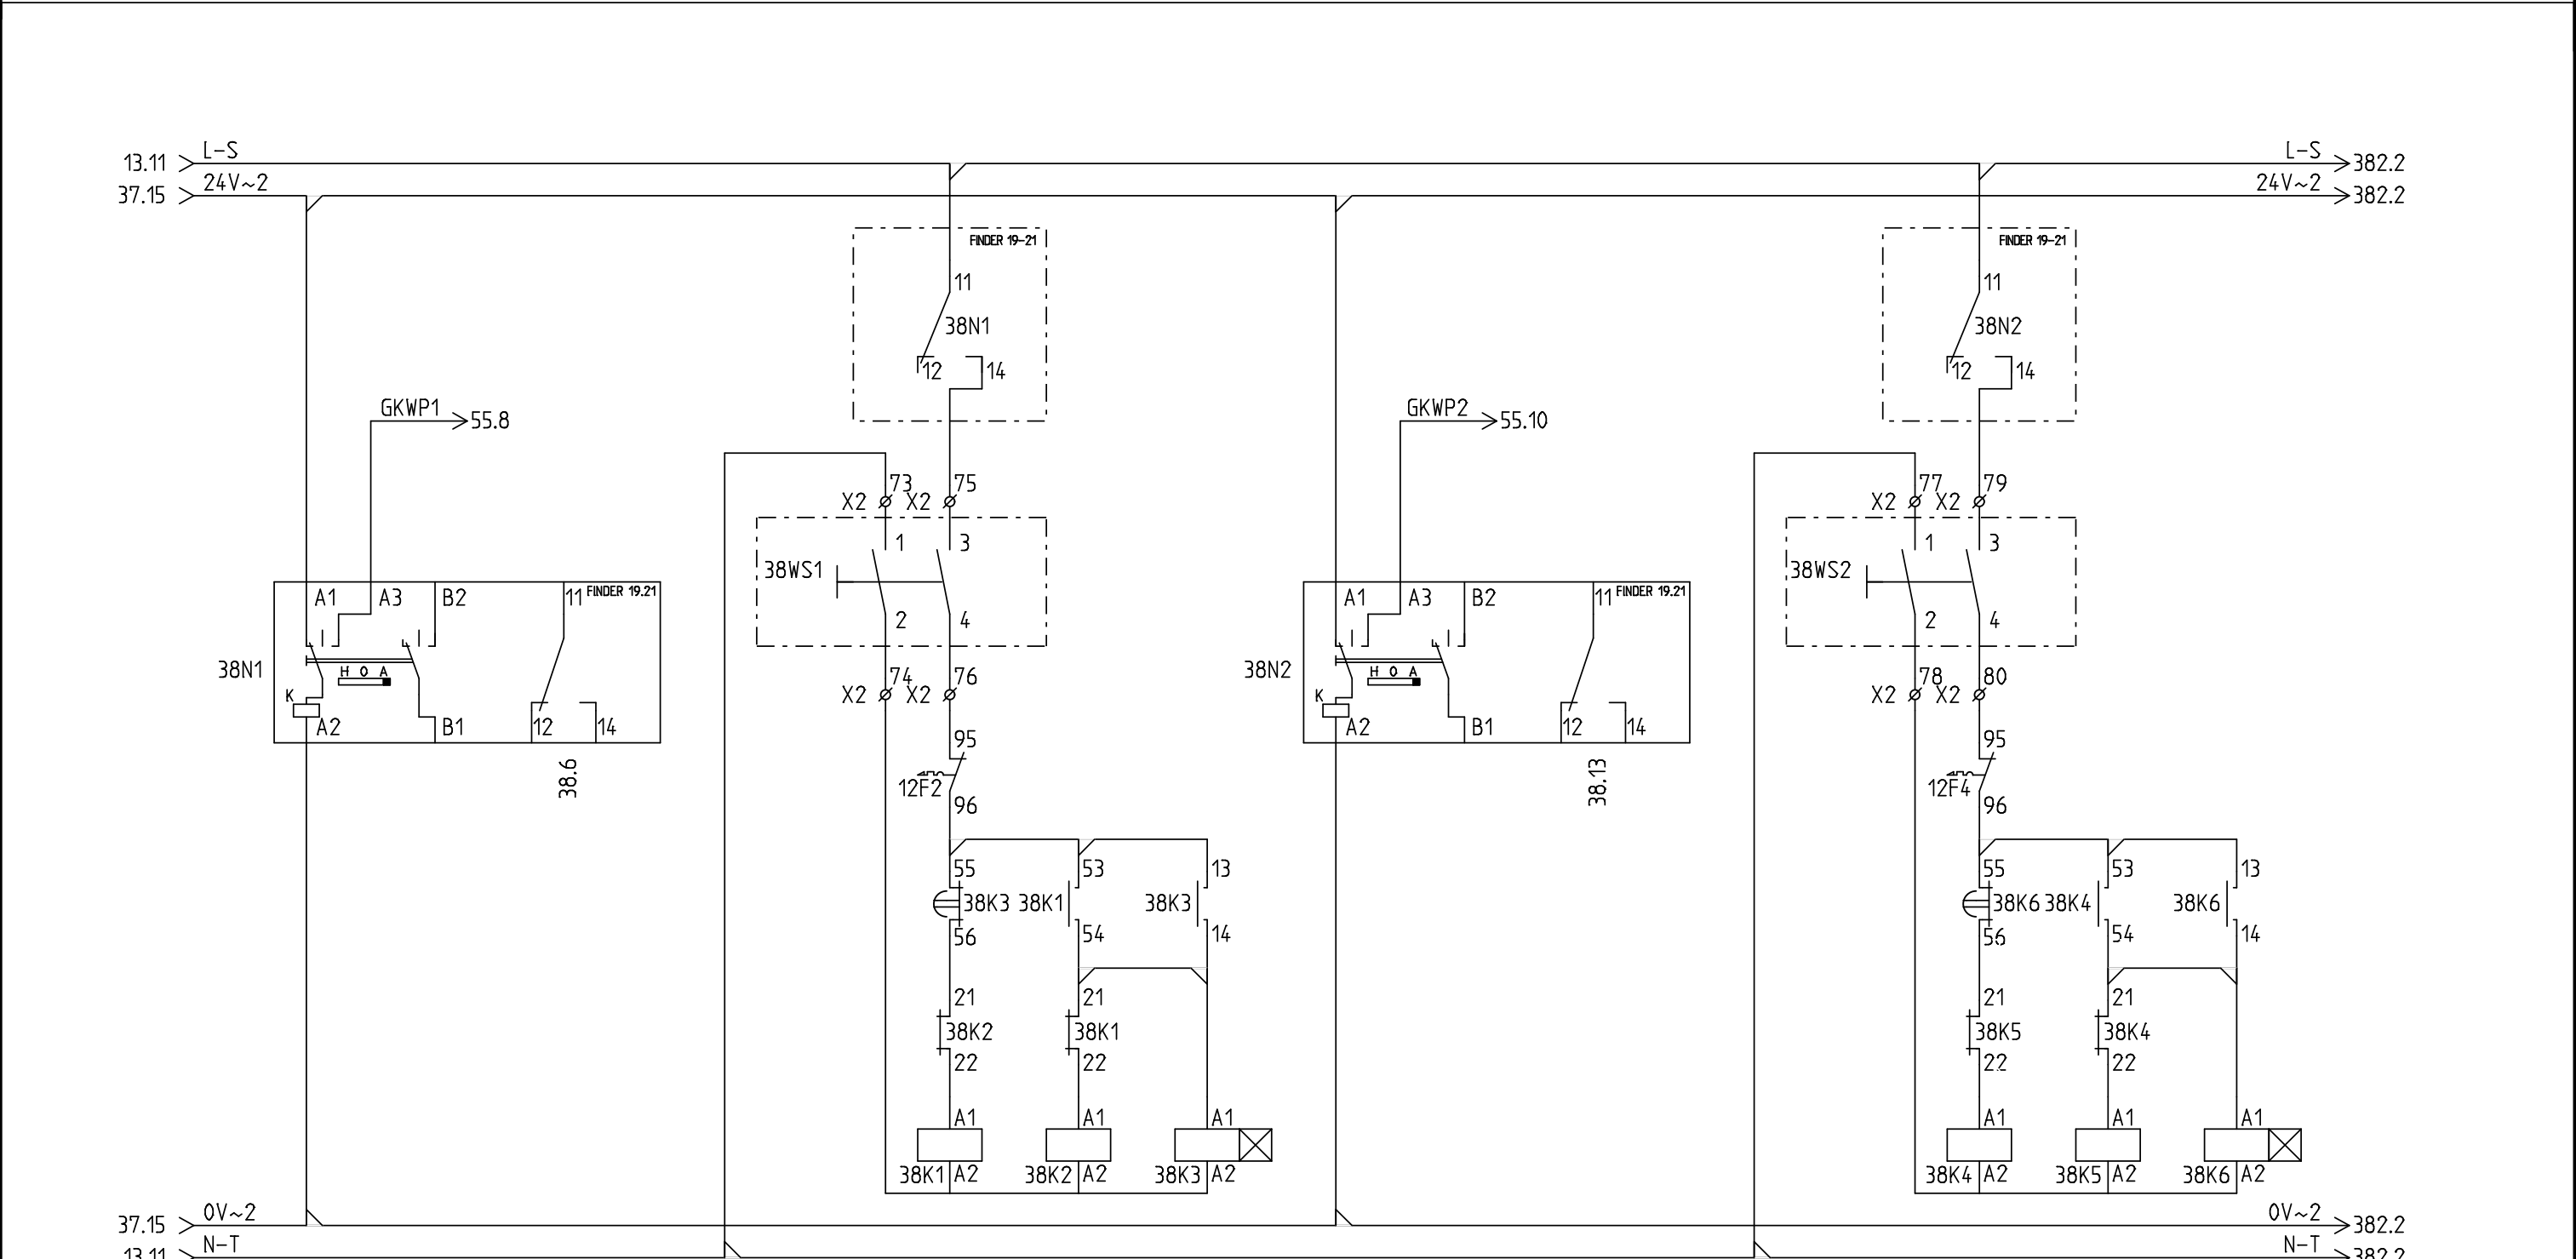


M	V	M	V	M	V
12.4	38.7	12.3	38.6	12.1	38.6
12.4		12.3		12.2	
12.5		12.3		12.2	
38.7		39.4		38.8	


M	V	M	V	M	V
12.8	38.14	12.7	38.13	12.5	38.13
12.8		12.7		12.5	
12.8		12.7		12.6	
38.14		39.4		38.14	


REVISIE

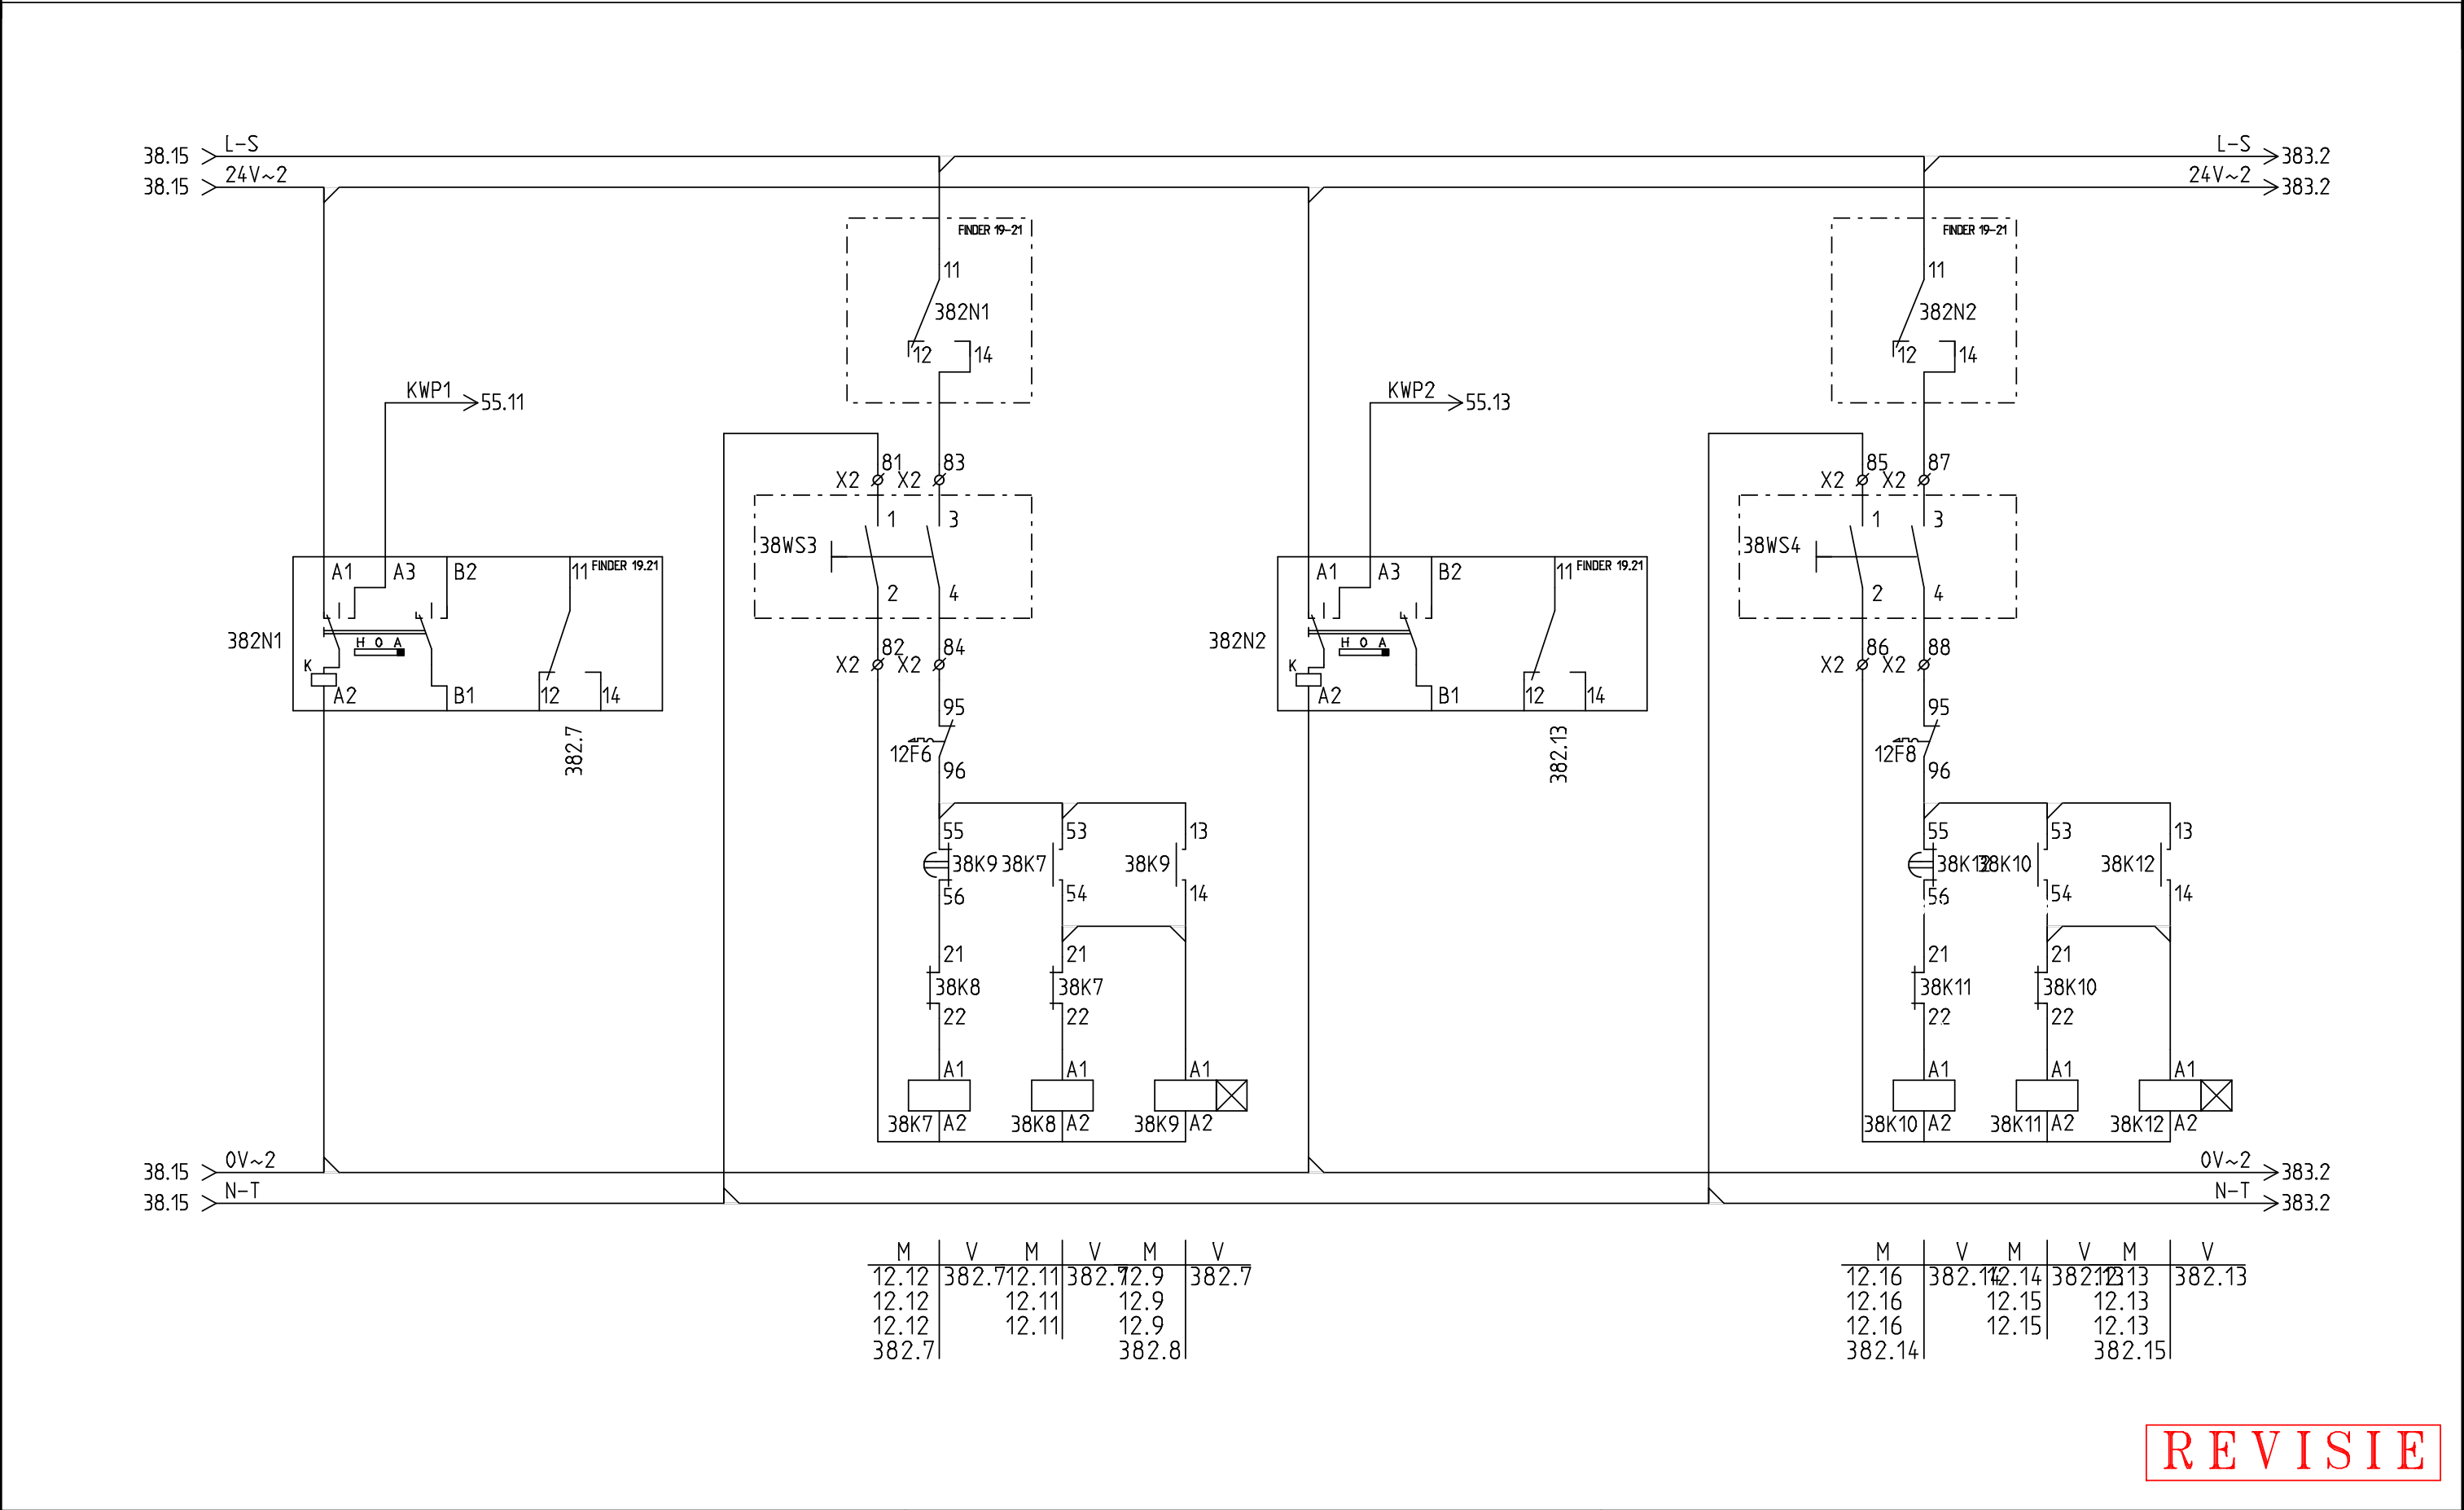

Datum: 2-6-2015	BESTEMMING: LANGE VIJVERBERG DEN-HAAG	ASE TECHNISCH INSTALLATIE BURO BV ZEEMANSTRAAT 23 2991 XR, BARENDRECHT POSTBUS 337 2980 AH, RIDDERKERK TEL : 010 4112238 FAX : 010 4119362 E-MAIL : INFO@ASEBV.NL WWW.ASEBV.NL	BLADTITEL:	ONDERWERP:	TEK.NR.:	
GETEKEND: FERRY			BESTURING VENT. KOELTOREN	VERWARMINGS REGELING	15-028-6	
Revisie datum: 15-3-2016			OPDRACHTGEVER:	EXTRA OMSCHRIJVING:	Blad:	Van :
		SCHREUDER-RUITENBEEK	REGELKAST : RK6	38	63	

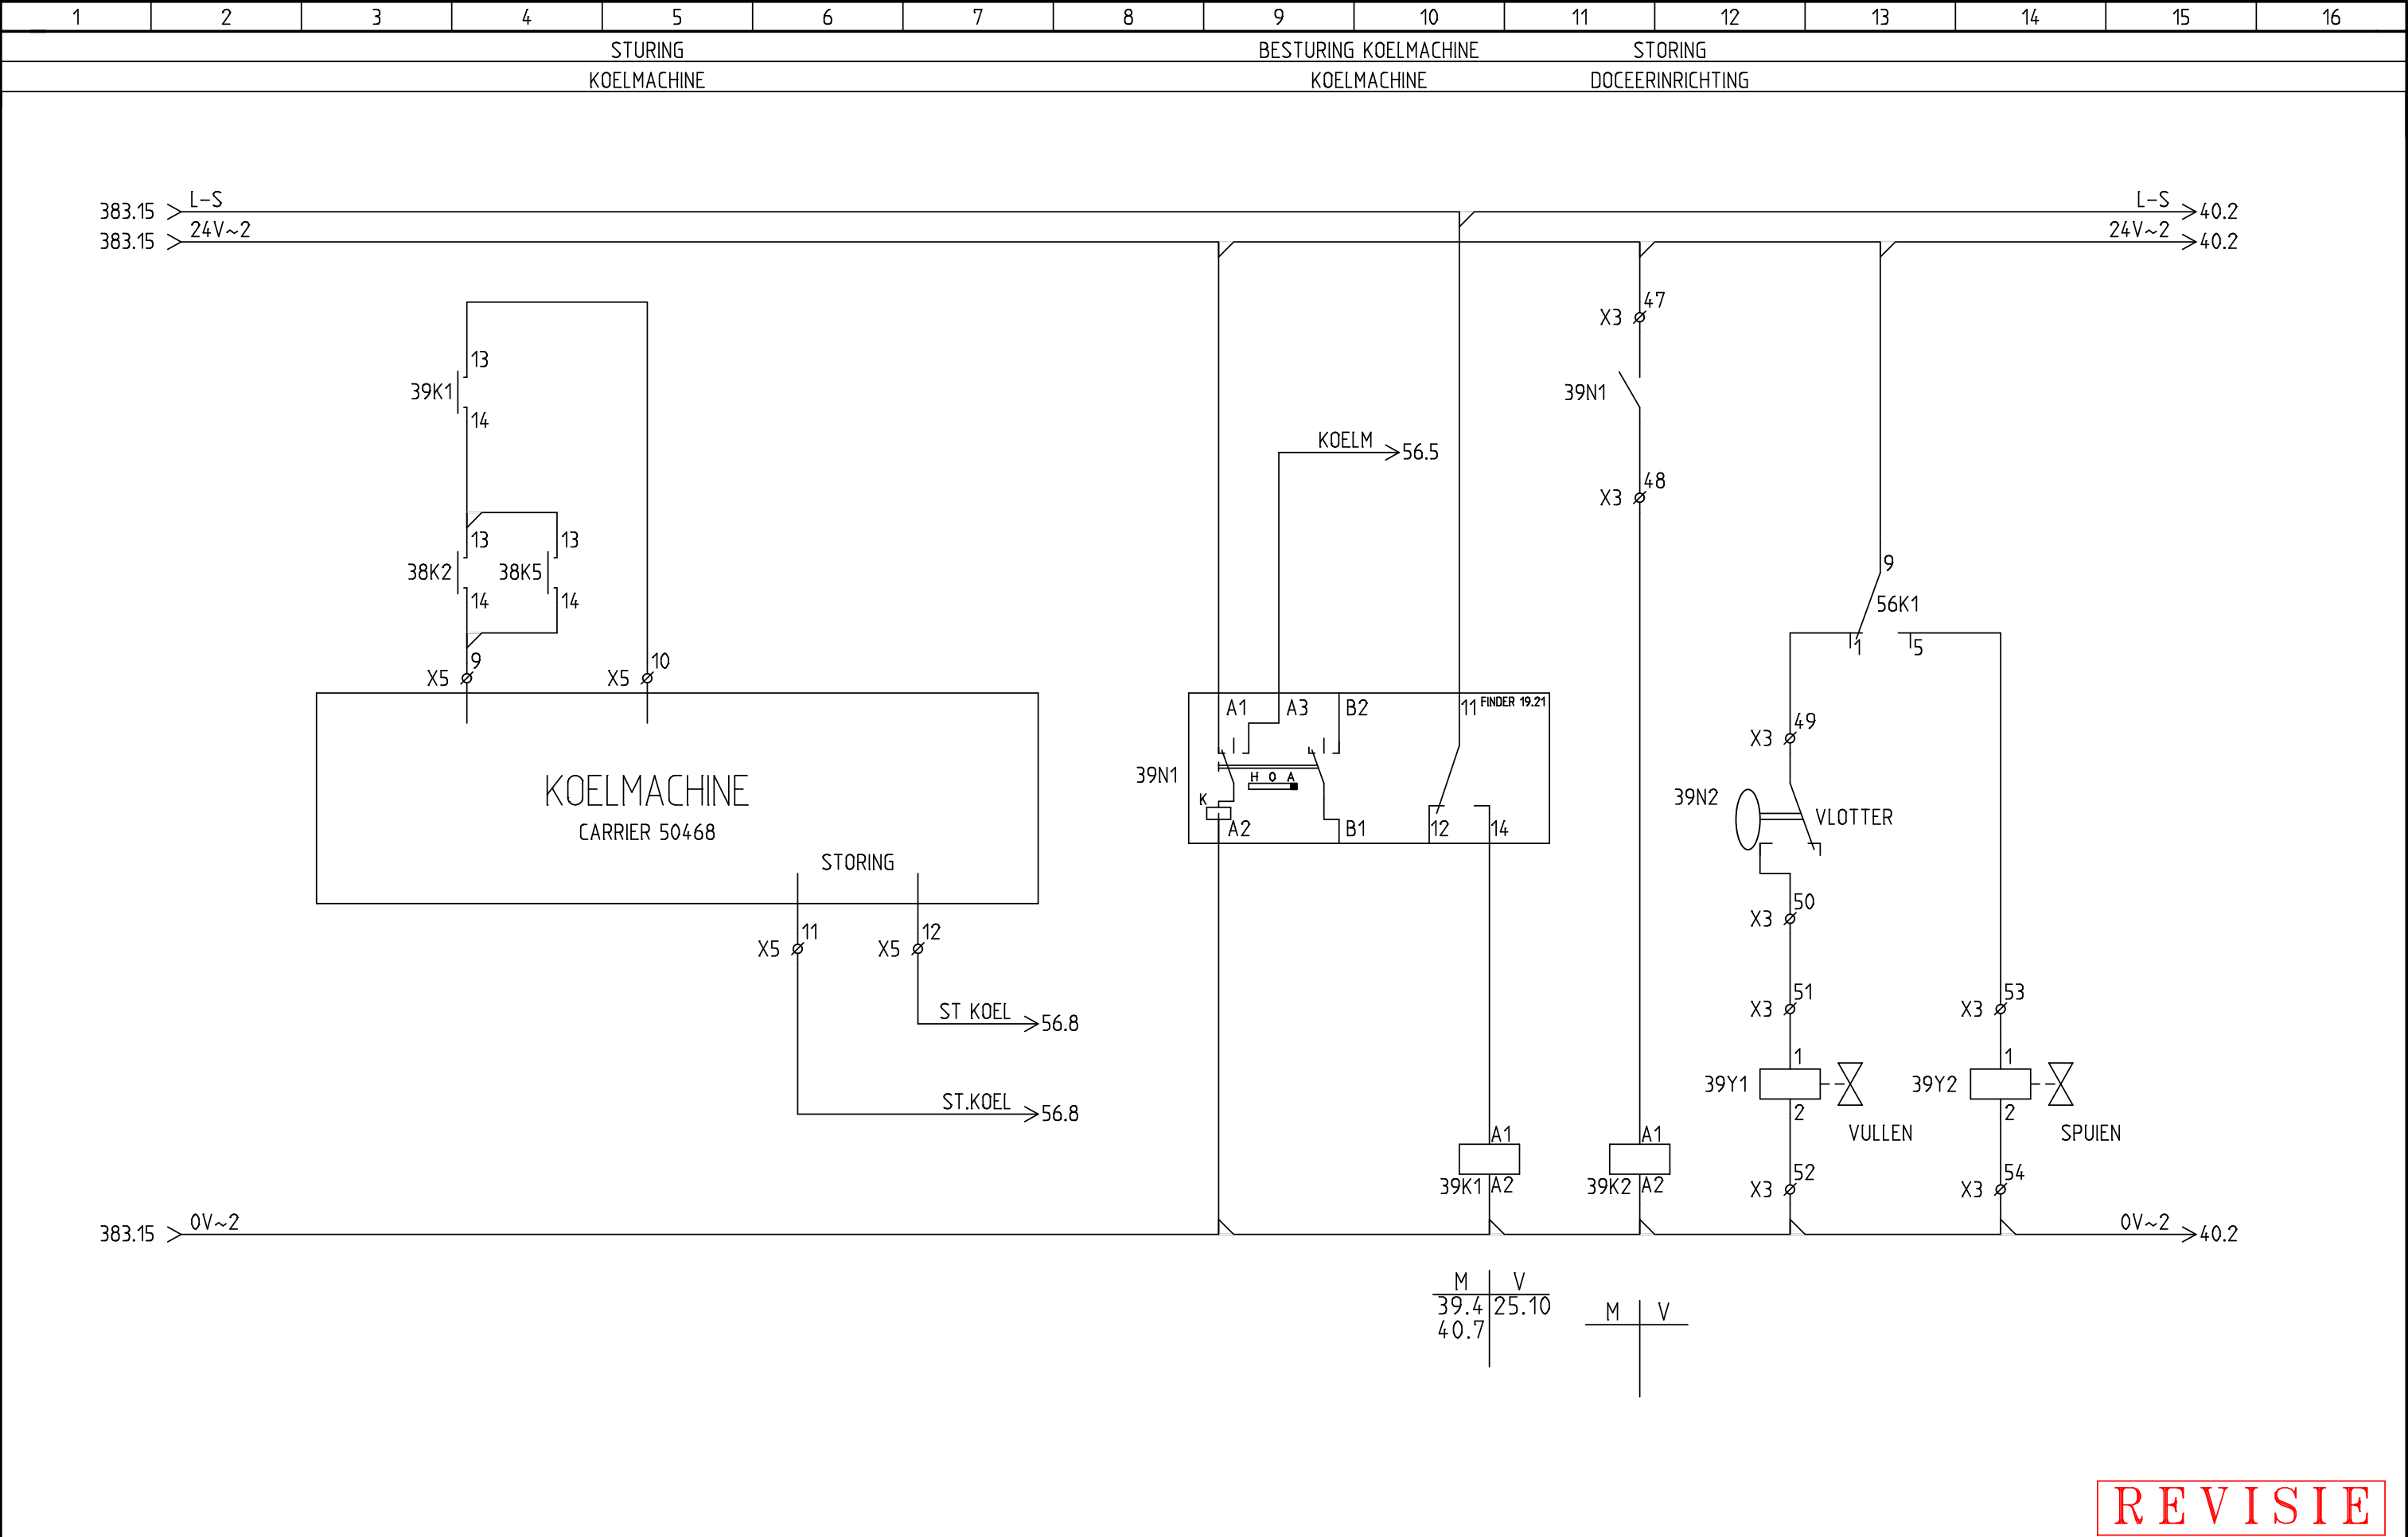


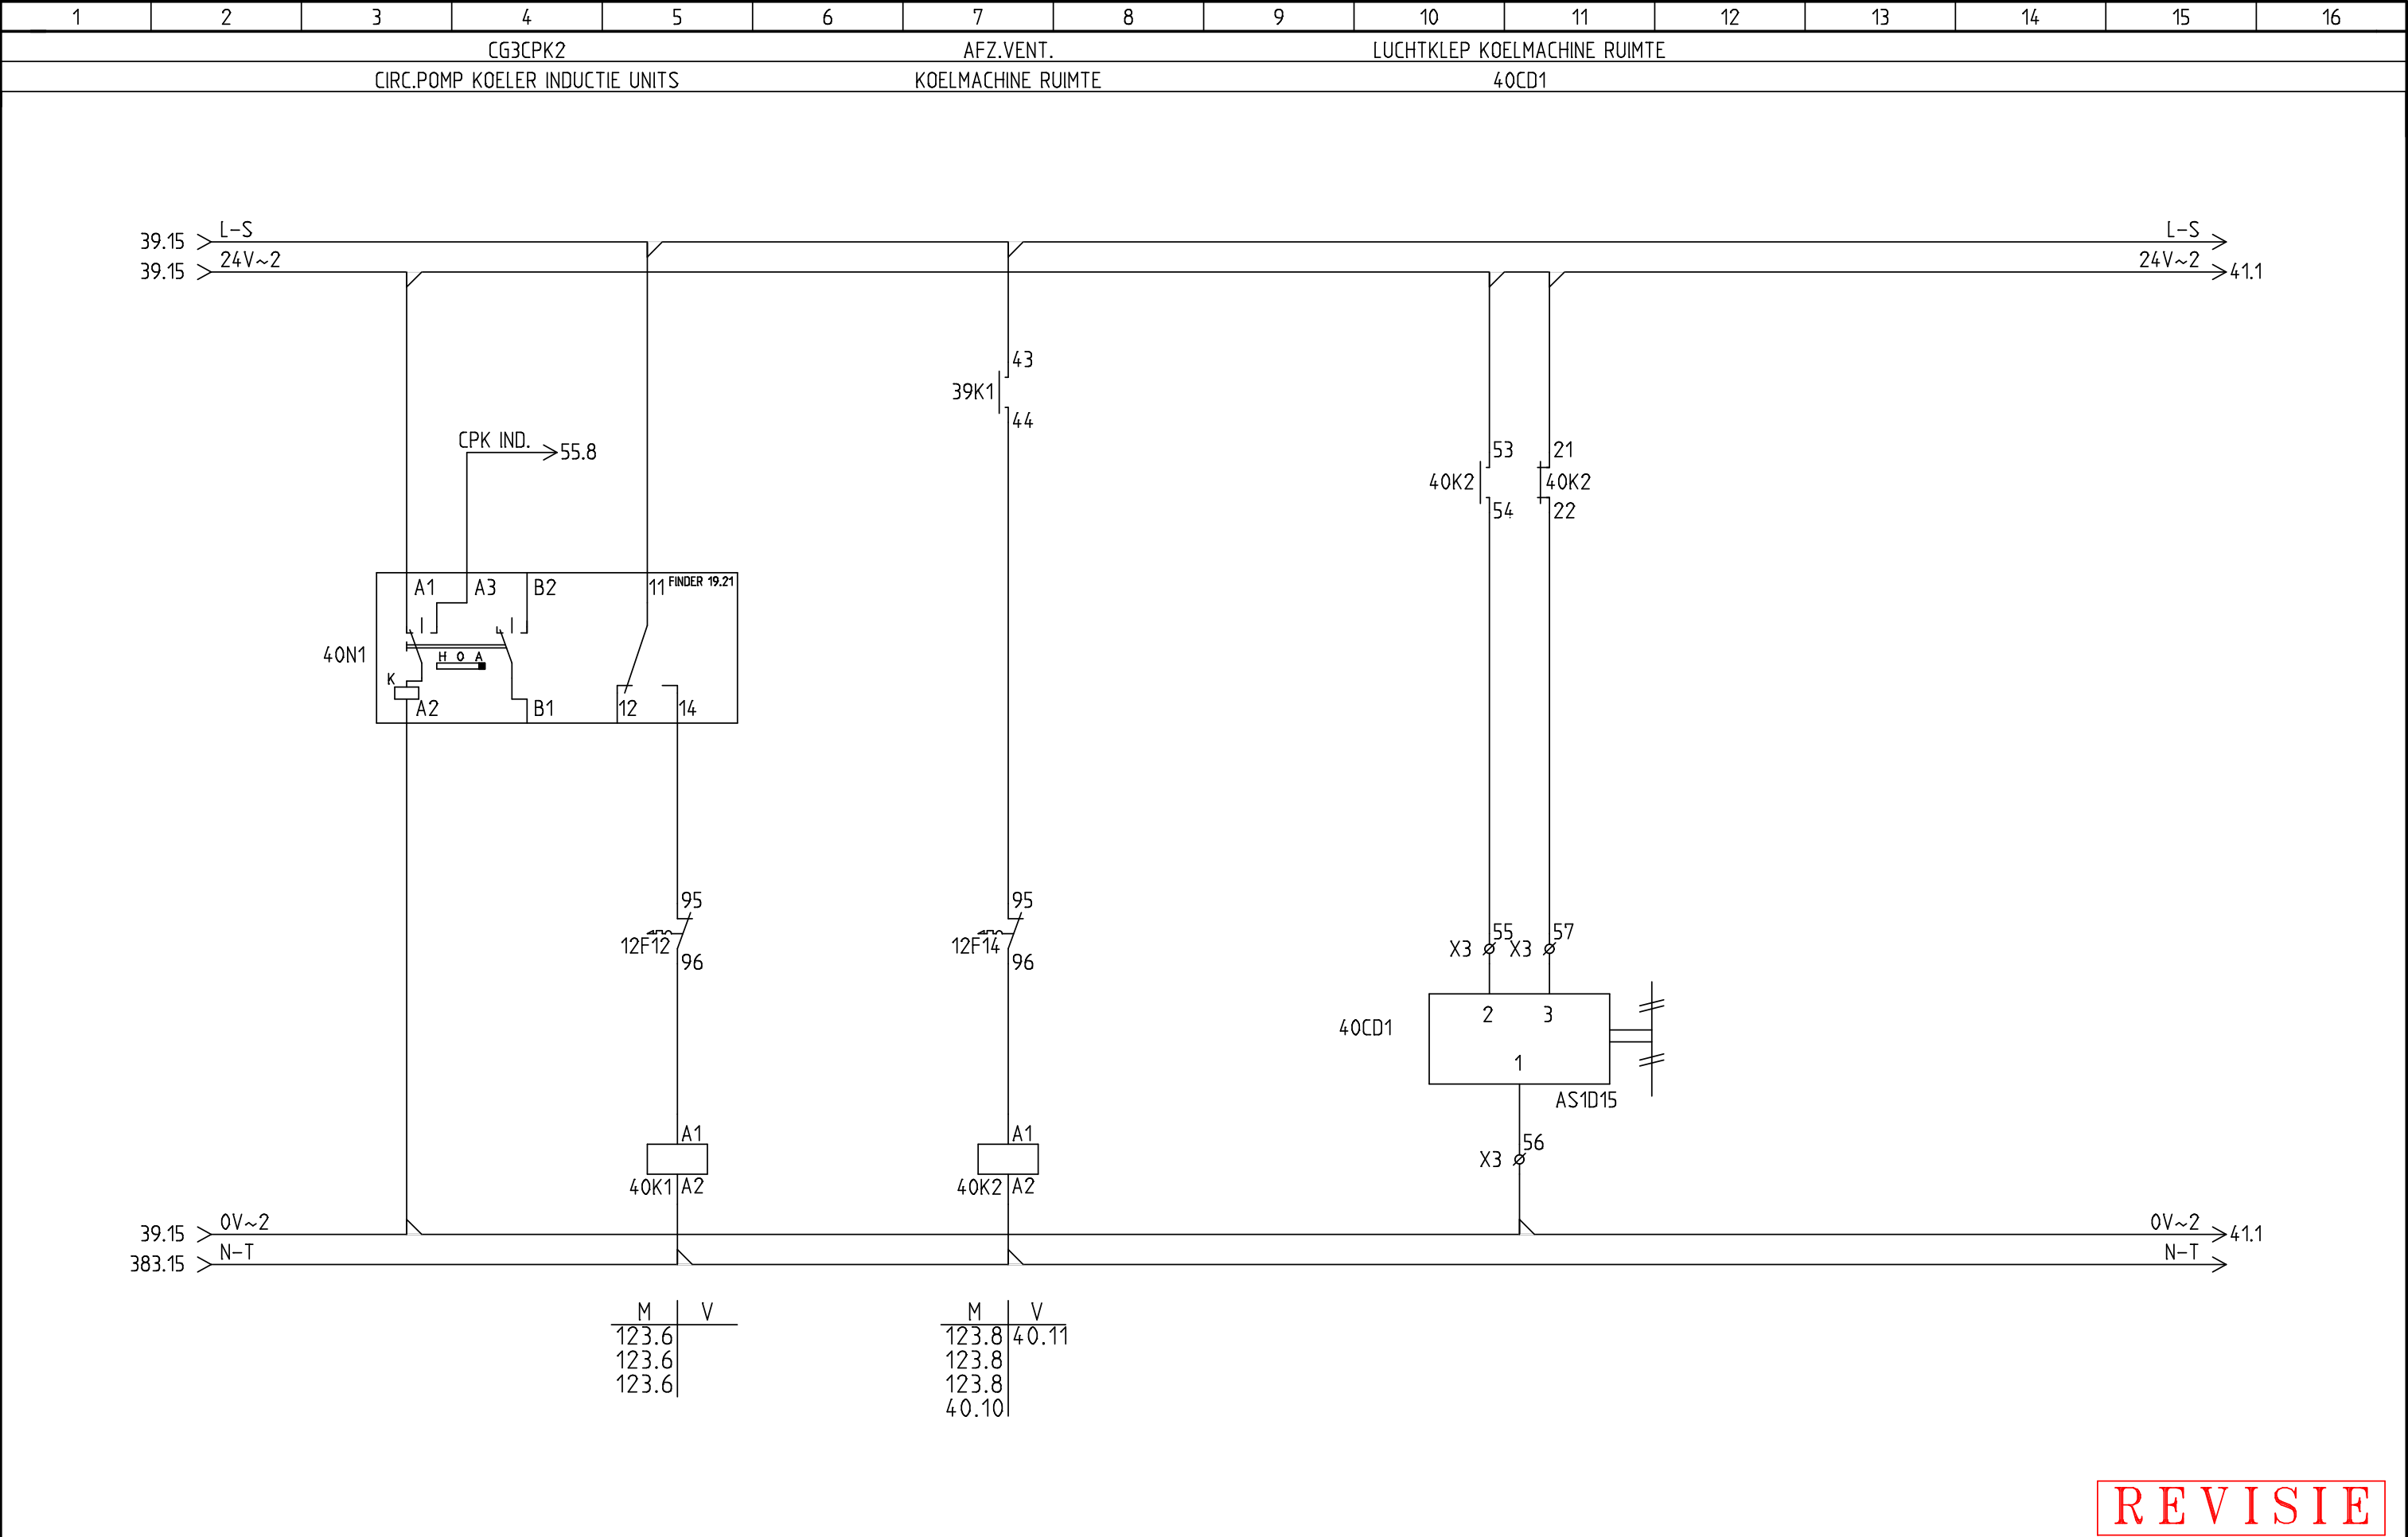

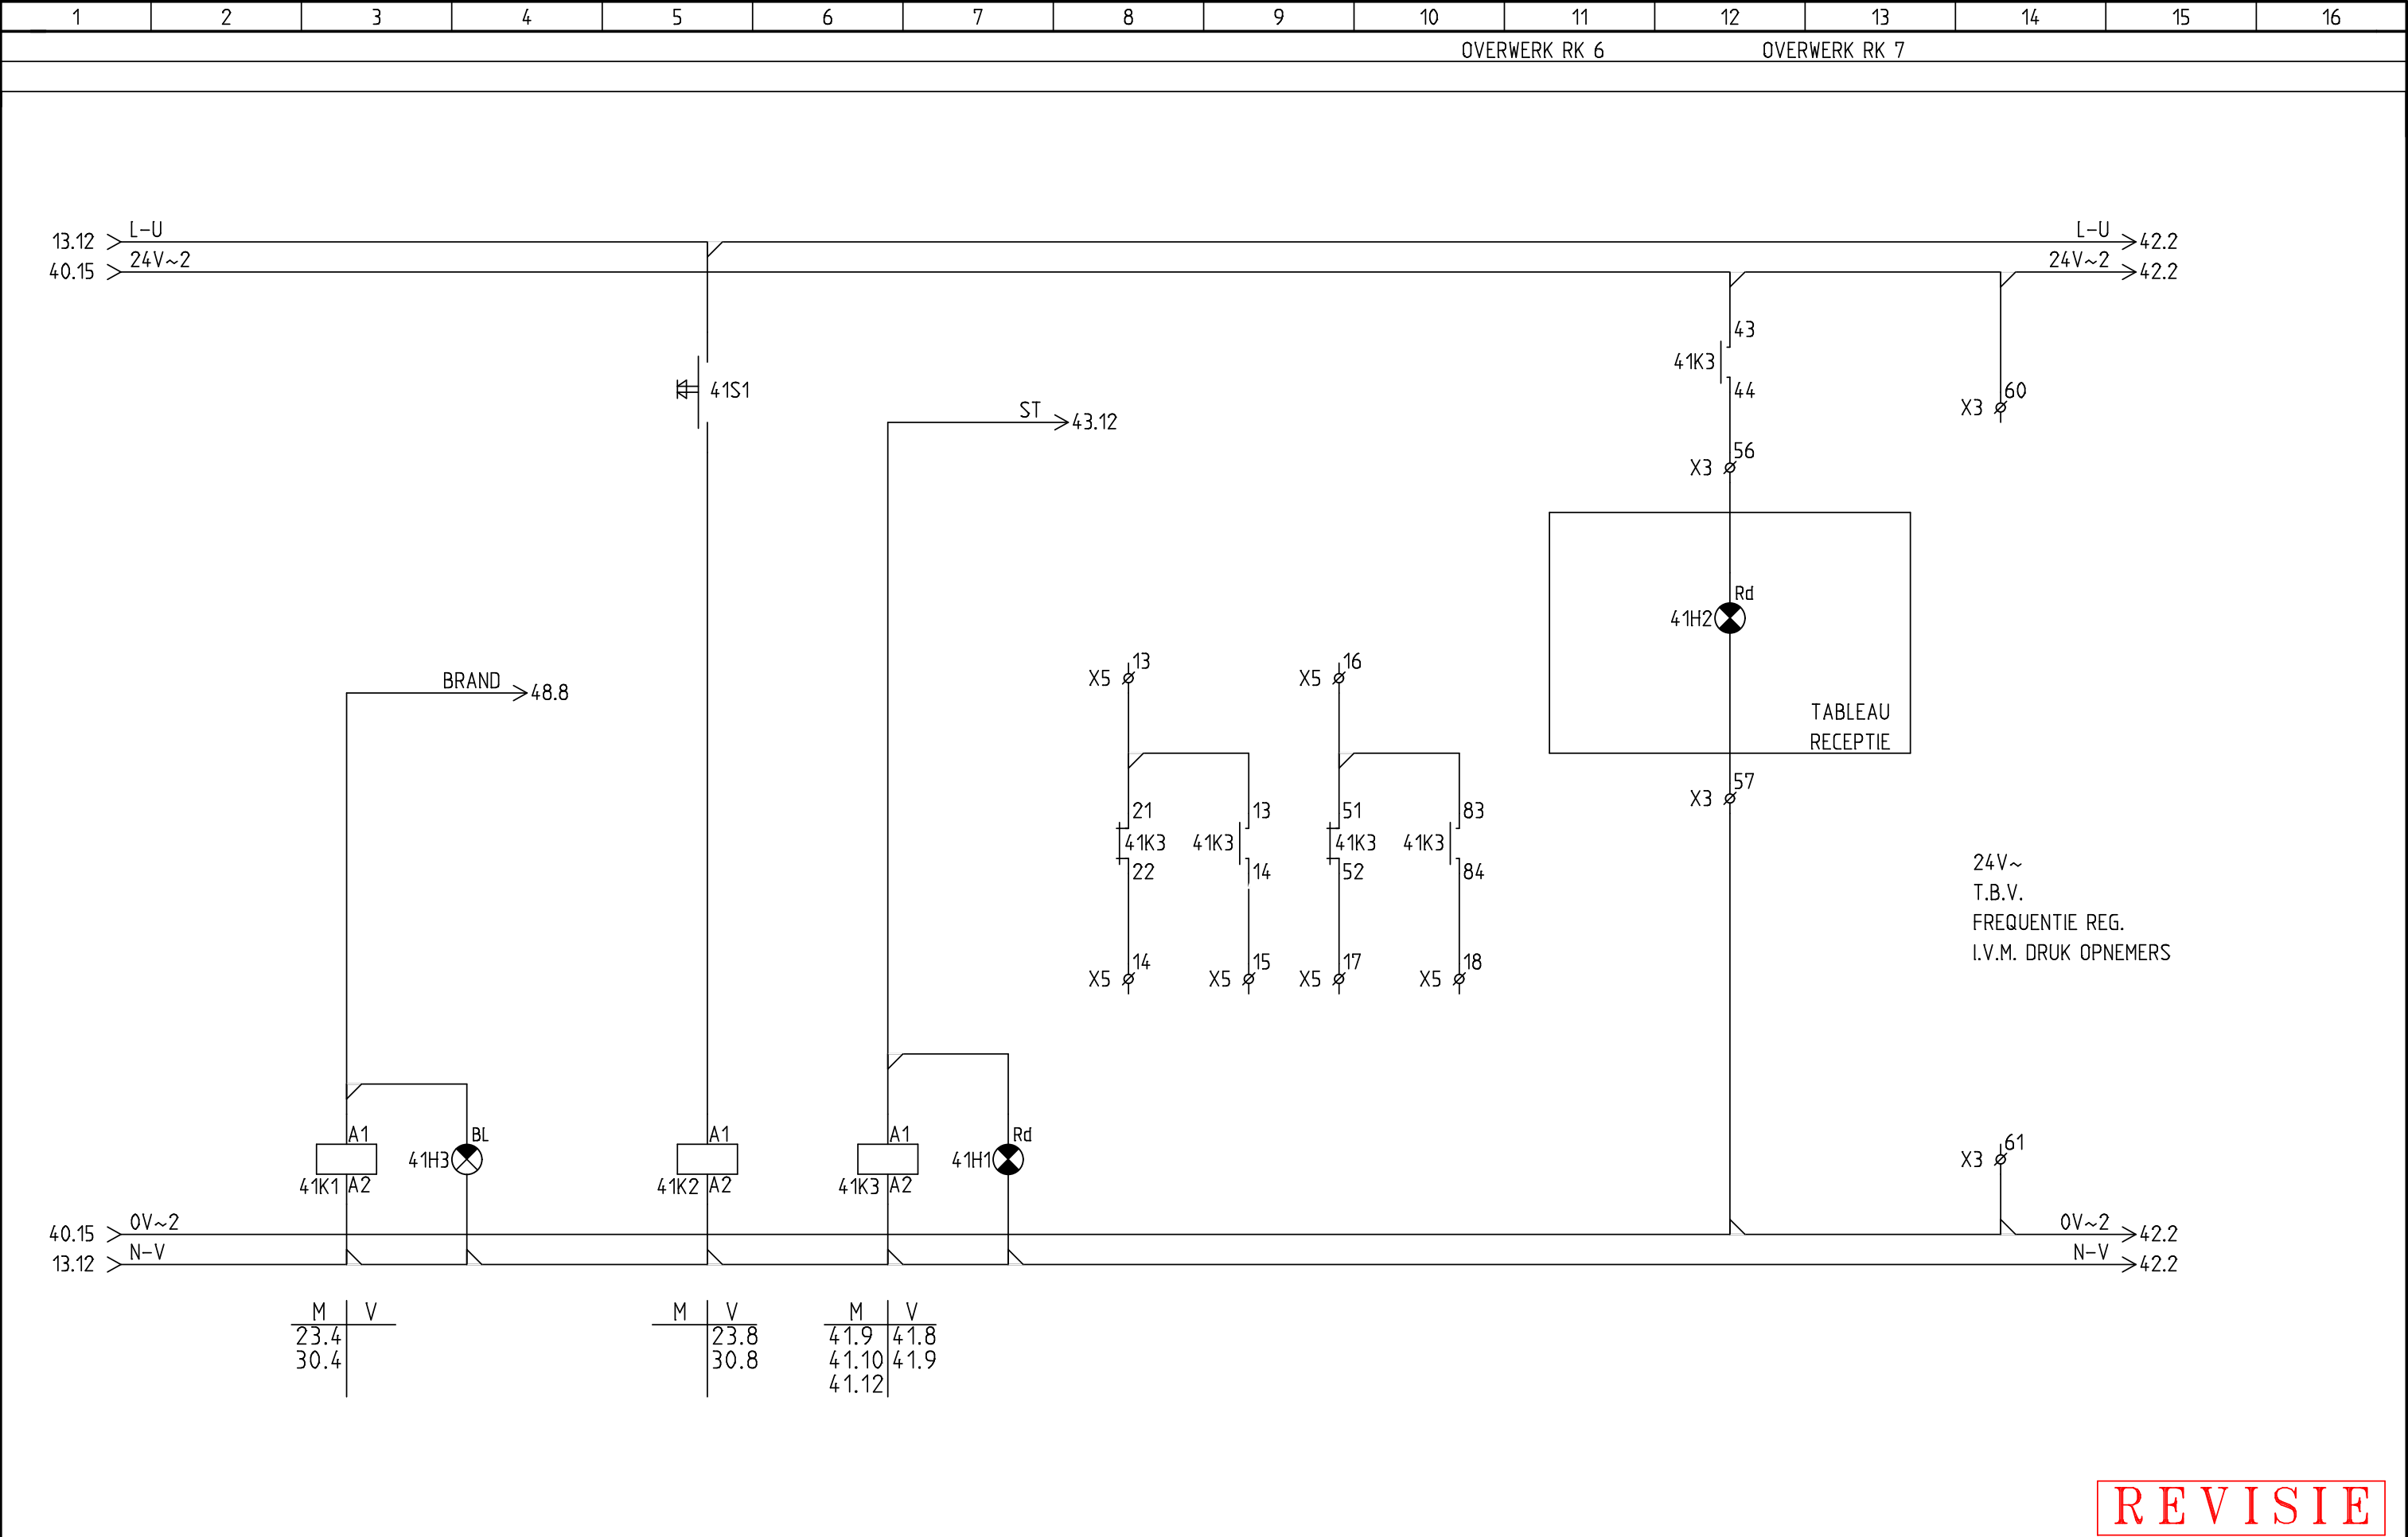


1	2	3	4	5	6	7	8	9	10	11	12	13	14	15	16
41.15 > L-U 41.15 > 24V~2 L-U > 43.2 24V~2 > 43.11															

Plotblad: 45 van: 76 Plotdatum: 15-3-2016 PlotTijd: 8:50:10

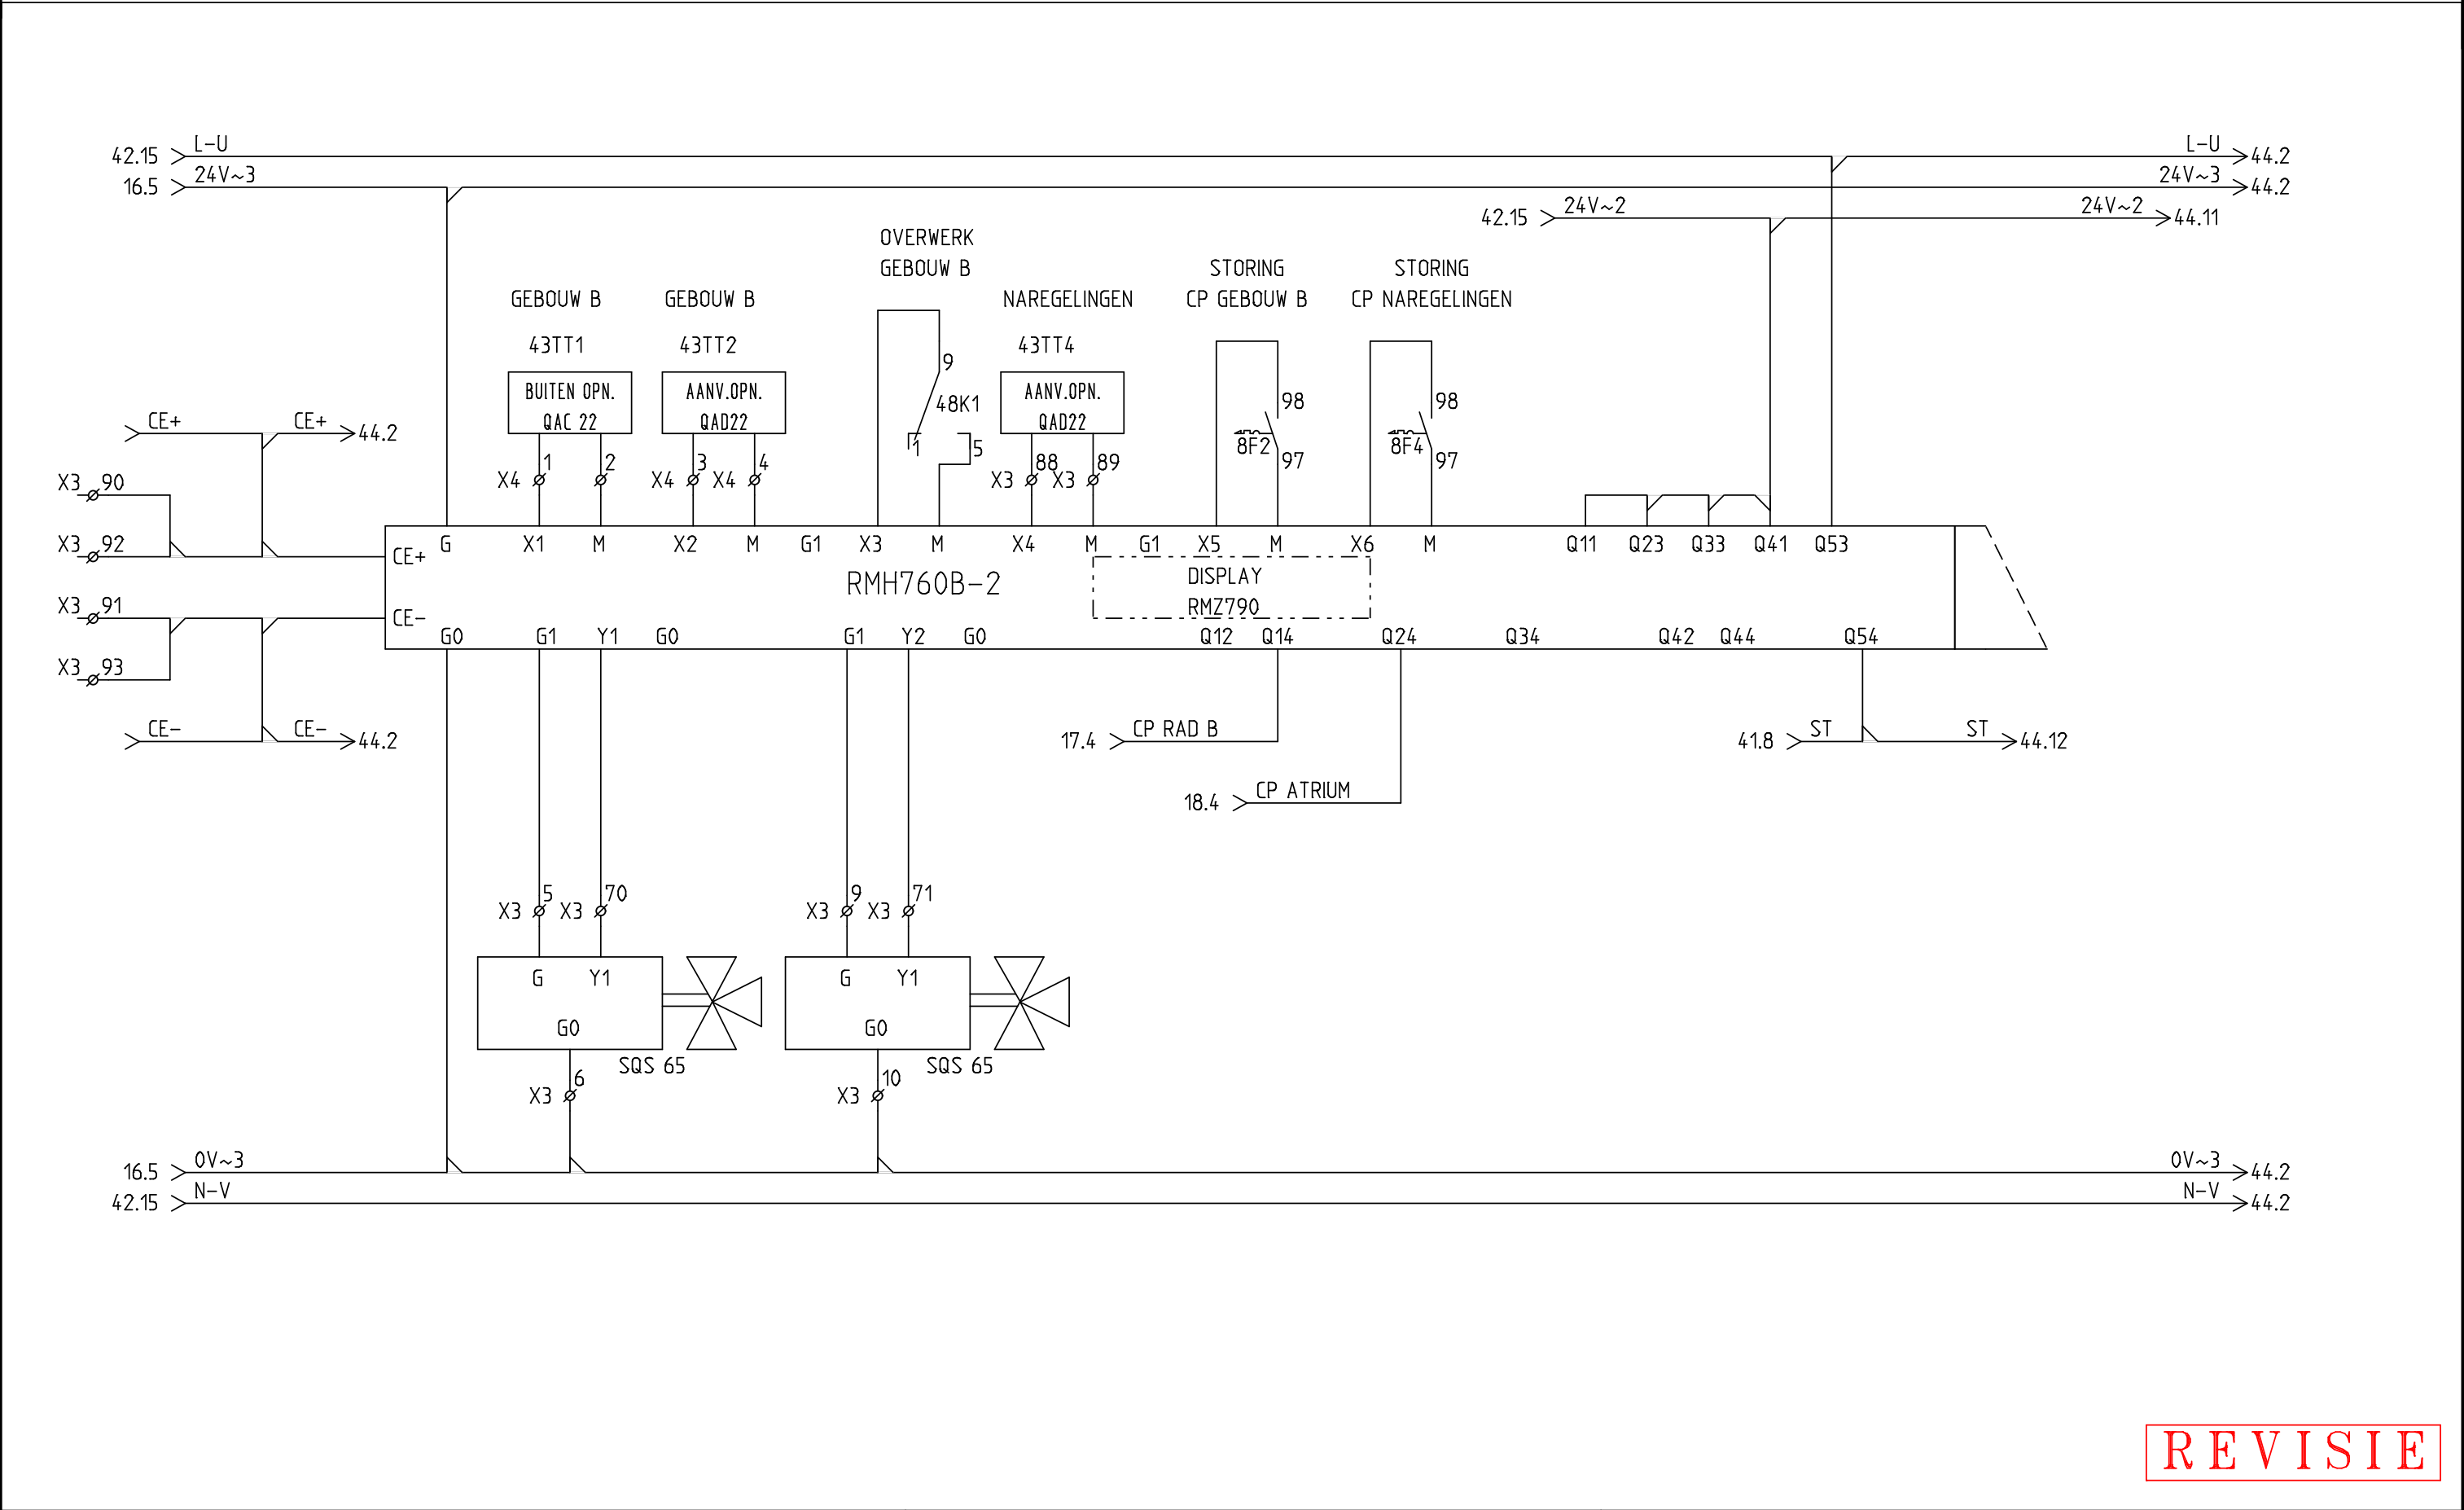


REVISIE

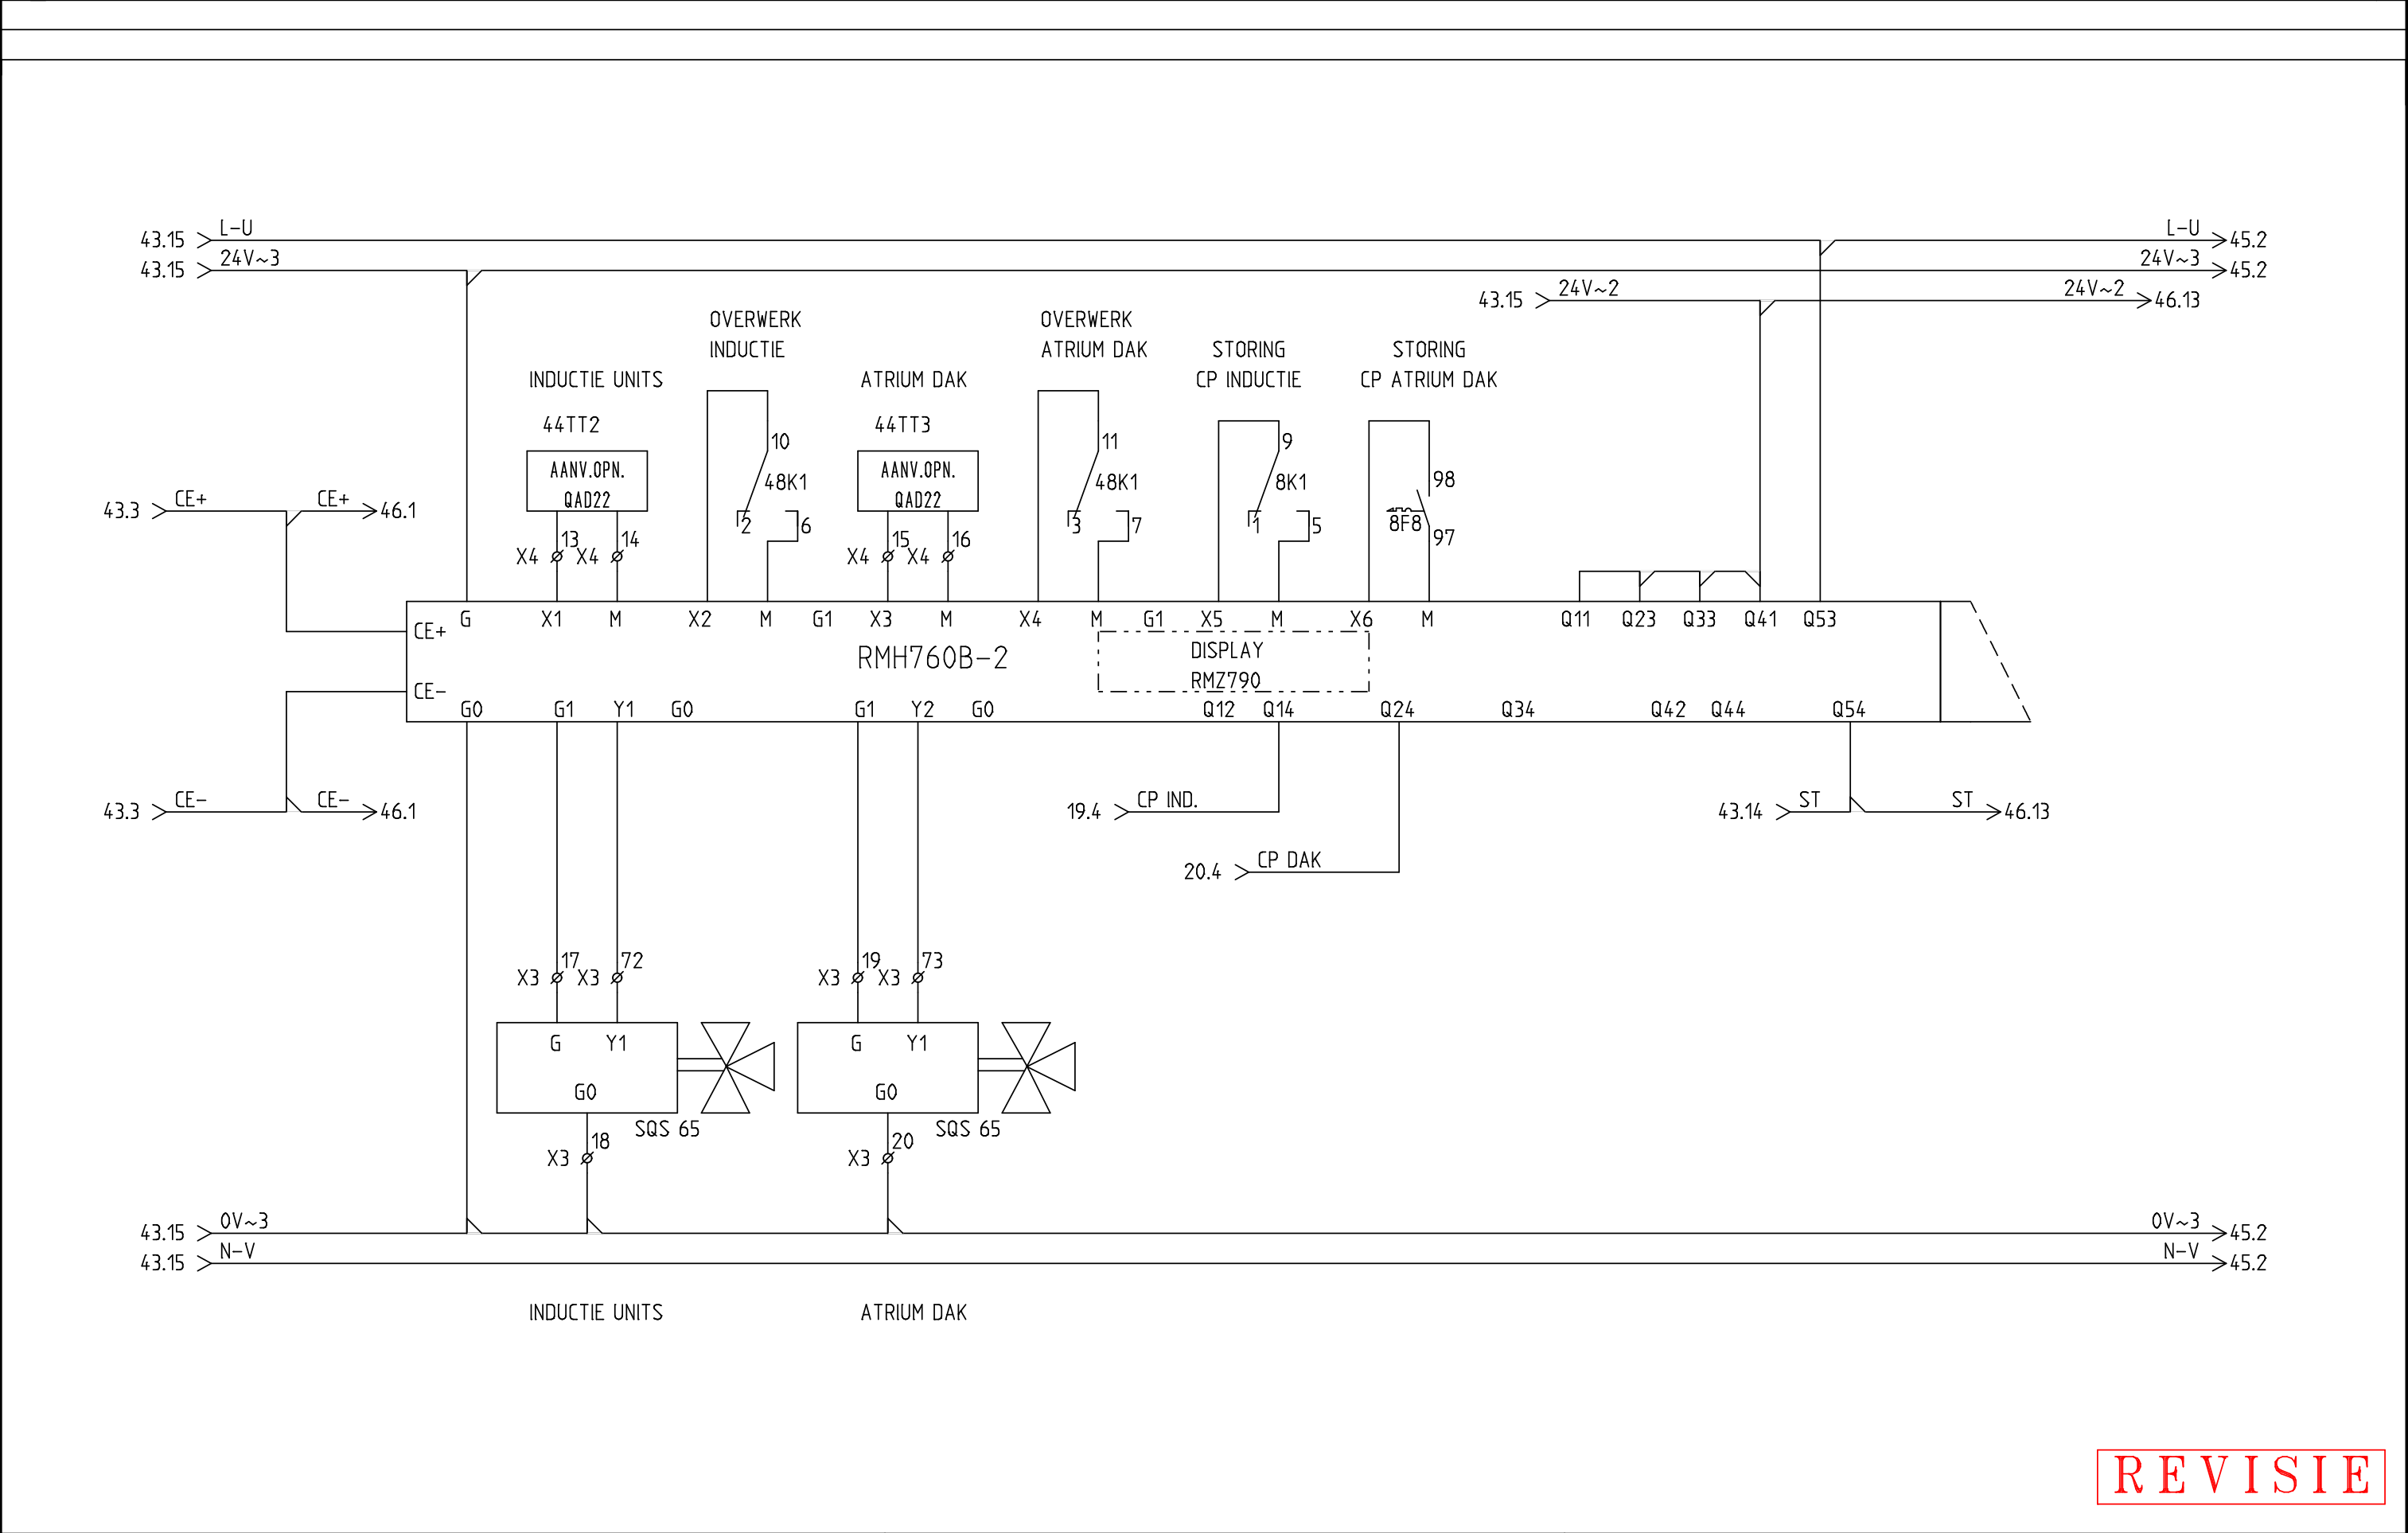


REVISIE


1	2	3	4	5	6	7	8	9	10	11	12	13	14	15	16


Plotblad: 48 van: 76 Plotdatum: 15-3-2016 PlotTijd: 8:50:11

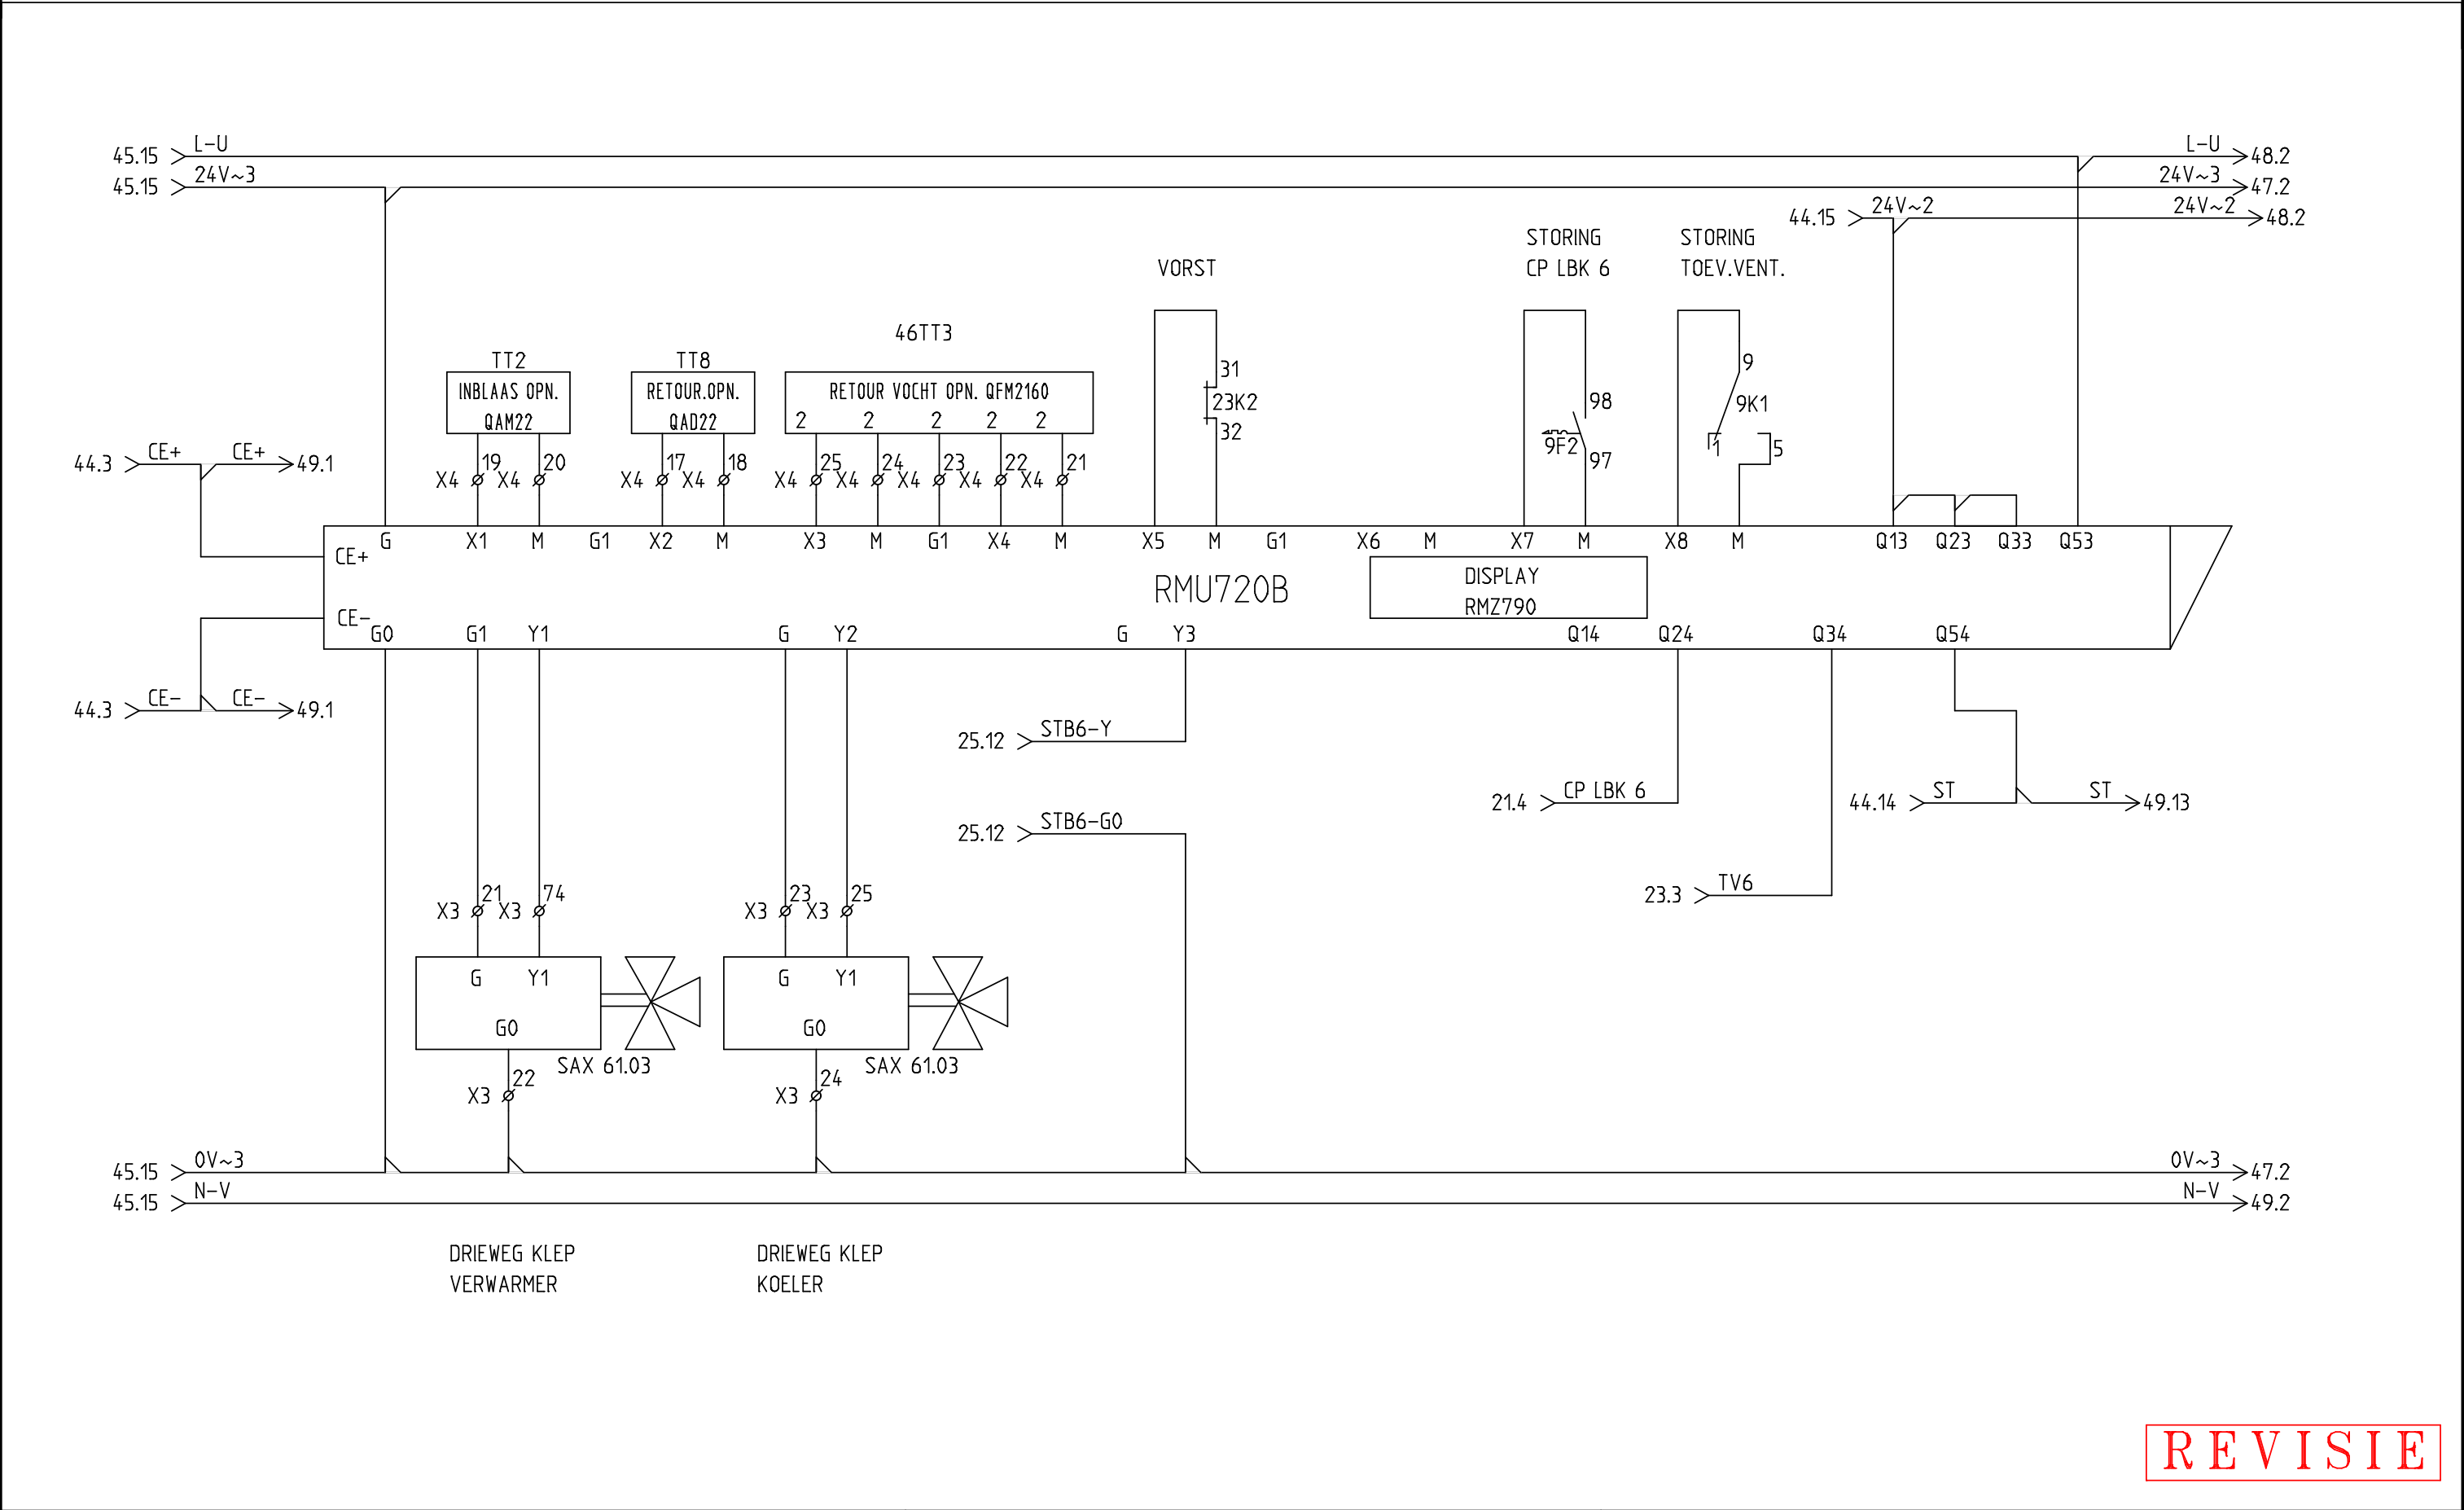


REVISIE

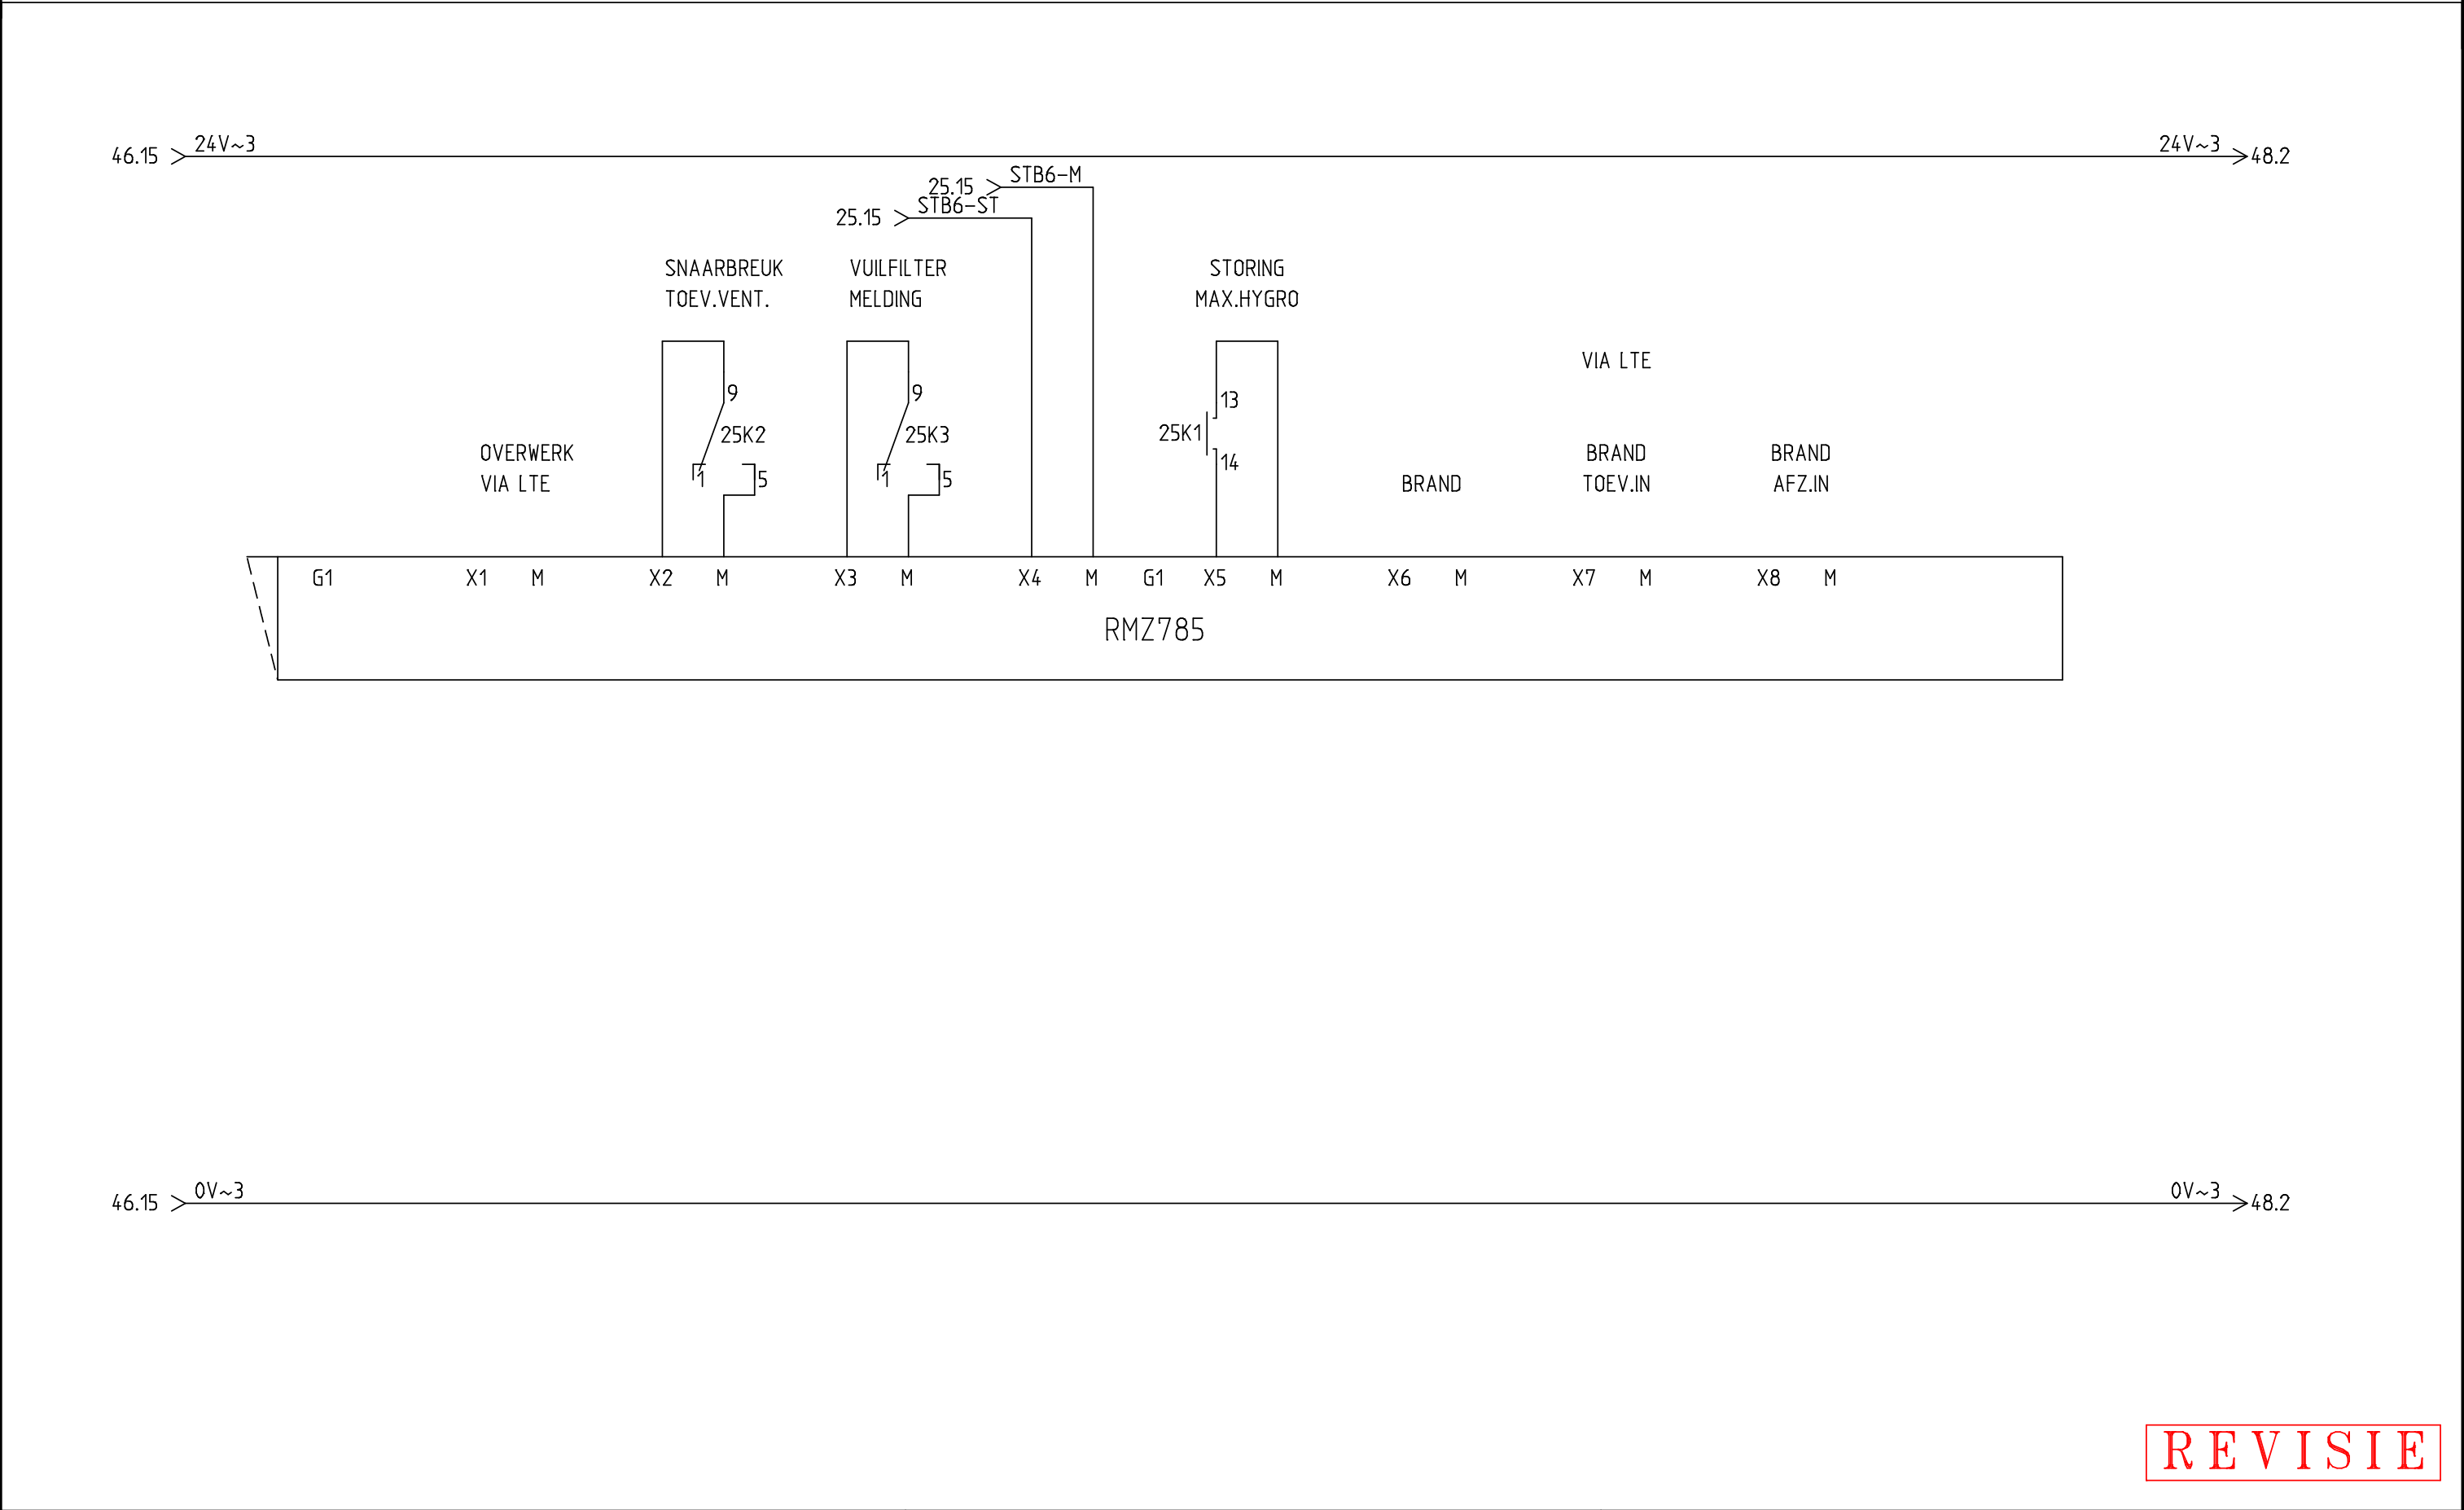


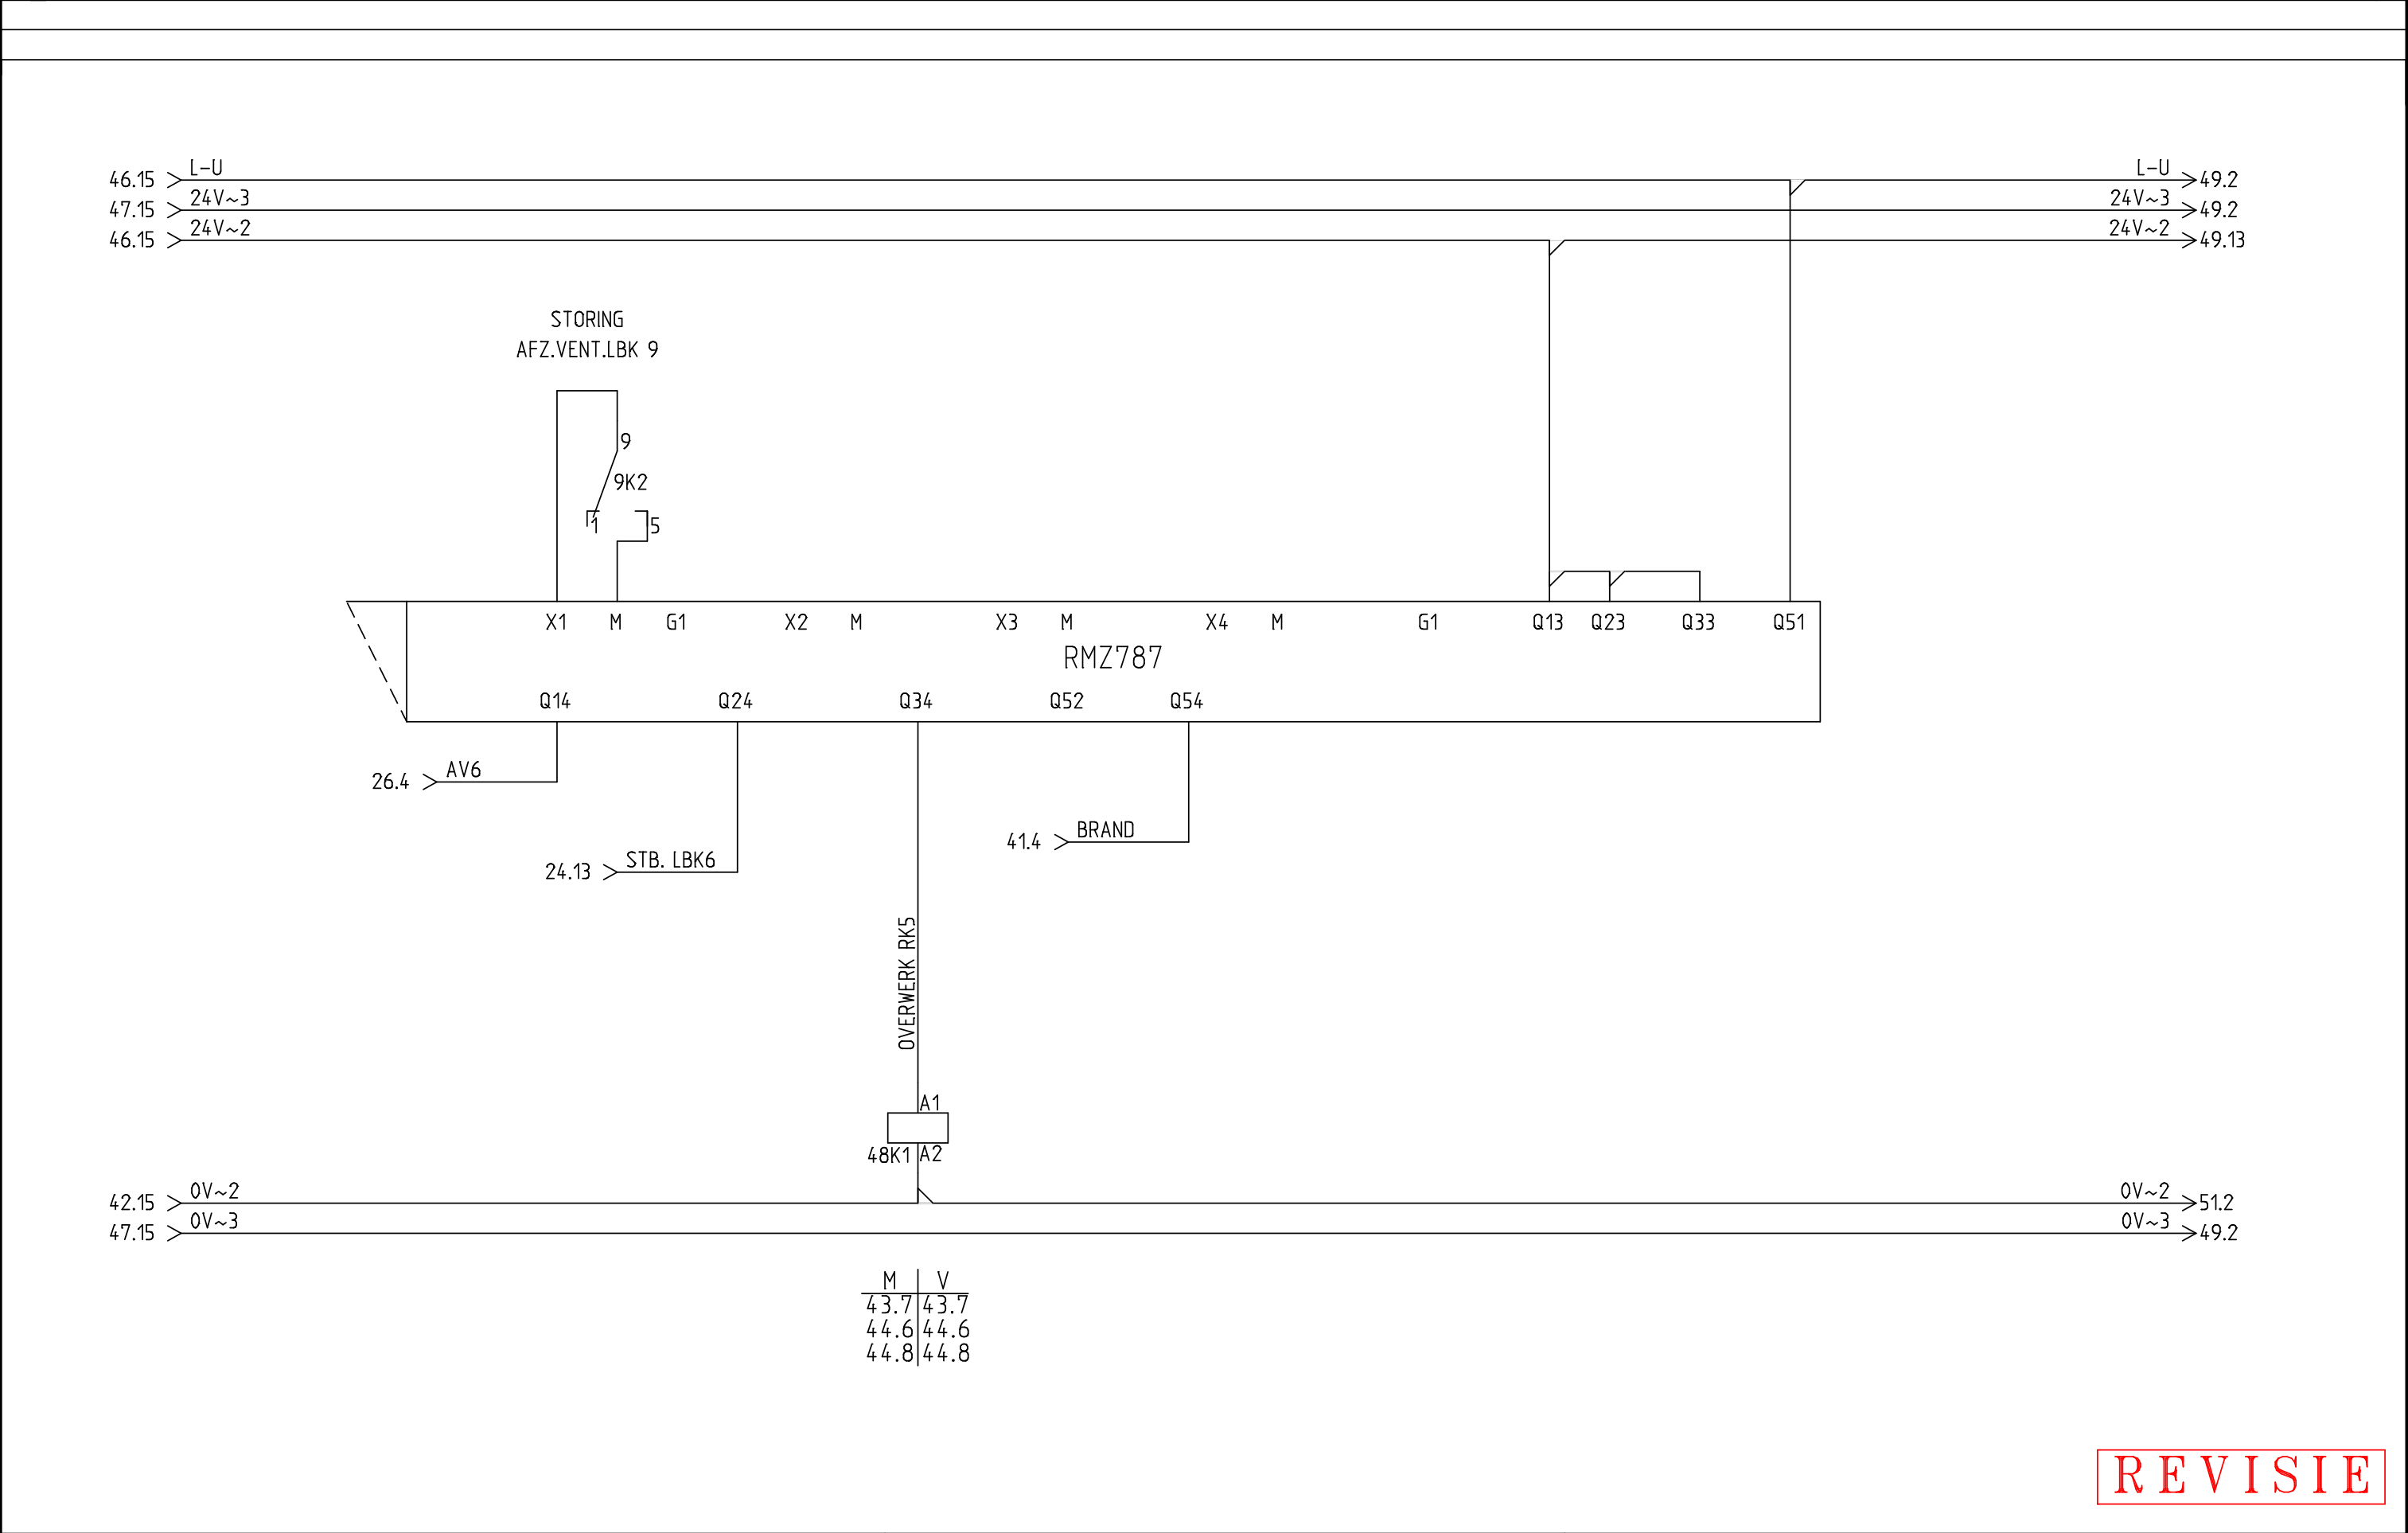

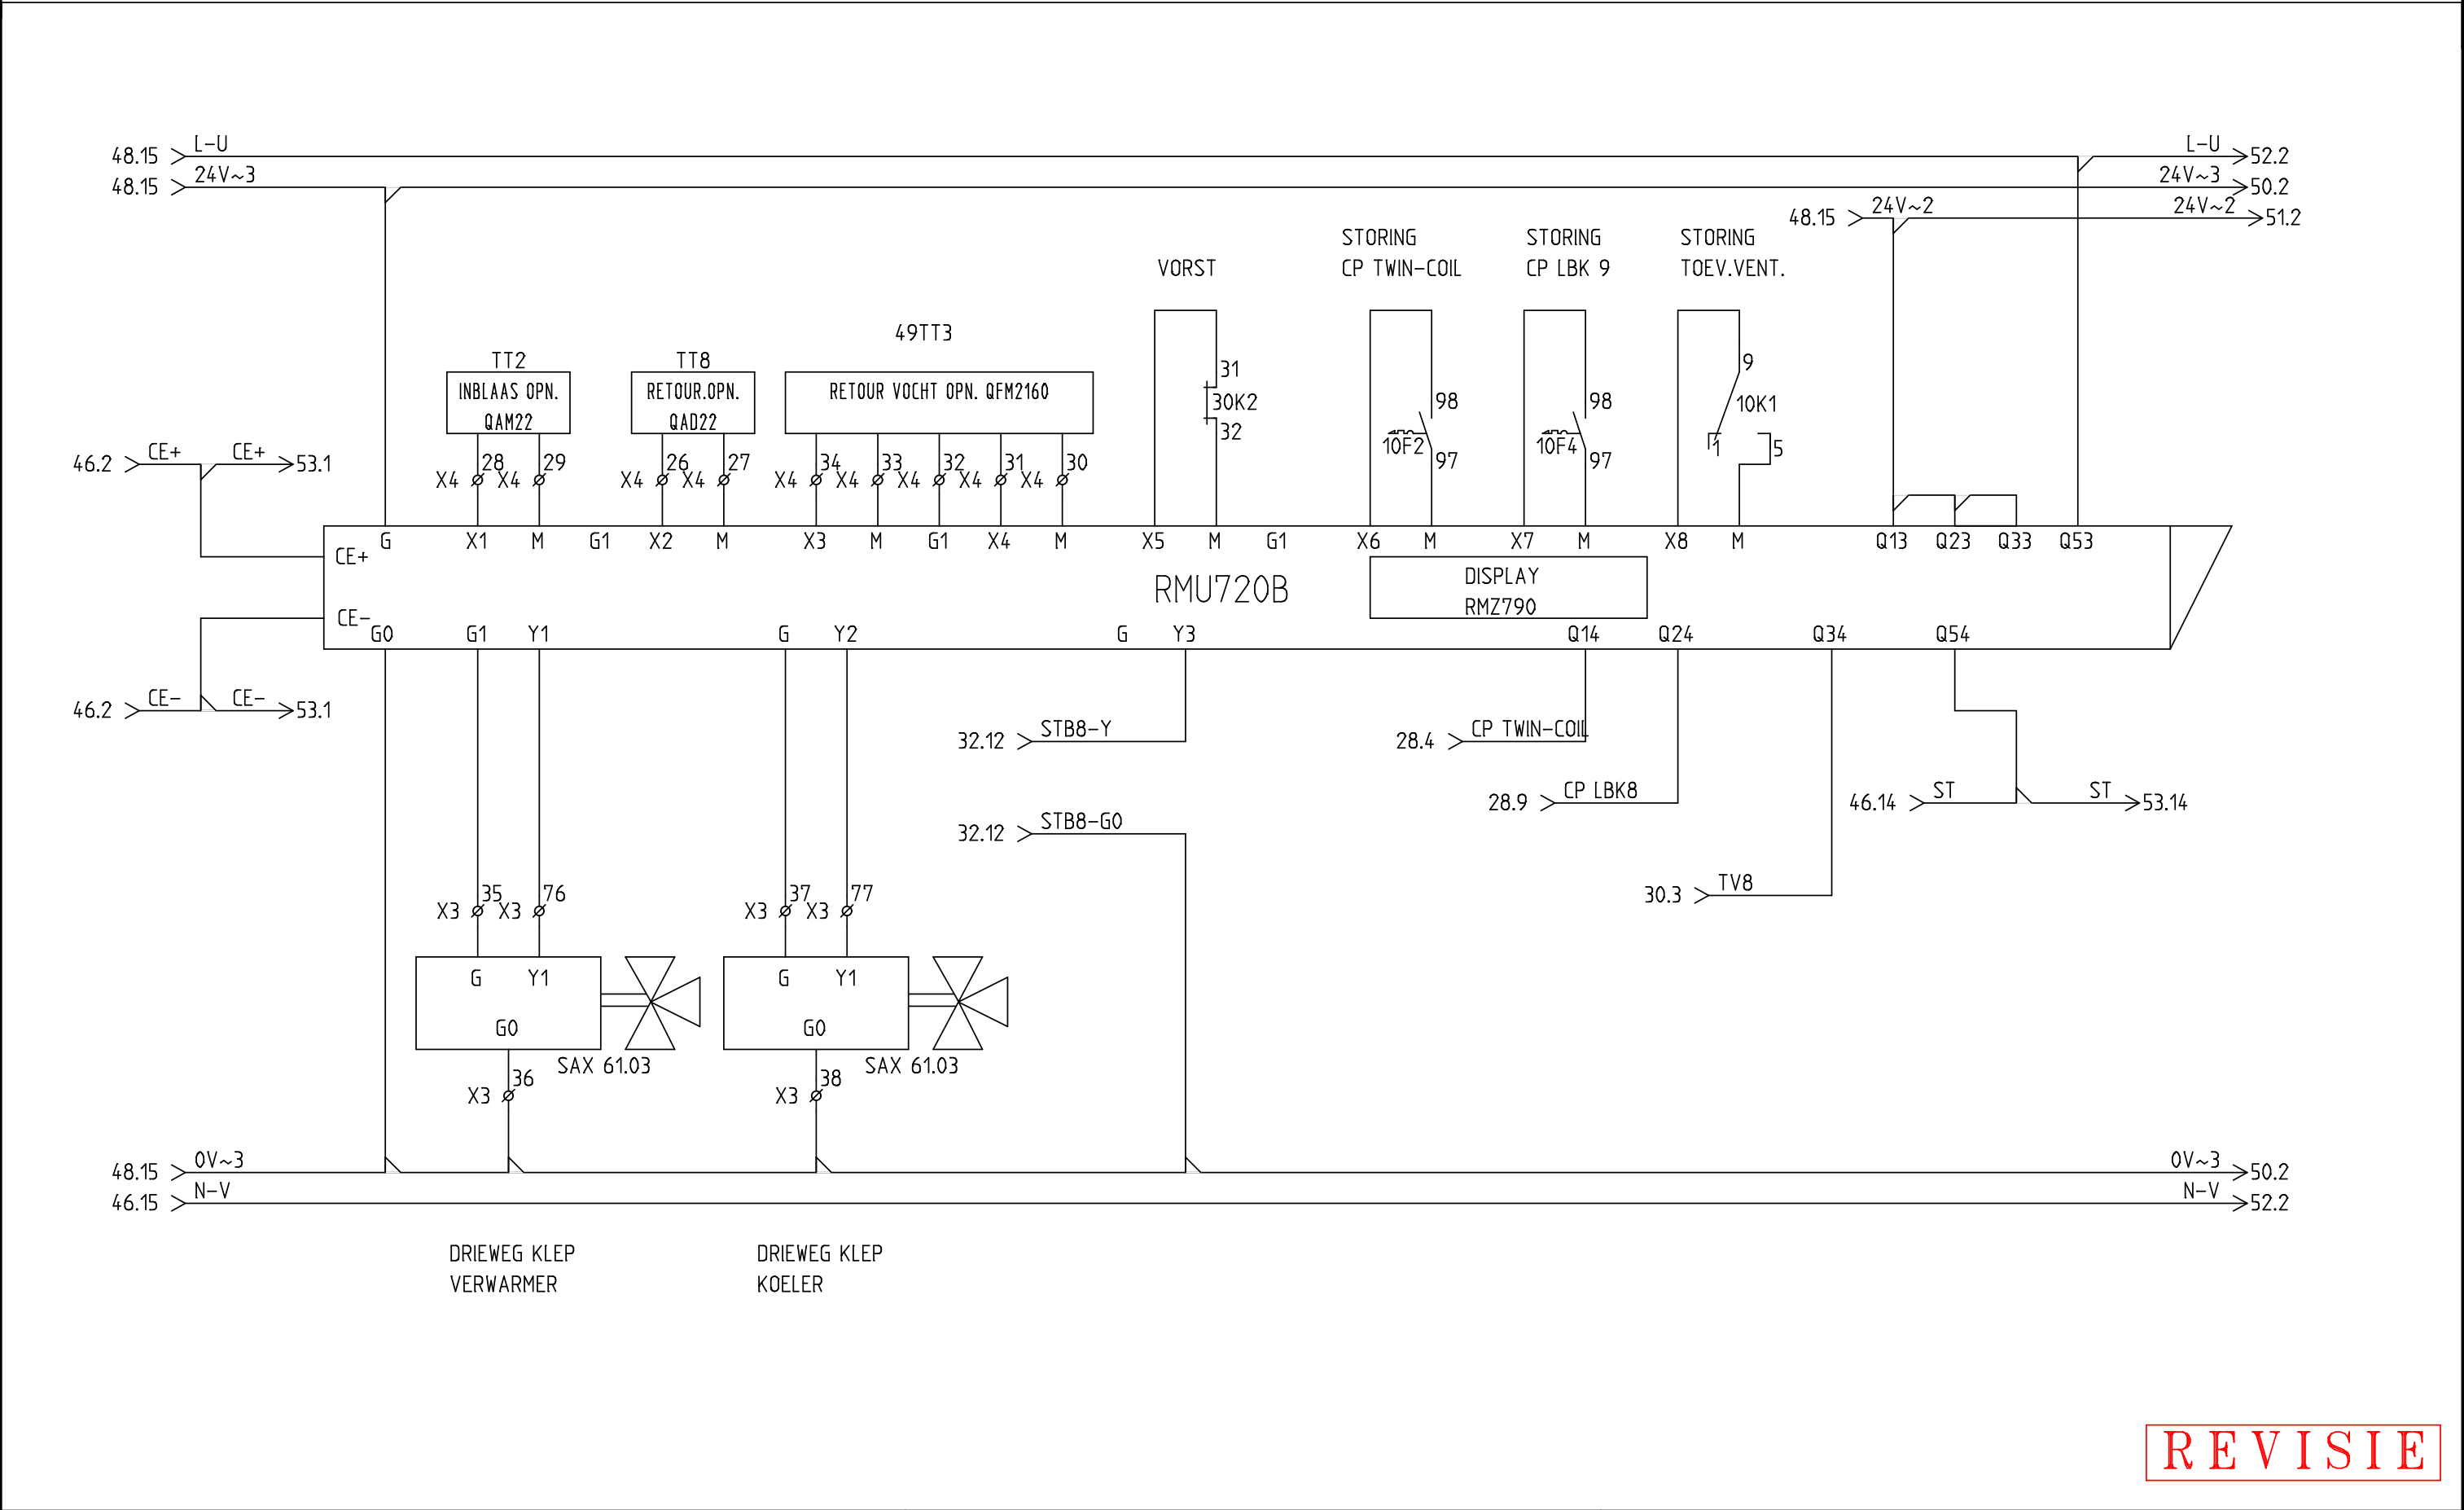


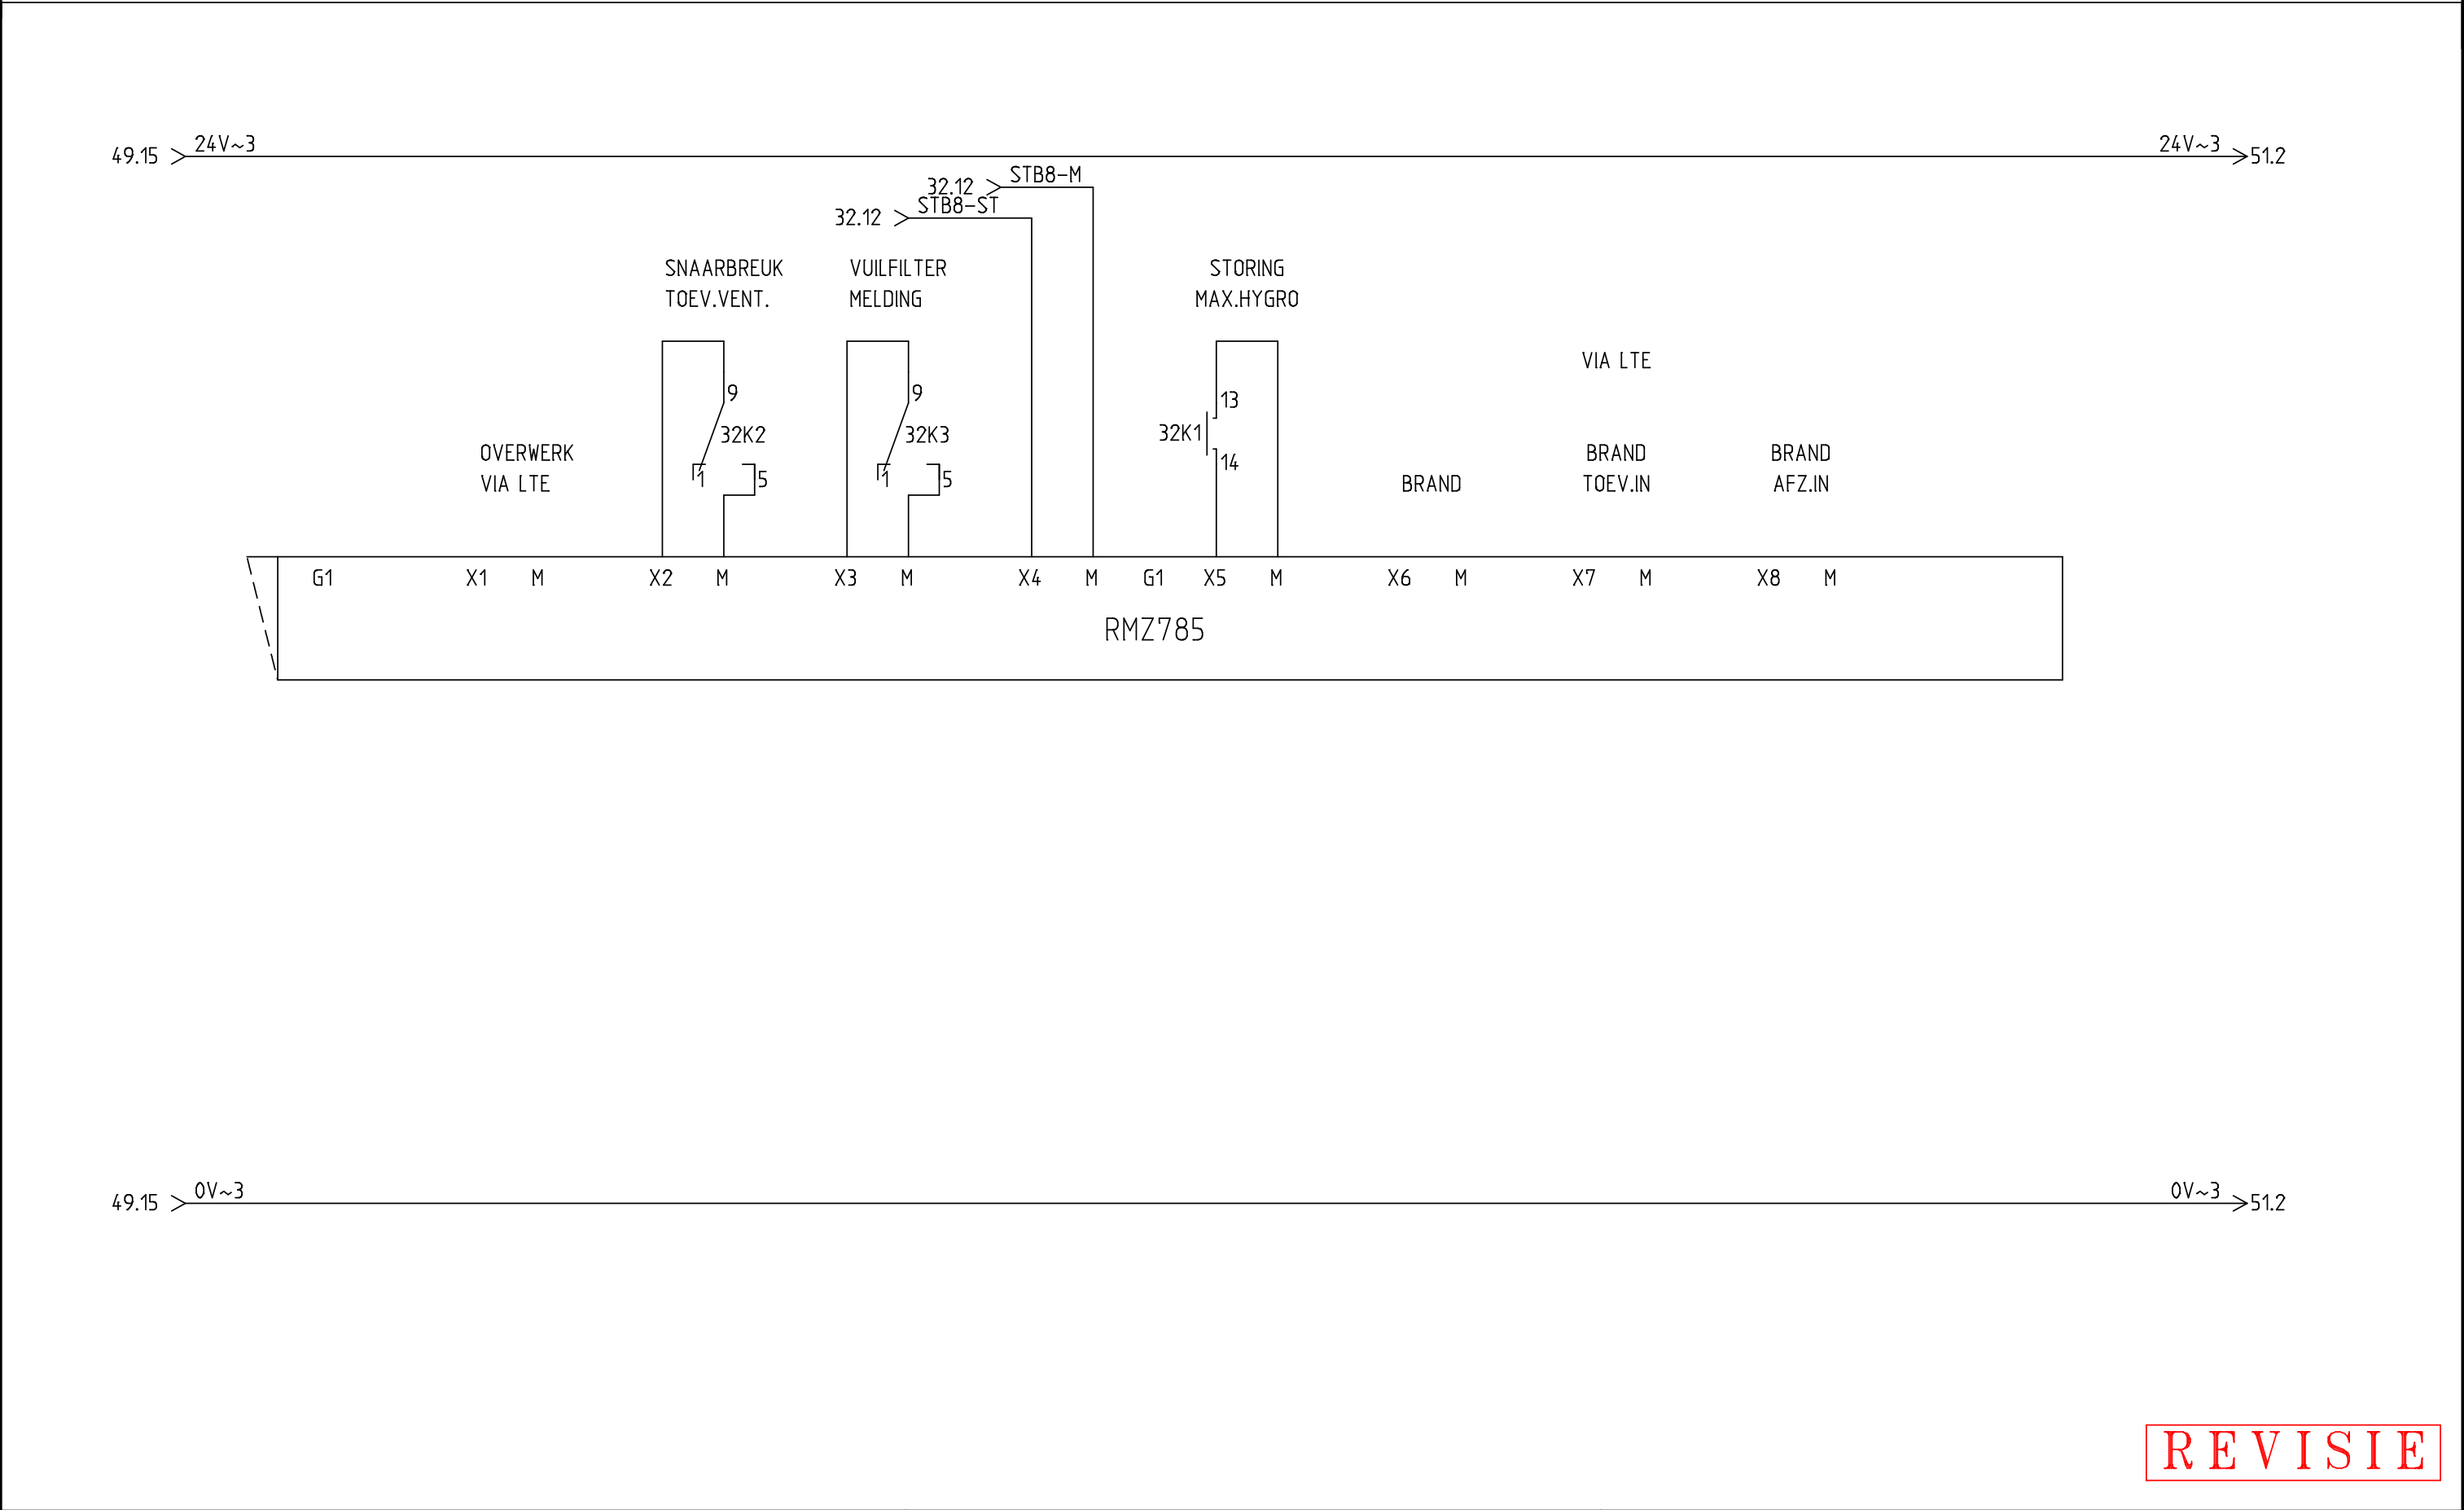

REVISIE

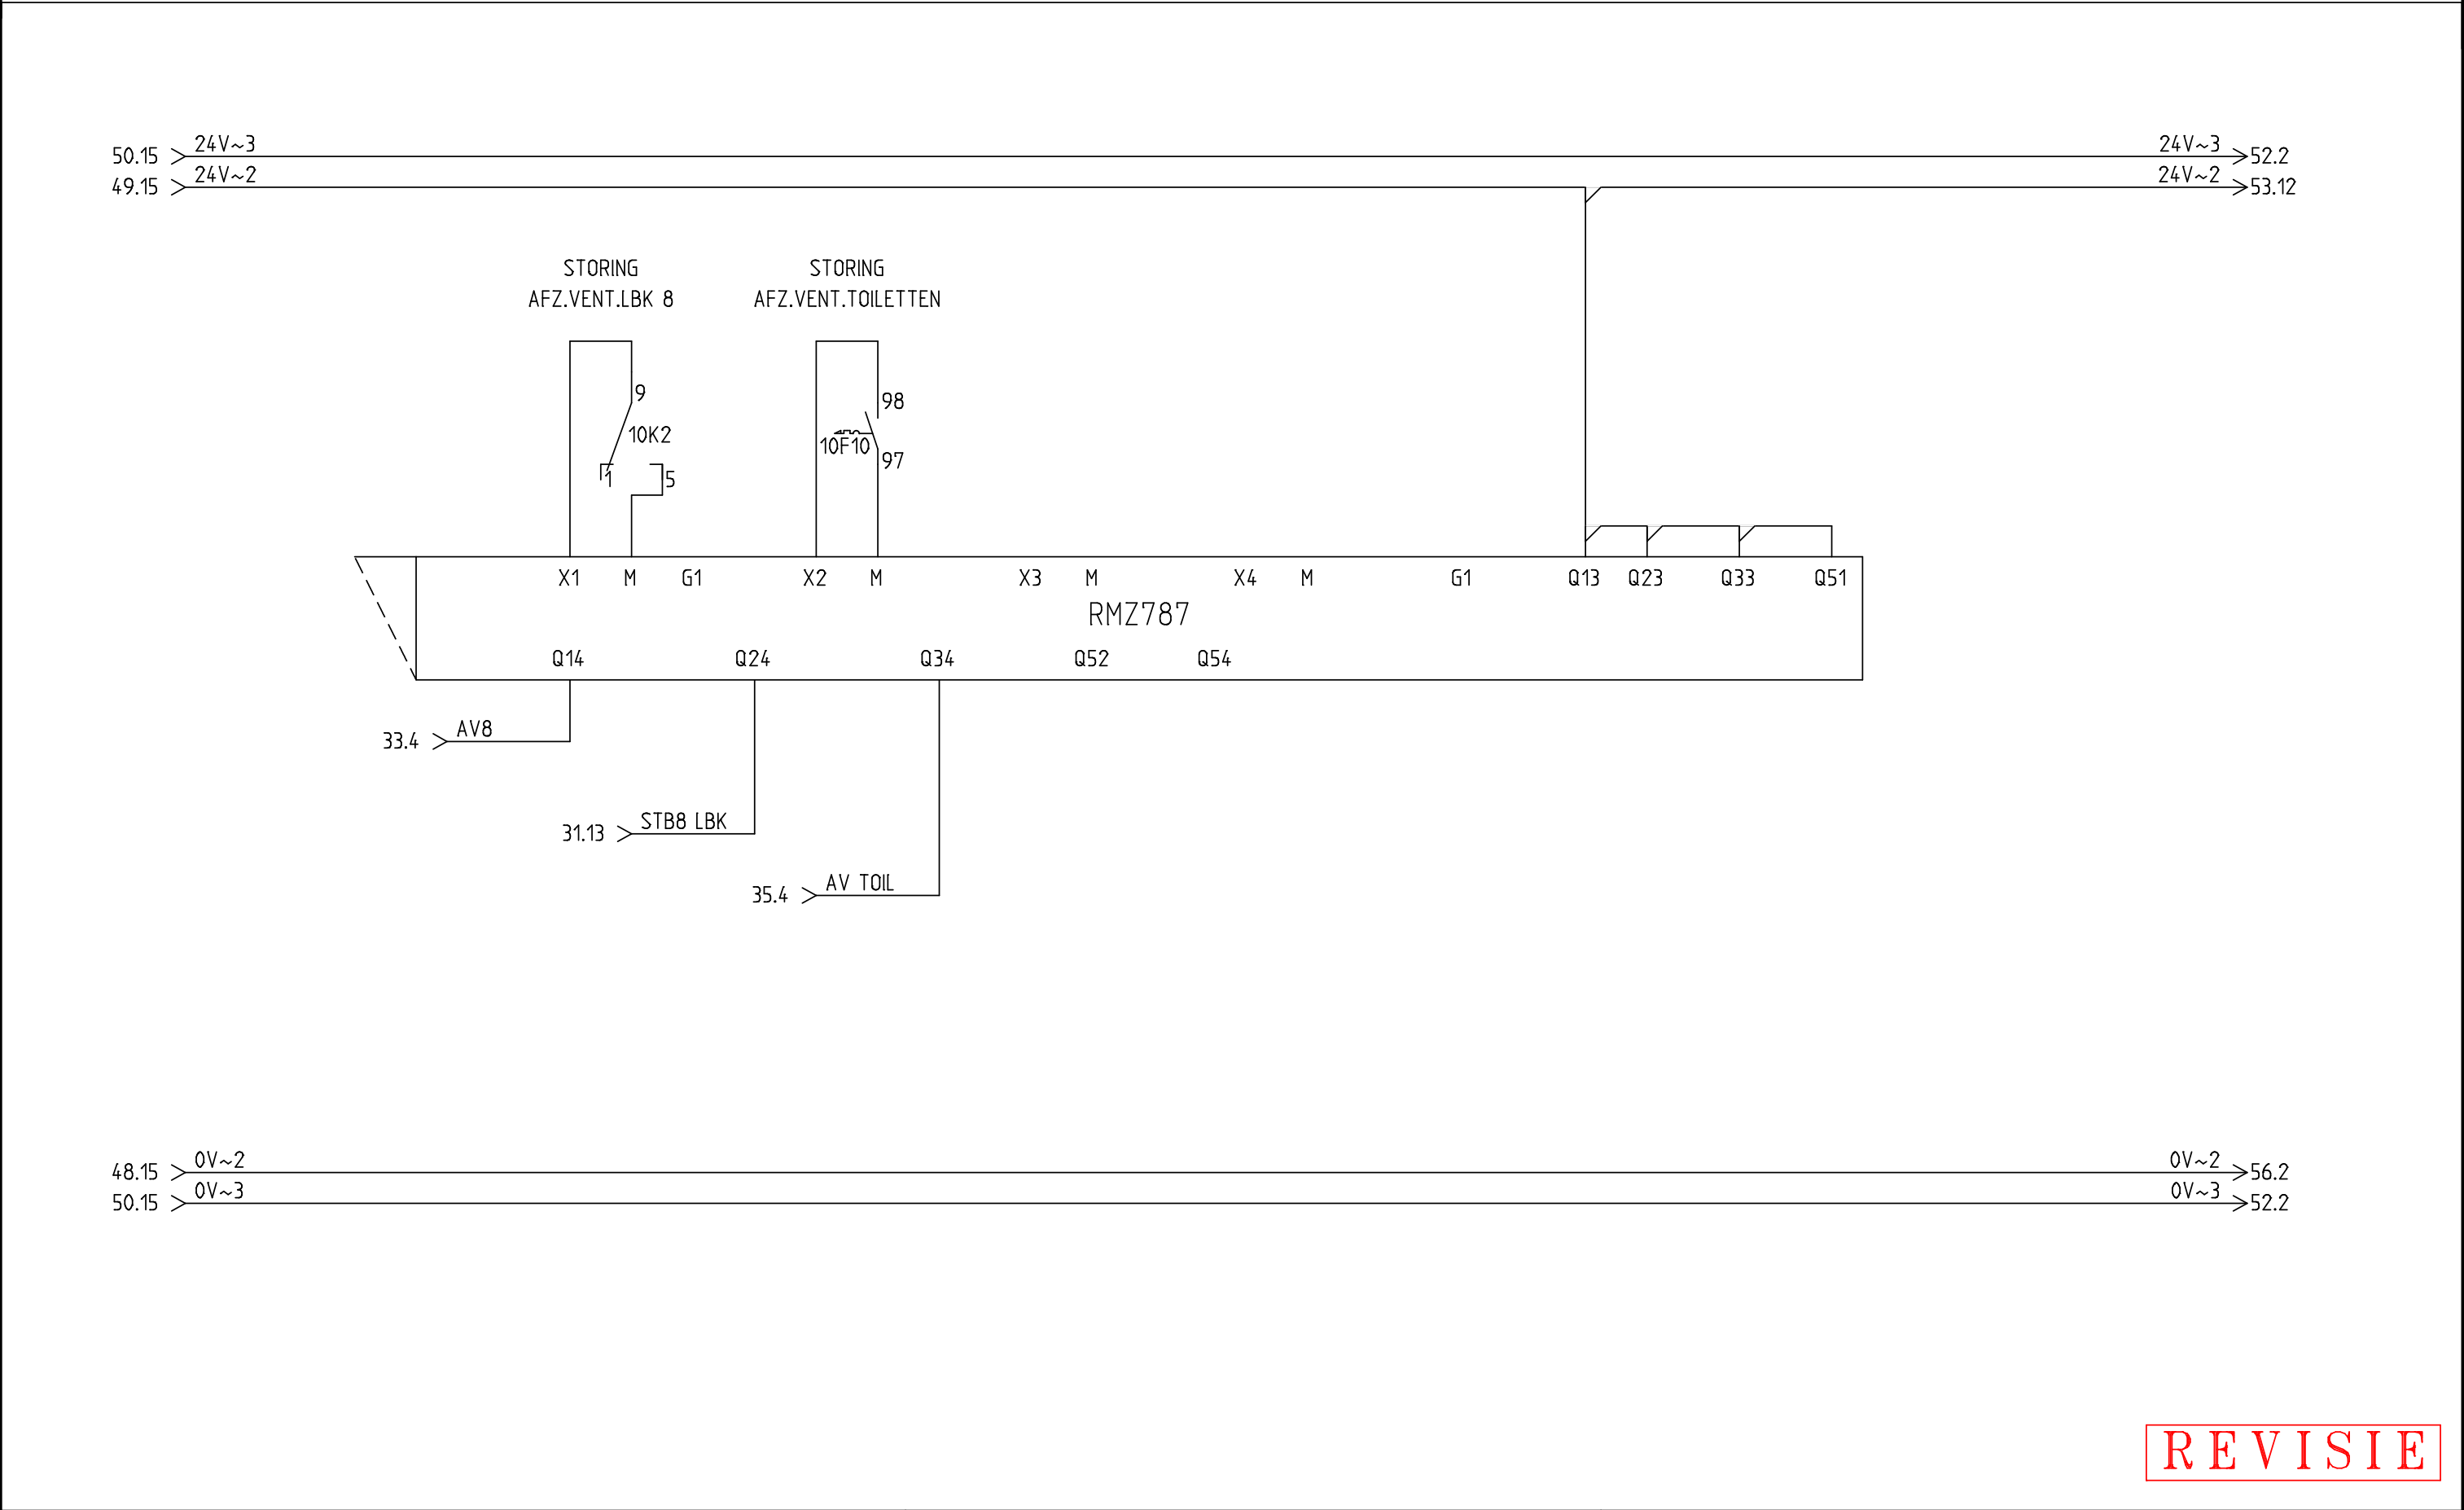

REVISIE

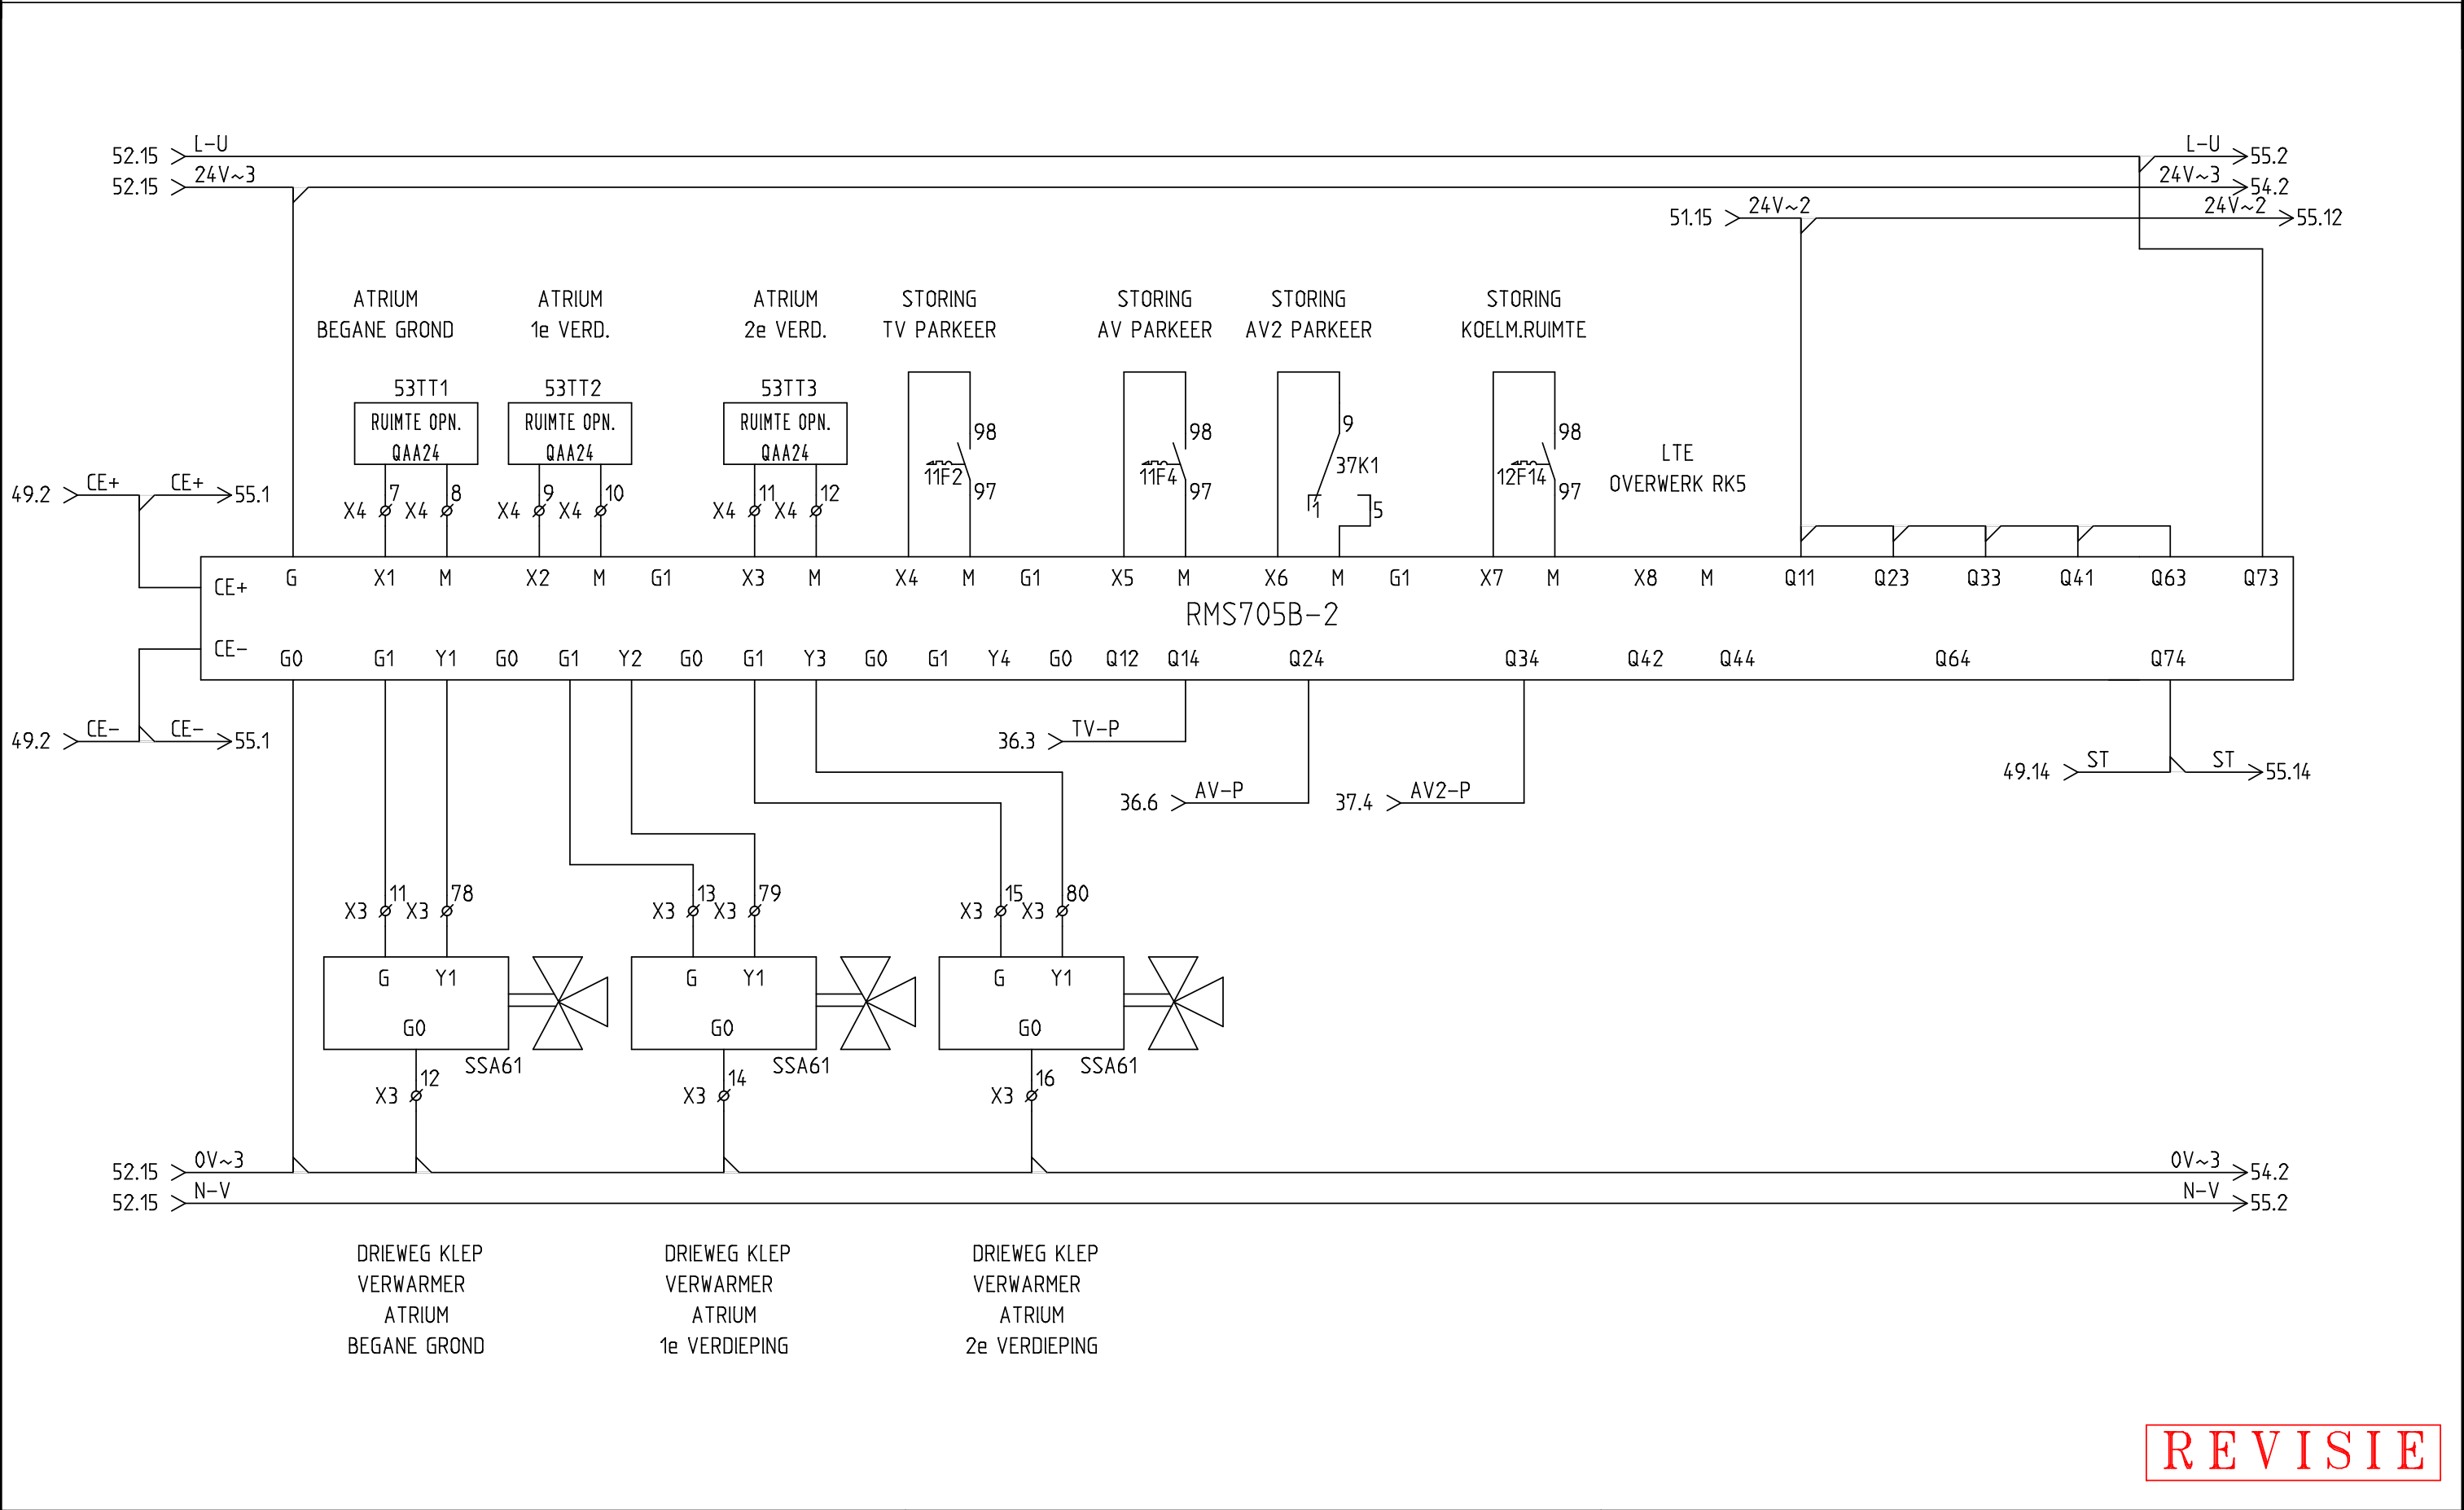

1

2

3

4

5

6

7

8

9

10

11

12

13

14

15

16

53.15

>

24V~3

53.15

>

0V~3

24V~3

>

55.2

0V~3

>

55.2

VIA LTE

BRAND

BRAND

BRAND

TOEV.IN

AFZ.IN

G1

X1

M

X2

M

X3

M

X4

M

G1

X5

M

X6

M

X7

M

X8

M

RMZ785

REVISIE

Datum: 2-6-2015

GETEKEND: FERRY

Revisie datum: 18-1-2016

BESTEMMING:

LANGE VIJVERBERG

DEN-HAAG

ASE

TECHNISCH INSTALLATIE BURO BV

ZEEMANSTRAAT 23

2991 XR , BARENDRECHT

POSTBUS 337

2980 AH , RIDDERKERK

TEL : 010 4112238

FAX : 010 4119362

E-MAIL : INFO@ASEBV.NL

WWW.ASEBV.NL

BLADTITEL:

SYNCO RMZ785 NAREGELINGEN

OPDRACHTGEVER:

SCHREUDER-RUITENBEEK

ONDERWERP:

VERWARMINGS REGELING

EXTRA OMSCHRIJVING:

REGELKAST : RK6

TEK.NR:

15-028-6

Blad:

Van :

54


63

Plotblad: 57


van: 76

Plotdatum: 15-3-2016

PlotTijd: 8:50:12

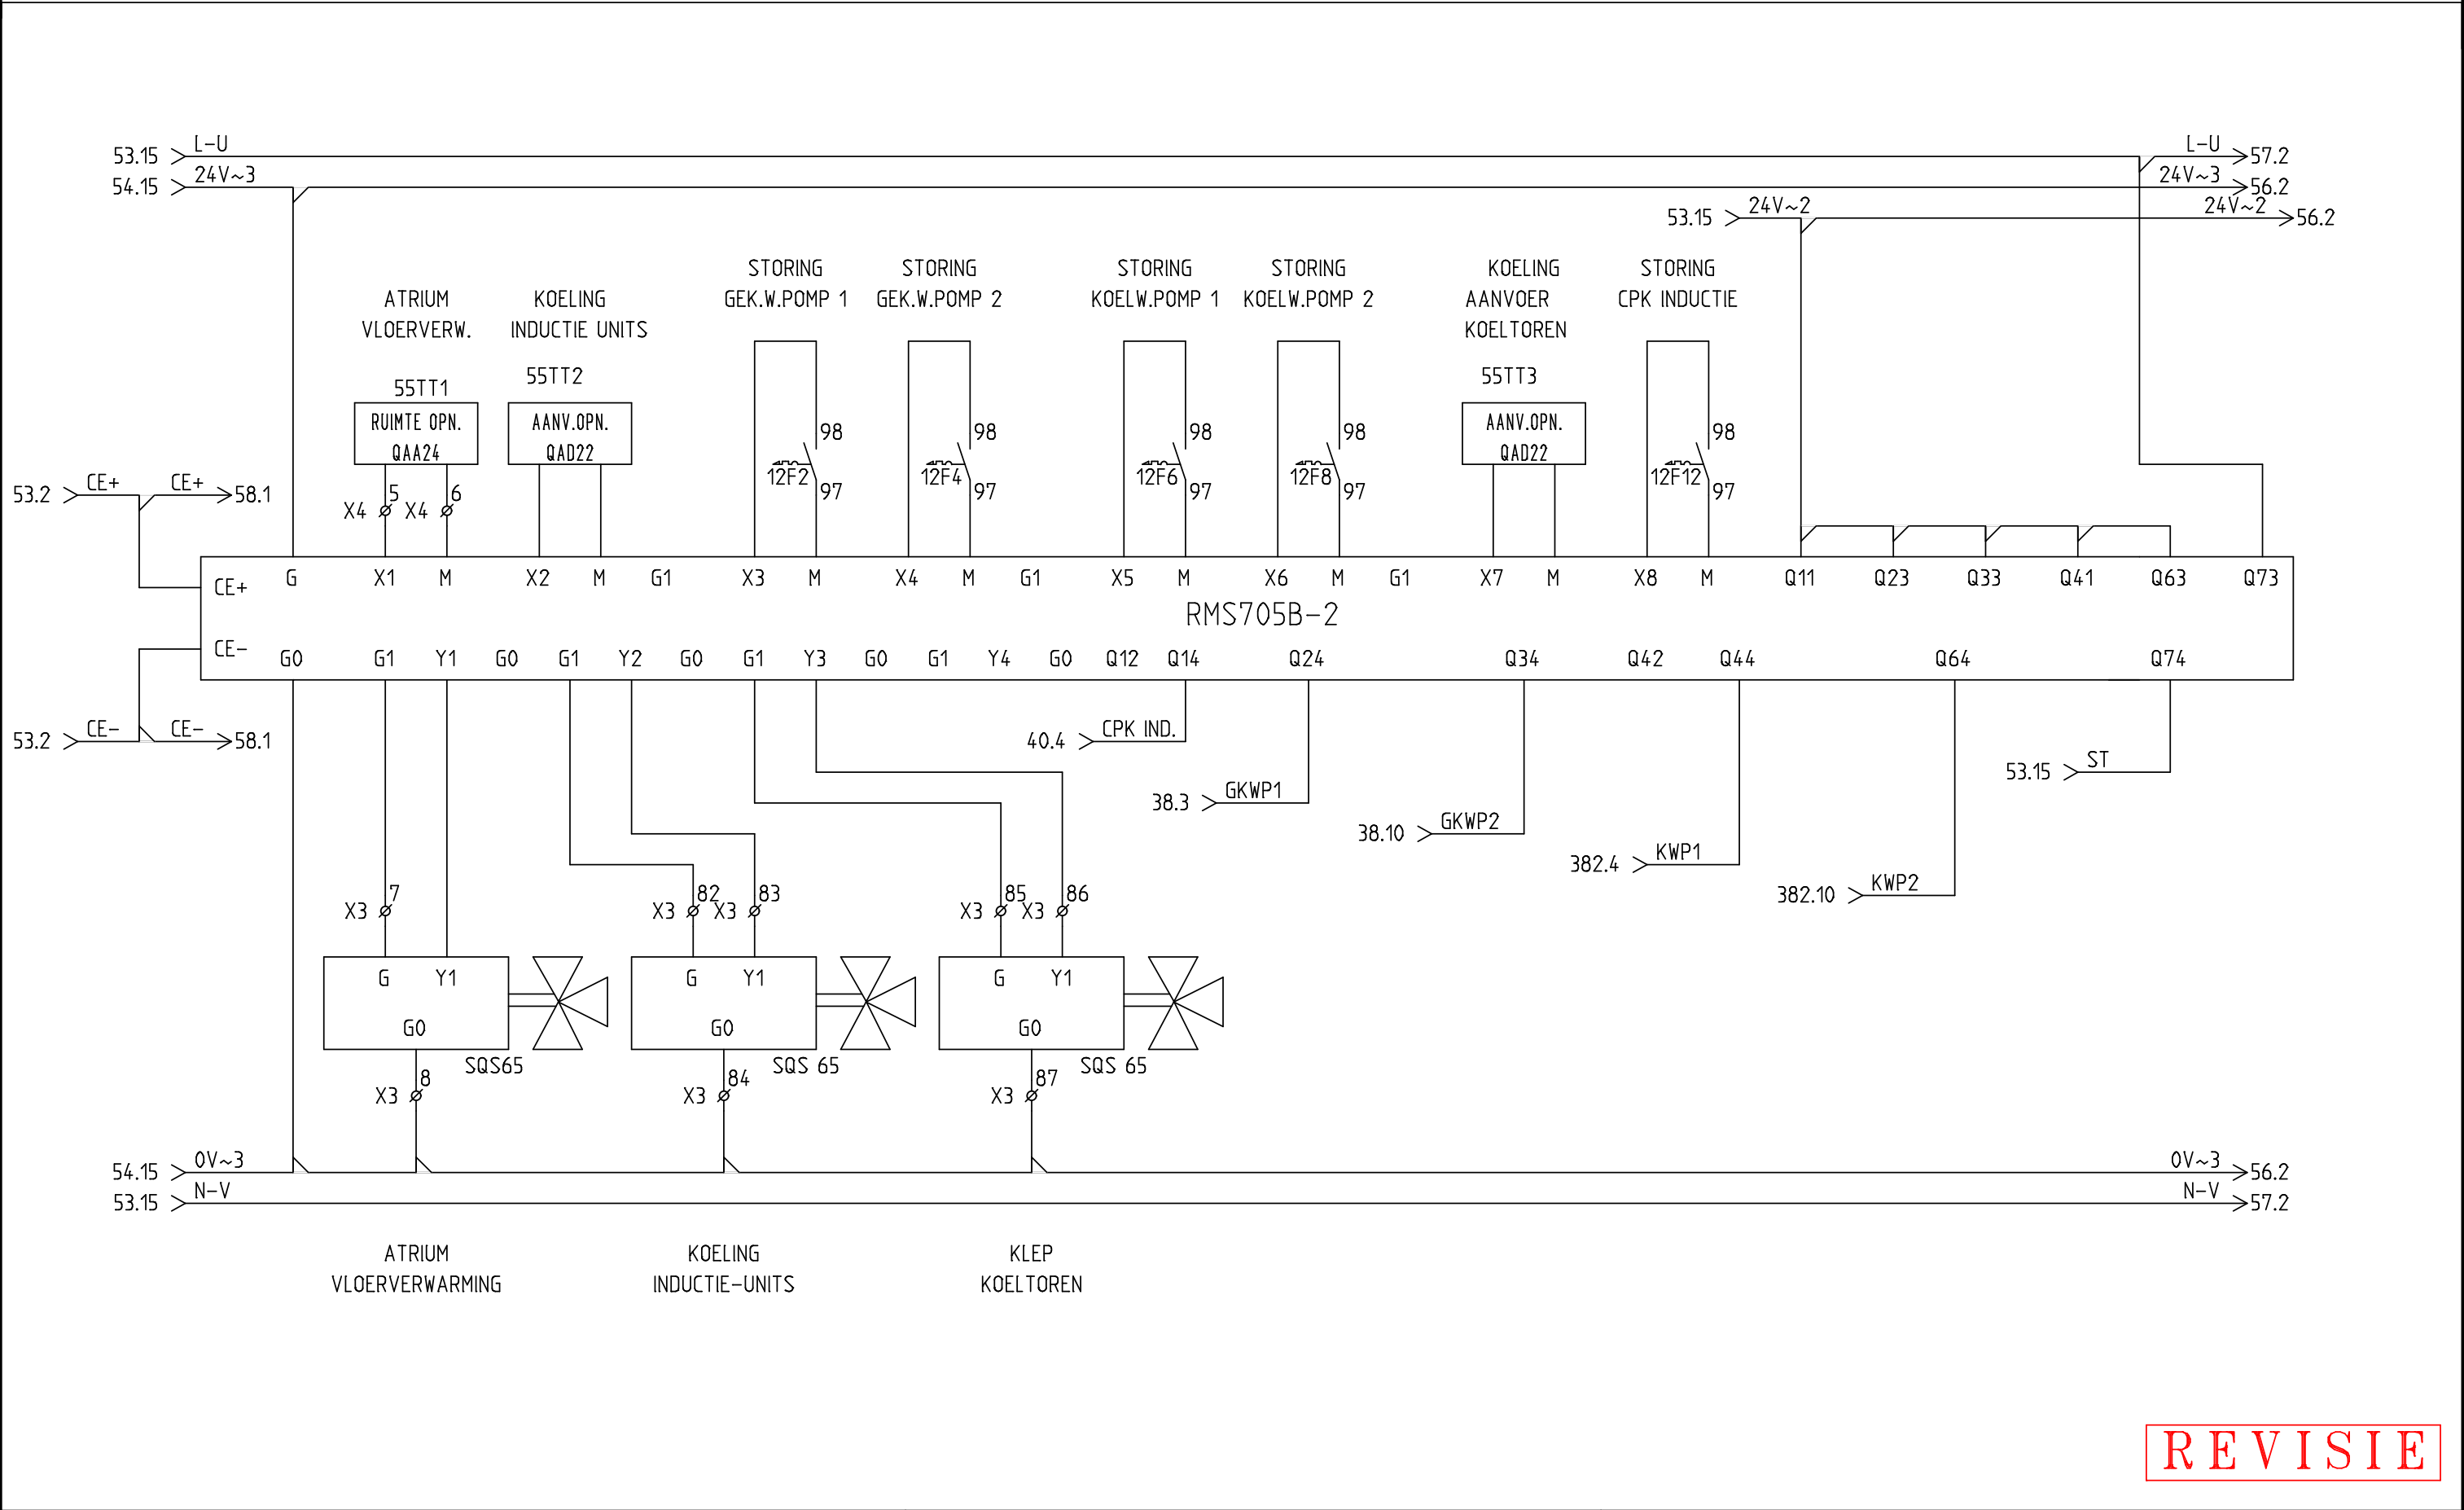


REVISIE

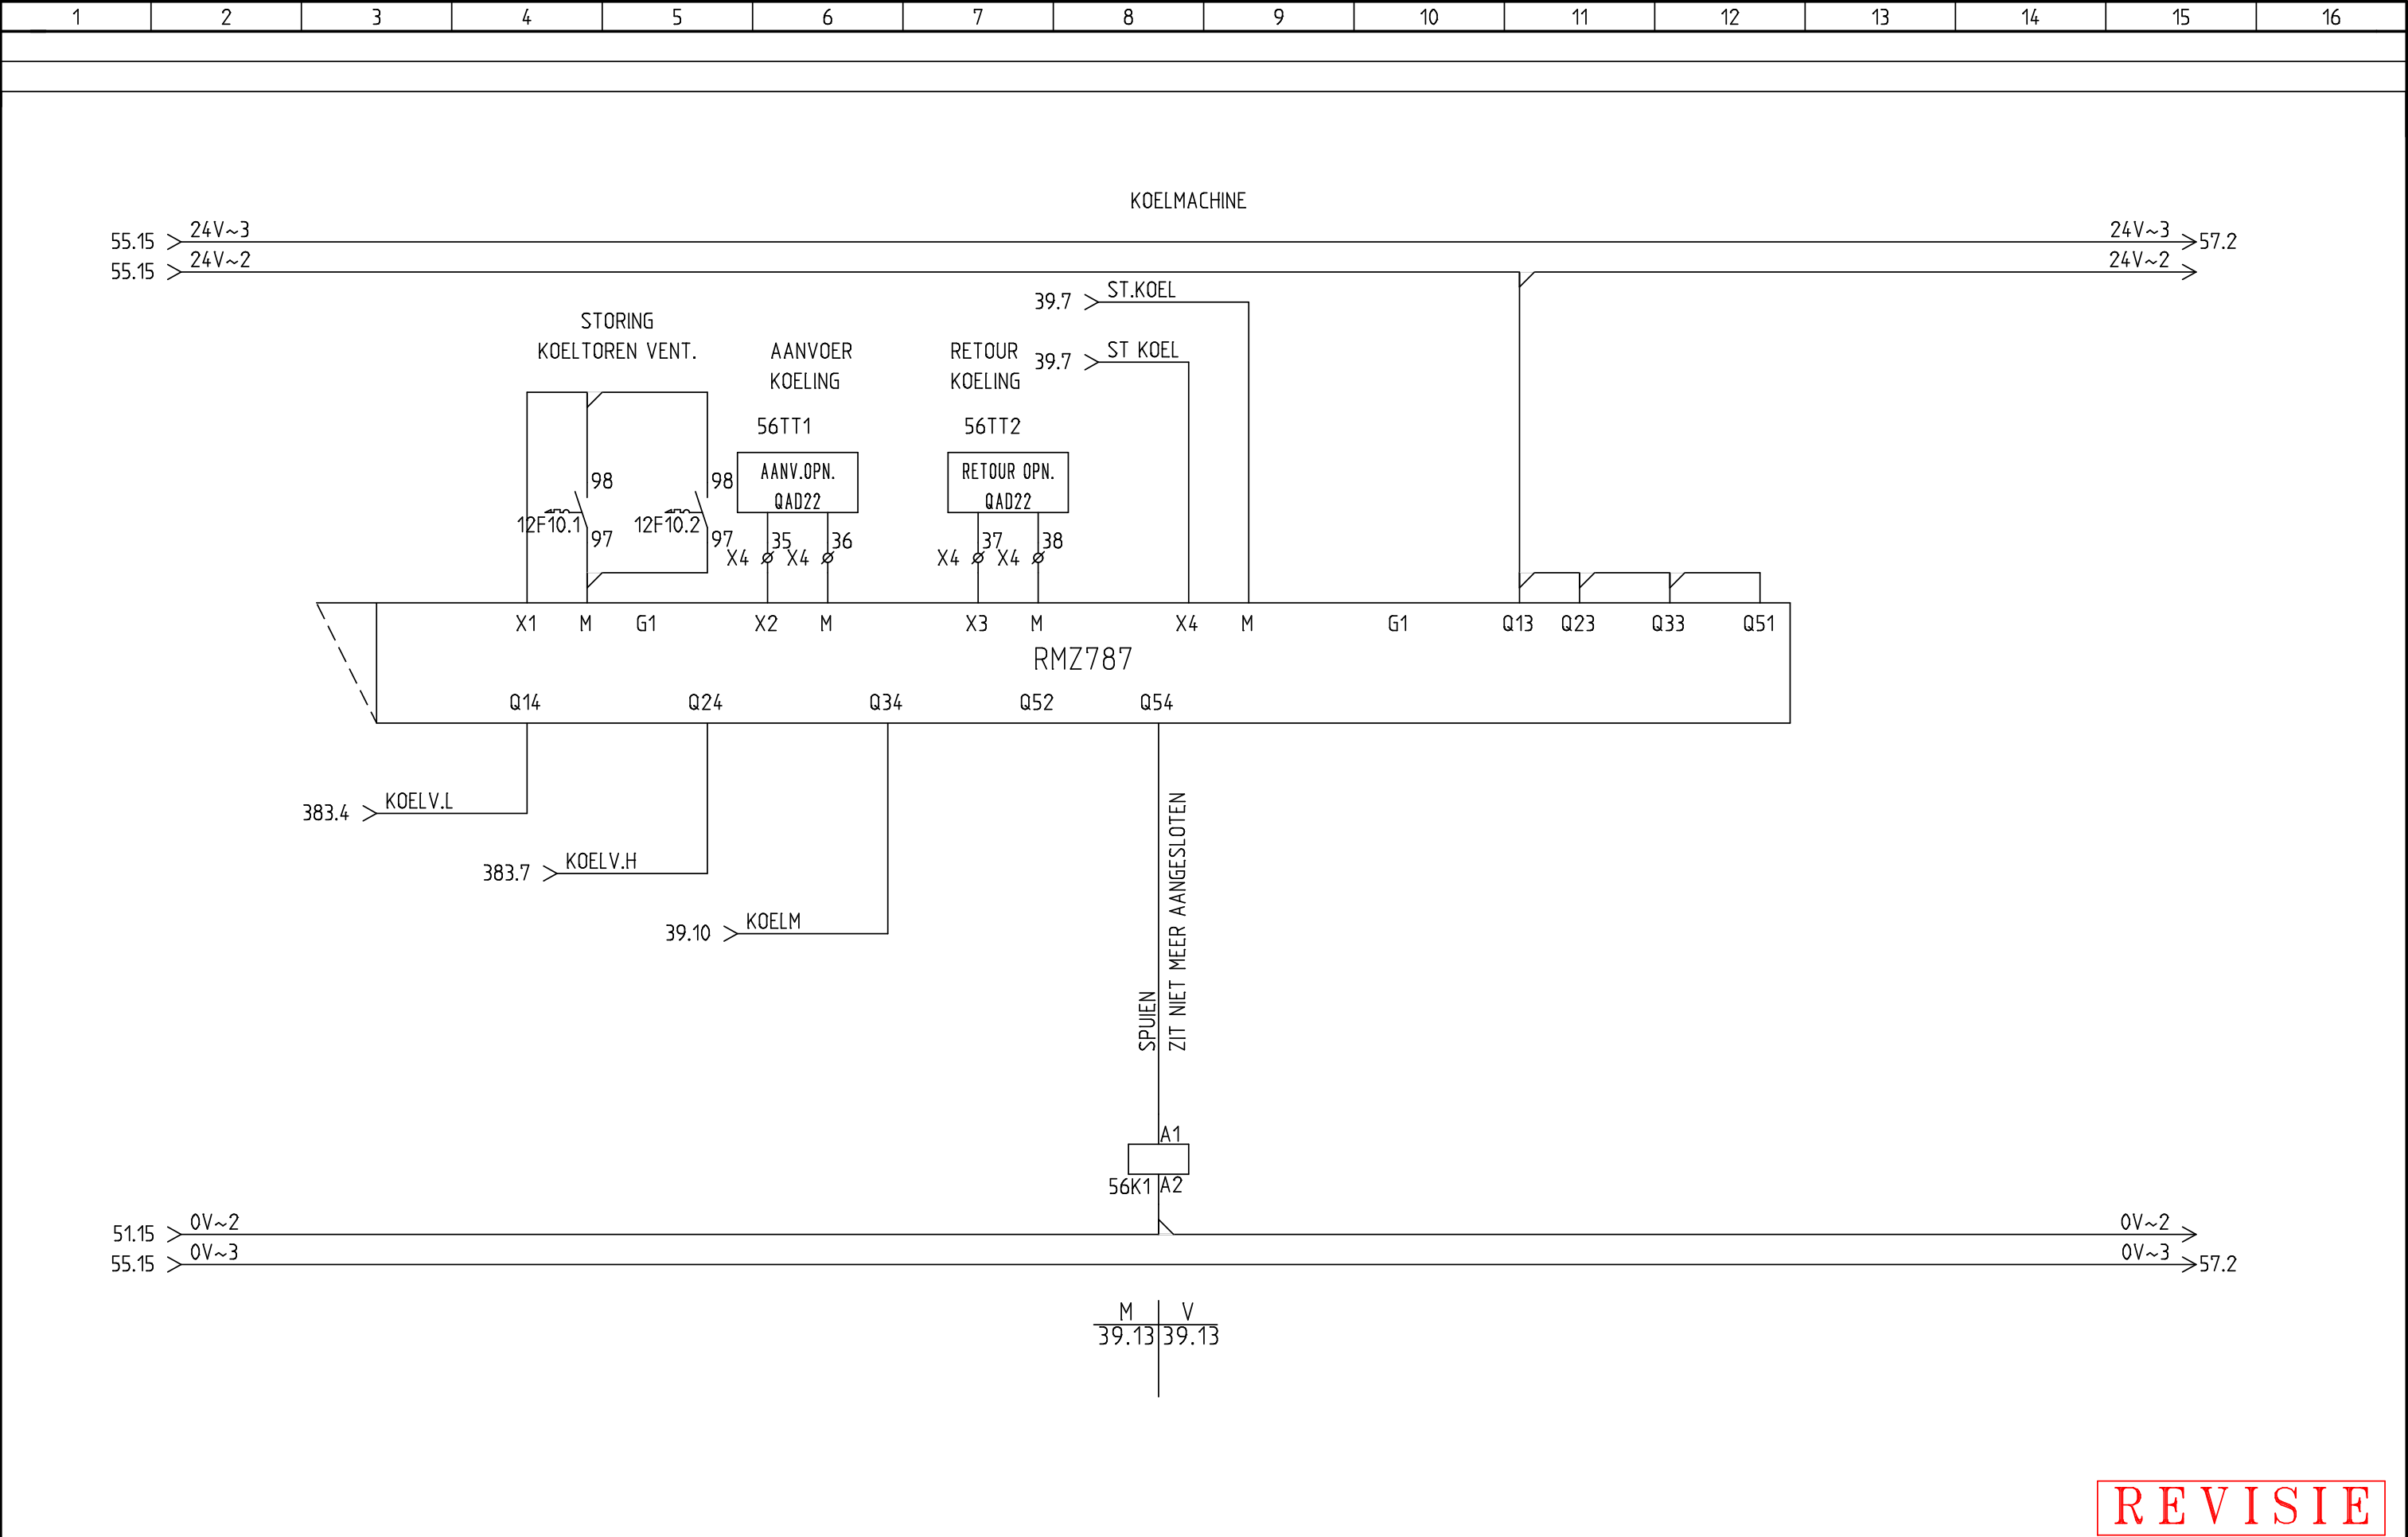

1	2	3	4	5	6	7	8	9	10	11	12	13	14	15	16
55.15 > L-U 56.15 > 24V~3 56.15 > 0V~3 55.15 > N-V 58.2 > L-U 58.2 > 24V~3 58.2 > 0V~3 58.2 > N-V REVISIE															
Datum: 2-6-2015		BESTEMMING: LANGE VIJVERBERG DEN-HAAG				ASE TECHNISCH INSTALLATIE BURO BV ZEEMANSTRAAT 23 2991 XR, BARENDRECHT POSTBUS 337 2980 AH, RIDDERKERK TEL : 010 4112238 FAX : 010 4119362 E-MAIL : INFO@ASEBV.NL WWW.ASEBV.NL				BLADTITEL: RESERVE		ONDERWERP: VERWARMINGS REGELING		TEK.NR: 15-028-6	
GETEKEND: FERRY										OPDRACHTGEVER: SCHREUDER-RUITENBEEK		EXTRA OMSCHRIJVING: REGELKAST : RK6		Blad: 57	Van : 63
Revisie datum: 18-1-2016															

Plotblad: 60 van: 76 Plotdatum: 15-3-2016 PlotTijd: 8:50:12

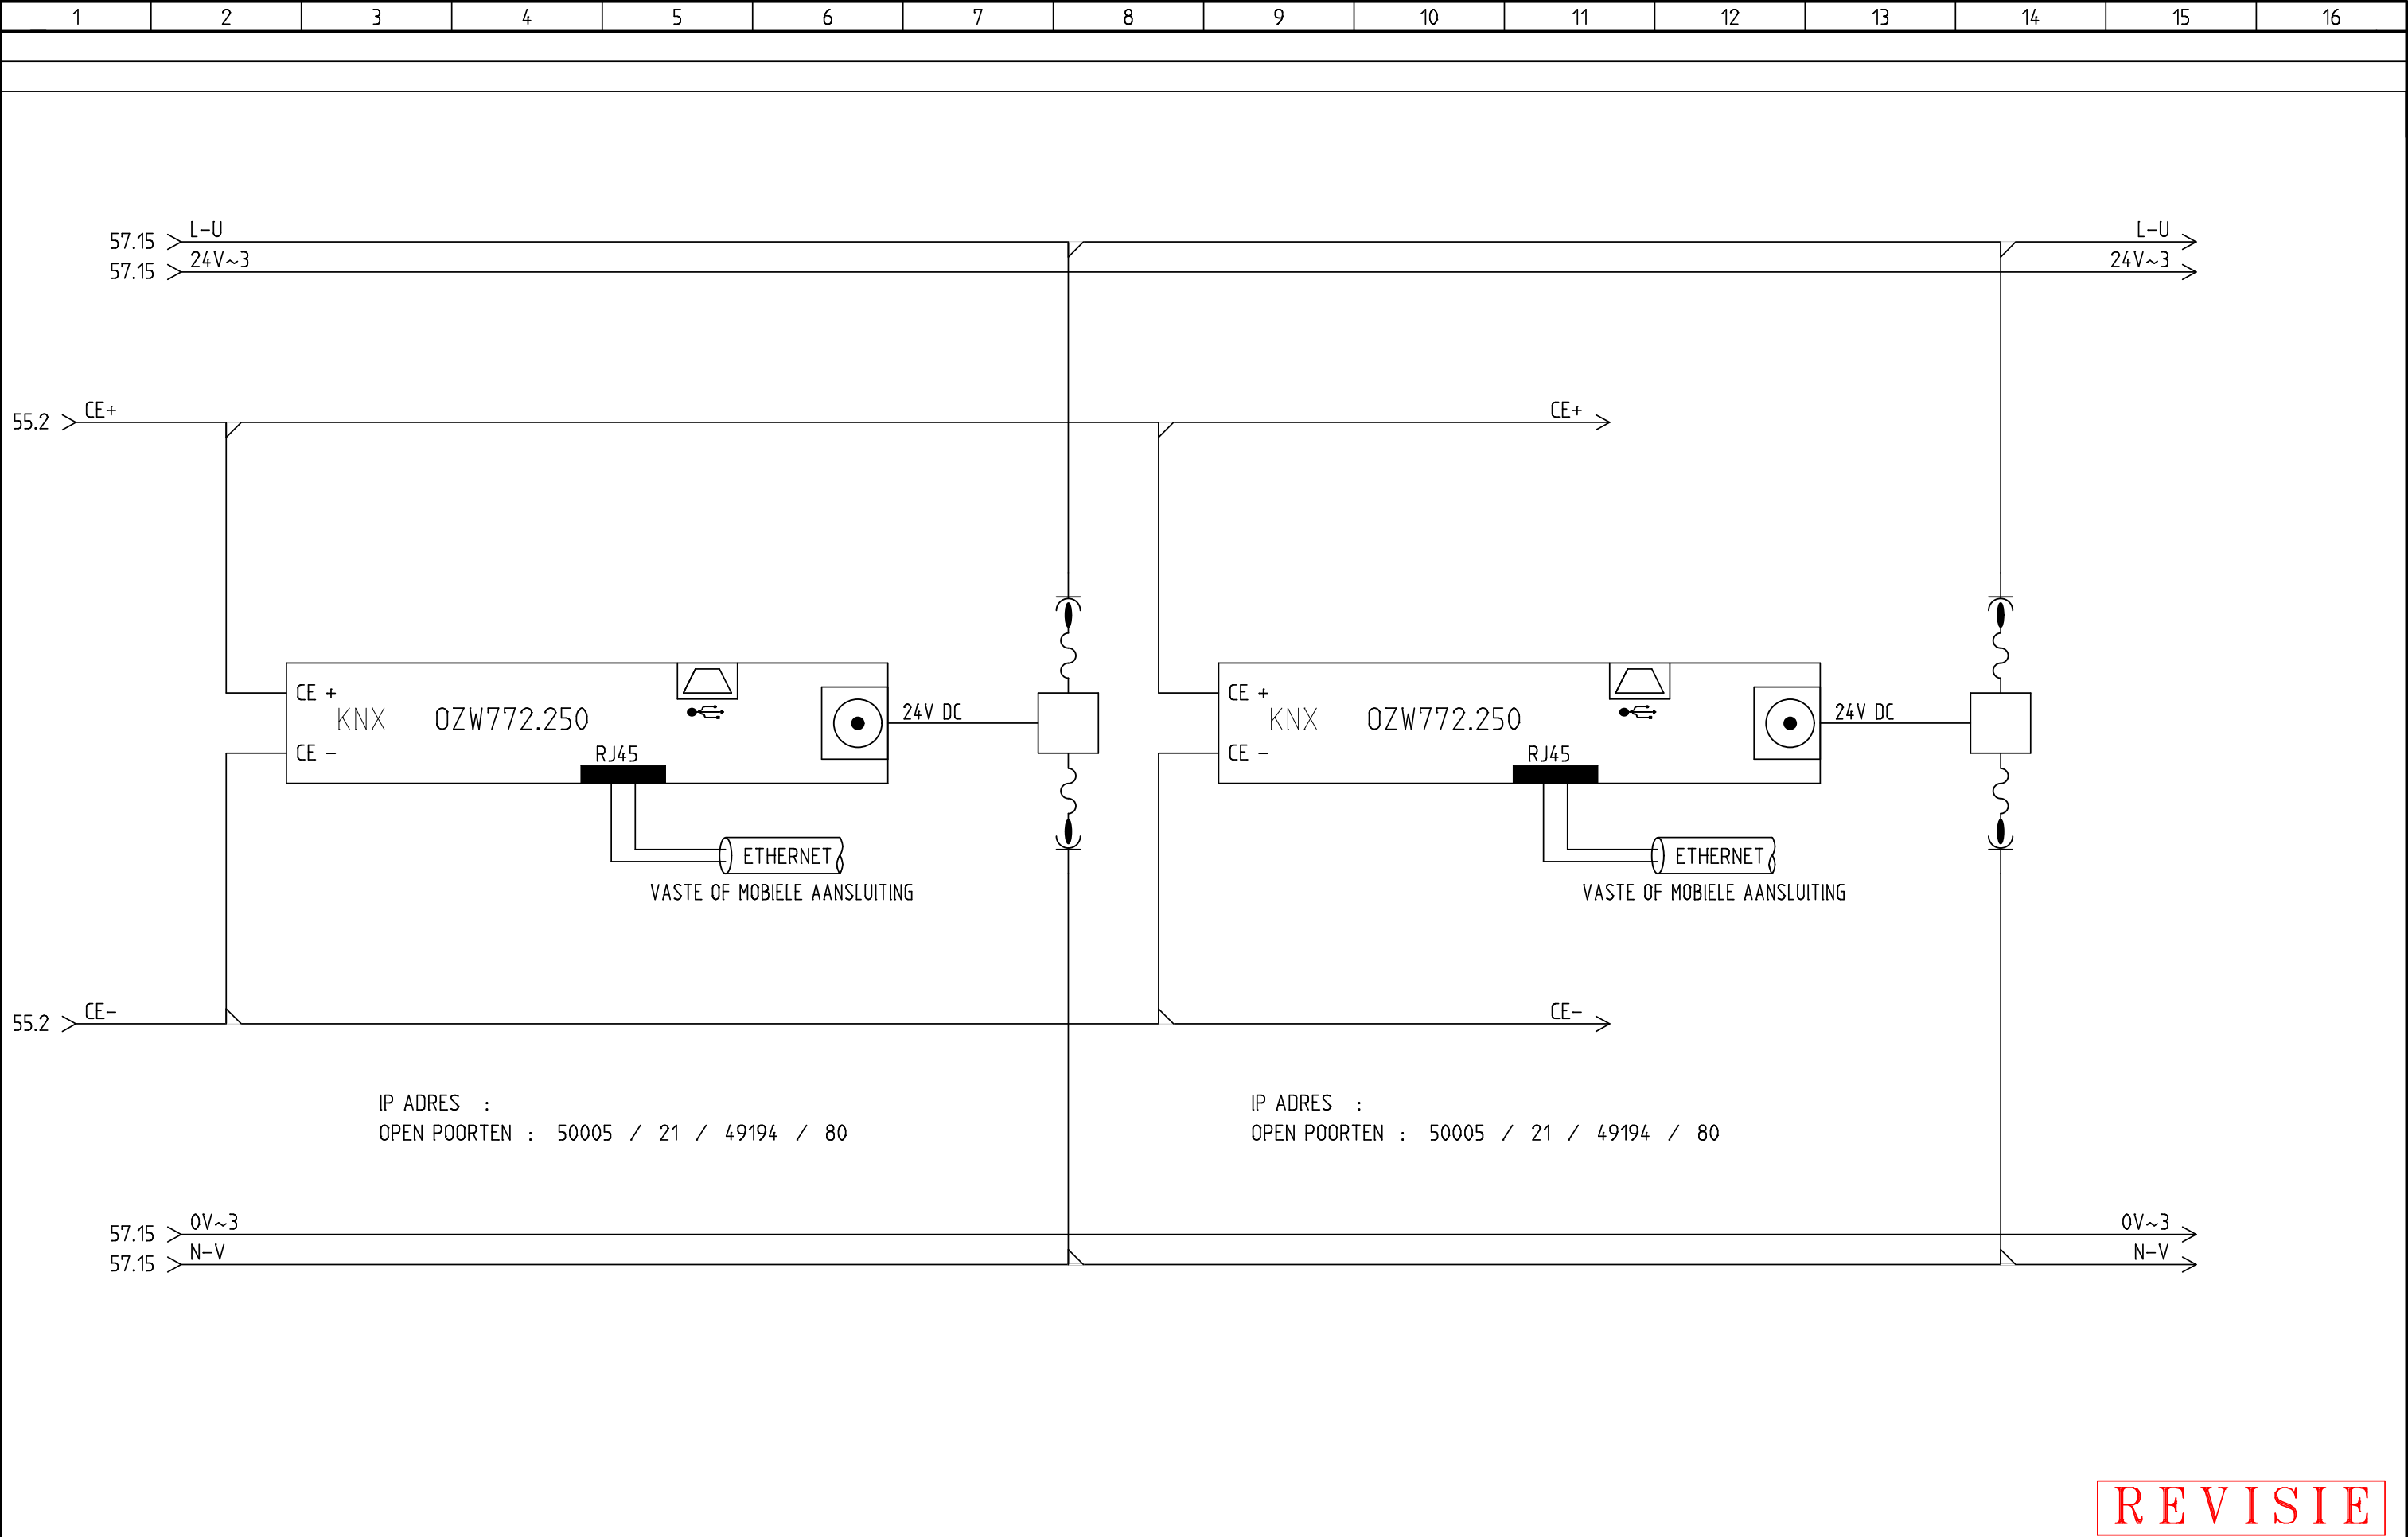

1	2	3	4	5	6	7	8	9	10	11	12	13	14	15	16

1	2	3	4	5	6	7	8	9	10	11	12	13	14	15	16

INHOUDSOPGAVE

BLAD	DOCUMENT-TYPE	OMSCHRIJVING	REVISIE-DATUM
1	Inhoudsopgave	Inhoudsopgave	14-7-2015
2	Inhoudsopgave	Inhoudsopgave	14-7-2015
3	Inhoudsopgave	Inhoudsopgave	14-7-2015
4	Inhoudsopgave	Inhoudsopgave	14-7-2015
1	Schema	ALGEMEEN	14-7-2015
2	Schema	PRINCIPE SCHEMA CV	14-7-2015
3	Schema	PRINCIPE SCHEMA CV	14-7-2015
4	Schema	PRINCIPE SCHEMA LBK 6	14-7-2015
5	Schema	PRINCIPE SCHEMA LBK 8	14-7-2015
6	Schema	PRINCIPE VENTILATIE GARAGE	14-7-2015
7	Schema	PRINCIPE KOELMACHINE	14-7-2015
8	Schema	HOOFDSTROOM	14-7-2015
9	Schema	HOOFDSTROOM LBK 6	14-7-2015
10	Schema	HOOFDSTROOM LBK 8	14-7-2015
11	Schema	HOOFDSTROOM PARKEERGARAGE	14-7-2015
12	Schema	HOOFDSTROOM GEKOELDWATERPOMPEN	14-7-2015
12	Schema	HOOFDSTROOM KOELING	14-7-2015
13	Schema	STUURSTROOM	14-7-2015
14	Schema	VERVOLG STUURSTROOM	14-7-2015
15	Schema	VERVOLG STUURSTROOM	14-7-2015

REVISIE

INHOUDSOPGAVE

BLAD	DOCUMENT-TYPE	OMSCHRIJVING	REVISIE-DATUM
16	Schema	VERVOLG STUURSTROOM	14-7-2015
17	Schema	BESTURING CIRC.POMP GEBOUW B	14-7-2015
18	Schema	BESTURING CIRC.POMP NAVERW.ATRIUM	14-7-2015
19	Schema	BESTURING CIRC.POMP INDUCTIE-UNITS	14-7-2015
20	Schema	BESTURING CIRC.POMP ATRIUM DAK	14-7-2015
21	Schema	BESTURING CIRC.POMP LBK 6	14-7-2015
22	Schema	RESERVE	14-7-2015
23	Schema	BESTURING LBK 6 TOEV.VENT.	14-7-2015
24	Schema	BUITENLUCHTKLEP LBK 6 TOEV.	14-7-2015
25	Schema	STOOMBEVOCHTIGER LBK 6	14-7-2015
26	Schema	BESTURING AFZ.VENT. LBK 6	14-7-2015
27	Schema	BUITENLUCHTKLEP AFZ.LBK 6	14-7-2015
28	Schema	BESTURING CIRC.POMPEN LBK 8	14-7-2015
29	Schema	RESERVE	14-7-2015
30	Schema	BESTURING TOEV.VENT. LBK 8	14-7-2015
31	Schema	BUITENLUCHTKLEP TOEV. LBK 8	14-7-2015
32	Schema	STOOMBEVOCHTIGER LBK 8	14-7-2015
33	Schema	BESTURING AFZ.VENT. LBK 8	14-7-2015
34	Schema	BUITENLUCHTKLEP AFZ. LBK 8	14-7-2015
35	Schema	BESTURING AFZ.VENT. TOILETTEN	14-7-2015

REVISIE

Datum: 14-7-2015	BESTEMMING: LANGE VIJVERBERG DEN-HAAG	 TECHNISCH INSTALLATIE BURO BV ZEEMANSTRAAT 23 2991 XR, BARENDRECHT POSTBUS 337 2980 AH, RIDDERKERK	BLADTITEL: INHOUDSOPGAVE OPDRACHTGEVER: SCHREUDER-RUITENBEEK	ONDERWERP: VERWARMINGS REGELING EXTRA OMSCHRIJVING: REGELKAST : RK6	TEK.NR: 15-028-6 Blad: 2 Van : 4
GETEKEND: FERRY					
Revisie datum: 18-1-2016					

INHOUDSOPGAVE

BLAD	DOCUMENT-TYPE	OMSCHRIJVING	REVISIE-DATUM
36	Schema	BESTURING VENT. PARKEERGARAGE	14-7-2015
37	Schema	BESTURING VENT.2 PARKEERGARAGE	14-7-2015
38	Schema	BESTURING GEKOELDWATERPOMPEN	14-7-2015
38	Schema	BESTURING POMP KOELTOREN	14-7-2015
38	Schema	BESTURING VENT. KOELTOREN	14-7-2015
39	Schema	BESTURING KOELMACHINE	14-7-2015
40	Schema	BESTURING KOELING	14-7-2015
41	Schema	CENTRALE STORINGEN	14-7-2015
42	Schema	RESERVE	14-7-2015
43	Schema	SYNCO RMH760B 1	14-7-2015
44	Schema	SYNCO RMH760B 2	14-7-2015
45	Schema	RESERVE	14-7-2015
46	Schema	SYNCO RMU720B LBK 6	14-7-2015
47	Schema	SYNCO RMZ785 LBK 6	14-7-2015
48	Schema	SYNCO RMZ787 LBK 6	14-7-2015
49	Schema	SYNCO RMU720B LBK 8	14-7-2015
50	Schema	SYNCO RMZ785 LBK 8	14-7-2015
51	Schema	SYNCO RMZ787 LBK 8	14-7-2015
52	Schema	RESERVE	14-7-2015
53	Schema	SYNCO RMS705B NAREGELINGEN	14-7-2015

REVISIE

Datum: 14-7-2015	BESTEMMING: LANGE VIJVERBERG DEN-HAAG	 TECHNISCH INSTALLATIE BURO BV ZEEMANSTRAAT 23 2991 XR, BARENDRECHT POSTBUS 337 2980 AH, RIDDERKERK	BLADTITEL: INHOUDSOPGAVE OPDRACHTGEVER: SCHREUDER-RUITENBEEK	ONDERWERP: VERWARMINGS REGELING EXTRA OMSCHRIJVING: REGELKAST : RK6	TEK.NR: 15-028-6 Blad: 3 Van : 4
GETEKEND: FERRY					
Revisie datum: 18-1-2016					

INHOUDSOPGAVE

BLAD	DOCUMENT-TYPE	OMSCHRIJVING	REVISIE-DATUM
54	Schema	SYNCO RMZ785 NAREGELINGEN	14-7-2015
55	Schema	SYNCO RMS705B KOELING	14-7-2015
56	Schema	SYNCO RMZ787 KOELING	14-7-2015
57	Schema	RESERVE	14-7-2015
58	Schema	SYNCO OZW772.250	14-7-2015
59	Schema	KAST INDELING VOORAANZICHT	14-7-2015
60	Schema	KAST INDELING BINNEN AANZICHT	14-7-2015
1	Grafische klemmenstrook	X1	14-7-2015
2	Grafische klemmenstrook	X1	14-7-2015
3	Grafische klemmenstrook	X2	14-7-2015
4	Grafische klemmenstrook	X2	14-7-2015
5	Grafische klemmenstrook	X3	14-7-2015
6	Grafische klemmenstrook	X3	14-7-2015
7	Grafische klemmenstrook	X4	14-7-2015
8	Grafische klemmenstrook	X5	14-7-2015
9	Grafische klemmenstrook	X6	14-7-2015

REVISIE

Datum: 14-7-2015	BESTEMMING:	 TECHNISCH INSTALLATIE BURO BV ZEEMANSTRAAT 23 2991 XR, BARENDRECHT POSTBUS 337 2980 AH, RIDDERKERK	BLADTITEL:	ONDERWERP:	TEK.NR:
GETEKEND: FERRY	LANGE VIJVERBERG		INHOUDSOPGAVE	VERWARMINGS REGELING	15-028-6
Revisie datum: 18-1-2016	DEN-HAAG		OPDRACHTGEVER:	EXTRA OMSCHRIJVING:	Blad: Van :
			SCHREUDER-RUITENBEEK	REGELKAST : RK6	4 4

REVISE

X1

[illegible]

REVISIE

X1

[illegible]

REVISE

X2

[illegible]

REVISE

X2

[illegible]

Grafische klemmenstrook

REVISIE

KLEMMENSTROOK
X3

KABELNR	KABELTYPE	BENAMING	KLEM	BLAD	PAD	VERBINDING 1	VERBINDING 2
			1	14	11		14F5:1:2
			2	14	12		14F8:2
			3	14	12		14F5.2:2
			4	14	13		14F10:2
			5	43	4	43N2:G	43N1:G1
			6	43	4	43N2:Y1	43N1:Y1
			7	55	3	55N2:G	55N1:G1
			8	55	3	55N2:Y1	55N1:Y1
			9	43	6	43N3:G	43N1:G1
			10	43	6	43N3:Y1	43N1:Y2
			11	53	3	53N2:G	53N1:G1
			12	53	3	53N2:Y1	53N1:Y1
			13	53	5	53N3:G	53N1:G1
			14	53	5	53N3:Y1	53N1:Y2
			15	53	7	53N4:G	53N1:G1
			16	53	7	53N4:Y1	53N1:Y3
			17	44	4	44N2:G	44N1:G1
			18	44	5	44N2:Y1	44N1:Y1
			19	44	6	44N3:G	44N1:G1
			20	44	7	44N3:Y1	44N1:Y2
			21	46	4	46N2:G	46N1:G1
			22	46	4	46N2:Y1	46N1:Y1
			23	46	6	46N3:G	
			24	46	6	46N3:Y1	
			25	46	6	0V~3	46N3:G0
			26	46	4	0V~3	46N2:G0
			27	24	6	LB6CD1:2	23K6:34
			28	24	6	0V~	LB6CD1:1
			29	24	7	LB6CD1:3	23K6:22
			30	25	8		0V~3
			31	25	8		
			32	27	6	LB6CD2:2	26K5:44
			33	27	6	0V~	LB6CD2:1
			34	27	7	LB6CD2:3	26K5:22
			35	49	4	49N2:G	49N1:G1
			36	49	4	49N2:Y1	49N1:Y1
			37	49	6	49N3:G	
			38	49	6	49N3:Y1	
			39	31	6	LB8CD1:2	30K6:34
			40	31	7	0V~	LB8CD1:1
			41	31	7	LB8CD1:3	30K6:22
			42	32	8		0V~3
			43	32	8		
			44	34	6	LB8CD2:2	33K2:44
			45	34	7	0V~	LB8CD2:1
			46	34	7	LB8CD2:3	33K2:22
			47	39	11	39N1	24V~2
			48	39	11	39K2:A1	39N1
			49	39	12	39N2	56K1:1
			50	39	12	X3:51	39N2
			51	39	12	39Y1:1	X3:50
			52	39	12	0V~2	39Y1:2
			53	39	14	39Y2:1	56K1:5
			54	39	14	0V~2	39Y2:2

REVISIE

X3

[illegible]

REVISE

X4

[illegible]

REVISIE

X5

[illegible]

REVISIE

X6

[illegible]