




1	2	3	4	5	6	7	8	9	10	11	12	13	14	15	16

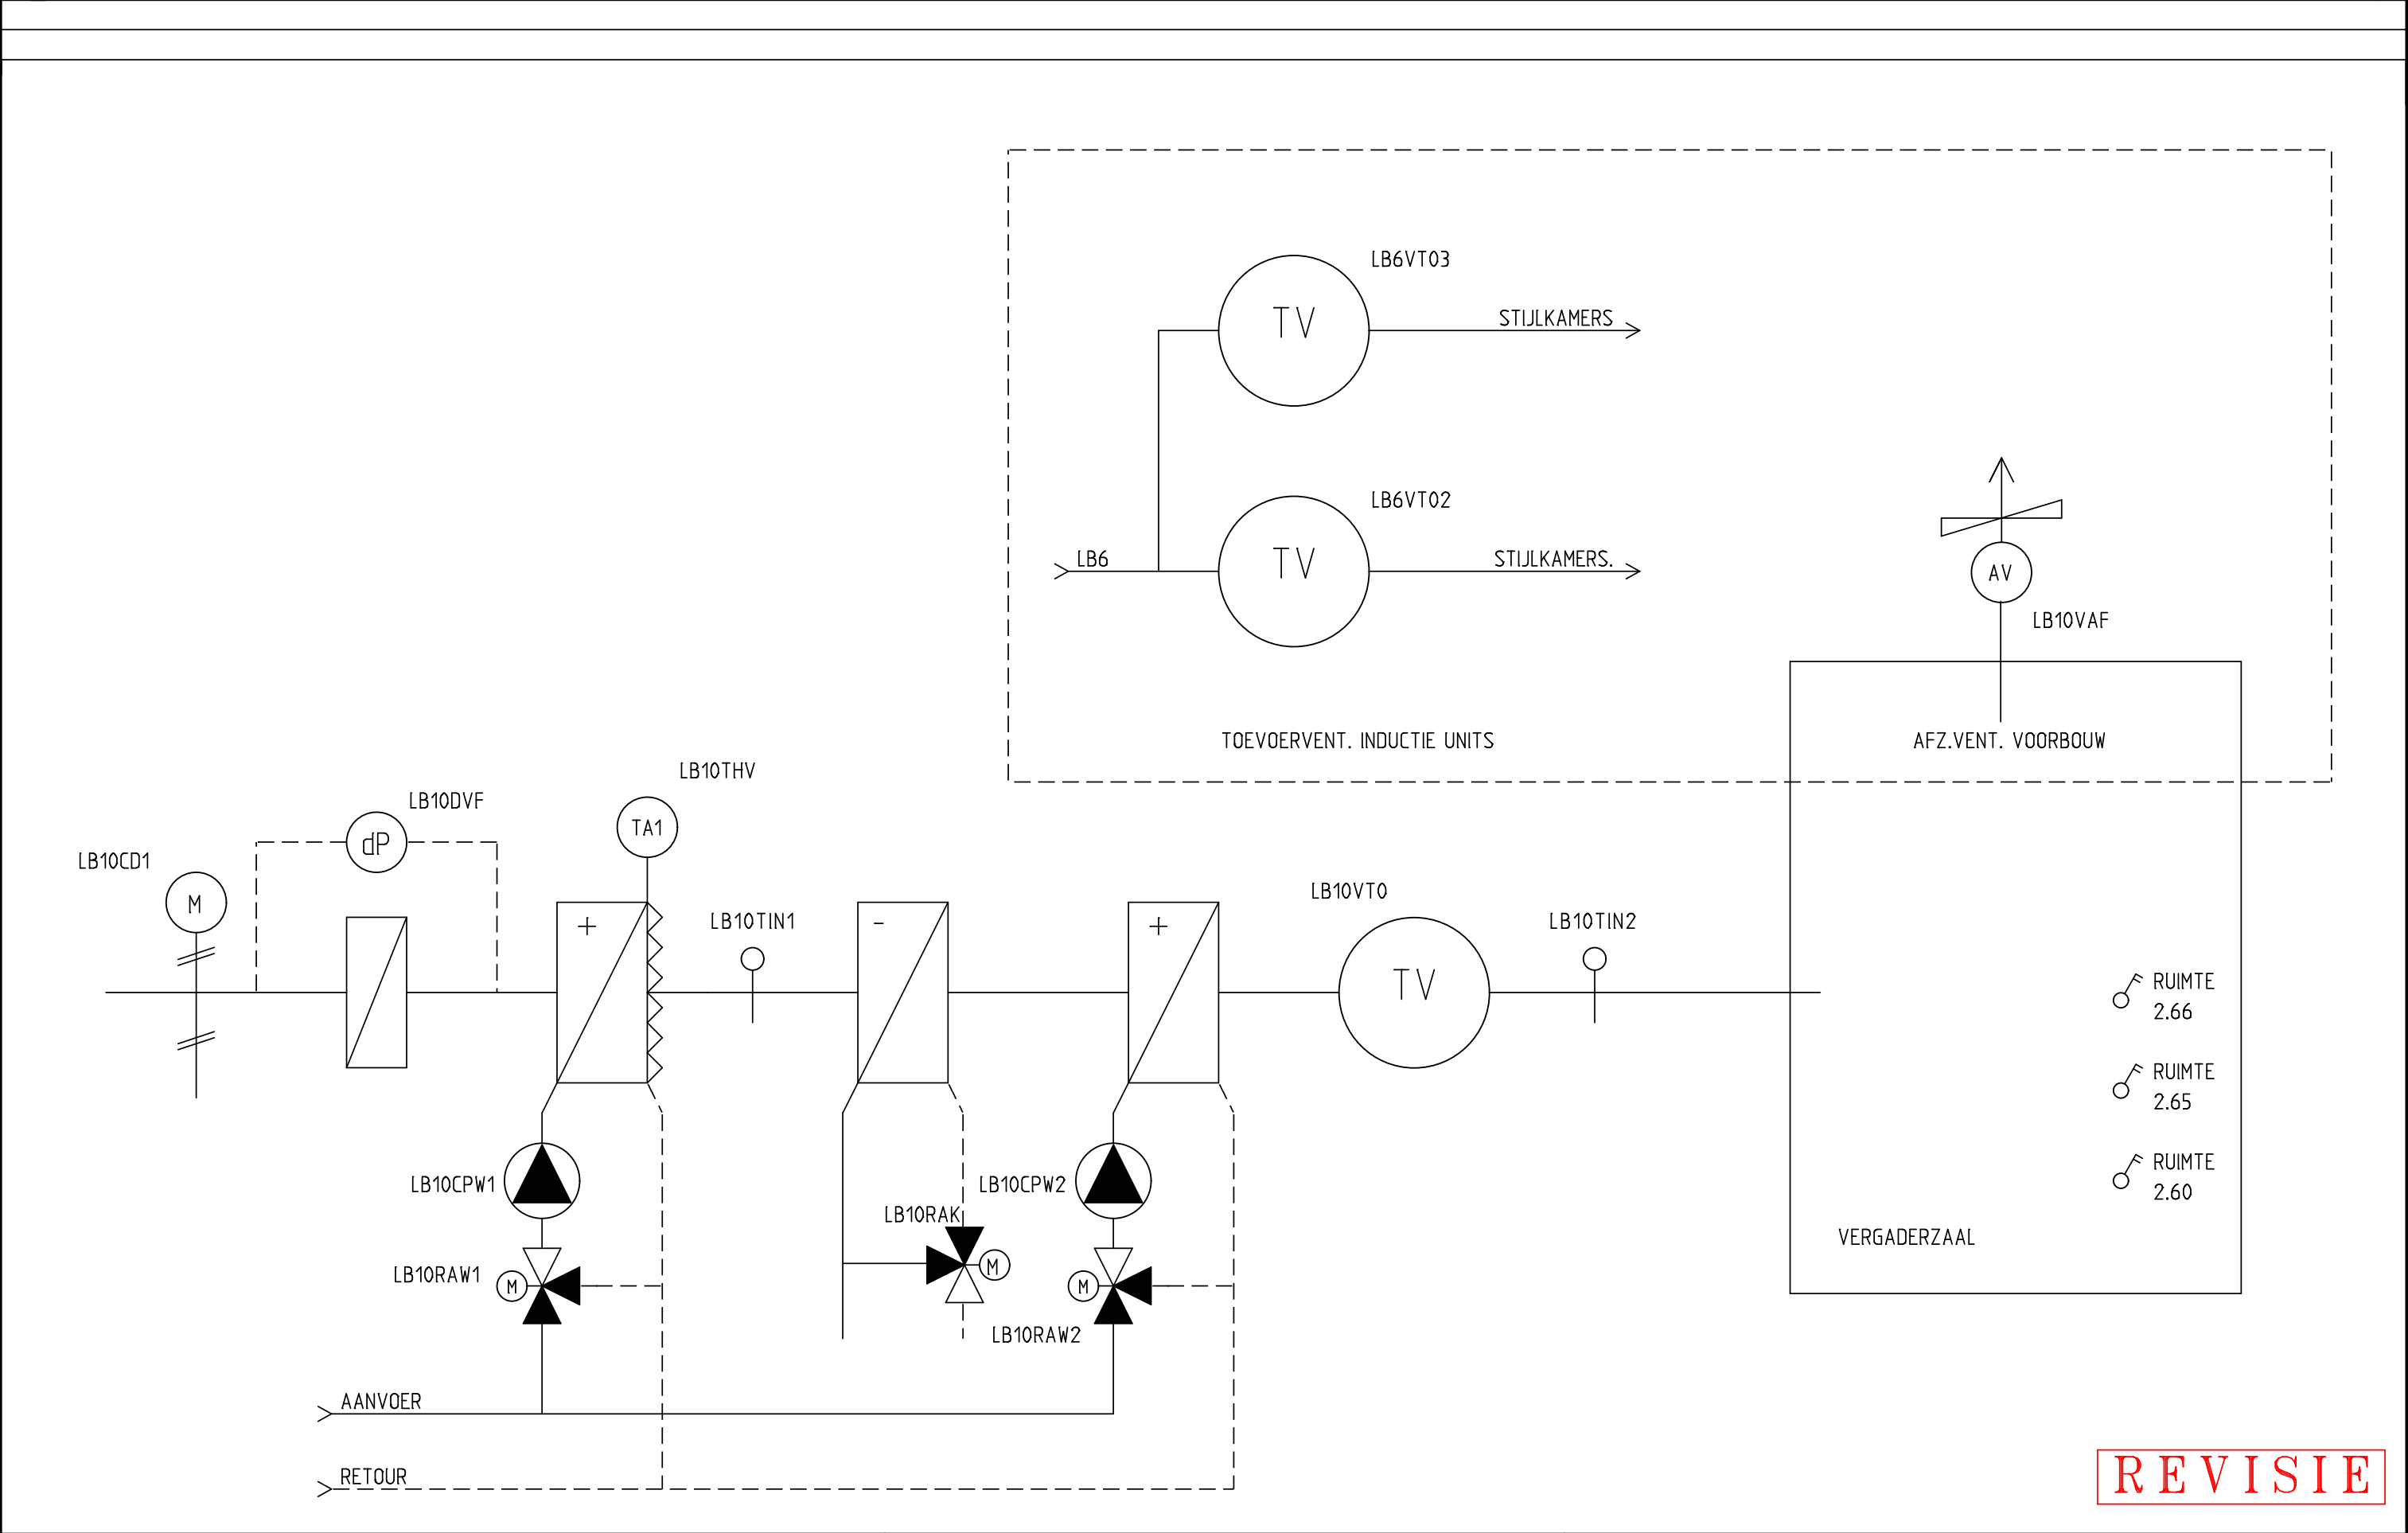


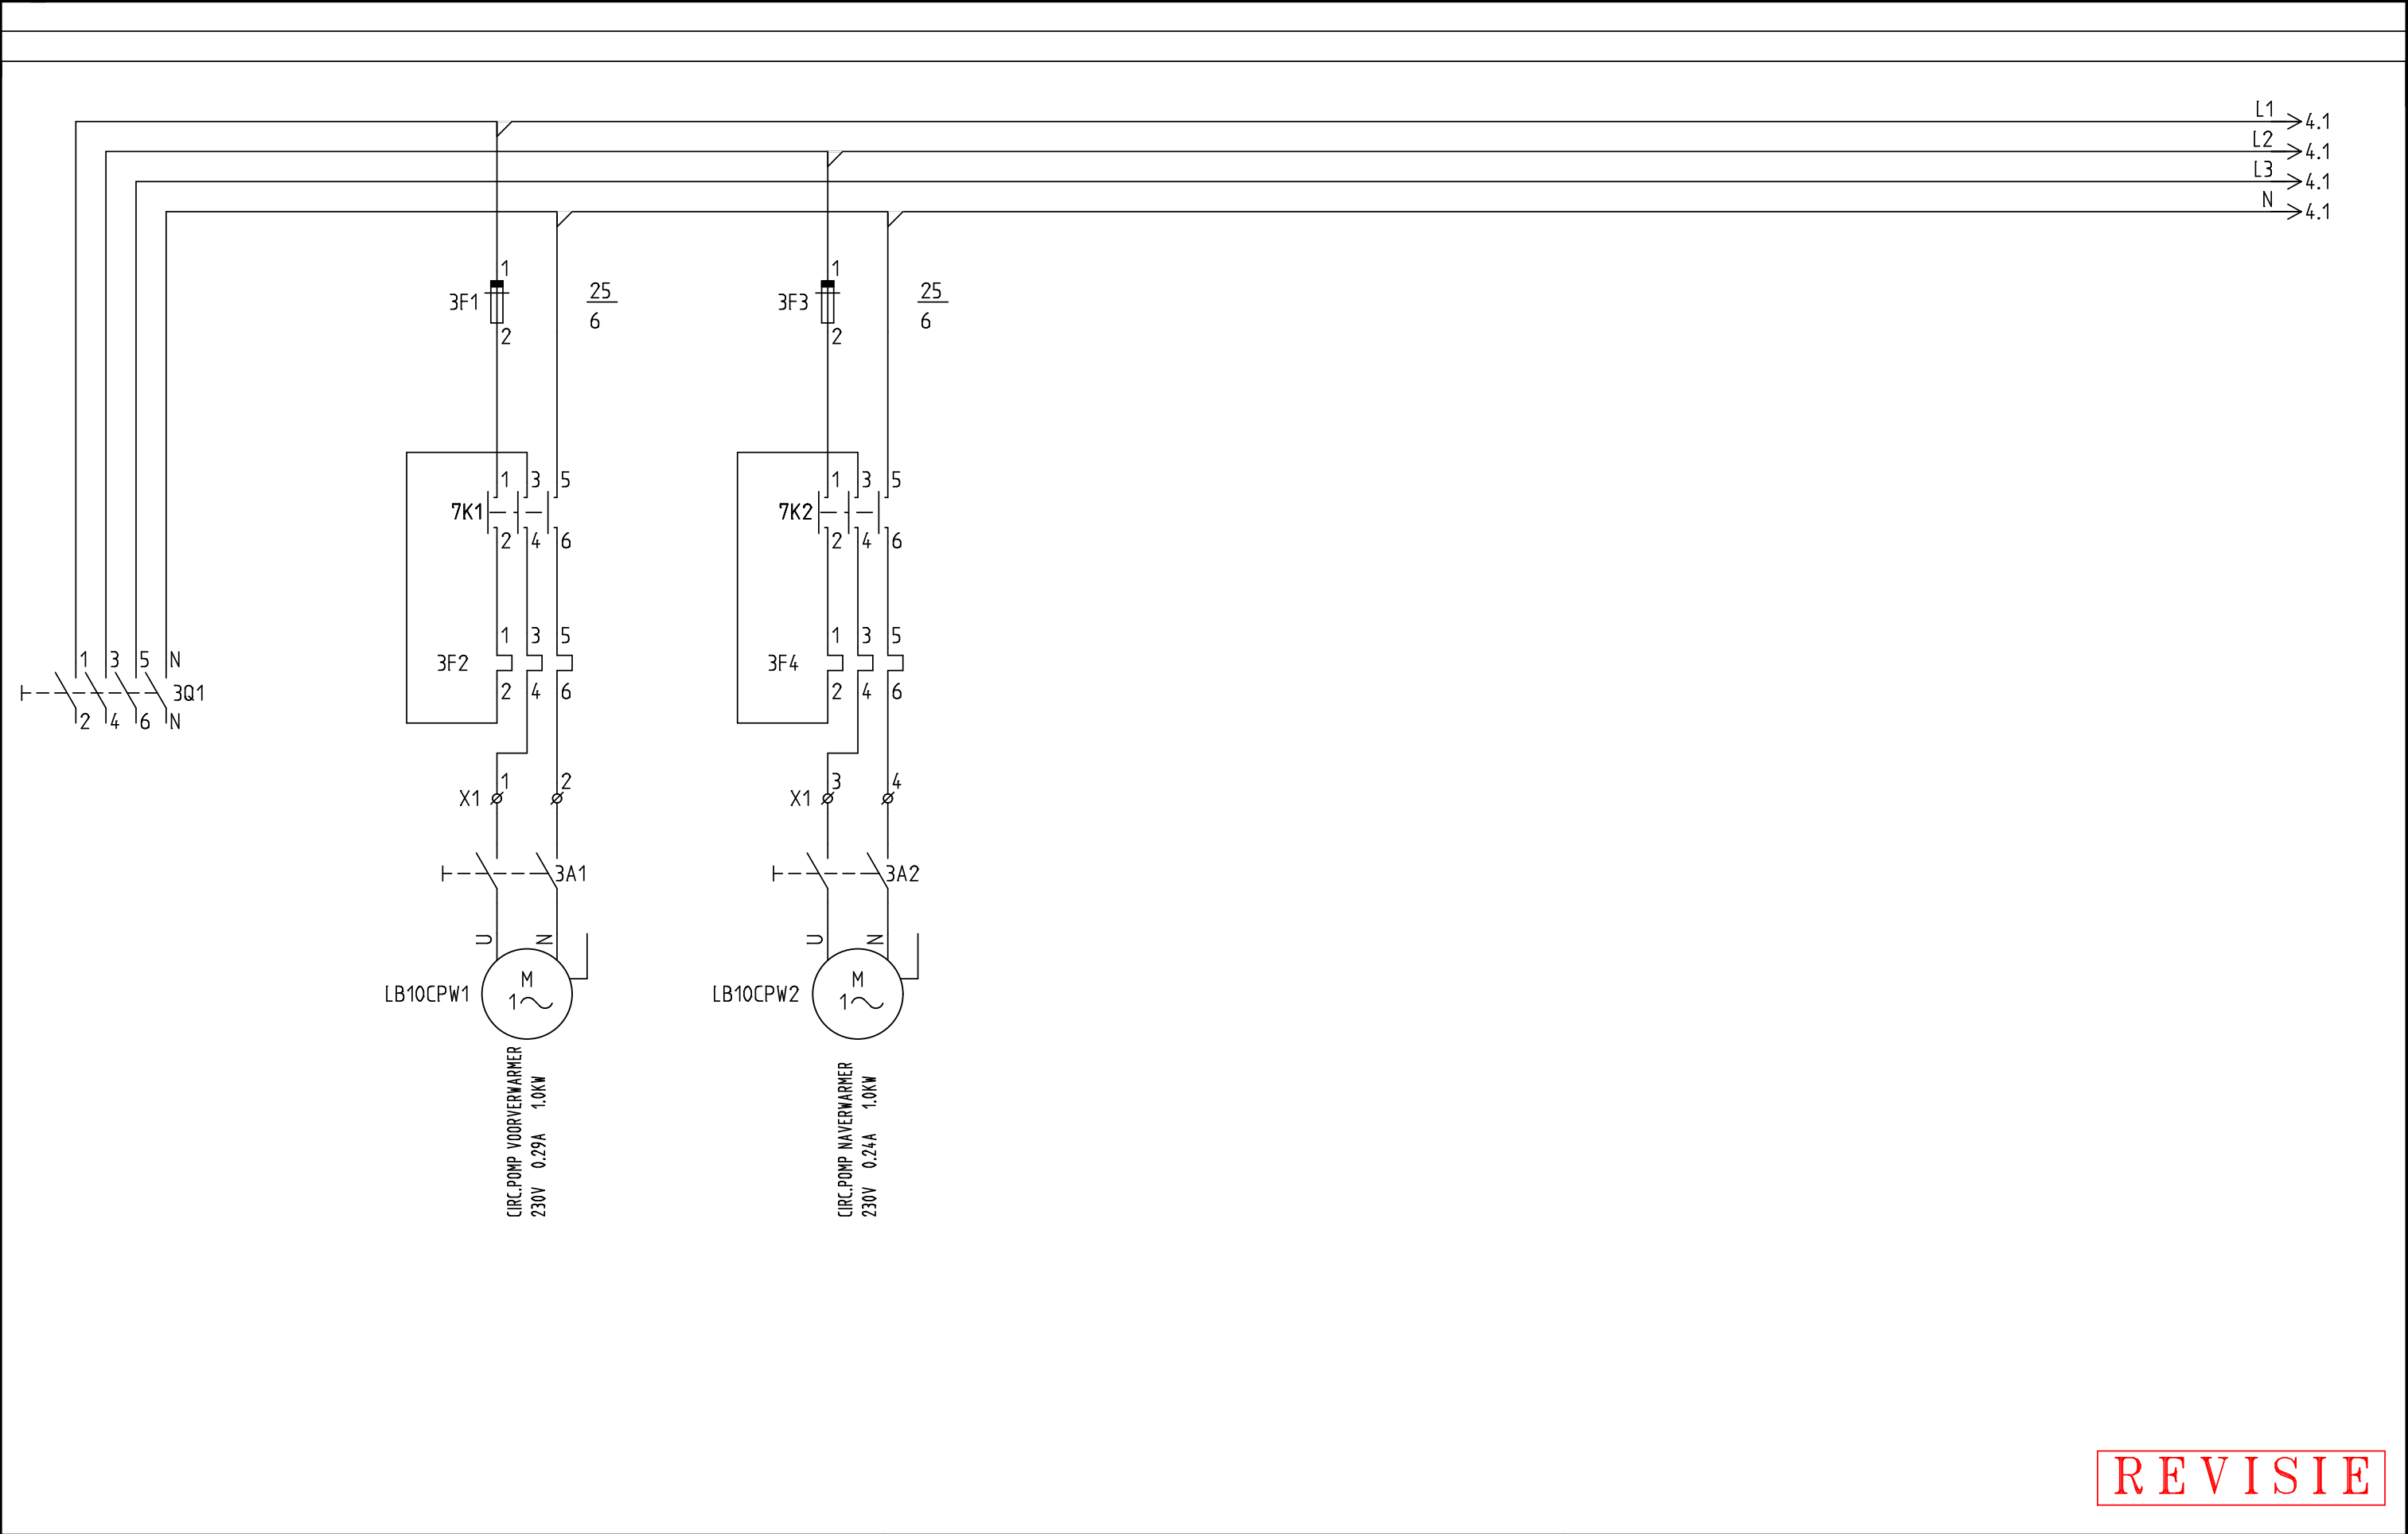


REVISIE

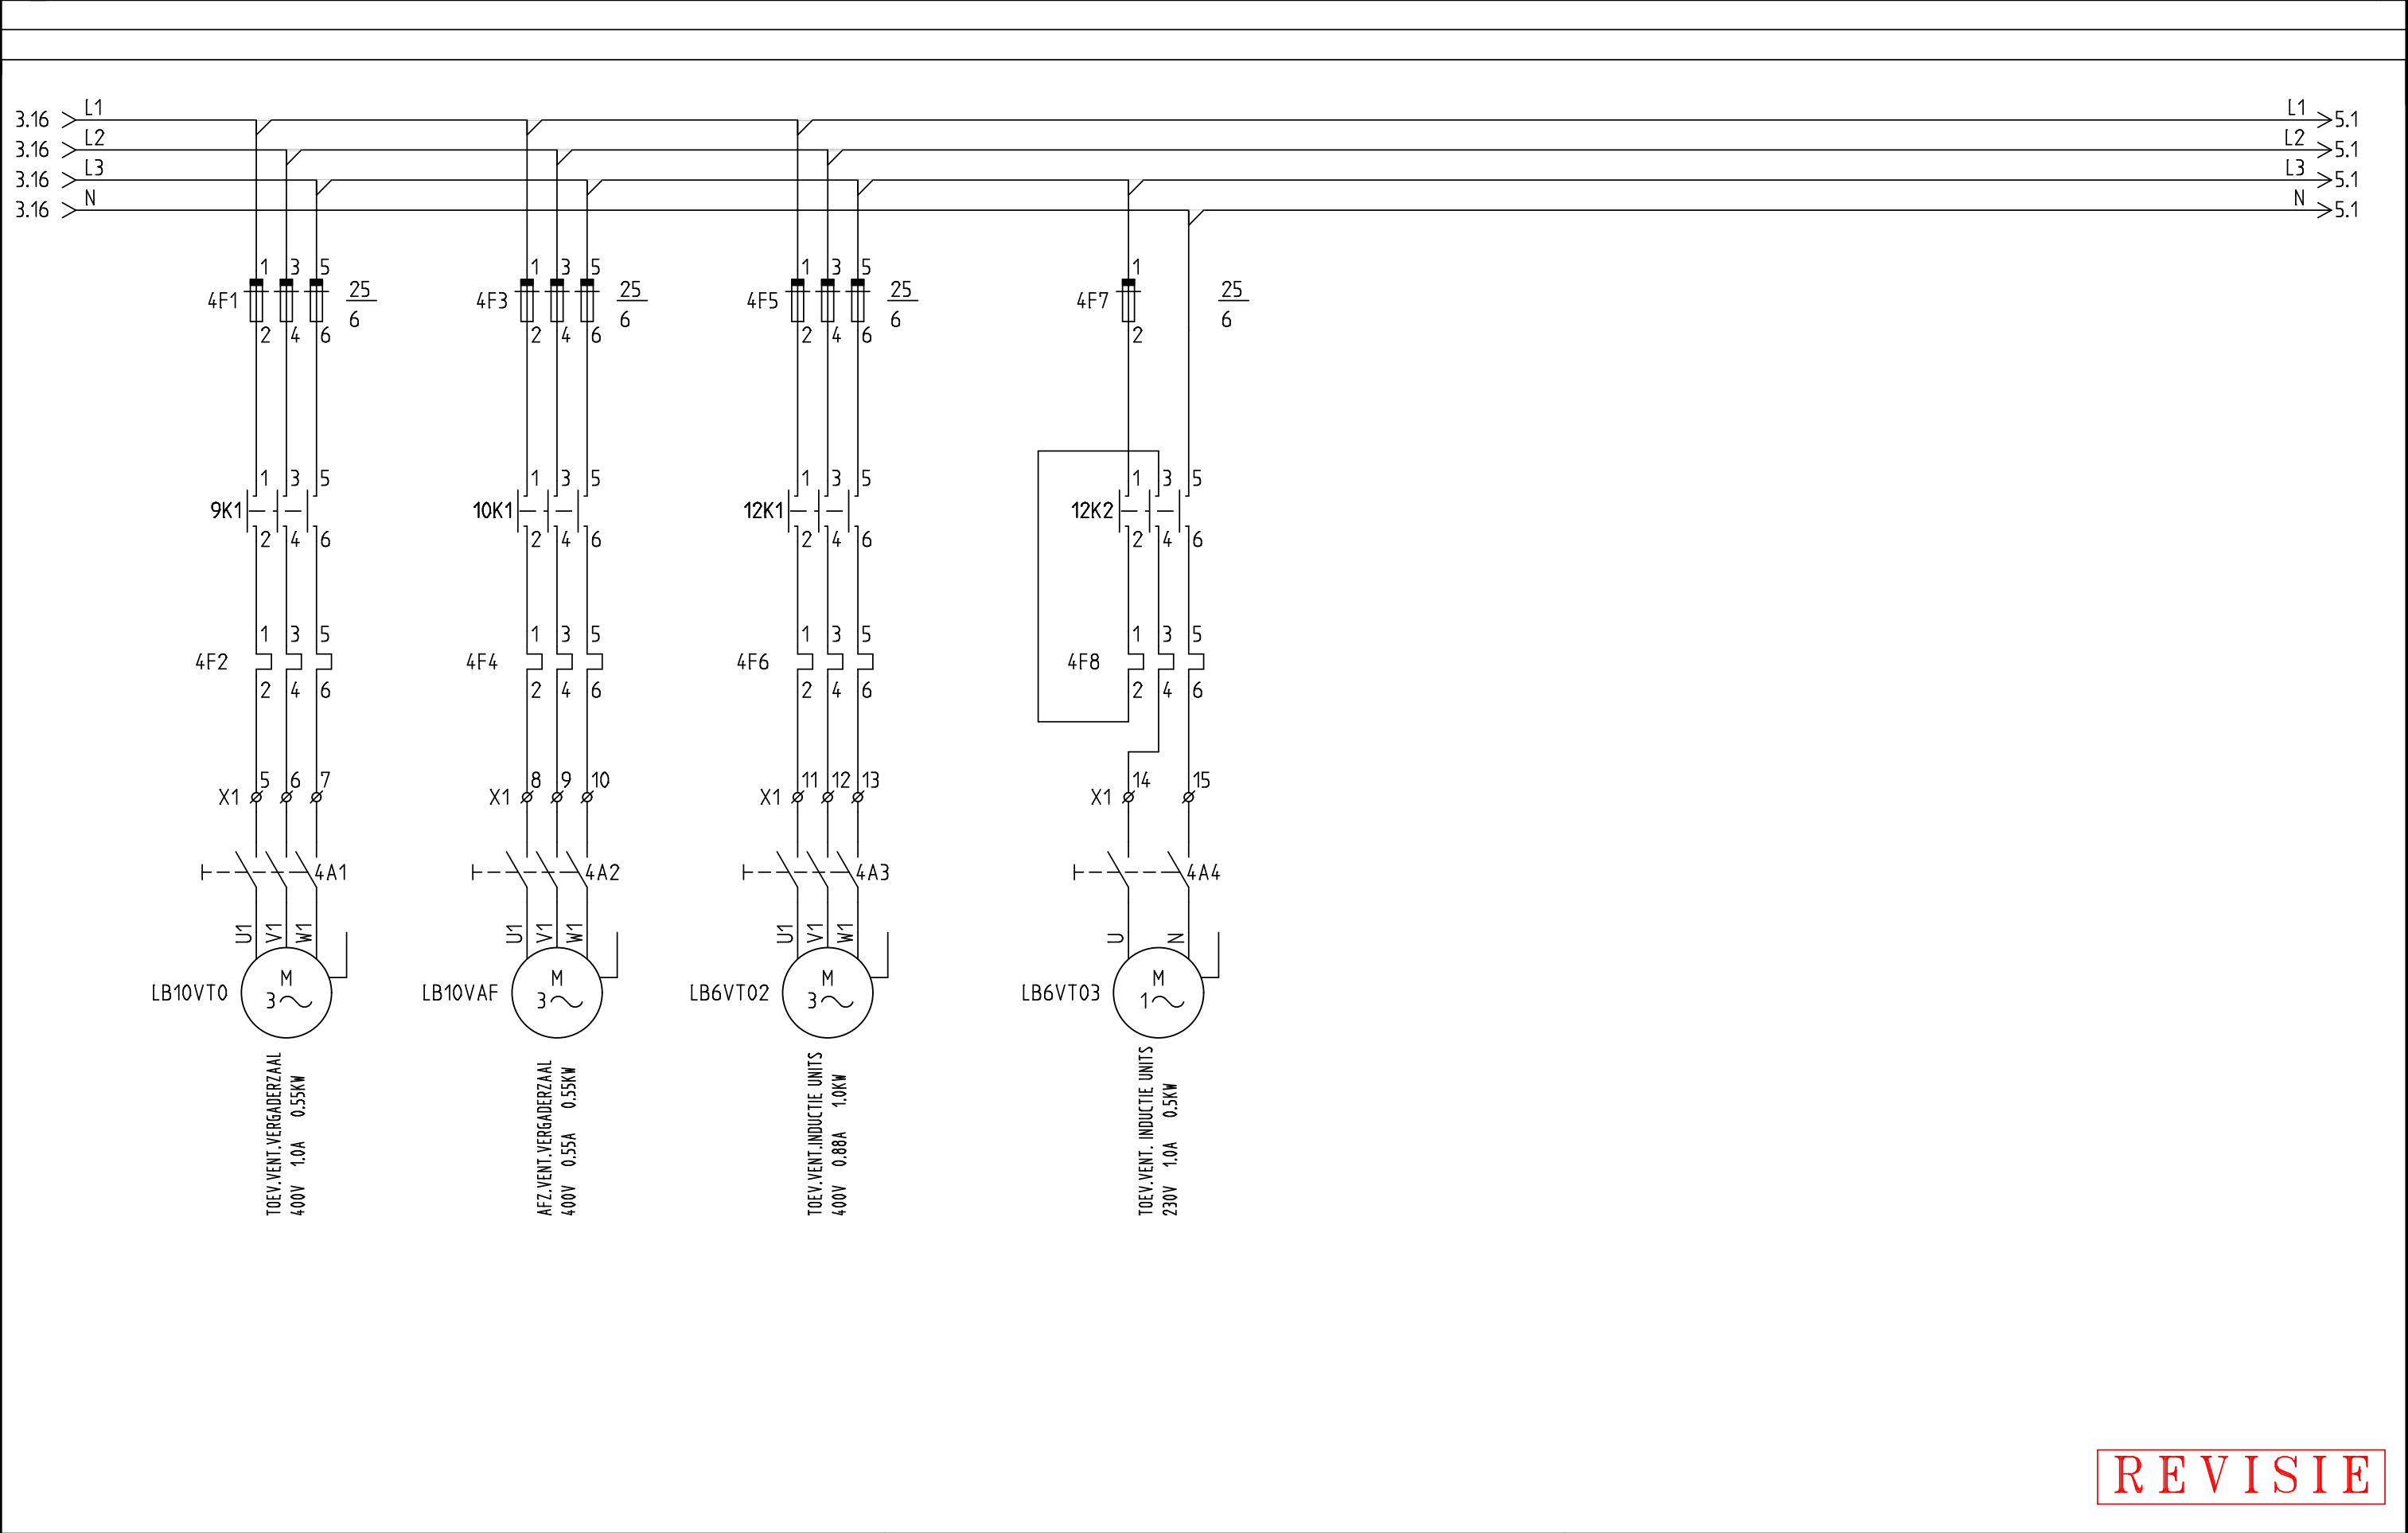


REVISIE

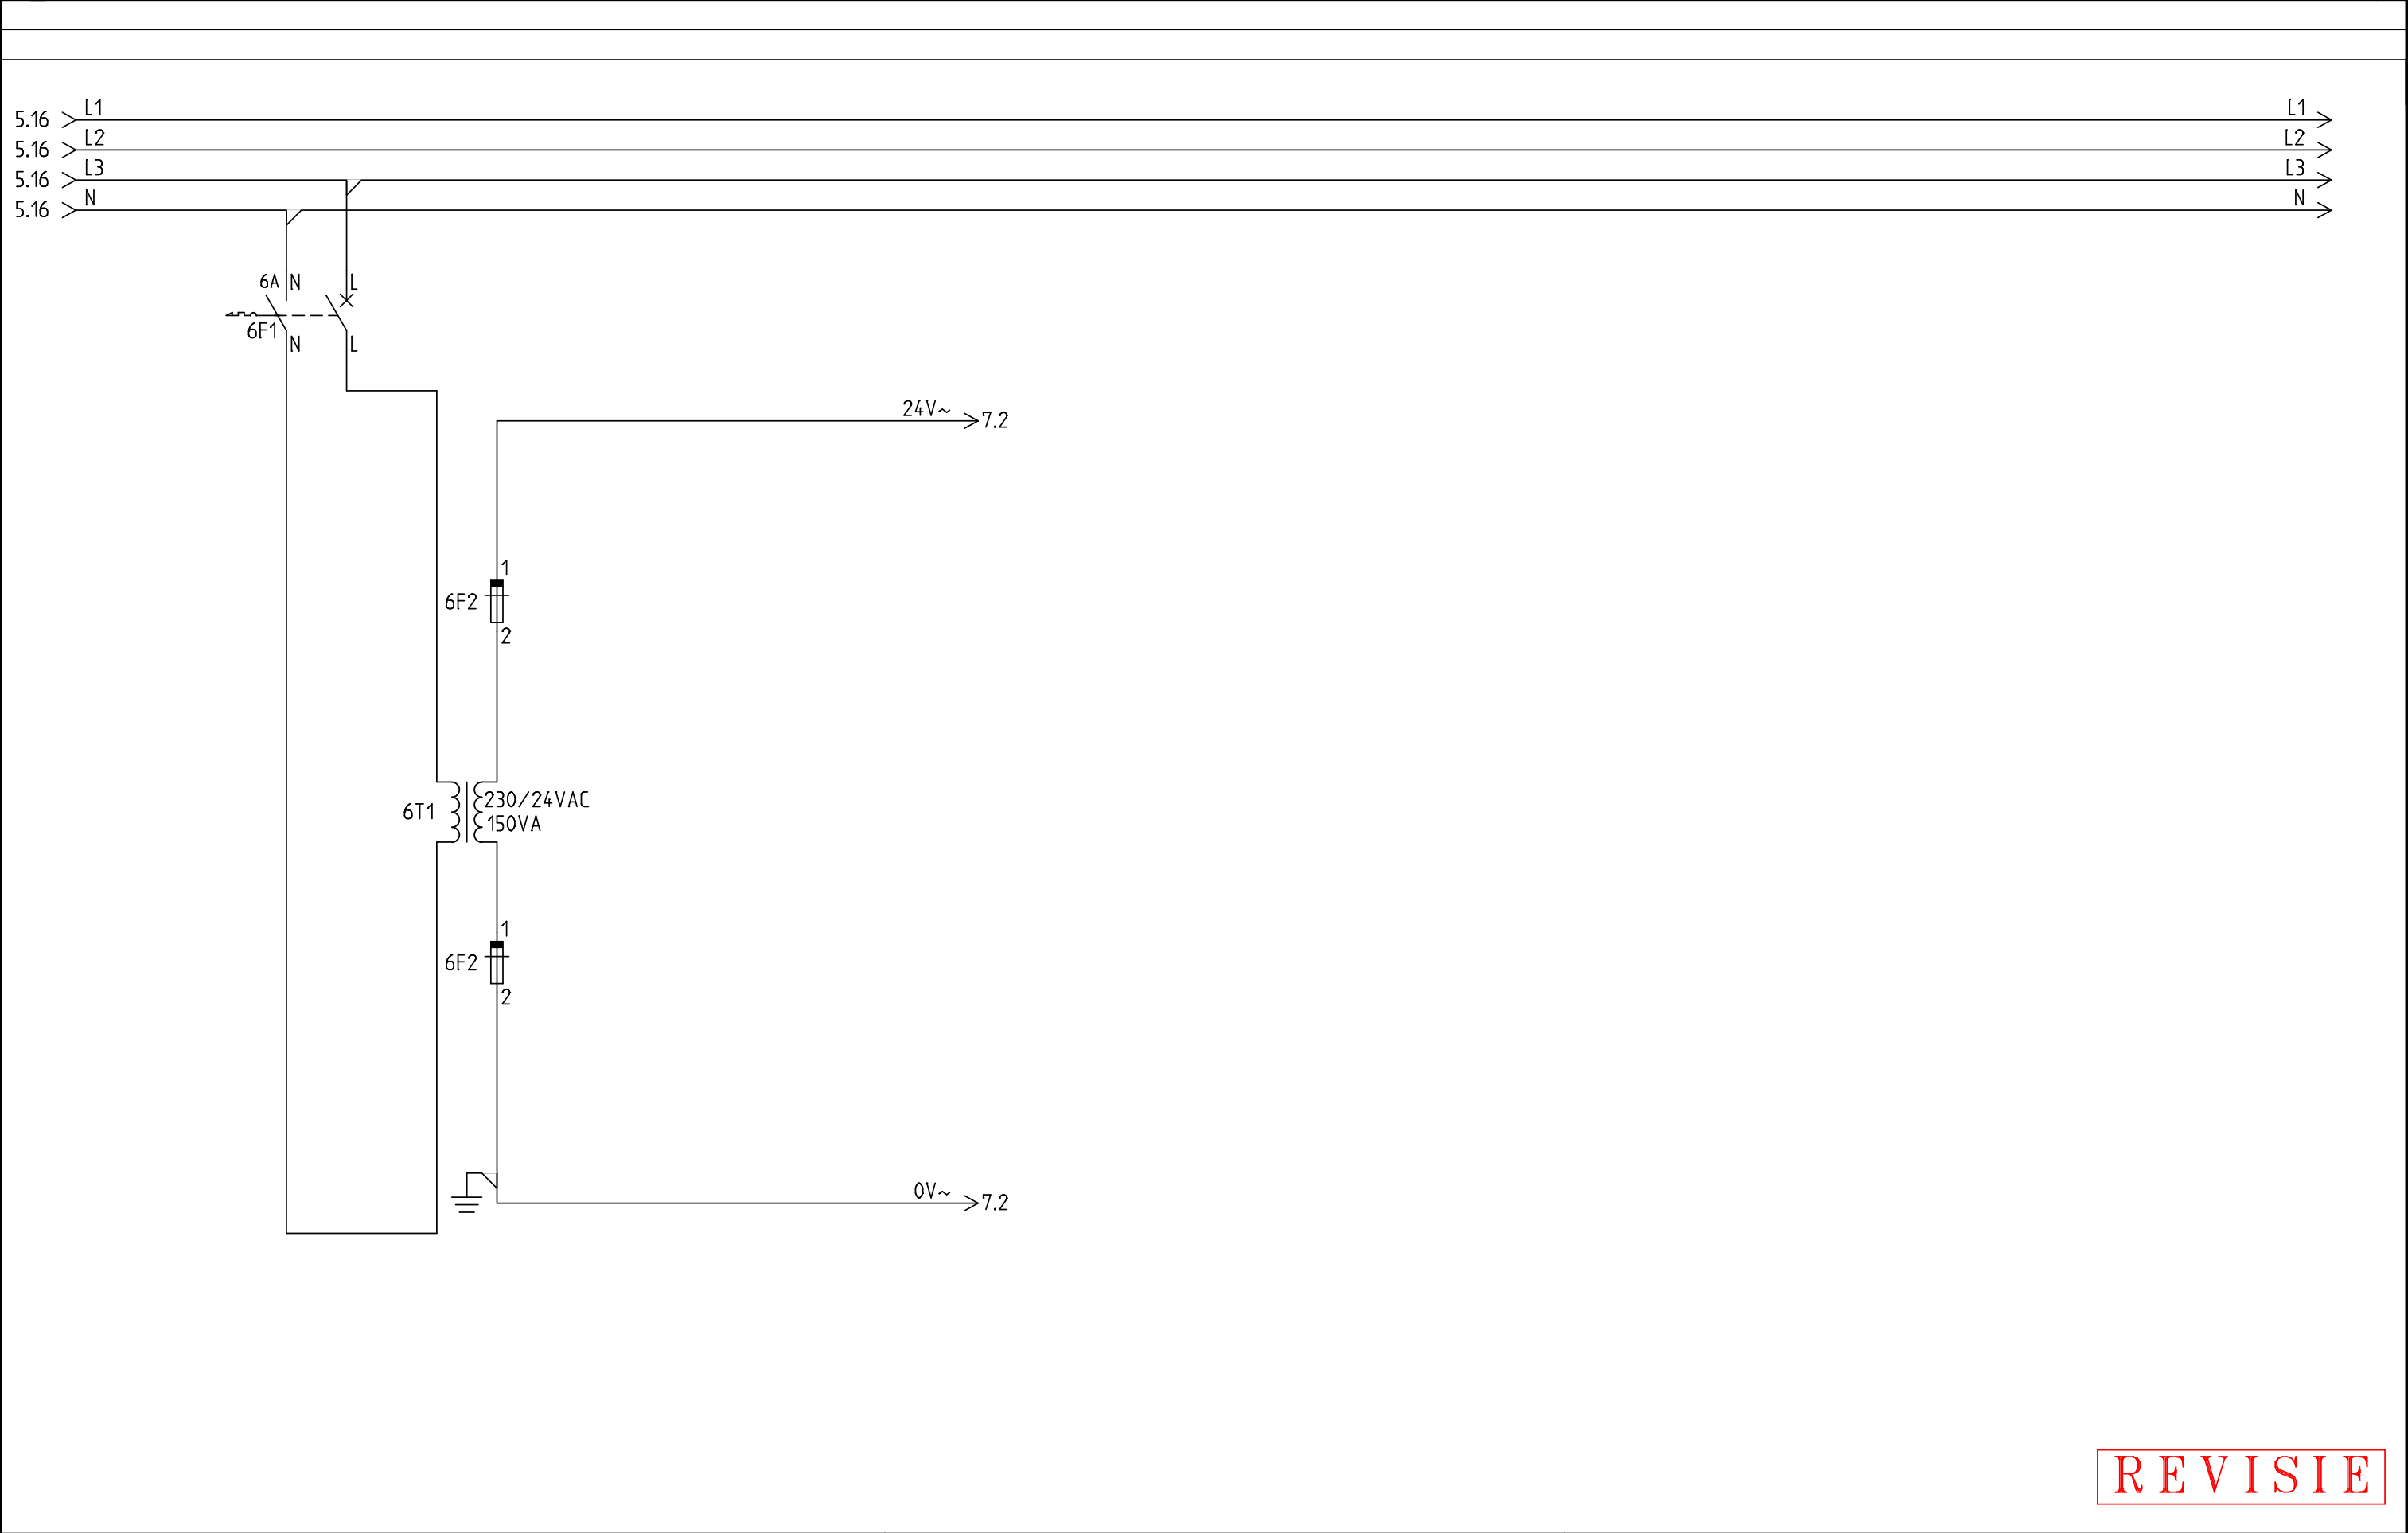

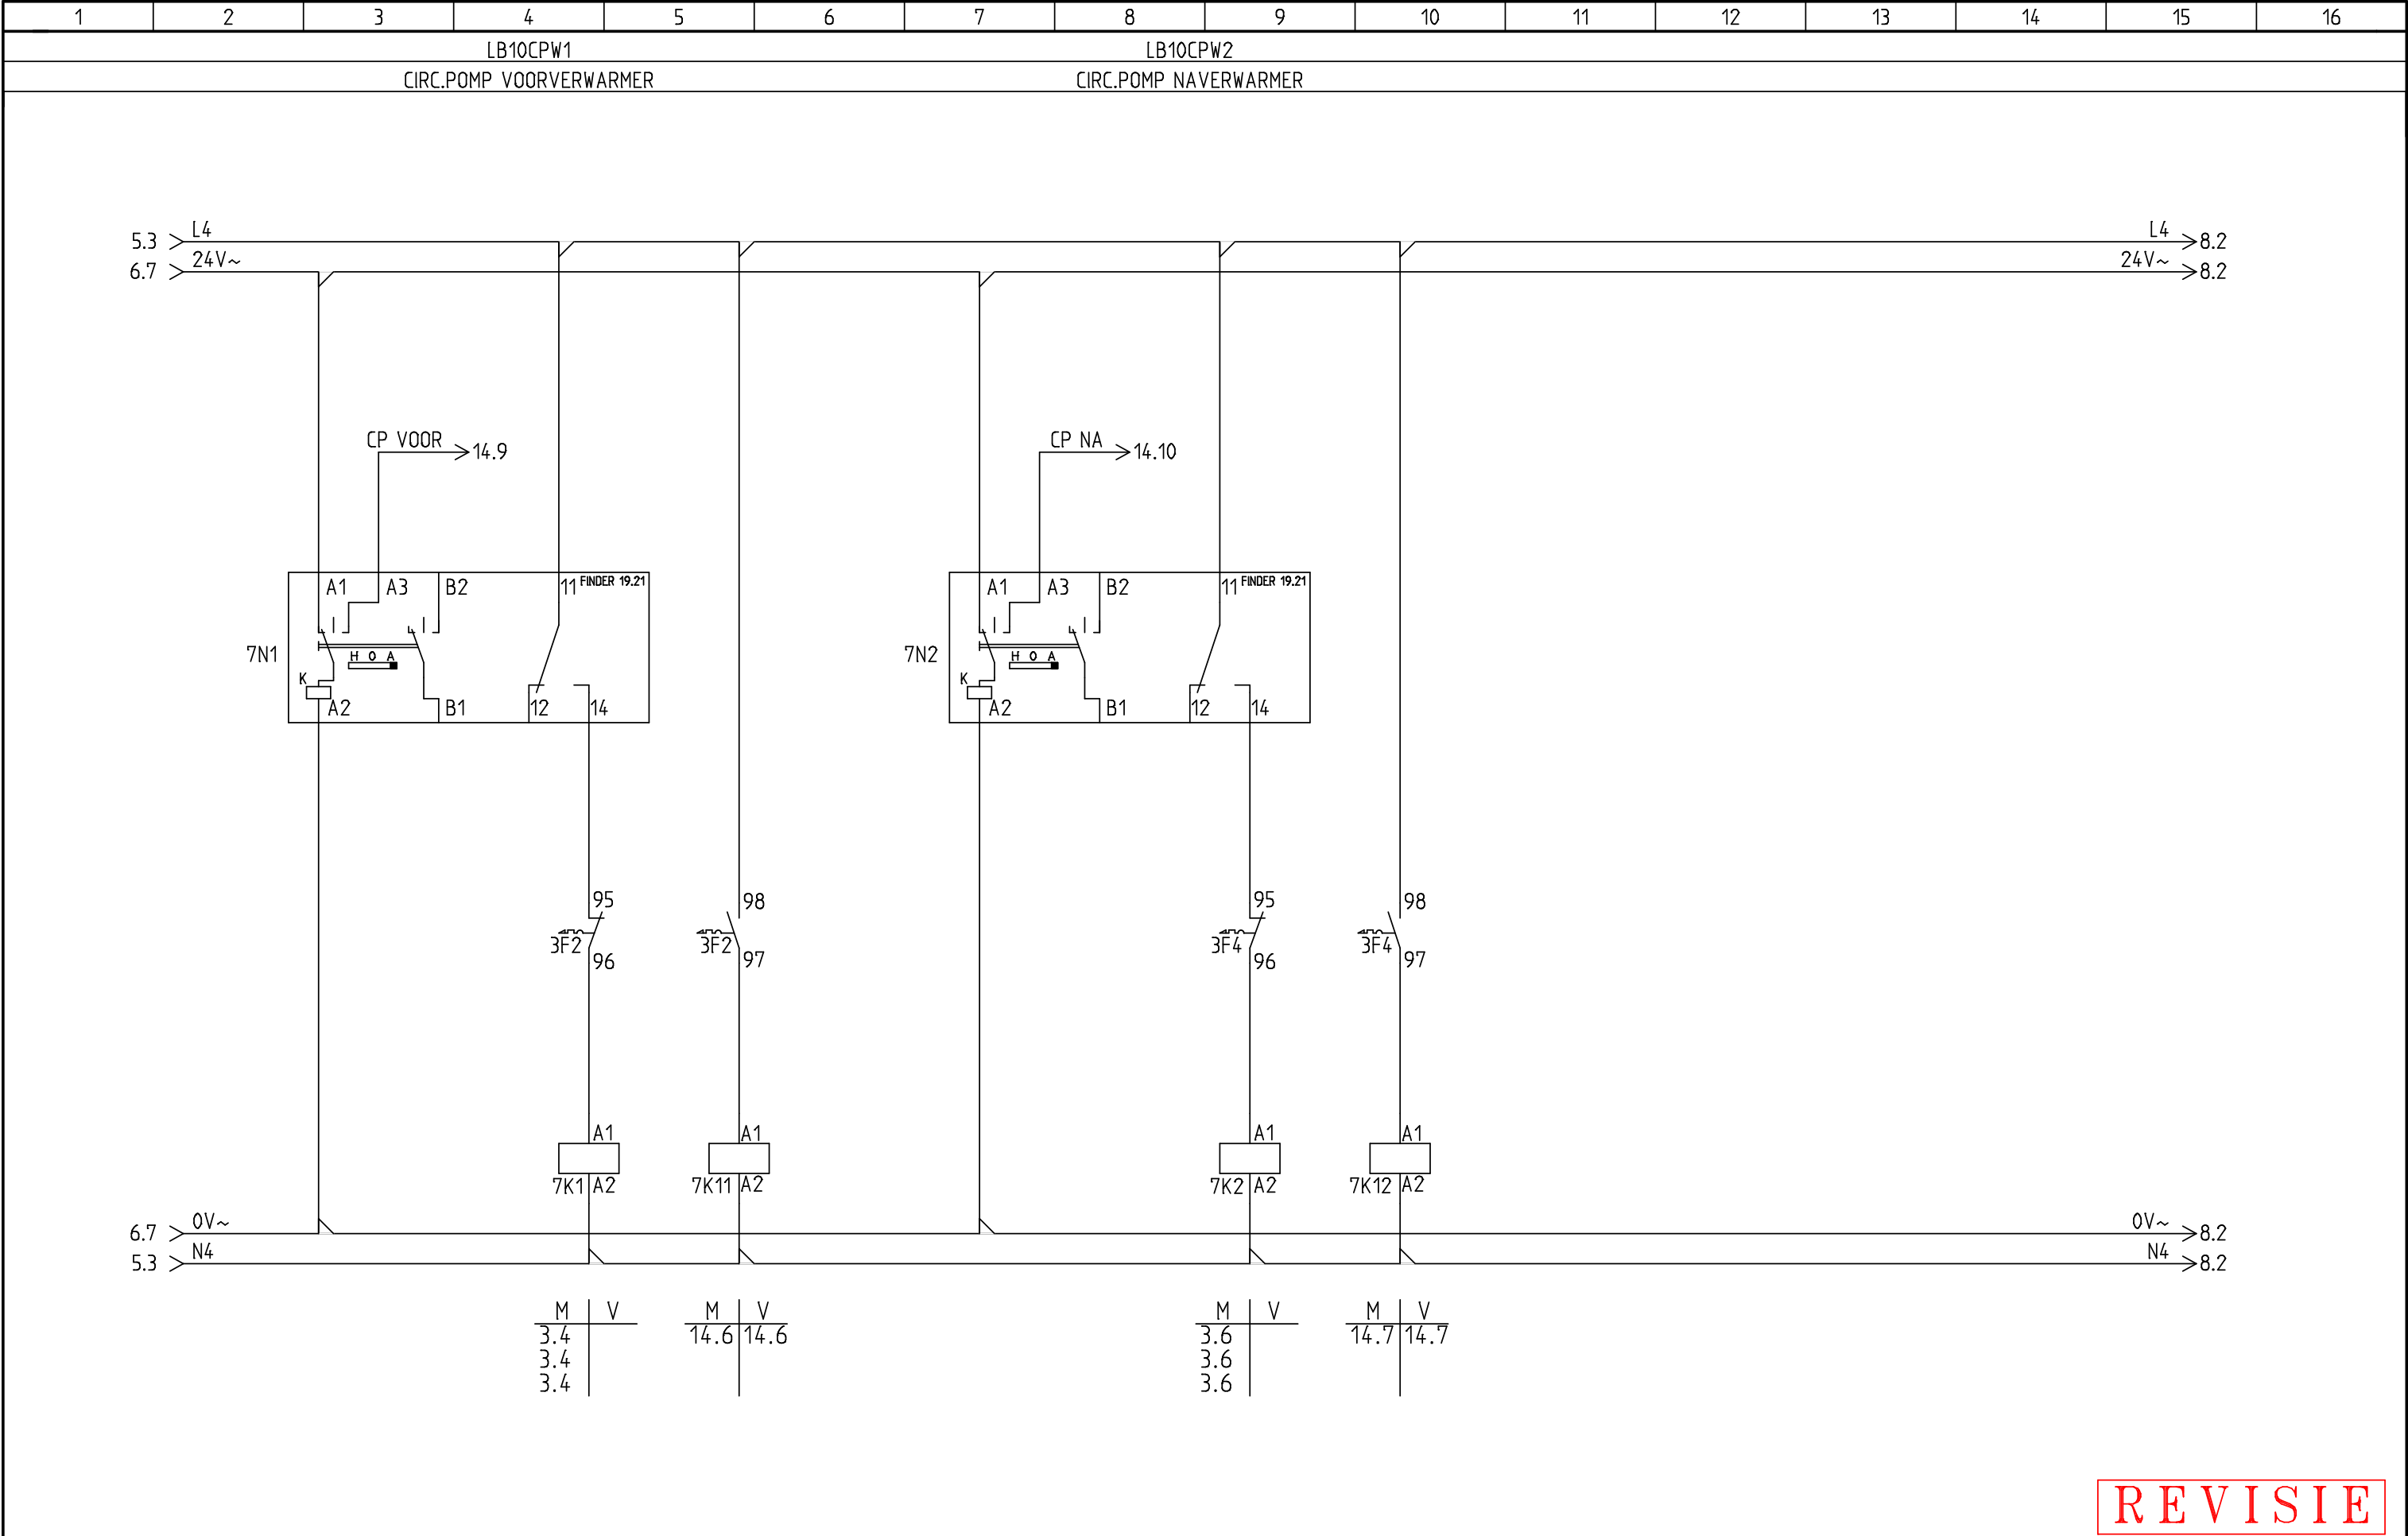


REVISIE

1	2	3	4	5	6	7	8	9	10	11	12	13	14	15	16
7.15 > L4 7.15 > 24V~ L4 > 9.2 24V~ > 9.2															
7.15 > 0V~ 7.15 > N4 0V~ > 9.2 N4 > 9.2															

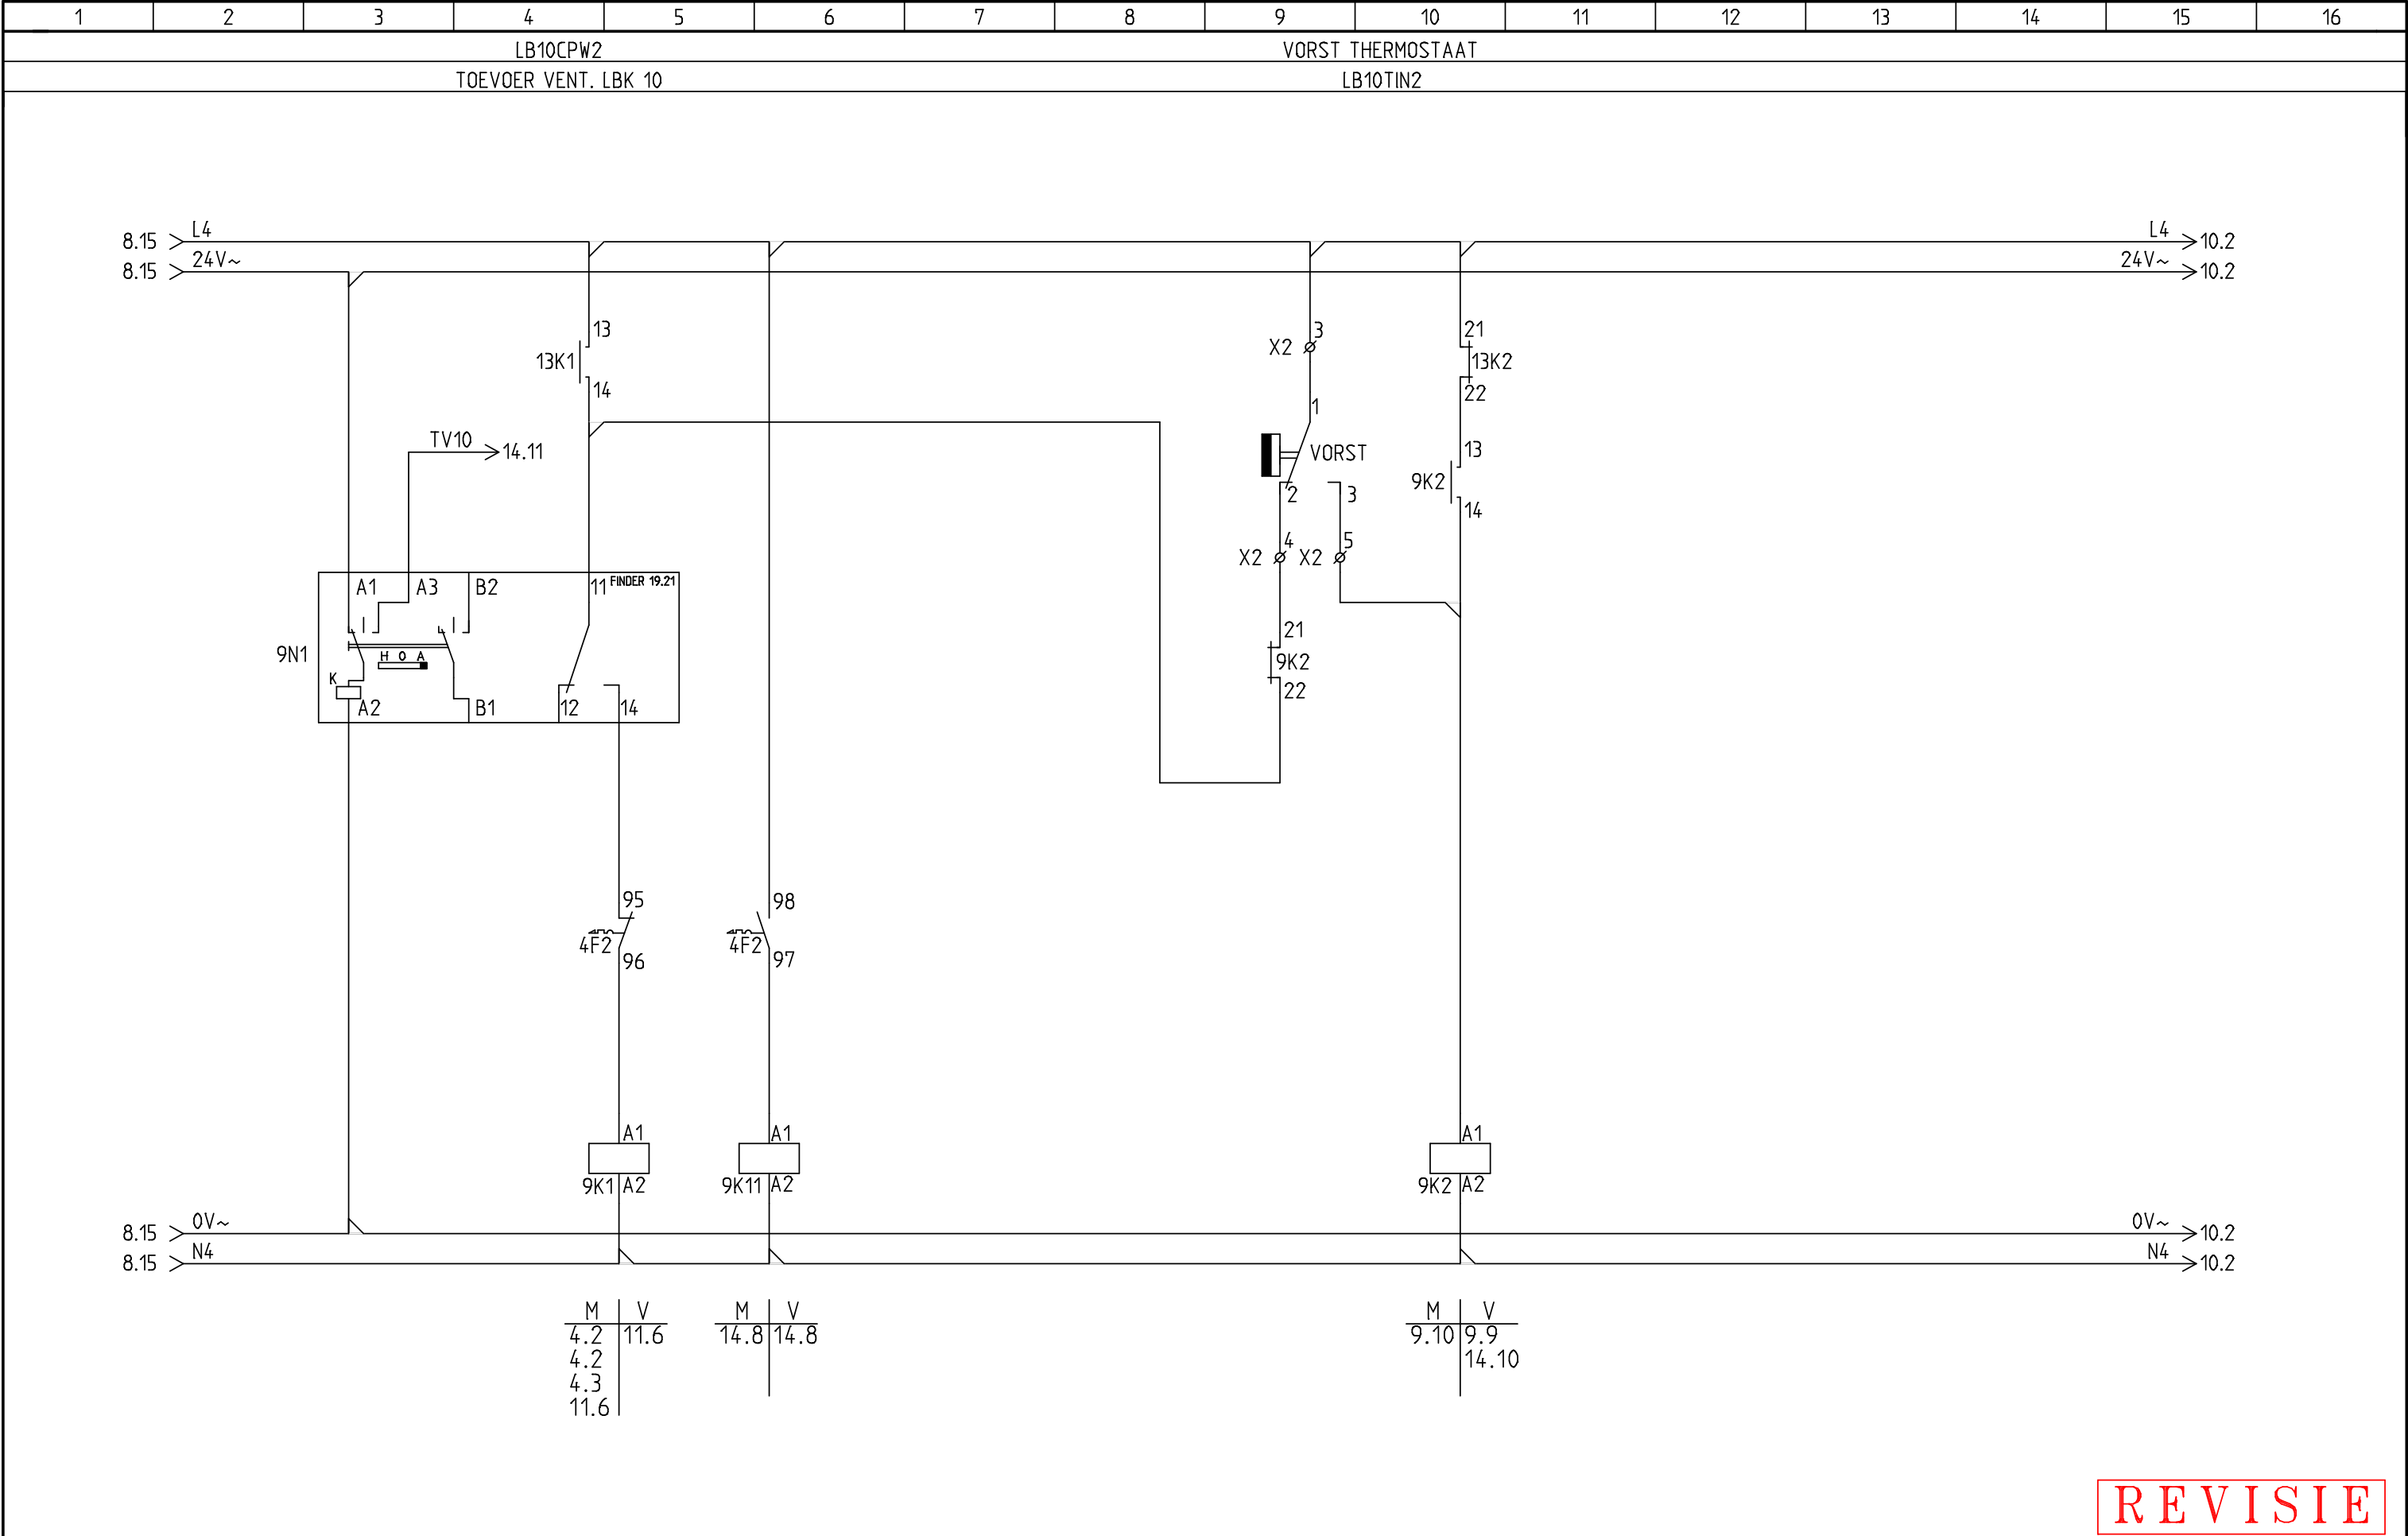


REVISIE

Datum: 13-4-2015	BESTEMMING: LANGE VIJVERBERG DEN-HAAG	ASE TECHNISCH INSTALLATIE BURO BV ZEEMANSTRAAT 23 2991 XR, BARENDRECHT POSTBUS 337 2980 AH, RIDDERKERK TEL : 010 4112238 FAX : 010 4119362 E-MAIL : INFO@ASEBV.NL WWW.ASEBV.NL	BLADTITEL: BESTURING TOEV.VENT. LB10 OPDRACHTGEVER: SCHREUDER-RUITENBEEK	ONDERWERP: VERWARMINGSREGELING EXTRA OMSCHRIJVING: REGELKAST : RK7	TEK.NR: 15-028-7	
GETEKEND: FERRY					Blad:	Van :
Revisie datum: 14-7-2015					9	18

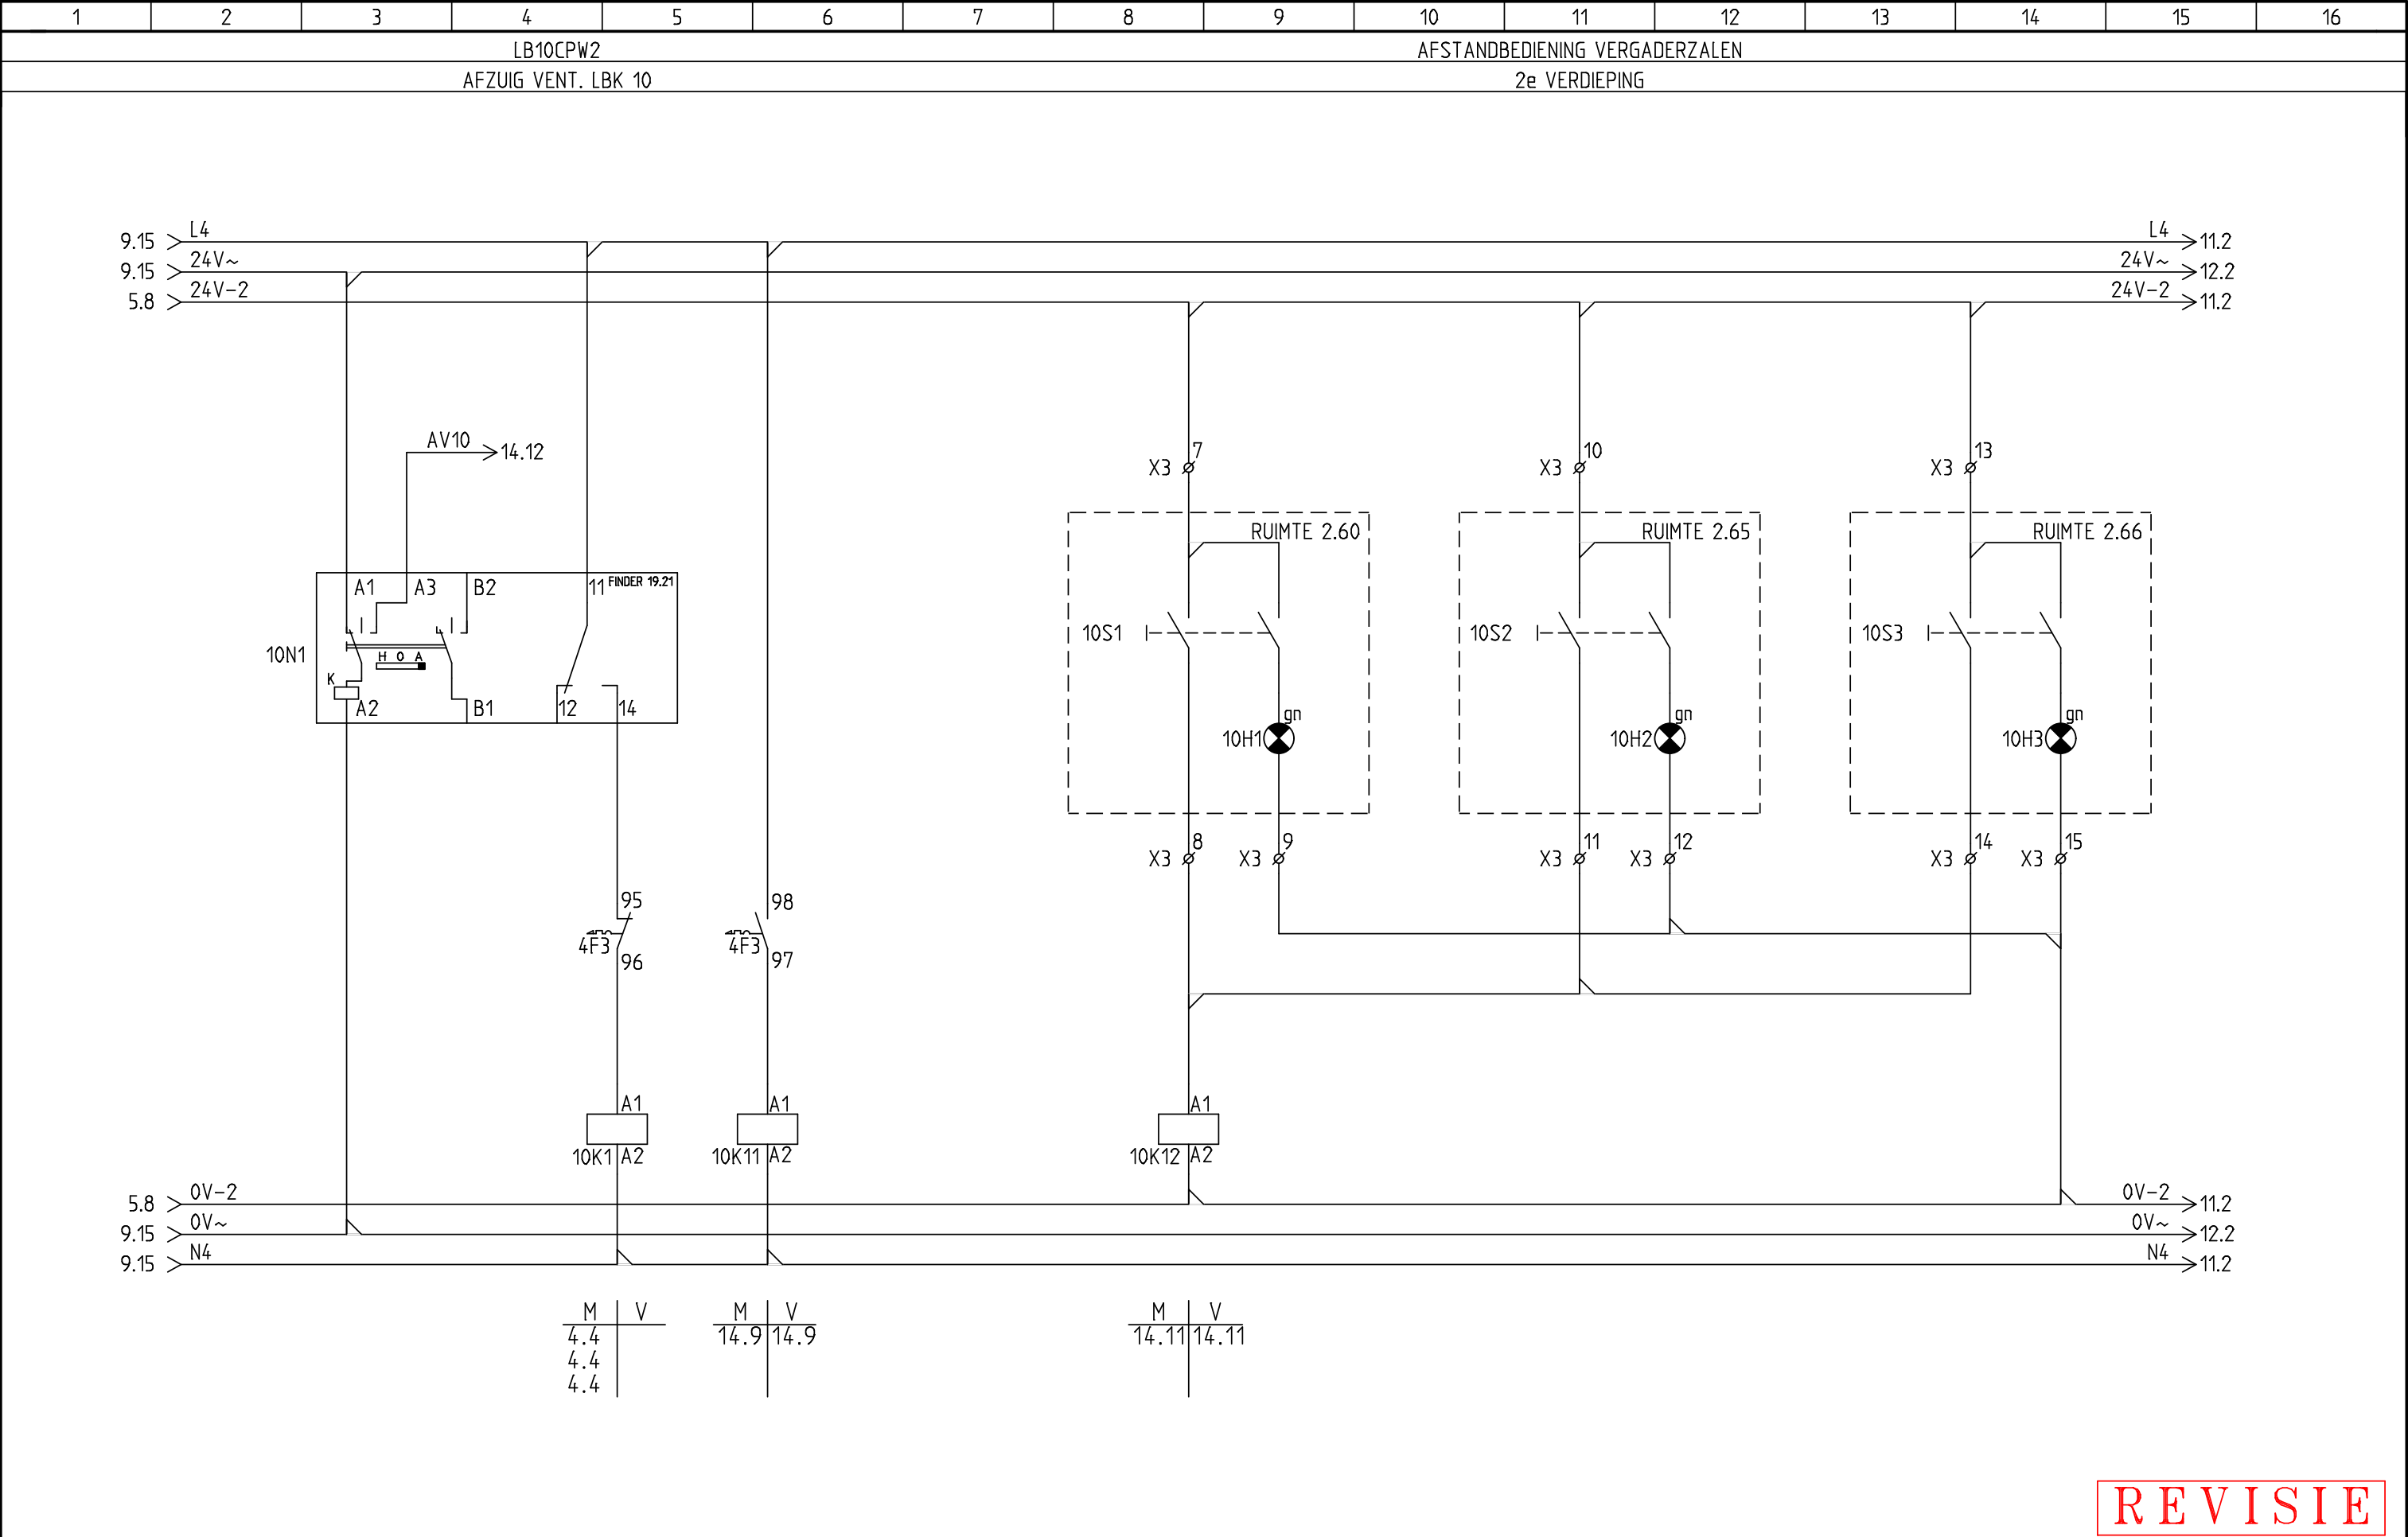


REVISIE

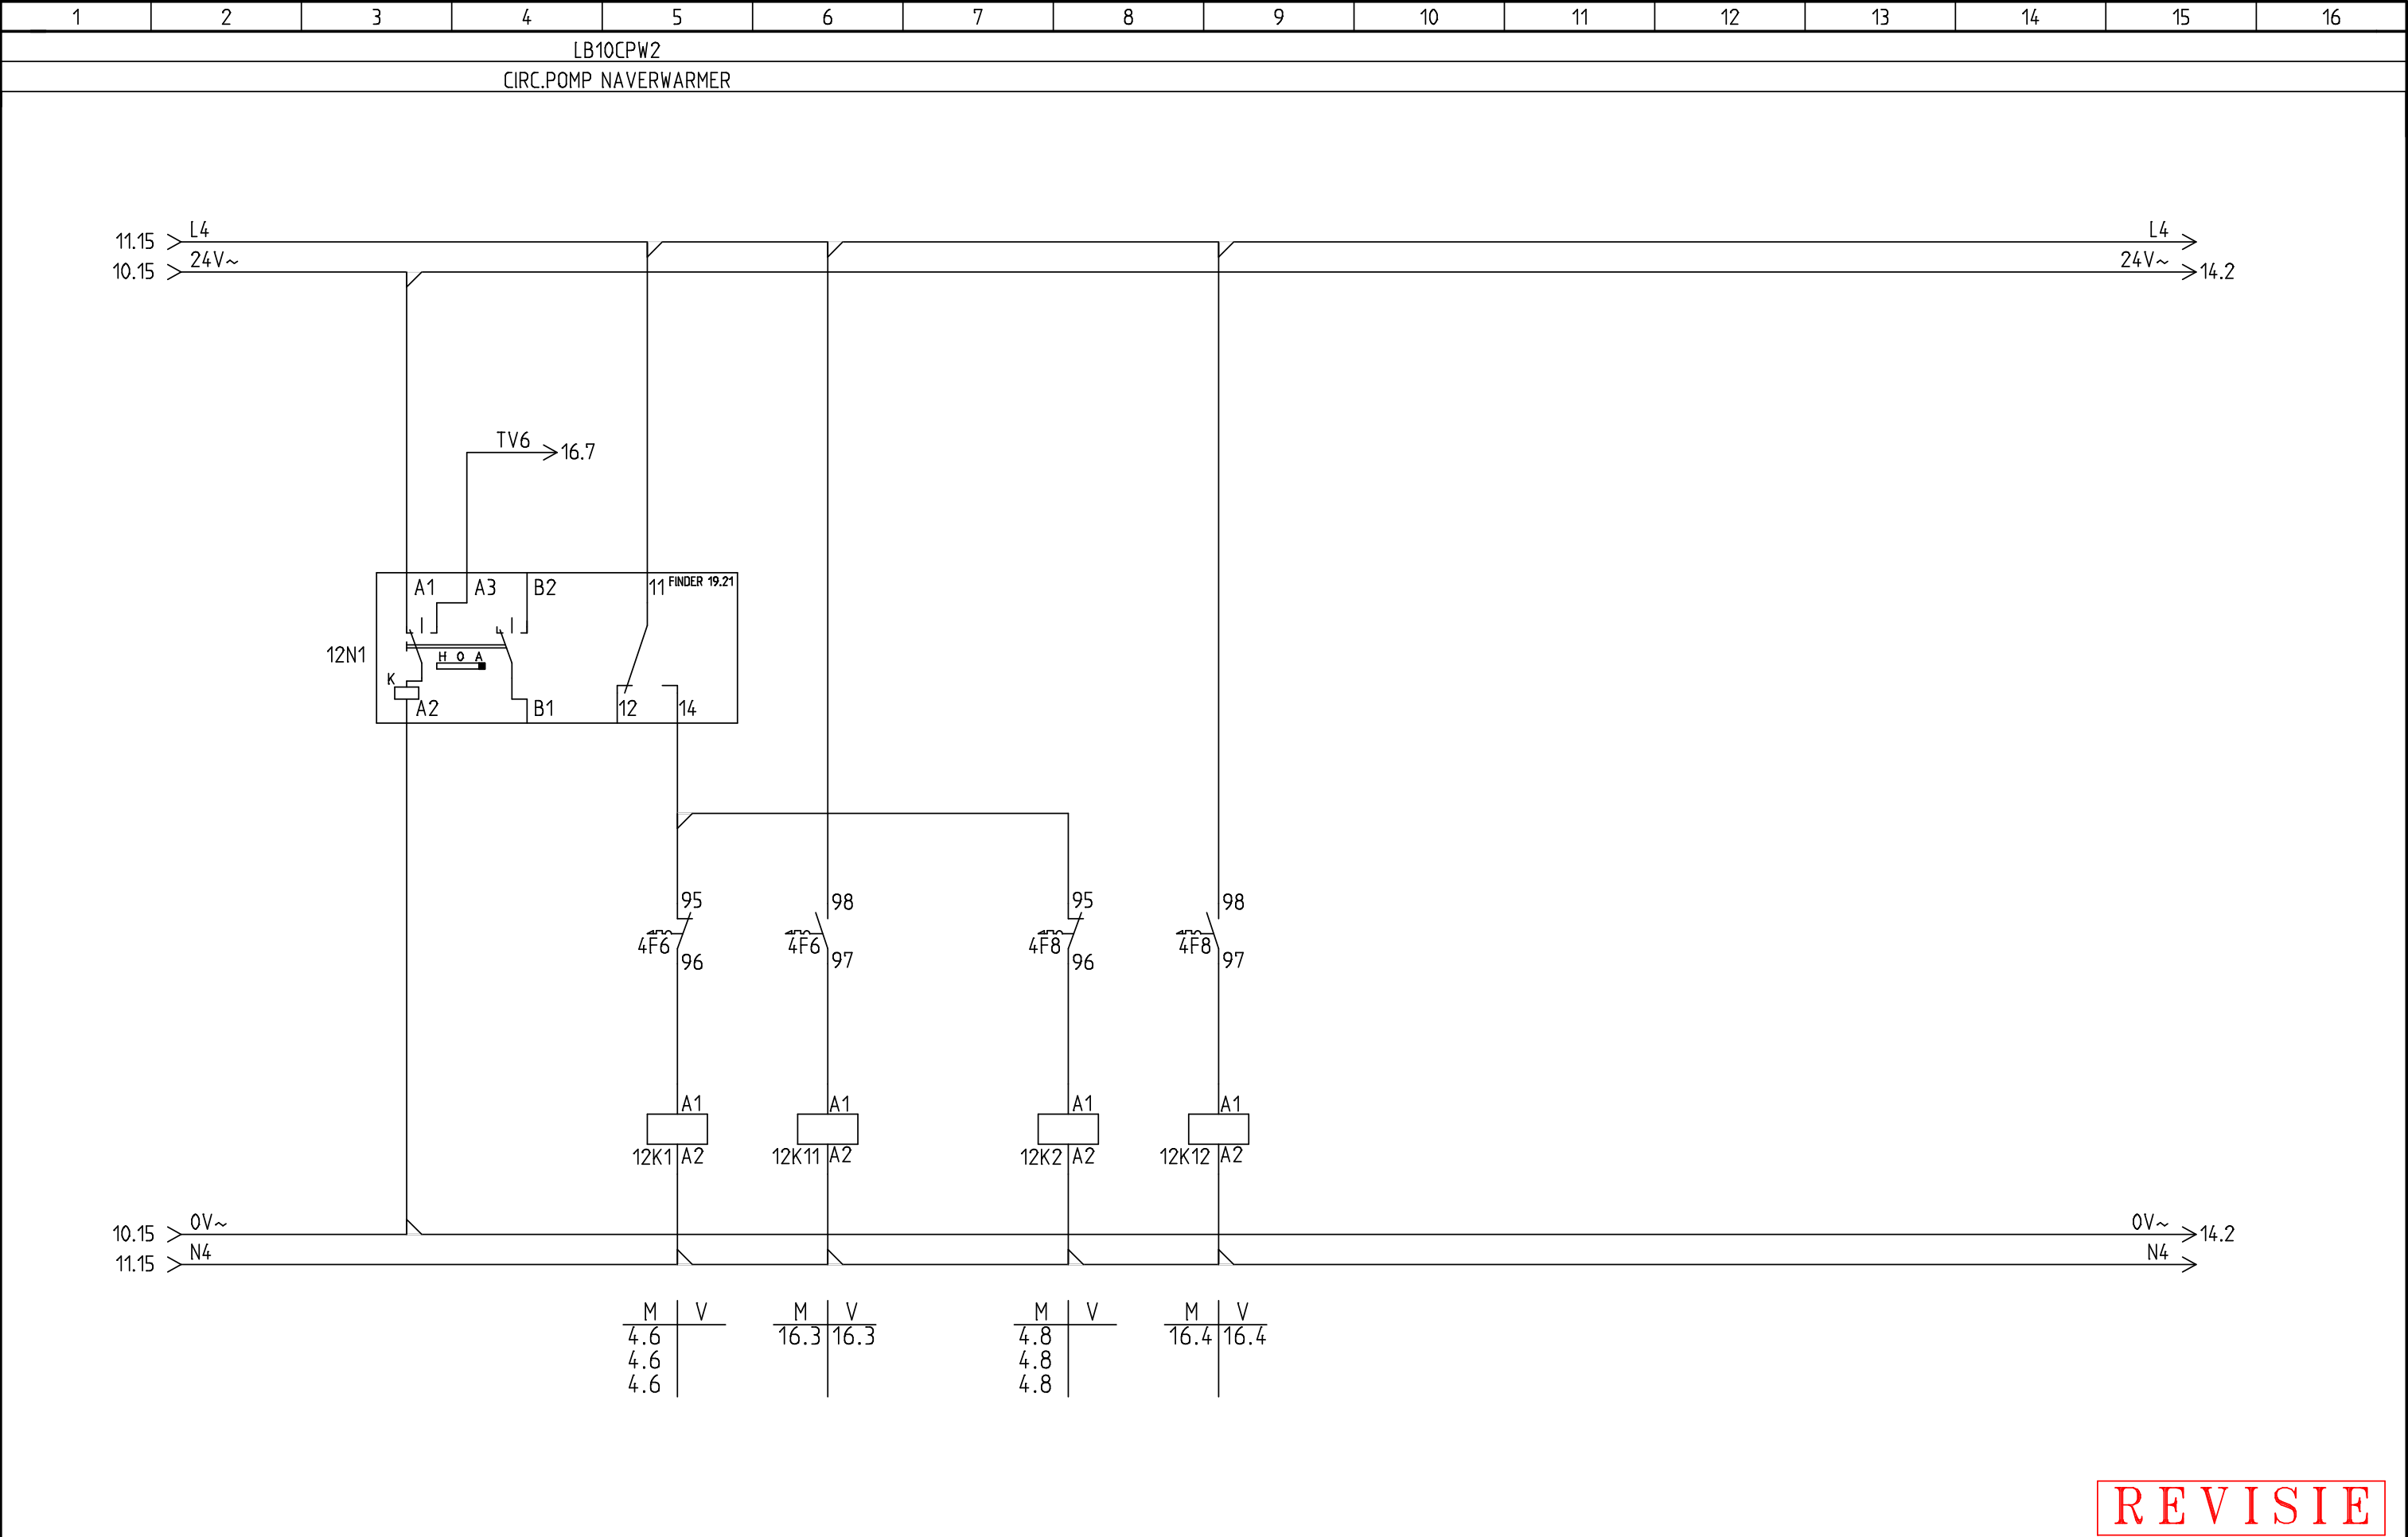


REVISIE

Datum: 13-4-2015	BESTEMMING: LANGE VIJVERBERG DEN-HAAG	ASE TECHNISCH INSTALLATIE BURO BV ZEEMANSTRAAT 23 2991 XR, BARENDRECHT POSTBUS 337 2980 AH, RIDDERKERK TEL : 010 4112238 FAX : 010 4119362 E-MAIL : INFO@ASEBV.NL WWW.ASEBV.NL	BLADTITEL:	ONDERWERP:	TEK.NR:	
GETEKEND: FERRY			TOEV.VENT. INDUCTIE UNITS	VERWARMINGSREGELING	15-028-7	
Revisie datum: 14-7-2015			OPDRACHTGEVER: SCHREUDER-RUITENBEEK	EXTRA OMSCHRIJVING: REGELKAST : RK7	Blad: 12	Van : 18

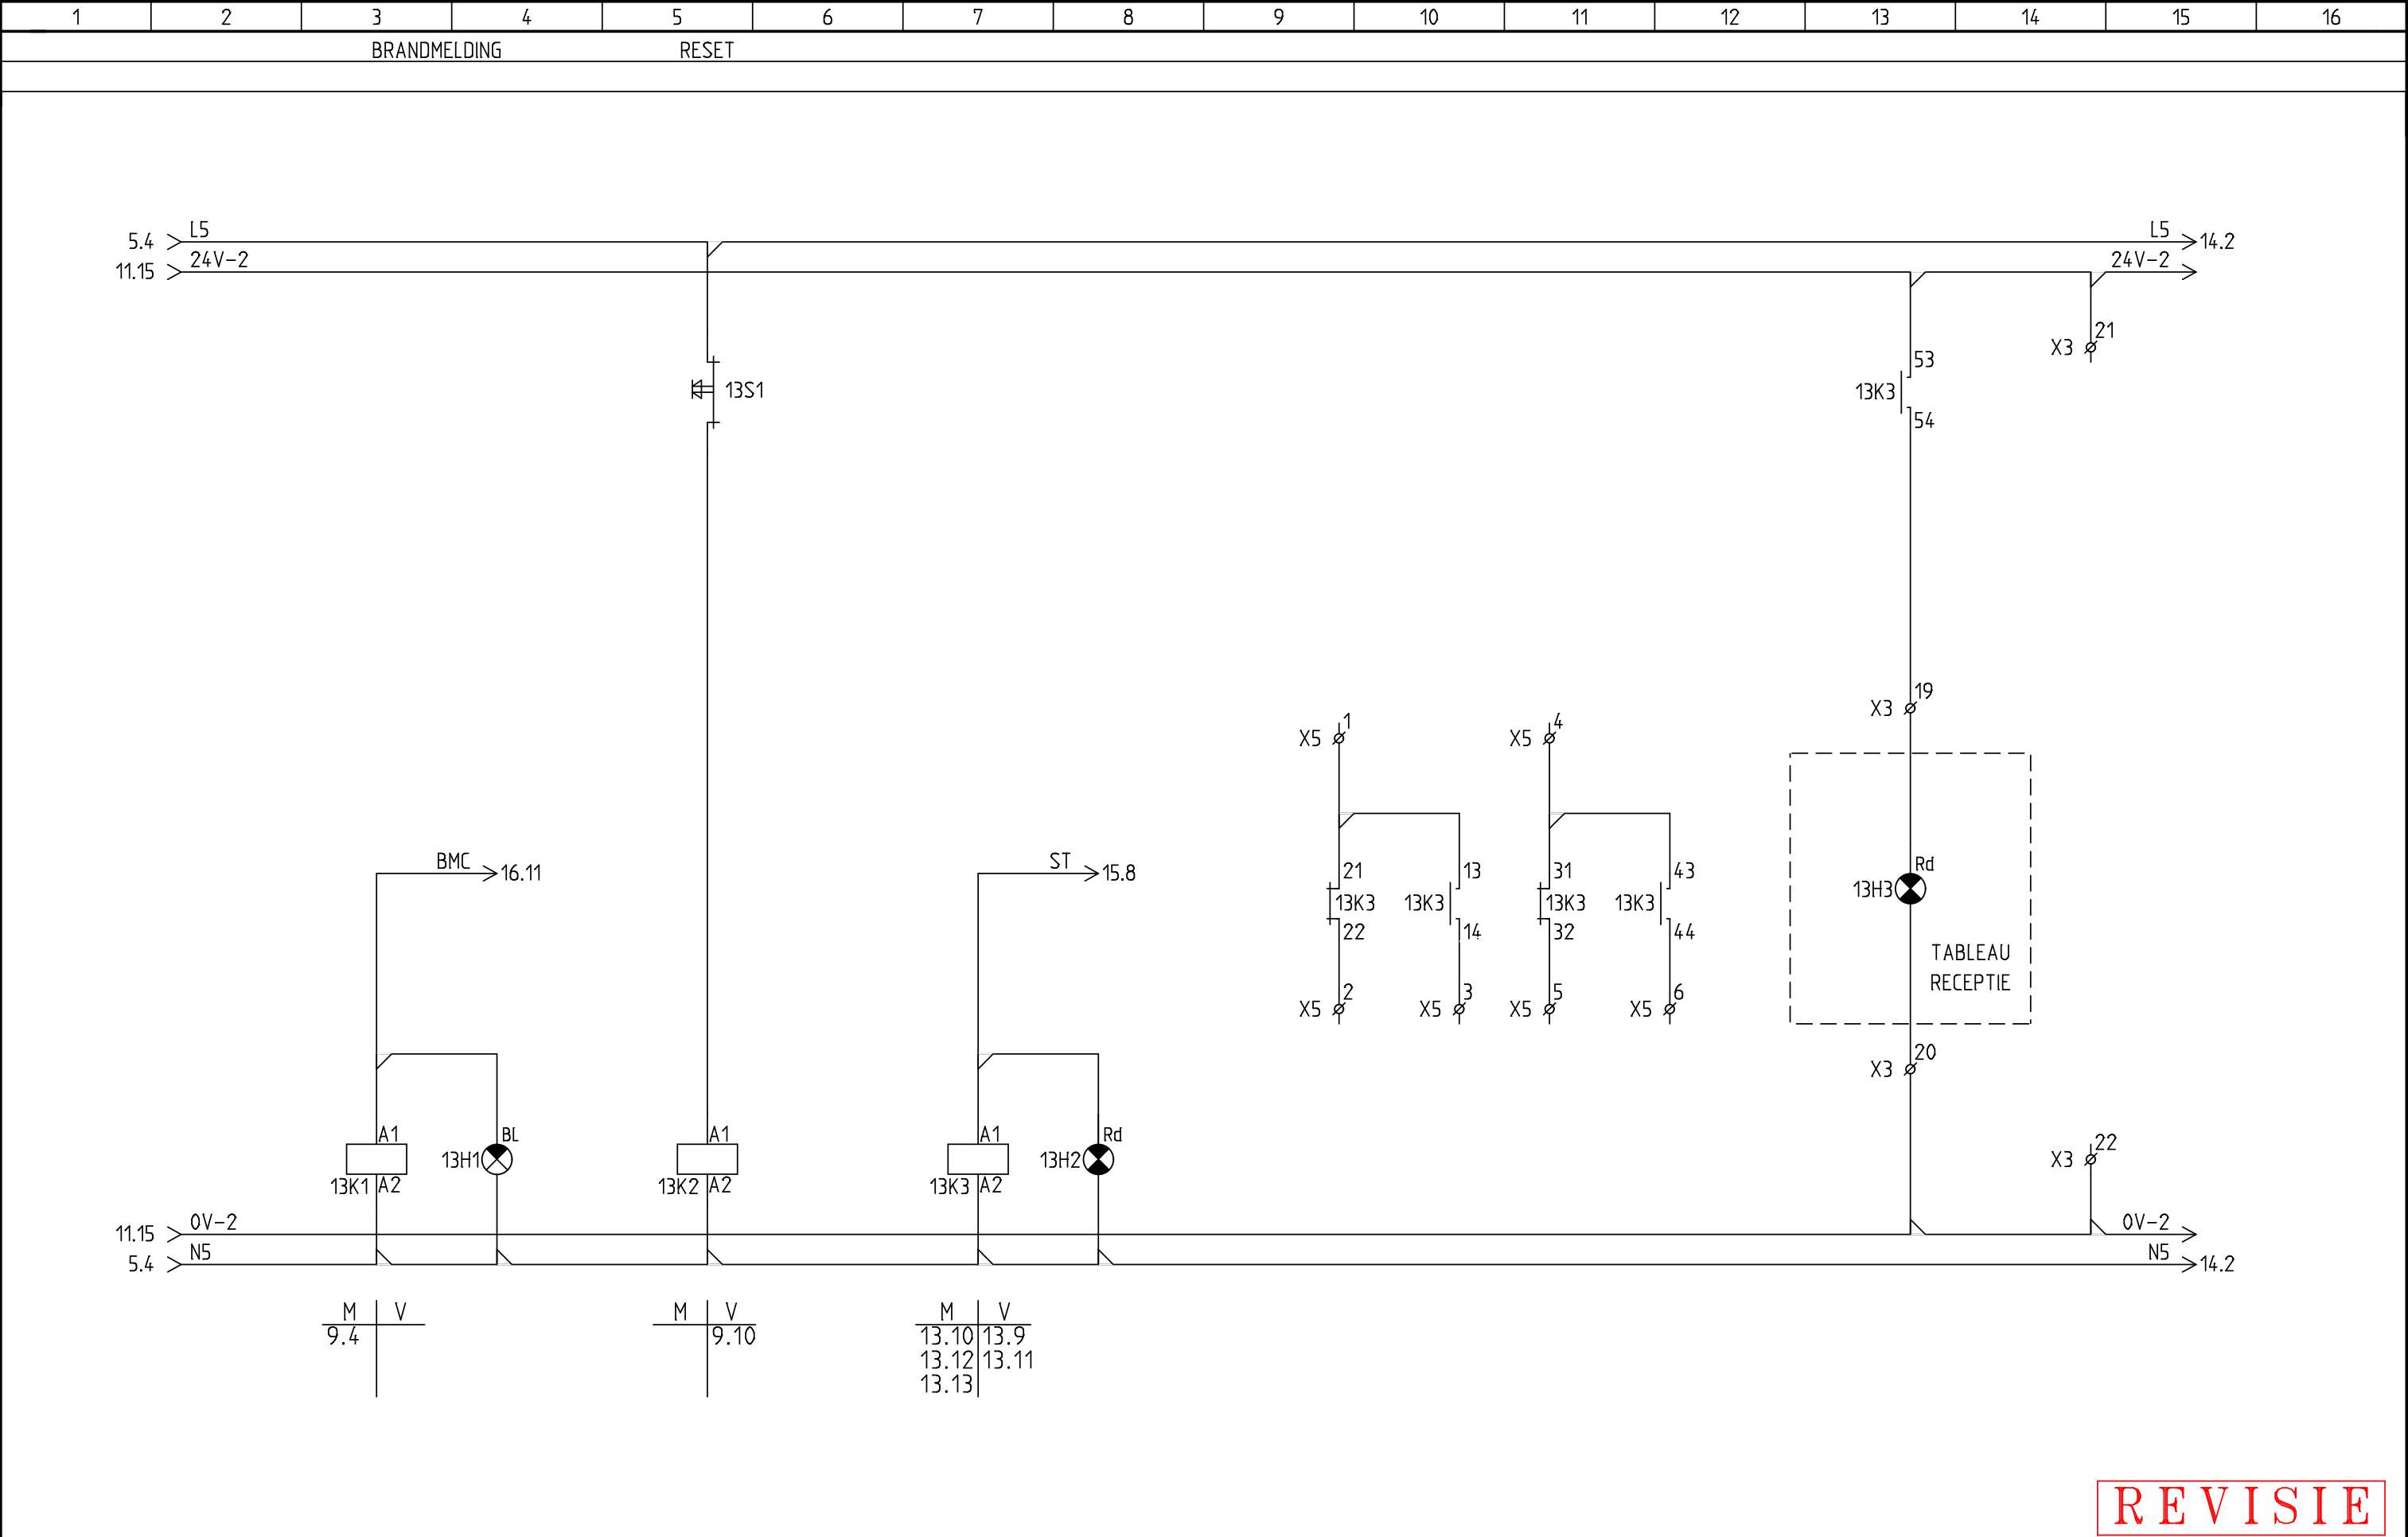



REVISIE

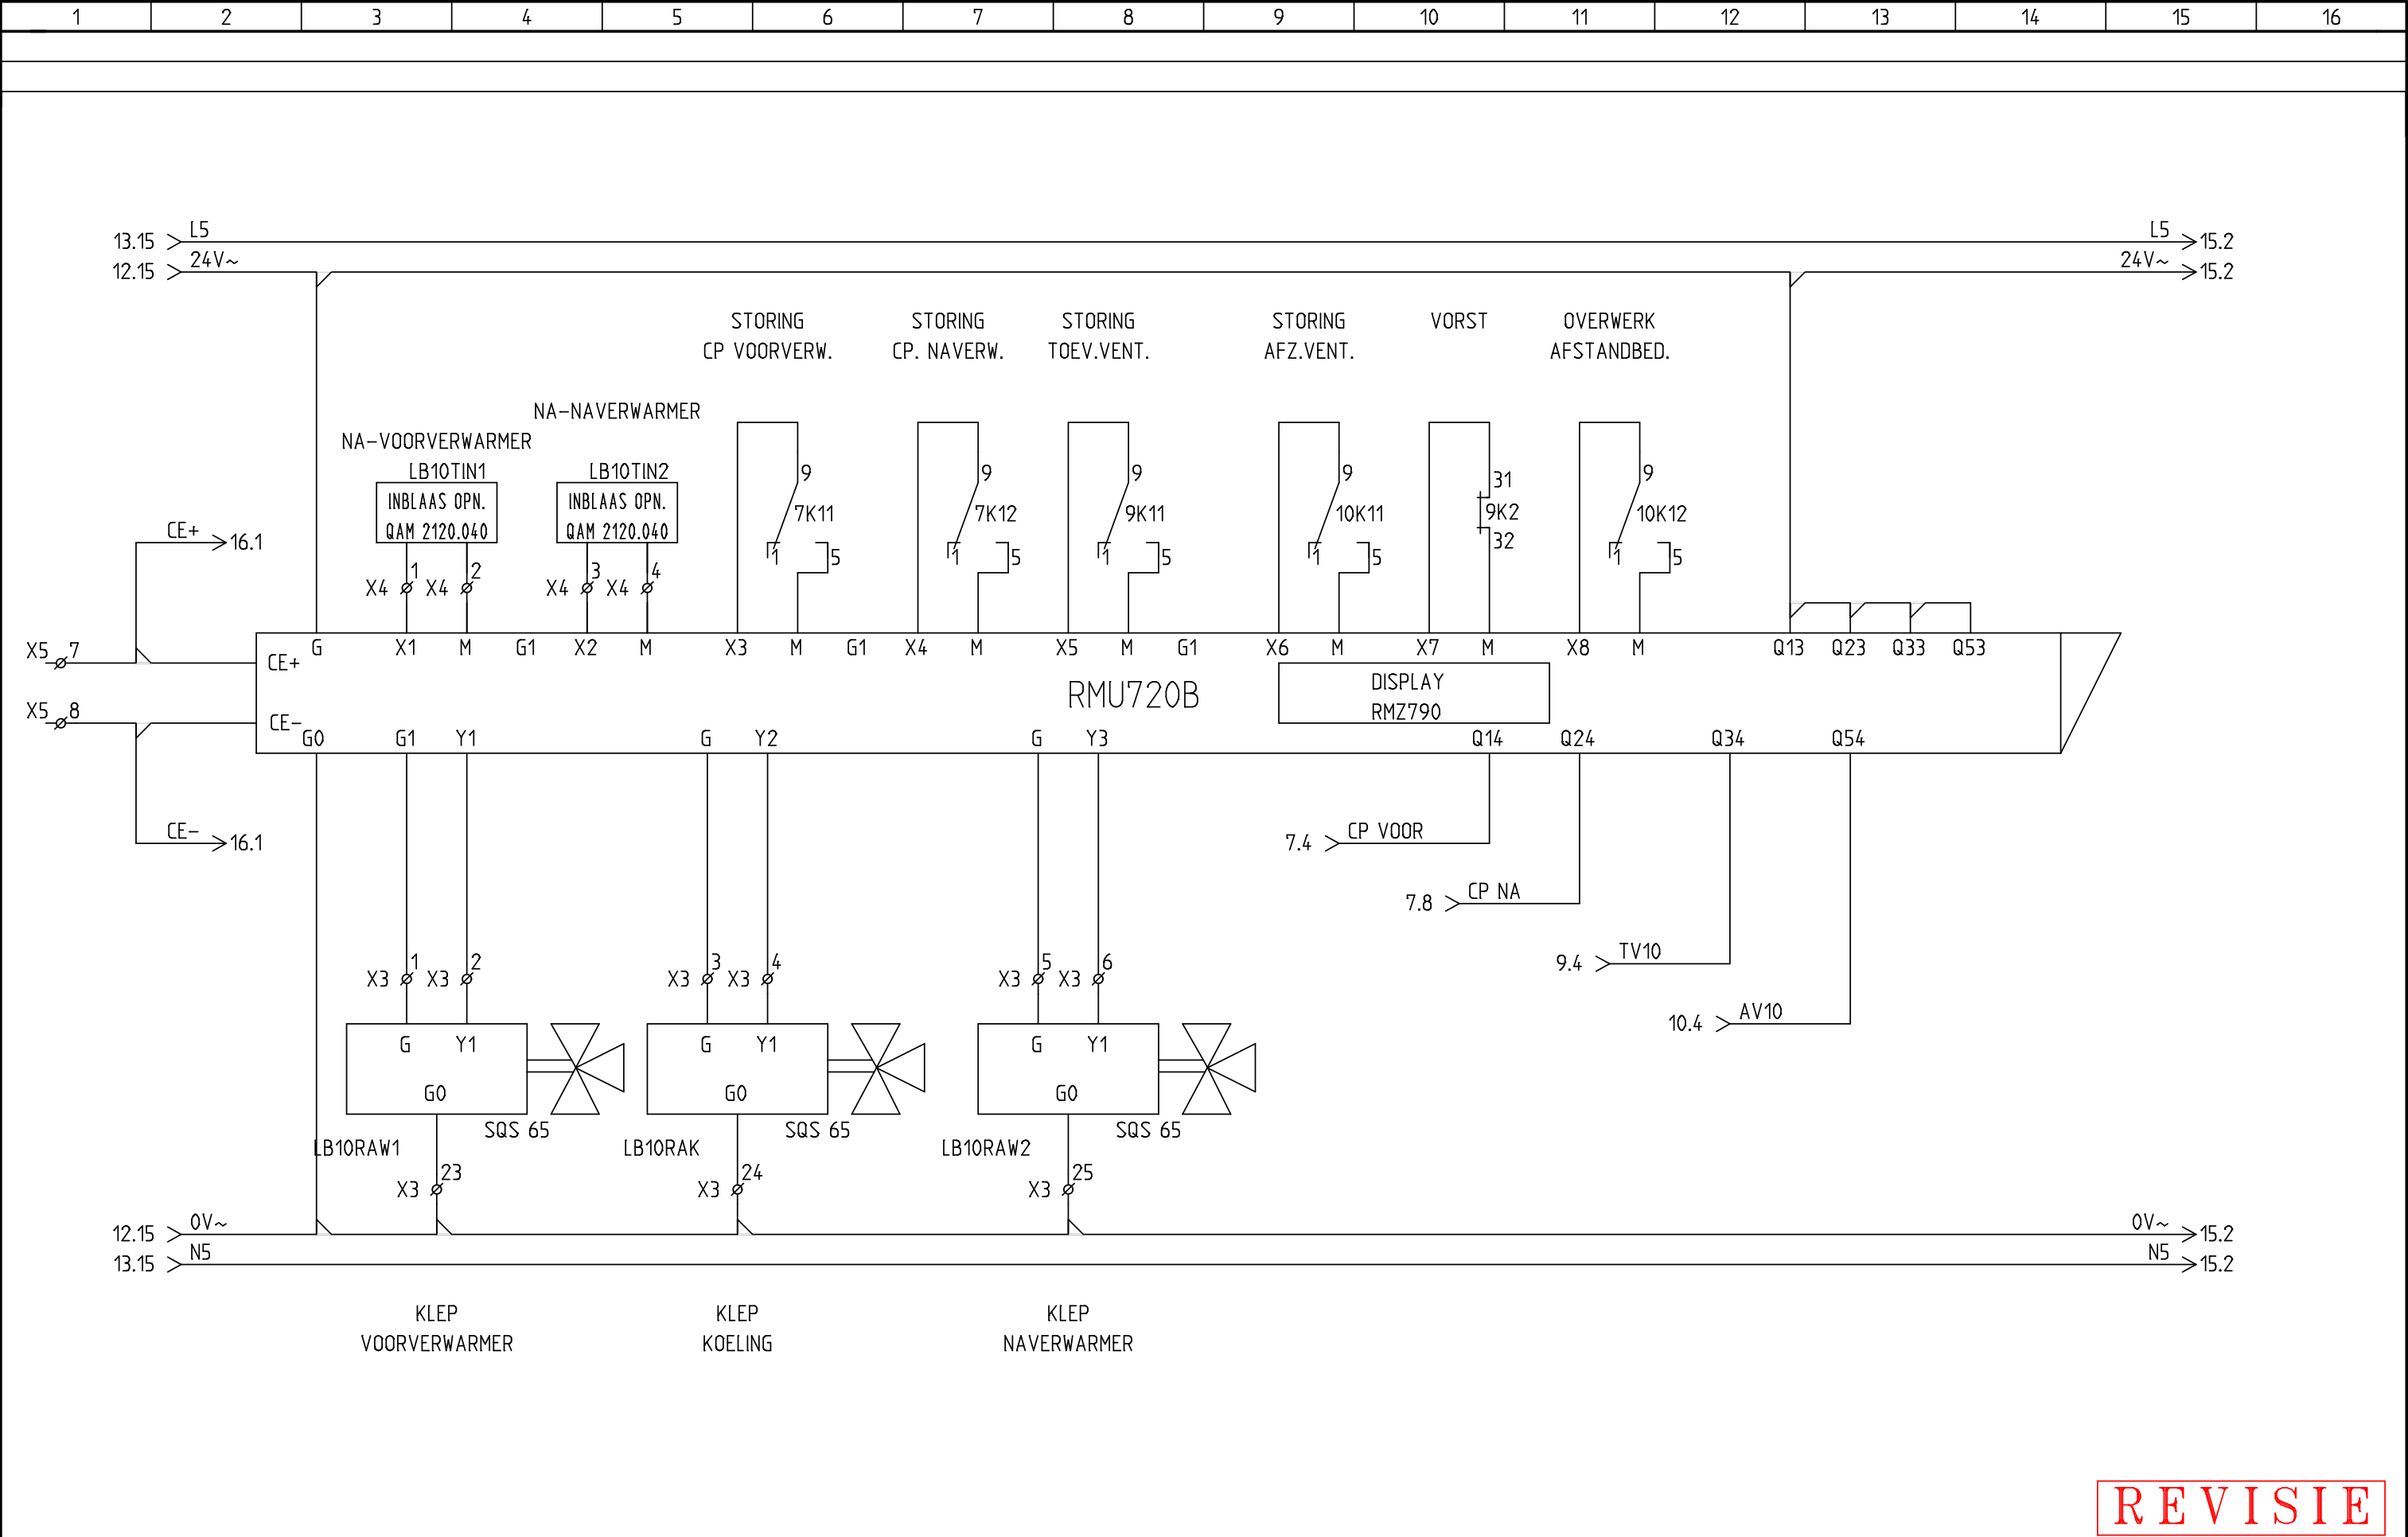

REVISIE

Datum: 13-4-2015	BESTEMMING: LANGE VIJVERBERG DEN-HAAG	ASE TECHNISCH INSTALLATIE BURO BV ZEEMANSTRAAT 23 2991 XR, BARENDRECHT POSTBUS 337 2980 AH, RIDDERKERK TEL : 010 4112238 FAX : 010 4119362 E-MAIL : INFO@ASEBV.NL WWW.ASEBV.NL	BLADTITEL: SYNCO RMU720B OPDRACHTGEVER: SCHREUDER-RUITENBEEK	ONDERWERP: VERWARMINGSREGELING EXTRA OMSCHRIJVING: REGELKAST : RK7	TEK.NR: 15-028-7	
GETEKEND: FERRY					Blad:	Van :
Revisie datum: 14-7-2015					14	18

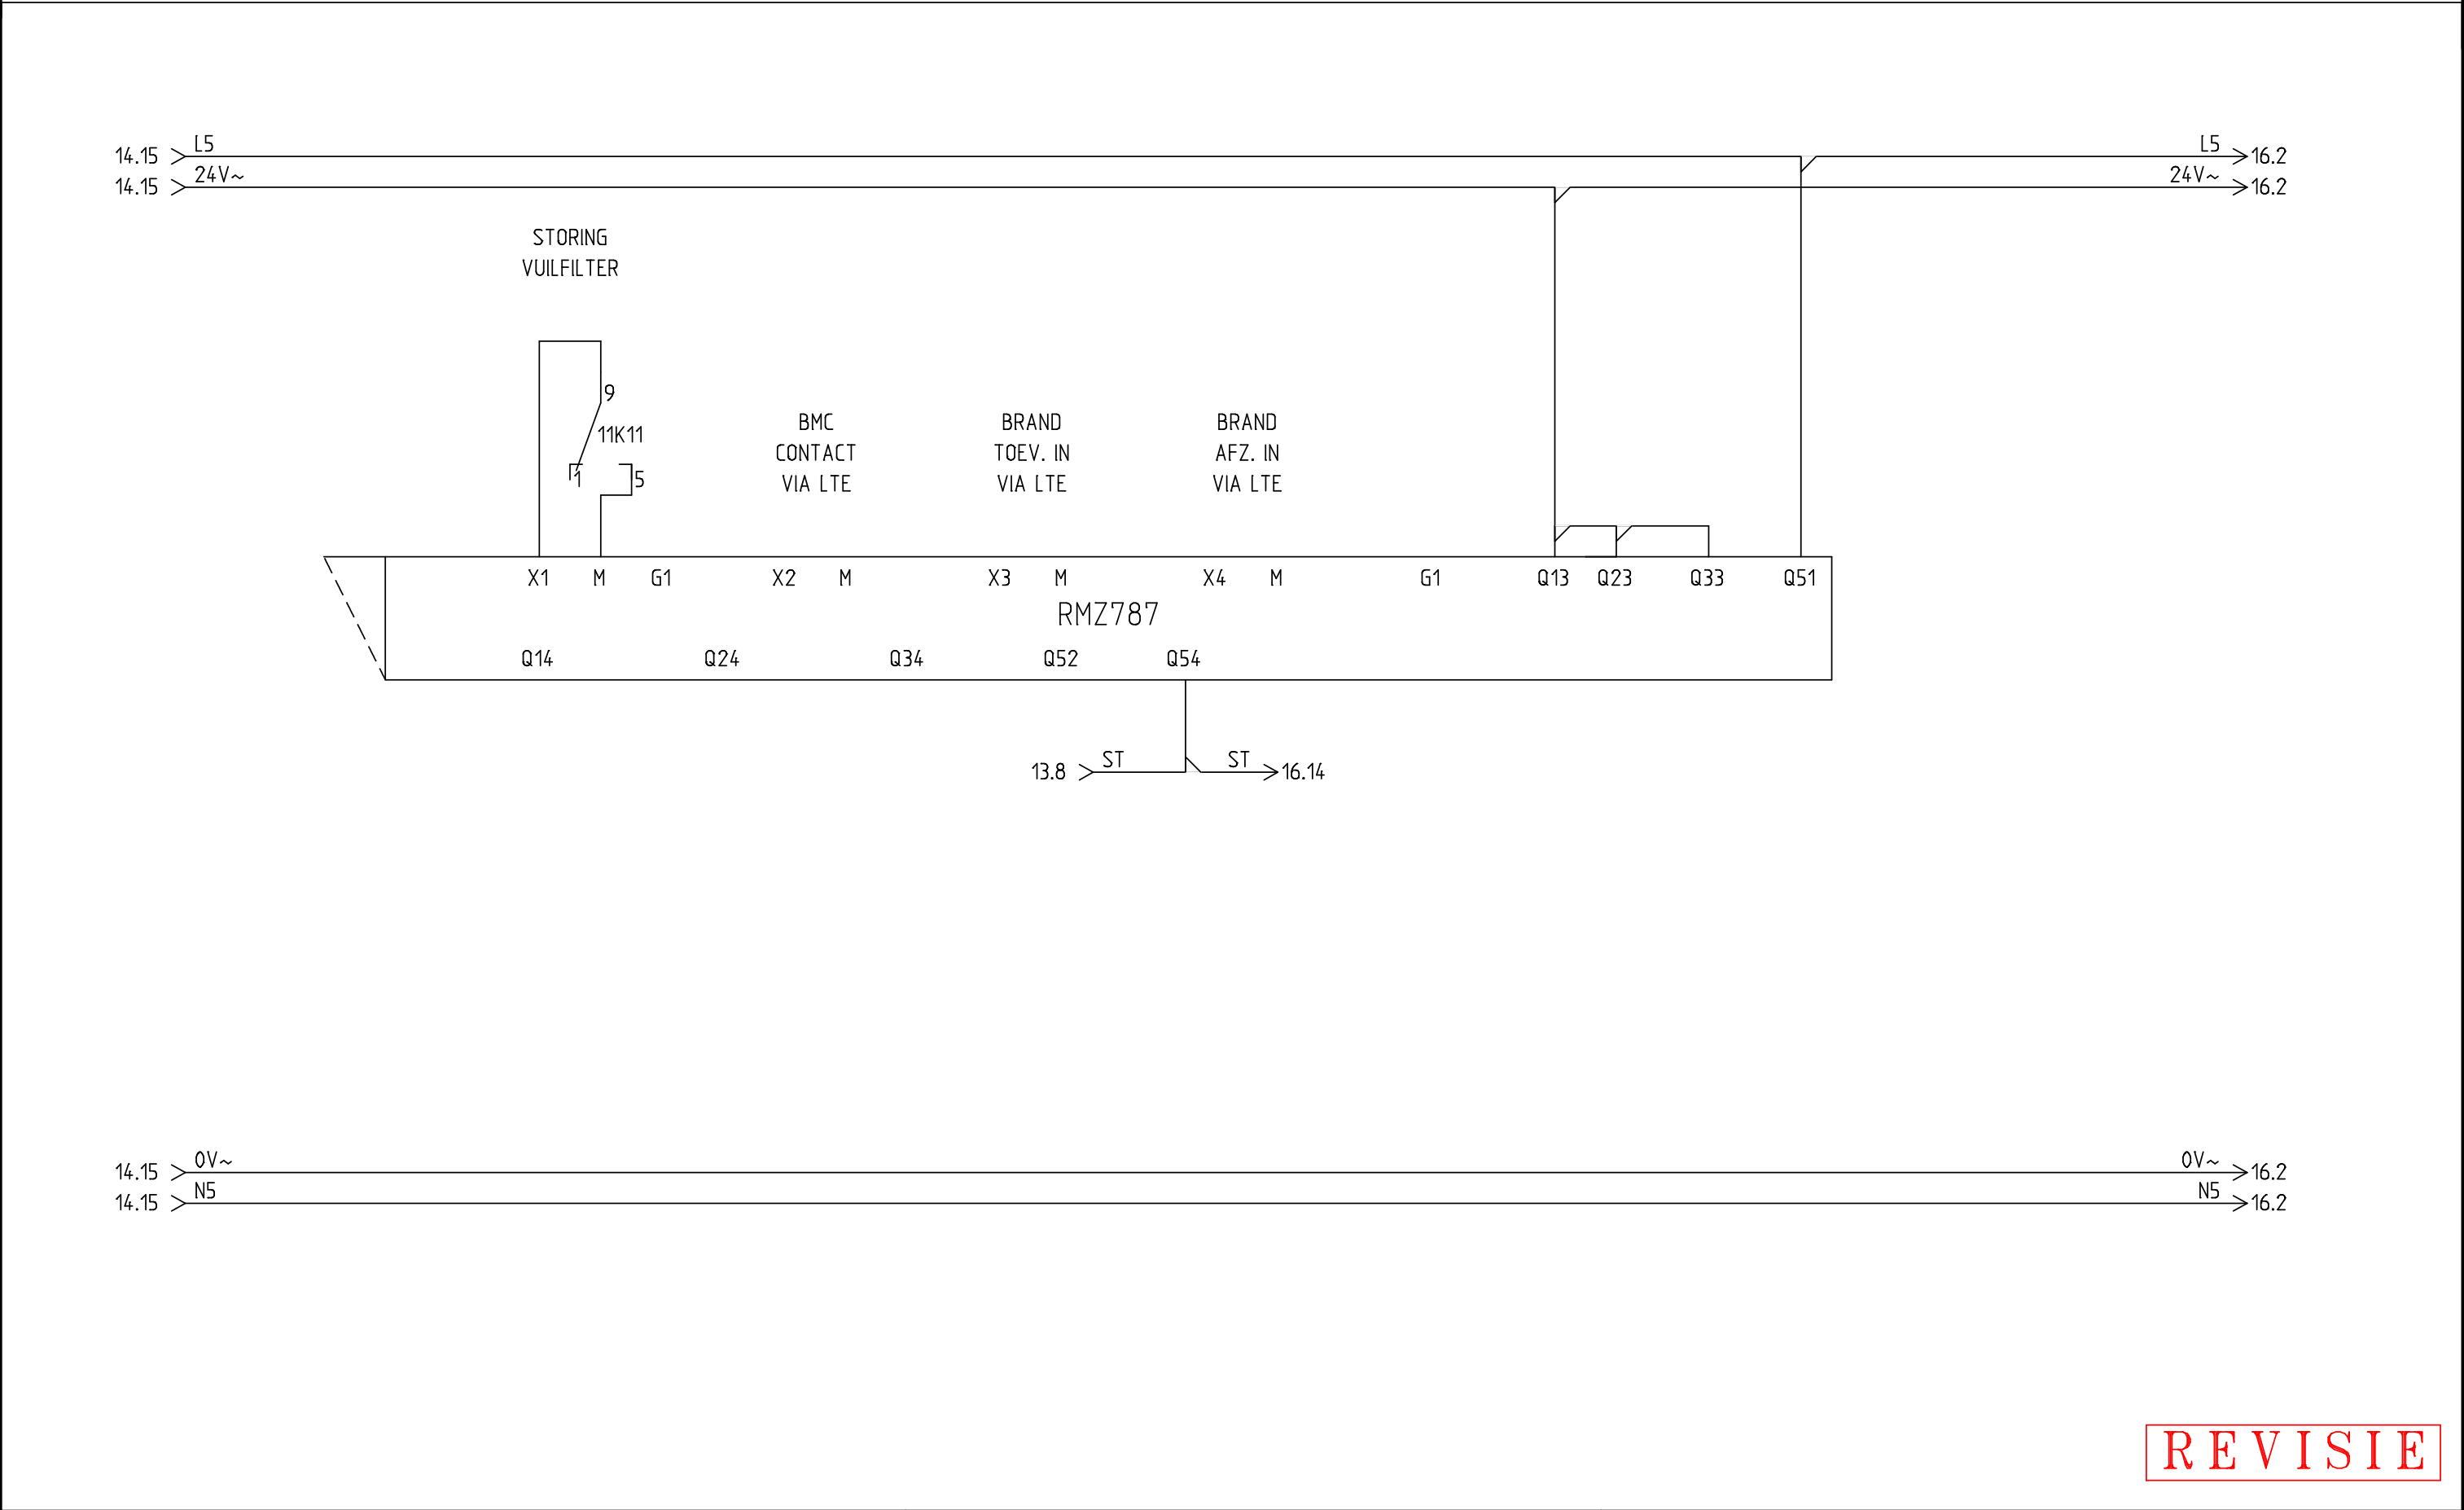

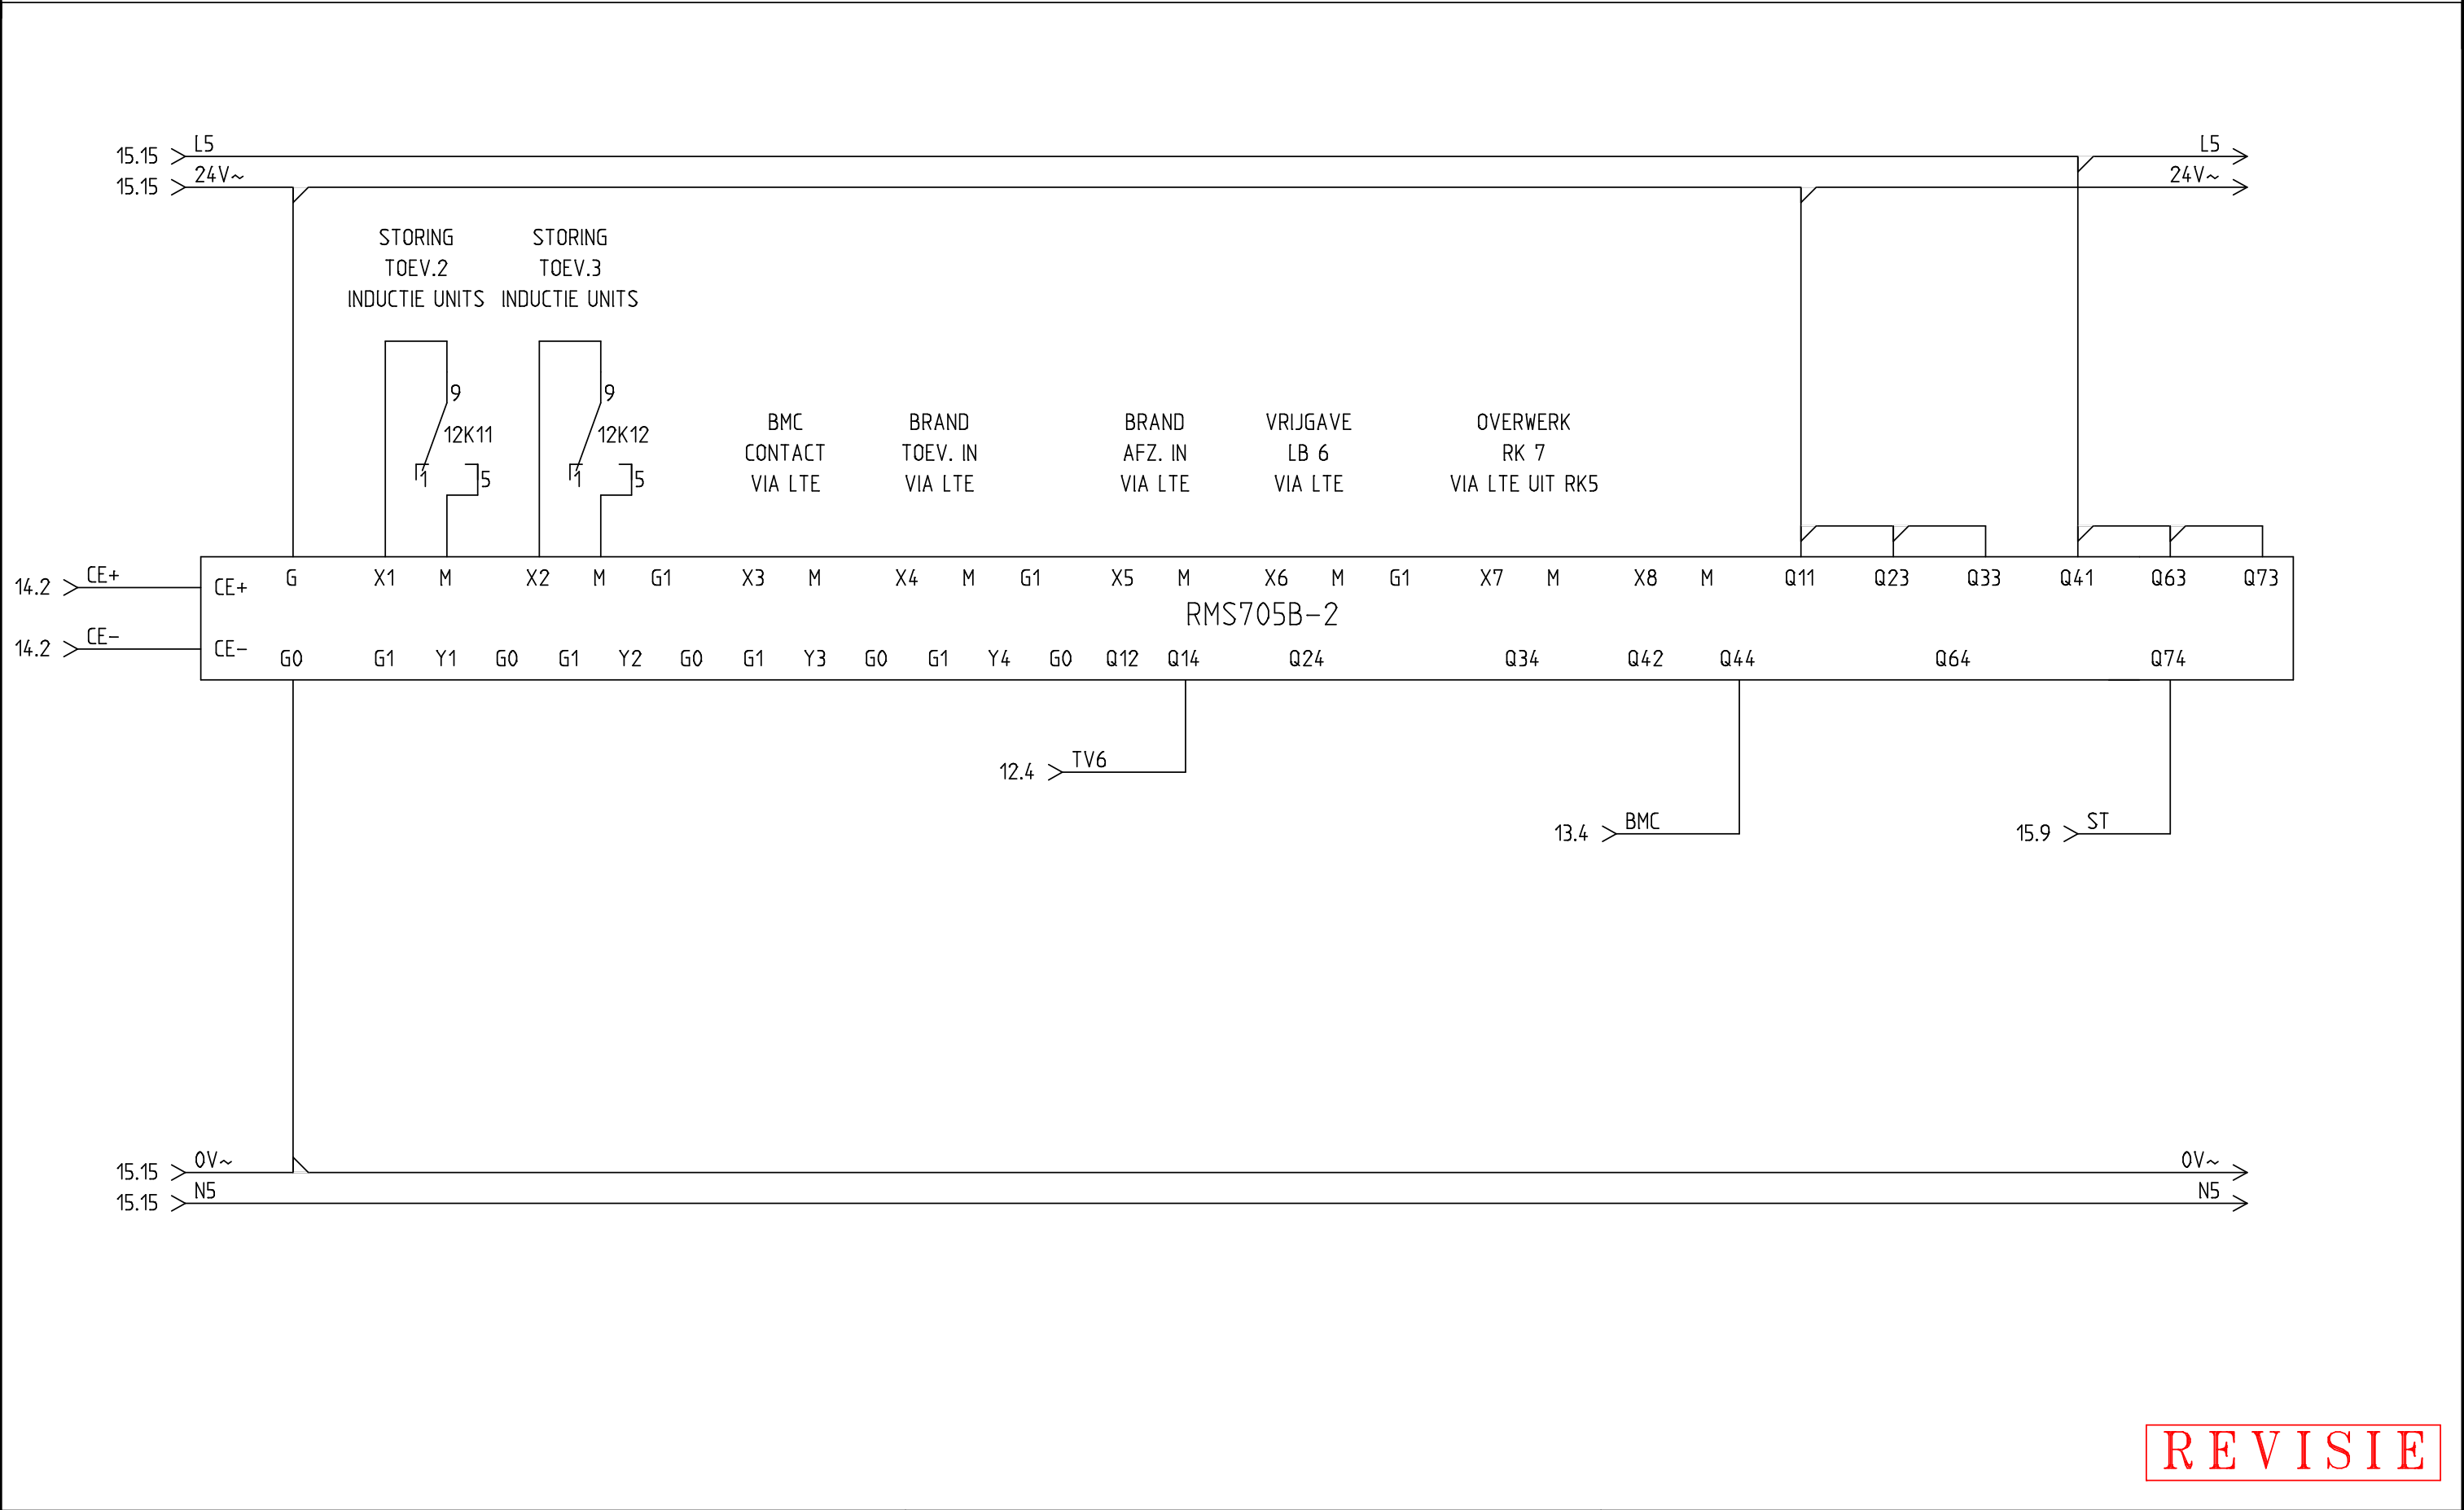

REVISIE

1	2	3	4	5	6	7	8	9	10	11	12	13	14	15	16

INHOUDSOPGAVE

BLAD	DOCUMENT-TYPE	OMSCHRIJVING	REVISIE-DATUM
1	Inhoudsopgave	Inhoudsopgave	14-7-2015
2	Inhoudsopgave	Inhoudsopgave	14-7-2015
1	Schema	ALGEMEEN	14-7-2015
2	Schema	PRINCIPE LUCHTBEHANDELING 10	14-7-2015
3	Schema	HOOFDSTROOM	14-7-2015
4	Schema	VERVOLG HOOFDSTROOM	14-7-2015
5	Schema	VERVOLG HOOFDSTROOM	14-7-2015
6	Schema	STUURSTROOM	14-7-2015
7	Schema	BESTURING CIRC.POMPEN	14-7-2015
8	Schema	RESERVE	14-7-2015
9	Schema	BESTURING TOEV.VENT. LB10	14-7-2015
10	Schema	BESTURING AFZ.VENT. LB10 EN OVERWERK	14-7-2015
11	Schema	BUITENLUCHTKLEP LB10	14-7-2015
12	Schema	TOEV.VENT. INDUCTIE UNITS	14-7-2015
13	Schema	STORINGSMELDING	14-7-2015
14	Schema	SYNCO RMU720B	14-7-2015
15	Schema	SYNCO RMZ787	14-7-2015
16	Schema	SYNCO RMS705B	14-7-2015
17	Schema	RESERVE	14-7-2015
18	Schema	KAST INDELING	14-7-2015

REVISIE

INHOUDSOPGAVE

[illegible]

REVISIE

REVISE

X1

[illegible]

REVISIE

X2

[illegible]

REVISIE

X3

[illegible]

REVISIE

X4

[illegible]

REVISIE

X5

[illegible]