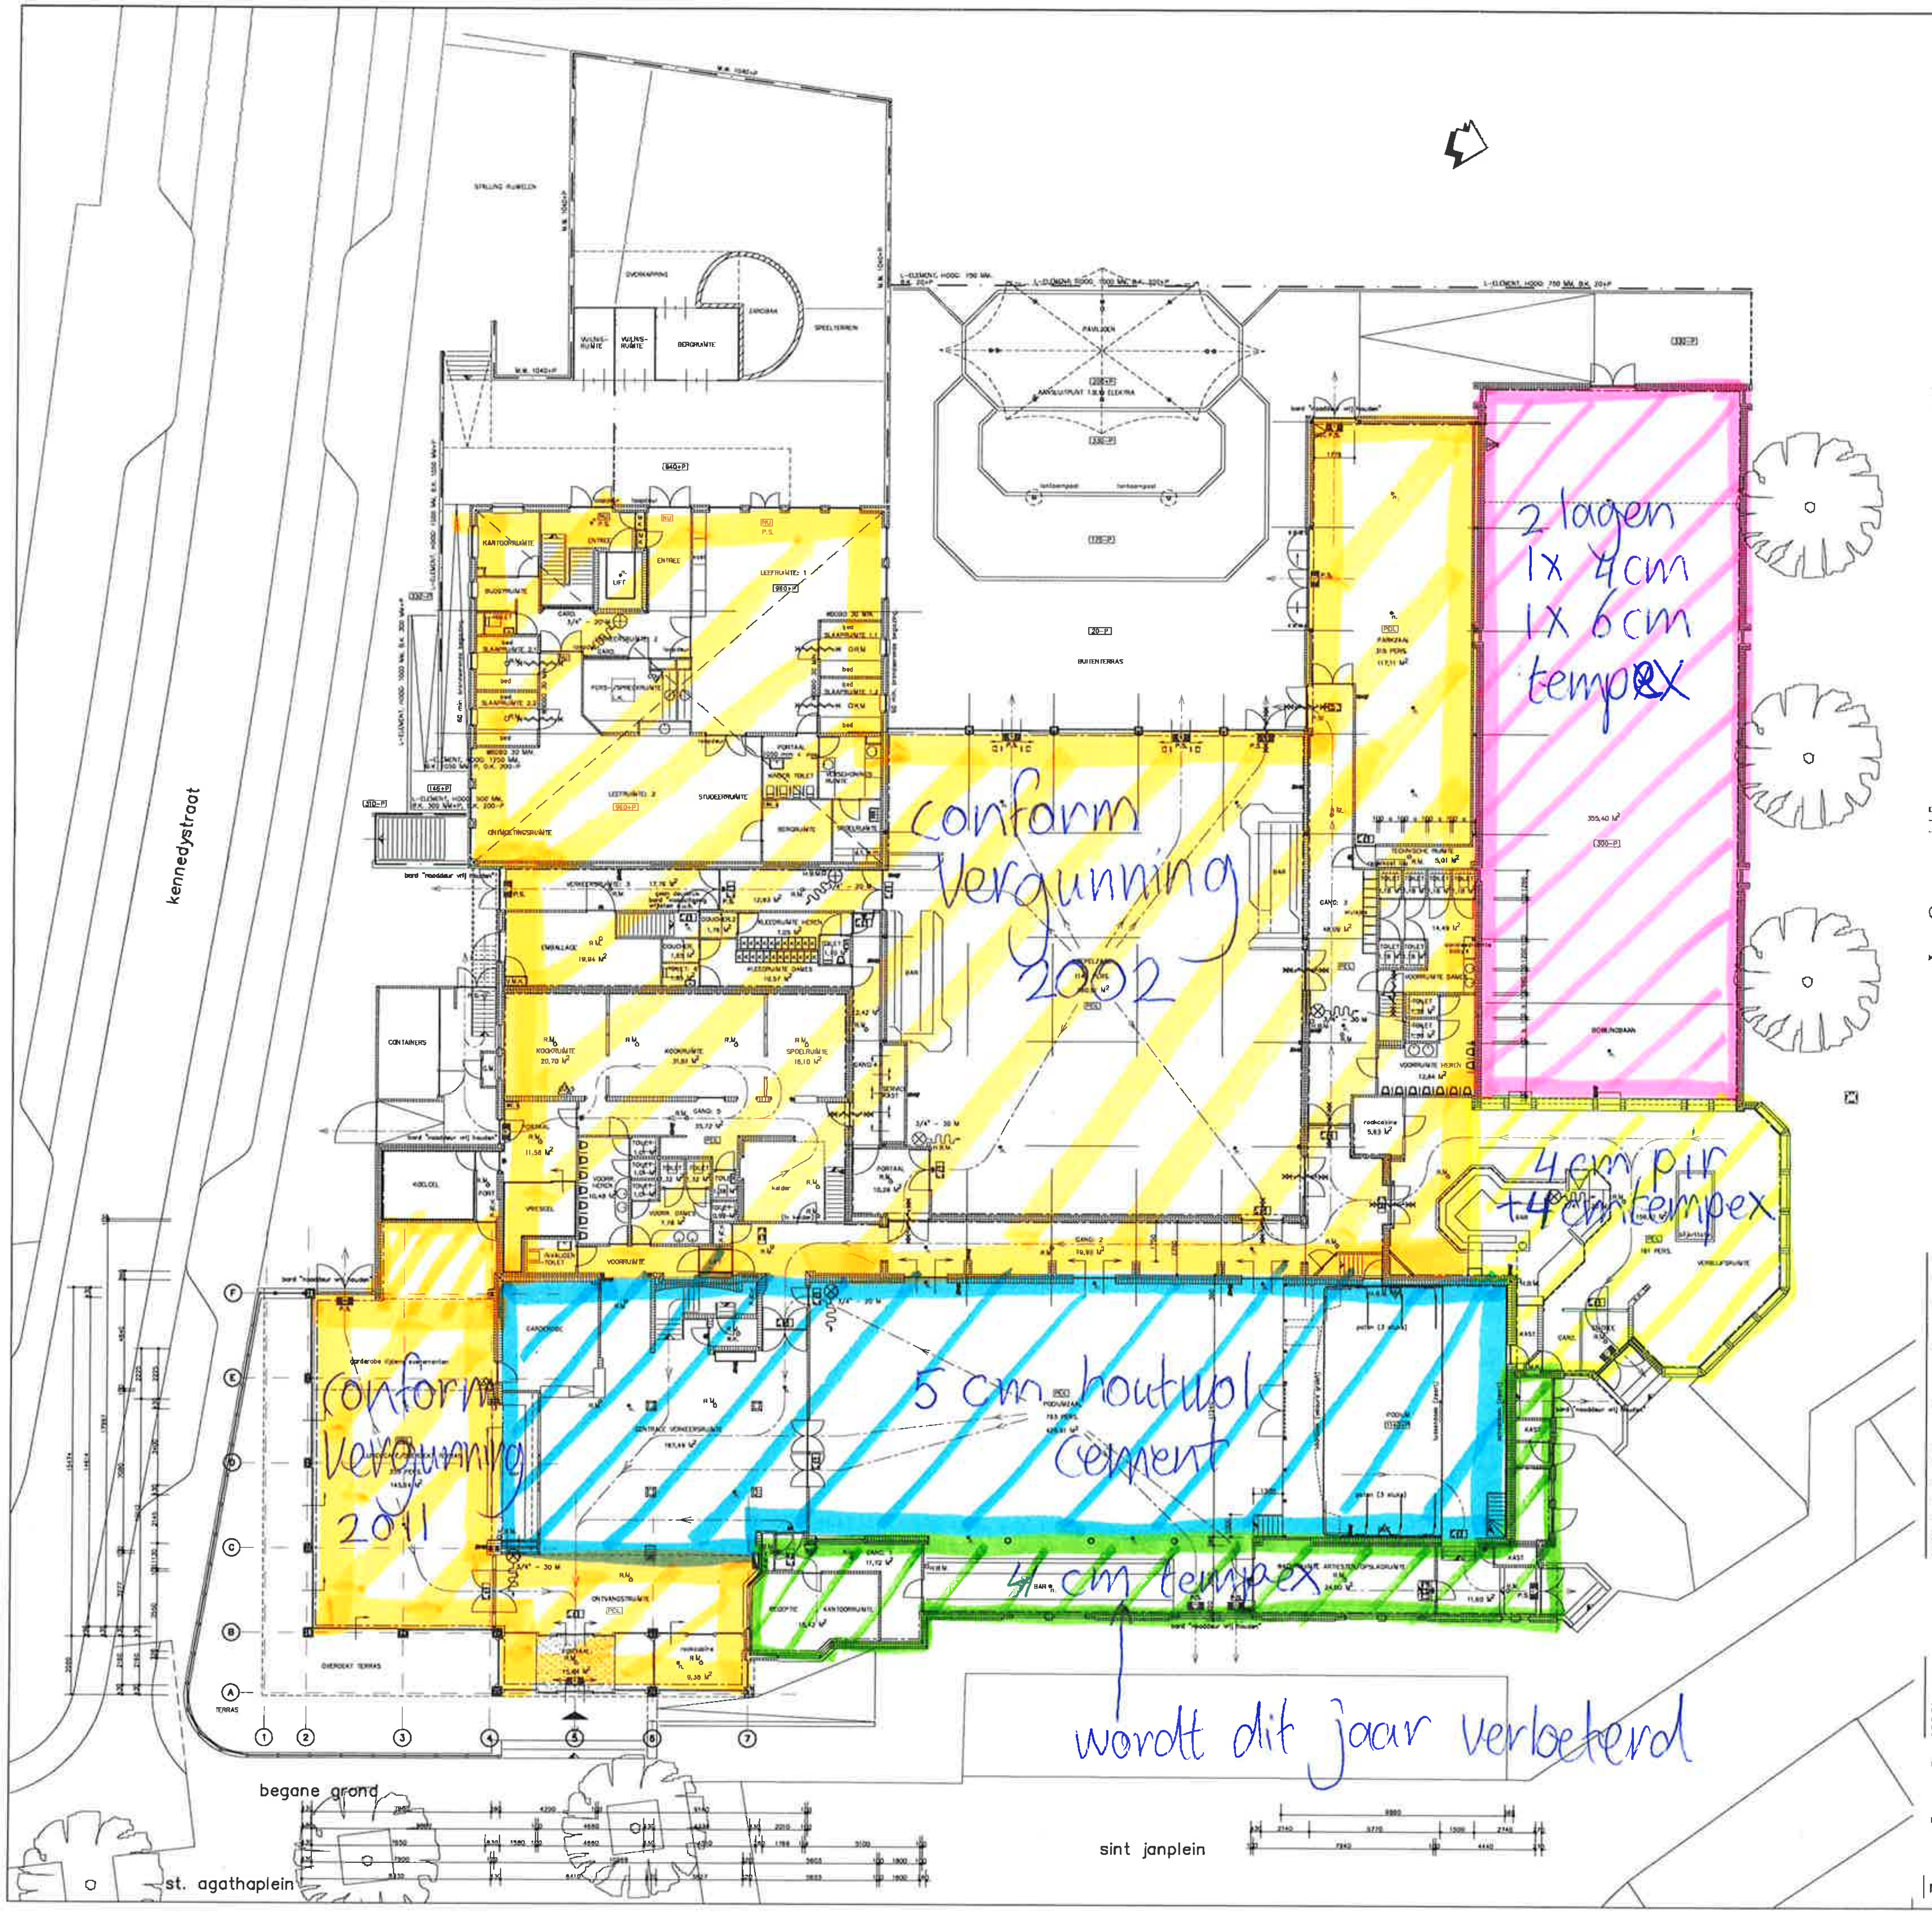

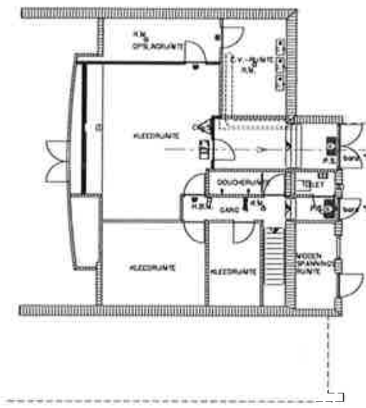

kelder

BESTAAND WERK.
BRANDCOMPARTIMENTSCHEIDING/ROOKCOMPARTIMENTSCHEIDING.
ROOKVRIJE VLUCHTROUTE.
VERLICHT TRANSPARANT MET PICTOGRAM, KONFORM NEN 6088/A1.
VERLICHT TRANSPARANT MET PICTOGRAM, KONFORM NEN 6088/A1.
VERLICHT TRANSPARANT MET PICTOGRAM, KONFORM NEN 6088/A1.
VERZAMELPLAATS T.P.V. SPEELPARK AAN DE MEESTER VAN HOOFFSTRAAT
NOODVERLICHTING, WELKE 1s SEC. NA HET UITVALLEN VAN DE VOORZIENING VOOR ELECTRICITEIT, GEDURENDE TENMINSTE 60 MINUTEN EEN VERLICHTINGSSTERKTE GEVEN VAN TENMINSTE 1 LUX/M^2, KONFORM NEN-EN 1838 EN IS DERHALVE AANGESLOTEN OP EEN VOORZIENING VOOR NOODSTROOM.
3/4" - 30 M BRANDSLANGHASPEL.
H.B.M. HANDBRANDMELDER.
SLOW WHOOP.
ONTRUIMINGS-/BRANDMELDCONTROLE.
60 MIN. BRANDWERENDE ZELFSLUITENDE DEUR.
P.S. PANIEKSLUITING.
CO^{2}BLUSSER, 5 KG.
CO^{2}BLUSSER, 9 KG
SPROEISCHUIM-BLUSSER, 6 KG.
GEBOUW VOORZIEN VAN ONTRUIMINGSINSTALLATIE TYPE: C. VOLGENS VOORSCHRIFTEN, INCL. SLOW WHOOPS.
IN HET OBJECT DIENT EEN BRANDMELDINSTALLATIE GEPLAATST TE WORDEN DIE VOLDOET AAN DE NEN 2535, OP GROND VAN ARTIKEL 2.2.1 VAN HET BESLUIT BRANDVEILIG GEBRUIK BOUWWERKEN. WANNEER DEZE NIET AANWEZIG IS DIENT ER VOOR AANLEG VAN DE BETREFFENDE INSTALLATIE EEN PROGRAMMA VAN EISEN MET TEKENING TER GOEDKEURING OVERLEGD TE WORDEN AAN DE GEMEENTE.
IN HET OBJECT DIENT EEN ONTRUIMINGSINSTALLATIE GEPLAATST TE WORDEN DIE VOLDOET AAN DE NEN 2575, OP GROND VAN ARTIKEL 2.3.5 VAN HET BESLUIT BRANDVEILIG GEBRUIK BOUWWERKEN. WANNEER DEZE NIET AANWEZIG IS DIENT ER VOOR AANLEG VAN DE BETREFFENDE INSTALLATIE EEN PROGRAMMA VAN EISEN MET TEKENING TER GOEDKEURING OVERLEGD TE WORDEN AAN DE GEMEENTE.
DE BRANDCOMPARTIMENTGRENZEN UITVOEREN OVEREENKOMSTIG NEN 6068.
HET GEHELE GEBOUW HEEFT ALS GEBRUIKSFUNCTIE: BIJEENKOMSTFUNCTIE.
GEBRUIKSOPPERVLAKTE:

KELDER:	102,47 M^2
BEGANE GROND:	2355,64 M^2
VERDIEPING:	473,99 M^2

- De opdrachtgever stemt er op voorhand mee in dat het architectenbureau c.q. directie, voor zover dit nodig is voor de uitvoering van de opdracht, derden inschakelt. Het architectenbureau c.q. directie neemt daarbij de nodige zorgvuldigheid in acht. Het architectenbureau c.q. directie is niet aansprakelijk voor tekortkomingen van deze derden.
- Het architectenbureau c.q. directie is niet aansprakelijk voor eventuele tekortkomingen van de bij de uitvoering van de overeenkomst betrokken derden. Indien deze derden hun aansprakelijkheid uitsluiten, is het architectenbureau c.q. directie bevoegd deze uitsluiting namens de opdrachtgever te aanvaarden.
- Het architectenburo c.q. directie is niet aansprakelijk voor gevolgschade ten gevolge van foutieve handelingen, nalatigheden en/of uitvoeringen door derden, waarop het architectenbureau c.q. directie naar haar beoordeling [illegible]
- [illegible]
- [illegible]
- Alvorens de werkzaamheden te starten dienen de [illegible] bestaande toestand, te worden vergeleken met de [illegible]
- [illegible]
- [illegible]
- [illegible]
- Deze tekening is ons eigendom en mag zonder onze schriftelijke toestemming niet worden gekopieerd, vermenigvuldigd of aan derden ter inzage worden gegeven.
- Alle maten in mm.
- Alle maten in het werk controleren
- Overige maten in het werk te nemen
- Benodigde maatvoeringen bepalen d.m.v. berekening of door opmeten in het werk, doch niet d.m.v. opmeting van tekeningen

bureau voor architectuur aujourd'hui boekel

van den broek & partners boekel
van den broek & partners

project	MELDING BRANDVEILIG GEBRUIK ST. AGATHAPLEIN: 6 5427 AB BOEKEL
in opdracht van	STICHTING NIA DOMO ST. AGATHAPLEIN: 6 5427 AB BOEKEL

schaal	1 : 100
datum	03-06-2014
getekend	R. van der Zanden
formaat	841 x 1050
gewijzigd	
werk	2209
dossier	12-14

revisietekening begane grond/kelder | R–1