





00 begane grond  
Schaal: 1 : 100

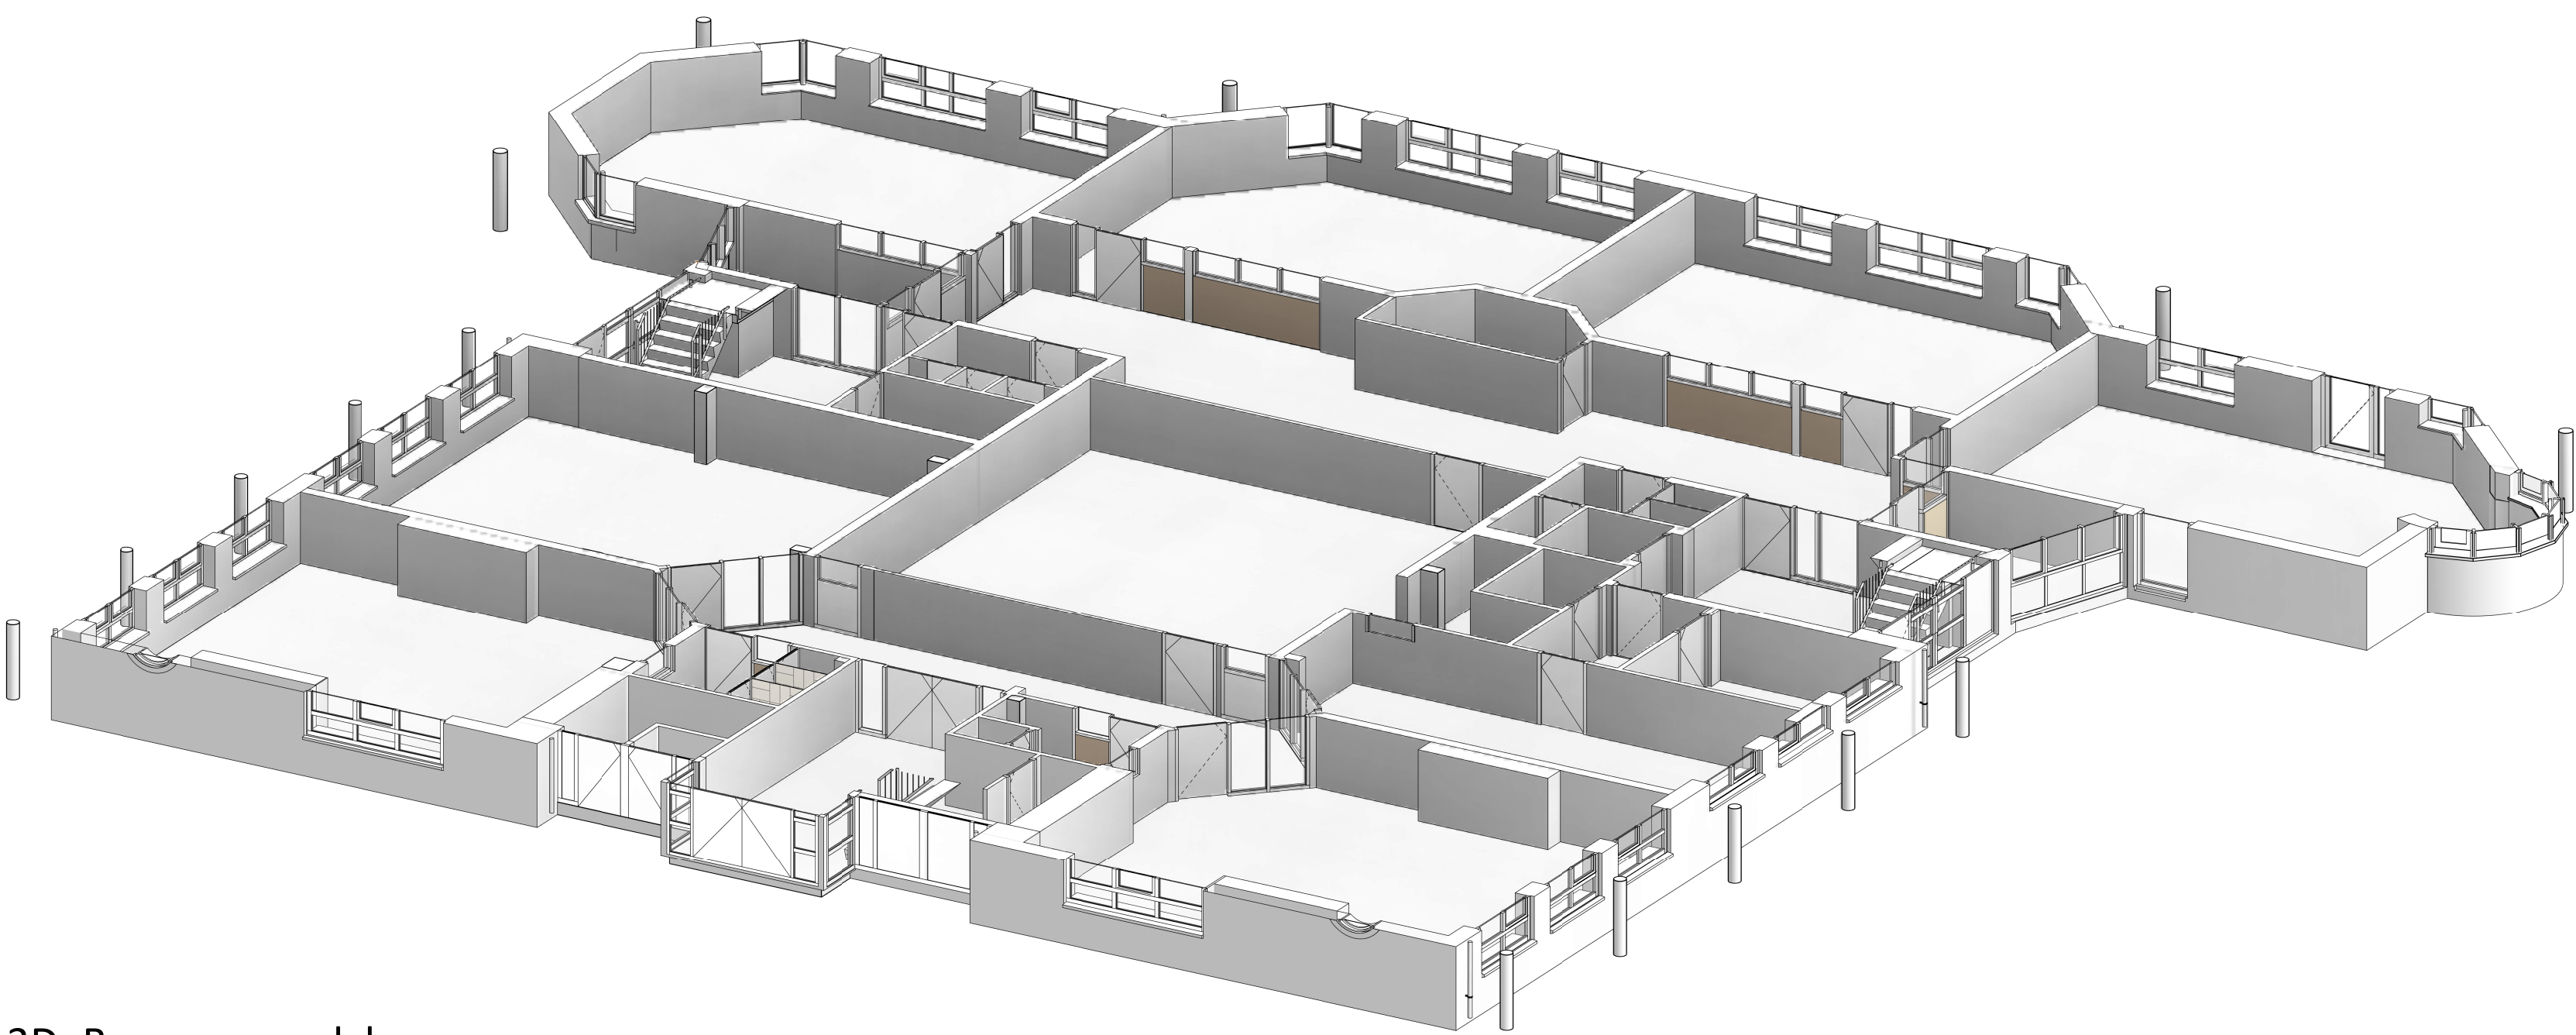

3D Begane grondvloer

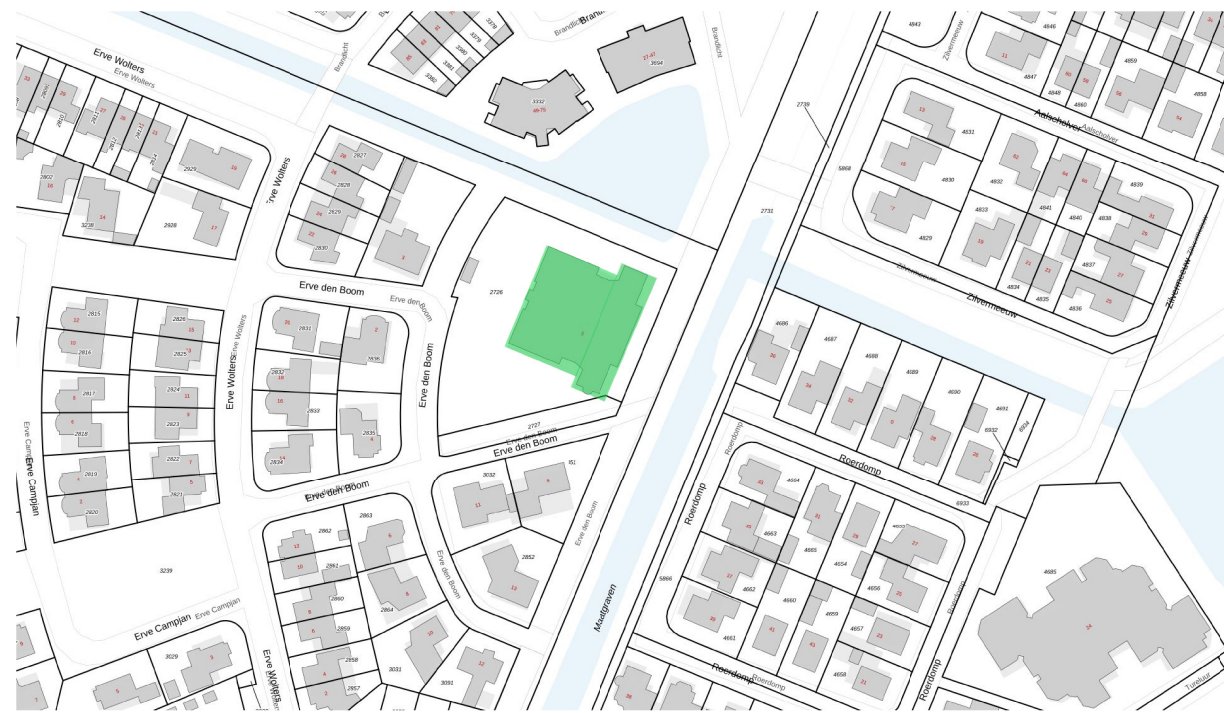

**LEGENDA PONT CLOUDS**

- Alle ligingen worden na engineering voor productie met de pont clouds controleeren.
- Ligingen worden voor het in te maken de conform of niet.
- Indien het model voor aanvullende doelen wordt gebruikt dient er te worden overlegt met BIM&L 2.0
- Niet getrokken onderdelen zijn aangegeven op de tekening.
- Afwijkingen ten opzichte van print staat zijn aangegeven op tekening.

**REFERENTIEDOCUMENTEN/DOCUMENTEN**

- 14142 - RSVR - Banisschool - Rijssen - Datum 140502
- Maken van detailtekening

**OPMERKINGEN**

- Alle noten in het werk te controleren.
- Maatschappij is afgeleid op 5mm nauwkeuring

| Revisie: | Datum:     | Modelleur: | Omschrijving: | Paraaf:      |
|----------|------------|------------|---------------|--------------|
| 5        |            |            |               |              |
| 4        |            |            |               |              |
| 3        |            |            |               |              |
| 2        |            |            |               |              |
| 1        |            |            |               |              |
| -        | 22-05-2024 | DS         |               | Ter controle |

**Project**  
24143  
RSVR - Banisschool

**Locatie**  
Erve Den Boom 7  
7463 CJ, Rijssen

**Modelleur:** DS  
**Ter controle:** DS  
**Architect:** DS  
**Begane grond**