



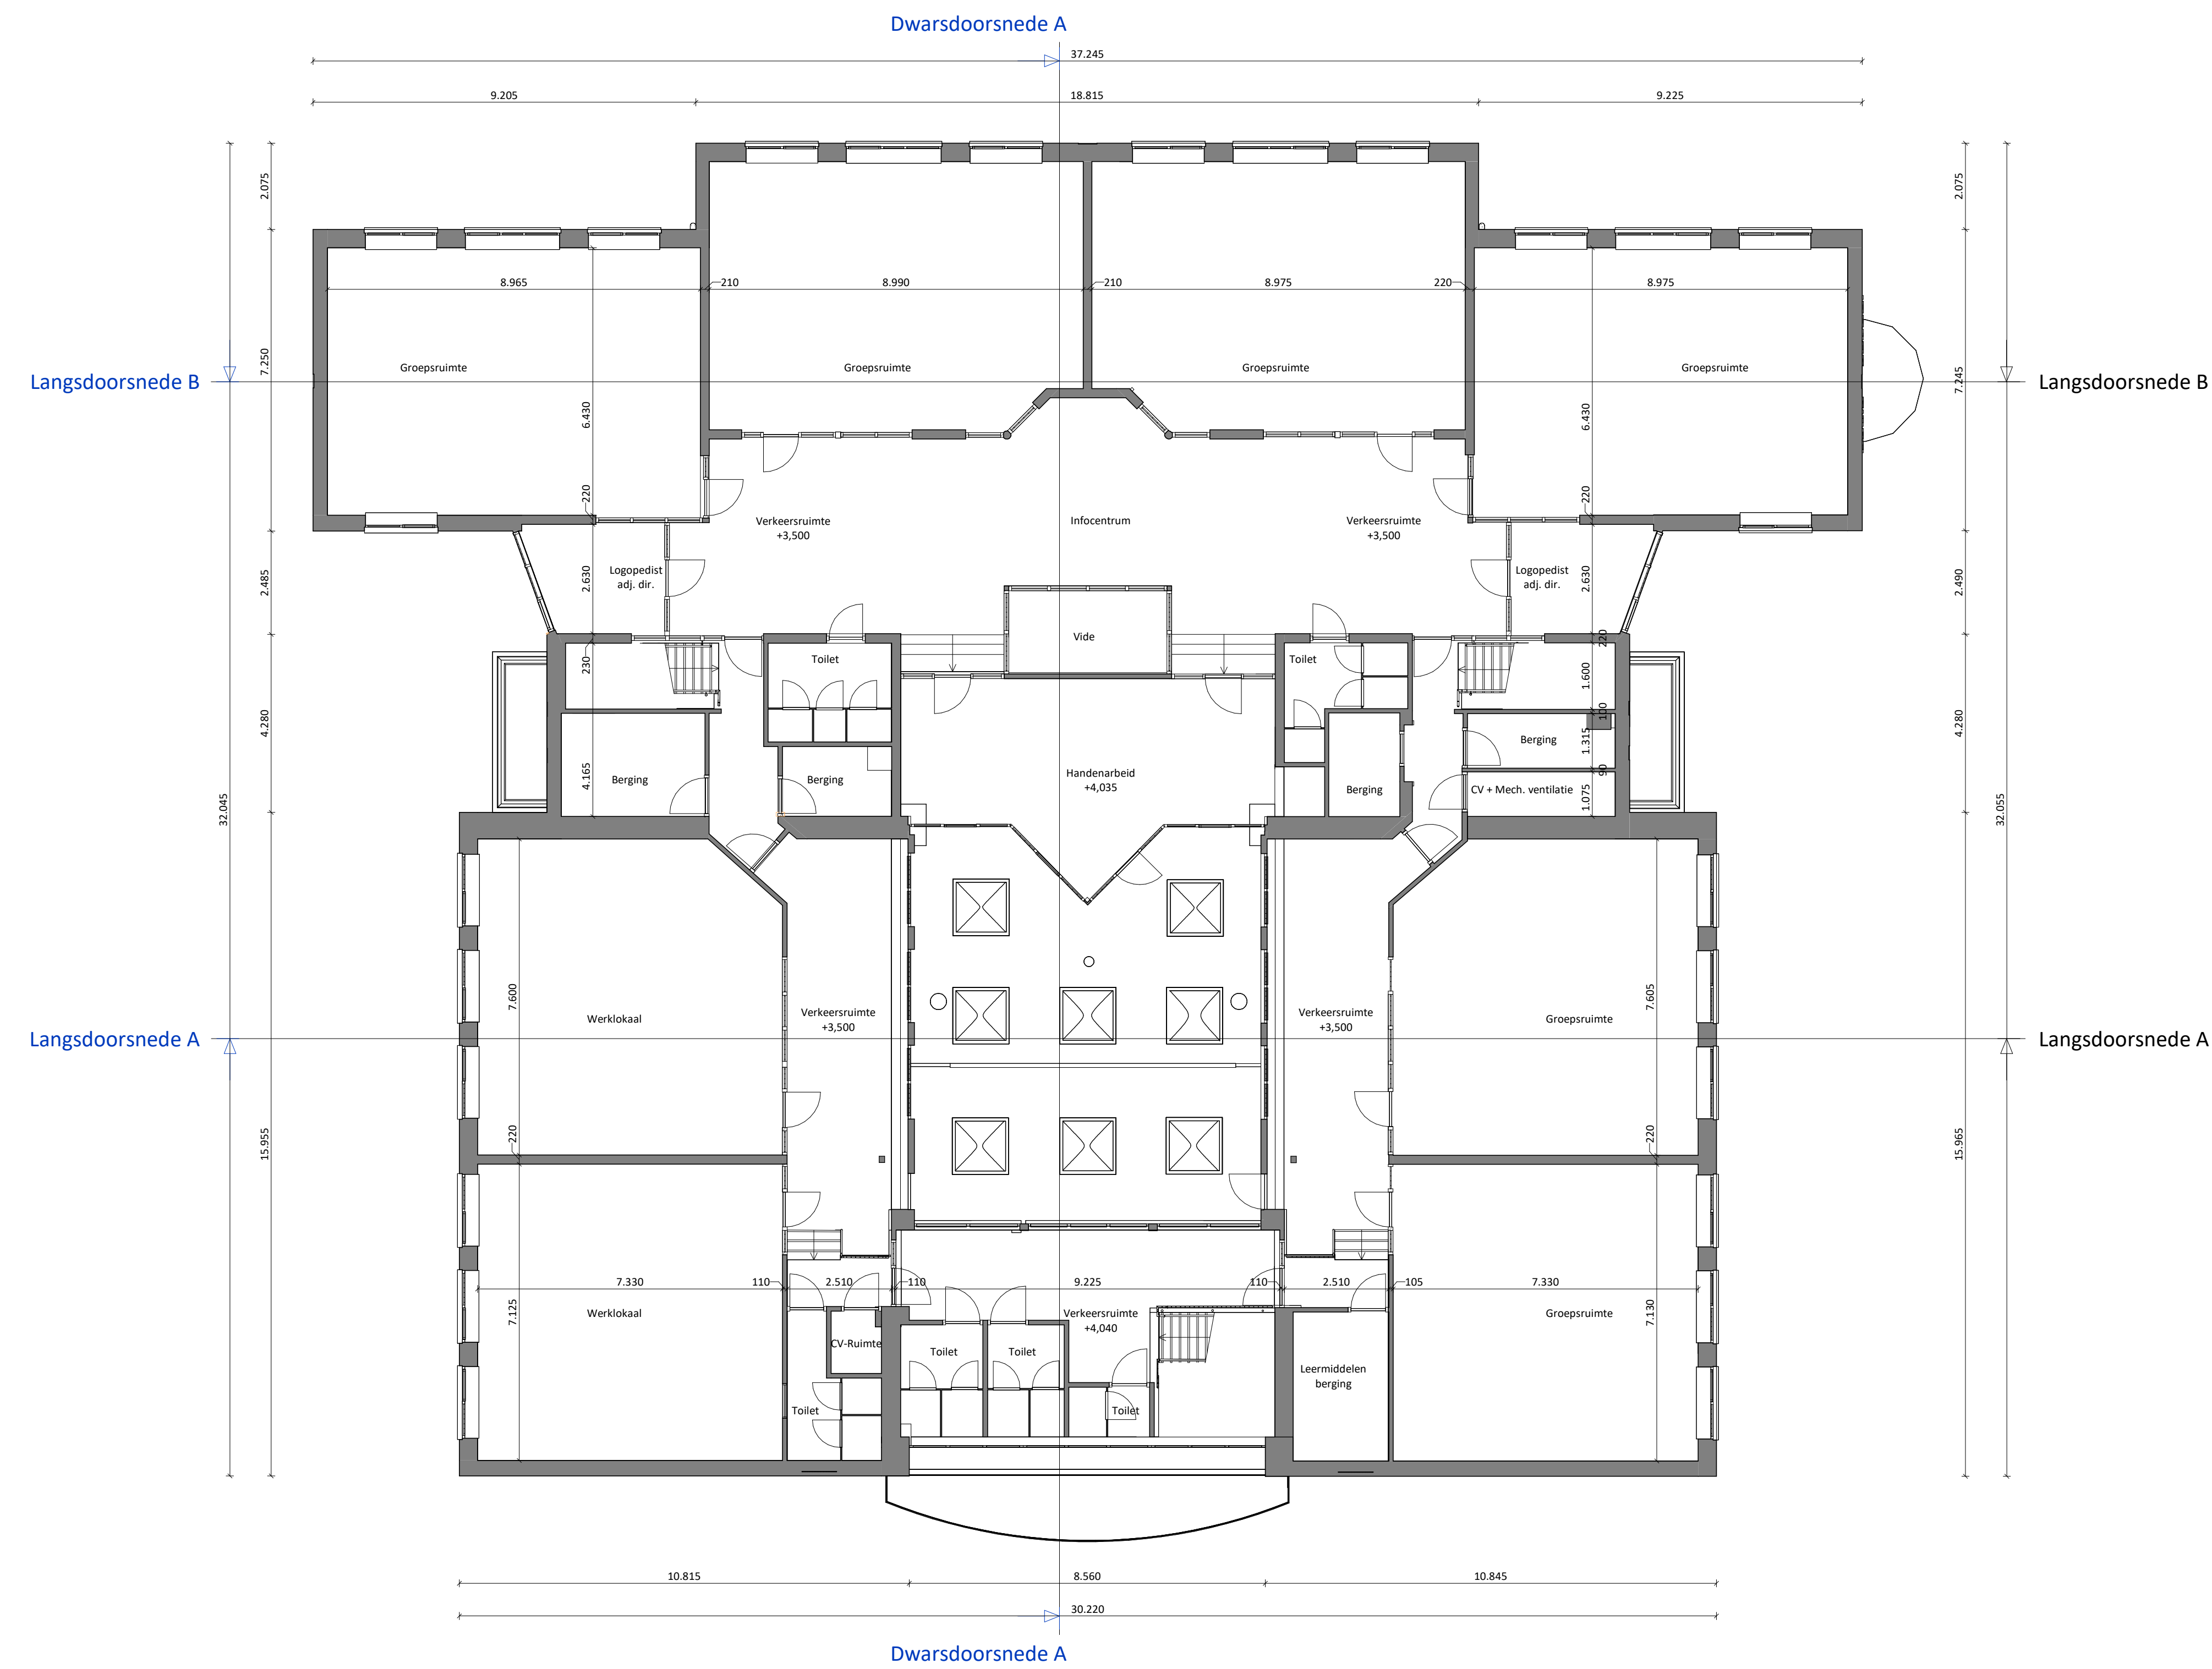

01 eerste verdieping
Schaal: 1 : 100

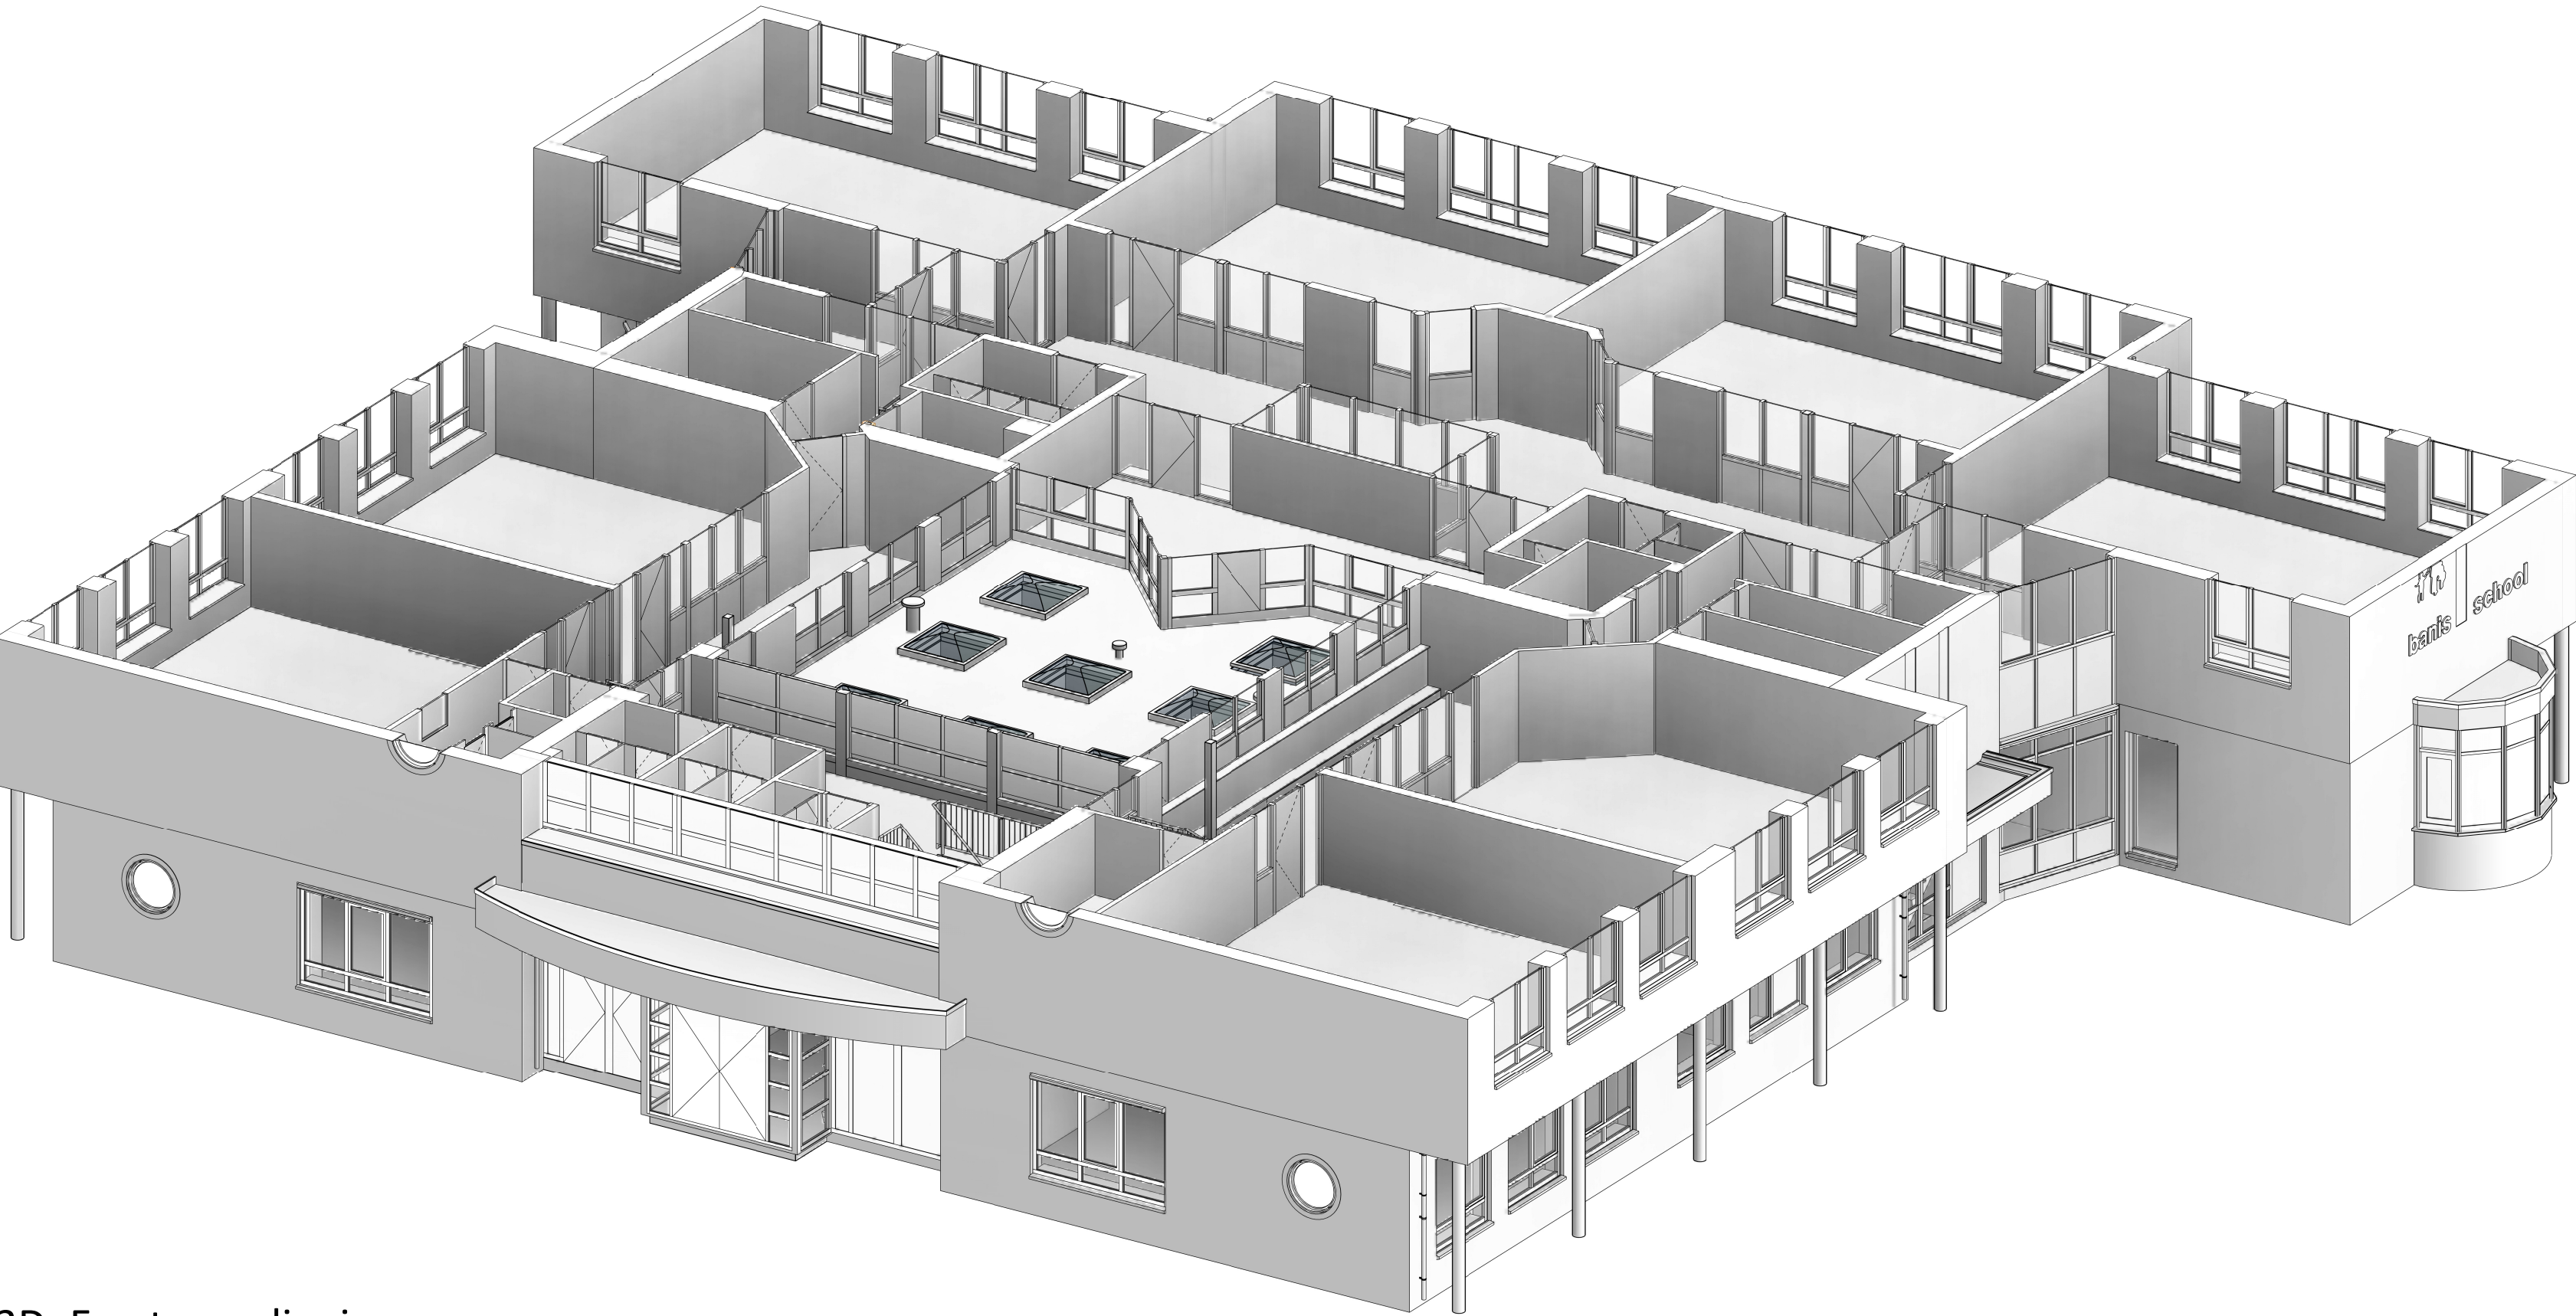

3D Eerste verdieping



- LEGENDA PONT CLUUS**
- Alle ingetekende onderdelen na engineering/voor productie met de pont clouds controleren.
 - Uitgevoerd voor het als model bij controleren.
 - Indien het model voor aanvullende details wordt gebruikt dient er te worden overtuigd met BIMBA 2.0
 - Niet getekende onderdelen zijn aangegeven op de tekening.
 - Afwijkingen ten opzichte van punt cloud zijn aangegeven op tekening.

- RELEVANTE TOEGANGSDOCUMENTEN**
- 14101 - RSH - Binnenschied - Rijssen - Dapen 14101
 - Maat van detailering

- OPMERKINGEN**
- Alle noten in het werk te controleren.
 - Maatvoering is afgeleid op 5mm nauwkeurigheid

Revisie:	Datum:	Modelleur:	Omschrijving:	Paraaf:
5				
4				
3				
2				
1				
-	22-05-2024	DS		Ter controle

Project 24141 RSVR - Banisschool	Modelleur DS	Ter controle DS
Locatie Erve Den Boom 7 7463 CJ, Rijssen	Naam project Acht	Aanpak Aanpak
Eerste verdieping		