


Gecontroleerd op locatie:

Kantoor:

- 1 Brandmeldcentrale
- 16 slow-whoops (10x BG + 6x 1ste verd)
- 2 handmelders (1xBG + 1x 1ste verd)
- 1 flitslicht bij hoofdingang kantoor
- 1 I/O module (sturing vluchtdeuren)

Loods:

- 21 slow-whoops (17x BG + 4x 1ste verd)
- 3 handmelders (3x BG)
- 1 flitslicht bij hoofdingang loods

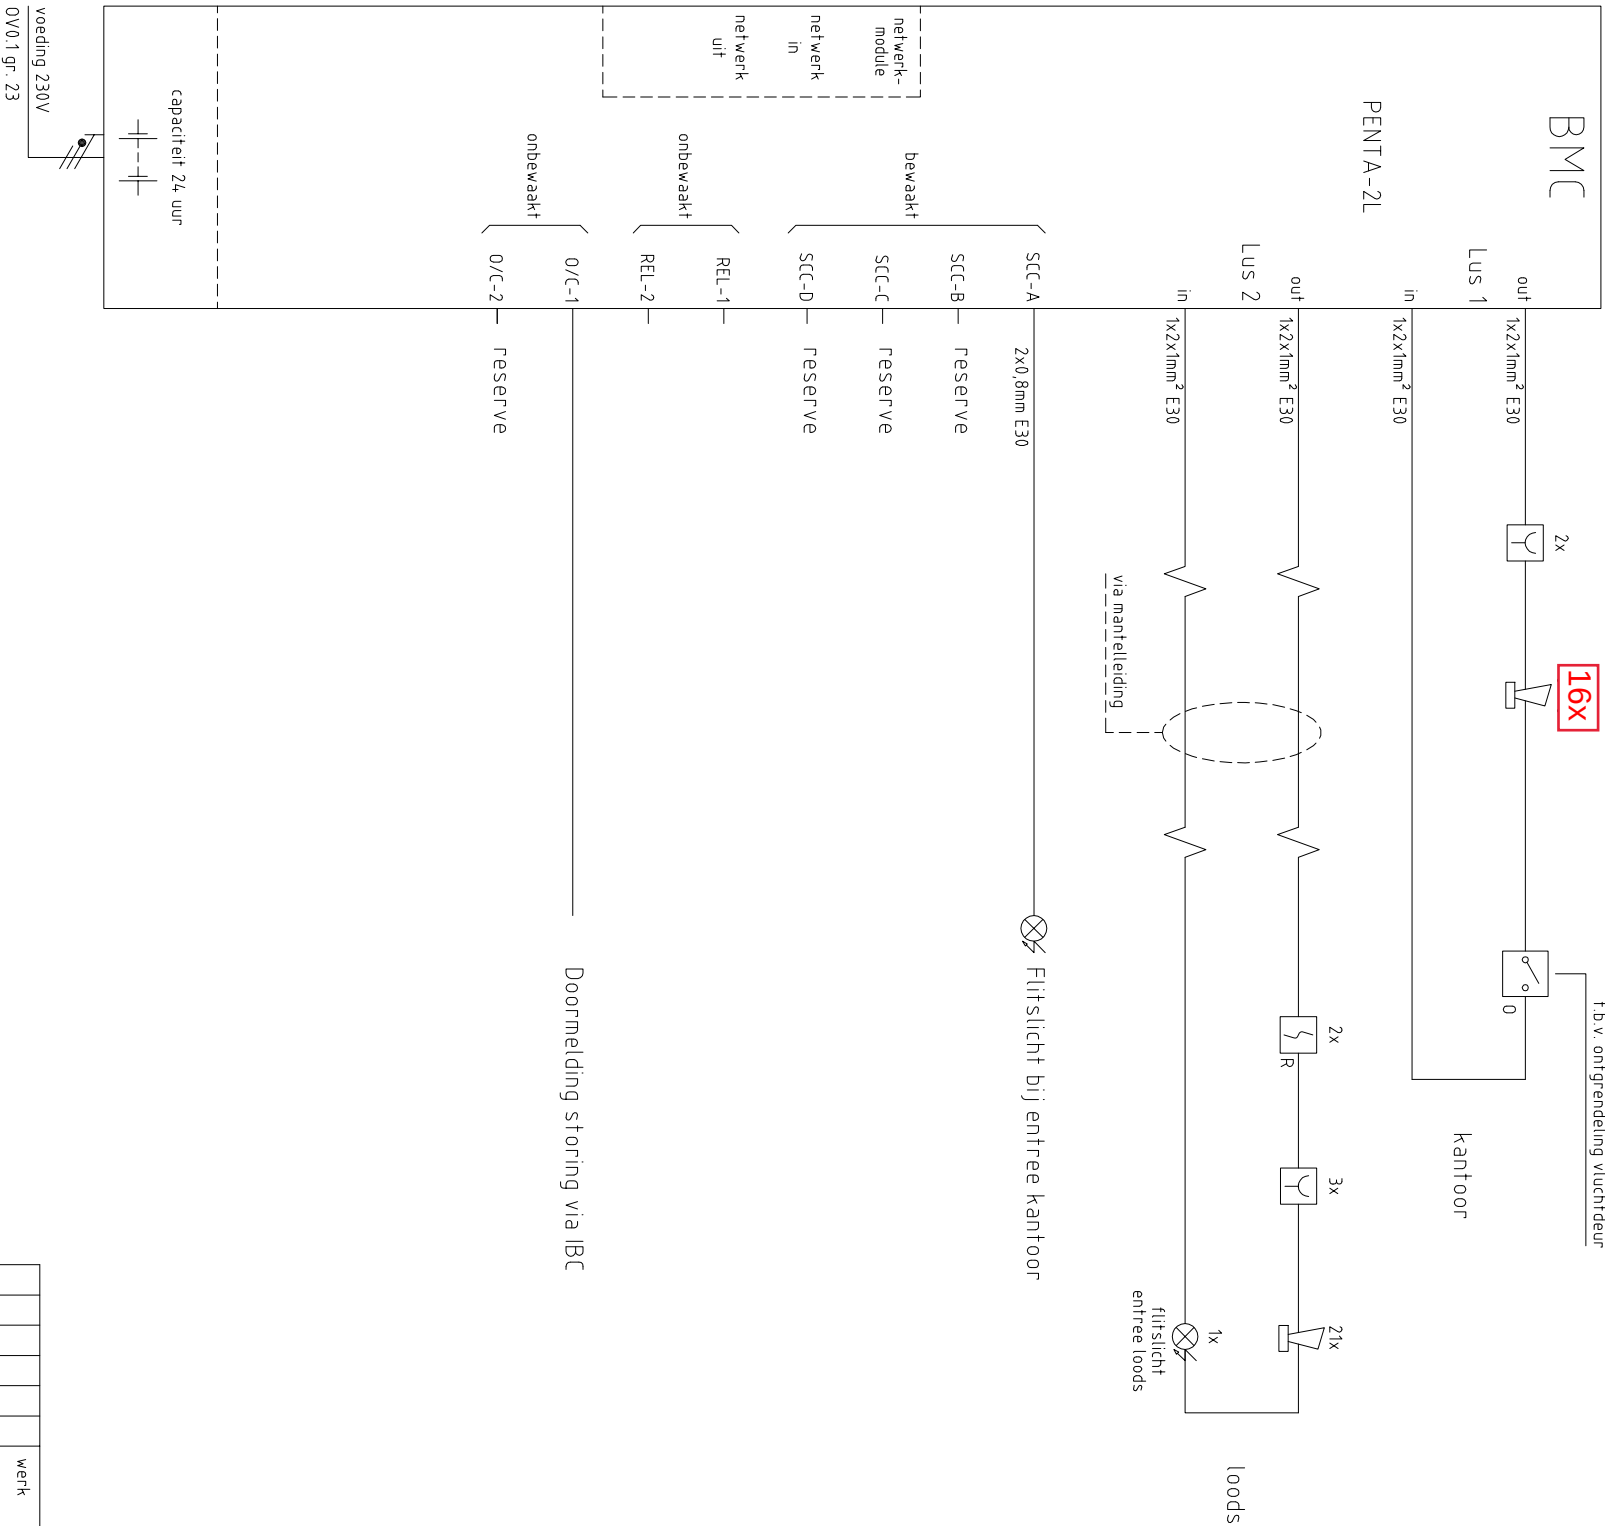

werk		onderwerp	
Gemeentewerf Ede Asakerweg 8 6718 GZ Ede		Blokschema Brandmeldinstallatie	
get.	d.d.	getekend	MVA
omschr.	d.d.	status	Revisietekening
get.	d.d.	Wier/bouw	projectnr.
omschr.	d.d.	210925	2610
get.	d.d.	bladnr. - volgnr.	150
omschr.	d.d.	Acc. Pl:	



schekman
elektrotechniek bv
Nijmegen (024) 3717777 / Wageningen (0317) 415660
www.schekman.nl info@schekman.nl