



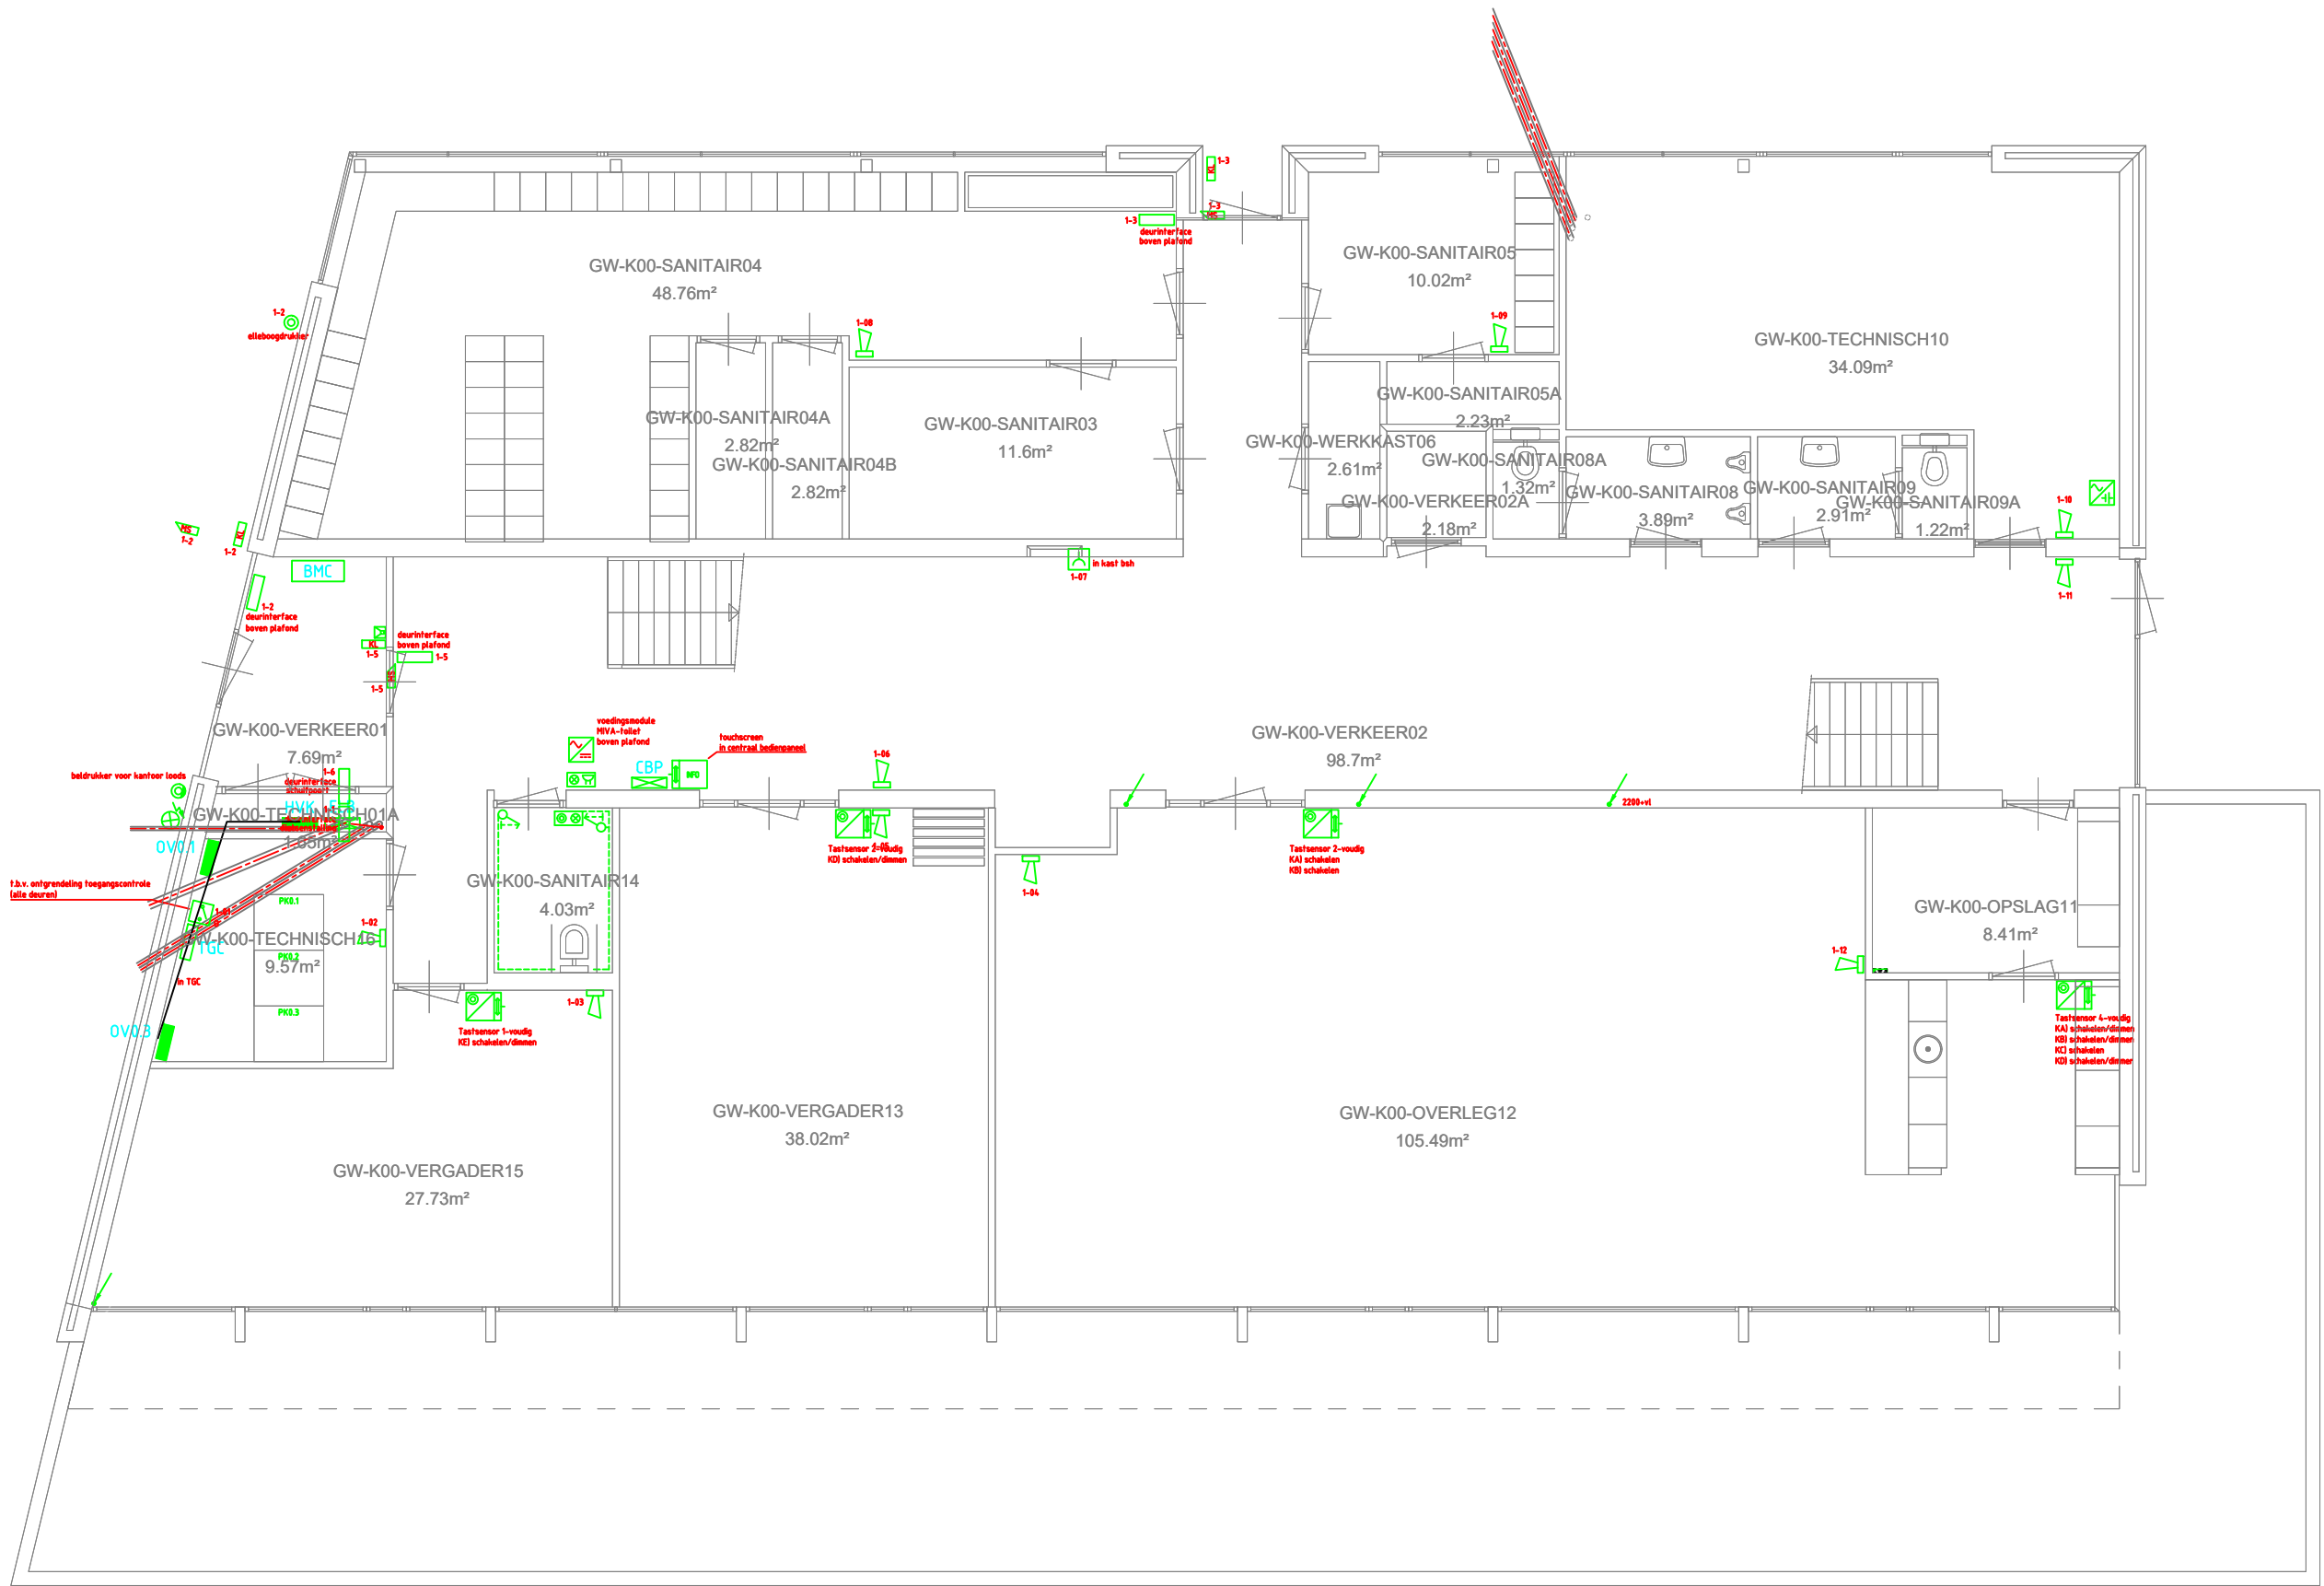

LEGENDA BRANDBEVEILIGINGSINSTALLATIE

- |     |                            |
|-----|----------------------------|
| BMC | Brandmeldcentrale          |
| NP  | Nevenpaneel met ontruiming |
| HM  | Handmelder                 |
| R   | Rookmelder optisch         |
| MS  | Rookmelder multicriteria   |
| T   | Rookmelder thermisch       |
| R   | Rookmelder Slow-Whoop      |
| NI  | Nevenindicator             |
| SW  | Signaalgever Slow-Whoop    |
| FL  | Flitslicht                 |
| 1-1 | I/O Module 1-voudig        |
| 4-1 | I/O Module 4-voudig        |
| K   | Koppeling                  |
| DM  | Kleefmagneet Bestaand      |
| DPE | Doormelddeenhed            |

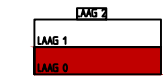

Gemeente Ede  
Afdeling H&S  
Postbus 9022 - 6710 HK Ede

Lokatie : Gemeentewerf - Bouwdeel K - Laag 00  
Onderwerp : Elektrotechniek - Installatieplattegrond  
Bestand : GW-K00.EBM.10

Getekend : SM - MVA  
Datum : 26-09-2011  
Schaa : 1:100  
Formaat : A2  
Kastcode :  
Revisie : 000  
RevDatum : 25-02-2021  
Getekend : TO  
Gecontr. :  
Gezien :