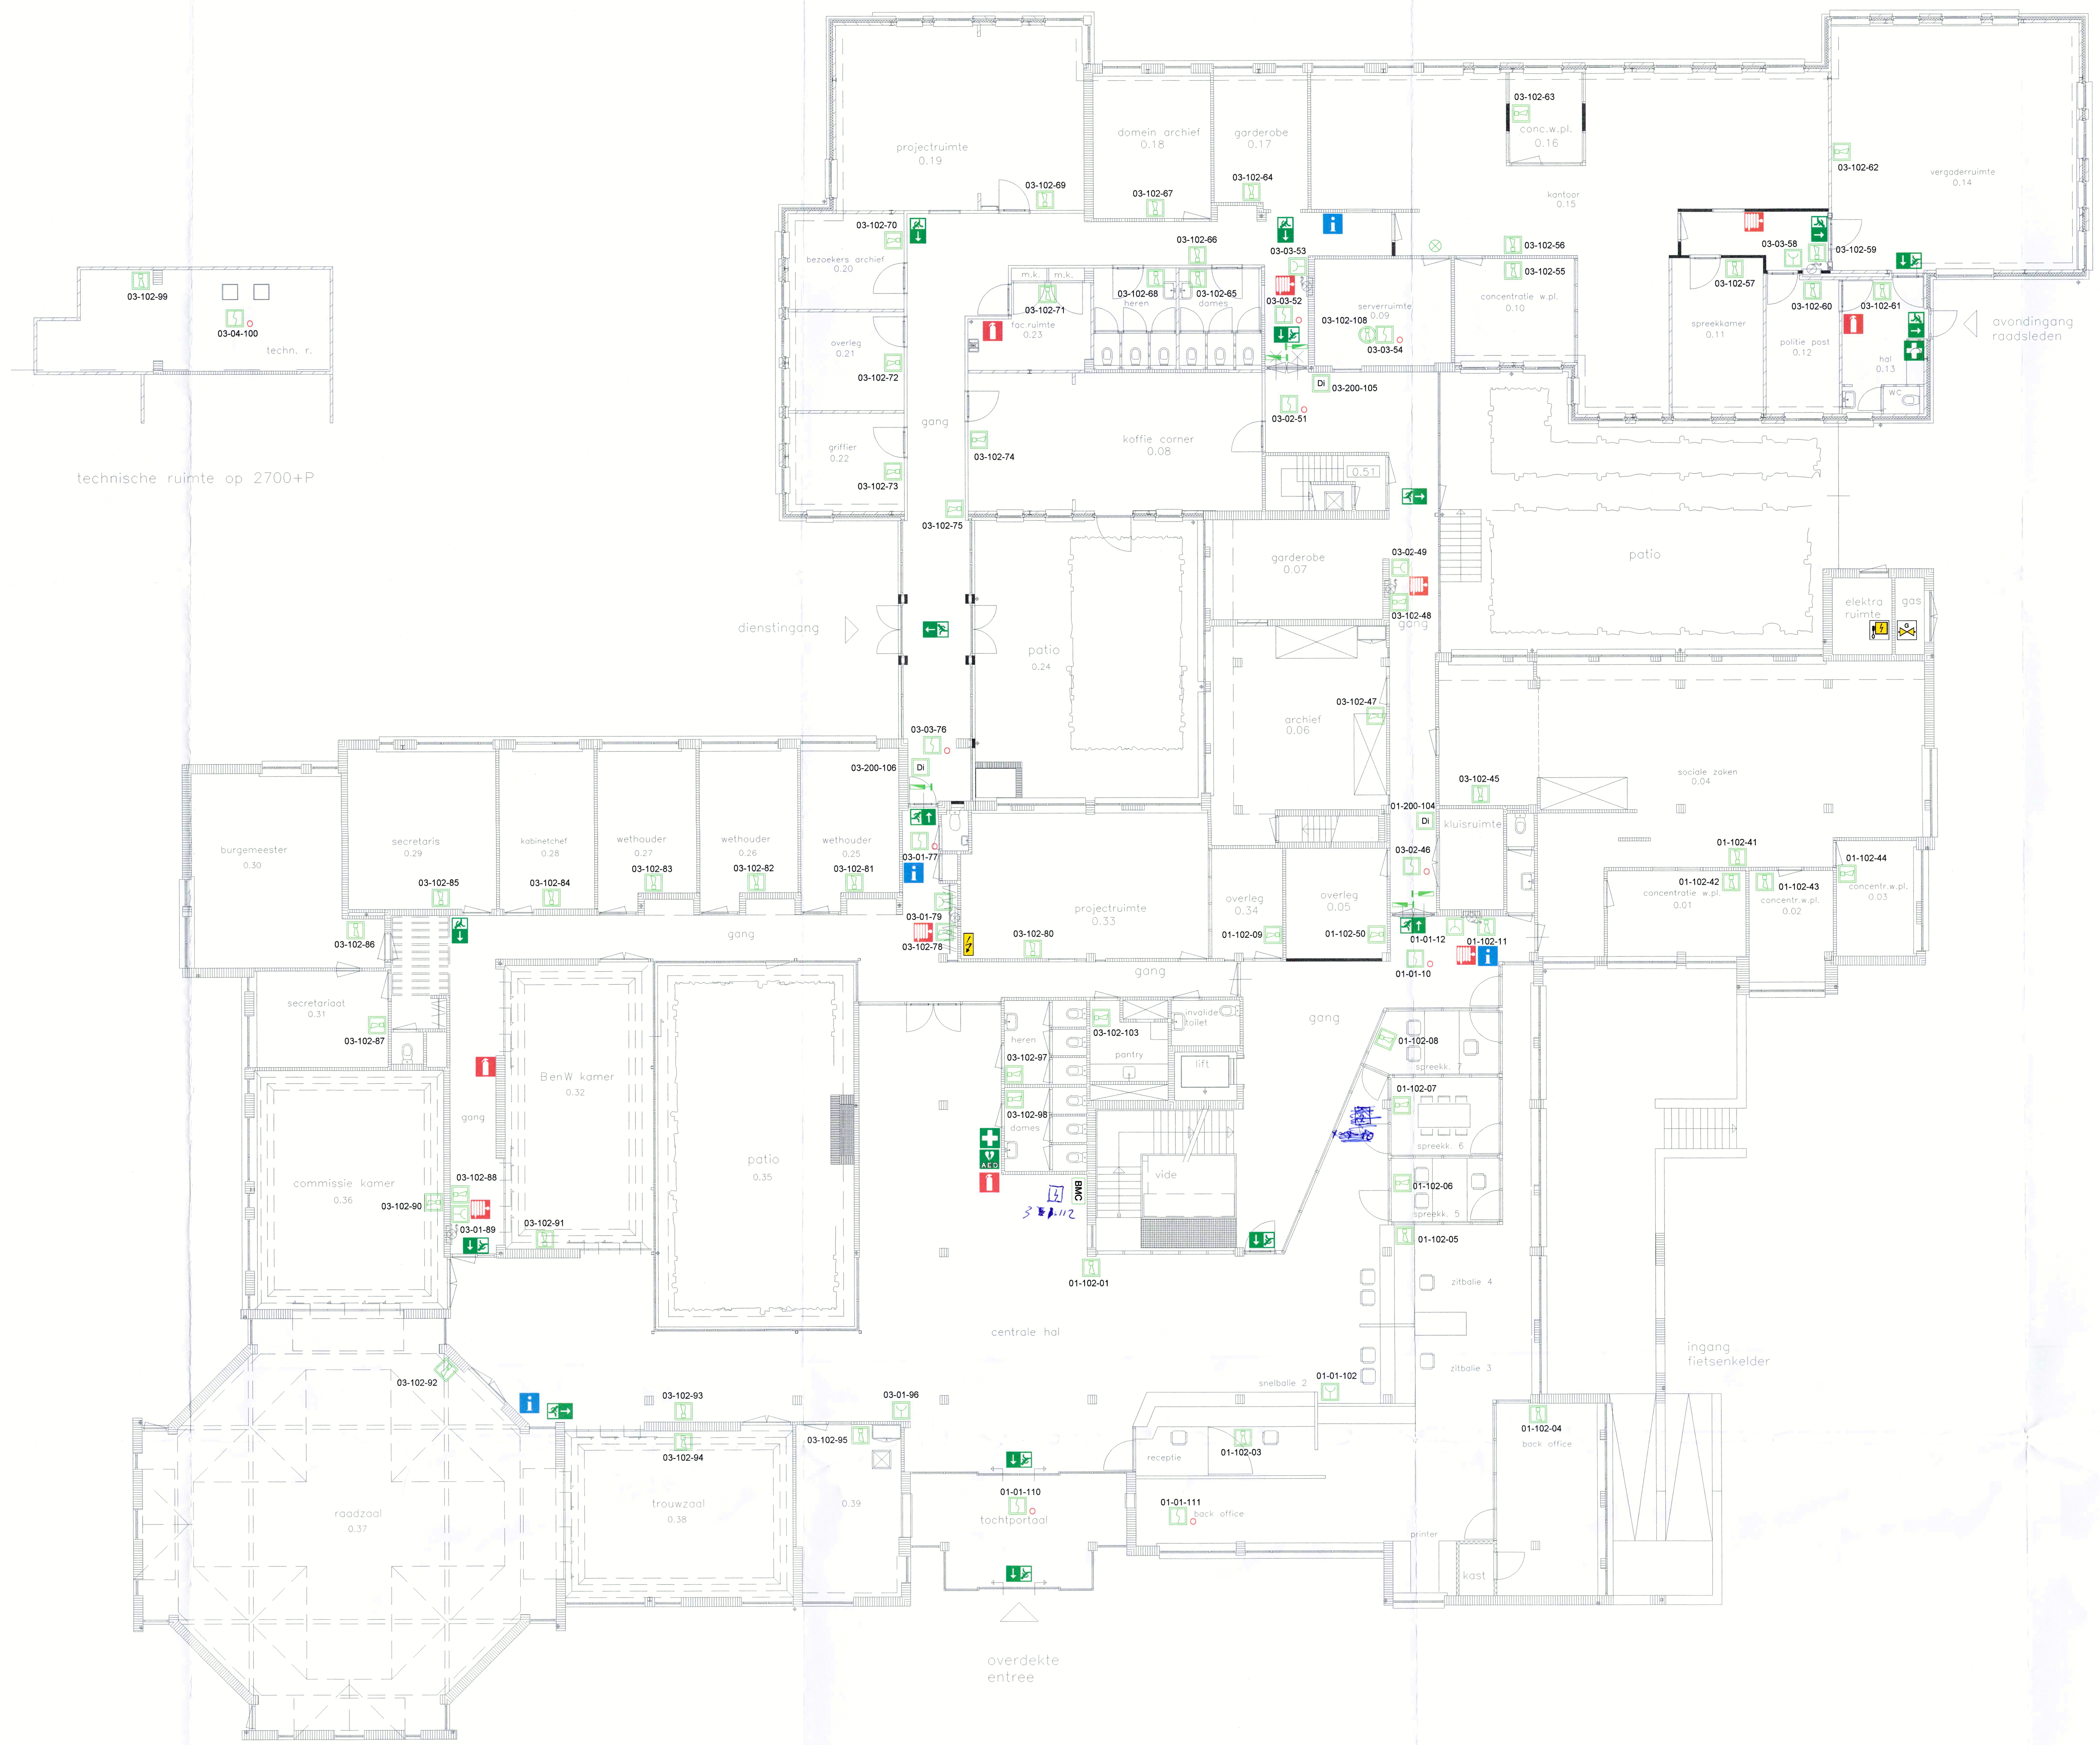

begane grond

BMC	Brandmeldcentrale
	Optische melder
	Thermische melder
	Sokkelslowwhoop
	Handbrandmelder
	Nevenindicator
	Flitslicht
Di	Input/Output module
	Kleefmagneet
	Slow whoop

BMC	BRANDMELDCENTRALE
	BRANDBLUSSER
	BRANDSLANGHASPEL
	HANDBRANDMELDER
	BLUSDEKEN
	VLUCHTWEG
	EHBO
	HOOFDSCHAKELAAR ELEKTRA
	AFSLUITER GAS
	SCHAKELKAST ELEKTRA
	PLAATS BEDRIJFSPLATTEGROND EN NOODAFFICHES

Bouwk. onderlegger 28-01-2016

Wijz.	Omschrijving	Datum	Getekend	Gezien
	Revisie	27-11-18	Mh	
A	Revisie	21-06-2016	ck	

Project : Gemeente Nederweert

Onderwerp : Brandmeld- en ontruimings installatie gemeentehuis
Begane grond

Projectnr. : 151444
Datum : 03-02-2016
Getekend : rv

SPIE Van de Meerakker
Postbus 185, 6000 AD Weert
Copernicusstraat 9b, 6003 DE Weert
tel.: +31 (0)495 456 111
fax.: +31 (0)495 456 222

Tekeningnummer : E16-06

Formaat :	Schaal :	Blad :
A1	1 : 100	02