


Bestaande situatie

Renovatie kleedkamers en toiletten Gymzaal De Eendracht
d.d. 30 april 2019

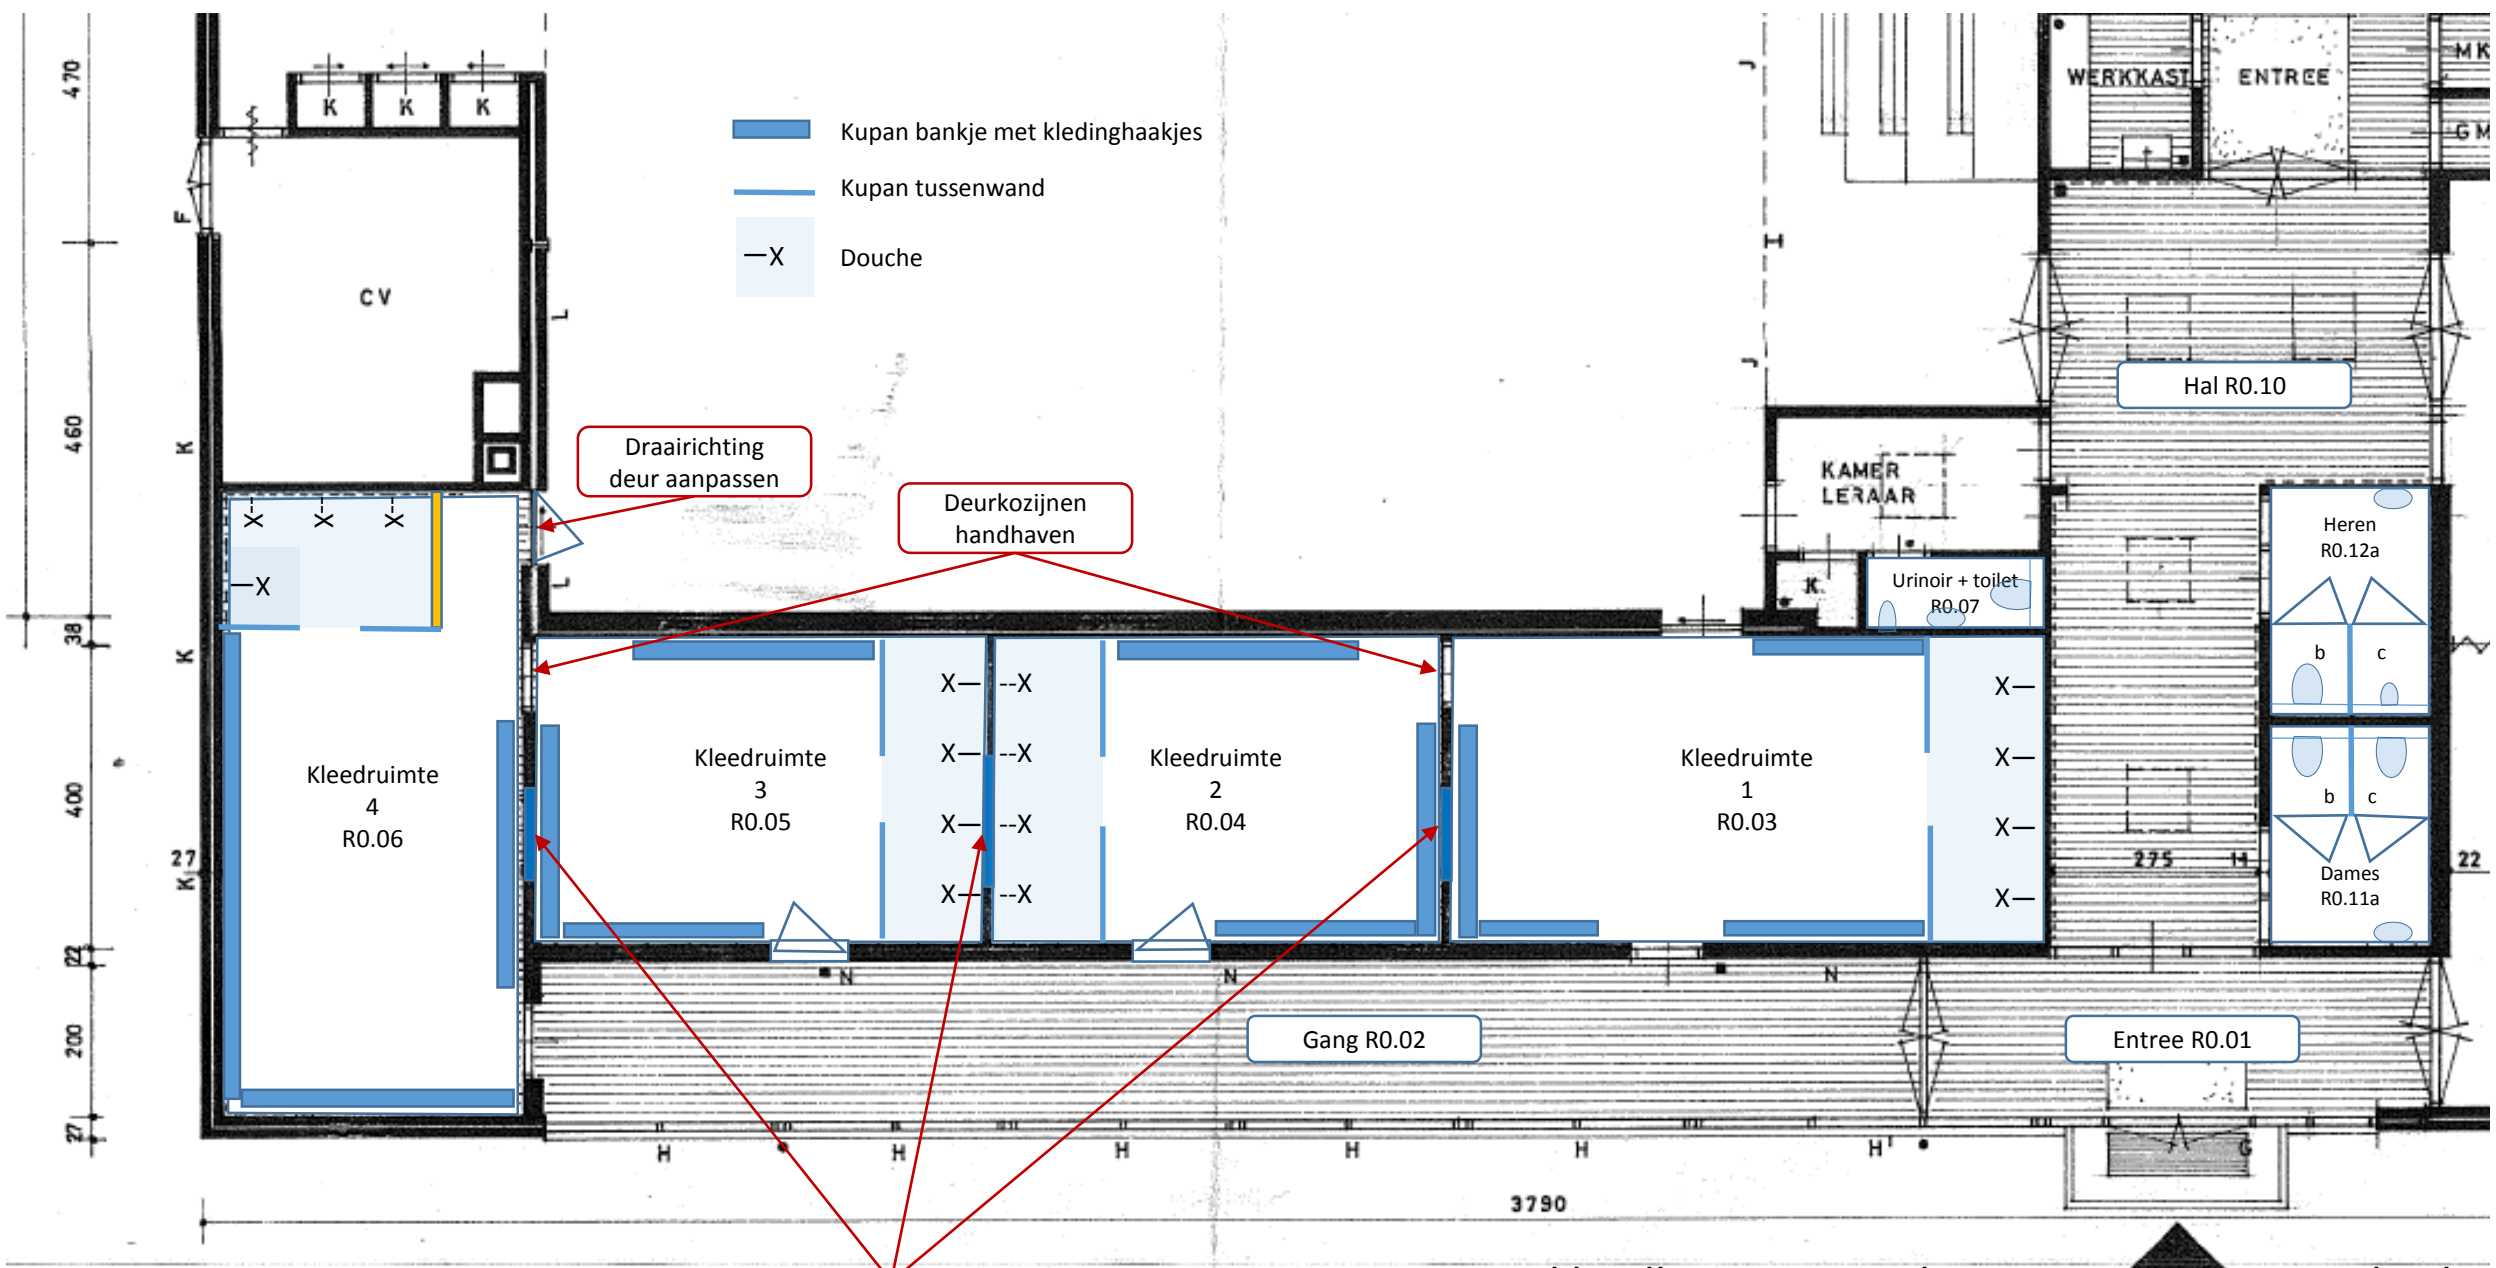

- Kupan bankje met kledinghaakjes
- Kupan tussenwand
- X Douche

Draairichting deur aanpassen

Deurkozijnen handhaven

Deuropeningen dicht metselen

Nieuwe situatie

Renovatie kleedkamers en toiletten Gymzaal De Eendracht
d.d. 30 april 2019