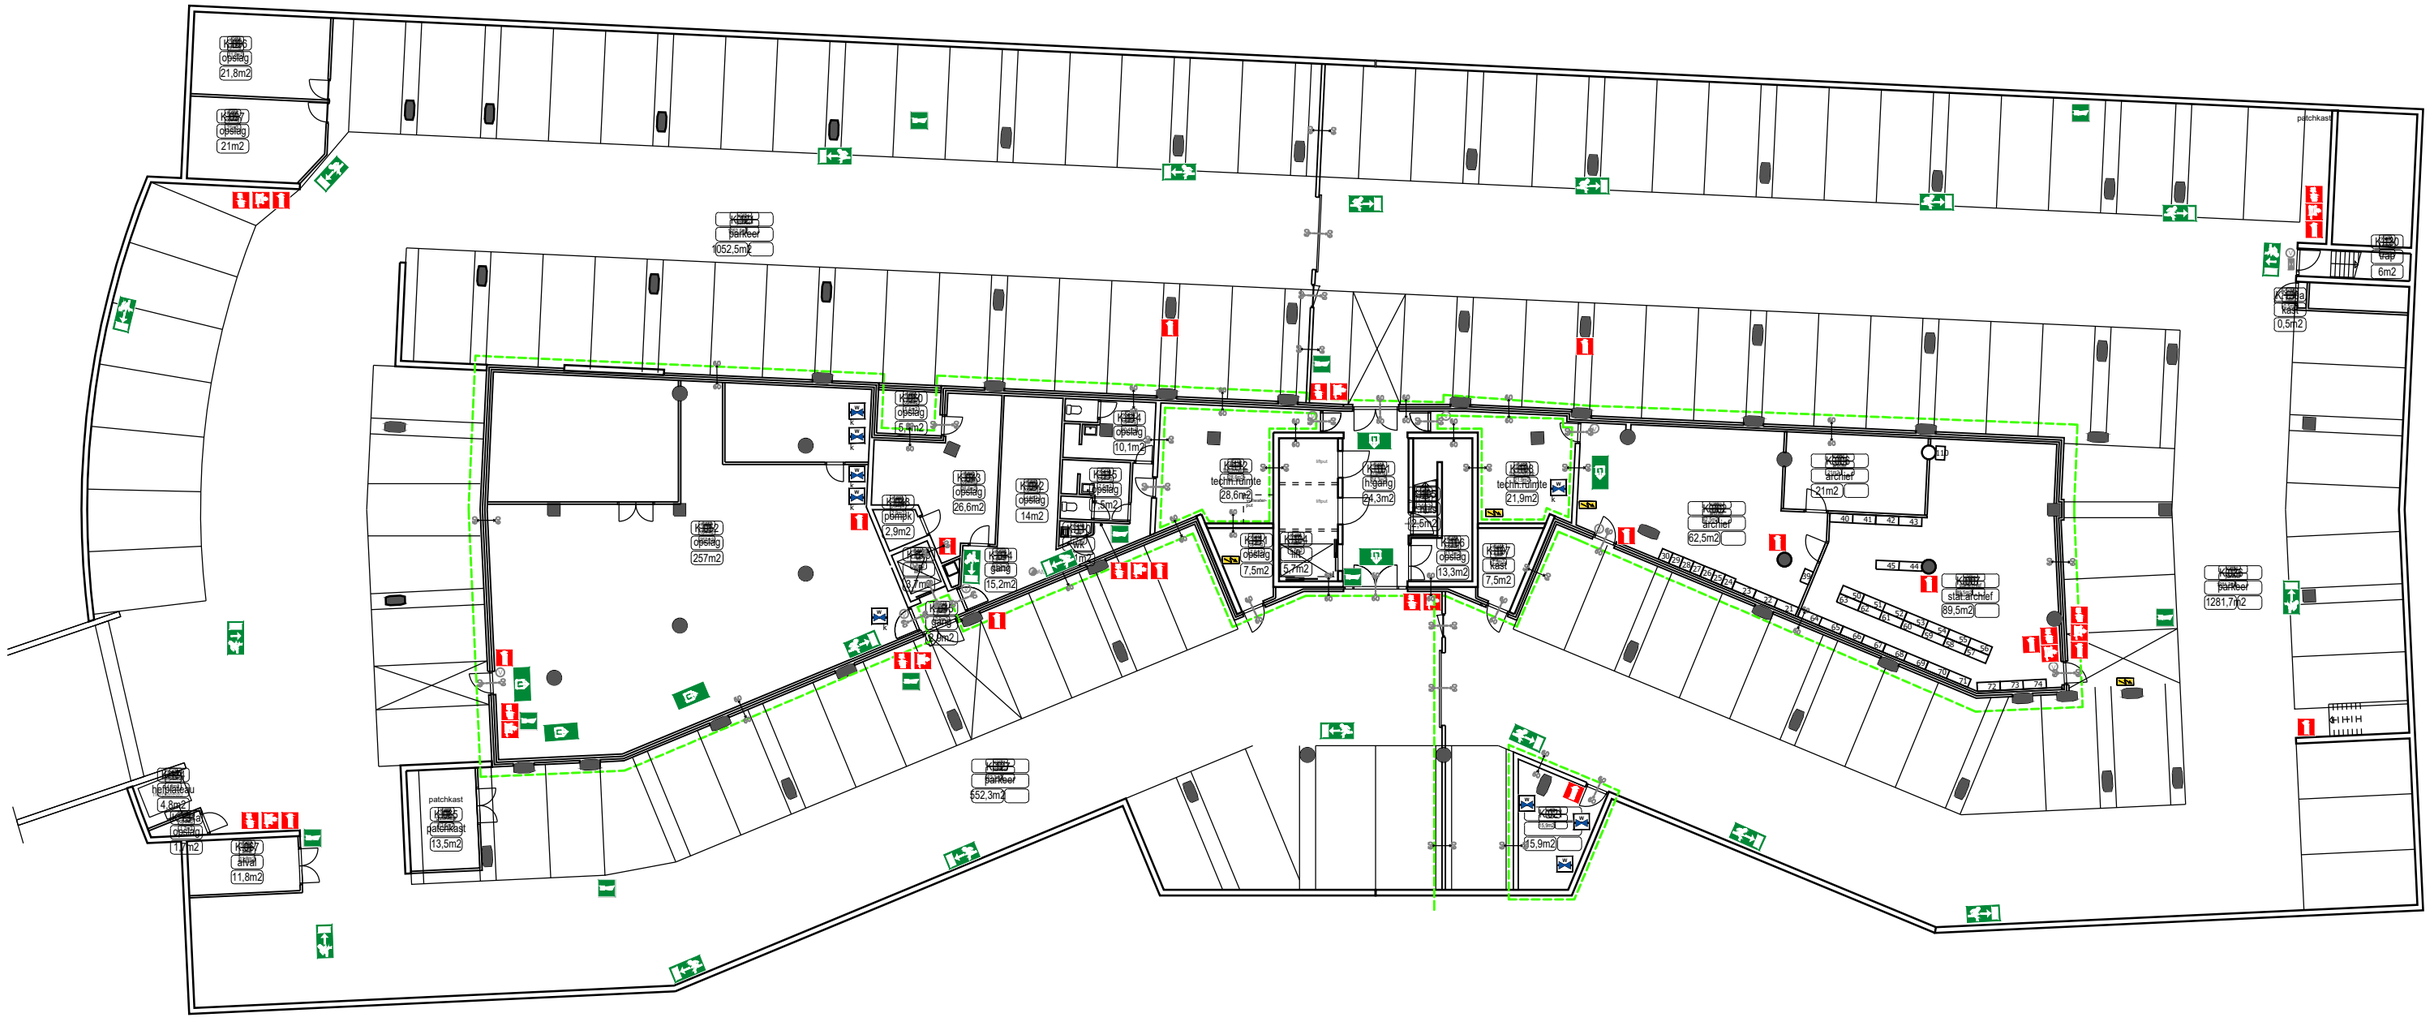

LEGENDA

- Nooduitgang
- Brandslanghaspel
- Handbrandblusser
- Handbrandmelder
- Automatische brandmelder
- Brandwerend en zelfsluitend
- Slow whoop
- EHBO-post
- AED-installatie
- Brandwerende scheiding van 30min
- Brandwerende scheiding van 60min
- Rookwerende scheiding

ZADKINE

Zadkine Facilitair Bedrijf
Marten Meesweg 50 3068 AV ROTTERDAM
TEL: 010-2069150 FAX: 010-2069286

V.05 — 15-03-2021

VERSIE WIJZIGING

DIRECTIE:

WERK:
Revisie tekening
Marten Meesweg 50 3068 AV Rotterdam

ONDERWERP:

Kelder

GET.: asro	DATUM: 18-08-2009
PROJECTNR.: FB.2021	SCHAAL: no scale
OBJECTNR.: MMW-50	FORMAAT: A3

-1