


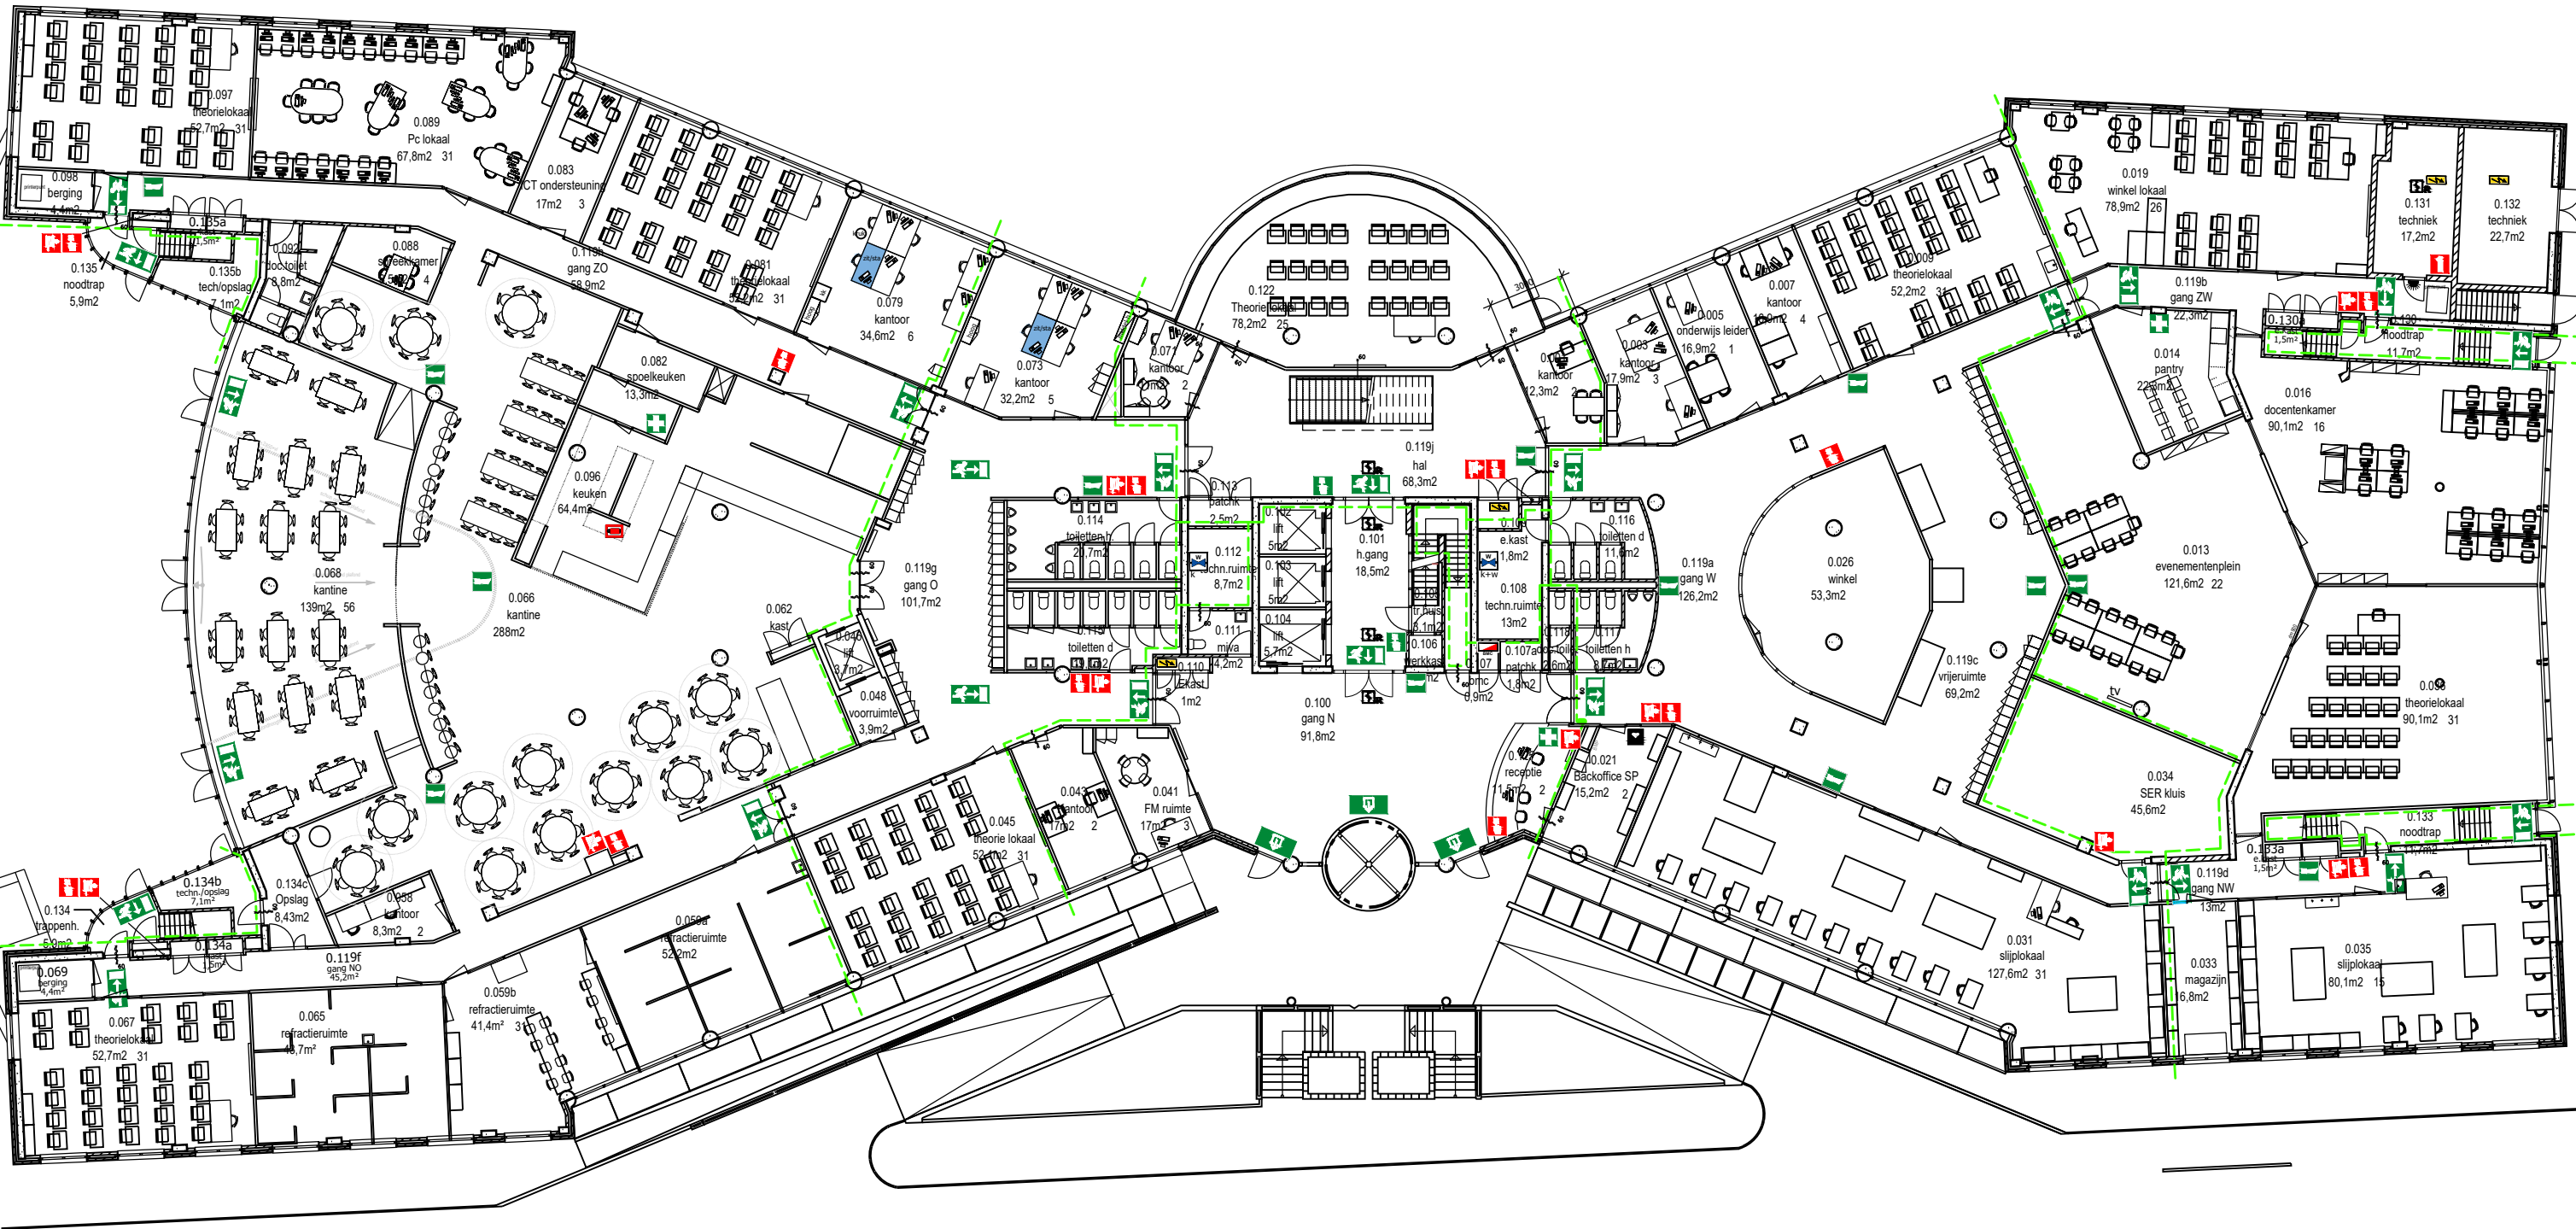

Begane grond

LEGENDA	
	Uitgang
	Nooduitgang
	Brandslanghospel
	Handbrandblusser
	Handbrandmelder
	Automatische brandmelder
	Brandwerend en zelfsluitend
	Sloot whoop
	EHBO-post
	AED-installatie
	Electriciteit
	Afsluiter water
	Brandwerende scheiding van 30min
	Brandwerende scheiding van 60min
	Rookwerende scheiding



Zadkine Huisvesting
Marten Meesweg 50 3068 AV ROTTERDAM
TEL: 088-9453500

V.05
VERSIE WIJZIGING

DIRECTIE:
OOST I
WERK:
Marten Meesweg 50 3068AV Rotterdam
ONDERWERP:
Revisie
Begane grond

GET.: RERO	DATUM: 14-10-2019
PROJECTNR.: FB.2023	SCHAAL: no scale
OBJECTNR.: MMW_50	FORMAAT: A3

00R