


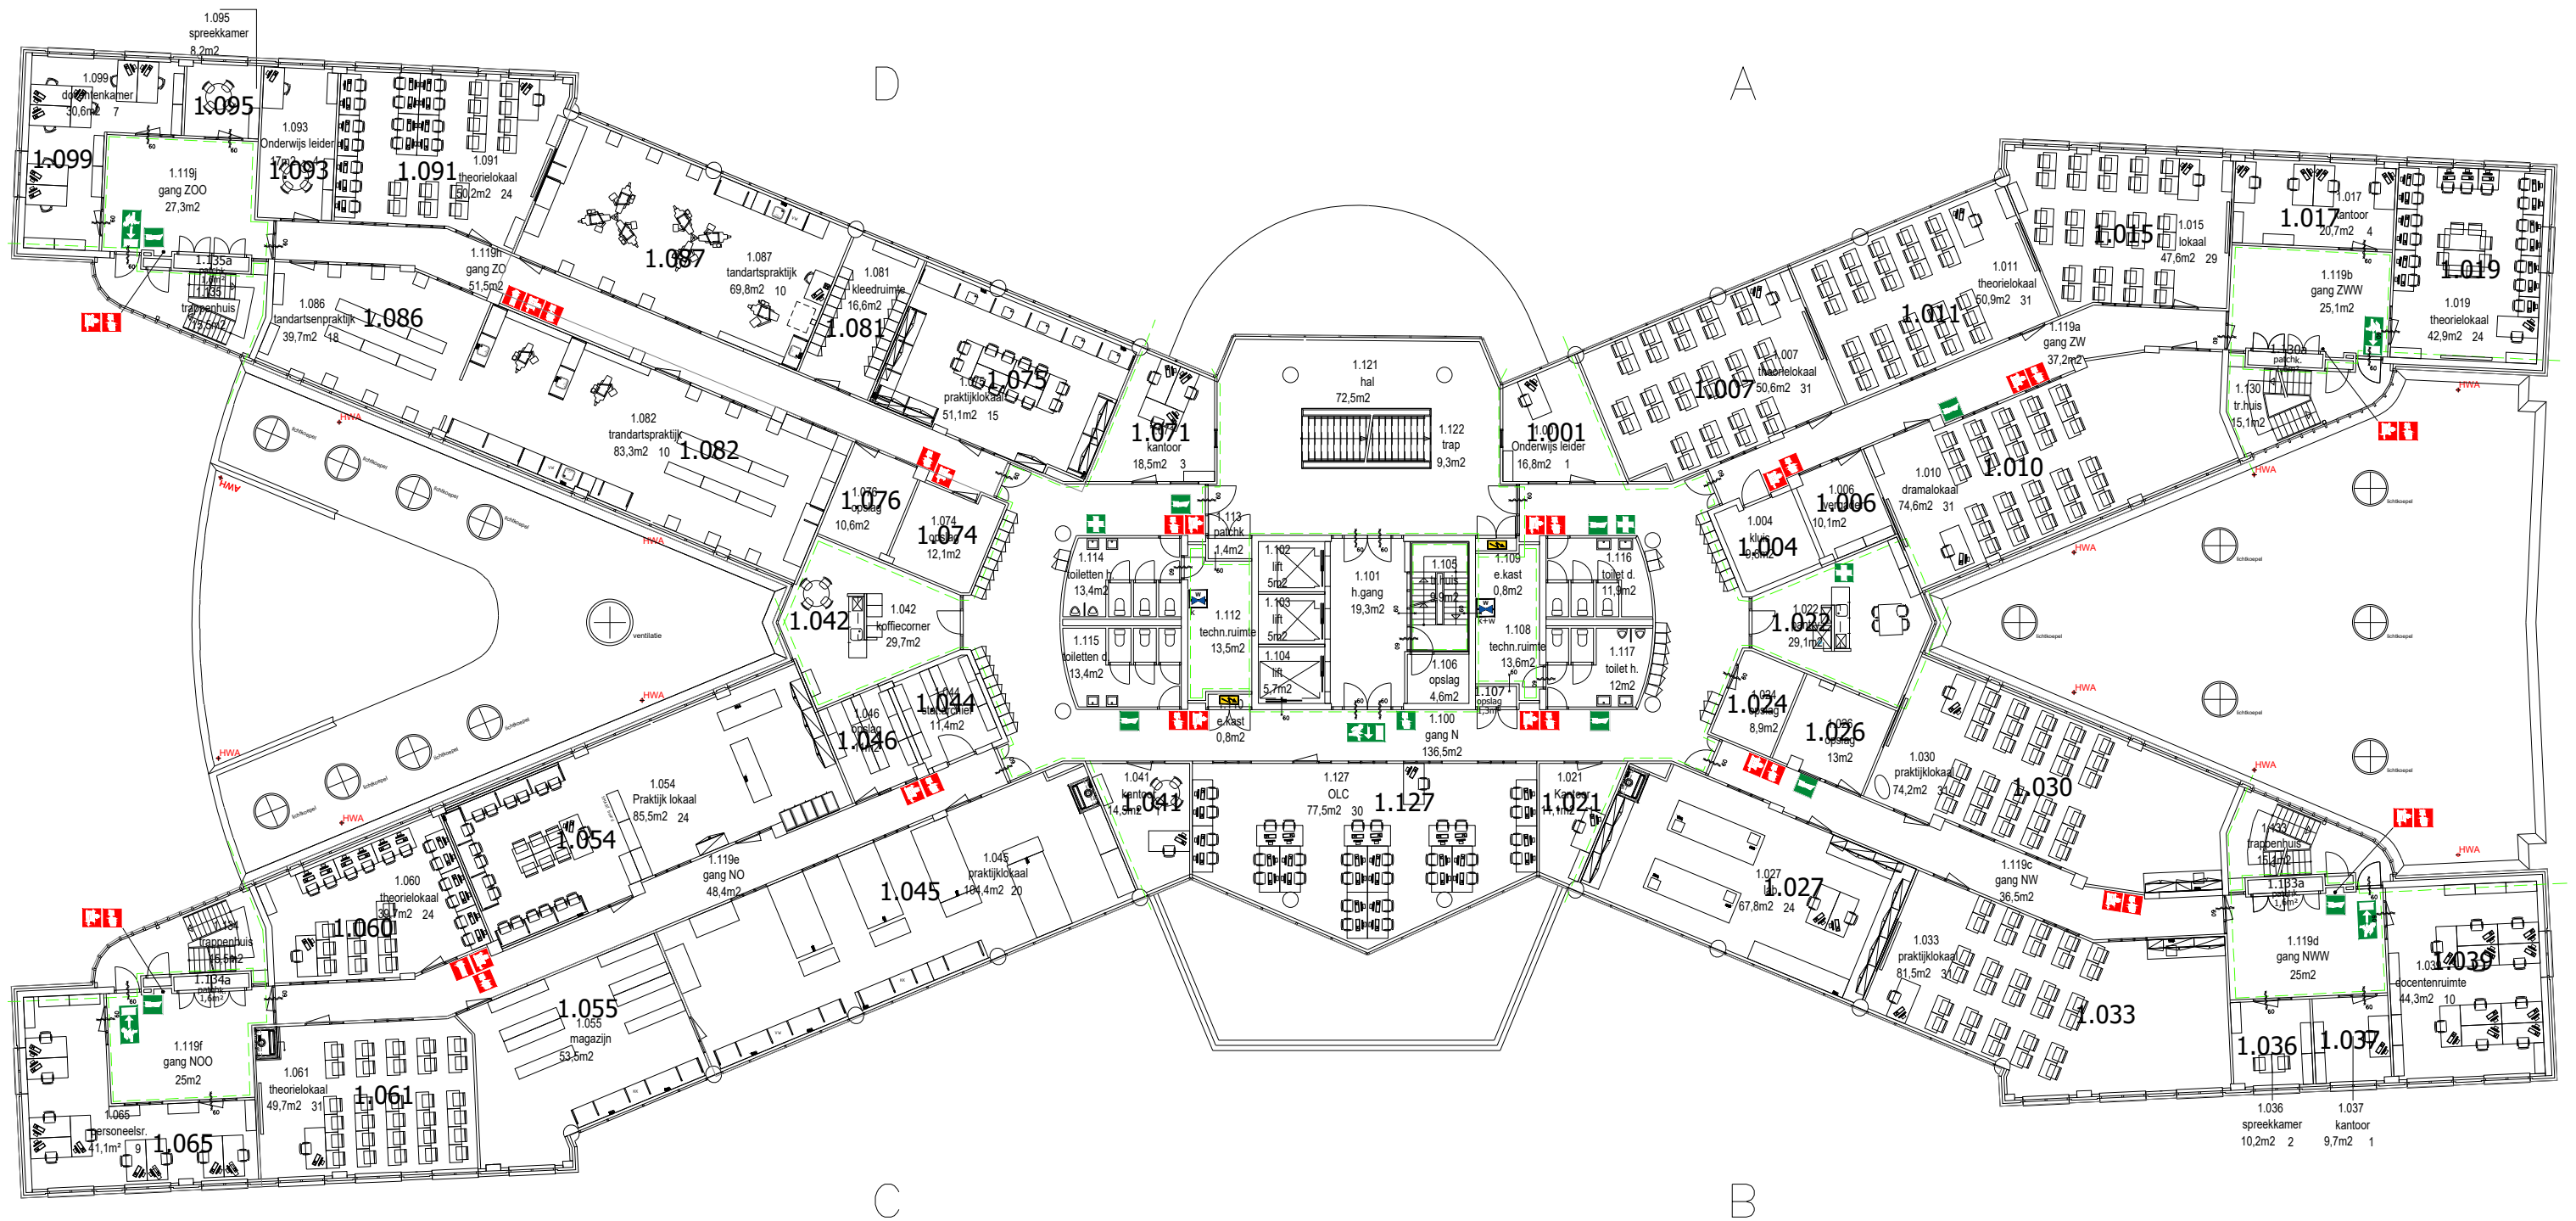

| LEGENDA |                                  |
|---------|----------------------------------|
|         | Nooduitgang                      |
|         | Brandslanghaspel                 |
|         | Handbrandblusser                 |
|         | Handbrandmelder                  |
|         | Automatische brandmelder         |
|         | Brandwerend en zelfsluitend      |
|         | Slow whoop                       |
|         | EHBO-post                        |
|         | Brandwerende scheiding van 30min |
|         | Brandwerende scheiding van 60min |

**ZADKINE**

Zadkine Huisvesting  
Marten Meesweg 50 3068 AV ROTTERDAM  
TEL: 088-9453500

V.05  
VERSIE WIJZIGING

DIRECTIE:  
OOST I  
WERK:

Marten Meesweg 50 3068AV Rotterdam  
ONDERWERP:  
Revisie  
1e Verdieping

GET.:  
RERO  
PROJECTNR.:  
HV.2021  
OBJECTNR.:  
MMW\_50

DATUM:  
14-10-2019  
SCHAAL:  
no scale  
FORMAAT:  
A3

01R