


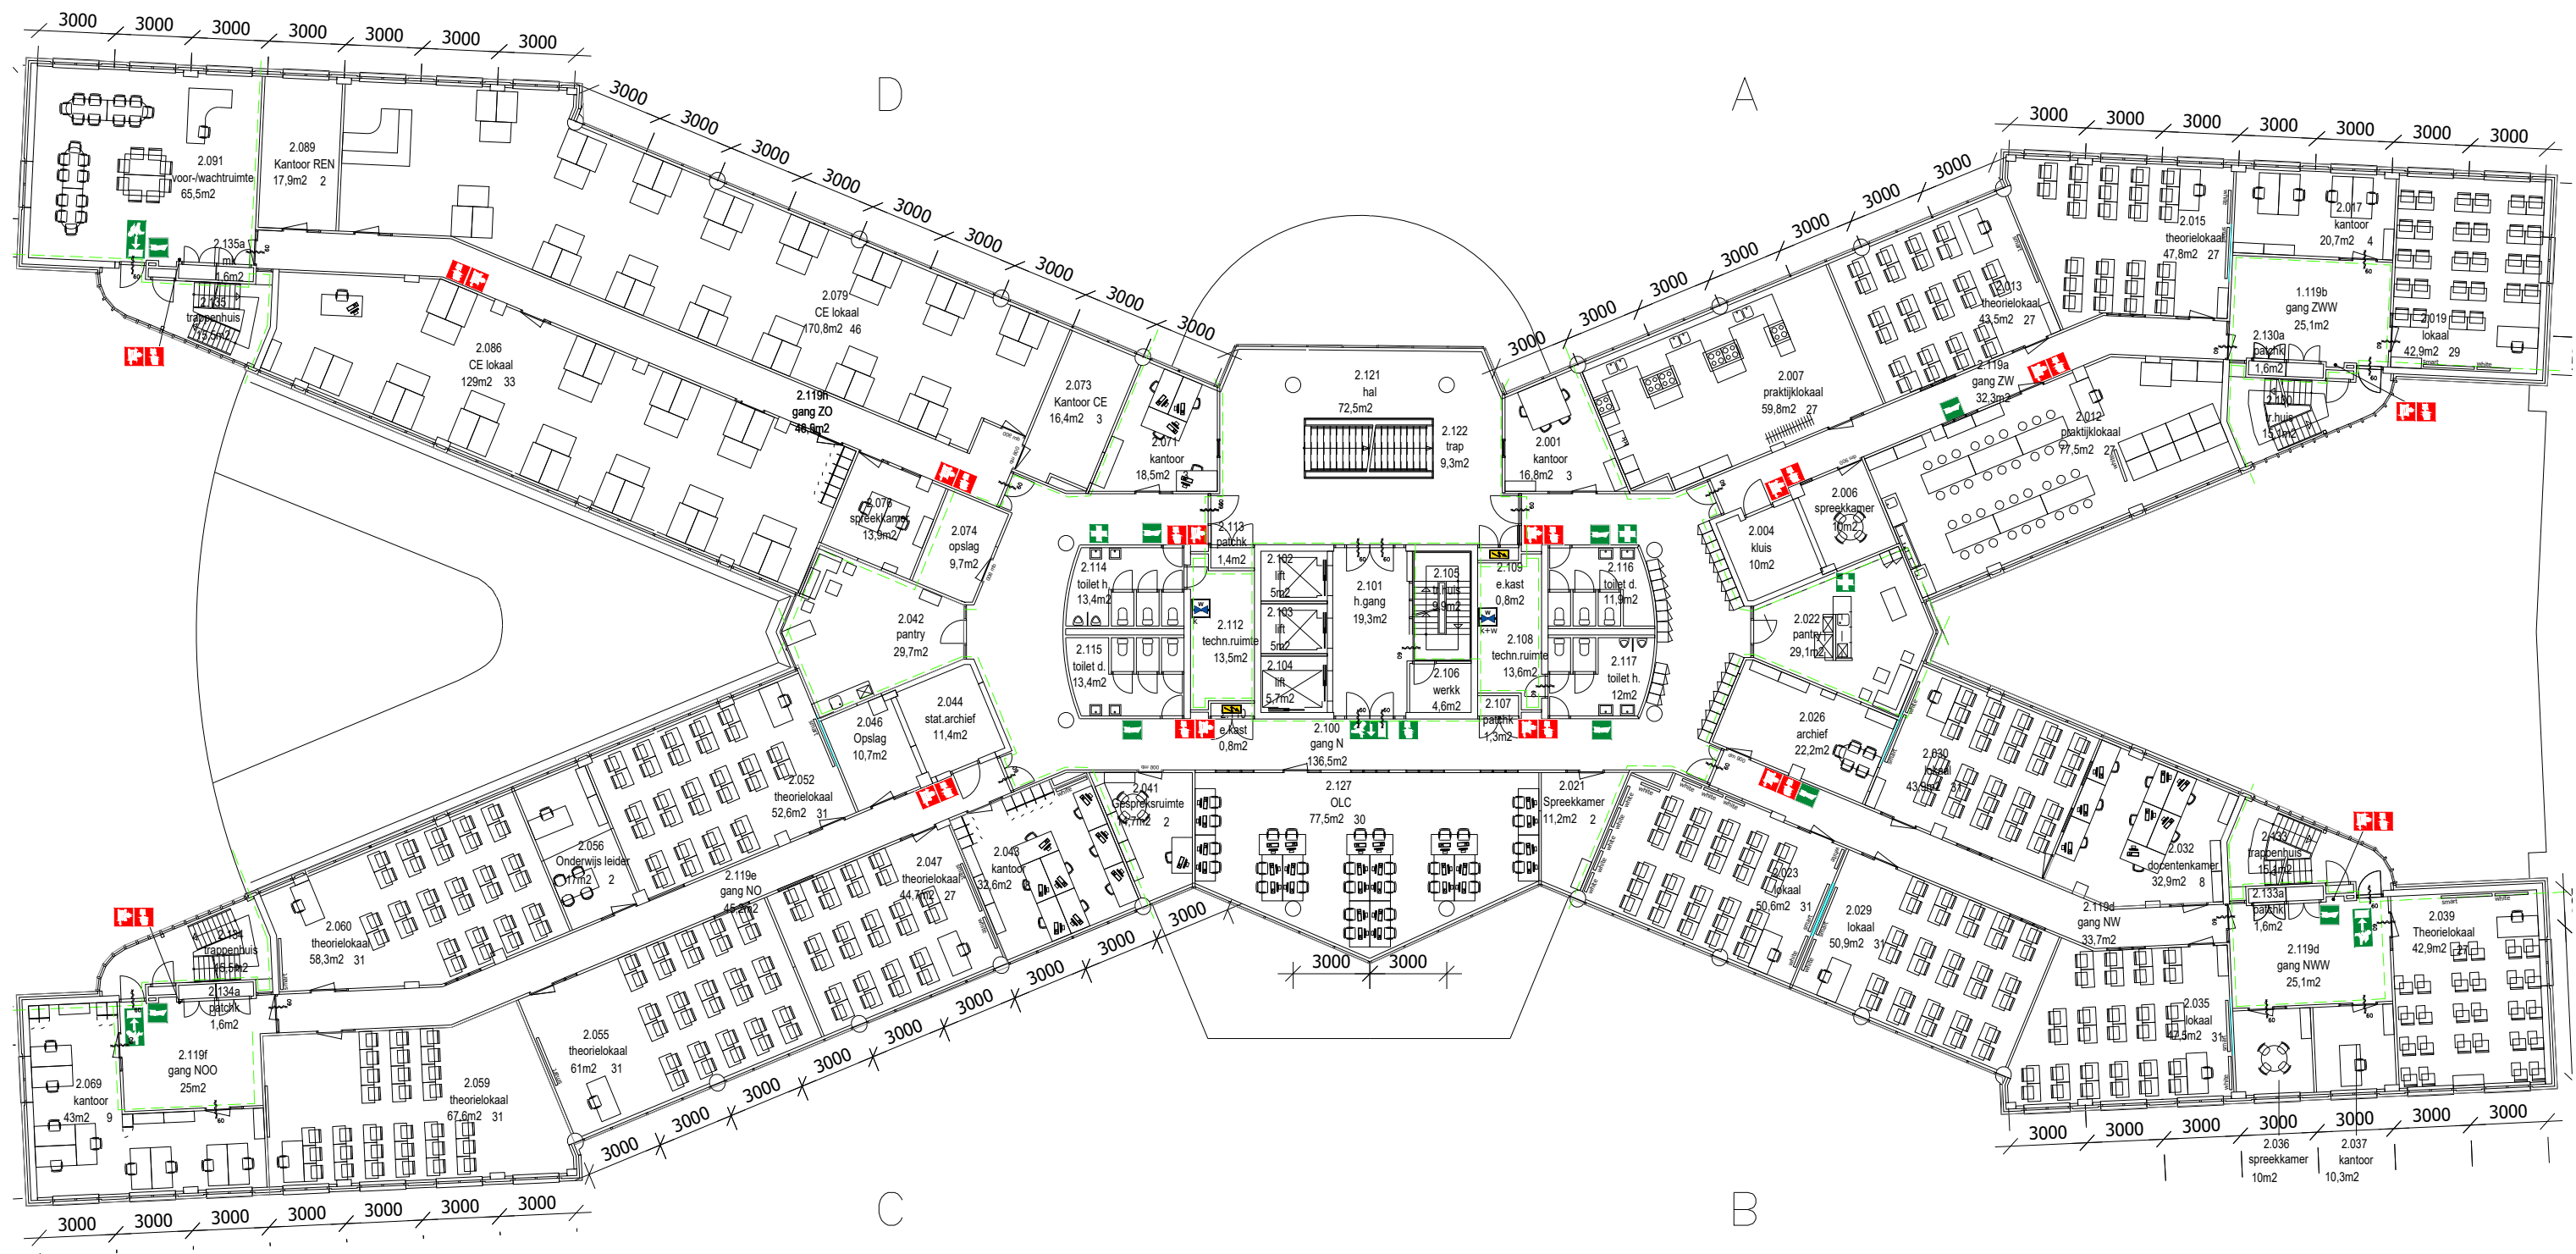

LEGENDA	
	Nooduitgang
	Brandslanghaspel
	Handbrandblusser
	Handbrandmelder
	Automatische brandmelder
	Brandwerend en zelfsluitend
	Slow whoop
	EHBO-post
	Brandwerende scheiding van 30min
	Brandwerende scheiding van 60min



Zadkine Huisvesting
Marten Meesweg 50 3068 AV ROTTERDAM
TEL: 088-9453500

v05

VERSIE WIJZIGING

DIRECTIE:
OOST I

WERK:

Marten Meesweg 50 3068AV Rotterdam

ONDERWERP:
Revisie

2e Verdieping

18-09-2024

GET.:
RERO

PROJECTNR.:
FB.2023

OBJECTNR.:
MMW_50

DATUM:
14-10-2019

SCHAAL:
no scale

FORMAAT:
A3

02R