


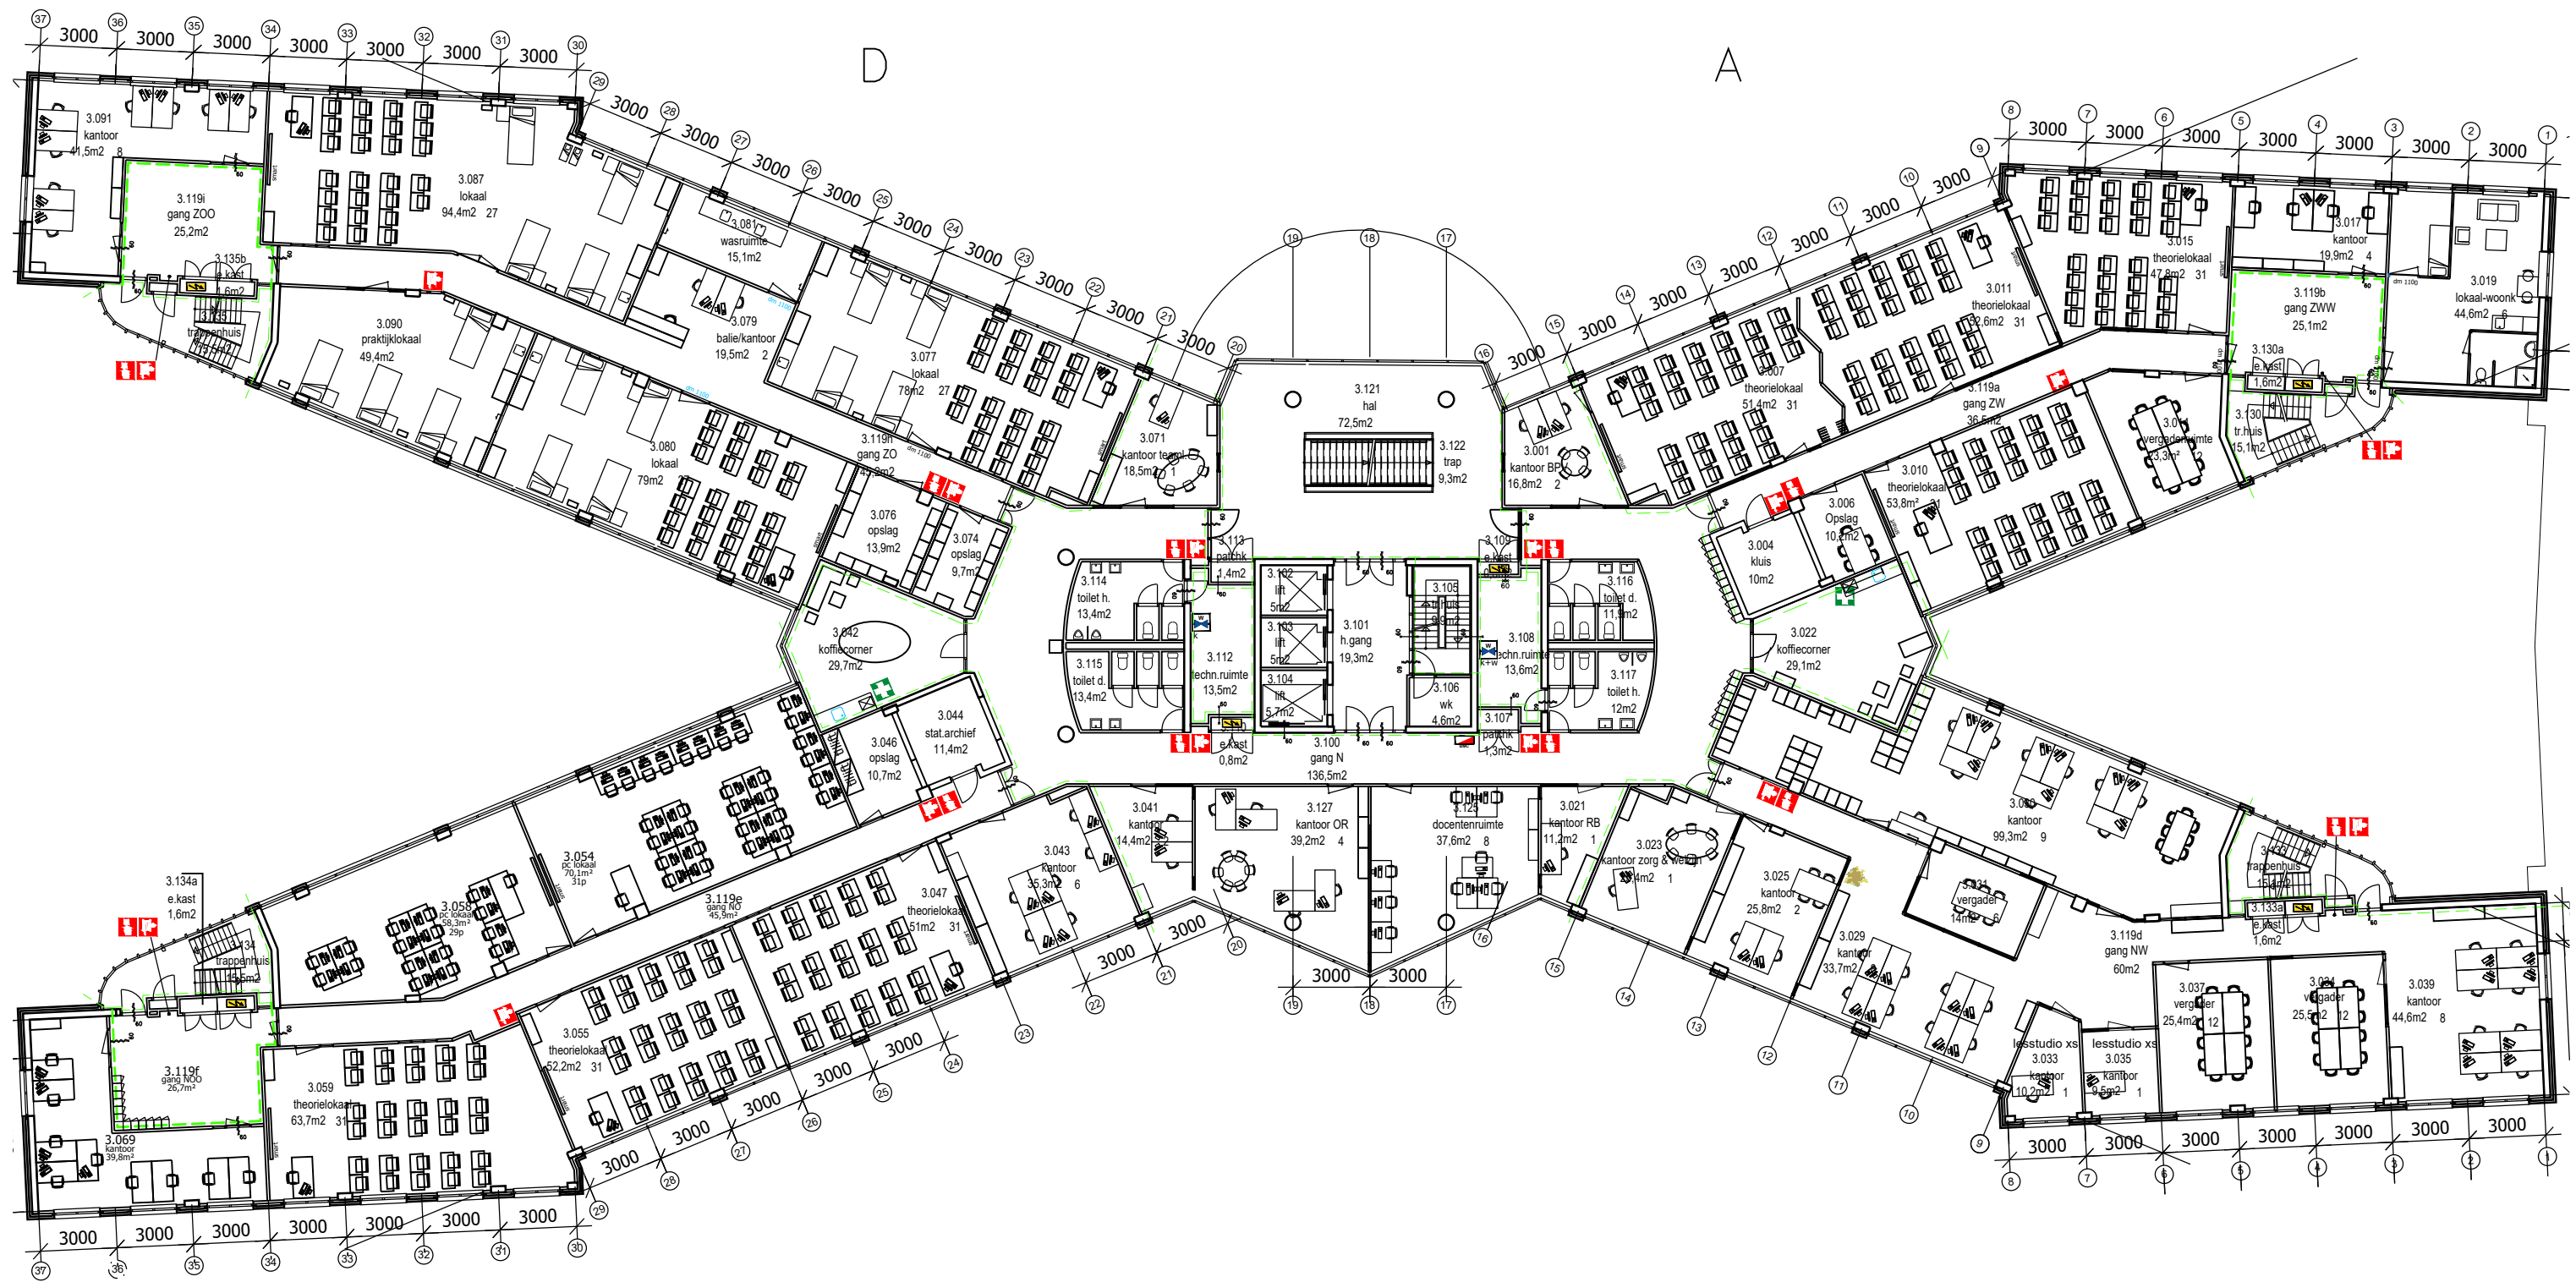

C

LEGENDA	
	Nooduitgang
	Brandslanghaspel
	Handbrandblusser
	Handbrandmelder
	Automatische brandmelder
	Brandwerend en zelfsluitend
	Sloof w/hoop
	EHBO-post
	Brandwerende scheiding van 30min
	Brandwerende scheiding van 60min

ZADKINE

Zadkine Huisvesting
Marten Meesweg 50 3068 AV ROTTERDAM
TEL: 088-9453500

B

v07

VERSIE WIJZIGING

DIRECTIE:
OOST I

WERK:

Marten Meesweg 50 3068AV Rotterdam

ONDERWERP:

Revisie

3e Verdieping

18-11-2024

GET.:
ASRO
PROJECTNR.:
FB.2023
OBJECTNR.:
MMW_50

DATUM:
14-10-2019
SCHAAL:
no scale
FORMAAT:
A3

03R