


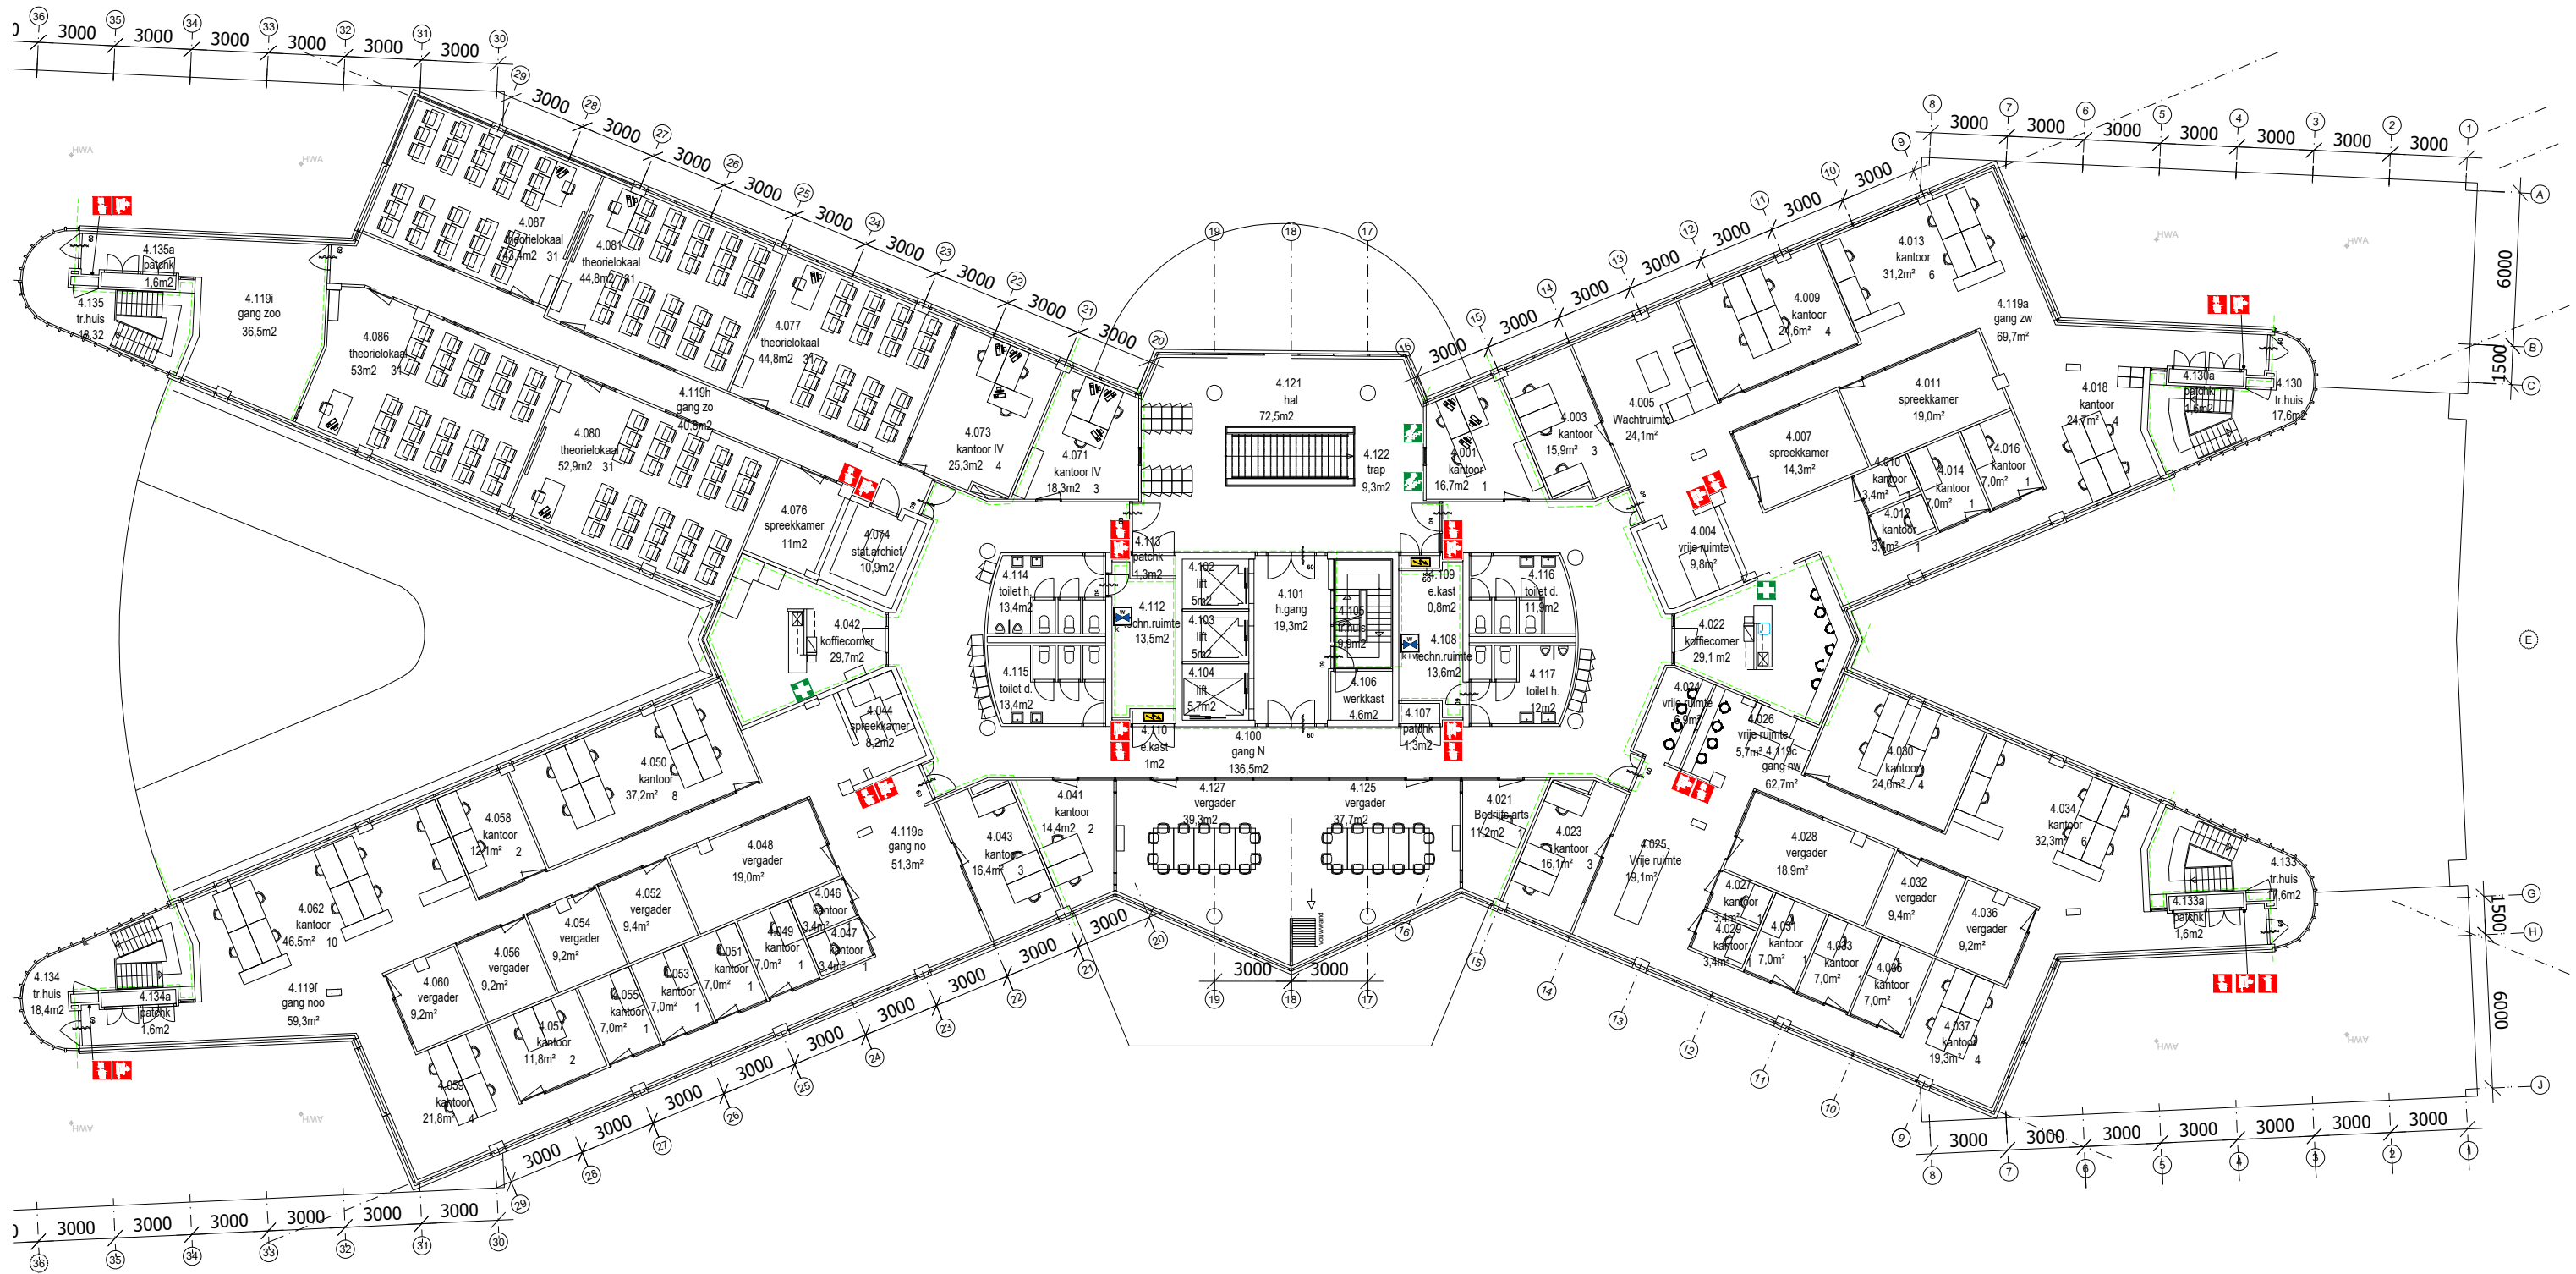

LEGENDA	
	Nooduitgang
	Brandslanghaspel
	Handbrandblusser
	Handbrandmelder
	Automatische brandmelder
	Brandwerend en zelfsluitend
	Slow whoop
	EHBO-post
	Brandwerende scheiding van 30min
	Brandwerende scheiding van 60min

ZADKINE

Zadkine Huisvesting
Marten Meesweg 50 3068 AV ROTTERDAM
TEL: 088-9453500

v04
VERSIE WIJZIGING

DIRECTIE:
OOST I
WERK:

Marten Meesweg 50 3068AV Rotterdam
ONDERWERP:
Revisie
4e Verdieping

GET.:
RERO
PROJECTNR.:
FB.2023
OBJECTNR.:
MMW_50

03-10-2023
DATUM:
22-2-2023
SCHAAL:
no scale
FORMAAT:
A3

04R