


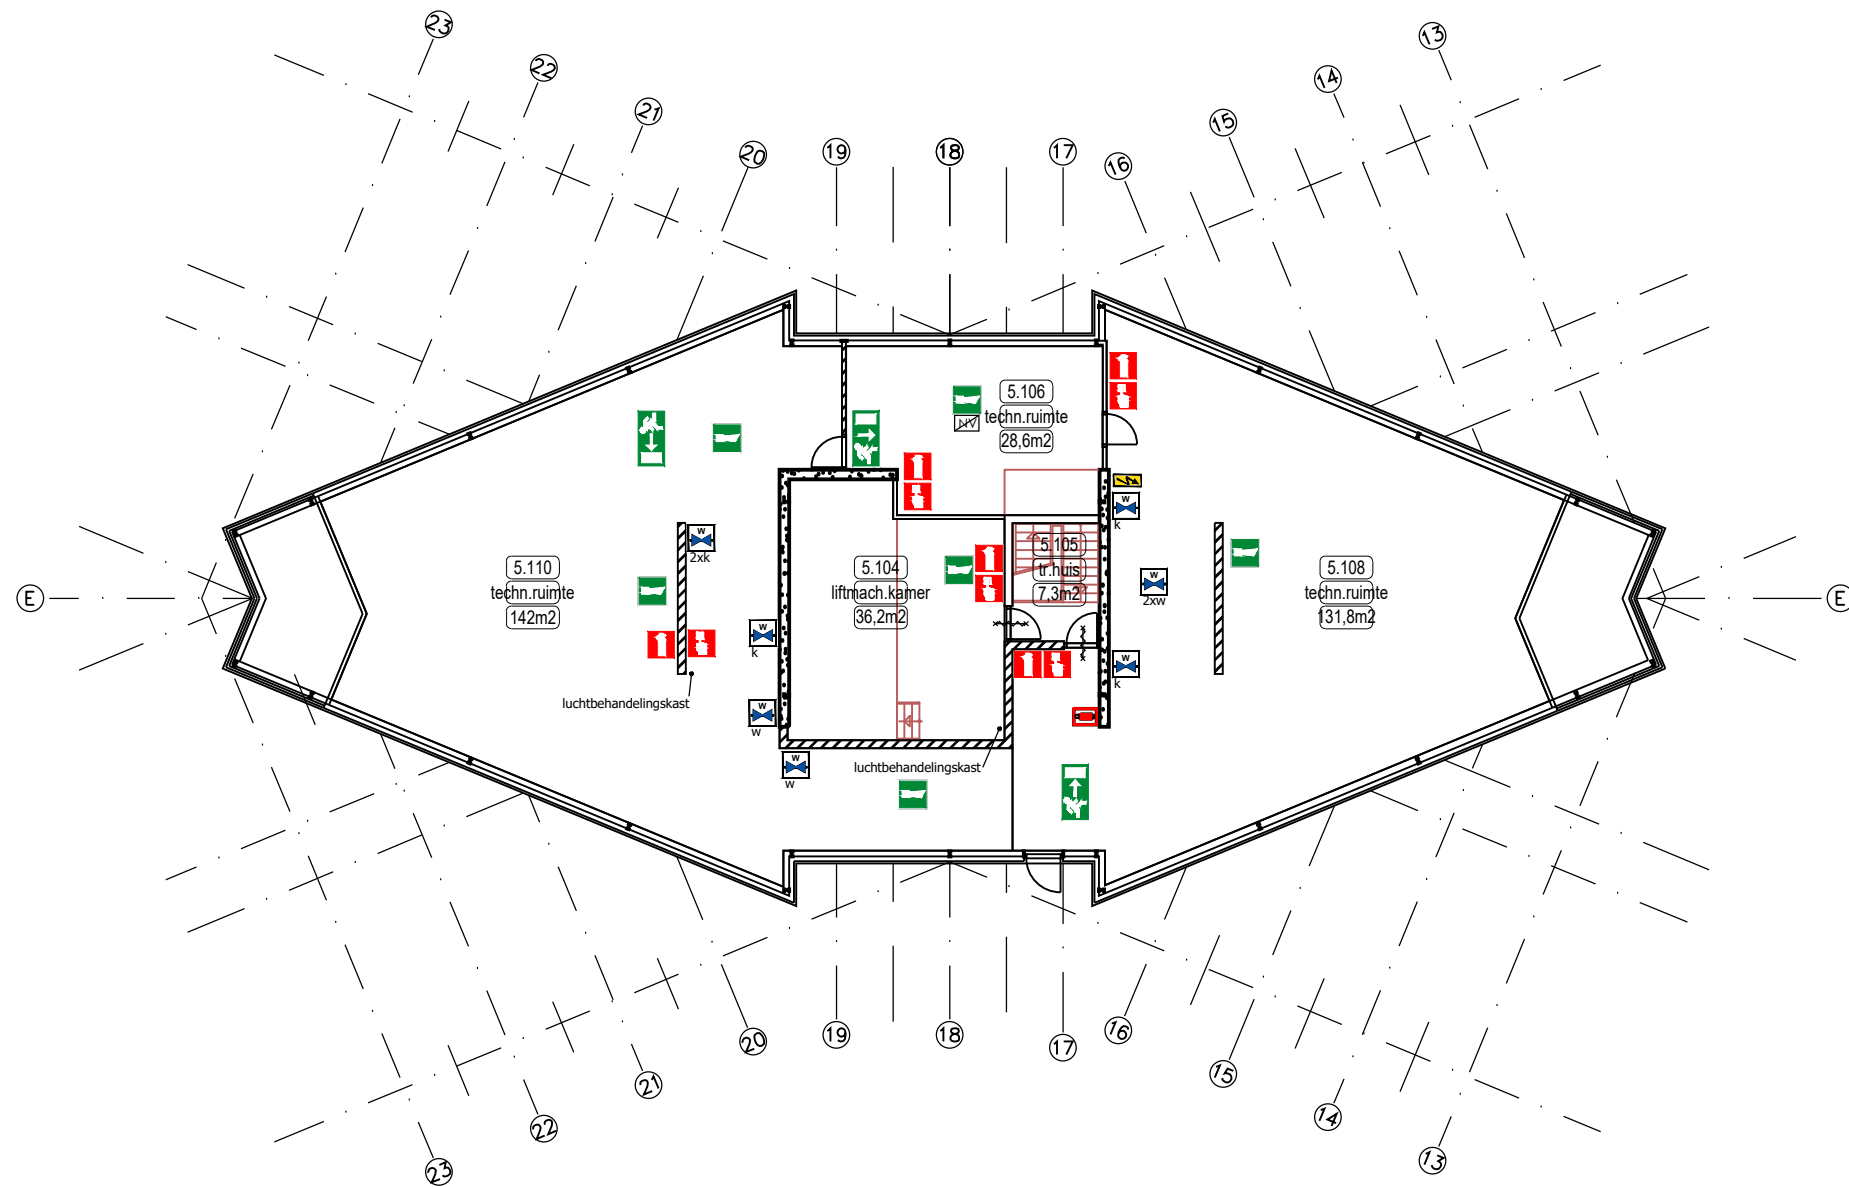

LEGENDA	
	Nooduitgang
	Handbrandblusser
	Handbrandmelder
	Brandwerend en zelfsluitend
	Slow whoop
	Noodverlichting
	Blusdeken
	Afsluiter water



Zadkine Facilitair Bedrijf
Marten Meesweg 50 3068 AV ROTTERDAM
TEL: 010-2069150 FAX: 010-2069286

V.06

VERSIE WIJZIGING

DIRECTIE:
OOST I

WERK:
Revisie tekening
Marten Meesweg 50 3068 AV Rotterdam

ONDERWERP:

5e verdieping

15-03-2021

GET.:
asro
PROJECTNR.:
FB.2021
OBJECTNR.:
MMW-50

DATUM:
18-08-2009
SCHAAL:
no scale
FORMAAT:
A3

05