


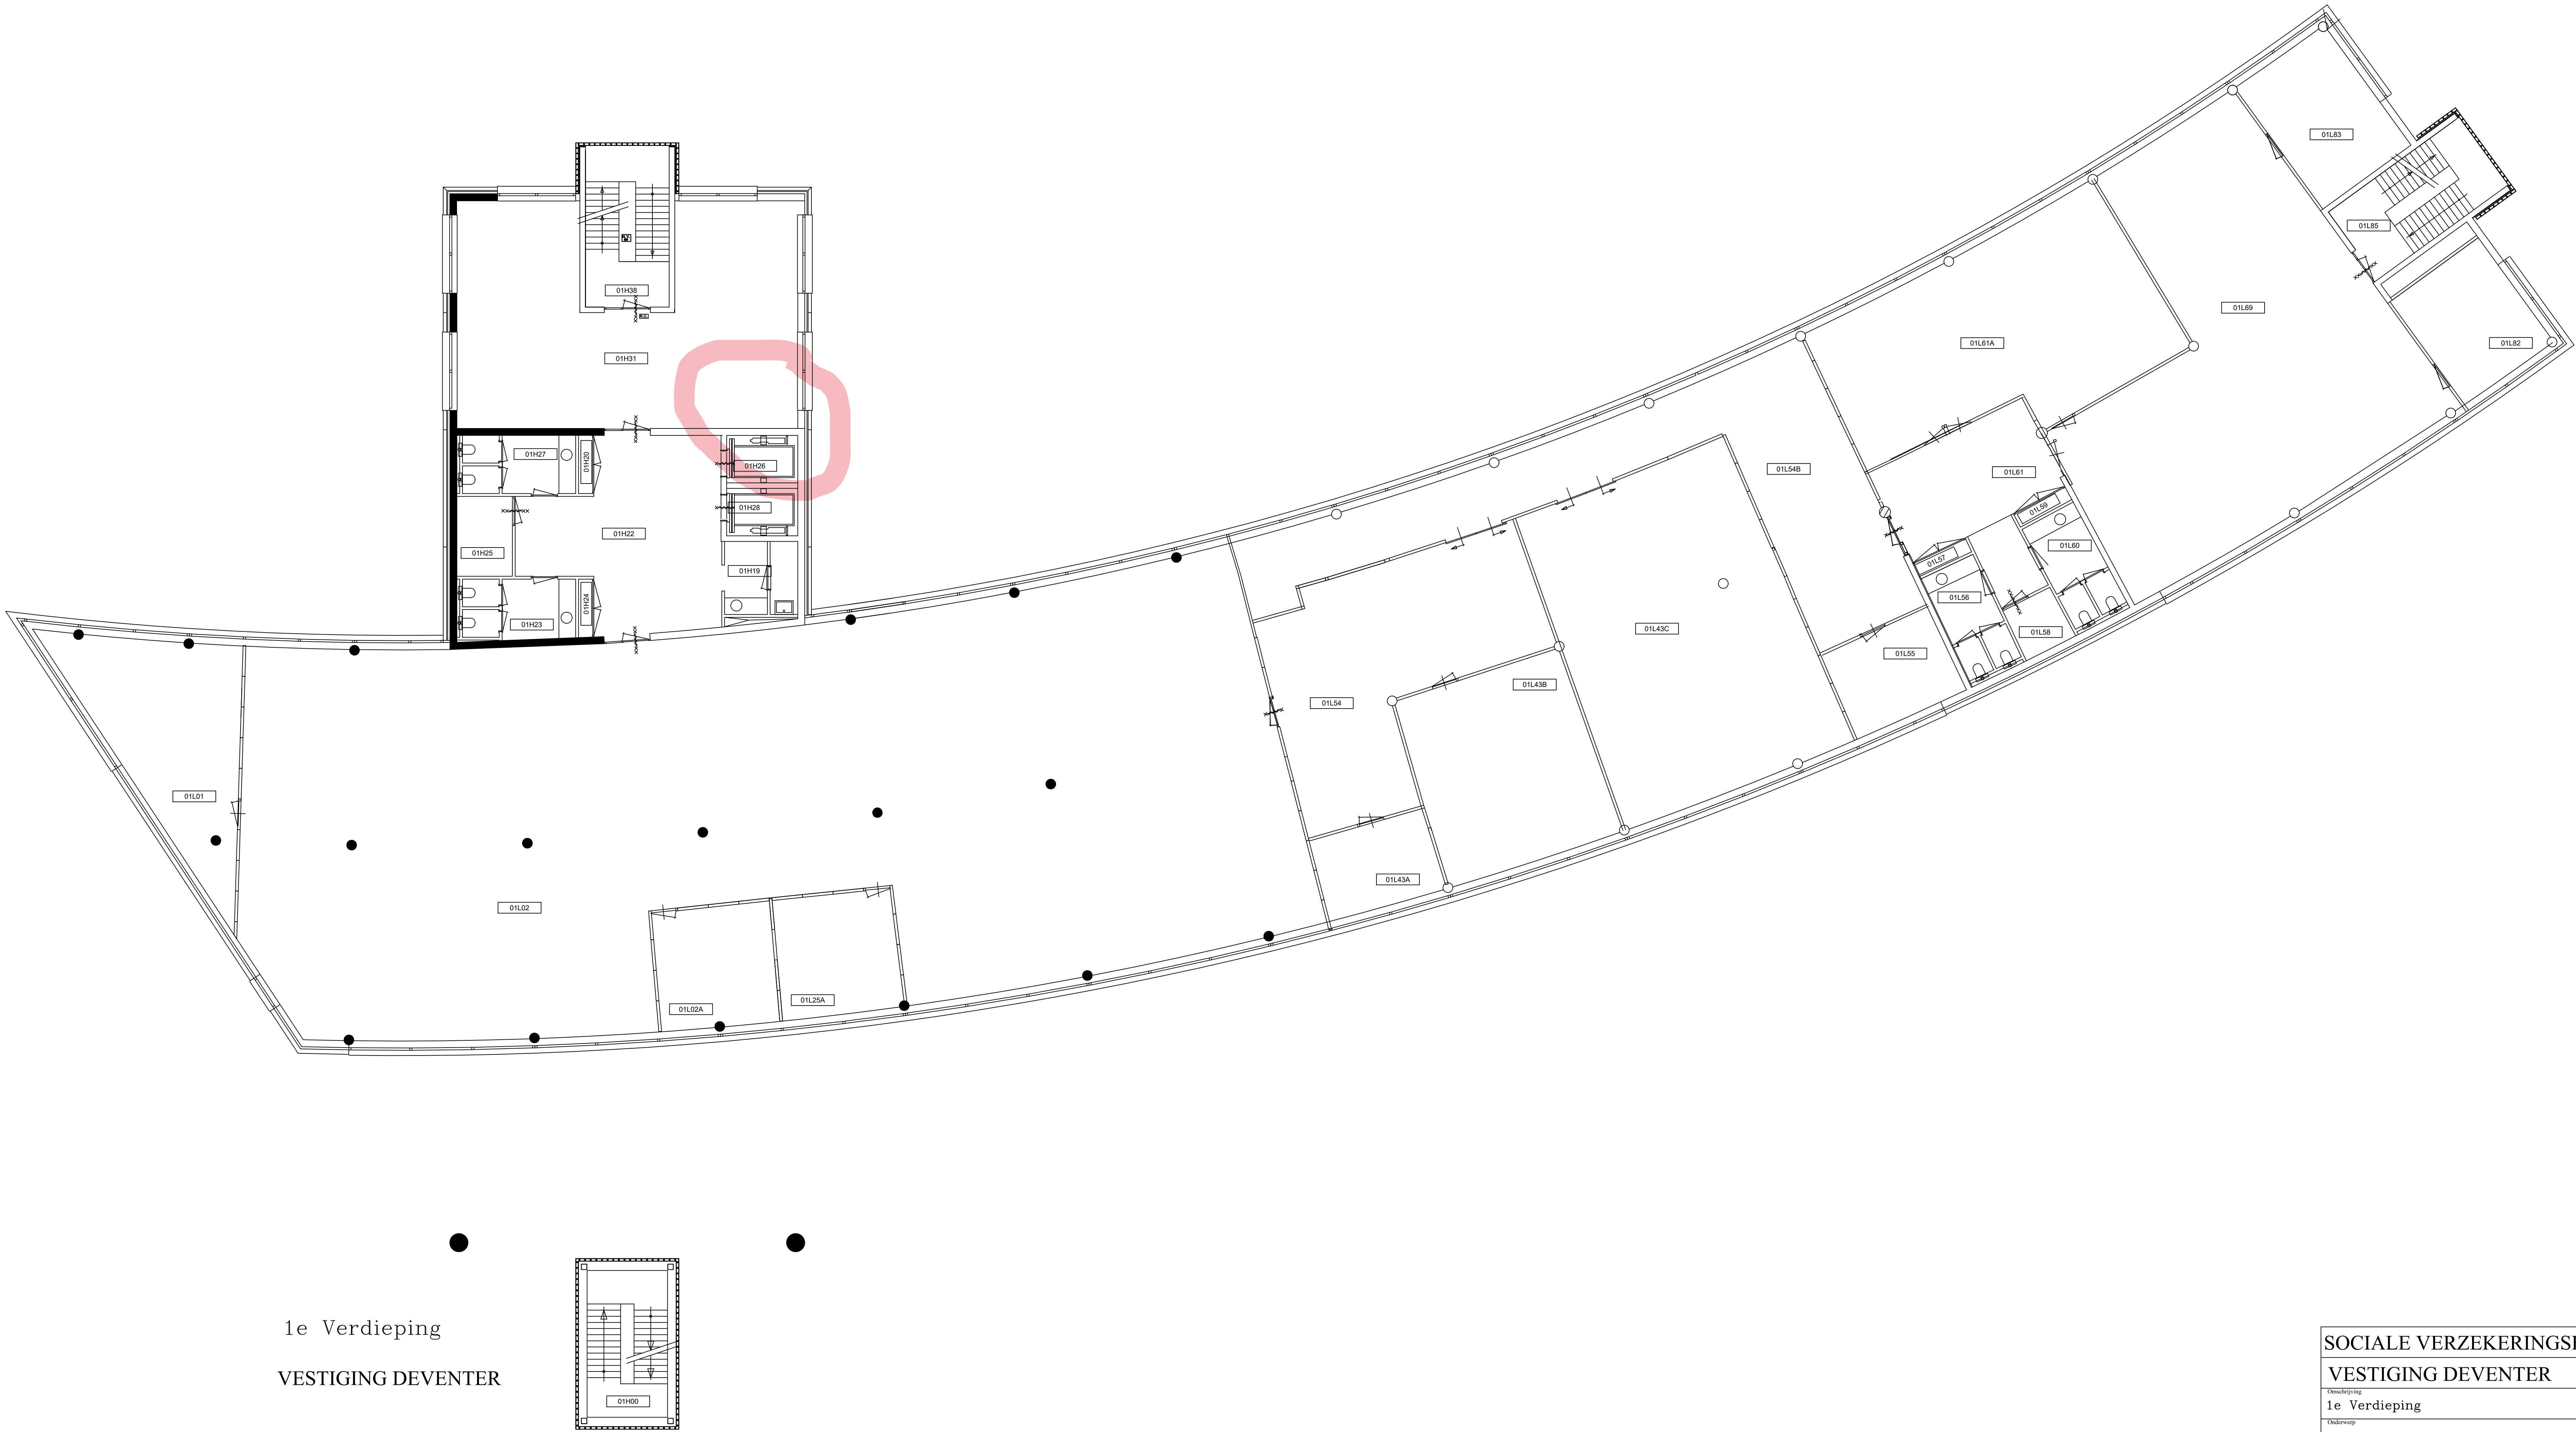

1e Verdieping
VESTIGING DEVENTER

SOCIALE VERZEKERINGSBANK		Gecheckend : J. KRIJFF		
VESTIGING DEVENTER		Datum : 18-04-00		
1e Verdieping		Formaat : A0		
			JK	25-7-2015
			Gewijzigd	Datum
		Aantal bladen	Bladnummer	
		9	3	
		Schaal	Tek. code	
			DV-B3	