
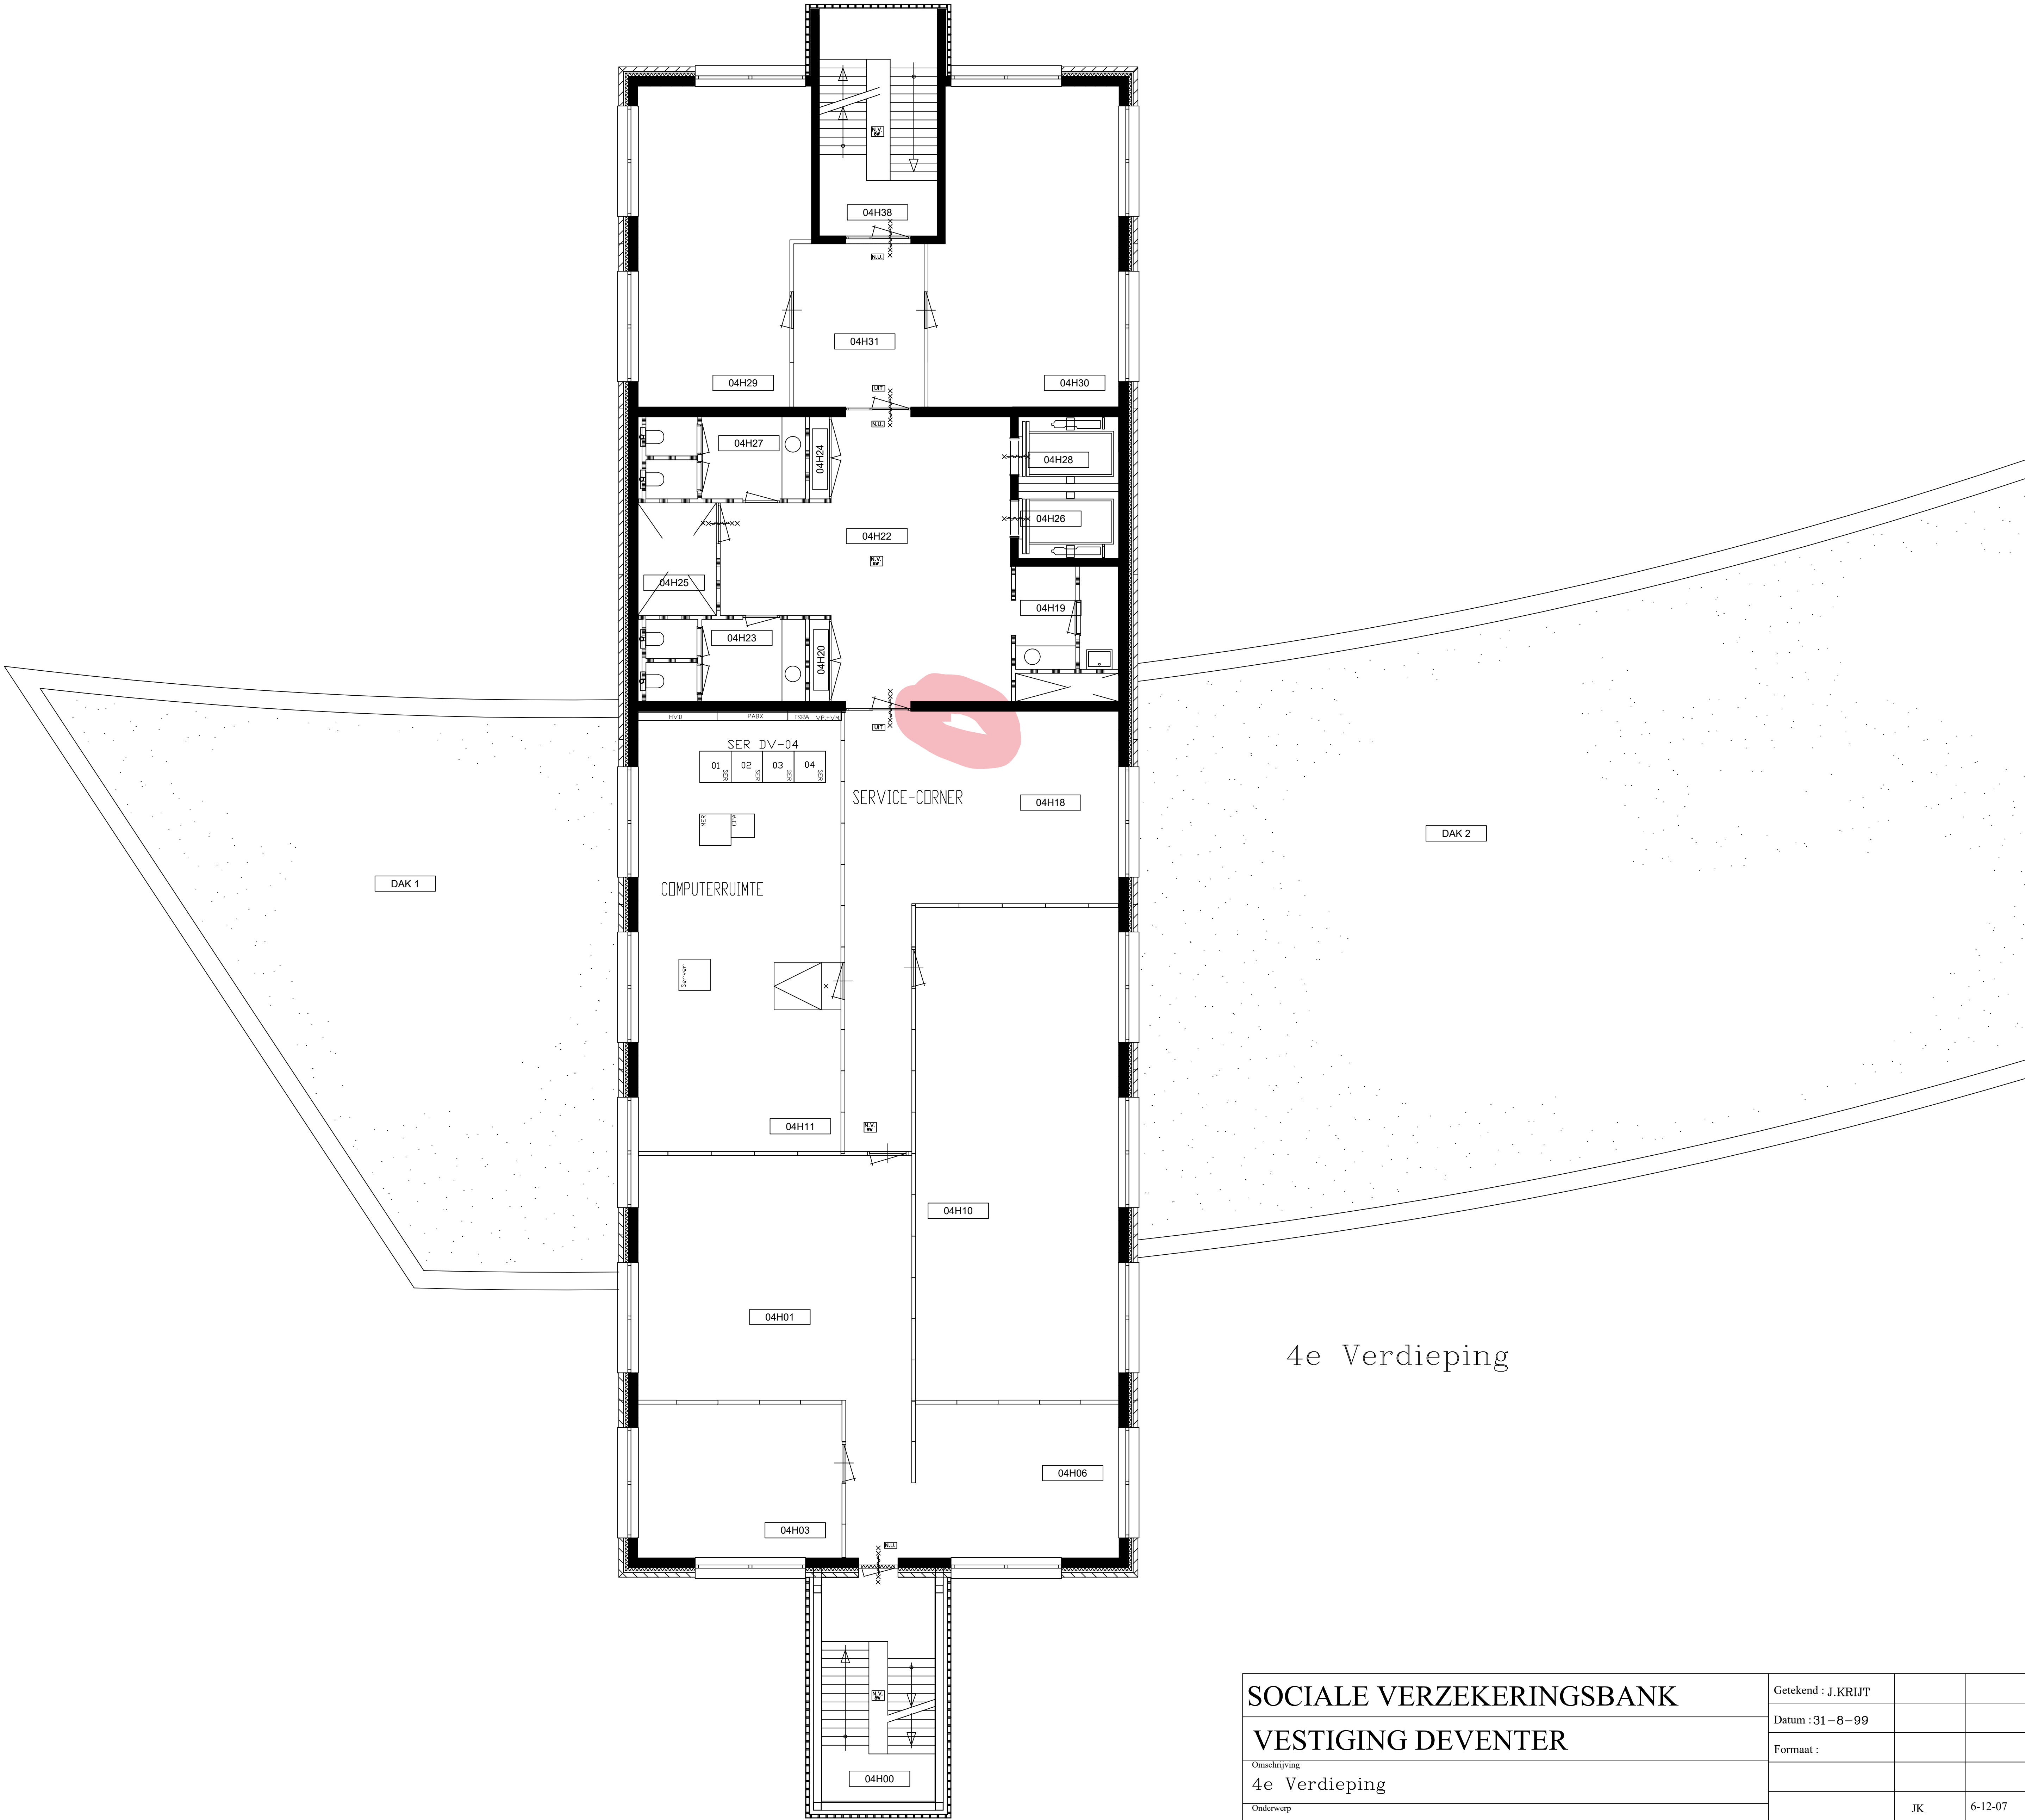


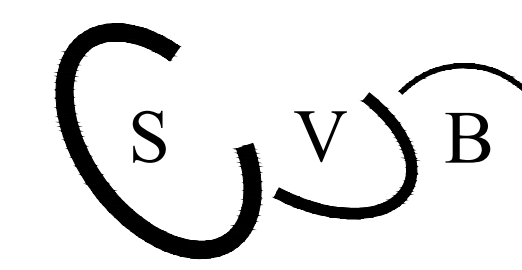

4e Verdieping

SOCIALE VERZEKERINGSBANK		Getekend : J.KRIJTT		
VESTIGING DEVENTER		Datum : 31-8-99		
Omschrijving		Formaat :		
4e Verdieping				
Onderwerp			JK	6-12-07
			Gewijzigd	Datum
 SOCIALE VERZEKERINGSBANK Hoofdkantoor Van Heuven Goedhartlaan 1 1181 KJ Amstelveen Telefoon 020-6565085		Aantal bladen	Bladnummer	
		9	6	
		Schaal	Tekstcode	
		1:300	DV-B6	