

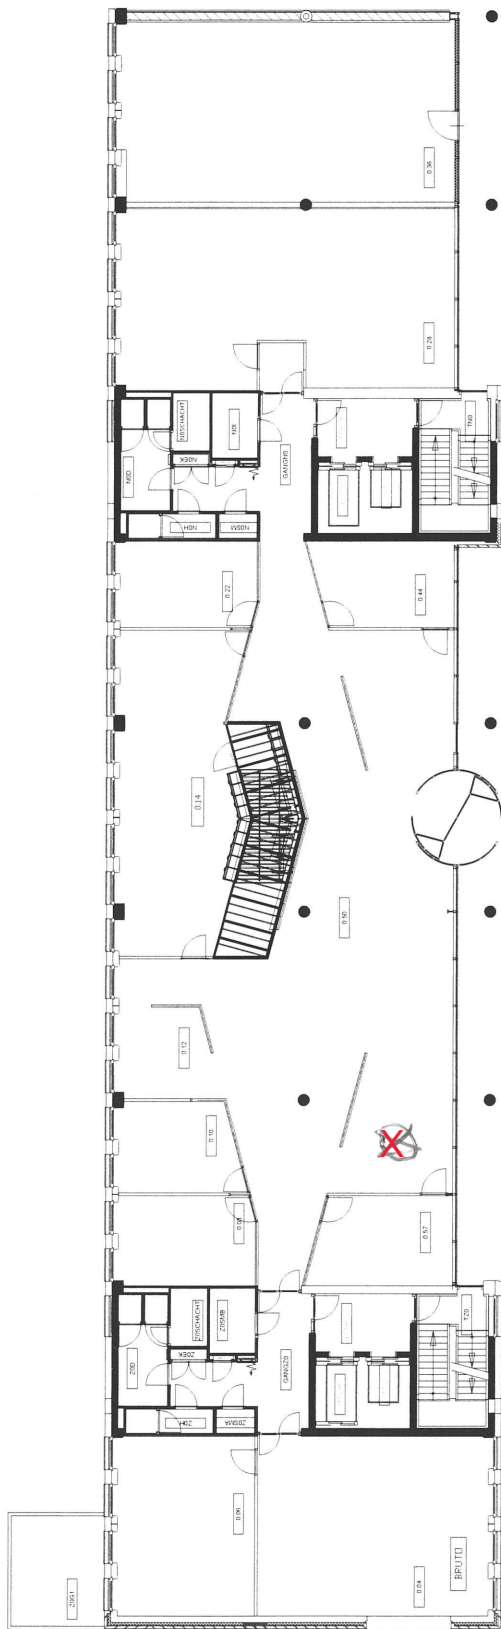


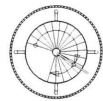

Begane grond
VESTIGING GRONINGEN

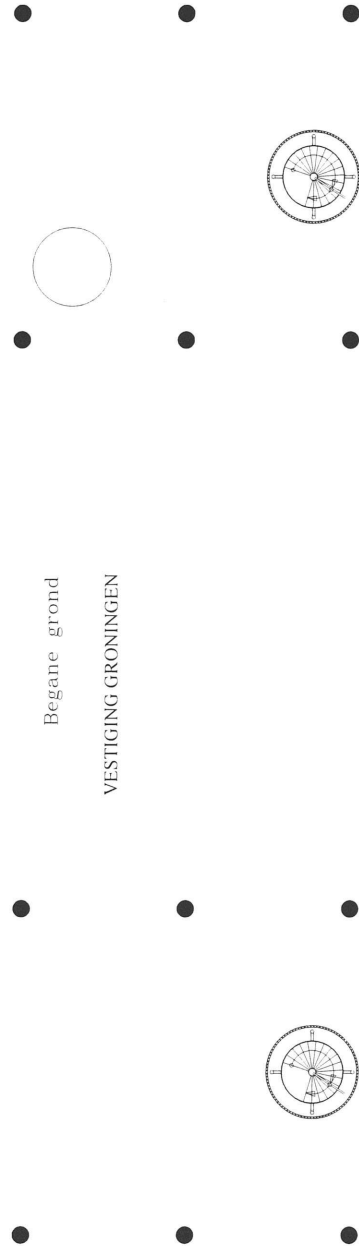

