


ZUID 4



NOORD 4

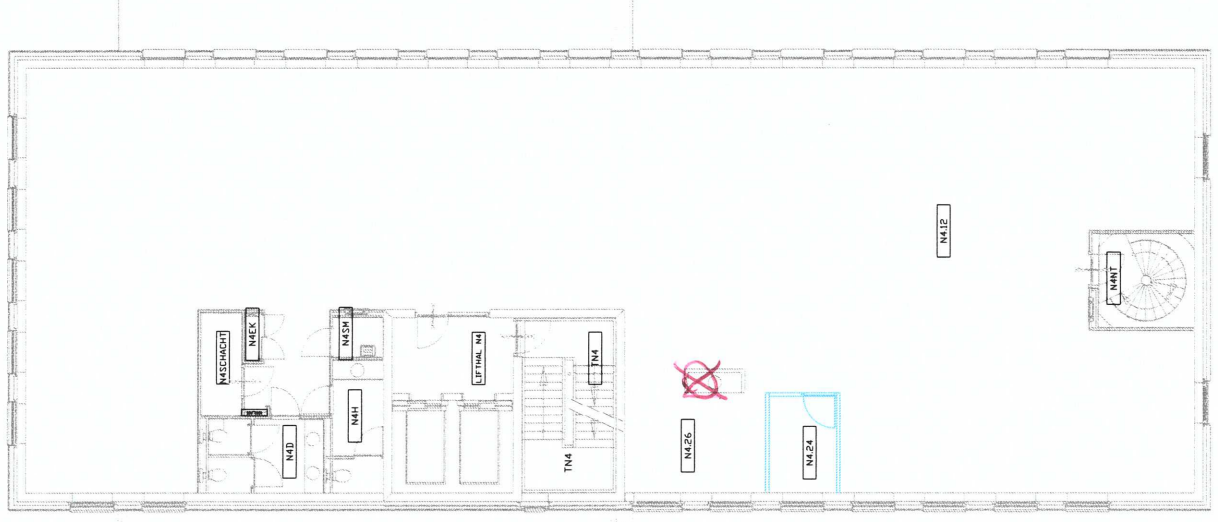

VESTIGING GRONINGEN

4e Verdieping