



ZUID 7

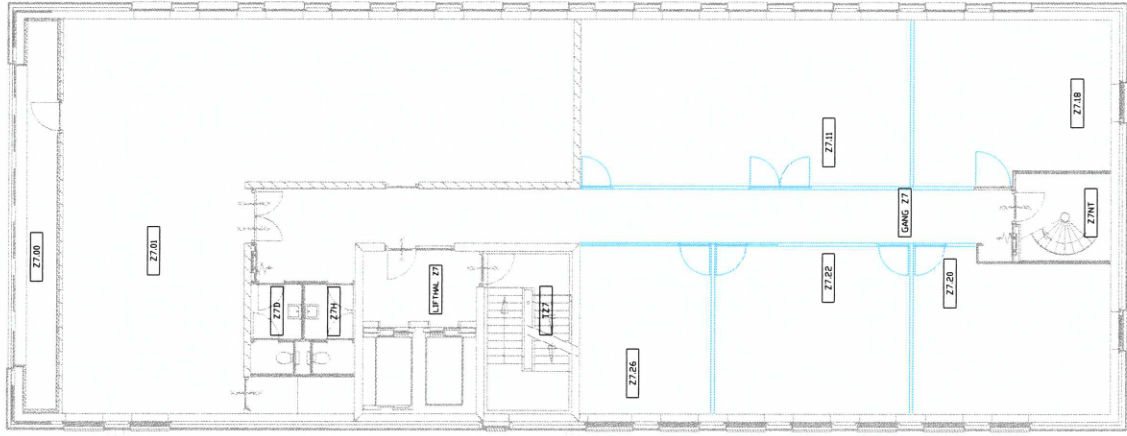

NOORD 7

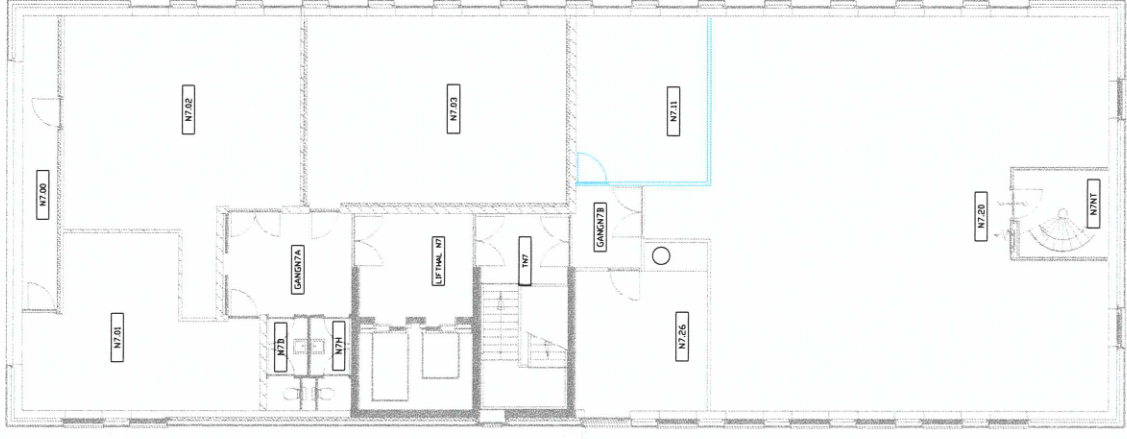

7e Verdieping