


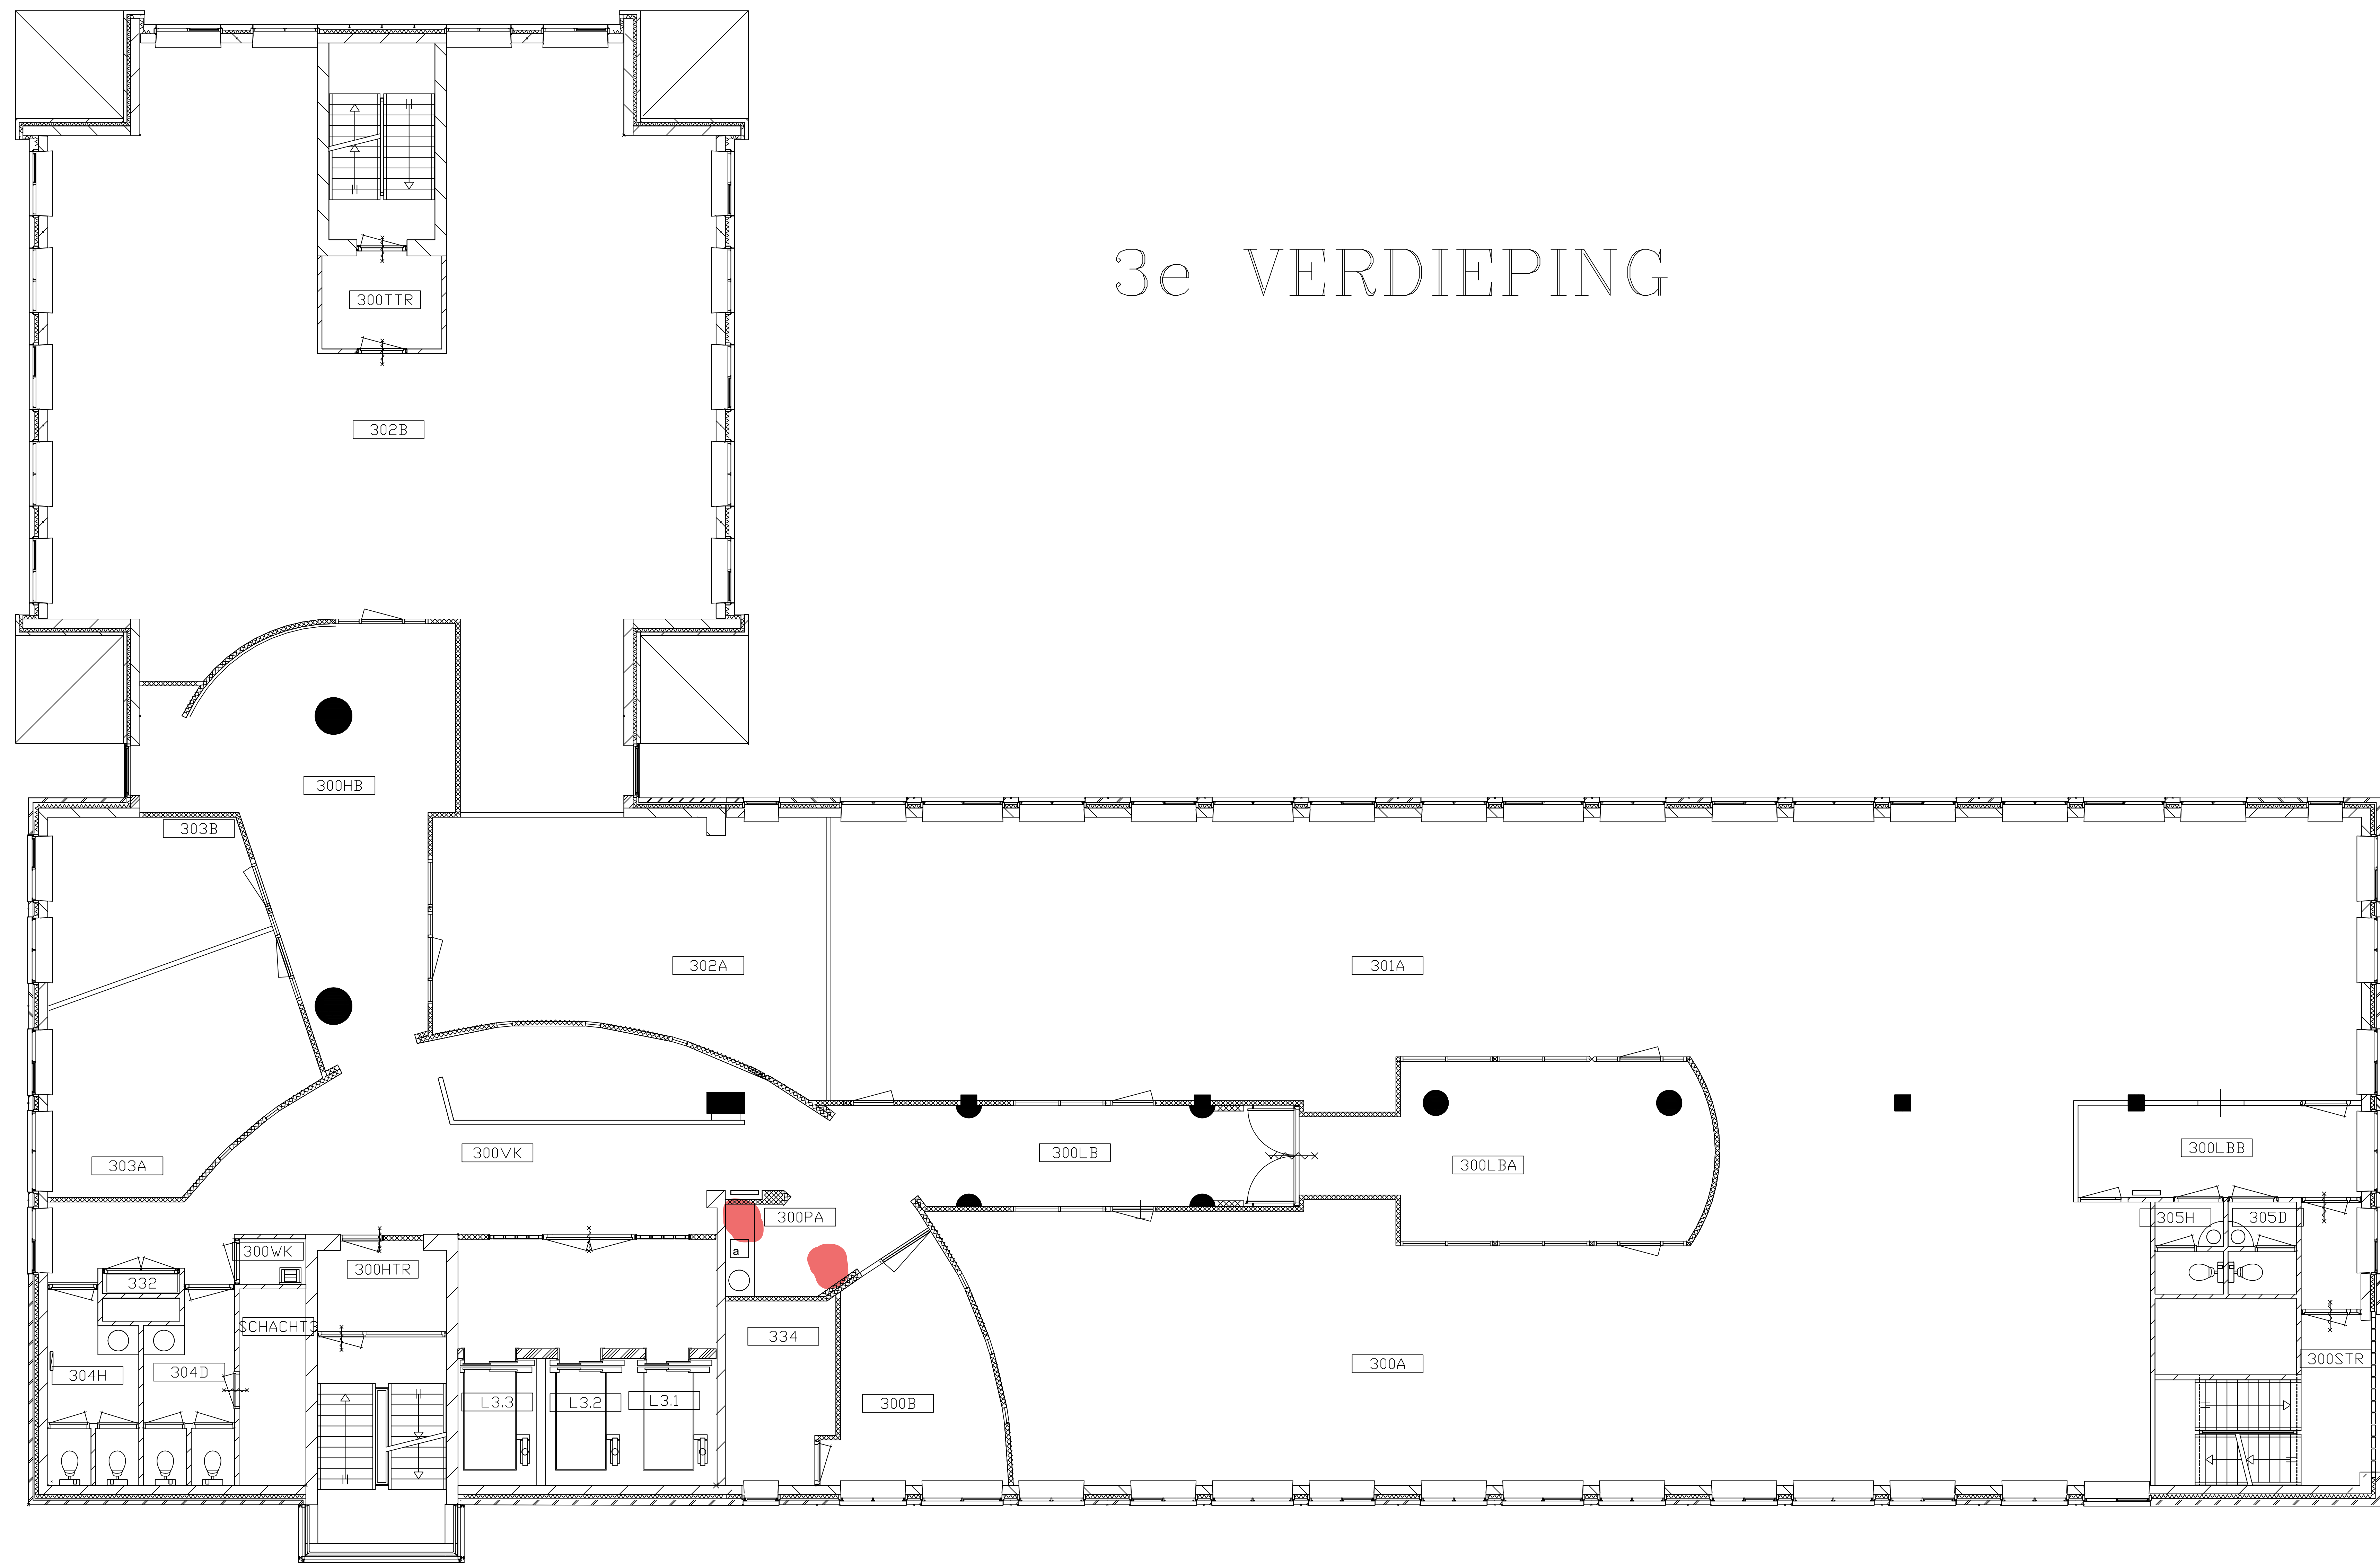

SOCIALE VERZEKERINGSBANK VESTIGING LEIDEN Omschrijving 3e Verdieping Onderwerp	Getekend : J.KRIJTT	JK	9-11-2017
	Datum : 25-07-00	JK	27-10-2017
	Formaat :	JK	06-10-2017
		JK	21-06-2017
		JK	12-05-2016
 SOCIALE VERZEKERINGSBANK Hoofdkantoor Van Heuven Goedhartlaan 1 1181 KJ Amstelveen Telefoon 020-6565085		Gewijzigd	Datum
	Aantal bladen	16	Bladnummer
	Schaal		Tek.code LD-D5