


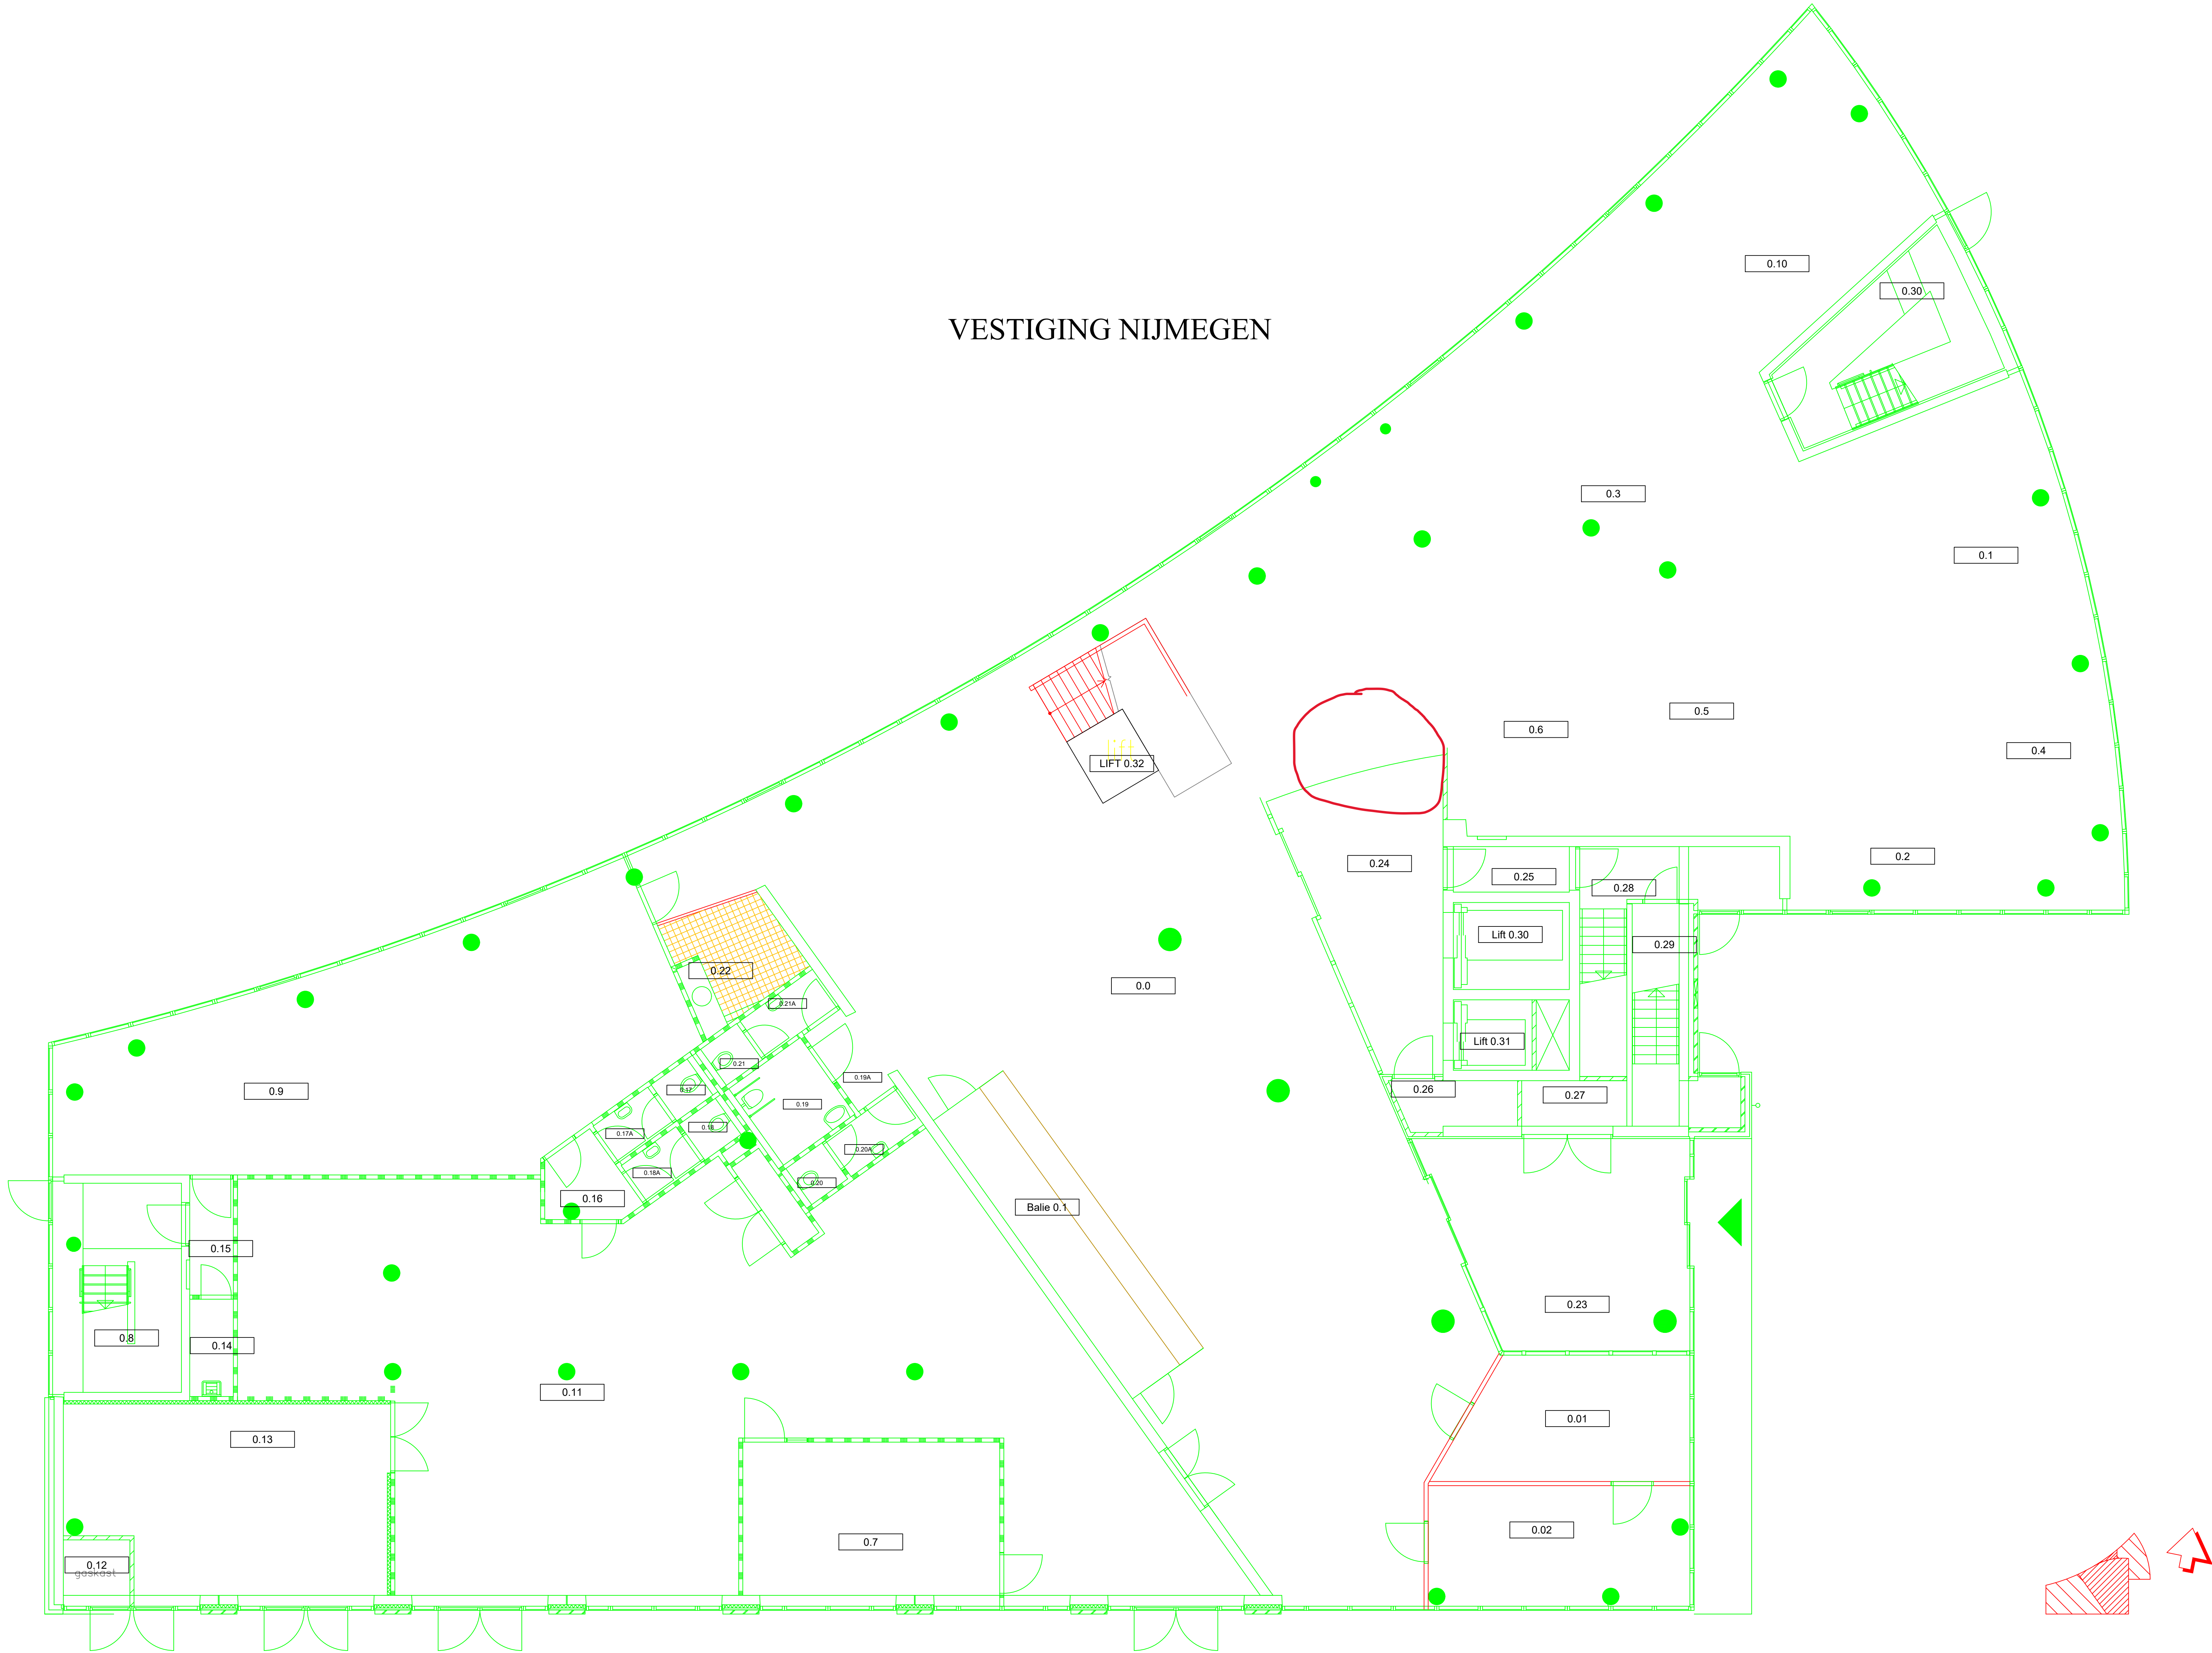

SOCIALE VERZEKERINGSBANK VESTIGING NIJMEGEN Begane grond Onderwerp	Getekend : J.KRIJLT		
	Datum : 10-01-01		
	Formaat :	JK	24-03-09
	Omschrijving	JK	07-11-06
	Onderwerp	JNR	30-11-00
	Aantal bladen	Bladnummer	
	15	1	
	Schaal	Tekstcode	
SOCIALE VERZEKERINGSBANK Hoofdkantoor Van Heuven Goedhartlaan 1 1181 KJ Amstelveen Telefoon 020-6565085		NM-D1	