


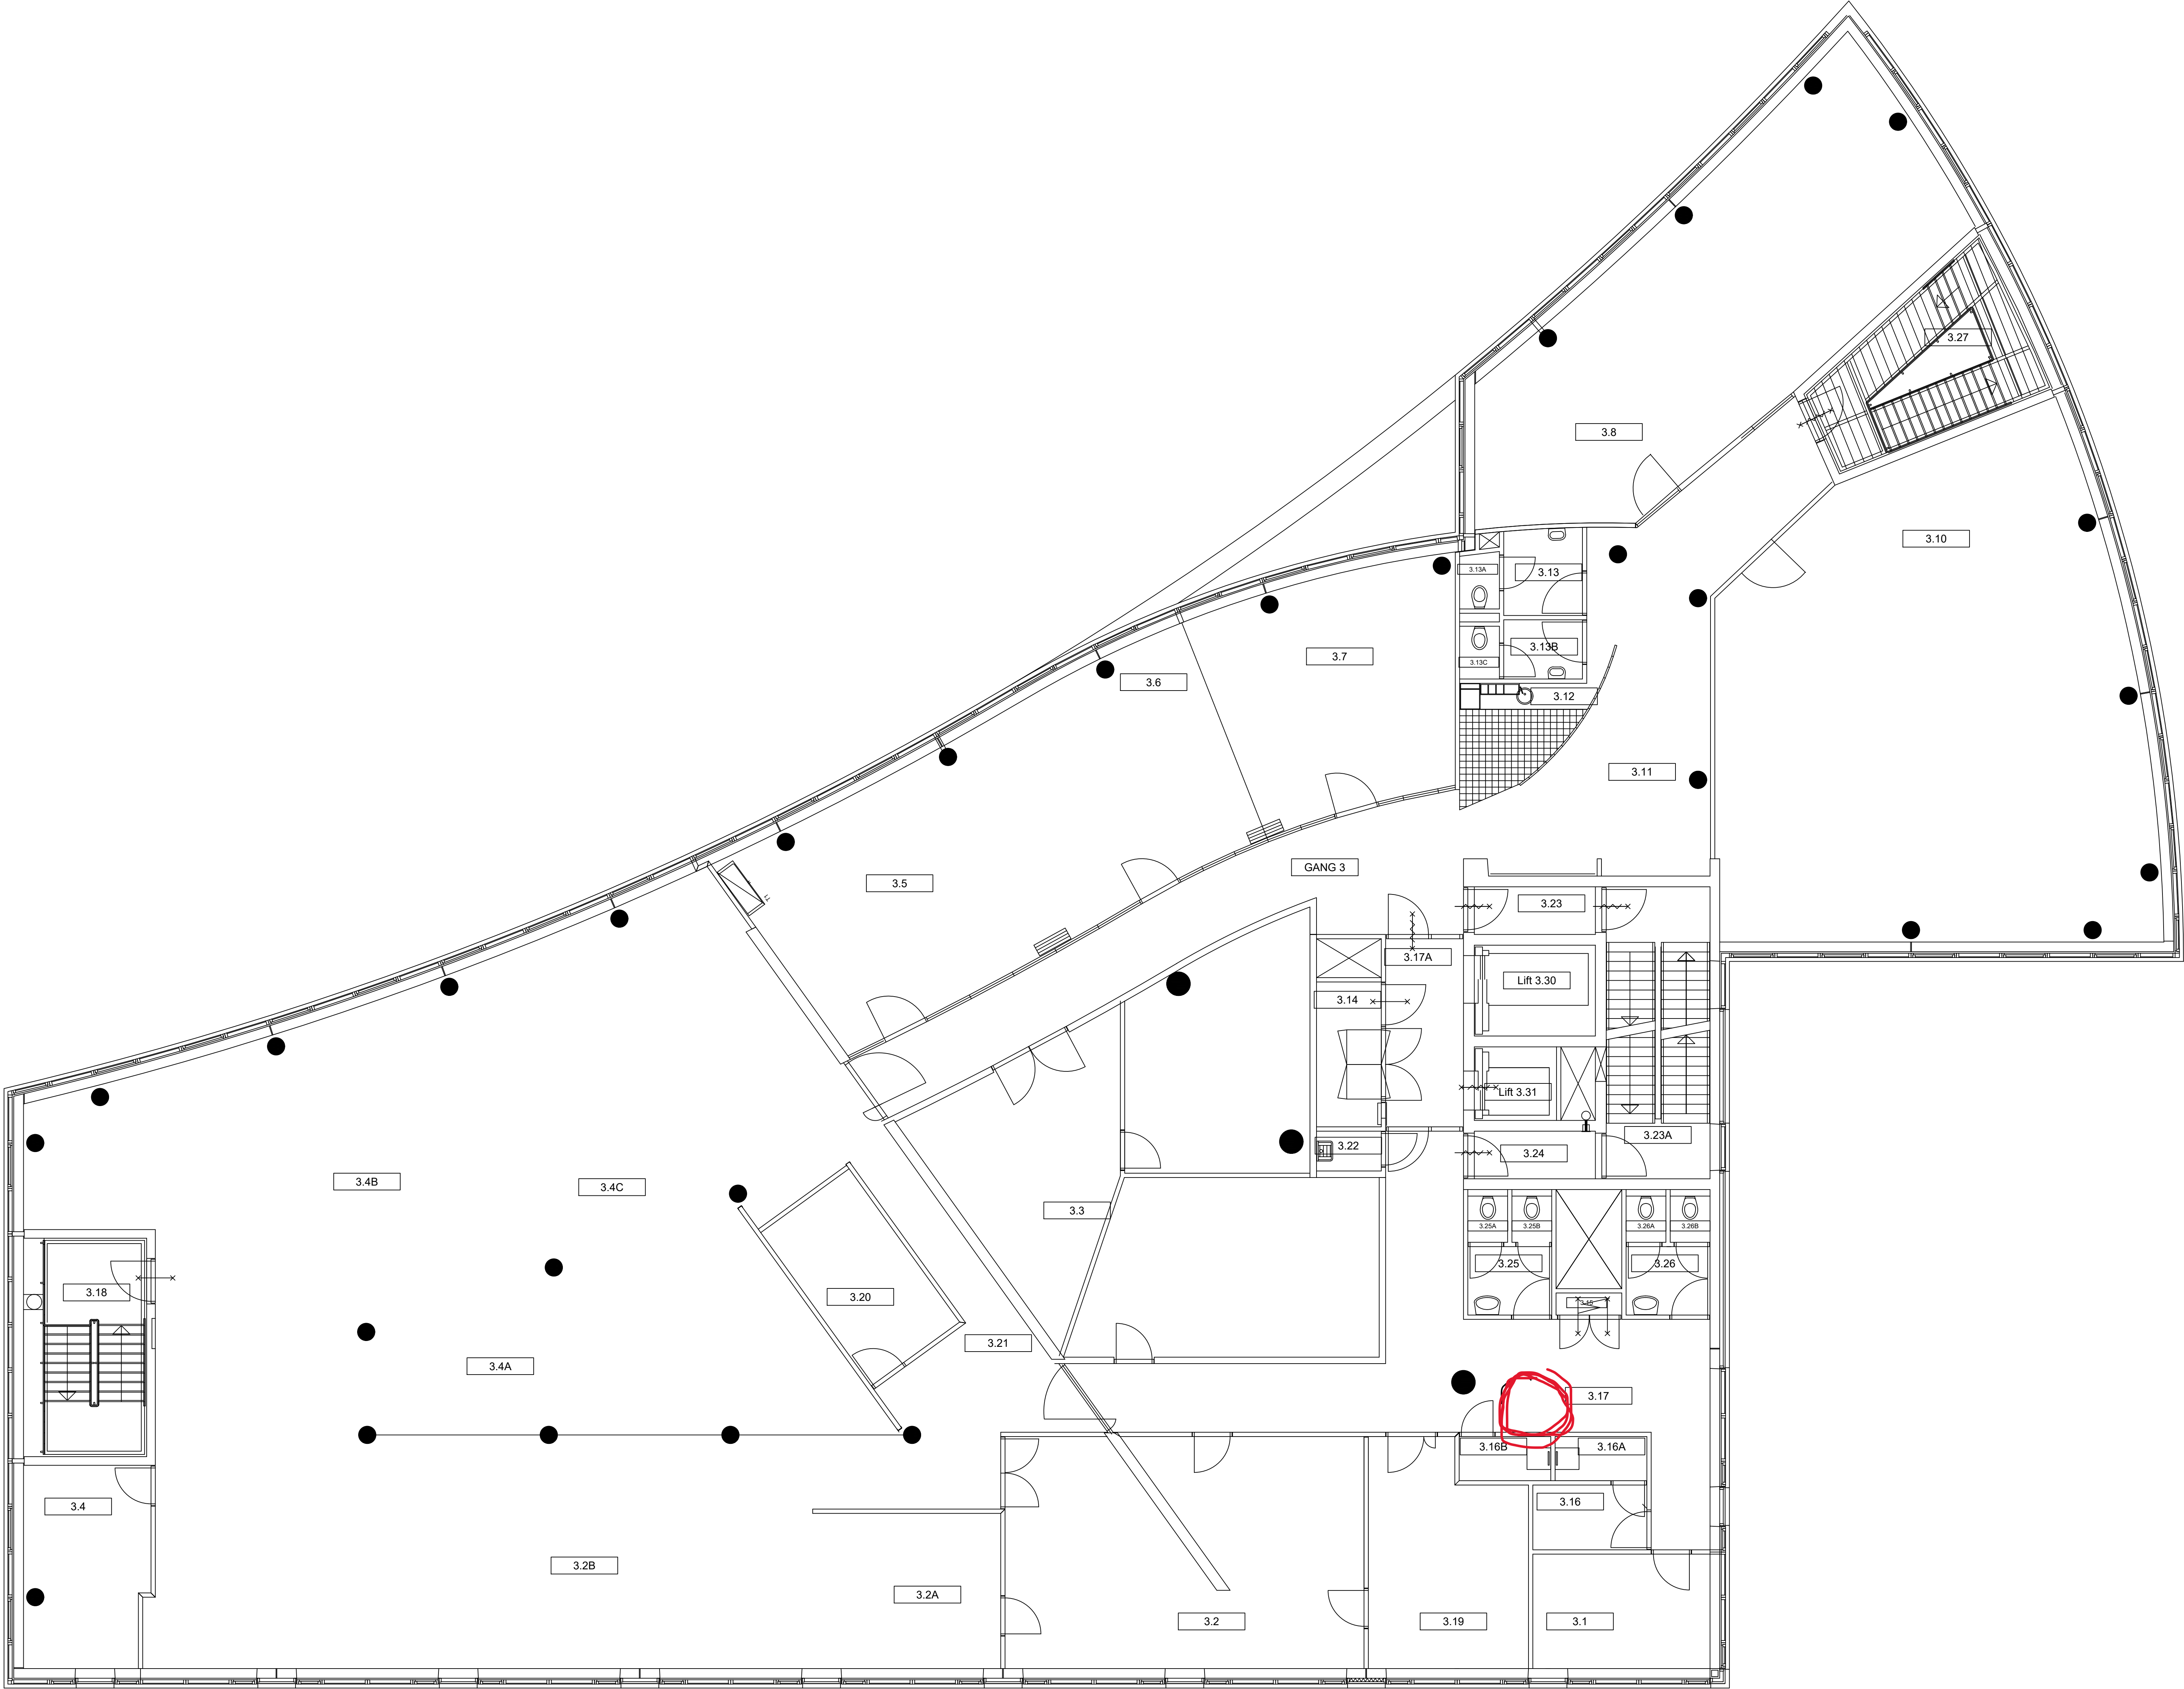

SOCIALE VERZEKERINGSBANK VESTIGING NIJMEGEN 3e Verdieping Onderswerp	Getekend : J.KRIJTT		
	Datum : 10-01-01		
	Formaat :		
	Omschrijving	JK	24-03-09
	Gewijzigd	JK	07-11-06
		Datum	
	Aantal bladen	Bladnummer	
	15	4	
	Schaal	Tek.code	
		NM-D4	

SOCIALE VERZEKERINGSBANK
Hoofdkantoor
Van Heuven Goedhartlaan 1
1181 KJ Amstelveen
Telefoon 020-6565085