
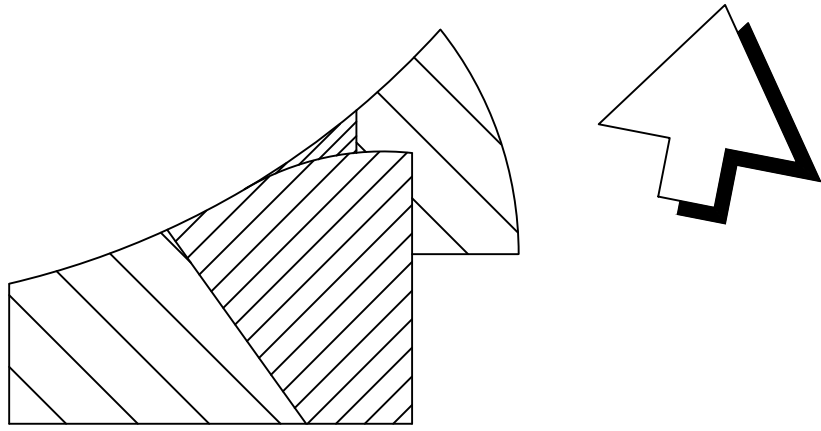


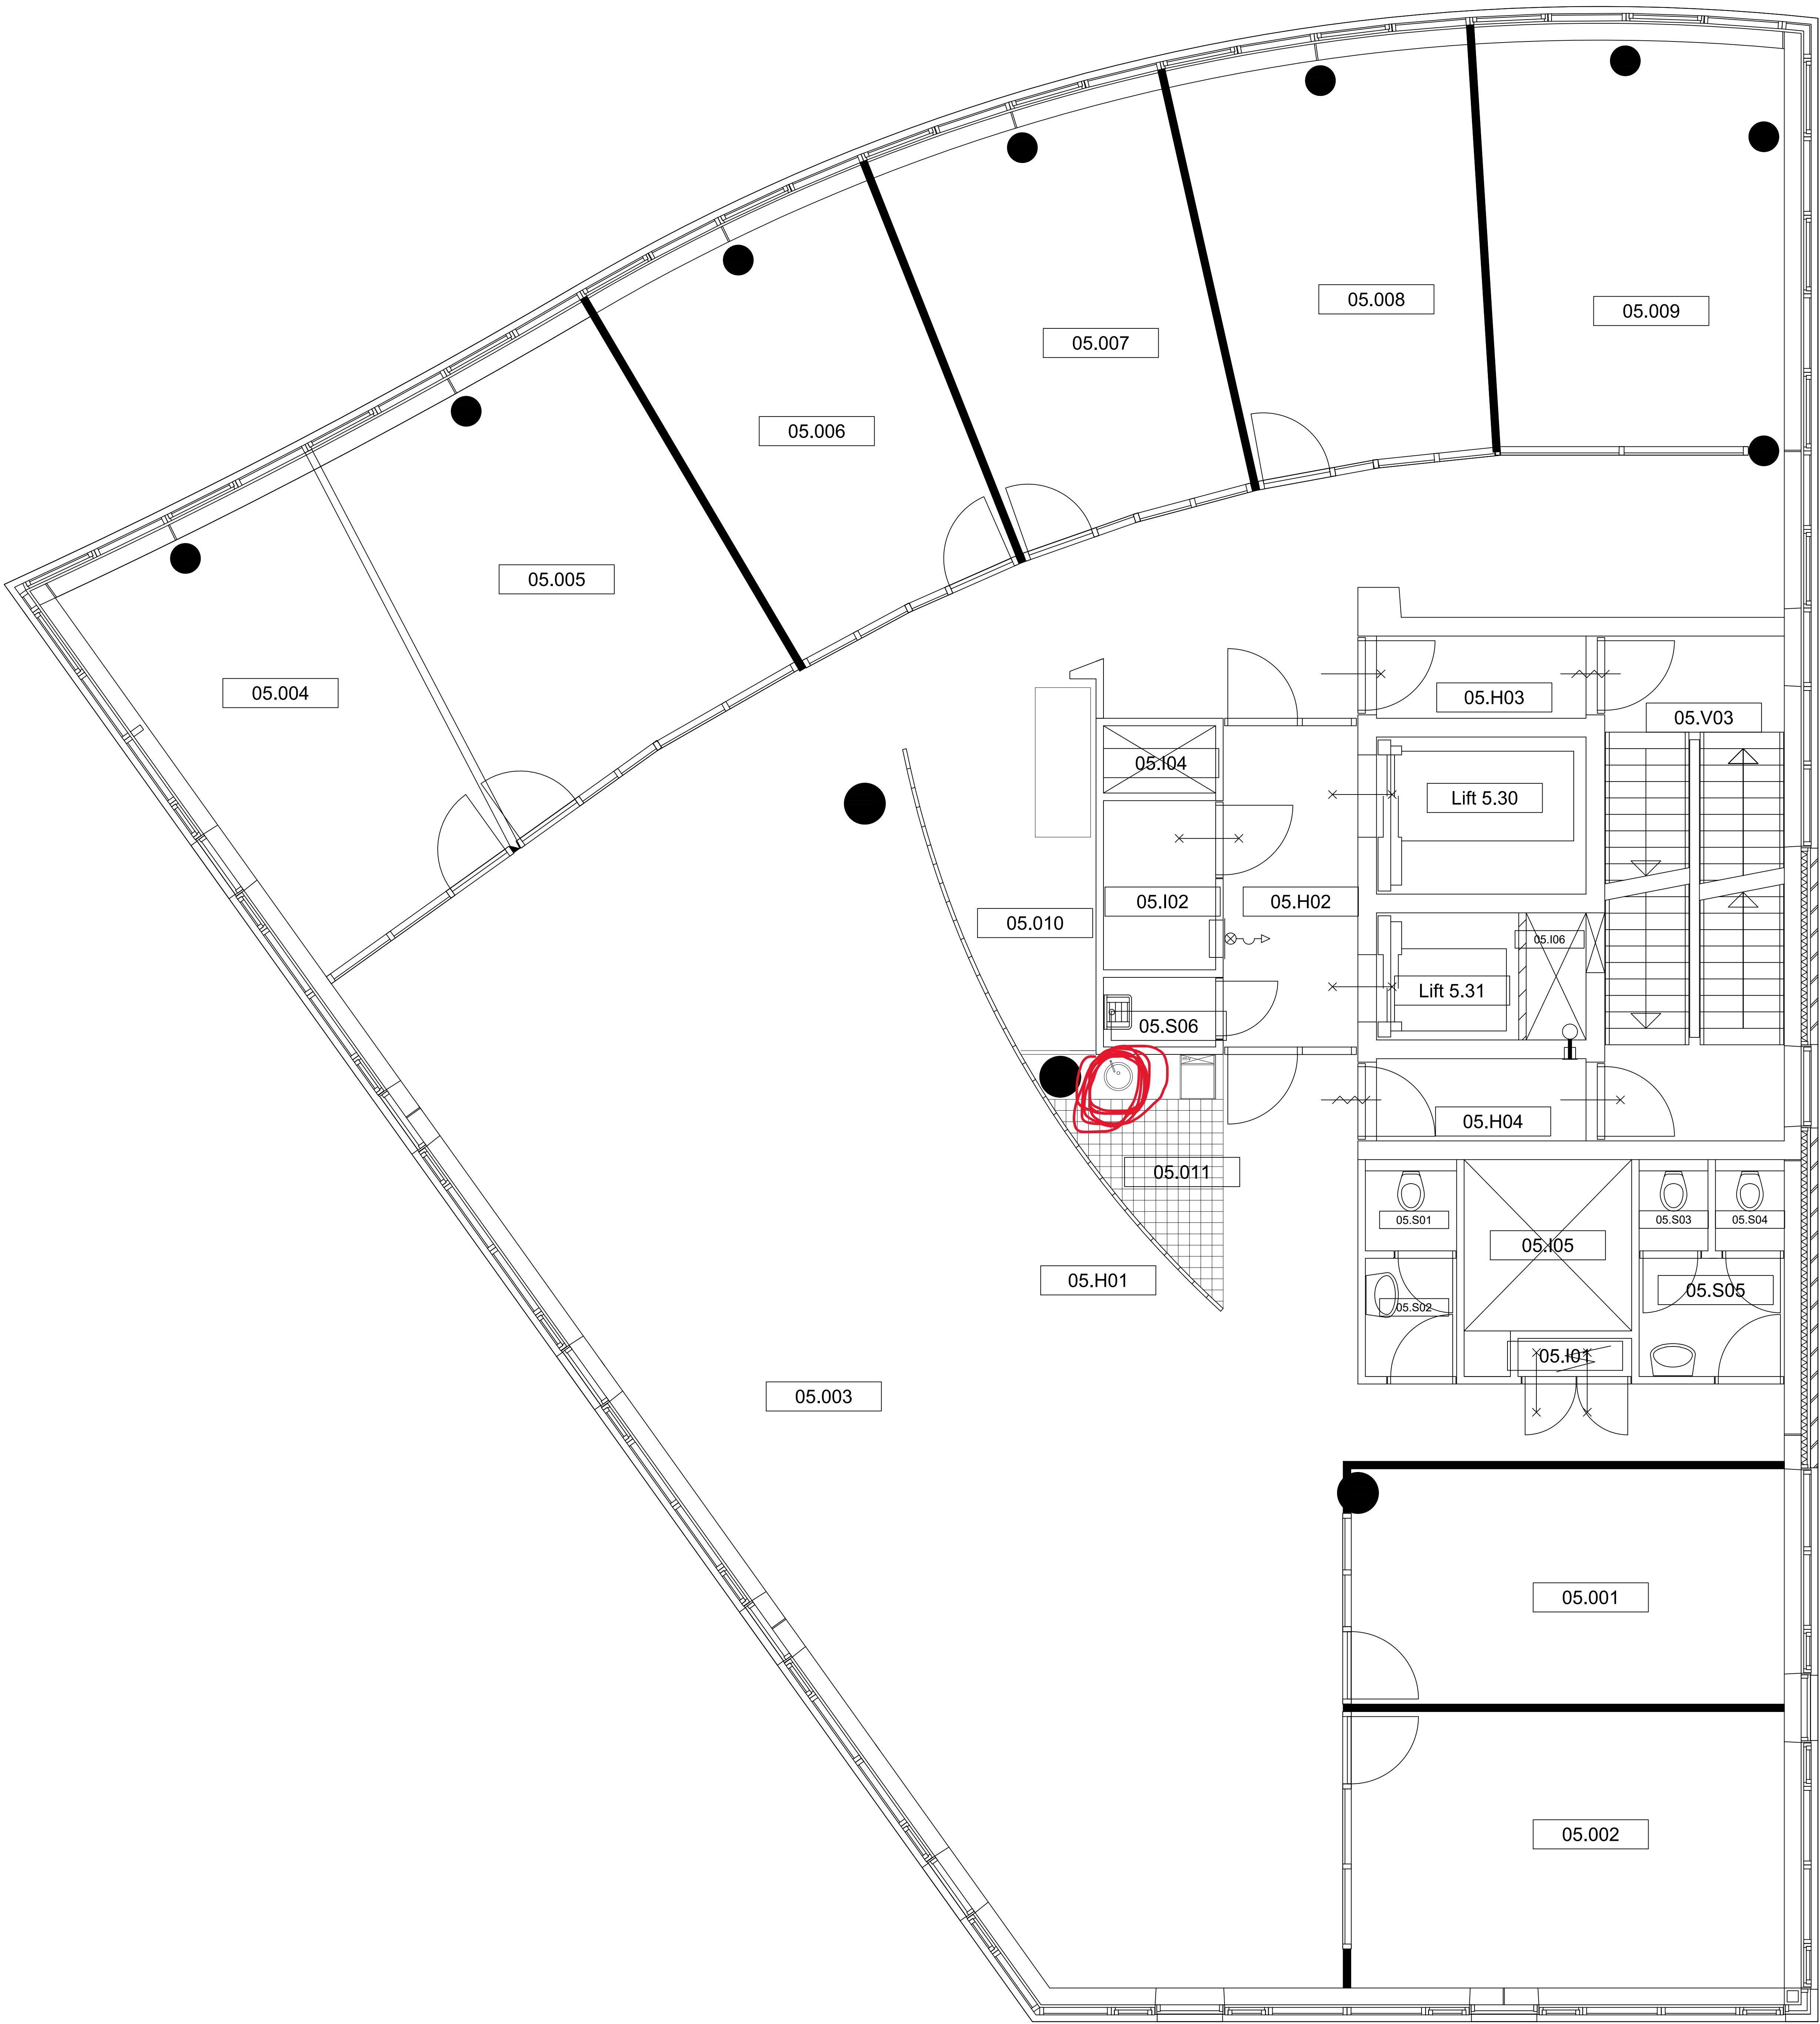

Brabantse poort Nijmegen

SOCIALE VERZEKERINGSBANK	Getekend : J.KRIJT		
	Datum : 10-01-01		
VESTIGING NIJMEGEN	Formaat :	JK	03-06-15
Omschrijving		JK	24-03-09
5e Verdieping		JK	07-11-06
Onderwerp		Gewijzigd	Datum
 SOCIALE VERZEKERINGSBANK Hoofdkantoor Van Heuven Goedhartlaan 1 1181 KJ Amstelveen Telefoon 020-6565085	Aantal bladen	Bladnummer	
	15	6	
	Schaal	Tek.code	
	1:100	NM-D6	