
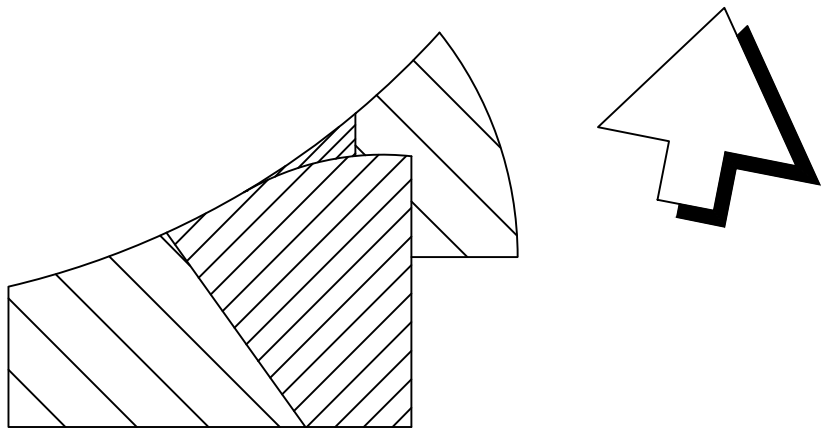


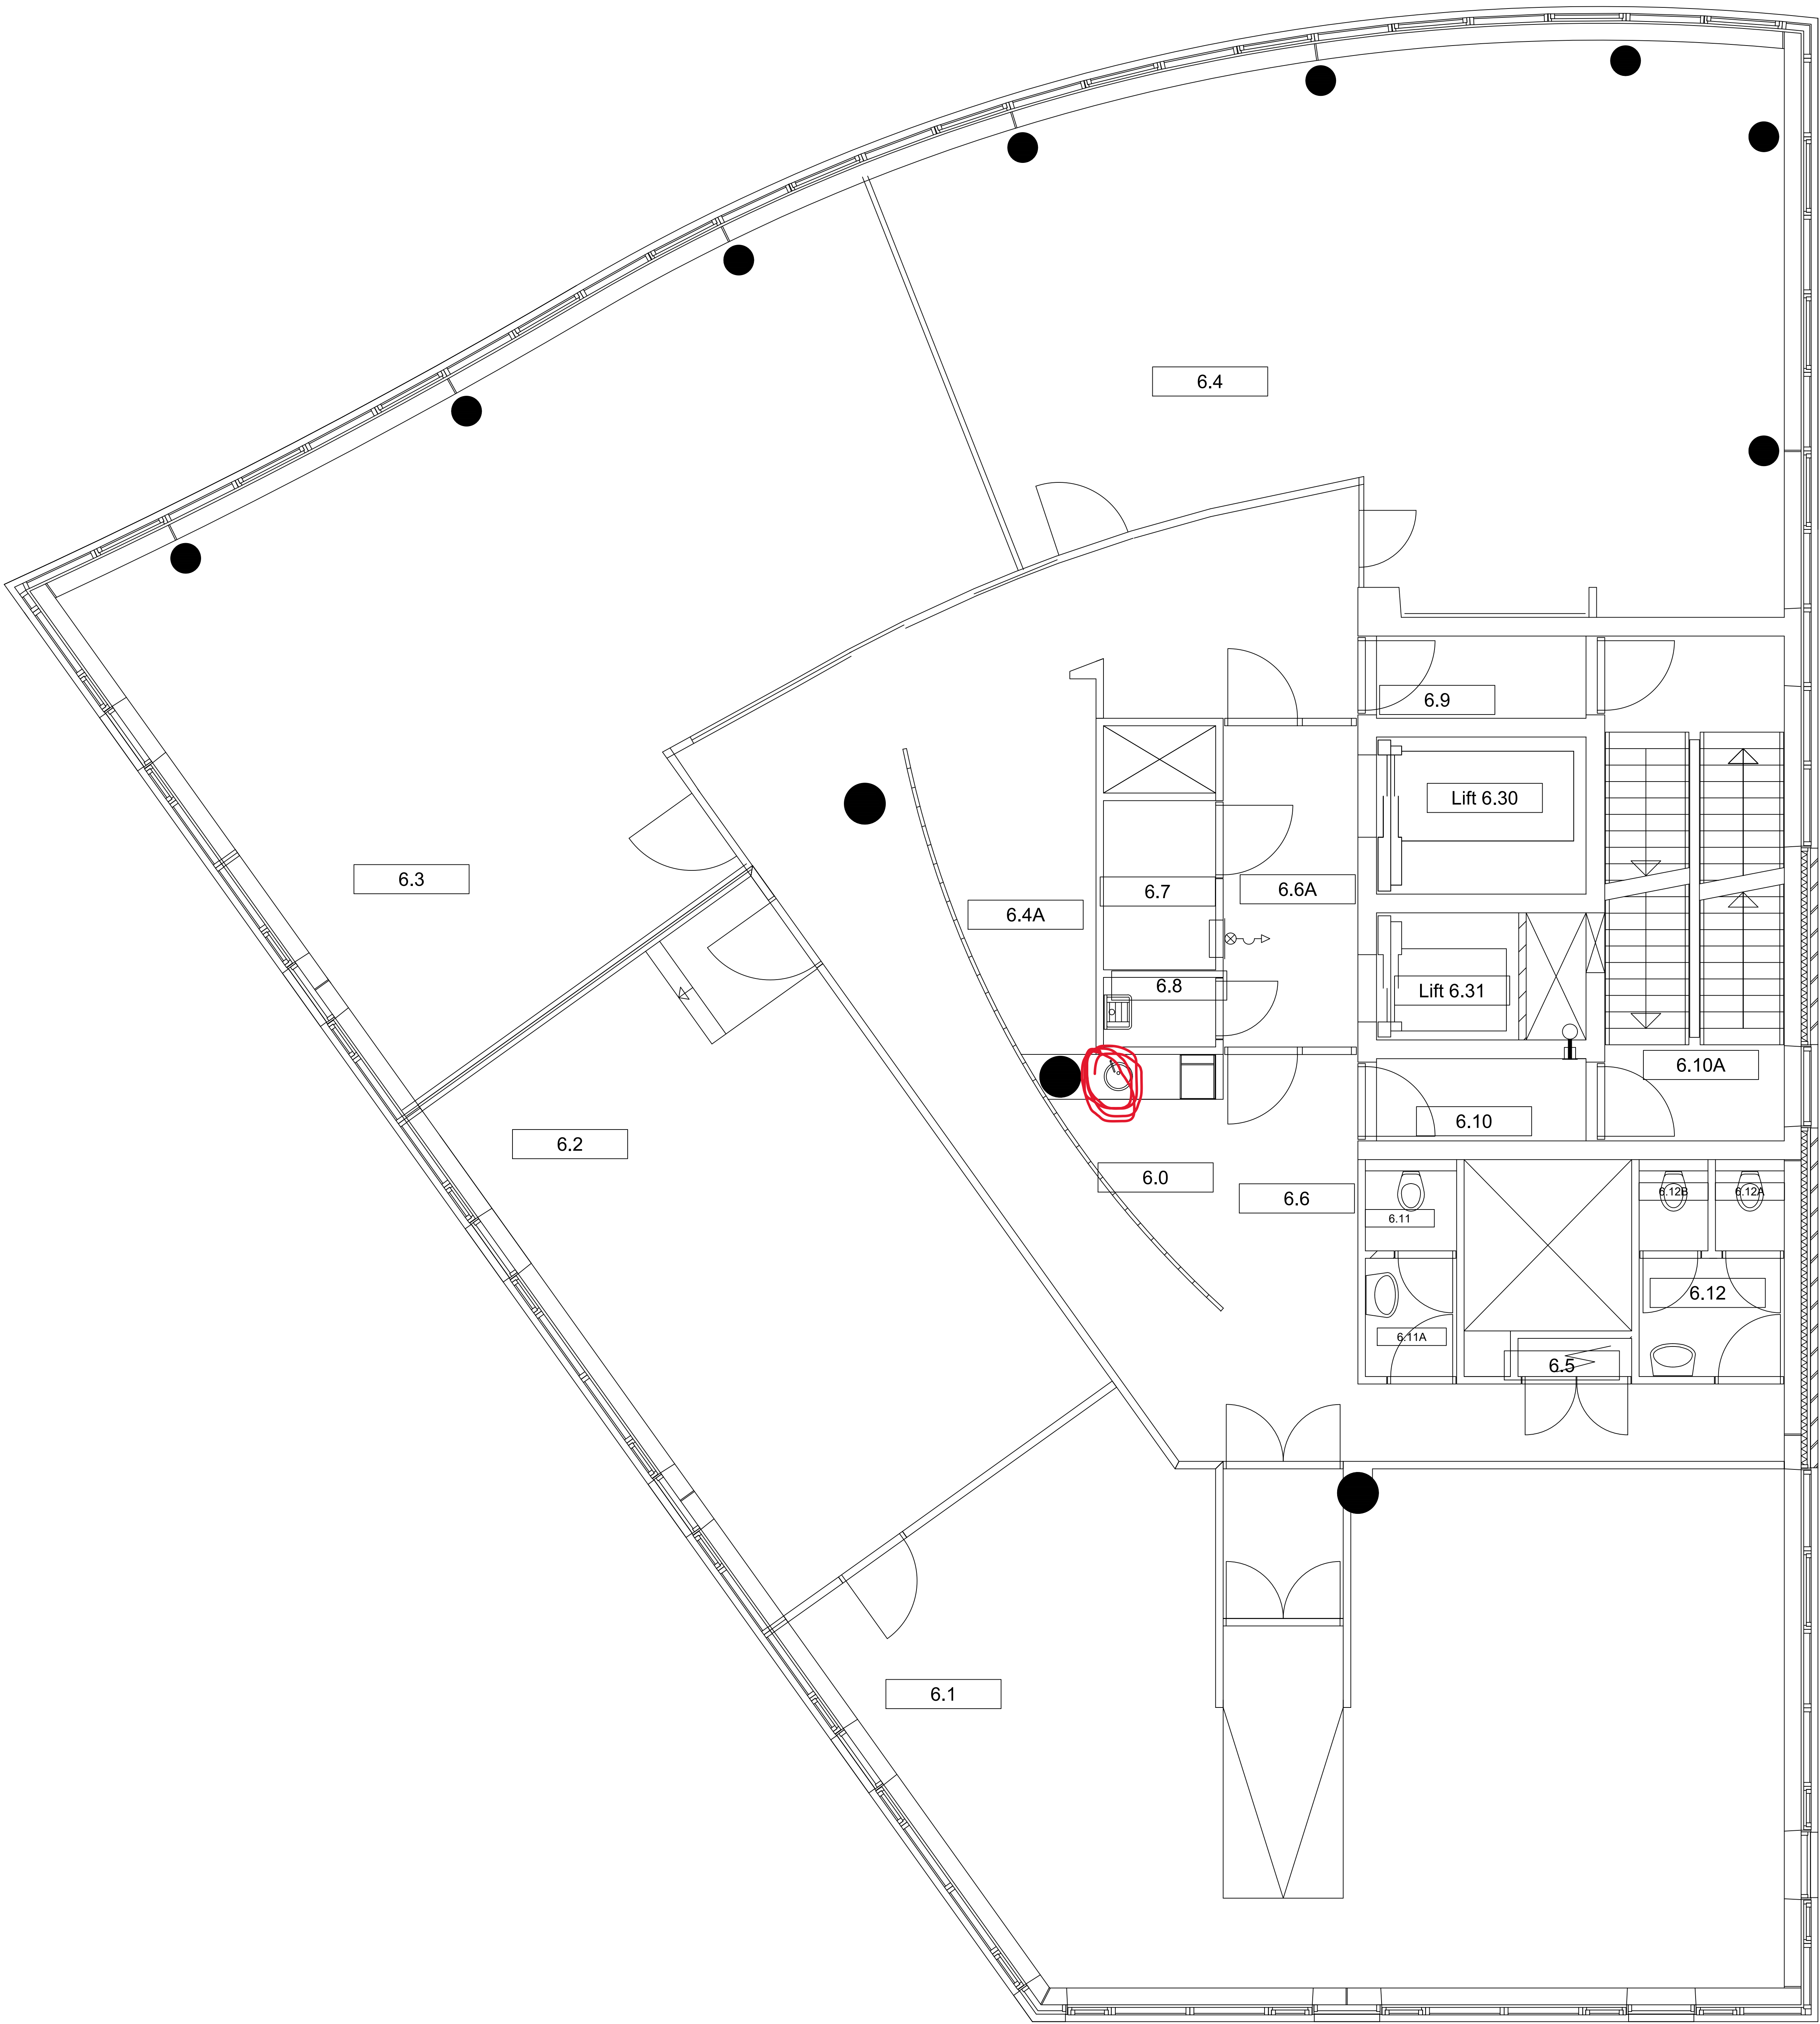

Brabantse poort Nijmegen

SOCIALE VERZEKERINGSBANK VESTIGING NIJMEGEN	Getekend : J.KRIJT		
	Datum : 10-01-01		
	Formaat :		
Omschrijving 6e Verdieping		JK	24-03-09
Onderwerp		JK	07-11-06
S V B SOCIALE VERZEKERINGSBANK Hoofdkantoor Van Heuven Goedhartlaan 1 1181 KJ Amstelveen Telefoon 020-6565085	Gewijzigd		Datum
	Aantal bladen 15	Bladnummer 7	
	Schaal 1:100	Tek.code NM-D7	