


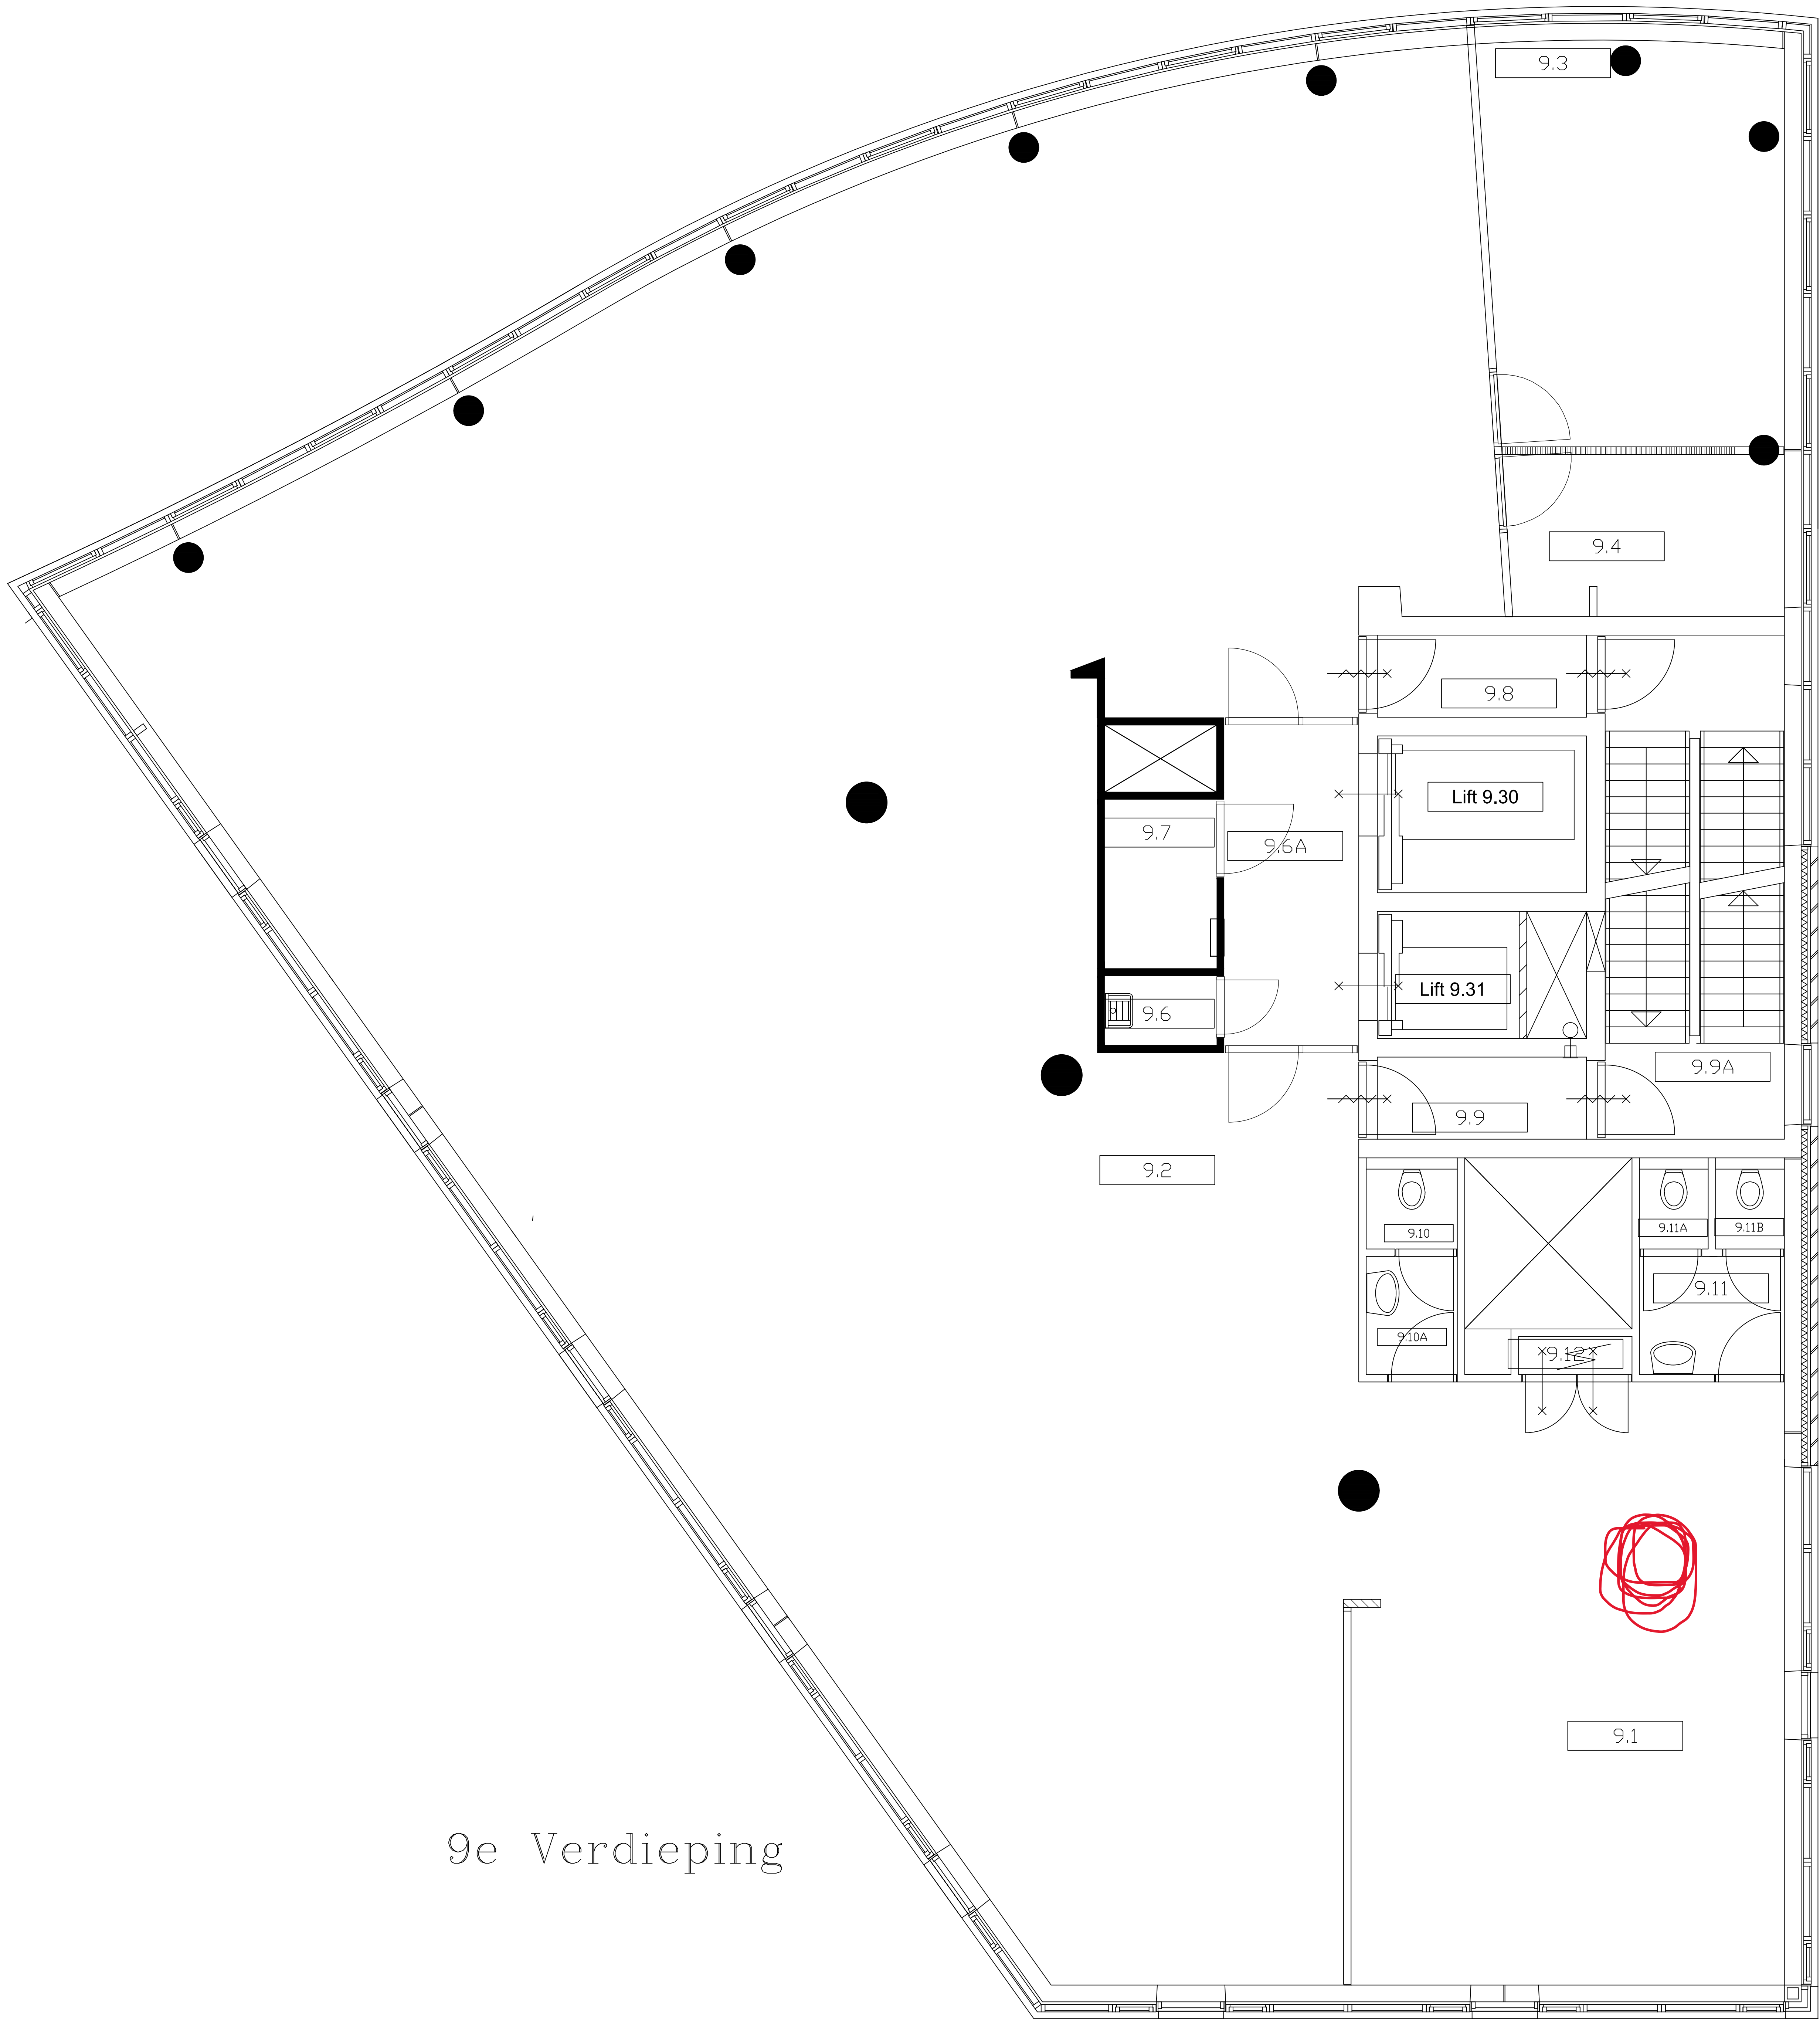

9e Verdieping

SOCIALE VERZEKERINGSBANK		Getekend : J.KRIJT			
		Datum : 10-01-01			
		Formaat :		JK	01-03-17
Omschrijving			JK		24-03-09
9e Verdieping					
Onderwerp			JK		07-11-06
			Gewijzigd	Datum	
 SOCIALE VERZEKERINGSBANK Hoofdkantoor Van Heuven Goedhartlaan 1 1181 KJ Amstelveen Telefoon 020-6565085		Aantal bladen		Bladnummer	
		16		10	
		Schaal		Tek.code	