



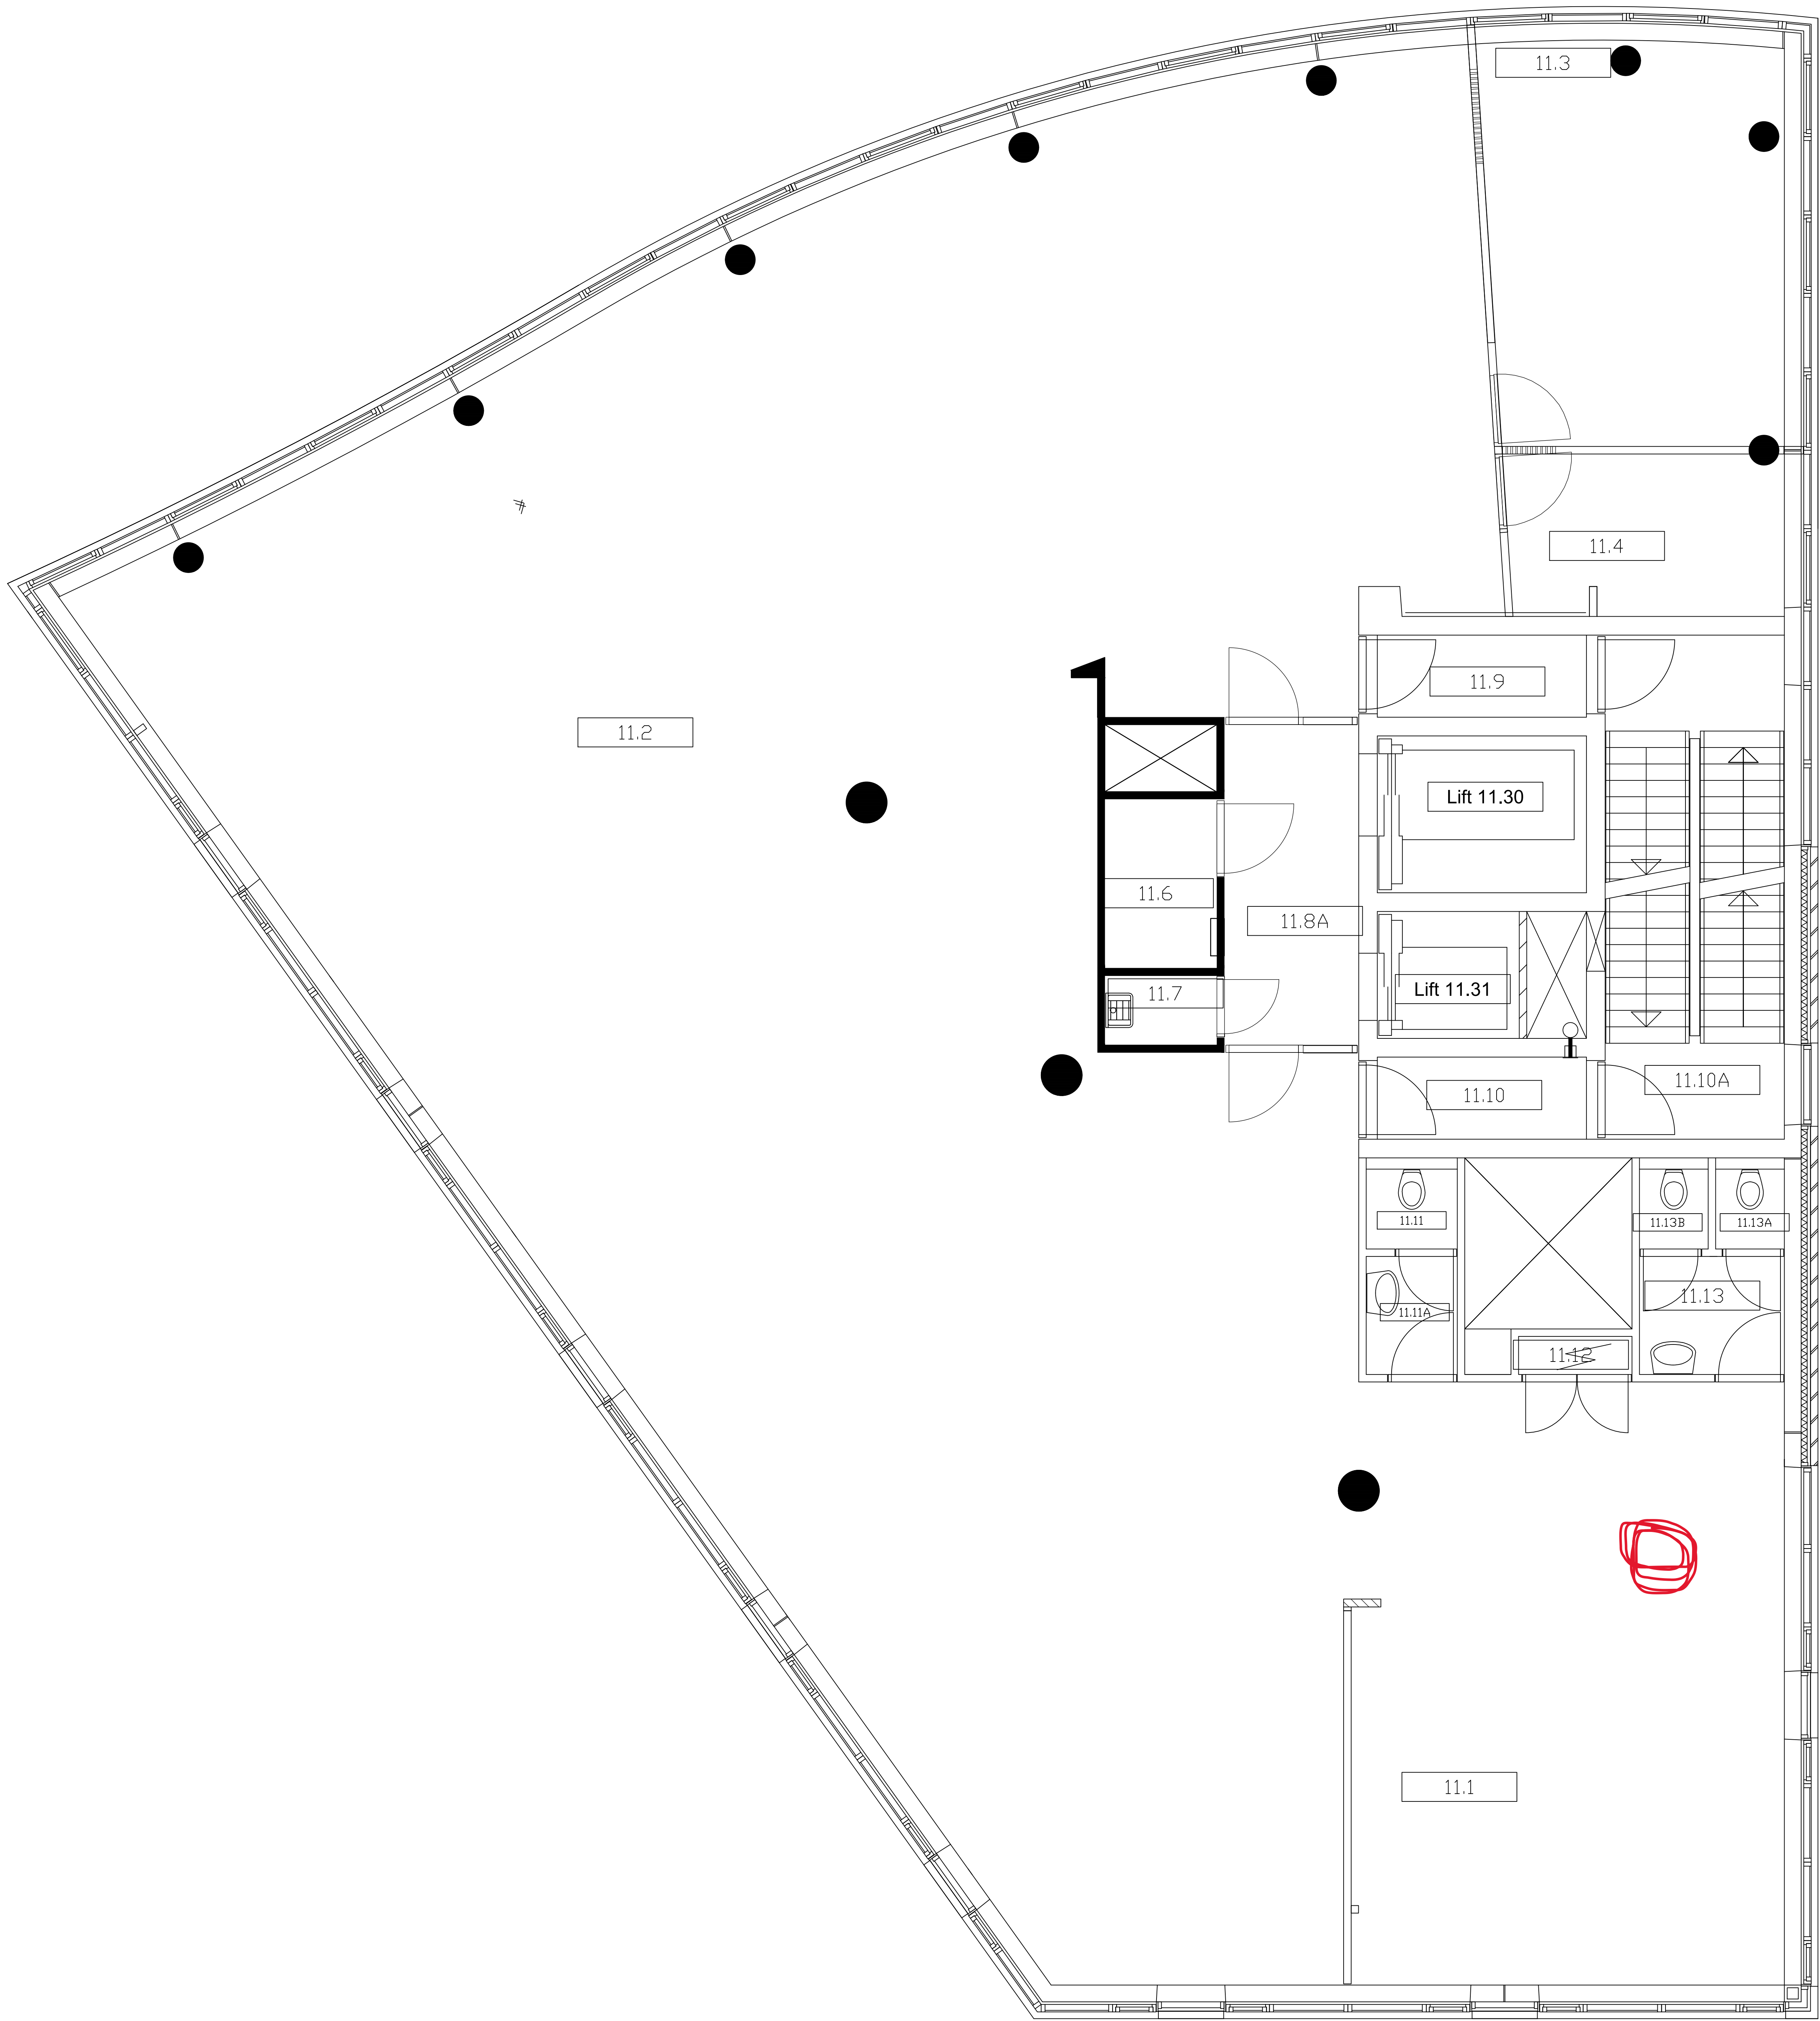

11e Verdieping

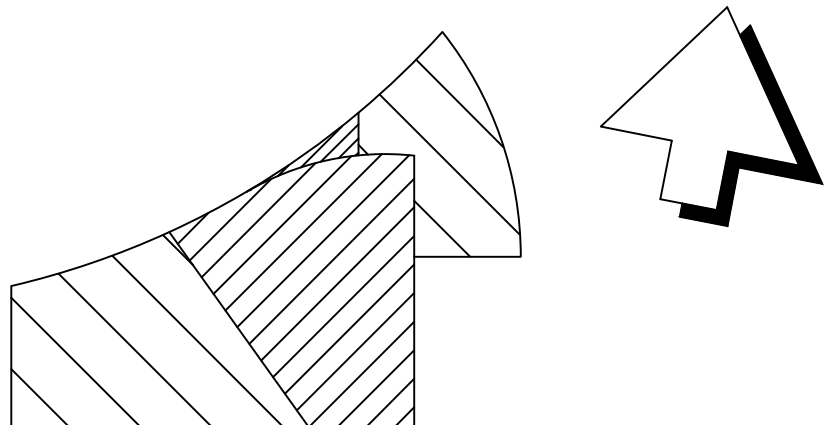

SOCIALE VERZEKERINGSBANK	Getekend : J.KRIJT		
	Datum : 10-01-01	JK	01-03-17
	Formaat :	JK	07-02-14
Omschrijving			JK
11e Verdieping			24-03-09
Onderwerp			JK
			07-11-06
		Gewijzigd	Datum
 SOCIALE VERZEKERINGSBANK Hoofdkantoor Van Heuven Goedhartlaan 1 1181 KJ Amstelveen Telefoon 020-6565085	Aantal bladen	Bladnummer	
	15	12	
	Schaal	Tek.code	
	NM-D12		