op DIT moment

Nieuwe situatie

BEGANE GROND

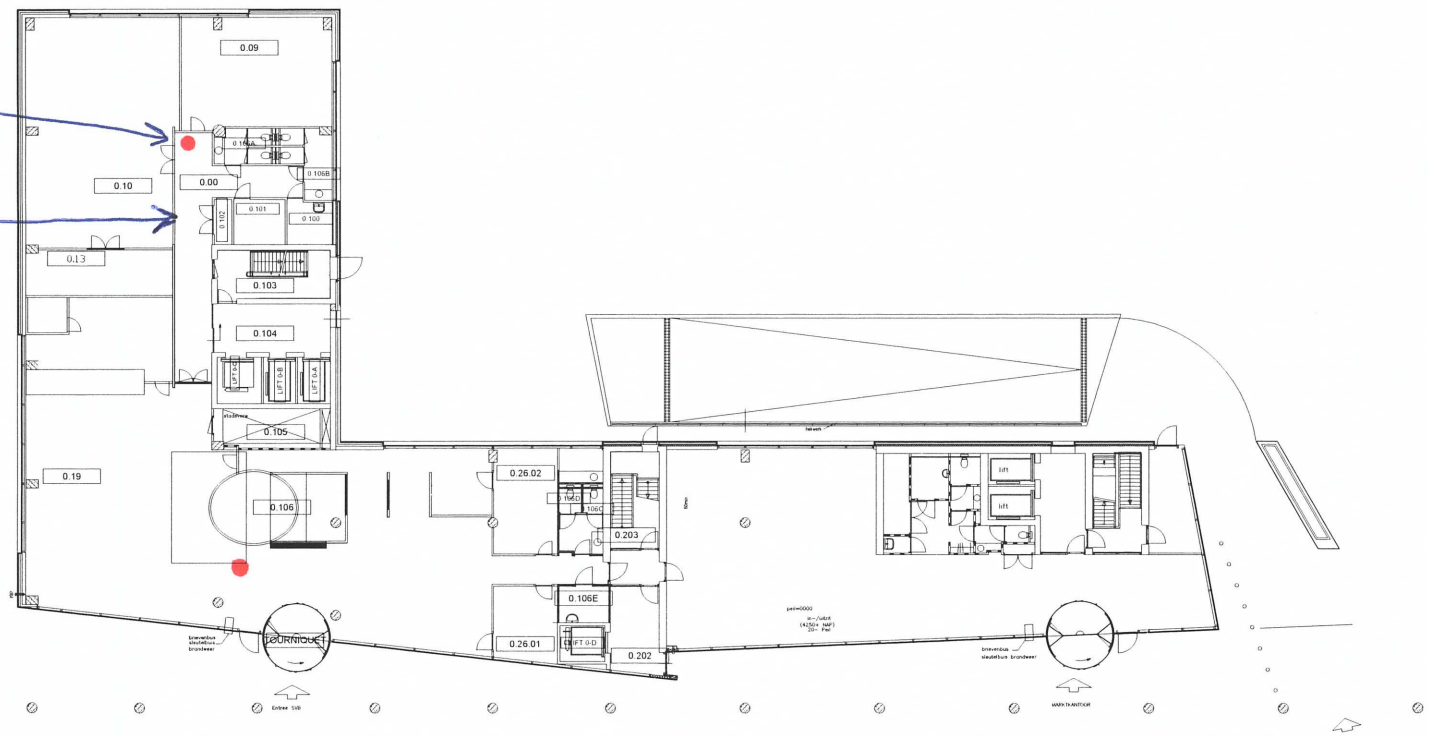

SOCIALE VERZEKERINGSBANK	Datum: 01-07-03	
VESTIGING ROTTERDAM	Format:	
Tekening: Begane grond		
SOCIALE VERZEKERINGSBANK Hoofdkantoor Van Heuven Goedhartlaan 1 1181 KJ Amstelveen Telefoon 020-6565085	tekeningnr. 14	blad 3
	schaal	RD-D3