



8e Verdieping

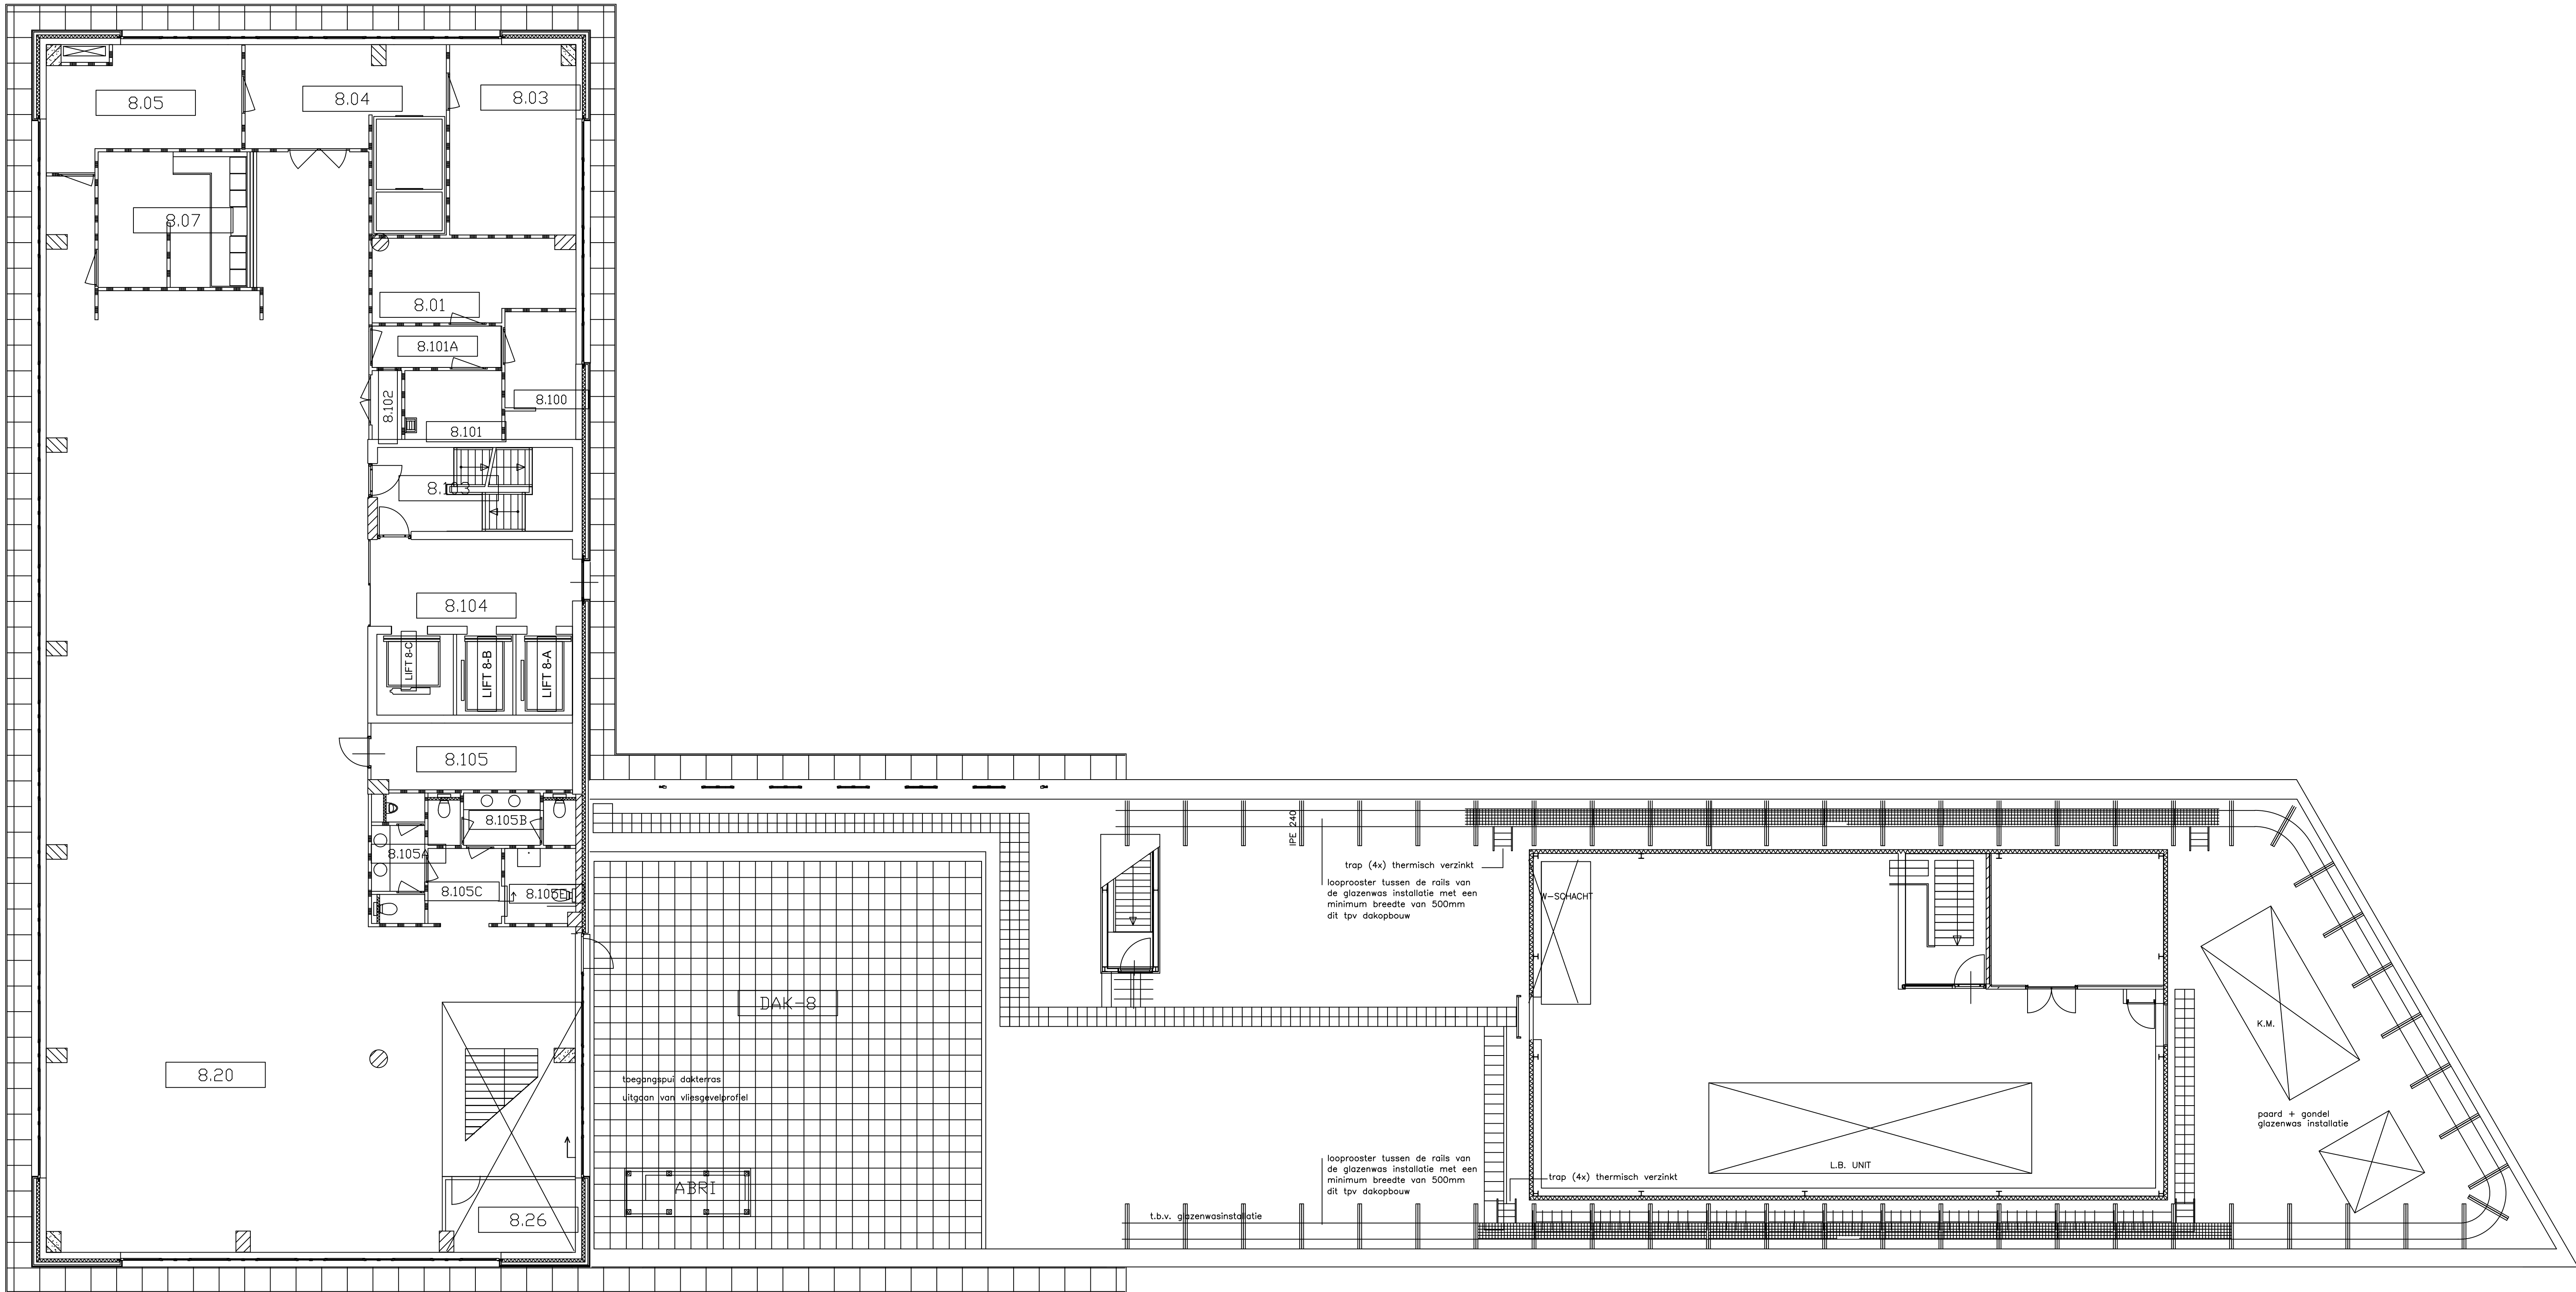

BESTAANDE SITUATIE

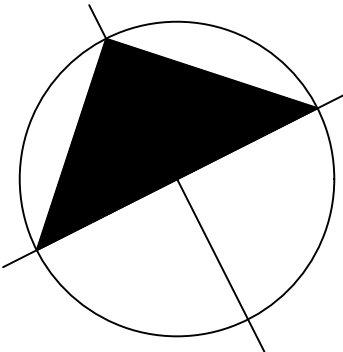

SOCIALE VERZEKERINGSBANK VESTIGING ROTTERDAM 8e Verdieping		Gerekend : J.KRUIT			
		Datum : 08-07-05			
		Formaat :			
Oudeveeg			JK	23-11-07	
		Gewijzigd		Datum	
		Aantal bladen		13	Bladnummer
		Schaal		1:100	Tek. code
		SOCIALE VERZEKERINGSBANK Hoofdkantoor Van Heuven Goedhartlaan 1 1181 KJ Amstelveen Telefoon 020-6565085		RD-D11	