


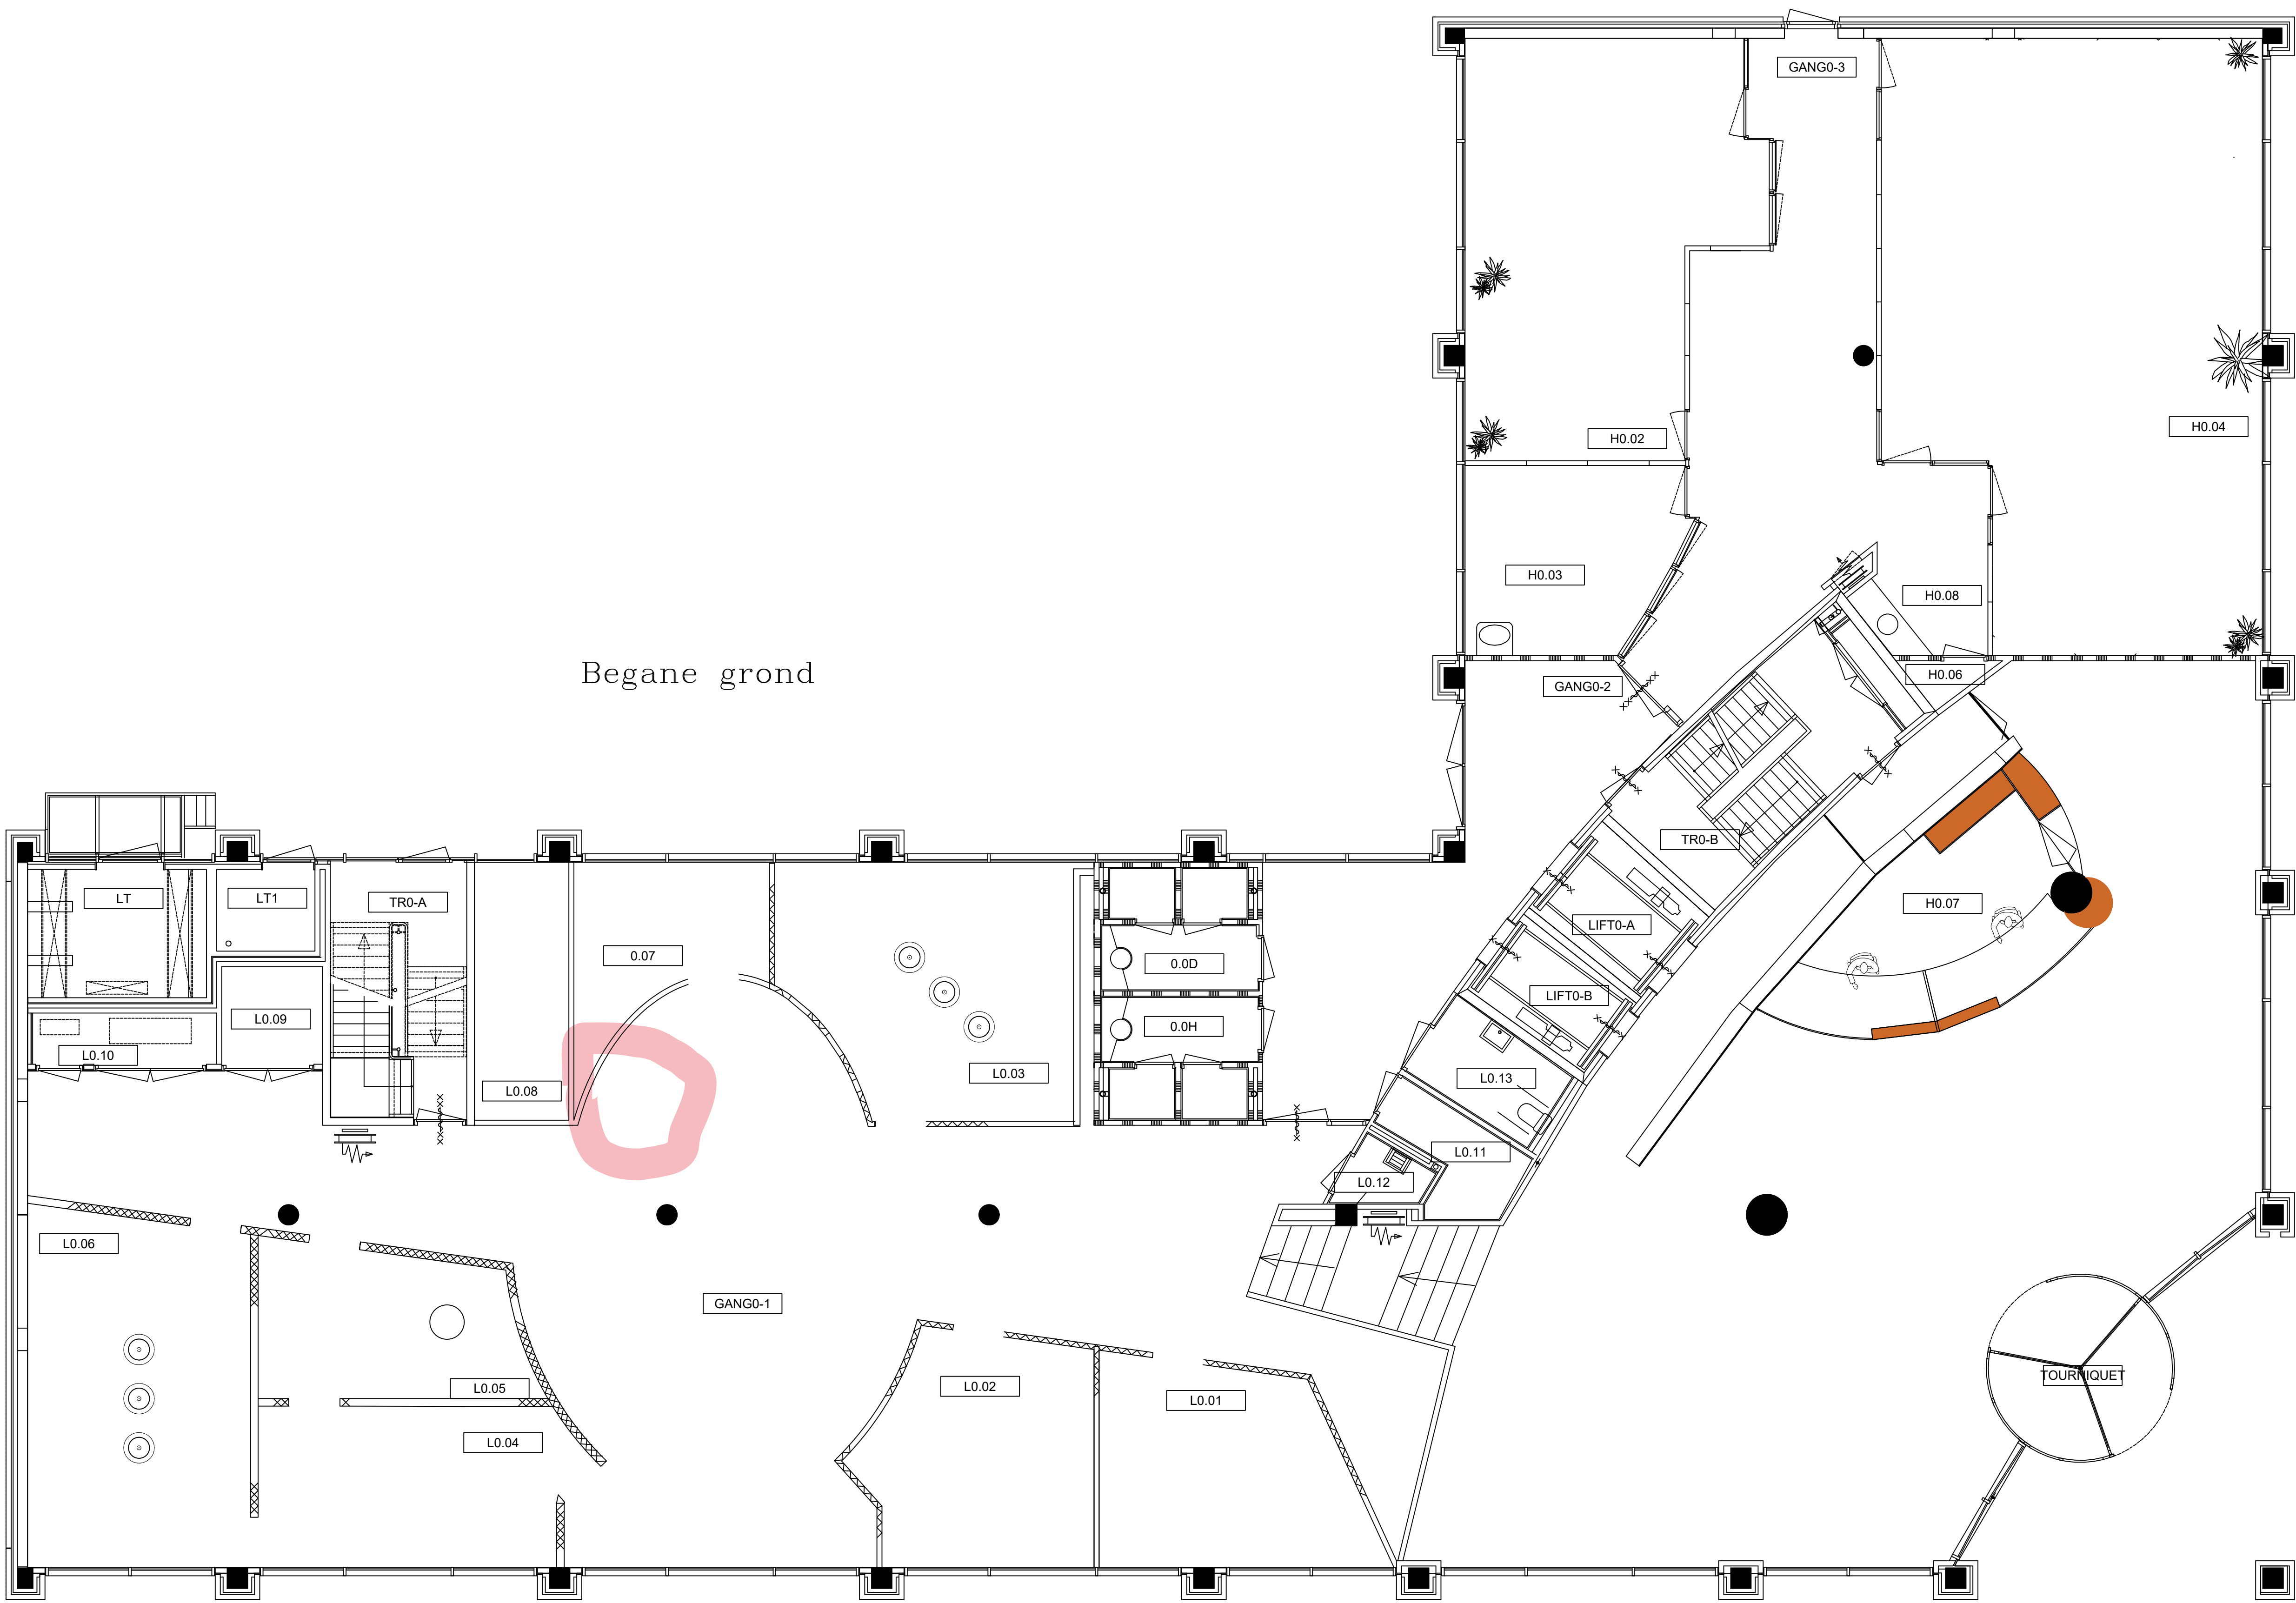

VESTIGING ROERMOND

SOCIALE VERZEKERINGSBANK VESTIGING ROERMOND Begane grond	Getekend : J.KRIJTT		
	Datum : 12-01-01		
	Formaat : A1		
	Omschrijving		
Onderwerp		JKRIJT	15-08-07
Data		Gewijzigd	Datum
	Aantal bladen	Bladnummer	
	13	2	
Schaal 1:200	SOCIALE VERZEKERINGSBANK Hoofdkantoor Van Heuven Goedhartlaan 1 1181 KJ Amstelveen Telefoon 020-6565085		Tek.code
			RM-D2