


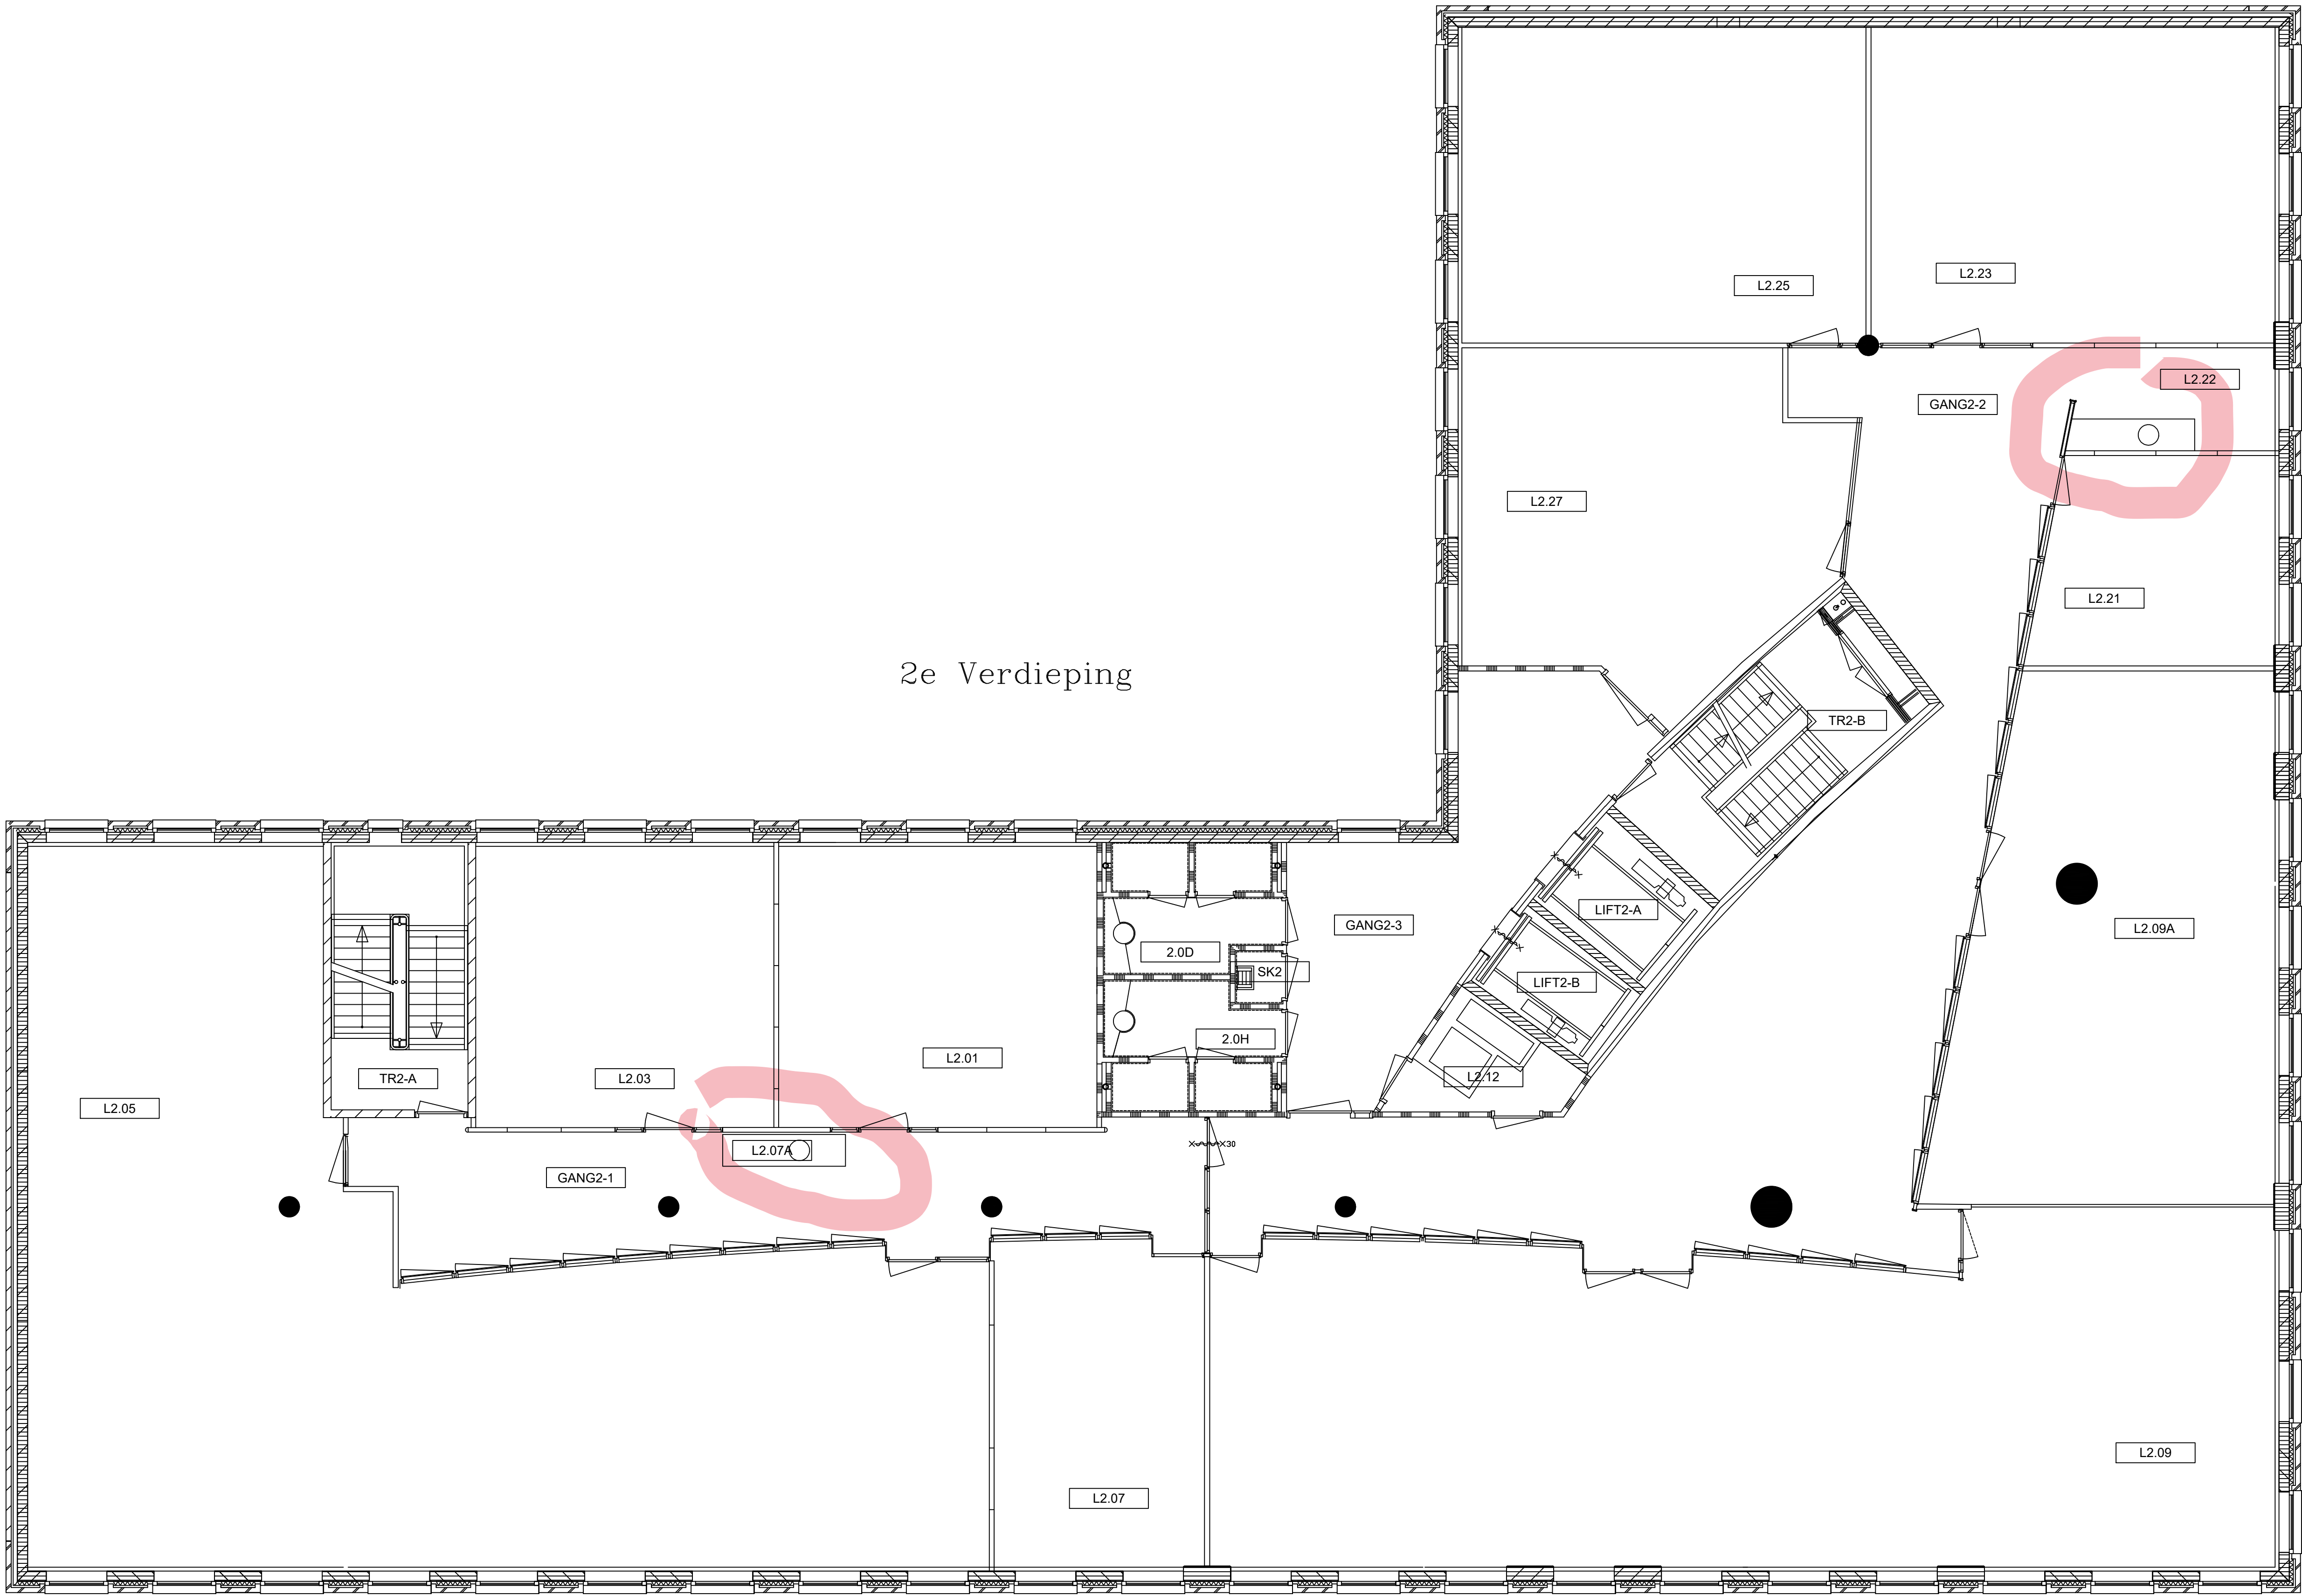

SOCIALE VERZEKERINGSBANK		Getekend : J.KRIJTT	
VESTIGING ROERMOND		Datum :12-01-01	
Omschrijving		Formaat : A0	
2e Verdieping		J.KRIJTT	15-08-07
Onderwerp		J.Krijt	11-07-01
Data		Gewijzigd	Datum
	SOCIALE VERZEKERINGSBANK Hoofdkantoor Van Heuven Goedhartlaan 1 1181 KJ Amstelveen Telefoon 020-6565085	Aantal bladen	Bladnummer
		13	4
		Schaal	Tek.code
		1:100	RM-D4