


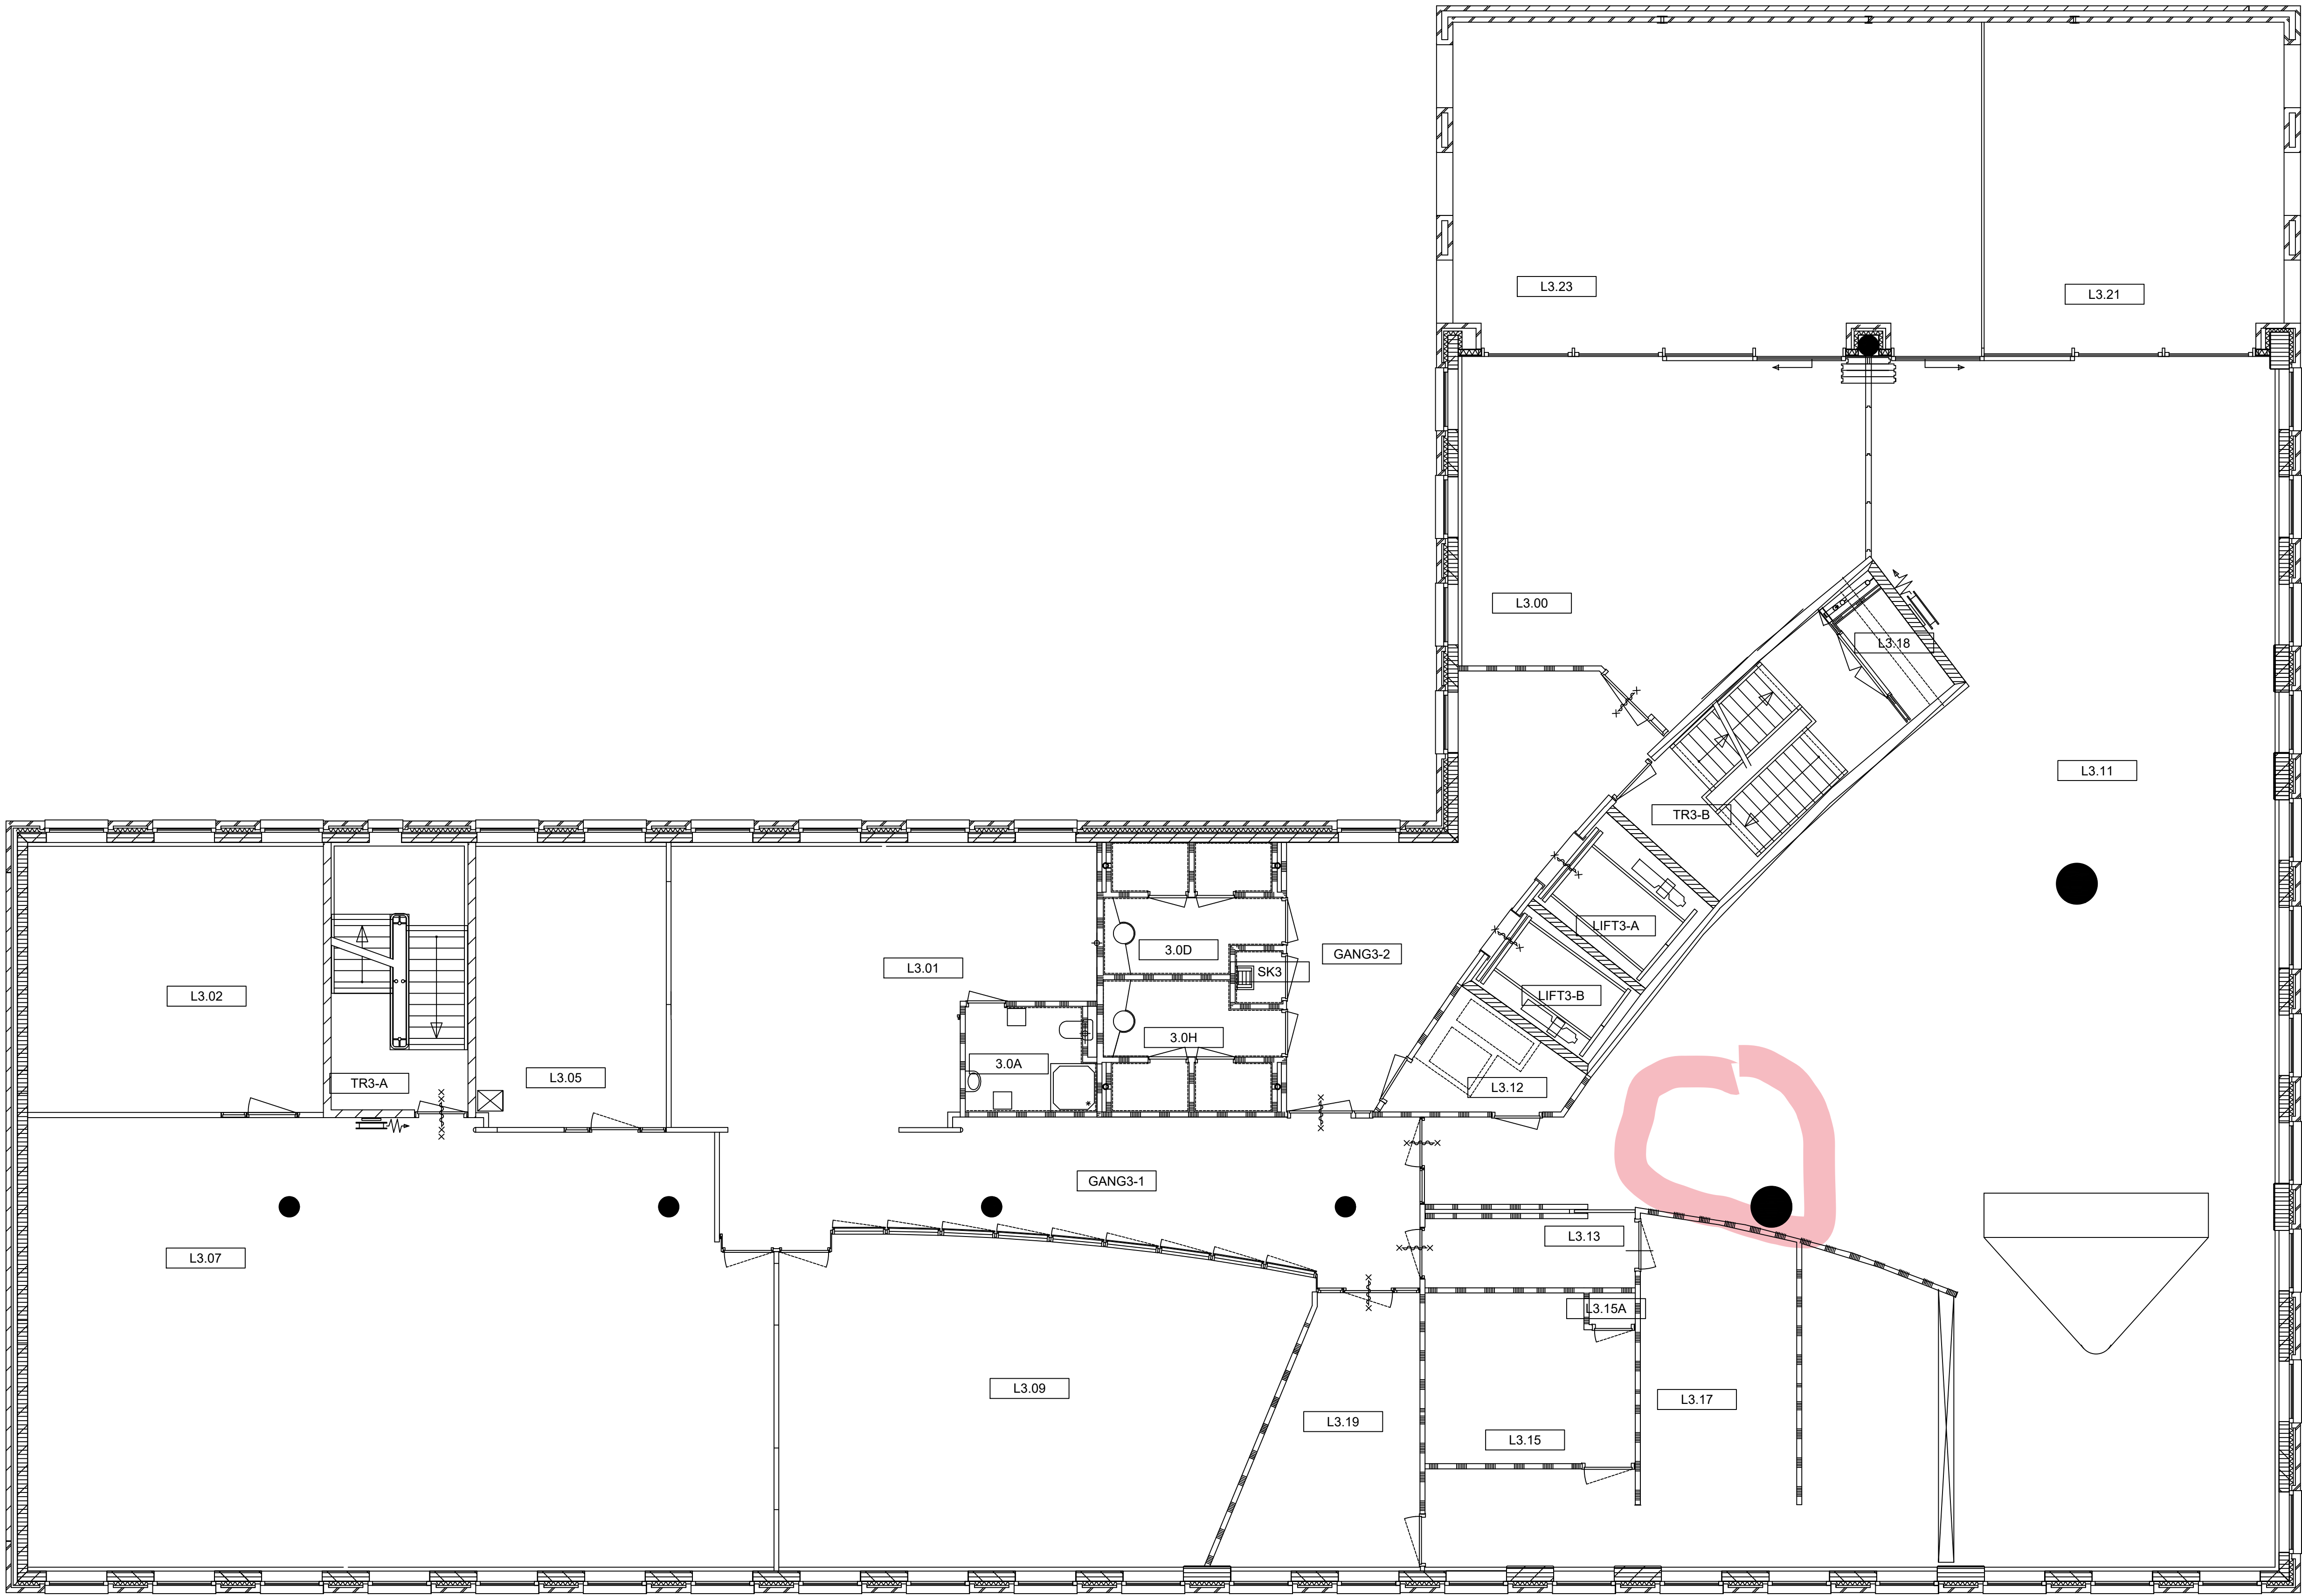

3e Verdieping

SOCIALE VERZEKERINGSBANK VESTIGING ROERMOND	Getekend : J.KRIJTT		
	Datum :12-01-01		
	Omschrijving		
	3e Verdieping		
Onderwerp			
S V B SOCIALE VERZEKERINGSBANK Hoofdkantoor Van Heuven Goedhartlaan 1 1181 KJ Amstelveen Telefoon 020-6565085		Gewijzigd	Datum
	Aantal bladen	13	Bladnummer
	Schaal	1:200	Tek.code
			RM-D5