


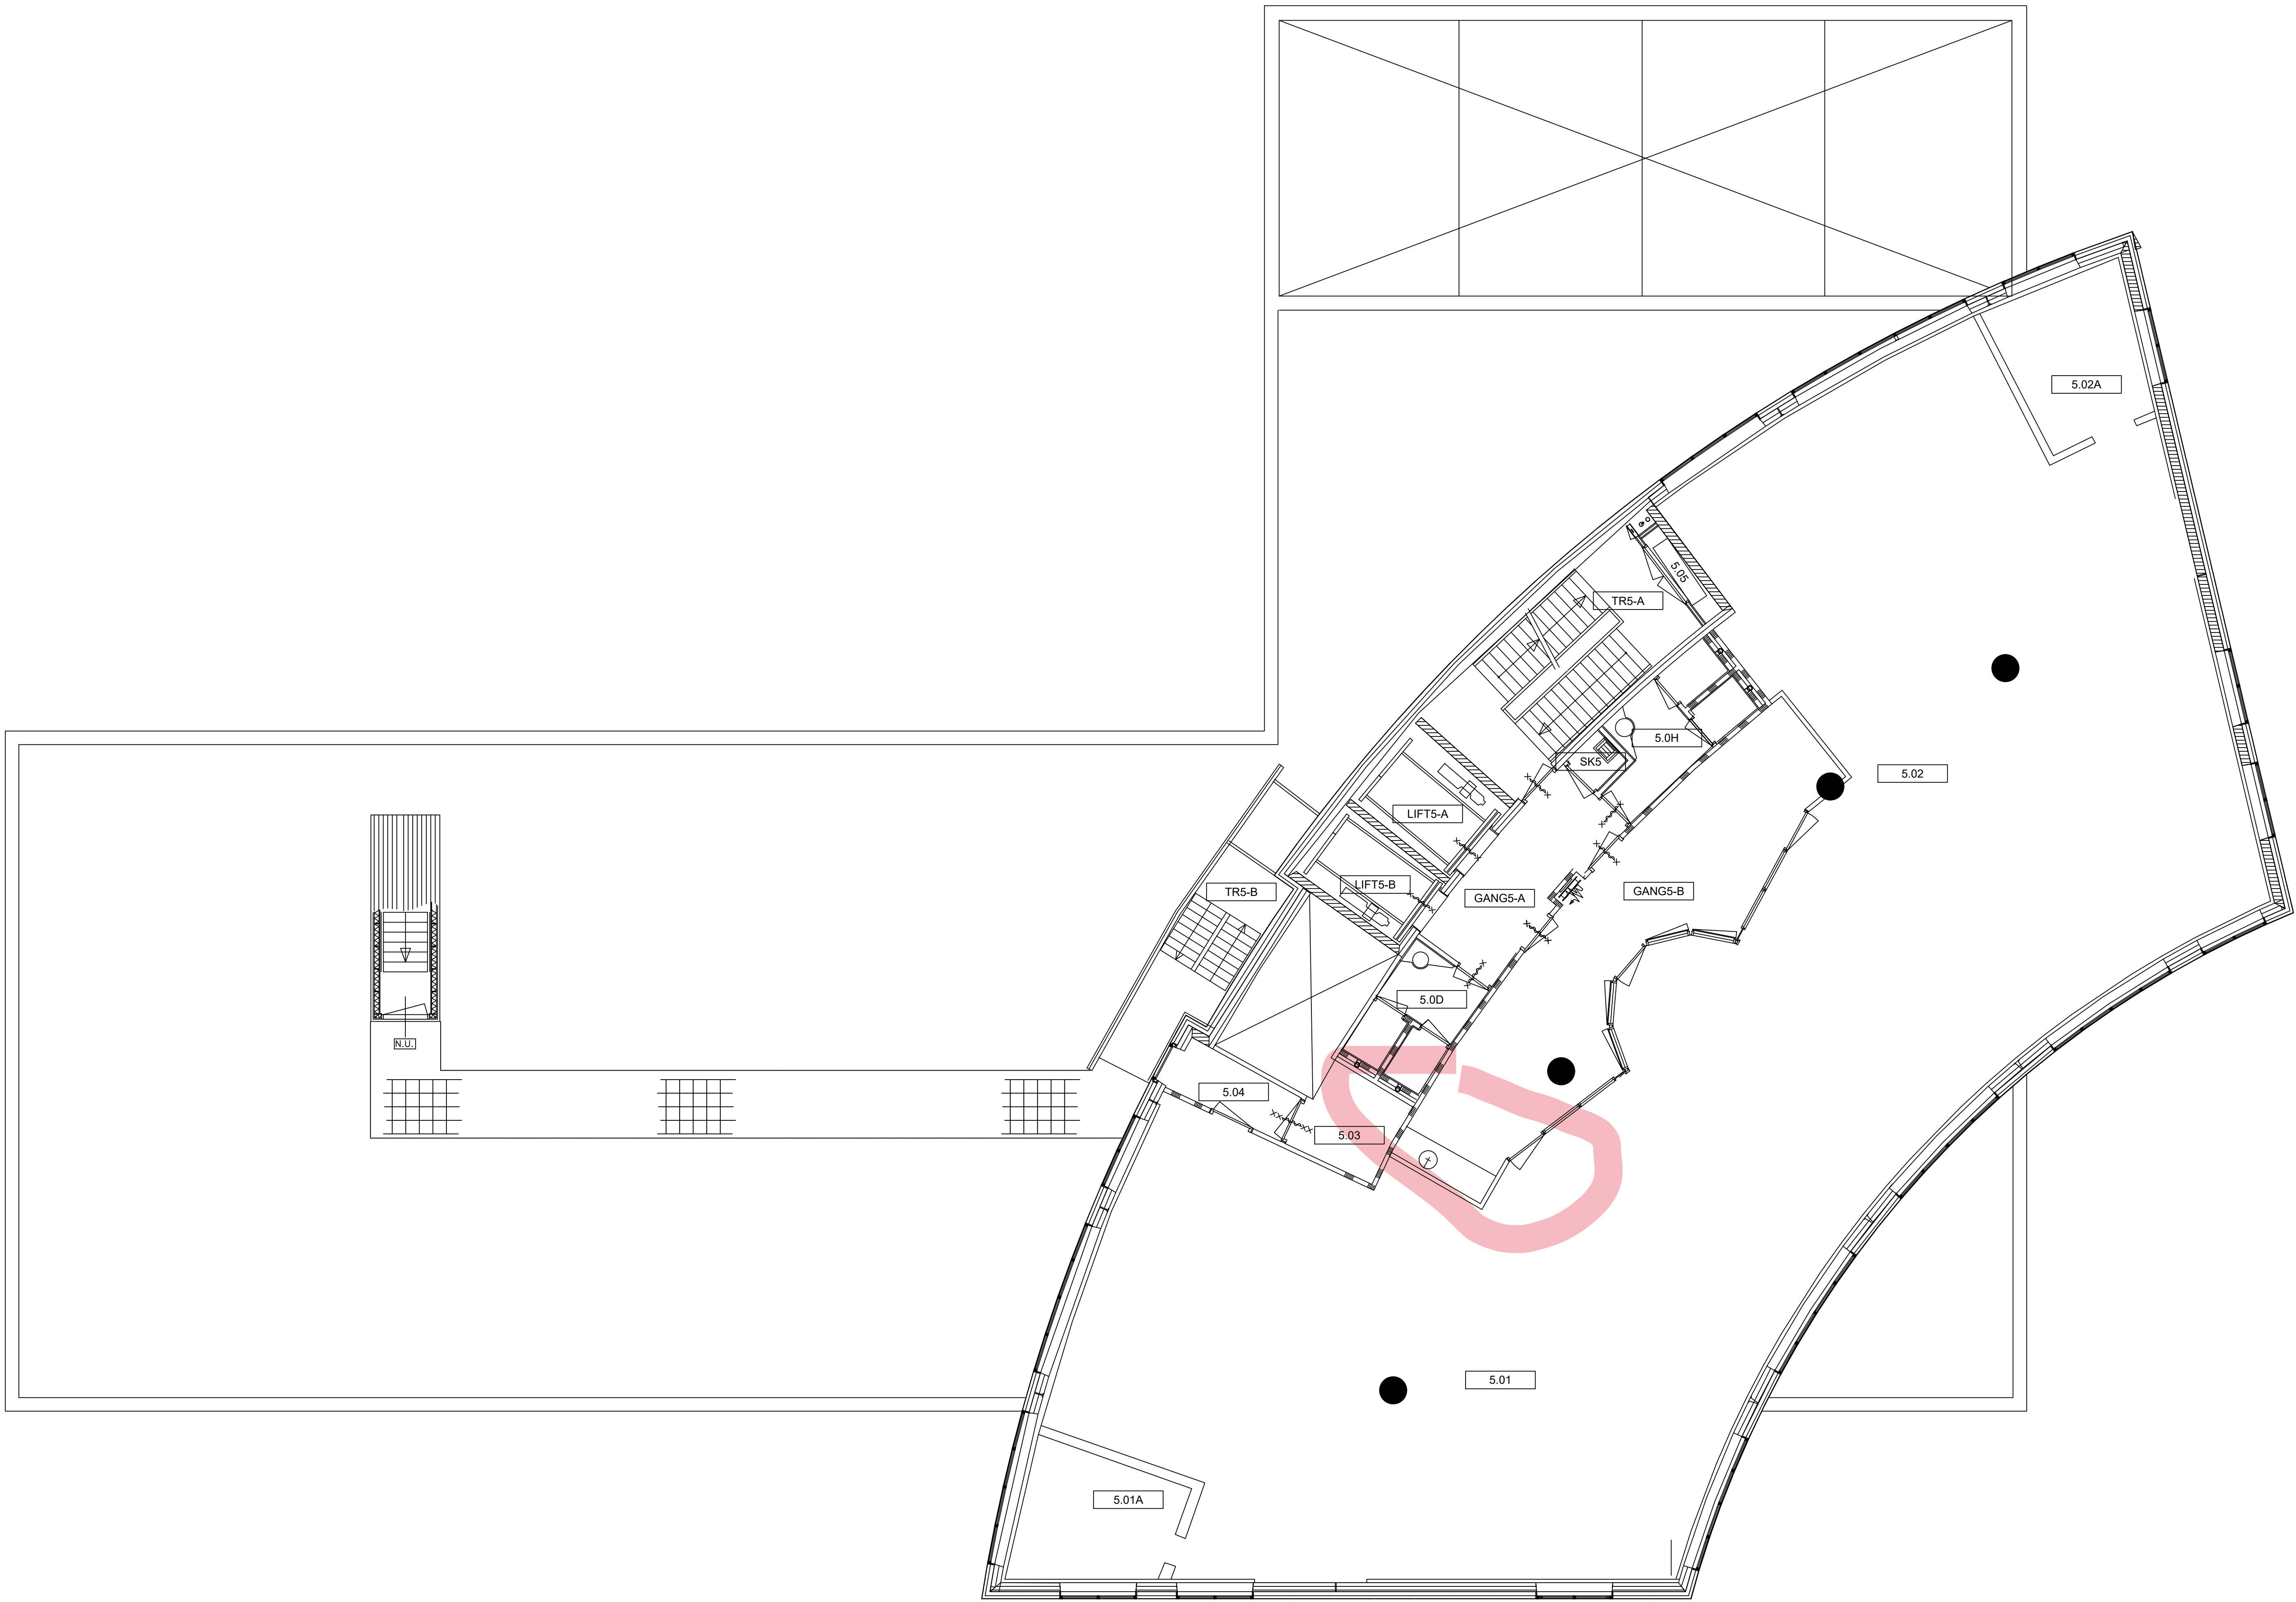

SOCIALE VERZEKERINGSBANK VESTIGING ROERMOND Omschrijving 5e Verdieping Onderwerp	Getekend : J.KRIJTT		
	Datum :12-01-01		
	Formaat :		
		J.KRIJTT	15-08-07
		Gewijzigd	Datum
	Aantal bladen	Bladnummer	
	13	7	
Sociale Verzekeringsbank Hoofdkantoor Van Heuven Goedhartlaan 1 1181 KJ Amstelveen Telefoon 020-6565085	Schaal	Tek. code	
	1:200	RM-D7	