


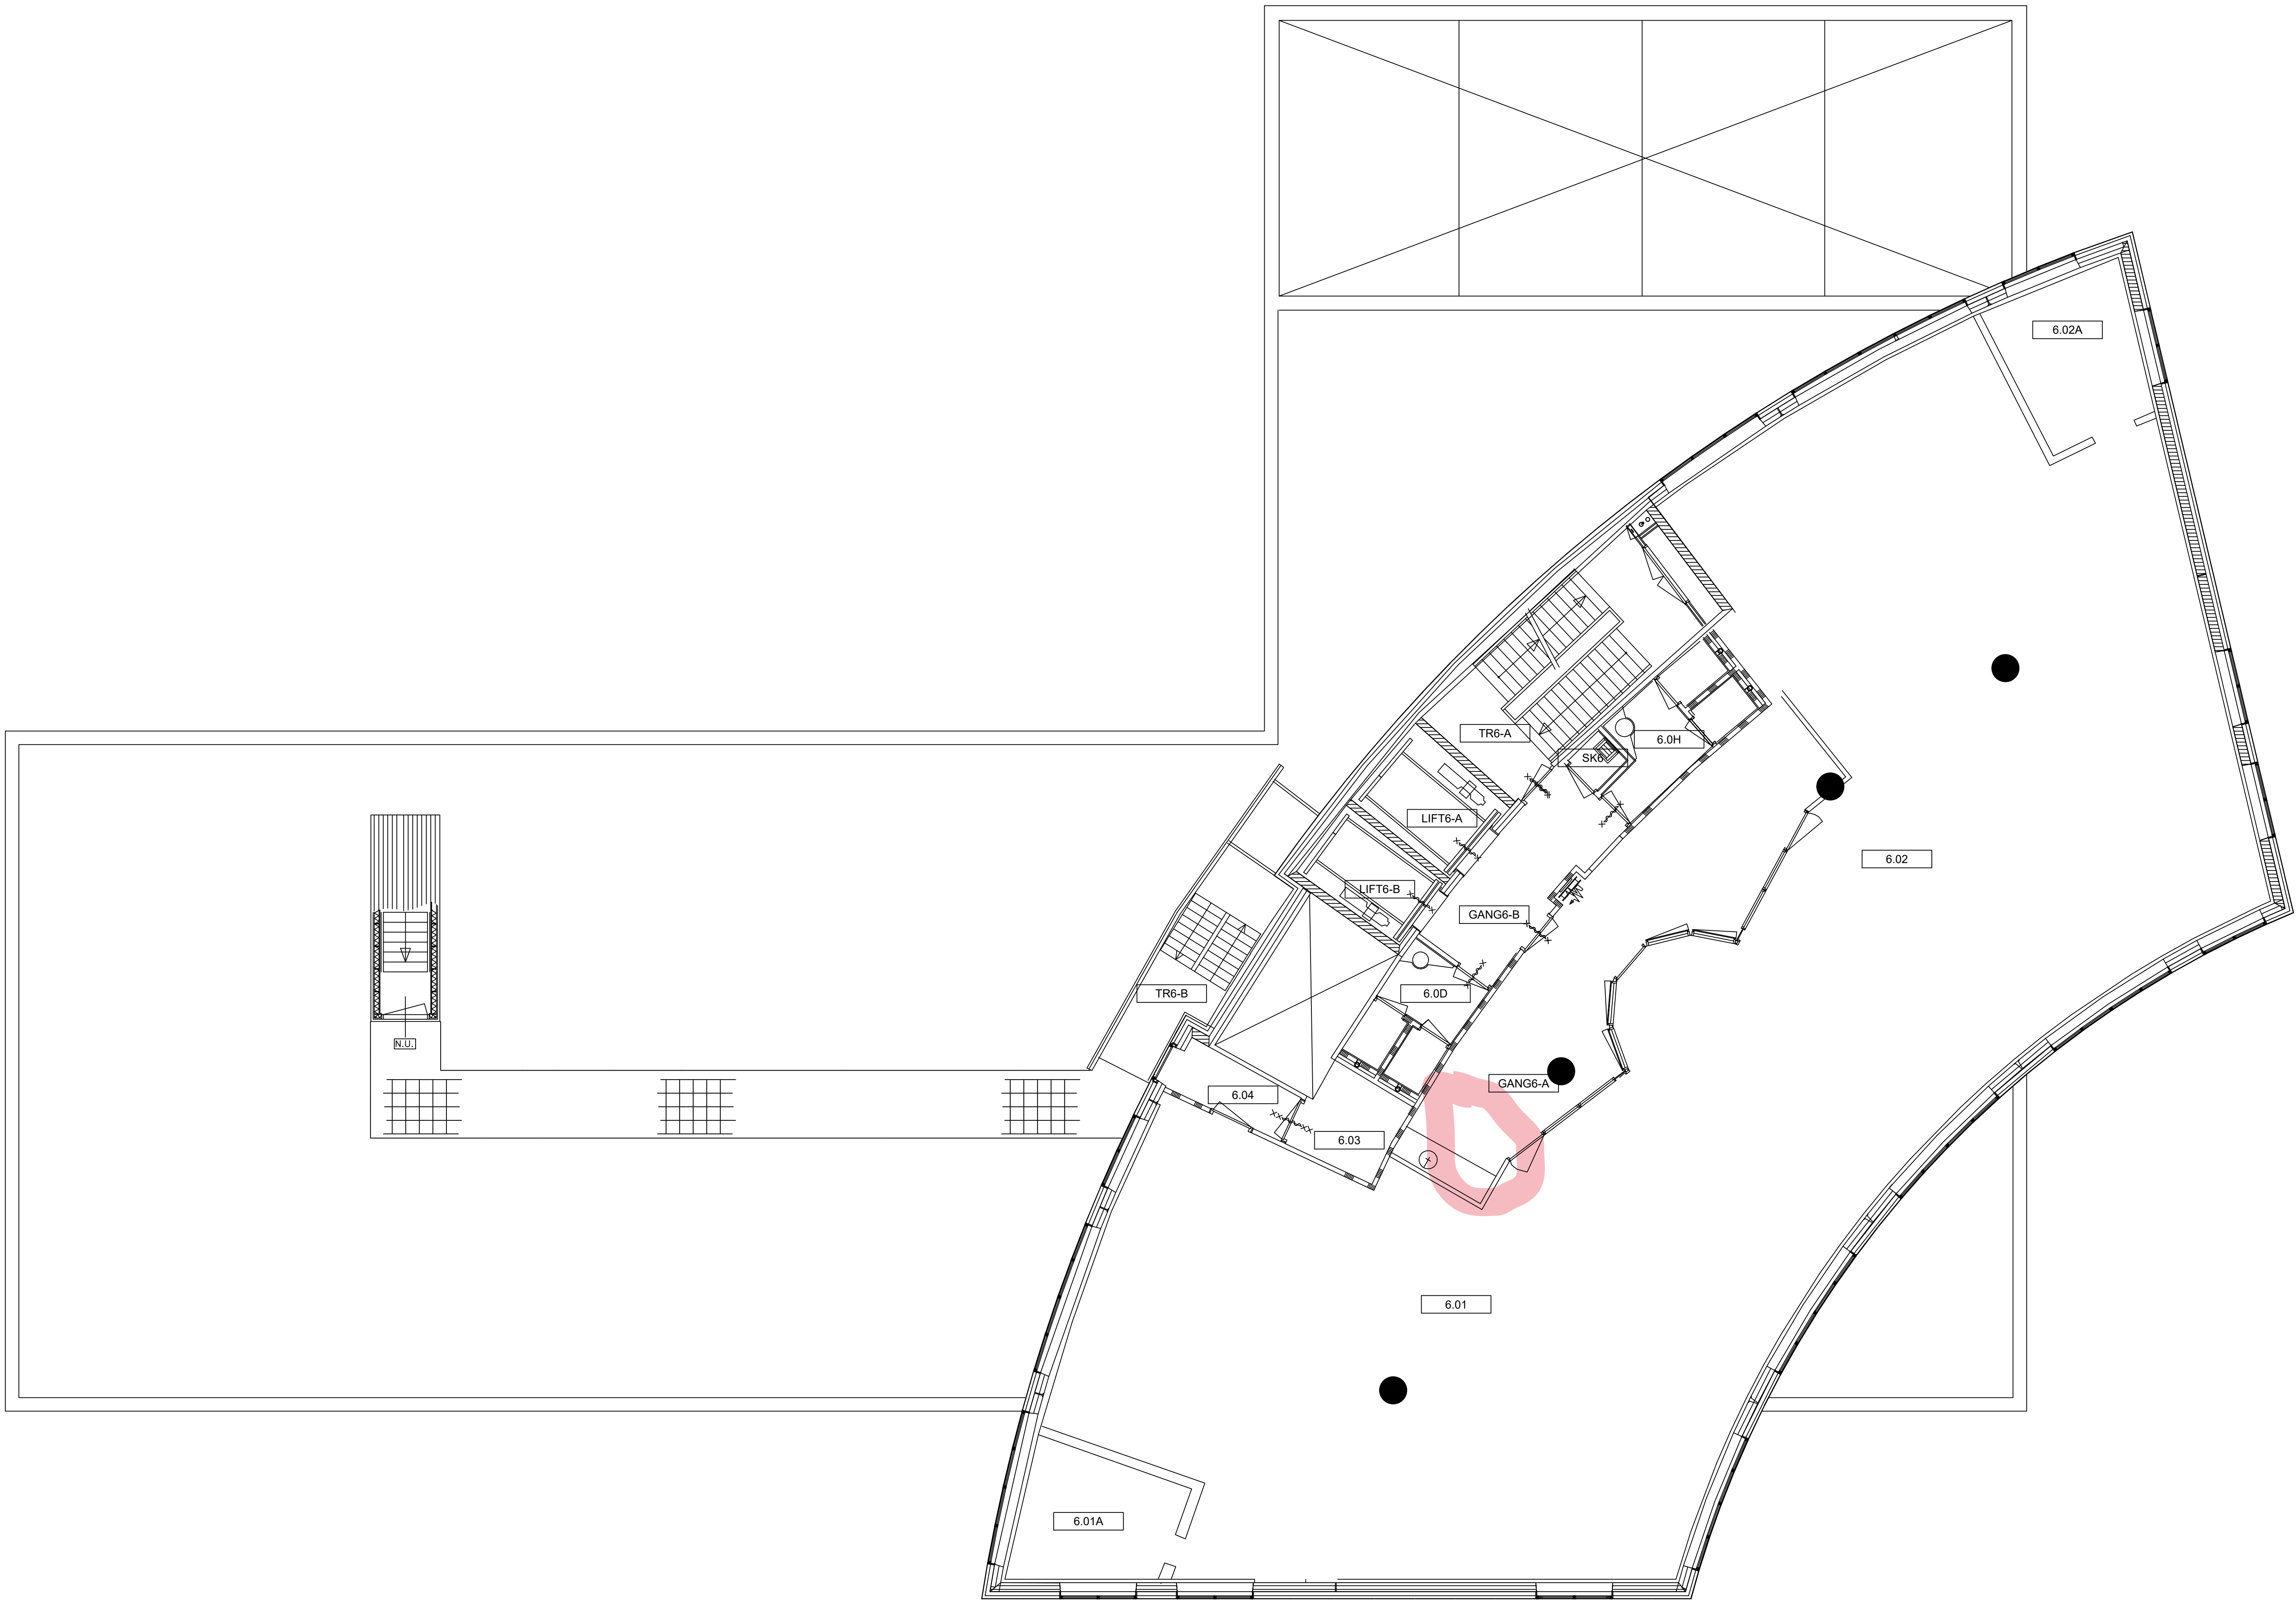

SOCIALE VERZEKERINGSBANK VESTIGING ROERMOND Omschrijving 6e Verdieping Onderwerp	Getekend : J.KRIJTT		
	Datum : 12-01-01		
	Formaat :		
S V B SOCIALE VERZEKERINGSBANK Hoofdkantoor Van Heuven Goedhartlaan 1 1181 KJ Amstelveen Telefoon 020-6565085		J.KRIJTT	15-08-07
		Gewijzigd	Datum
	Aantal bladen	Bladnummer	
	13	8	
Schaal 1:200	Tek.code RM-D8		