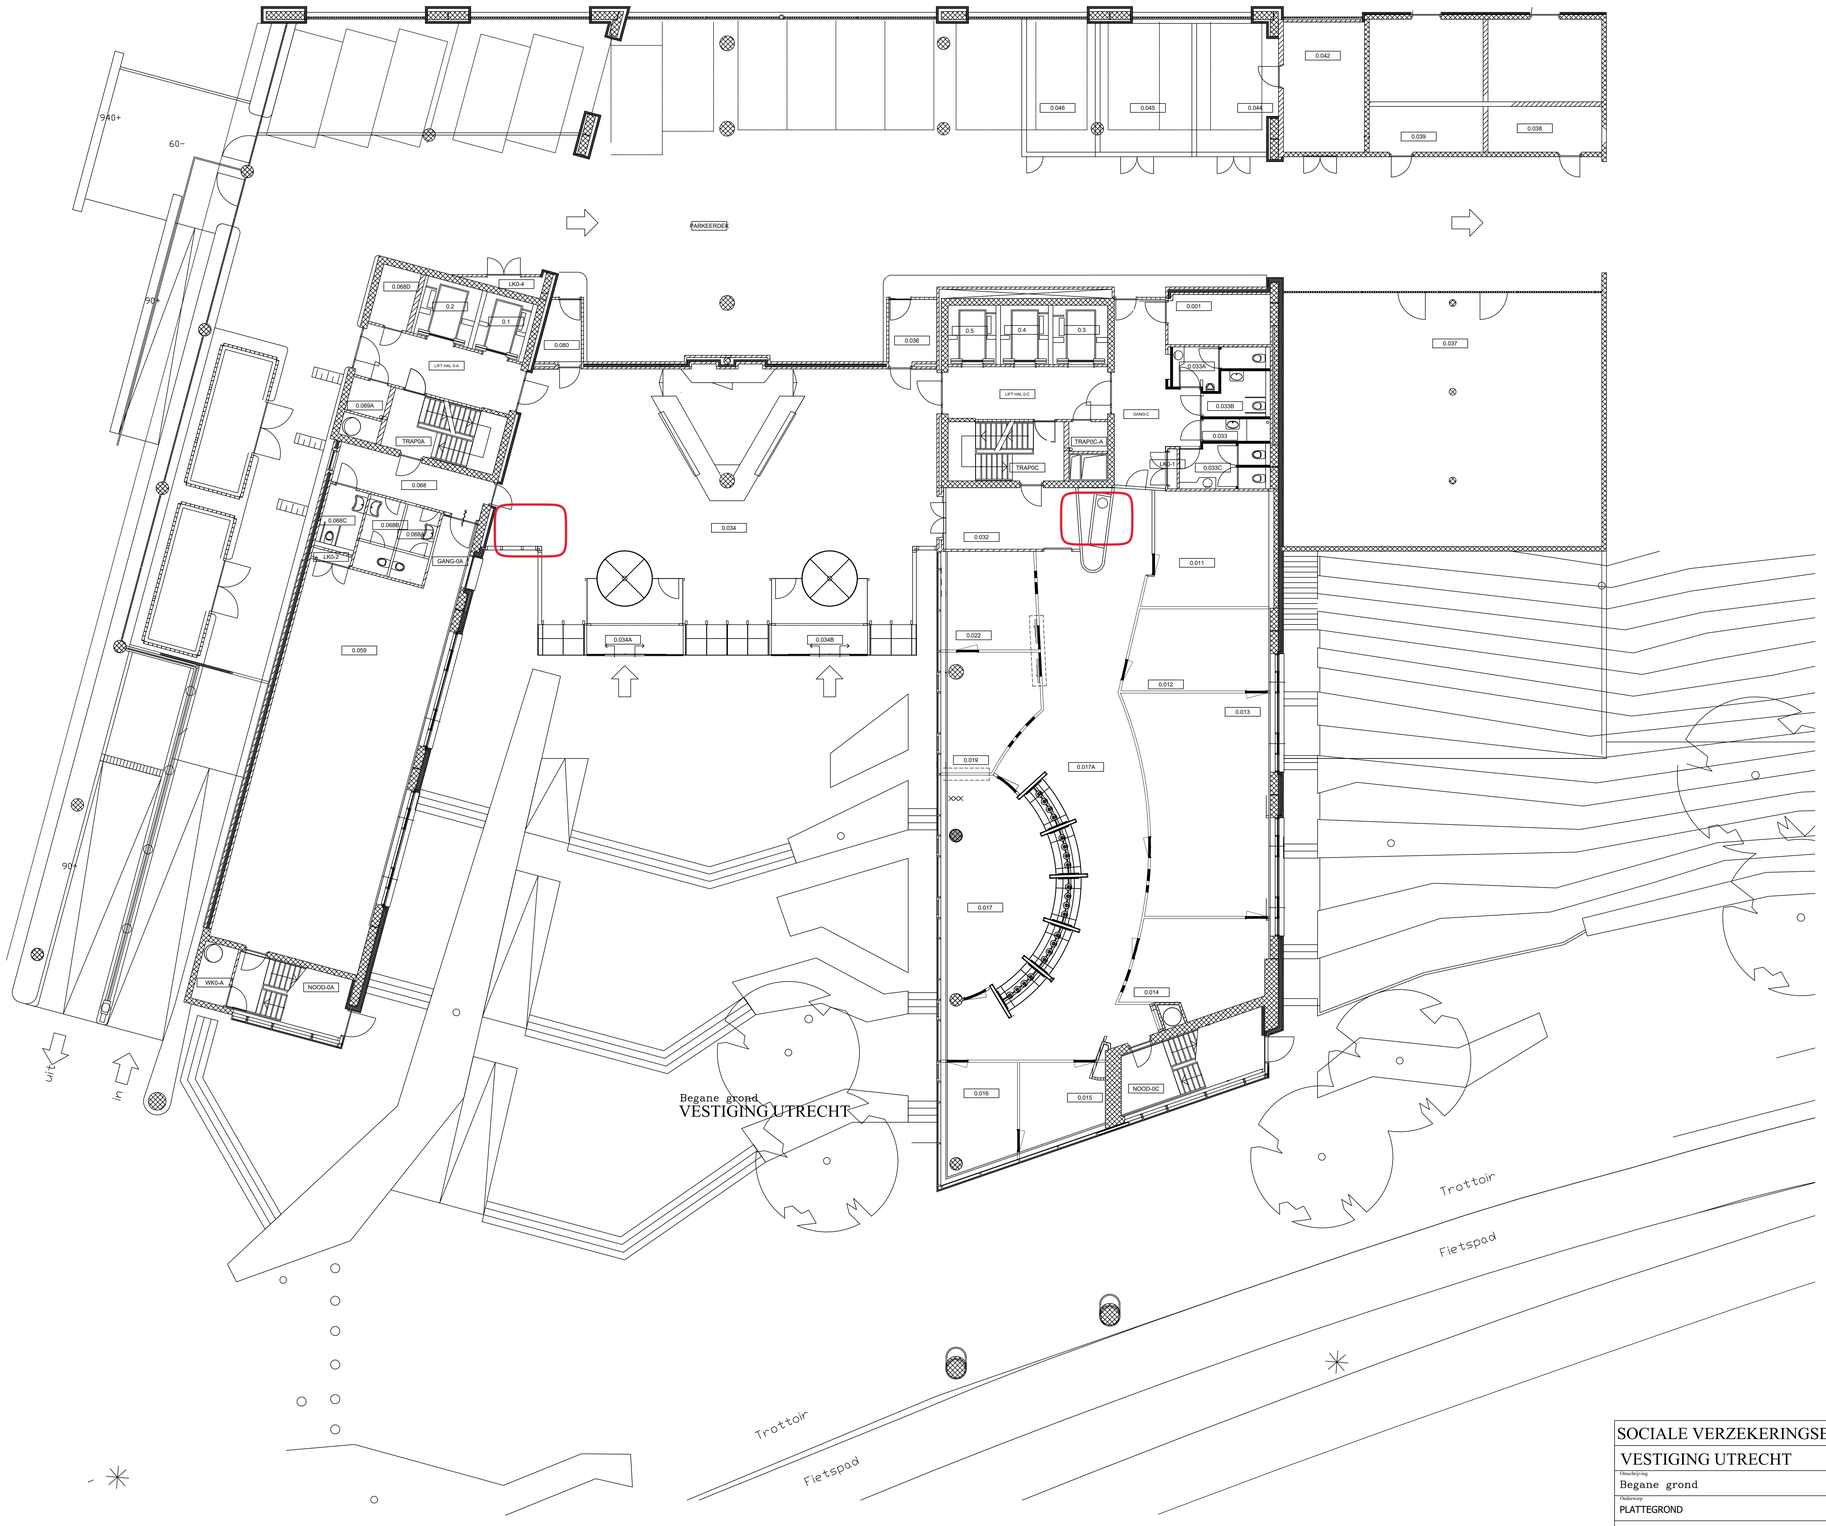

SOCIALE VERZEKERINGSBANK	Getekend : J.KRIJT		
VESTIGING UTRECHT	Datum : 16-08-01		
Omschrijving: Begane grond	Formaat :	JK	31-07-2018
		JK.	28-03-07
Onderwerp: PLATTEGROND		JK.	08-10-03
		Gewijzigd	Datum
SOCIALE VERZEKERINGSBANK Hoofdkantoor Van Heuven Goedhartlaan 1 1181 KJ Amstelveen Telefoon 020-6565085	Aantal bladen: 15	Bladnummer: 1	
	Schaal: 1:100	Tek.code: UT-B1	