


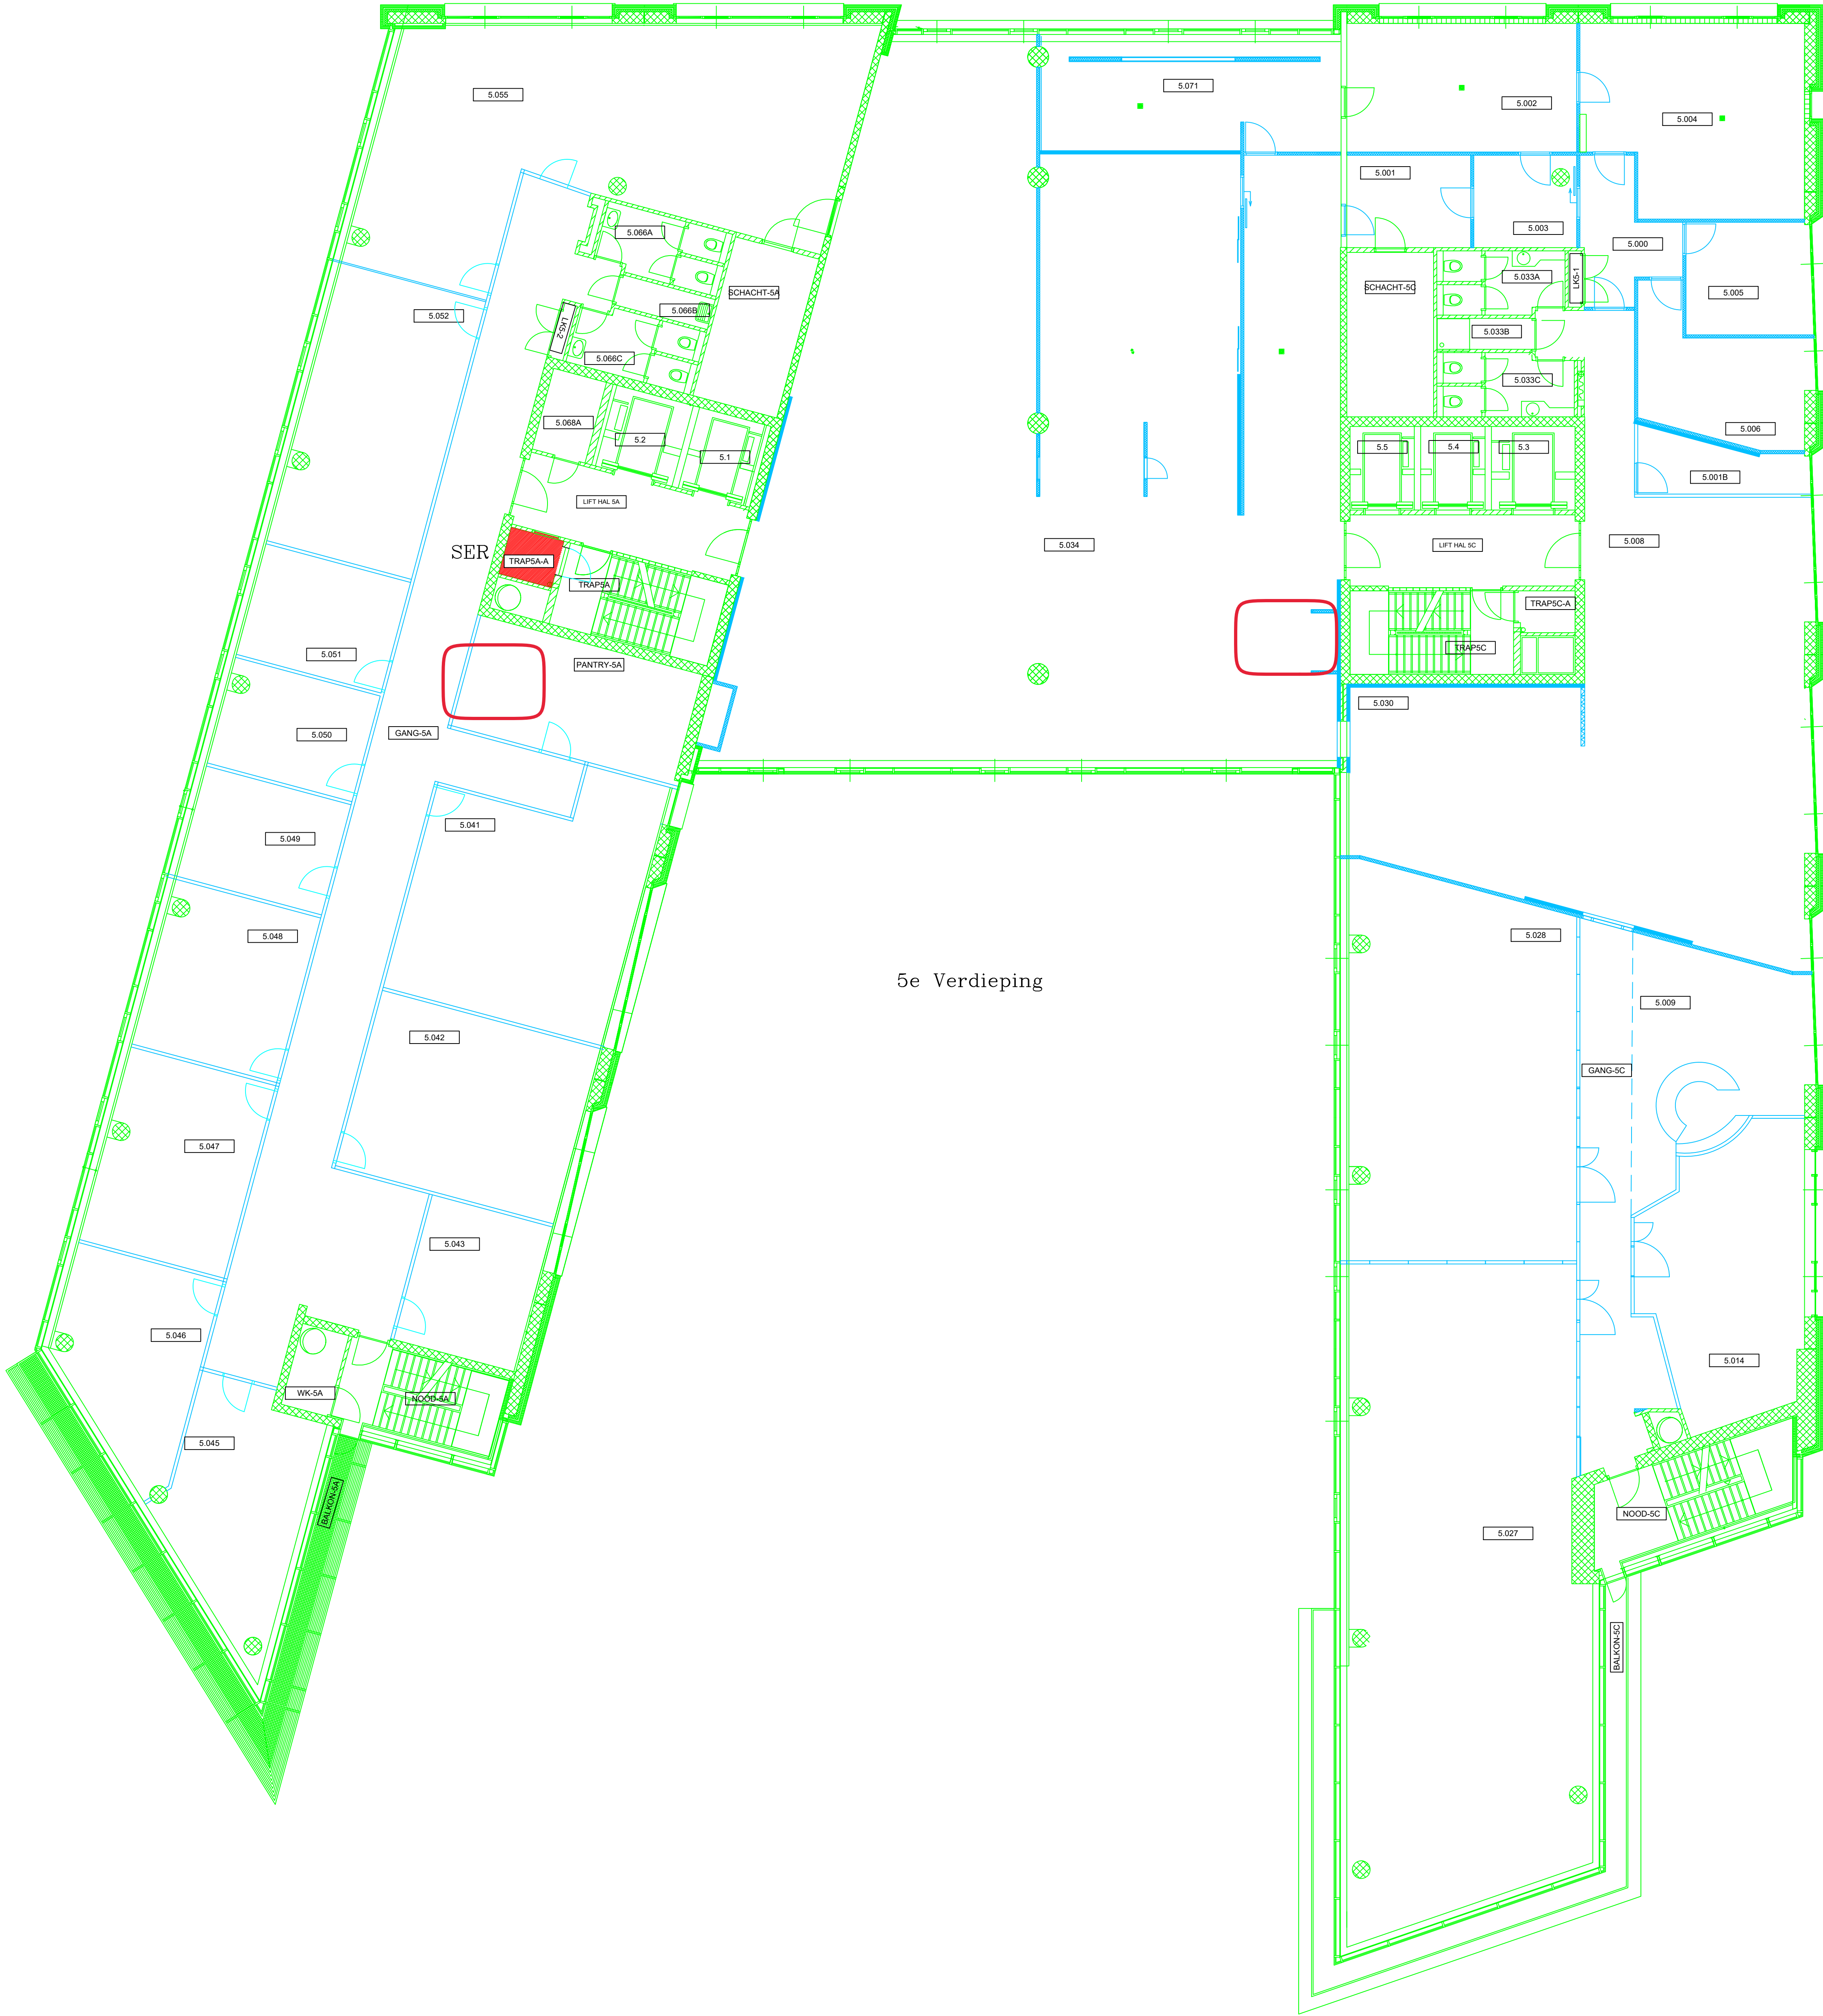

5e Verdieping

SOCIALE VERZEKERINGSBANK VESTIGING UTRECHT Omschrijving 5e Verdieping Ondersz. Plattegrond		Getekend - J.K.B.J.T			
		Datum: 16-08-01			
		Formaat :		JK	11-02-2002
				JK	07-09-07
				JK	20-12-05
				Gewijzigd	Datum
		Aantal bladen		Bladnummer	
		15		6	
		Schaal		Tek. code	
		1:100		UT-B6	



SOCIALE VERZEKERINGSBANK
Hoofdkantoor
Van Heuven Goedhartlaan 1
1181 KJ Amstelveen
Telefoon 020-6565085