


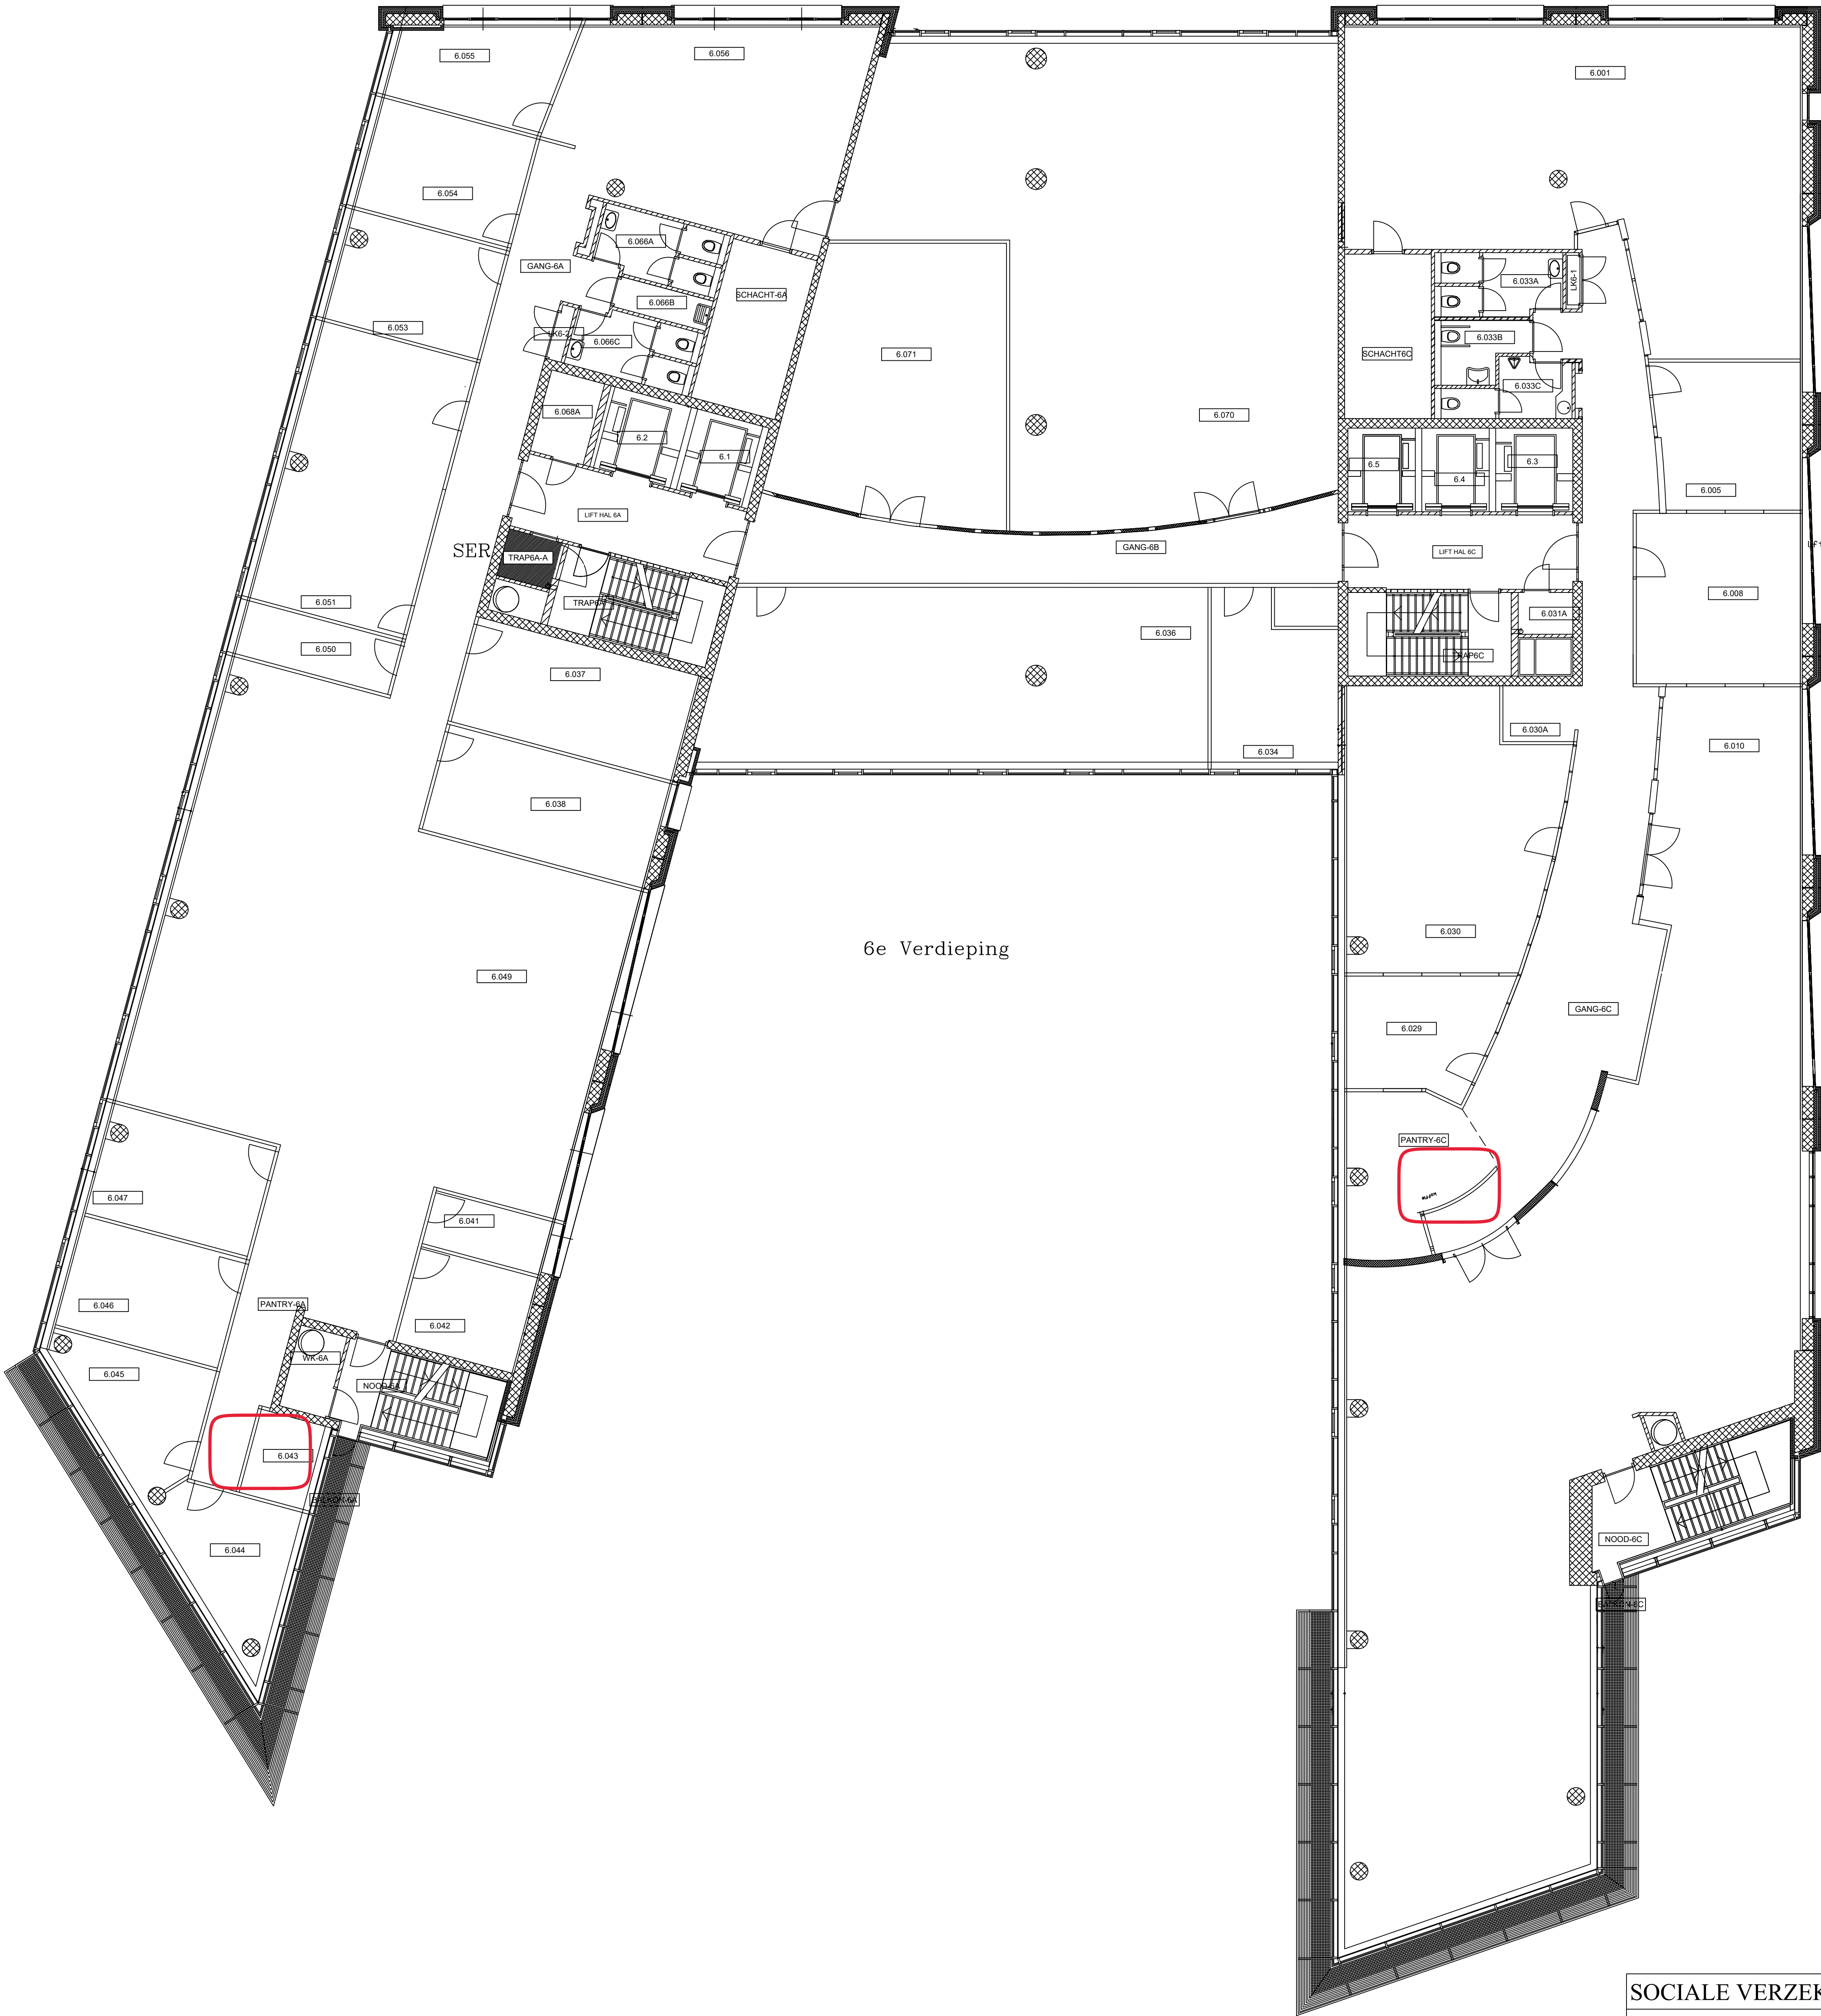

SOCIALE VERZEKERINGSBANK		Getekend : JKR/UT		
VESTIGING UTRECHT		Datum: 16-08-01		
Omschrijving		Formaat :	JK	11-02-2002
6e Verdieping			JK	18-09-07
Omschrijving			JK	20-12-05
Plattegrond		Gewijzigd	Datum	
	SOCIALE VERZEKERINGSBANK		Aantal bladen	Bladnummer
	Hoofdkantoor		15	7
	Van Heuven Goedhartlaan 1		Schaal	Tek. code
	1181 KJ Amstelveen		1:100	UT-B7
	Telefoon 020-6565085			