



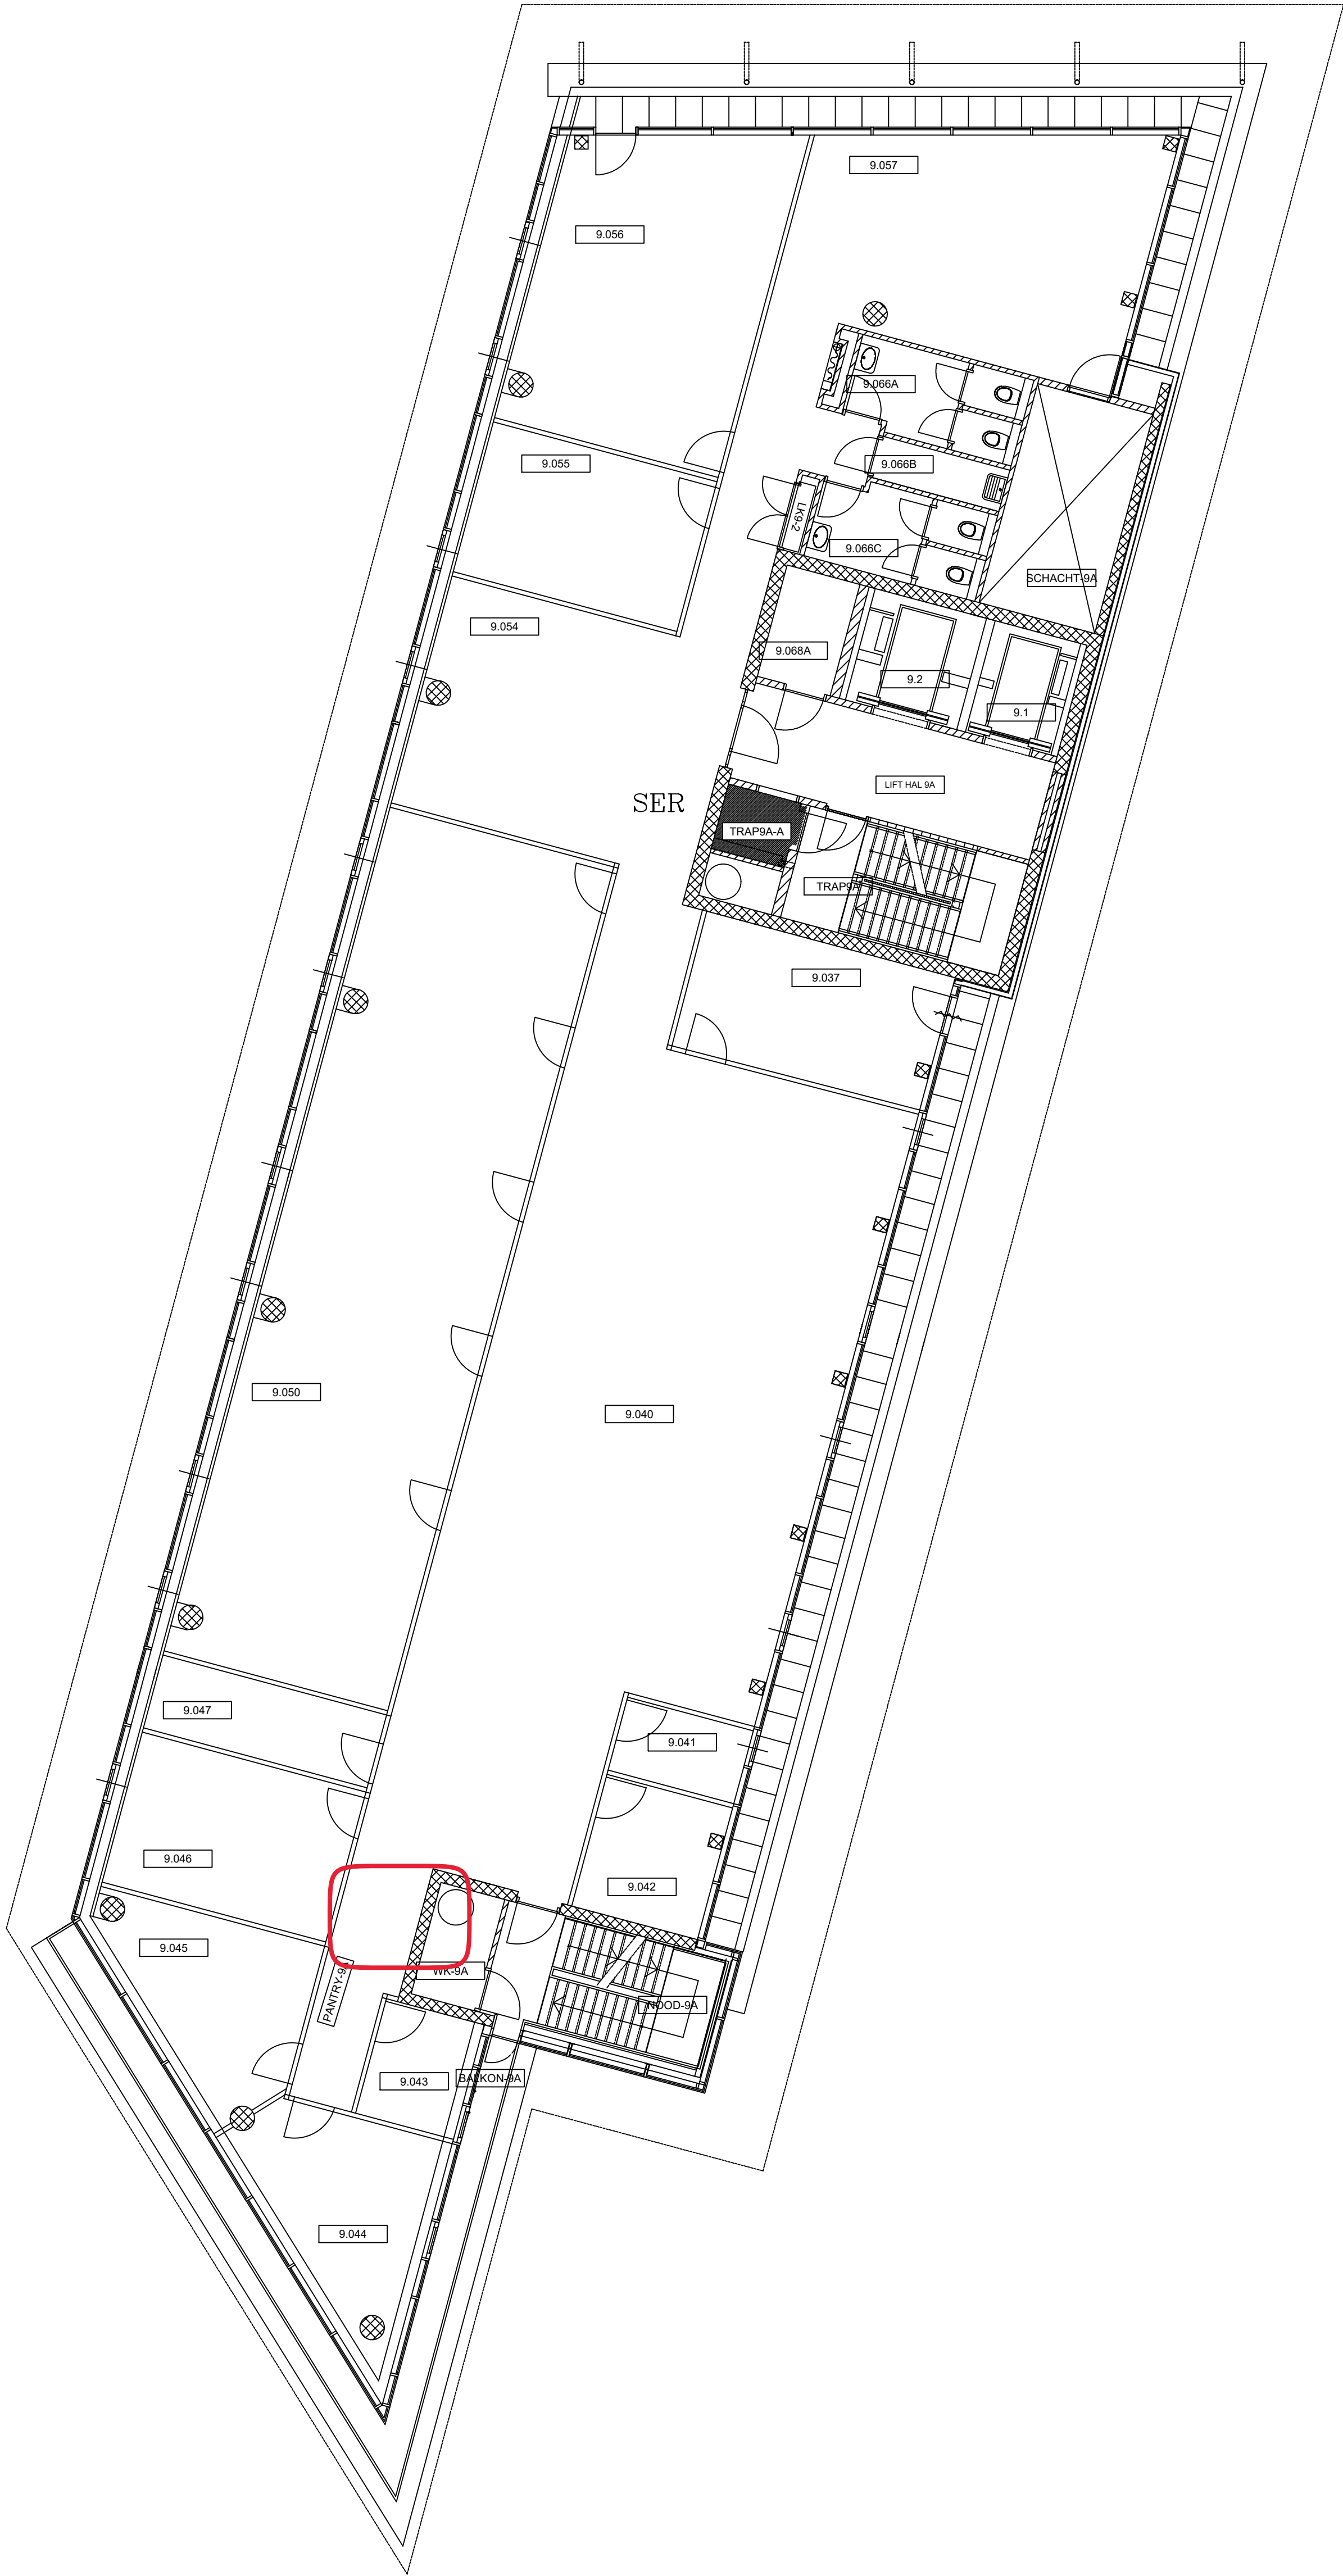

9e Verdieping

9e Verdieping

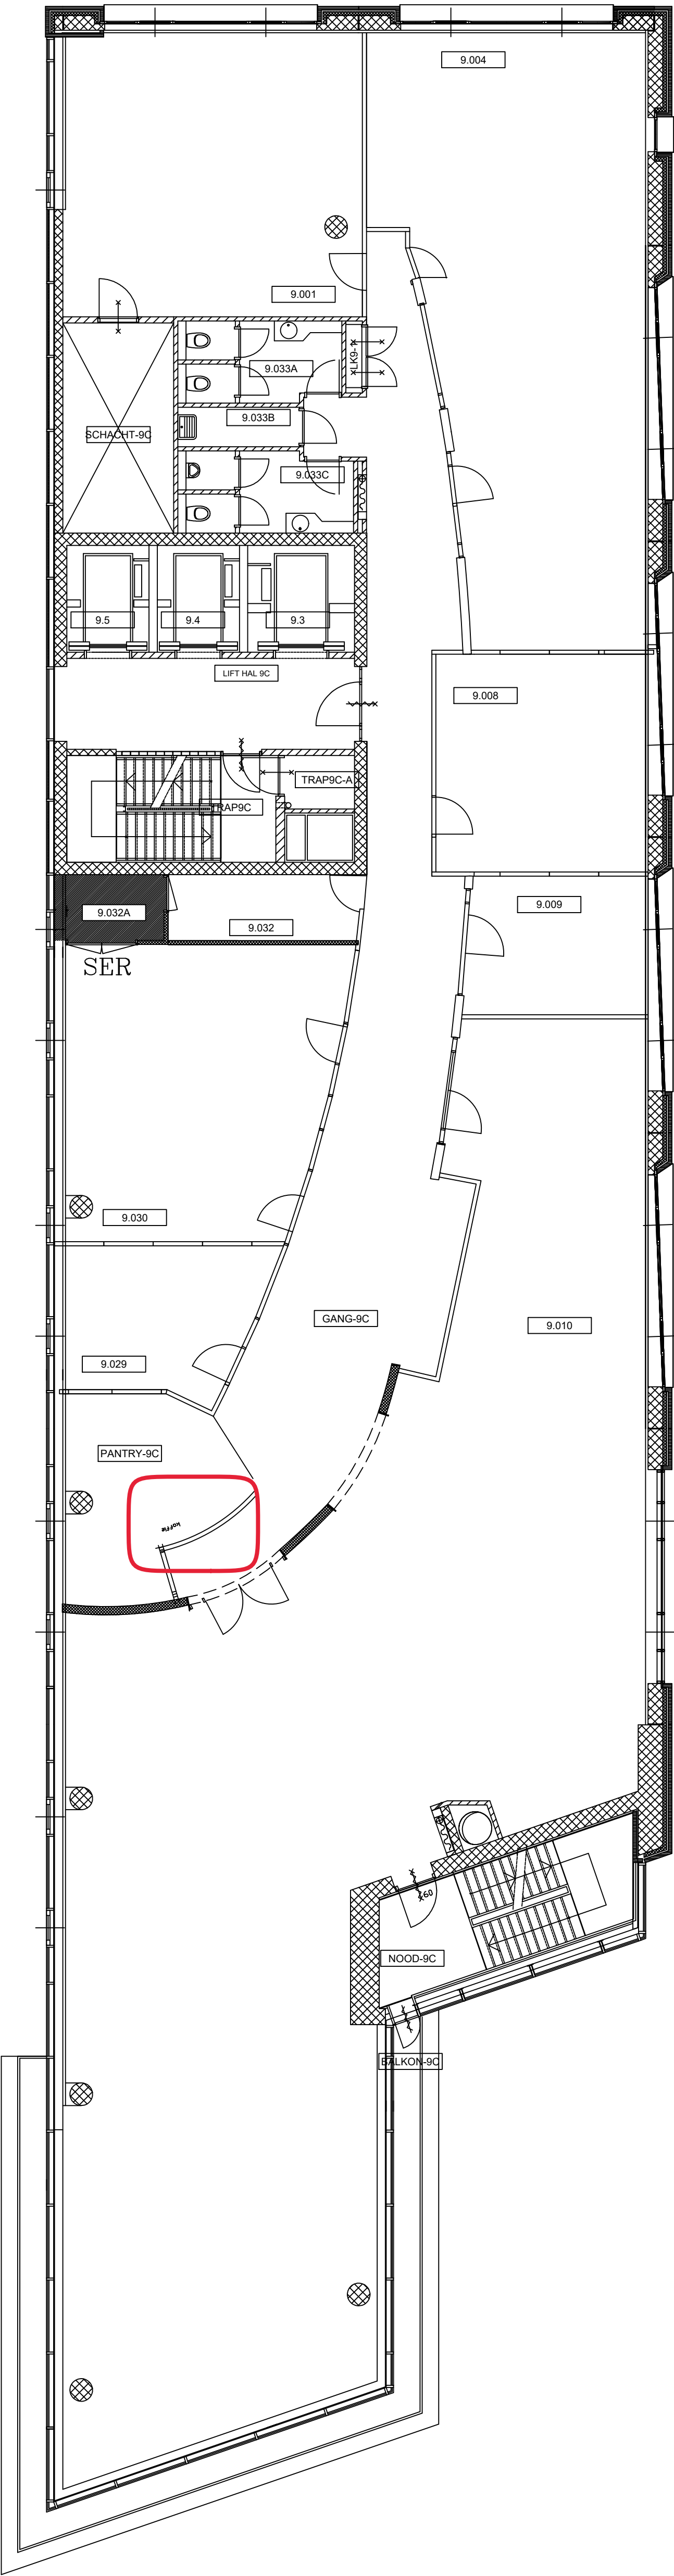

SOCIALE VERZEKERINGSBANK	Getekend : J.K.R.U.T		
VESTIGING UTRECHT	Datum : 18-08-01		
9e Verdieping	Formaat : JK		
Plattegrond	JK		
SvB SOCIALE VERZEKERINGSBANK Hoofdkantoor Van Heuven Goedhartlaan 1 1181 KJ Amstelveen Telefoon 020-6565085		Aantal bladen	
		15	
		Bladnummer	
		10	
		Trekcode	
		UT-B10	