


10e Verdieping

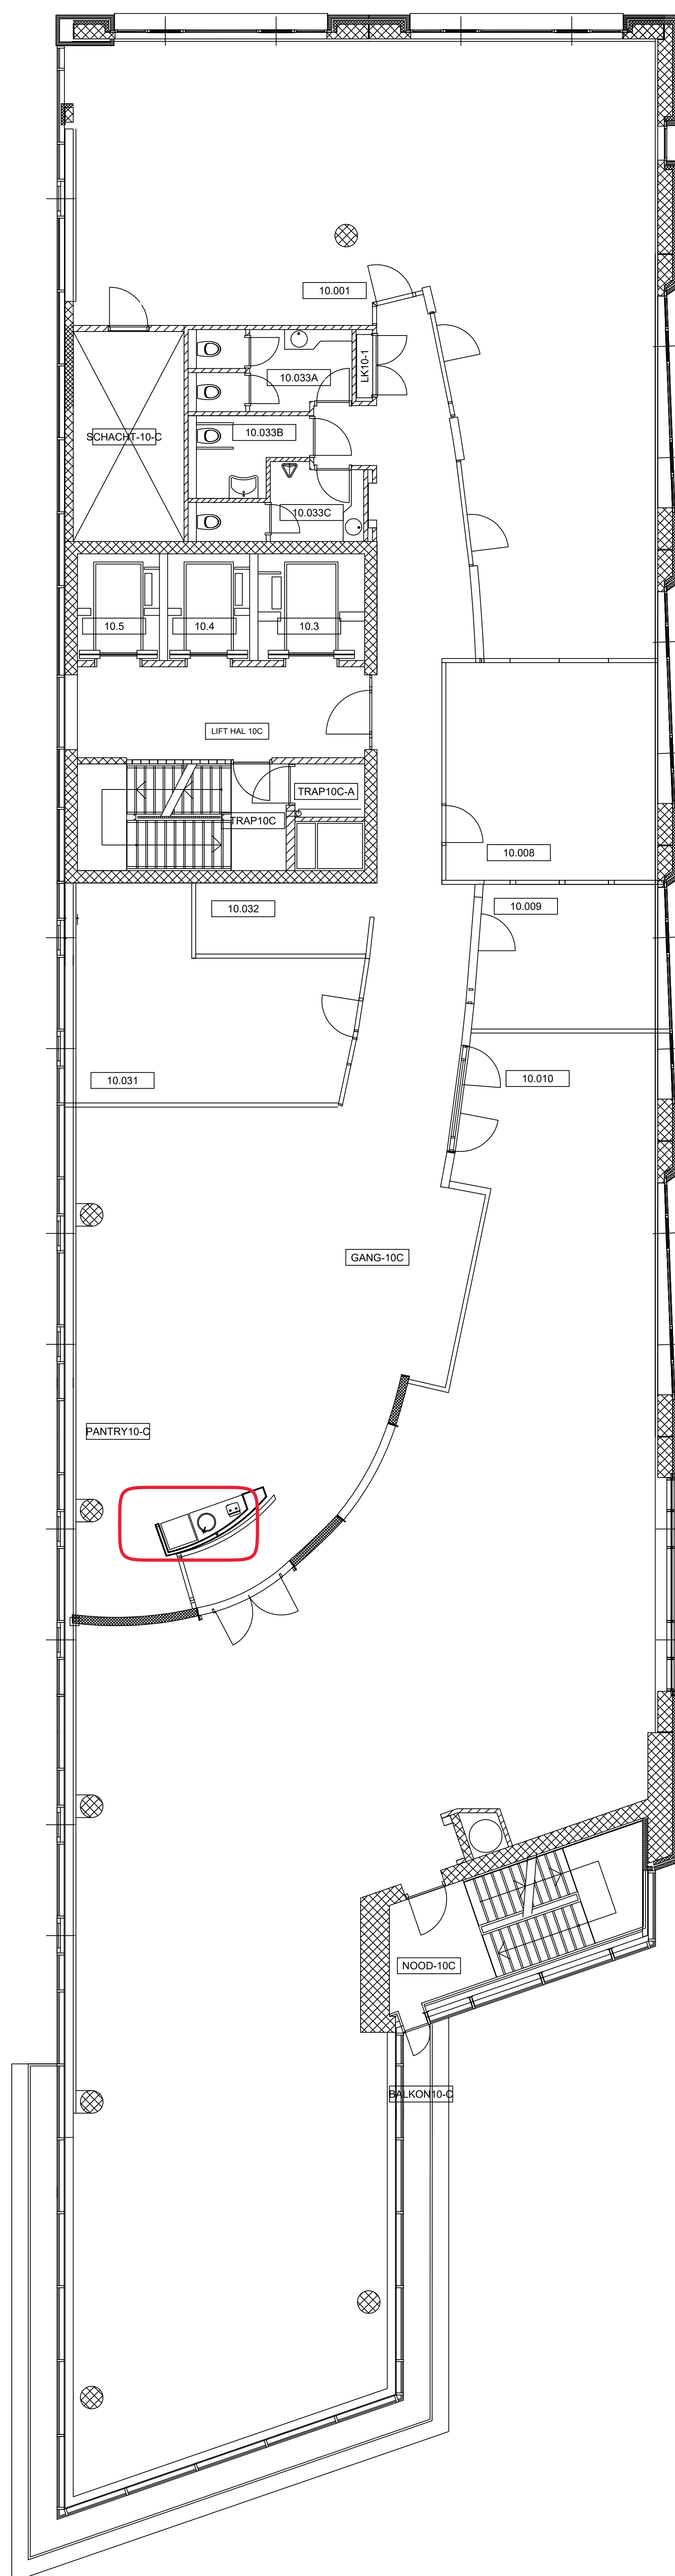

SOCIALE VERZEKERINGSBANK		Getekend : d.KRijJT			
VESTIGING UTRECHT		Datum : 16 – 08 – 01			
Omschrijving		Formaat :		JK	11-02-2002
10e Verdieping				JK	06-09-07
Onderwerp				JK	04-09-06
Plattegrond				Gewijzigd	Datum
		SOCIALE VERZEKERINGSBANK		Aantal bladen	
		Hoofdkantoor Van Heuven Goedhartlaan 1 1181 KJ Amstelveen Telefoon 020-6565085		Bladnummer 11	
		Schaal		Tek. code	
		1:100		UT – B11	