


11e Verdieping

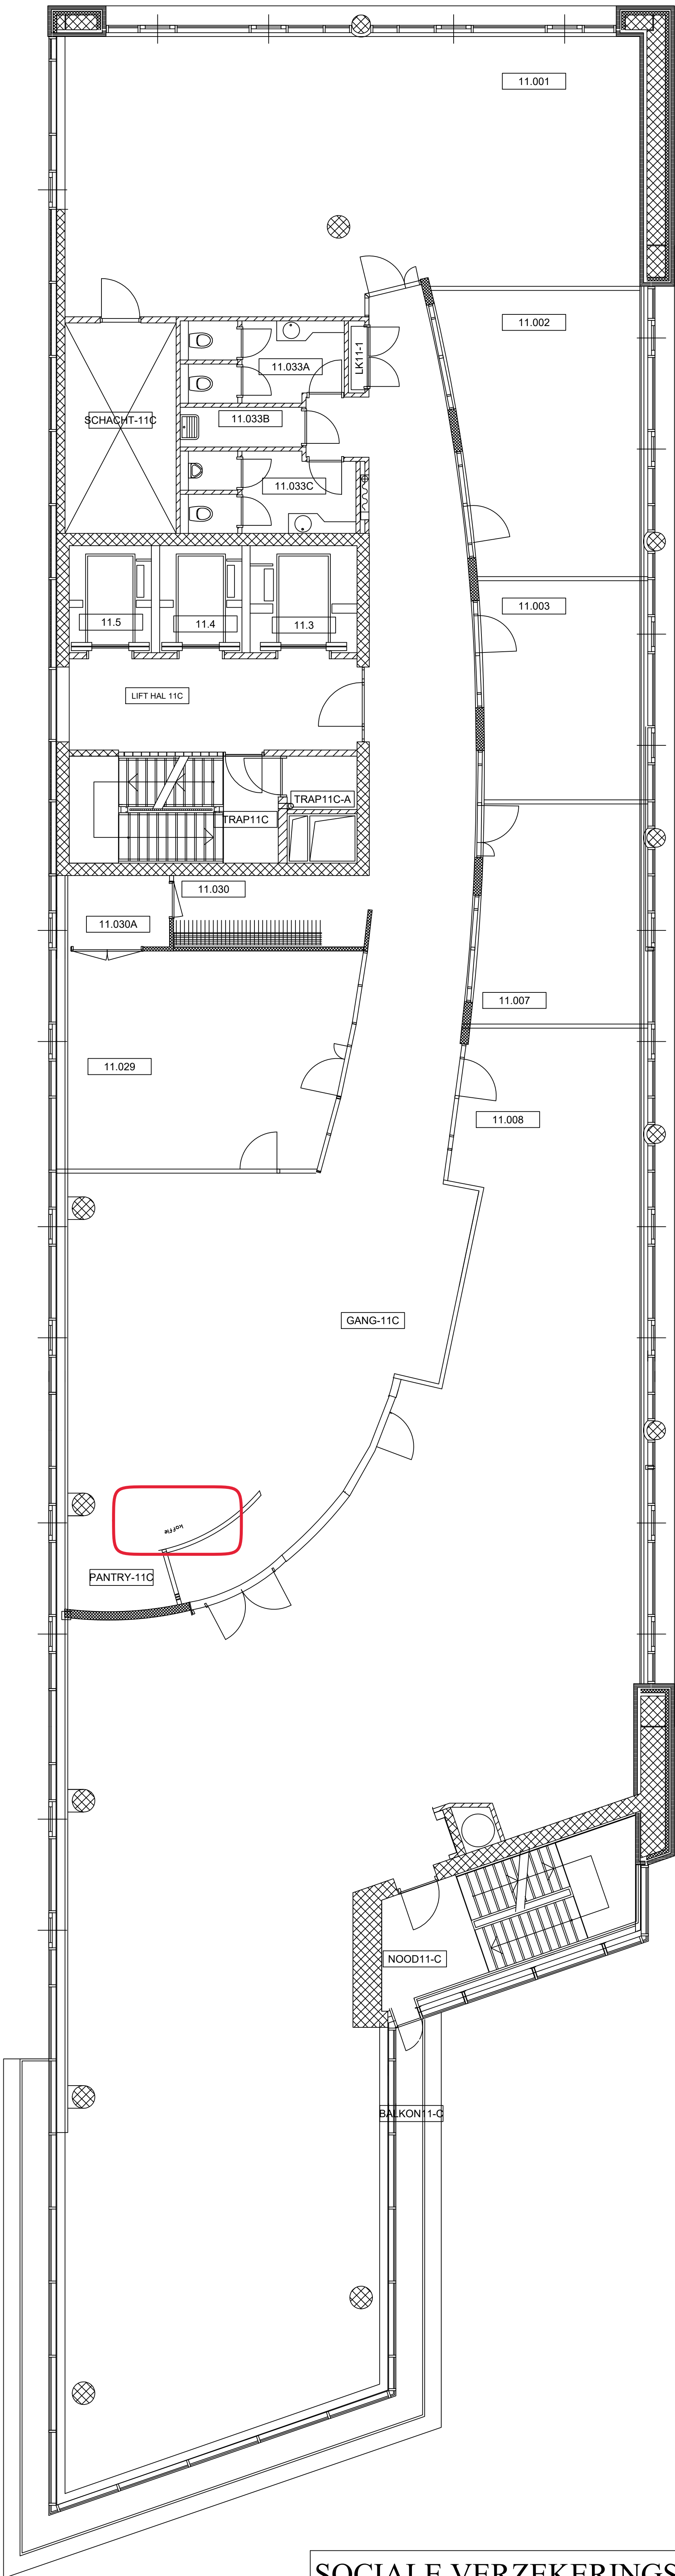

SOCIALE VERZEKERINGSBANK	Getekend : J.KRIJT		
VESTIGING UTRECHT	Datum : 16-08-01		
Omschrijving 11e Verdieping	Formaat :	JK	11-02-2022
Onderwerp Plattegrond		JK	04-09-06
		JK	04-09-06
		Gewijzigd	Datum
	Aantal bladen	Bladnummer	
	15	12	
	Schaal	Tekstcode	
		UT-B12	