


12e Verdieping

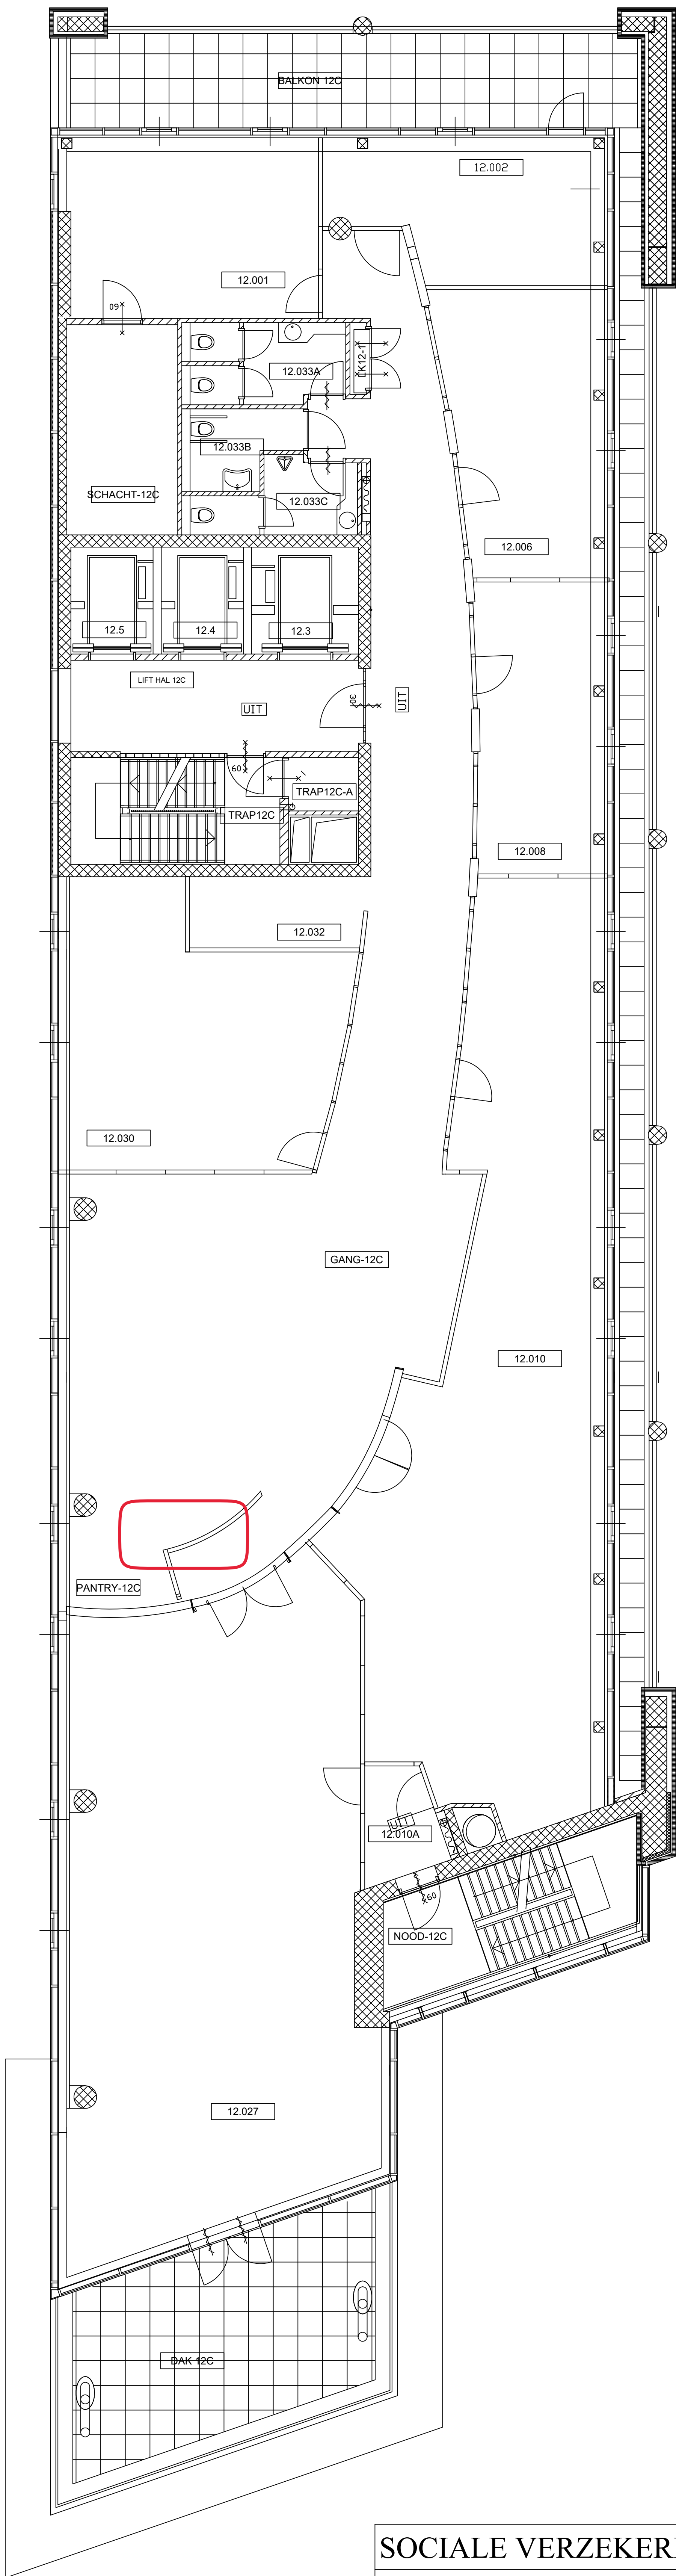

SOCIALE VERZEKERINGSBANK		Getekend : J.KR/UT	JK	11-02-2022
VESTIGING UTRECHT		Datum : 16-08-01	JK	31-07-2018
Omschrijving		Formaat :	JK	06-09-07
12e Verdieping			JK	04-09-06
Onderwerp			JK	20-12-05
Plattegrond			Gewijzigd	Datum
S V B SOCIALE VERZEKERINGSBANK Hoofdkantoor Van Heuven Goedhartlaan 1 1181 KJ Amstelveen Telefoon 020-6565085		Aantal bladen	Bladnummer	
		15	13	
		Schaal	Tek. code	
		1:100	UT-B13	