


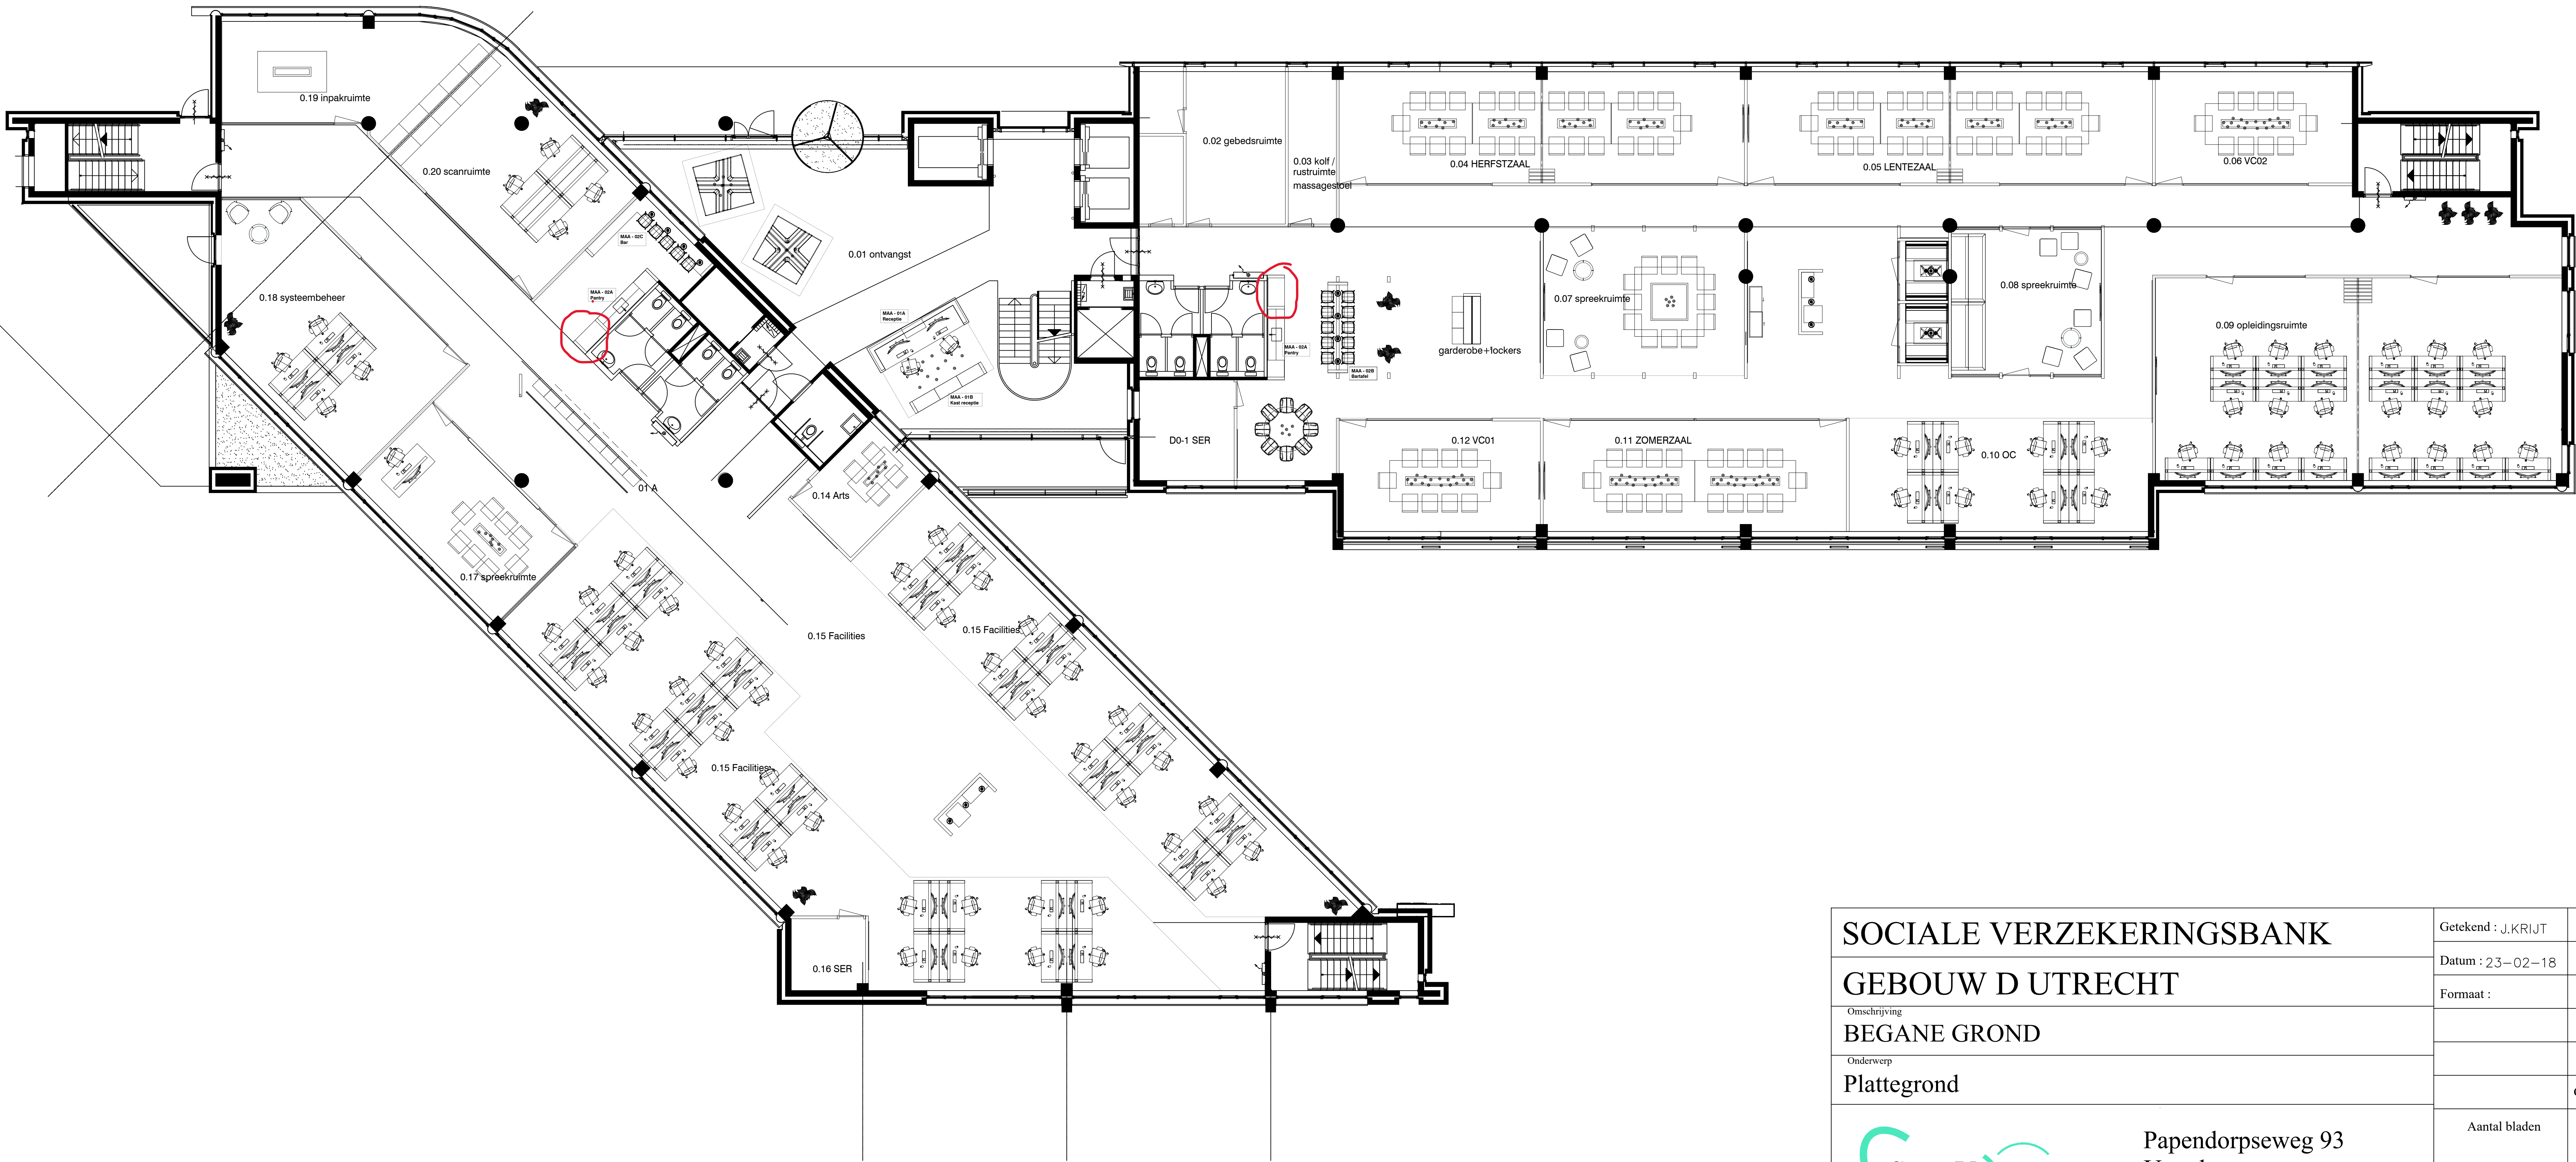

SOCIALE VERZEKERINGSBANK GEBOUW D UTRECHT Omschrijving BEGANE GROND Onderwerp Plattegrond	Getekend : J.KRIJLT	E	
	Datum : 23-02-18	D	
	Formaat :	C	
		B	
		A	12-11-2020
Papendorpseweg 93 Utrecht	Aantal bladen	Bladnummer	
	Schaal 1:200	Tek.code	