


getekend met: StabCAD®

0 1 2 3 4 5 6 7 8 9 10
Schaal: 1:200

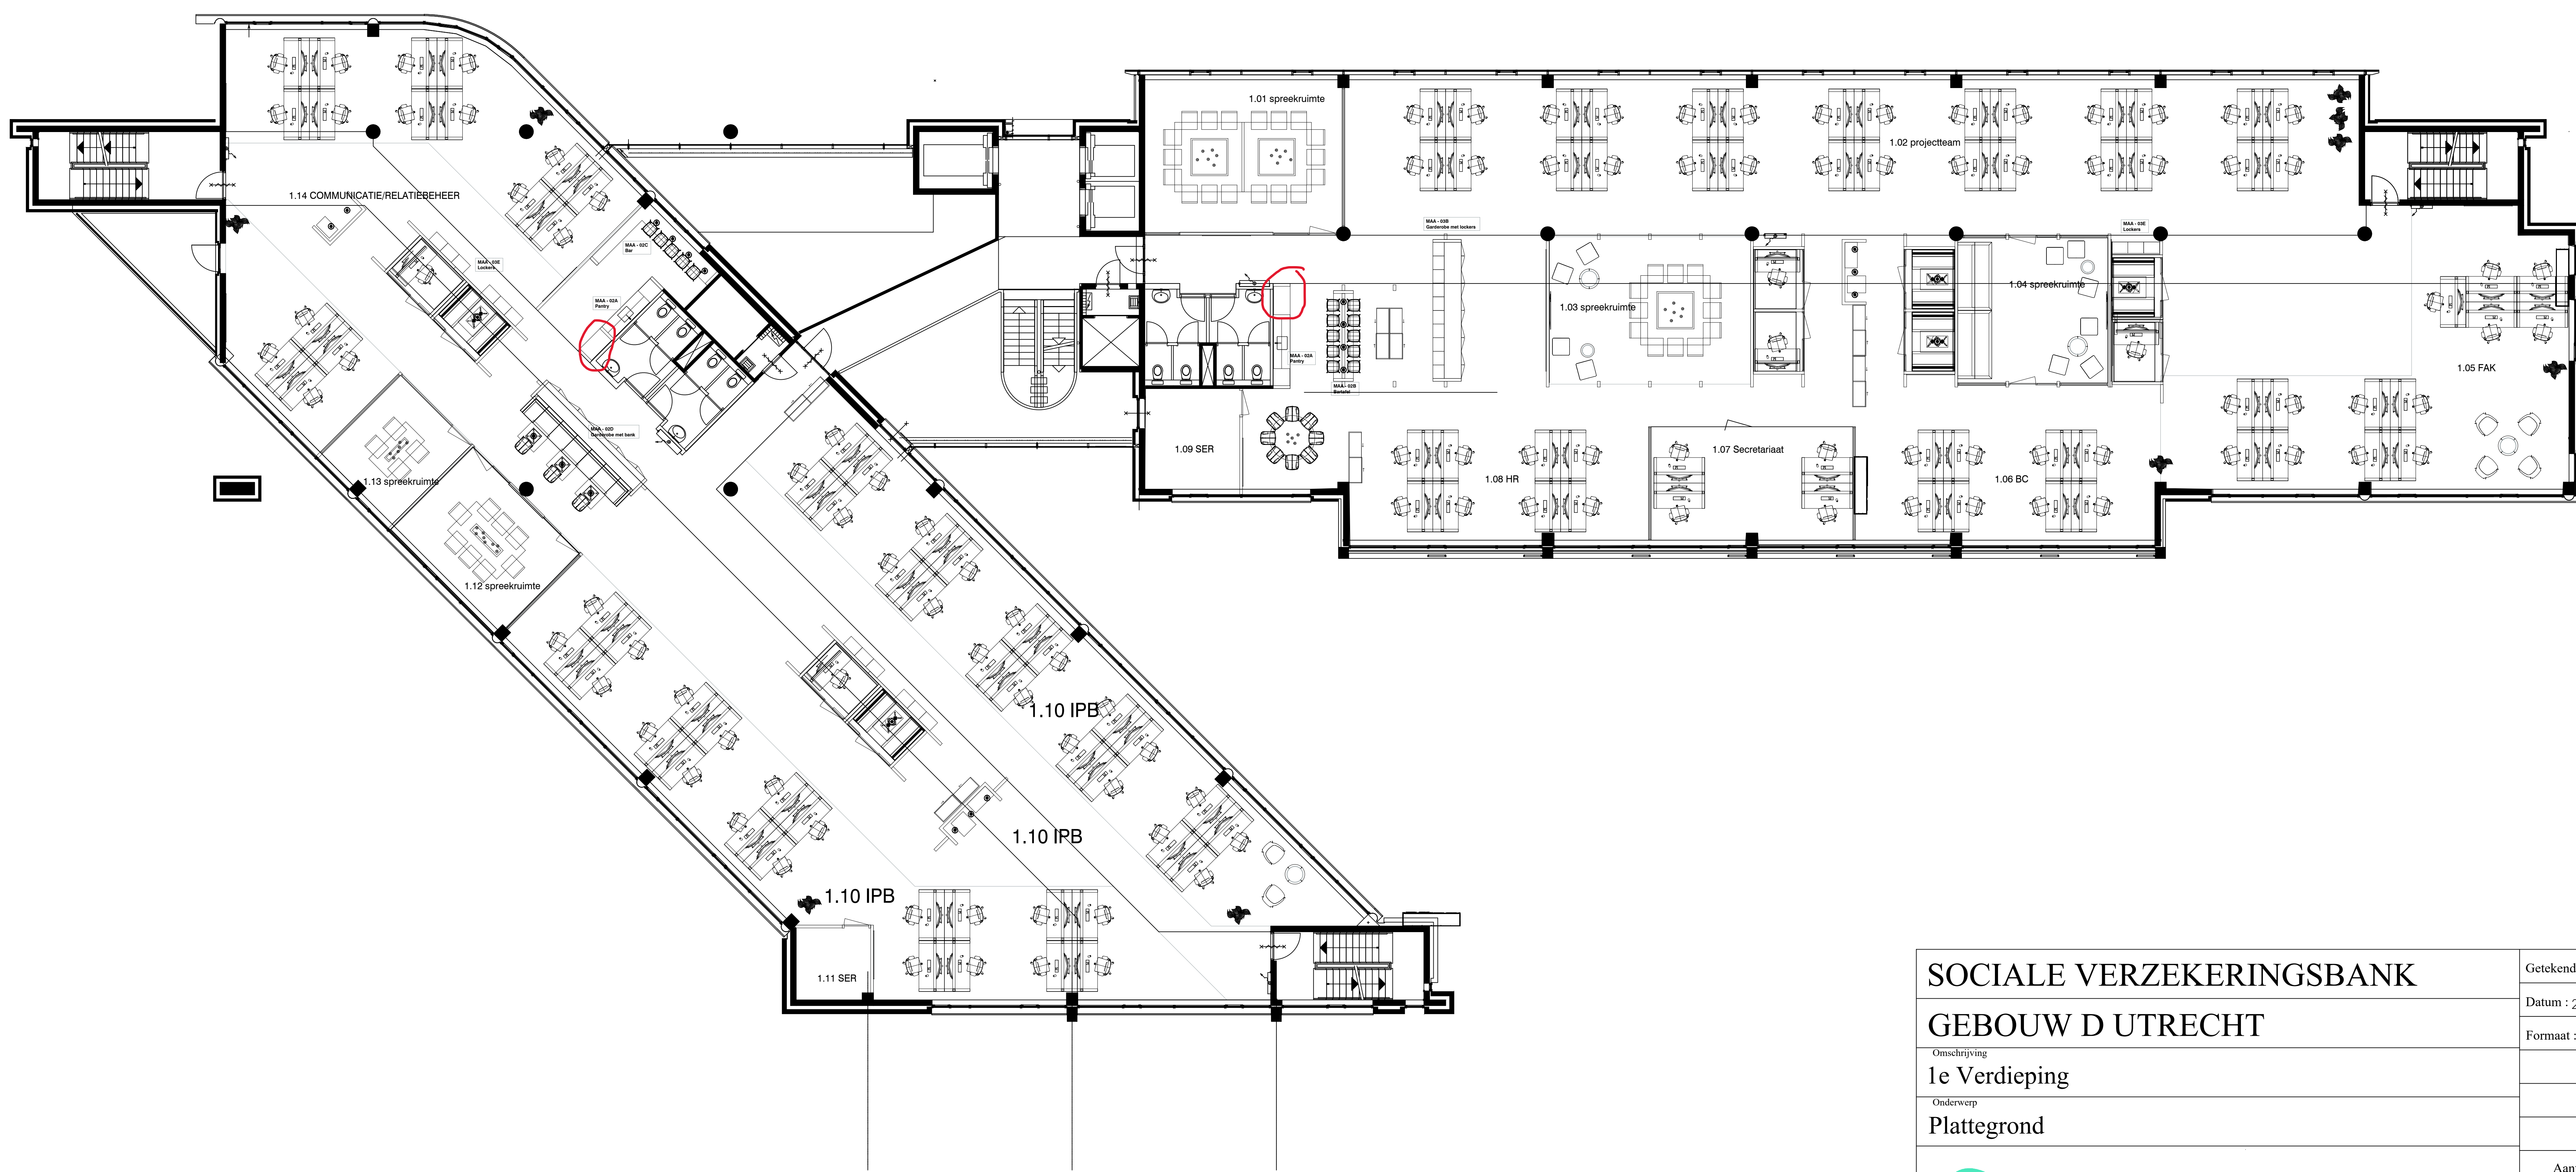

SOCIALE VERZEKERINGSBANK GEBOUW D UTRECHT 1e Verdieping Plattegrond	Getekend : J.KRIJTT	E	
	Datum : 23-02-18	D	
	Formaat :	C	
		B	
		A	12-11-2020
	Aantal bladen	Bladnummer	
	Schaal 1:200	Tek.code	

Papendorpseweg 93
Utrecht