
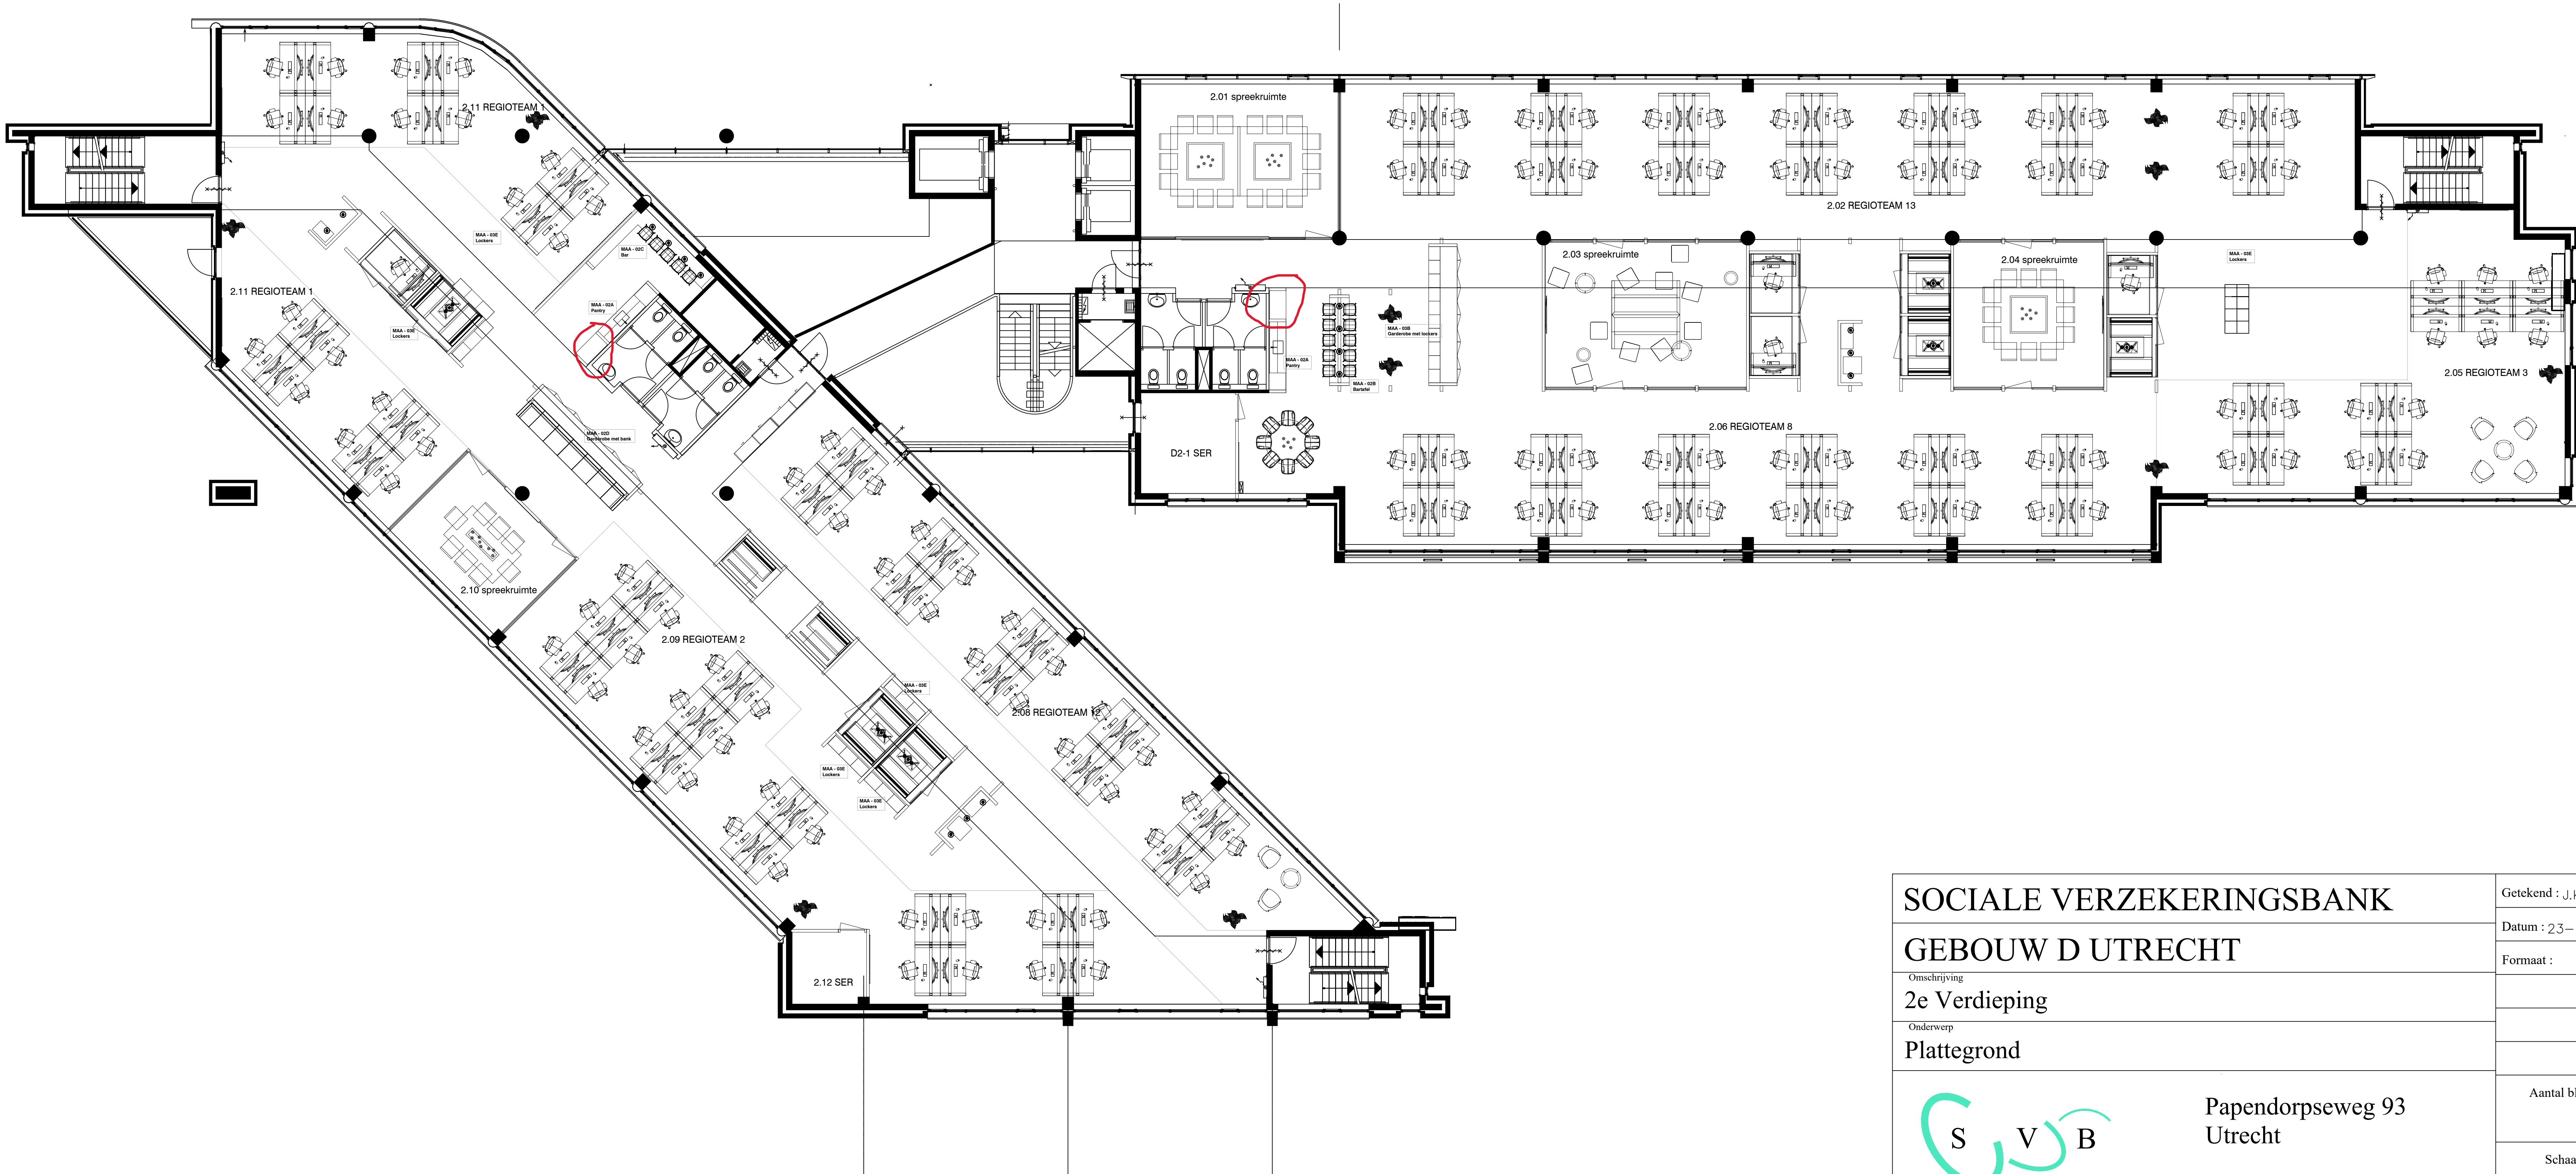


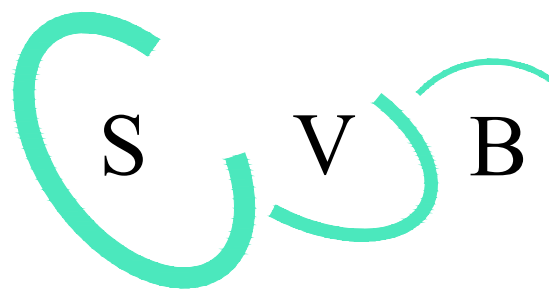

SOCIALE VERZEKERINGSBANK GEBOUW D UTRECHT		Getekend : J.KRIJLT	E	
		Datum : 23-02-18	D	
		Formaat :	C	
Omschrijving 2e Verdieping			B	05-10-2022
Onderwerp Plattegrond			A	12-11-2020
			Gewijzigd	Datum
 Papendorpseweg 93 Utrecht		Aantal bladen	Bladnummer	
		Schaal 1:200	Tek.code	